

4๒

บันทึกปริมาณน้ำทิ้งที่นำไปใช้ประโยชน์





| Description | WATER SUPPLY BALANCE | | | | | | | | | | | | SITE : SKD |
|--|----------------------|--------|--------|--------|--------|--------|--------|--------|--------|--------|--------|--------|-------------|
| | | | | | | | | | | | | | MONTH : MAY |
| | | | | | | | | | | | | | YEAR : 2023 |
| Description | Month | | | | | | | | | | | | Total |
| | Jun-22 | Jul-22 | Aug-22 | Sep-22 | Oct-22 | Nov-22 | Dec-22 | Jan-23 | Feb-23 | Mar-23 | Apr-23 | May-23 | |
| 1. Production Water (m3) | | | | | | | | | | | | | |
| From PWA meter | 200 | 202 | 200 | 350 | 100 | 100 | - | 100 | 400 | 900 | - | 200 | 2,752 |
| Ws Inlet meter IEAT (SN:201910-005) | 200 | 190 | 190 | 340 | 90 | 100 | - | 100 | 400 | 880 | - | 190 | 2,680 |
| Ws Outlet meter IEAT (SN:19071235) | 290 | 317 | 261 | 368 | 52 | 48 | 34 | 57 | 348 | 573 | 121 | 62 | 2,531 |
| 2. Sale Water (m3) | | | | | | | | | | | | | |
| บริษัท แอร์โร เอ็นจิเนียริง จำกัด (Meter No.1) | 30 | 82 | 63 | 16 | 12 | 7 | - | 6 | 43 | 7 | 24 | 5 | 295 |
| (Meter No.2) | 21 | 17 | 20 | 10 | 16 | 7 | 9 | 16 | 9 | 35 | 43 | 31 | 234 |
| Total | 51 | 99 | 83 | 26 | 28 | 14 | 9 | 22 | 52 | 42 | 67 | 36 | 529 |
| 3. Free Water (m3) | | | | | | | | | | | | | |
| สำนักงานนิคมฯสงขลา | 12 | 17 | 9 | 37 | 8 | 10 | 11 | 13 | 12 | 29 | 13 | 17 | 188 |
| ระบบสูบน้ำจ่ายน้ำประปา | - | - | 1 | 1 | - | - | - | 1 | 1 | 2 | 1 | 2 | 9 |
| ระบบบำบัดน้ำเสีย | 4 | 11 | 7 | 11 | 8 | 11 | 9 | 11 | 1 | 36 | 11 | - | 120 |
| ป้ายทางเข้าประตู 1 | 6 | 11 | 6 | 4 | 4 | 9 | 3 | 5 | 5 | 2 | 1 | 1 | 57 |
| โรงคัดแยกวัสดุ | 23 | 77 | 32 | - | - | - | - | - | 4 | 35 | 2 | - | 173 |
| อาคารบริการ | 3 | 3 | 3 | 3 | 4 | 4 | 2 | 5 | 4 | 6 | 3 | 3 | 43 |
| ล้างเส้นท่อประปาหลัก (Blow Off) | 191 | 99 | 120 | 120 | - | - | - | - | - | - | 23 | - | 553 |
| น้ำที่เกิดจากการทดสอบเส้นท่อประปาของ PTA | - | - | - | - | - | - | - | - | 269 | 421 | - | - | 690 |
| อื่นๆ | - | - | - | - | - | - | - | - | - | - | - | 1 | 1 |
| Total | 239 | 218 | 178 | 176 | 24 | 34 | 25 | 35 | 296 | 531 | 54 | 24 | 1,834 |
| 4. Non revenue Water | | | | | | | | | | | | | - |
| Leakage and Non Metering | 0.0 | 0.0 | 0.0 | 165.9 | 0.0 | 0.0 | 0.0 | 0.0 | 0.0 | 0.0 | 0.0 | 2.0 | - |
| Free Water | 239 | 218 | 178 | 176 | 24 | 34 | 25 | 35 | 296 | 531 | 54 | 24 | - |
| Total NRW | 239 | 218 | 178 | 342 | 24 | 34 | 25 | 35 | 296 | 531 | 54 | 26 | - |
| 5. % NRW (of production Water) | | | | | | | | | | | | | - |
| Leakage and Non Metering | 0.00 | 0.00 | 0.00 | 45.08 | 0.00 | 0.00 | 0.00 | 0.00 | 0.00 | 0.00 | 0.00 | 3.23 | - |
| Free Water | 82.41 | 68.77 | 68.20 | 47.85 | 46.26 | 70.83 | 73.53 | 61.40 | 85.06 | 92.67 | 44.63 | 38.71 | - |
| Total NRW | 82.41 | 68.77 | 68.20 | 92.93 | 46.26 | 70.83 | 73.53 | 61.40 | 85.06 | 92.67 | 44.63 | 41.94 | - |

5๗

เอกสารแสดงการขึ้นทะเบียนผู้ควบคุมระบบบำบัดน้ำเสีย





หนังสือรับรองการขึ้นทะเบียน
ผู้ควบคุมระบบบำบัดมลพิษ ประเภทบุคคล

กรมโรงงานอุตสาหกรรมอนุญาตให้

เป็นผู้ควบคุมระบบบำบัดมลพิษ ประเภทบุคคล เลขทะเบียน

ประเภทการควบคุมที่อนุญาต ☒ มลพิษน้ำ ☐ มลพิษอากาศ ☐ มลพิษกากอุตสาหกรรม

วันที่อนุญาต 4 กรกฎาคม 2566 วันที่หมดอายุ 4 กรกฎาคม 2569

ทั้งนี้ ท่านสามารถเป็นผู้ควบคุมระบบบำบัดดังกล่าวข้างต้นได้ไม่เกิน 5 โรงงาน

ออกโดยกรมโรงงานอุตสาหกรรม

นางสาวปัทมวรรณ คุณประเสริฐ

ผู้อำนวยการกองส่งเสริมเทคโนโลยีสิ่งแวดล้อมโรงงาน

ปฏิบัติราชการแทนอธิบดีกรมโรงงานอุตสาหกรรม

หนังสือรับรองการขึ้นทะเบียนฉบับนี้ ออกให้ทางระบบอิเล็กทรอนิกส์

พิมพ์วันที่ 26/06/2023 2:30:42PM

สำเนาถูกต้อง



กรมโรงงานอุตสาหกรรม กระทรวงอุตสาหกรรม

DEPARTMENT OF INDUSTRIAL WORKS, MINISTRY OF INDUSTRY

กรมโรงงานอุตสาหกรรม
DEPARTMENT OF INDUSTRIAL WORKS

โทรศัพท์ 02 430 6315 โทรสาร 02 430 6315 ต่อ 2499 <http://www.diw.go.th>








6ข

เอกสารแบบการก่อสร้างระบบบำบัดน้ำเสียให้มีความแข็งแรง











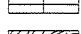
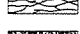
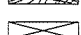
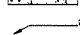

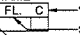
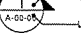



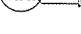

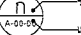
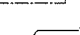
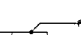

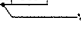
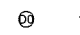

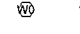
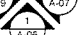
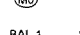

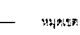
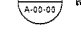
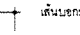
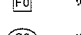
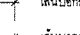



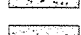






| ITEM | DRAWING NO. | DESCRIPTION |
|------|---------------|-----------------------|
| 1 | AS-12-AR-000 | สารบัญแบบ |
| 2 | AS-12-AR-1301 | รายการประกอบแบบ |
| 3 | AS-12-AR-1302 | แบบแปลนพื้น, หลังคา |
| 4 | AS-12-AR-1303 | แบบรูปตัด |
| 5 | AS-12-AR-1304 | แบบรูปด้าน |
| 6 | AS-12-AR-1305 | แบบขยายประตู-หน้าต่าง |
| 7 | AS-12-AR-1306 | แบบขยายห้องน้ำ-ส้วม |
| 8 | AS-12-AR-1401 | รายการประกอบแบบ |
| 9 | AS-12-AR-1402 | แบบแปลนพื้น, หลังคา |
| 10 | AS-12-AR-1403 | แบบรูปตัด |
| 11 | AS-12-AR-1404 | แบบรูปด้าน 1, 3 |
| 12 | AS-12-AR-1405 | แบบรูปด้าน 2, 4 |
| 13 | AS-12-AR-1406 | แบบขยายประตู-หน้าต่าง |
| 14 | AS-12-AR-1407 | แบบแปลนฝ้าเพดาน |

| | |
|---|-------------|
| PROJECT : | |
| โครงการสร้างศูนย์ราชการกรมที่ดิน ที่ดินราชพัสดุเลขที่ ๕๖๖ กรุงเทพมหานคร ๑๐๑๕๓ | |
| OWNER : | |
| DESIGNER : | |
|  บริษัท เอ็ม.ดี.อี.ซี. CONSULTANTS บริษัท เอ็ม.ดี.อี.ซี. CONSULTANTS | |
| CONTRACTOR : | |
|  P.T.A. CONSTRUCTION CO., LTD. บริษัท พี.ที.เอ.คอนสตรัคชั่น จำกัด | |
| CONSULTANT : | |
|  บริษัท เอ็ม.ดี.อี.ซี. CONSULTANTS  บริษัท พี.ซี.เอ็ม. CONSULTANTS | |
| STRUCTURAL ENGINEER : | |
|   | |
| AS-BUILT DRAWING | |
| DRAWING TITLE : | |
| สารบัญแบบ | |
| DRAWN BY : นายวิฑูรย์ ธรรมะธรรม | |
| CHECKED BY : | |
| PAPER SIZE : A1 | |
| PLOT SCALE : NTS | |
| DATE : 25/03/64 | |
| DRAWING NO. : | SHEET NO. : |
| AS-12-AR-000 | |

| รายการวัสดุประกอบแบบ | |
|--|---|
| รายการวัสดุปูพื้น | |
| สัญลักษณ์ | ความหมาย |
| F1 | พื้นคอนกรีตเสริมเหล็ก |
| F2 | พื้นคอนกรีตเสริมเหล็กหนา 0.20x0.20 ม. |
| F3 | พื้นคอนกรีตเสริมเหล็กหนา 0.60x0.60 ม. |
| รายการวัสดุปูผนัง | |
| สัญลักษณ์ | ความหมาย |
| B1 | ผนังอิฐมวลเบา ความหนาตามแบบ |
| B2 | ผนังอิฐมวลเบา |
| B3 | ผนังอิฐมวลเบาหนา 12 มม. โครงสร้างโลหะสำเร็จรูป |
| B4 | ผนัง Metal sheet หนา 0.42 มม. (ชนิดยึดด้วยสกรู) ความสูงลอน 24 มม. สี OFF WHITE |
| รายการวัสดุฝ้าเพดาน | |
| สัญลักษณ์ | ความหมาย |
| C1 | ฝ้าเพดานแบบอิฐมวลเบา ความหนา 9 มม. ฉาบเรียบด้วยสี โครงสร้างโลหะสำเร็จรูป |
| C2 | ฝ้าเพดานแบบอิฐมวลเบา ชนิดตันความหนา 9 มม. ฉาบเรียบด้วยสี โครงสร้างโลหะสำเร็จรูป |
| วัสดุผนังหลังคา | |
| 1 ผนัง Metal sheet หนา 0.42 มม. (ชนิดยึดด้วยสกรู) ความสูงลอน 24 มม. สี OFF WHITE | |



 

 
สัญลักษณ์ประกอบแบบ







| | | | |
|---|-------------------|---|-----------|
|  | คอนกรีตเสริมเหล็ก |  | คอนกรีต |
|  | อิฐมวลเบา |  | อิฐมวลเบา |
|  | อิฐมวลเบา |  | อิฐมวลเบา |
| | |
|---|-------------|
| PROJECT : | |
| โครงการสร้างศูนย์ราชการกรมที่ดิน ที่ดินราชพัสดุเลขที่ ๕๖๖ กรุงเทพมหานคร ๑๐๑๕๓ | |
| OWNER : | |
| DESIGNER : | |
|  บริษัท เอ็ม.ดี.อี.ซี. CONSULTANTS บริษัท เอ็ม.ดี.อี.ซี. CONSULTANTS | |
| CONTRACTOR : | |
|  P.T.A. CONSTRUCTION CO., LTD. บริษัท พี.ที.เอ.คอนสตรัคชั่น จำกัด | |
| CONSULTANT : | |
|  บริษัท เอ็ม.ดี.อี.ซี. CONSULTANTS  บริษัท พี.ซี.เอ็ม. CONSULTANTS | |
| STRUCTURAL ENGINEER : | |
|   | |
| AS-BUILT DRAWING | |
| DRAWING TITLE : | |
| รายการประกอบแบบ (CONTROL BUILDING) | |
| DRAWN BY : นายวิฑูรย์ ธรรมะธรรม | |
| CHECKED BY : | |
| PAPER SIZE : A1 | |
| PLOT SCALE : NTS | |
| DATE : 25/03/64 | |
| DRAWING NO. : | SHEET NO. : |
| AS-12-AR-1301 | |

| รายการวัสดุประกอบแบบ | |
|---|---|
| รายการวัสดุปูพื้น | |
| สัญลักษณ์ | ความหมาย |
| <div style="background-color: #f0f0f0; width: 20px; height: 10px; border: 1px solid black;"></div> F1 | หินคลด ผิวขัดมันเรียบ |
| <div style="background-color: #cccccc; width: 20px; height: 10px; border: 1px solid black;"></div> | หินคลด ผิวทึบกระเบื้องผิวเรียบ 0.20x0.20 ม. |
| <div style="background-color: #e0e0e0; width: 20px; height: 10px; border: 1px solid black;"></div> F3 | หินคลด ผิวทึบกระเบื้องแกรนิตโต้ 0.60x0.60 ม. |
| | |
| | |
| รายการวัสดุก่อผนัง | |
| สัญลักษณ์ | ความหมาย |
| B1 | ผนังก่ออิฐฉาบปูน ความหนาตามแบบ |
| B2 | ผนังงิปสกี |
| B3 | ผนังอิฐซีเมนต์ยัดหนา 12 มม. โครงสร้างโลหะสำเร็จรูป |
| B4 | ผนัง Metal sheet หนา 0.46 มม. (ชนิดยึดด้วยตะกั่ว) ความสูงลอน 24 มม. สี OFF WHITE |
| | |
| | |
| FN1 | ฉนวนปูนเรียบ |
| FN2 | ฉนวนกระเบื้องเคลือบ 0.20x0.25ม. |
| FN3 | ฉนวนรอยต่อเรียบ/หยาบ |
| | |
| | |
| | |
| รายการวัสดุฝ้าเพดาน | |
| สัญลักษณ์ | ความหมาย |
| C1 | ฝ้าเพดานแผ่นอิฐยิบเบรต์ ความหนา 9 มม. ฉาบรอยต่อเรียบ โครงสร้างโลหะสำเร็จรูป |
| C2 | ฝ้าเพดานแผ่นอิฐยิบเบรต์ ชนิดหนาความชื้น ความหนา 9 มม. ฉาบรอยต่อเรียบ โครงสร้างโลหะสำเร็จรูป |
| | |
| | |
| | |
| | |
| วัสดุบุผนังหลังคา | |
| 1 | ผนัง Metal sheet หนา 0.46 มม. (ชนิดยึดด้วยตะกั่ว) ความสูงลอน 24 มม. สี OFF WHITE |
| | |
| | |
| | |
| | |






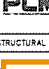

| | |
|--|--|
| หินยัดแน่น คอนกรีต ทราชู, ปูนฉาบ คอนกรีตบล็อก, อิฐมวลเบา อิฐมวลอ่อน อิฐแก้ว (GLASS BLOCK) ไม้อัดแนว ไม้น้ำไหล ชื่อรูปด้าน A-00-08 แผ่นที่รูปด้านปรากฏ ชื่อรูปตัด A-00-08 แผ่นที่รูปตัดปรากฏ ชื่อแบบขยาย A-00-08 แผ่นที่แบบขยายปรากฏ ความสูงฝ้าเพดาน C1 1.00 หมายเลขวัสดุฝ้าเพดาน สัญลักษณ์ระบุตำแหน่ง สัญลักษณ์แบบขยาย A-00-08 หมายเลขวัสดุพื้น หมายเลขวัสดุพื้น F0 หมายเลขวัสดุฝ้าเพดาน CO | โฉ้ยค กระดาษ ฉนวน โลหะ ฟันซ้อน ฟันซี่ค ชื่อห้อง F หมายเลขวัสดุฝ้าเพดาน FL ระดับพื้น C หมายเลขวัสดุพื้น N สัญลักษณ์แสดงทิศทาง สัญลักษณ์แสดงขนาดตัว A A-00-08 หมายเลขวัสดุช่องแสง 1 หมายเลขพื้นโครงสร้าง 1 หมายเลขประตู OO หมายเลขหน้าต่าง WV หมายเลขลิ้นชัก MO BAL.1 หมายเลขระวางระเบียบ หมายเหตุ, เส้นเขตที่ดิน เส้นบอกระยะจาก คก. ถึง คก. เส้นบอกระยะจากฐาน ยกกลางถึงริม เส้นบอกระยะจากริมถึงริม ระดับพื้น ±0.00 แสดงระดับพื้น |
|--|--|

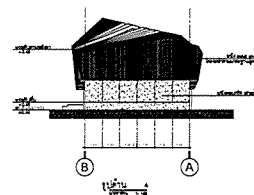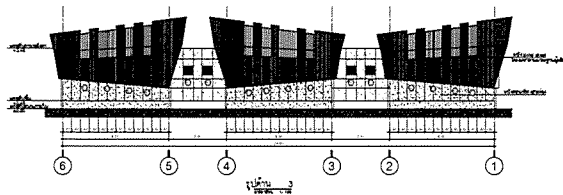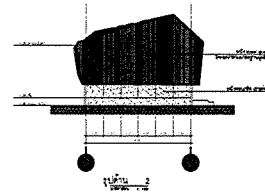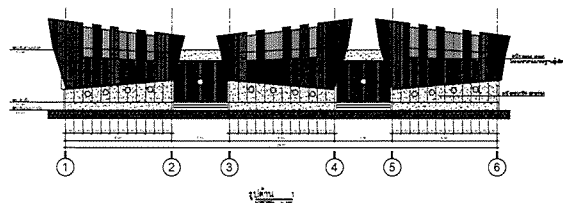
| | |
|---|---|
| PROJECT : | |
| DESIGNER : | |
| CONTRACTOR : | |
| <div style="display: flex; justify-content: space-around; align-items: center;"> <div style="border: 1px solid black; padding: 5px; text-align: center;">P</div> <div style="border: 1px solid black; padding: 5px; text-align: center;">A</div> </div> P.T.A.CONSTRUCTION CO.,LTD ชื่อ บริษัท/นายช่าง/สถาปนิก | |
| PROJECT MANAGER : | |
| | |
| CONSULTANT : | |
| STRUCTURAL ENGINEER : | |
| | |
| AS-BUILT DRAWING | |
| DRAWING TITLE : | |
| CHECKED BY : | |
| CHECKED BY : | |
| PAPER SIZE : A1 | |
| PLOT SCALE : NTS | |
| DATE : 25/03/64 | |
| DRAWING NO. : | SHEET NO. : |
| AS-12-A-1301 | |

| | |
|---|---|
| PROJECT : | |
| CONTRACTOR : | |
|  P.T.A. CONSTRUCTION CO., LTD. | |
| <div style="border: 2px solid orange; height: 100px; width: 100%;"></div> | |
| CONSULTANT : | |
| STRUCTURAL ENGINEER : | |
| <div style="border: 2px solid orange; height: 100px; width: 100%;"></div> | |
| AS-BUILT DRAWING | |
| DRAWING TITLE : | |
| อาคารศูนย์ราชการส่วนท้องถิ่น (CONTROL BUILDING) | |
| DRAWN BY : วิศวกรโยธา | |
| CHECKED BY : | |
| CHECKED BY : | |
| PAPER SIZE : A1 | |
| PLOT SCALE : 1:100 | |
| DATE : 25/03/64 | |
| DRAWING NO. : | SHEET NO. |
| AS-12-AR-1303 | |






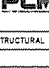

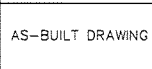


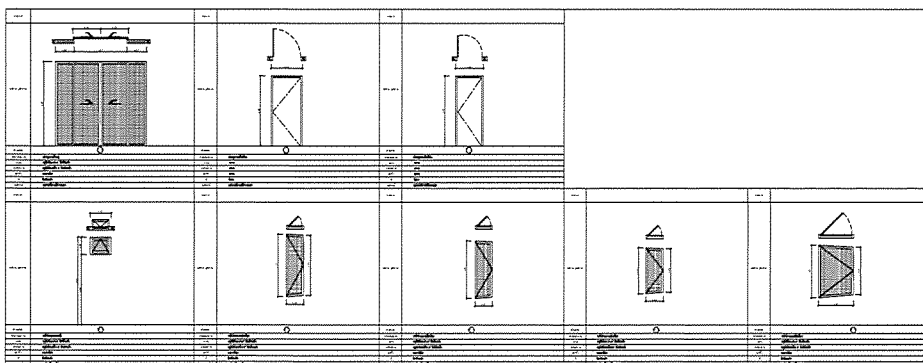
หมายเหตุ
- ระดับดิน ±0.00 ตามแนวลำดับชั้น +64.00 มม. ที่สถานี

| | |
|--|--|
| STRUCTURAL ENGINEER :  | |
| AS-BUILT DRAWING | |
| DRAWING TITLE : แบบแปลน (CONTROL BUILDING) | |
| DRAWN BY : วิศวกร CHECKED BY : PAPER SIZE : A1 PLOT SCALE : 1:100 DATE : 25/03/64 DRAWING NO. : SHEET NO. : AS-12-AR-1304 | |




หมายเหตุ
- ระดับดิน ±0.00 ตามแนวลำดับชั้น +64.00 มม. ที่สถานี

| | |
|--|--|
| STRUCTURAL ENGINEER :  | |
| PROJECT MANAGER :  | |
| AS-BUILT DRAWING | |
| DRAWING TITLE : แบบแปลน-หน้าตัด (CONTROL BUILDING) | |
| DRAWN BY : วิศวกร CHECKED BY : PAPER SIZE : A1 PLOT SCALE : 1:50 DATE : 25/03/64 DRAWING NO. : SHEET NO. : AS-12-AR-1305 | |

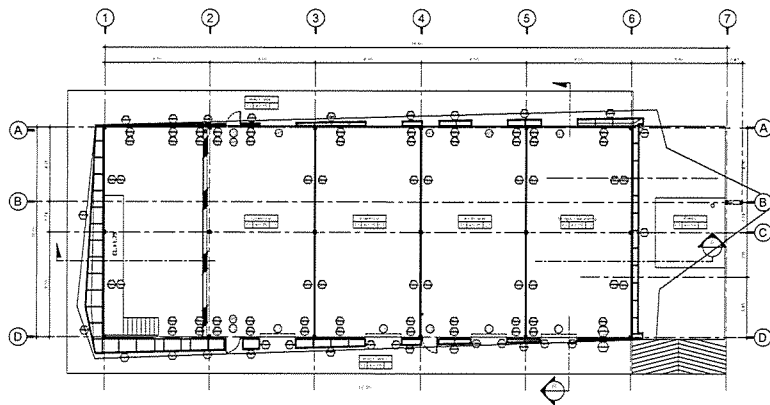


แปลนพื้น
1:100

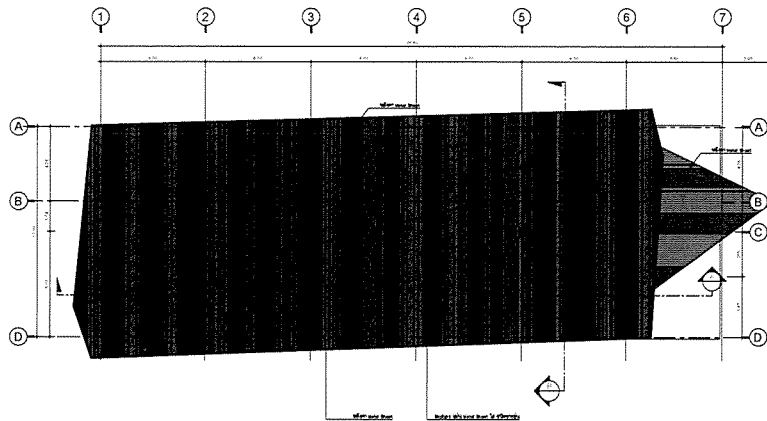


แปลนหน้า
1:100

หมายเหตุ
- ระดับพื้น ±0.00 ตามแปลนหน้าดิน +64.00 มม. ถึงขั้น

| | |
|---|-------------|
| PROJECT : | |
| CONTRACTOR : | |
| P.T.A. CONSTRUCTION CO., LTD. บริษัท พี.ที.เอ.คอนสตรัคชั่น จำกัด | |
| CONSULTANT : | |
| STRUCTURAL ENGINEER : | |
| | |
| AS-BUILT DRAWING | |
| DRAWING TITLE : | |
| แปลนพื้น อาคารควบคุมเครื่องจักรกล | |
| CHECKED BY : | |
| PAPER SIZE : A1 | |
| PLOT SCALE : 1:100 | |
| DATE : 25/03/64 | |
| DRAWING NO. : | SHEET NO. : |
| AS-12-ST-1402 | |

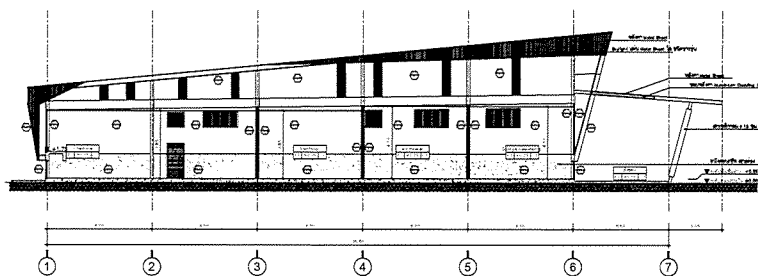



แปลนหน้า
1:100

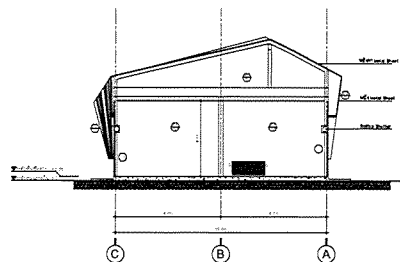






แปลนหน้า
1:100

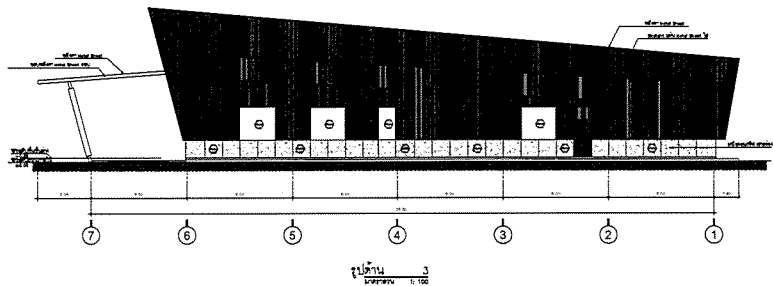
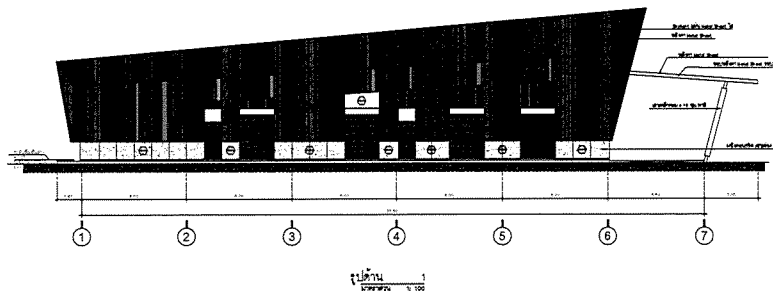
หมายเหตุ
- ระดับพื้น ±0.00 ตามแปลนหน้าดิน +64.00 มม. ถึงขั้น

| | |
|---|-------------|
| PROJECT : | |
| CONTRACTOR : | |
| P.T.A. CONSTRUCTION CO., LTD. บริษัท พี.ที.เอ.คอนสตรัคชั่น จำกัด | |
| PROJECT MANAGER : | |
| RESIDENT ENGINEER : | |
| CONSULTANT : | |
| STRUCTURAL ENGINEER : | |
| | |
| AS-BUILT DRAWING | |
| DRAWING TITLE : | |
| แปลนหน้า A, B อาคารควบคุมเครื่องจักรกล | |
| CHECKED BY : | |
| PAPER SIZE : A1 | |
| PLOT SCALE : 1:100 | |
| DATE : 25/03/64 | |
| DRAWING NO. : | SHEET NO. : |
| AS-12-ST-1403 | |





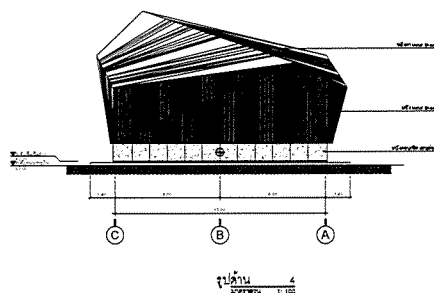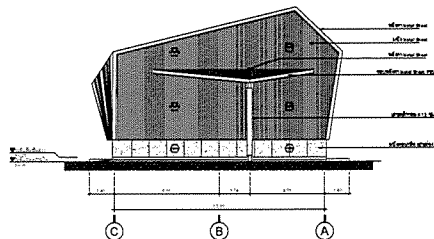


หมายเหตุ
- ระดับพื้นดิน ±0.00 พื้นภายในอาคารระดับ +0.40 ยก พื้นชั้น

| | |
|--|-------------|
| PROJECT : โครงการพัฒนาระบบสาธารณูปโภคและ สาธารณูปการในเขตอุตสาหกรรมพิเศษ ภาคตะวันออก (Eastern Special Economic Zone) | |
| OWNER :  INDUSTRIAL ESTATE AUTHORITY OF THAILAND | |
| DESIGNER :  WE CONSULTANTS และ บริษัท อื่นที่เกี่ยวข้อง | |
| CONTRACTOR :  P.T.A.CONSTRUCTION CO.,LTD. บริษัท พี.ที.เอ.คอนสตรัคชั่น จำกัด | |
| CONSULTANT :  WE CONSULTANTS และ บริษัท อื่นที่เกี่ยวข้อง | |
| STRUCTURAL ENGINEER :  PCM และ บริษัท อื่นที่เกี่ยวข้อง | |
| AS-BUILT DRAWING | |
| DRAWING TITLE : แบบแปลน 1, 3 อาคารควบคุมเครื่องจักรกล | |
| DRAWN BY : วิศวกรโยธา | |
| CHECKED BY : | |
| PAPER SIZE : A1 | |
| PLOT SCALE : 1:100 | |
| DATE : 25/03/64 | |
| DRAWING NO. : | SHEET NO. : |
| AS-12-ST-1404 | |



หมายเหตุ
- ระดับพื้นดิน ±0.00 พื้นภายในอาคารระดับ +0.40 ยก พื้นชั้น

| | |
|--|-------------|
| PROJECT : โครงการพัฒนาระบบสาธารณูปโภคและ สาธารณูปการในเขตอุตสาหกรรมพิเศษ ภาคตะวันออก (Eastern Special Economic Zone) | |
| OWNER :  INDUSTRIAL ESTATE AUTHORITY OF THAILAND | |
| DESIGNER :  WE CONSULTANTS และ บริษัท อื่นที่เกี่ยวข้อง | |
| CONTRACTOR :  P.T.A.CONSTRUCTION CO.,LTD. บริษัท พี.ที.เอ.คอนสตรัคชั่น จำกัด | |
| CONSULTANT :  WE CONSULTANTS และ บริษัท อื่นที่เกี่ยวข้อง | |
| STRUCTURAL ENGINEER :  PCM และ บริษัท อื่นที่เกี่ยวข้อง | |
| AS-BUILT DRAWING | |
| DRAWING TITLE : แบบแปลน 2, 4 อาคารควบคุมเครื่องจักรกล | |
| DRAWN BY : วิศวกรโยธา | |
| CHECKED BY : | |
| PAPER SIZE : A1 | |
| PLOT SCALE : 1:100 | |
| DATE : 25/03/64 | |
| DRAWING NO. : | SHEET NO. : |
| AS-12-ST-1405 | |



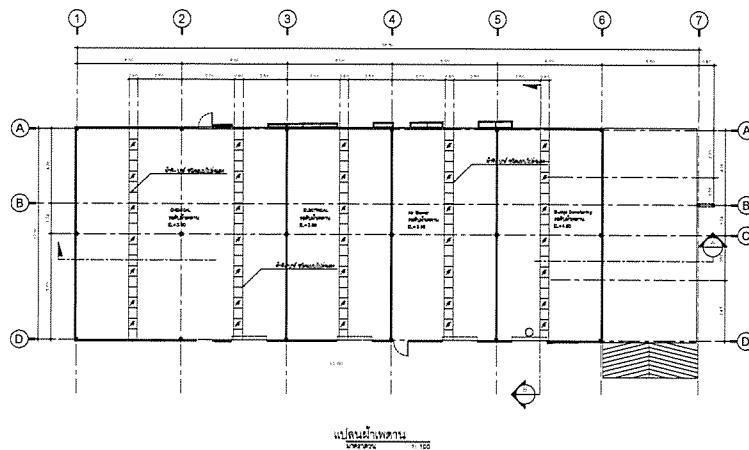

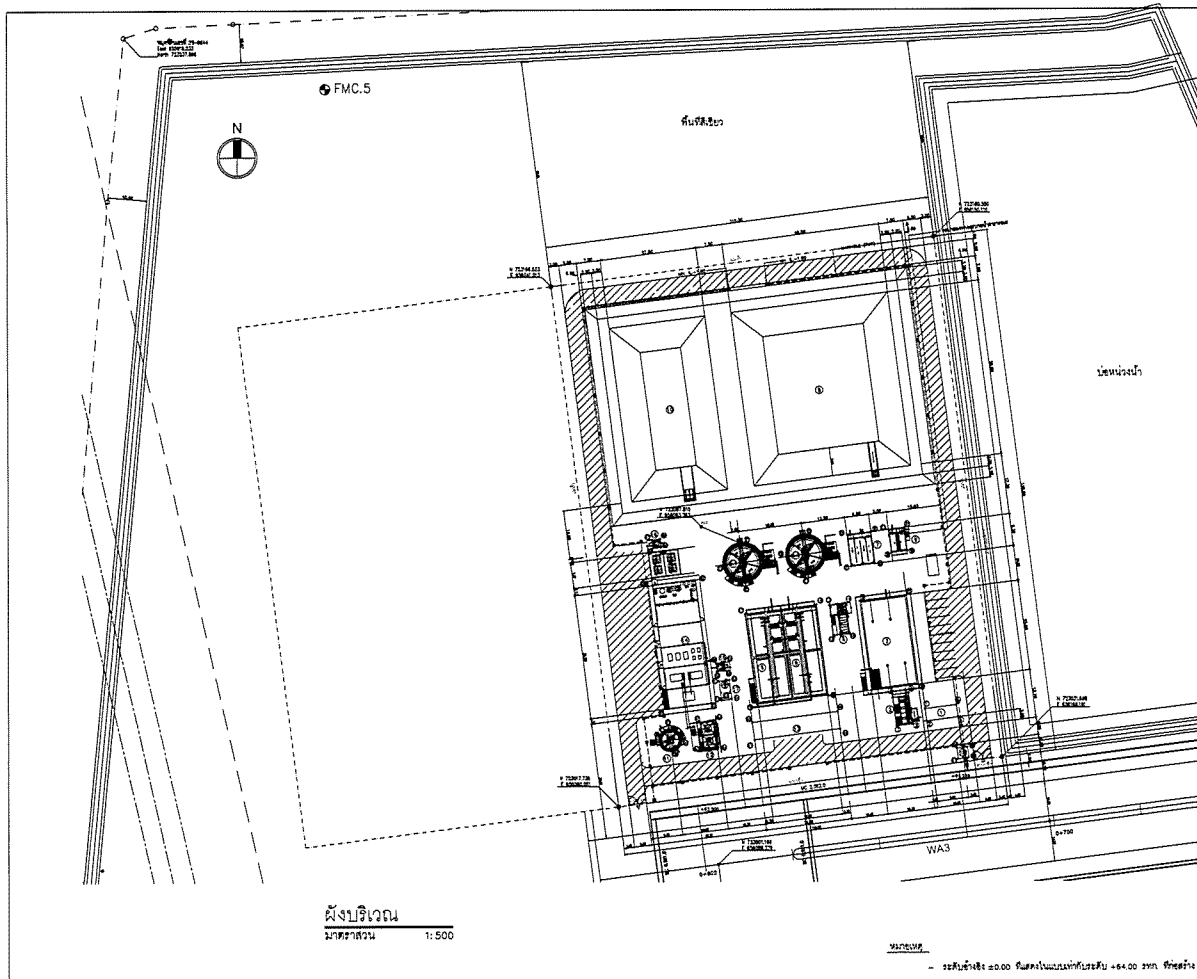AS-12-ST-1407


 




[illegible][illegible]


| | | | |
|------------------------------|--|--|--------------------|
| CONTRACTOR : | <div style="text-align: center;">  </div> P.T.A CONSTRUCTION CO.,LTD. บริษัท พี.ที.เอ.คอนสตรัคชั่น จำกัด | | |
| PROG. | | | |
| MS | | | |
| AS | | | |
| CONSULTANT : |  วิศวกรที่ปรึกษา  วิศวกรที่ปรึกษา | | |
| STRUCTURAL ENGINEER : | | | |
| AS-BUILT DRAWING | | | |
| DRAWING TITLE : | โครงสร้างคานและเสา | | |
| DRAWN BY : | นายวิชาญ นามะกุล | | |
| CHECKED BY : | | | |
| CHECKED BY : | | | |
| PAPER SIZE : | A1 | | |
| PLOT SCALE : | NTS | | |
| DATE : | 25/03/64 | | |
| DRAWING NO. : | | | SHEET NO. : |
| AS-12-ST-000 | | | |




| | |
|--|--------------------|
| CHECKED BY : | |
| DESIGNED BY : | |
| PAPER SIZE : A1 | |
| PLOT SCALE : 1:500 | |
| DATE : 25/03/64 | |
| DRAWING NO. : | SHEET NO. : |
| AS-12-SF-00-01 | |

| | |
|--|--------------------|
| CHECKED BY : | |
| PAPER SIZE : A1 | |
| PLOT SCALE : 1:500 | |
| DATE : 25/03/64 | |
| DRAWING NO. : | SHEET NO. : |
| AS-12-ST-00-02 | |



| | |
|---|--|
| PROJECT : โครงการพัฒนาระบบสาธารณูปโภคและ โครงสร้างพื้นฐานของศูนย์นิคมอุตสาหกรรม ภาคตะวันออก (Eastern Industrial Estate) OWNER :  Eastern Industrial Estate Authority of Thailand | |
| CONSULTANT :  WE CONSULTANTS ชื่อนิติบุคคล : WE CONSULTANTS  PCM ชื่อนิติบุคคล : PCM | |
| STRUCTURAL ENGINEER :  | |
| AS-BUILT DRAWING | |
| DRAWING TITLE : ข้อกำหนดทั่วไป สำหรับโครงการพัฒนาระบบสาธารณูปโภคและ โครงสร้างพื้นฐานของศูนย์นิคมอุตสาหกรรมภาค ตะวันออก | |
| DRAWN BY : นายสุวิทย์ วัฒนศิริ CHECKED BY : CHECKED BY : PAPER SIZE : A1 PLOT SCALE : NTS DATE : DRAWING NO. : SHEET NO. : AS-12-ST-001 | |

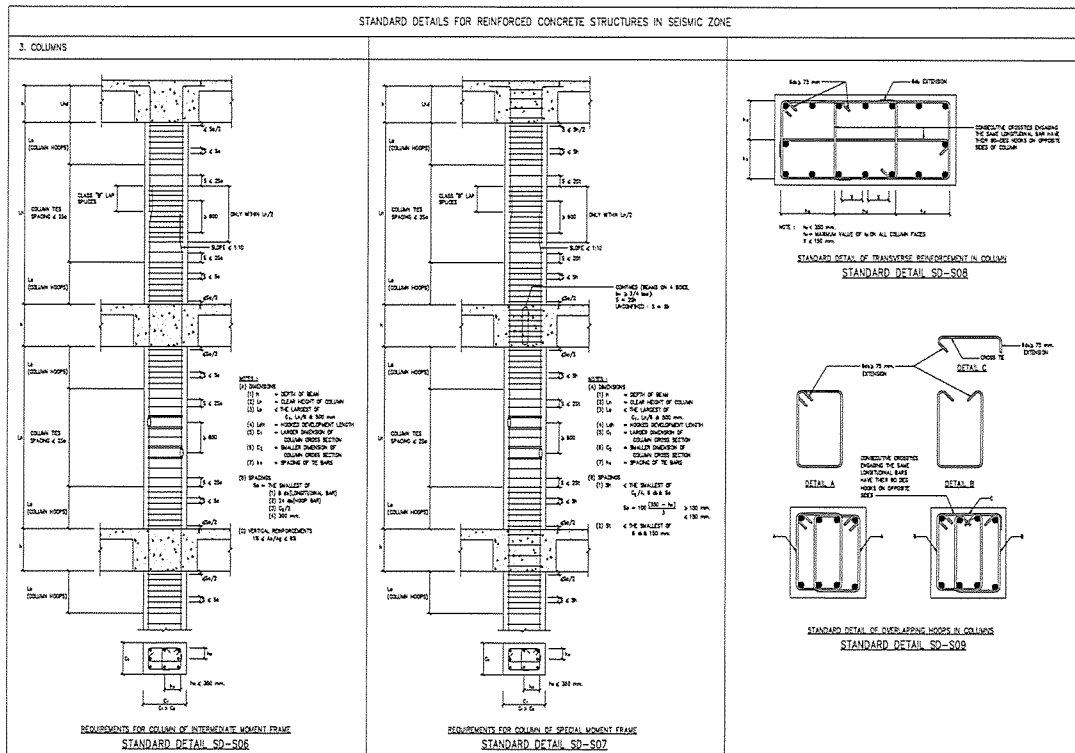


| | |
|--|-------------|
| DRAWN BY : วิศวกรโครงสร้าง | |
| CHECKED BY : | |
| CHECKED BY : | |
| PAPER SIZE : A1 | |
| PLOT SCALE : NTS | |
| DATE : | |
| DRAWING NO. : | SHEET NO. : |
| AS-12-ST-005 | |

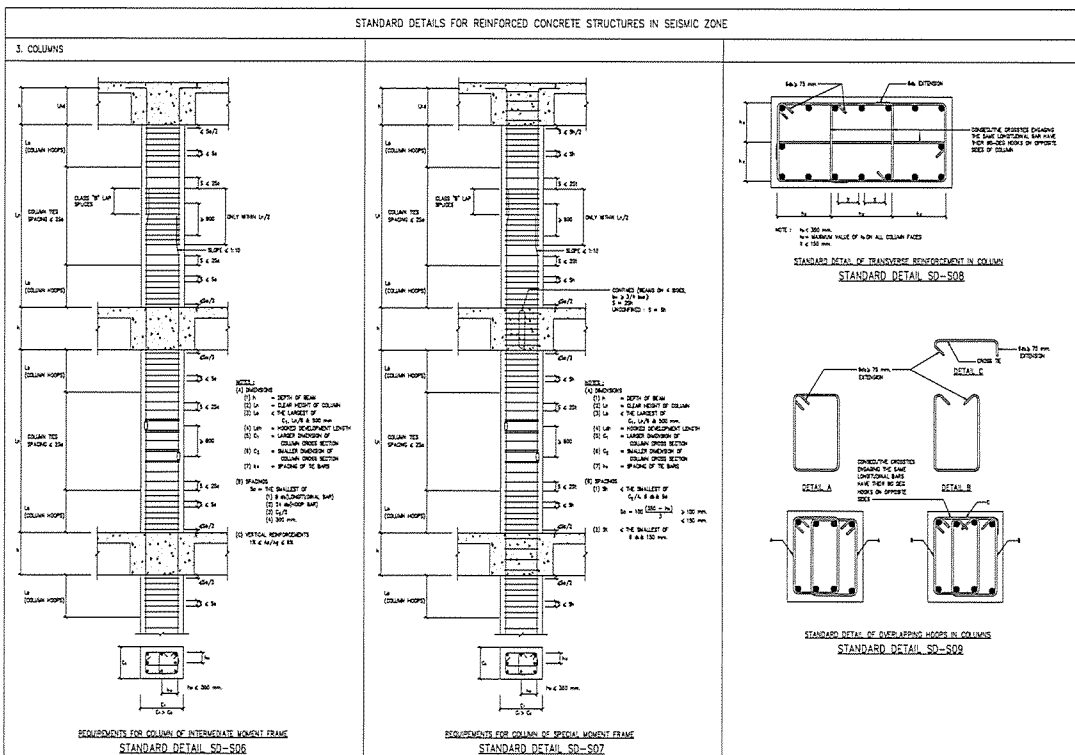

| | |
|--|-------------|
| DRAWN BY : วิศวกรโครงสร้าง | |
| CHECKED BY : | |
| CHECKED BY : | |
| PAPER SIZE : A1 | |
| PLOT SCALE : NTS | |
| DATE : | |
| DRAWING NO. : | SHEET NO. : |
| AS-12-ST-005 | |

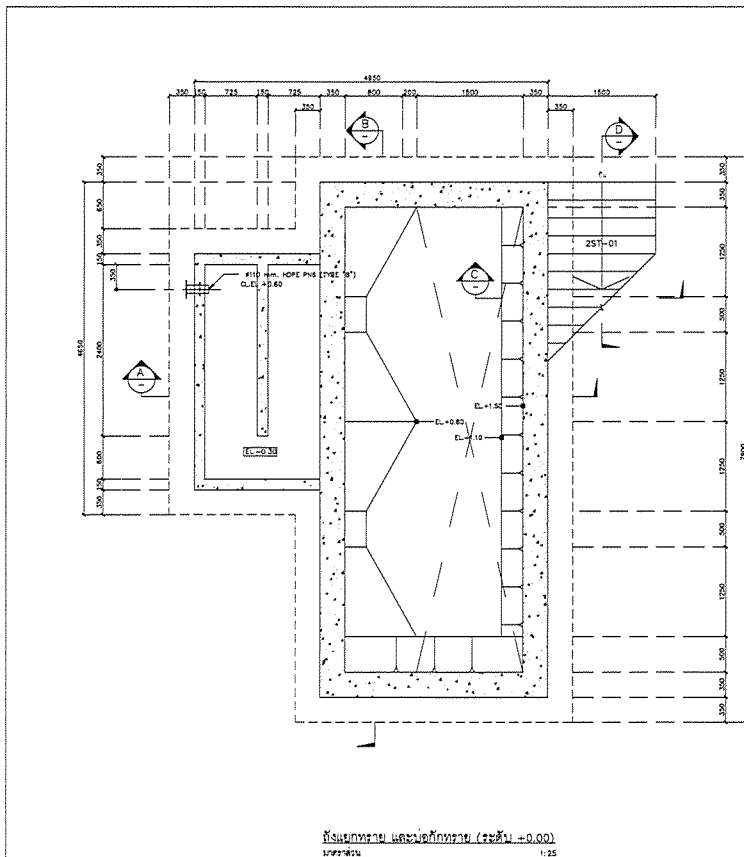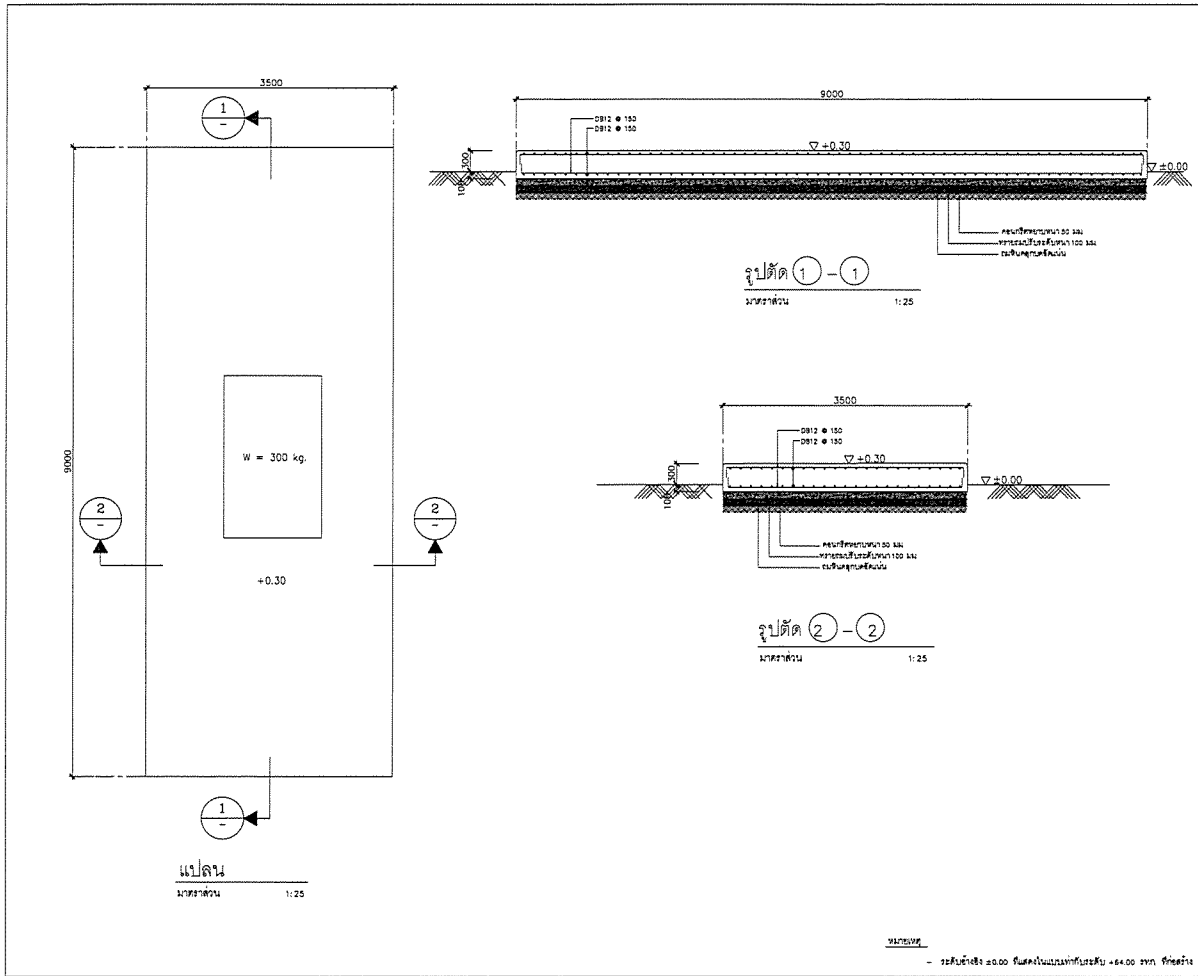

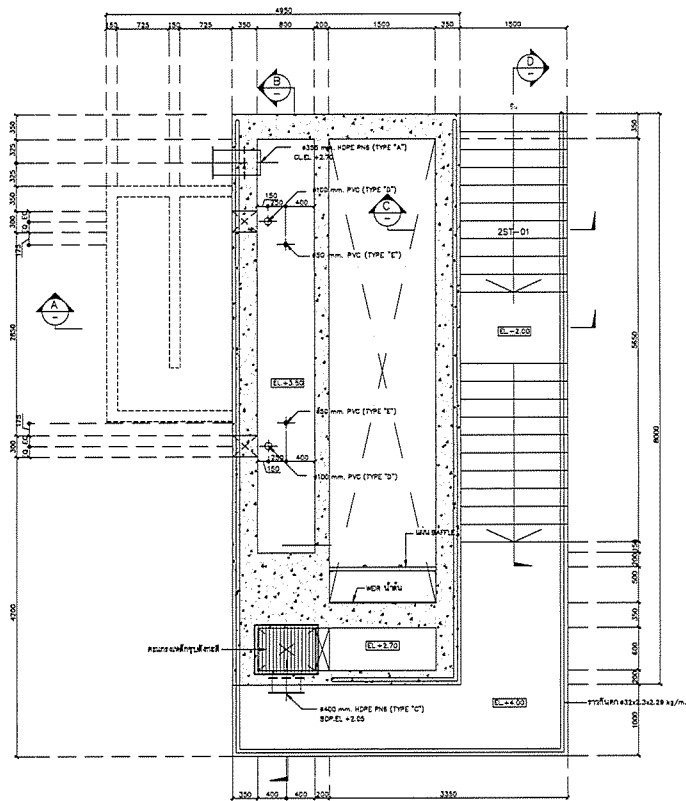





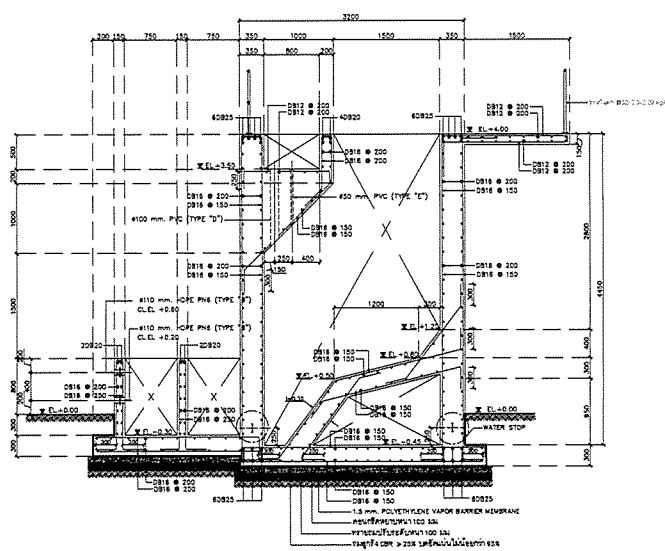


ถังแยกทราย และน้ำโคลน (ระดับ +2.00)
1:50

หมายเหตุ

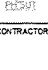- ระดับอ้างอิง ±0.00 พื้นระดับแบบทั่วไประดับ +64.00 รทท. ที่แสดง







| | |
|---|-------------|
| PROJECT : | |
| โครงการก่อสร้างระบบบำบัดน้ำเสีย และน้ำโคลน (GRIT CHAMBER) 25/03/64 | |
| OWNER : | |
|  หน่วยงานราชการที่เกี่ยวข้อง INDUSTRIAL ESTATE AUTHORITY OF THAILAND | |
| DESIGNER : | |
|  บริษัท WE CONSULTANTS จำกัด  บริษัท PCM CONSULTANTS จำกัด | |
| CONTRACTOR : | |
|  P.T.A.CONSTRUCTION CO.,LTD. บริษัท พีทีเอคอนสตรัคชั่น จำกัด | |
| CONSULTANT : | |
|  บริษัท WE CONSULTANTS จำกัด  บริษัท PCM CONSULTANTS จำกัด | |
| STRUCTURAL ENGINEER : | |
| AS-BUILT DRAWING | |
| DRAWING TITLE : | |
| ถังแยกทราย และน้ำโคลน (GRIT CHAMBER) | |
| DRAWN BY : วิศวกรโยธา วิศวกรโยธา | |
| CHECKED BY : | |
| CHECKED BY : | |
| PAPER SIZE : A1 | |
| PLOT SCALE : 1:25 | |
| DATE : 25/03/64 | |
| DRAWING NO. : | SHEET NO. : |
| AS-12-ST-202 | |








ถังแยกทราย และน้ำโคลน (ระดับ +2.00)
1:50

หมายเหตุ

- ระดับอ้างอิง ±0.00 พื้นระดับแบบทั่วไประดับ +64.00 รทท. ที่แสดง

| | |
|---|-------------|
| PROJECT : | |
| โครงการก่อสร้างระบบบำบัดน้ำเสีย และน้ำโคลน (GRIT CHAMBER) 25/03/64 | |
| OWNER : | |
|  หน่วยงานราชการที่เกี่ยวข้อง INDUSTRIAL ESTATE AUTHORITY OF THAILAND | |
| DESIGNER : | |
|  บริษัท WE CONSULTANTS จำกัด  บริษัท PCM CONSULTANTS จำกัด | |
| CONTRACTOR : | |
|  P.T.A.CONSTRUCTION CO.,LTD. บริษัท พีทีเอคอนสตรัคชั่น จำกัด | |
| CONSULTANT : | |
|  บริษัท WE CONSULTANTS จำกัด  บริษัท PCM CONSULTANTS จำกัด | |
| STRUCTURAL ENGINEER : | |
| AS-BUILT DRAWING | |
| DRAWING TITLE : | |
| ถังแยกทราย และน้ำโคลน (GRIT CHAMBER) | |
| DRAWN BY : วิศวกรโยธา วิศวกรโยธา | |
| CHECKED BY : | |
| CHECKED BY : | |
| PAPER SIZE : A1 | |
| PLOT SCALE : 1:25 | |
| DATE : 25/03/64 | |
| DRAWING NO. : | SHEET NO. : |
| AS-12-ST-203 | |

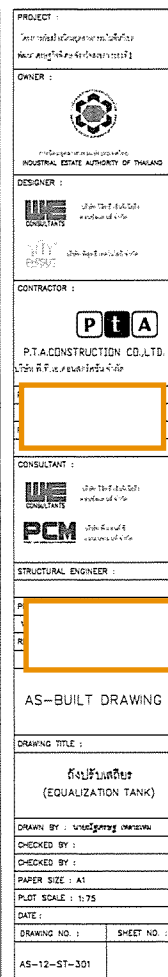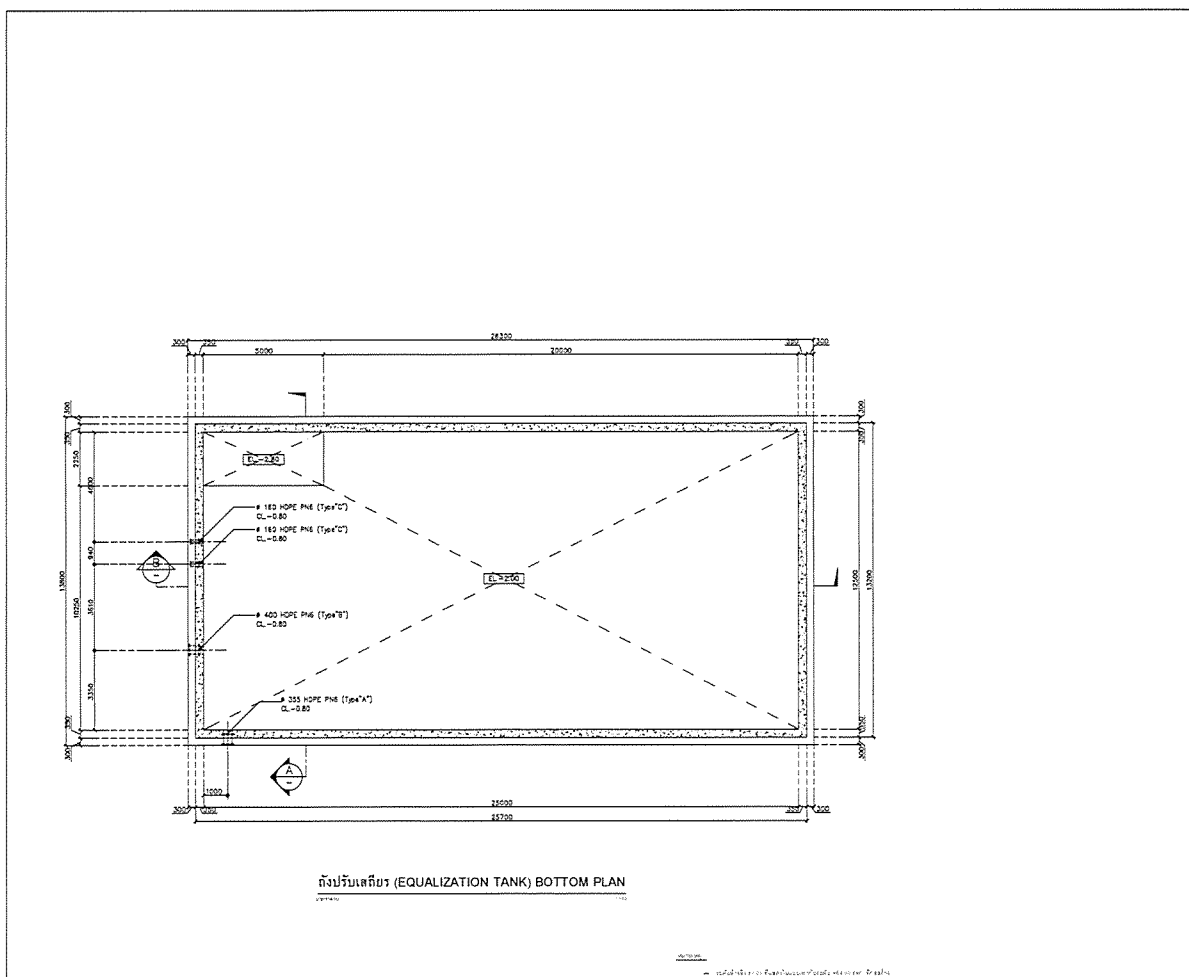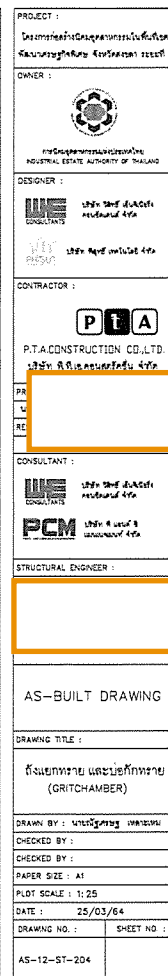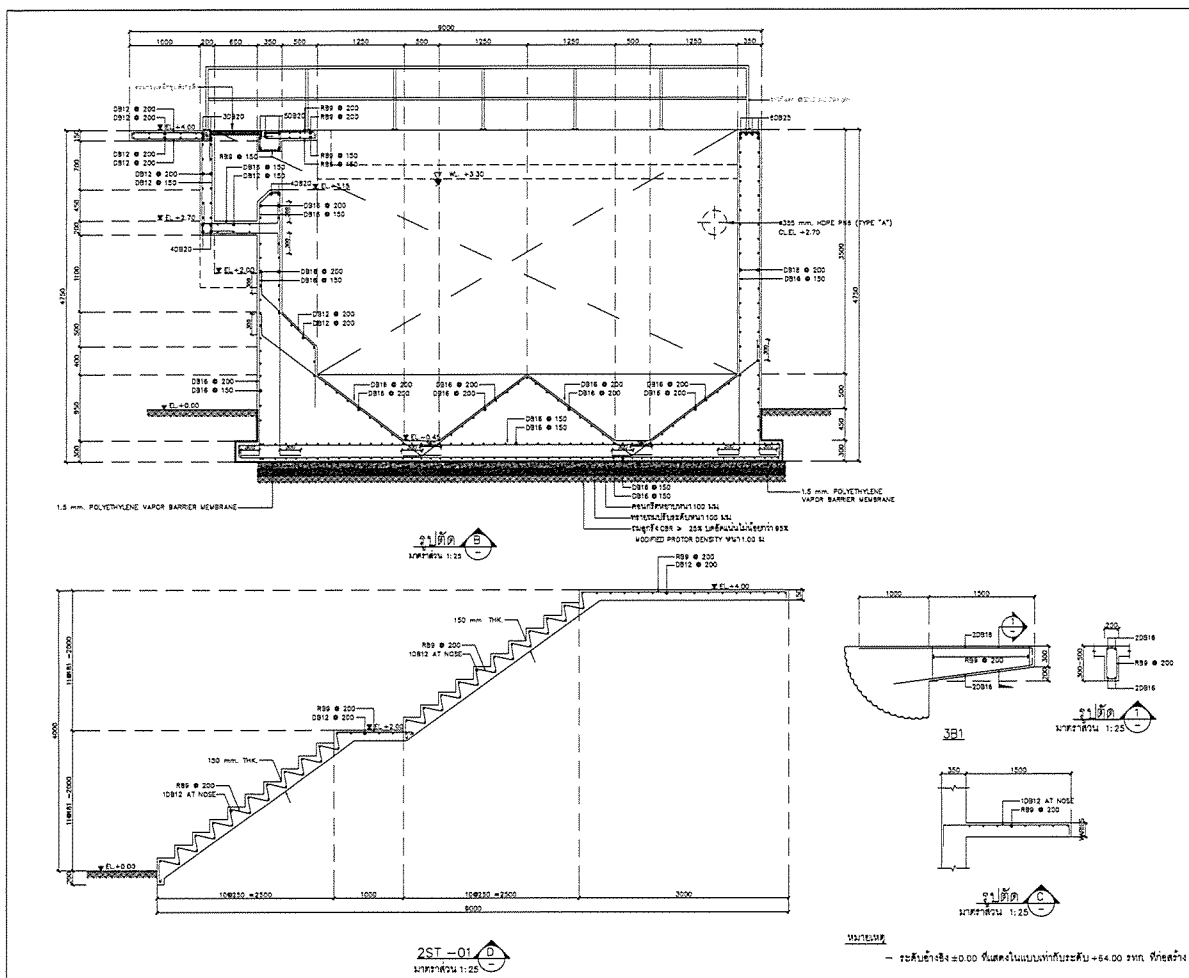

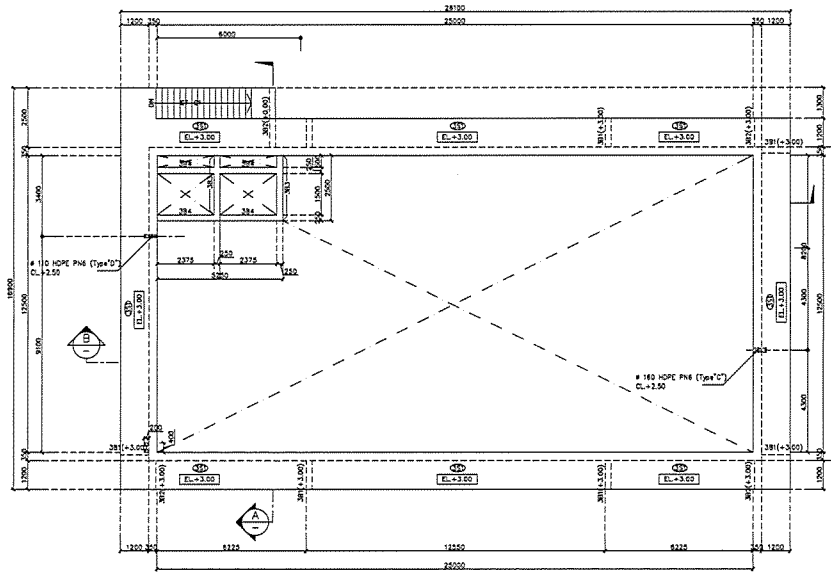



1:75

NOTES


| | |
|-----------------------|-------------|
| PROJECT : | |
| OWNER : | |
| DESIGNER : | |
| CONTRACTOR : | |
| CONSULTANT : | |
| STRUCTURAL ENGINEER : | |
| AS-BUILT DRAWING | |
| DRAWING TITLE : | |
| DRAWN BY : | |
| CHECKED BY : | |
| PAPER SIZE : A1 | |
| PLOT SCALE : 1:75 | |
| DATE : | |
| DRAWING NO. : | SHEET NO. : |
| AS-12-ST-302 | |

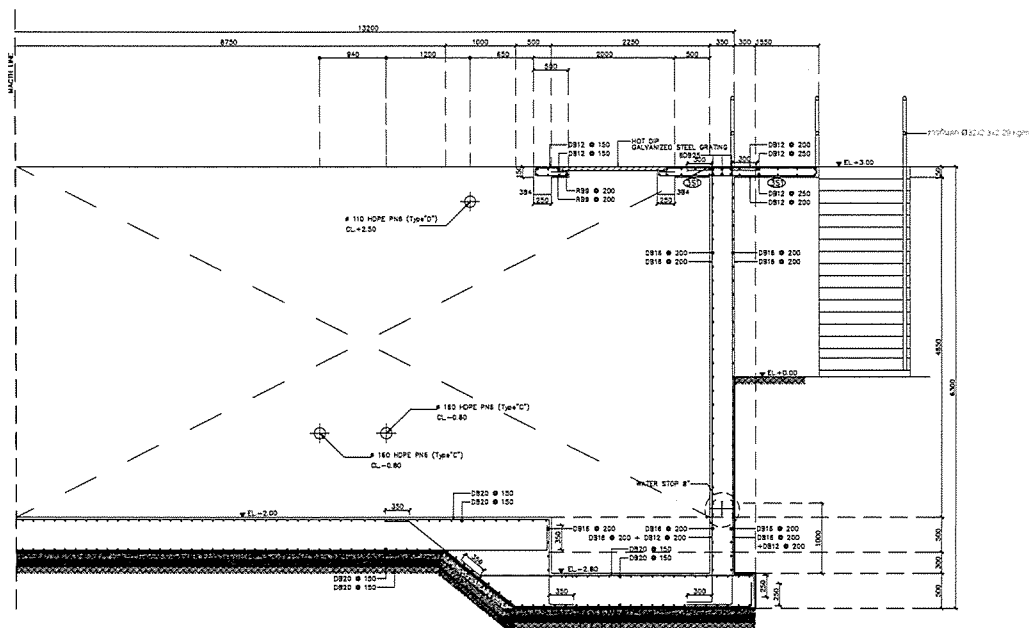



1:25


NOTES



| | |
|-----------------------|-------------|
| PROJECT : | |
| OWNER : | |
| DESIGNER : | |
| CONTRACTOR : | |
| CONSULTANT : | |
| STRUCTURAL ENGINEER : | |
| AS-BUILT DRAWING | |
| DRAWING TITLE : | |
| DRAWN BY : | |
| CHECKED BY : | |
| PAPER SIZE : A1 | |
| PLOT SCALE : 1:25 | |
| DATE : | |
| DRAWING NO. : | SHEET NO. : |
| AS-12-ST-303 | |

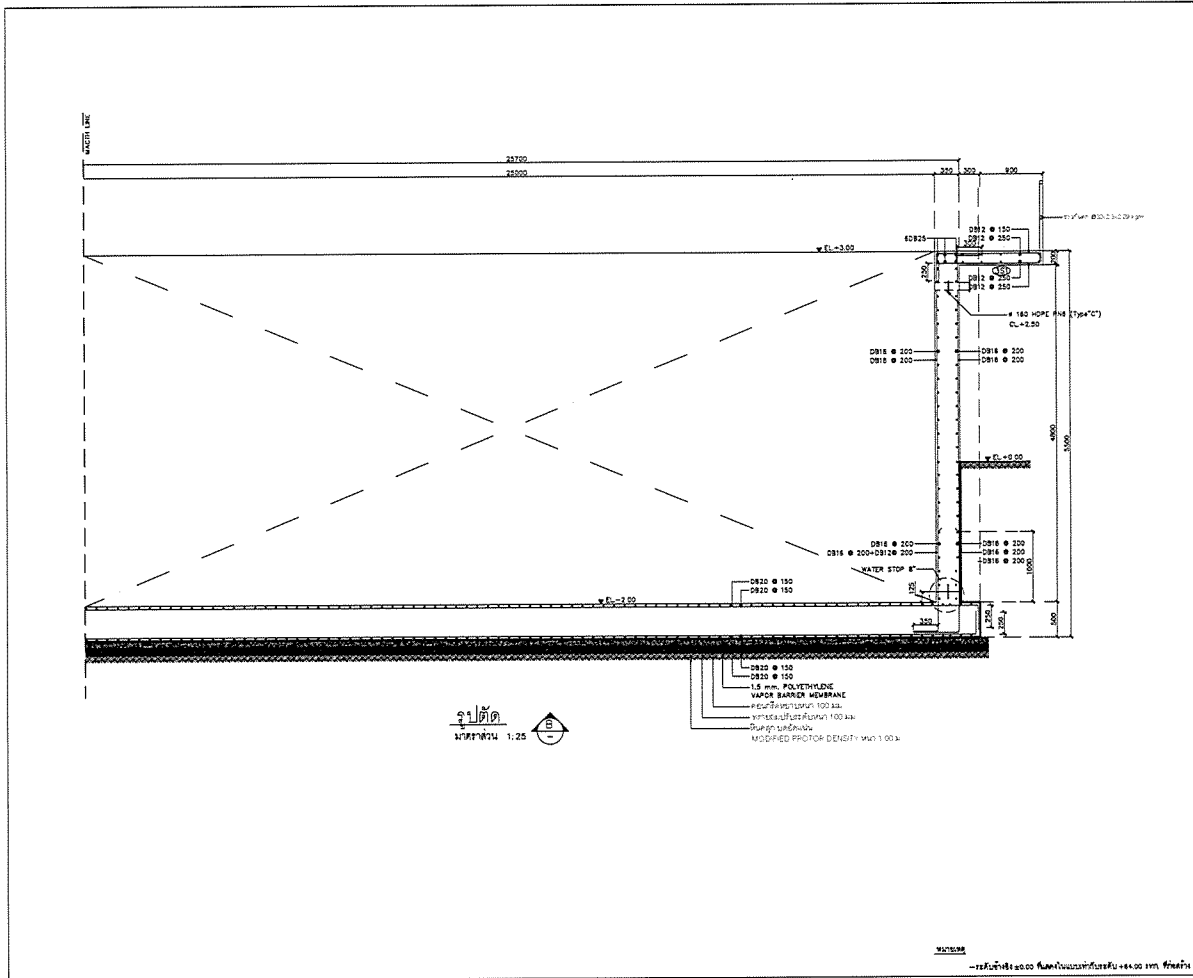

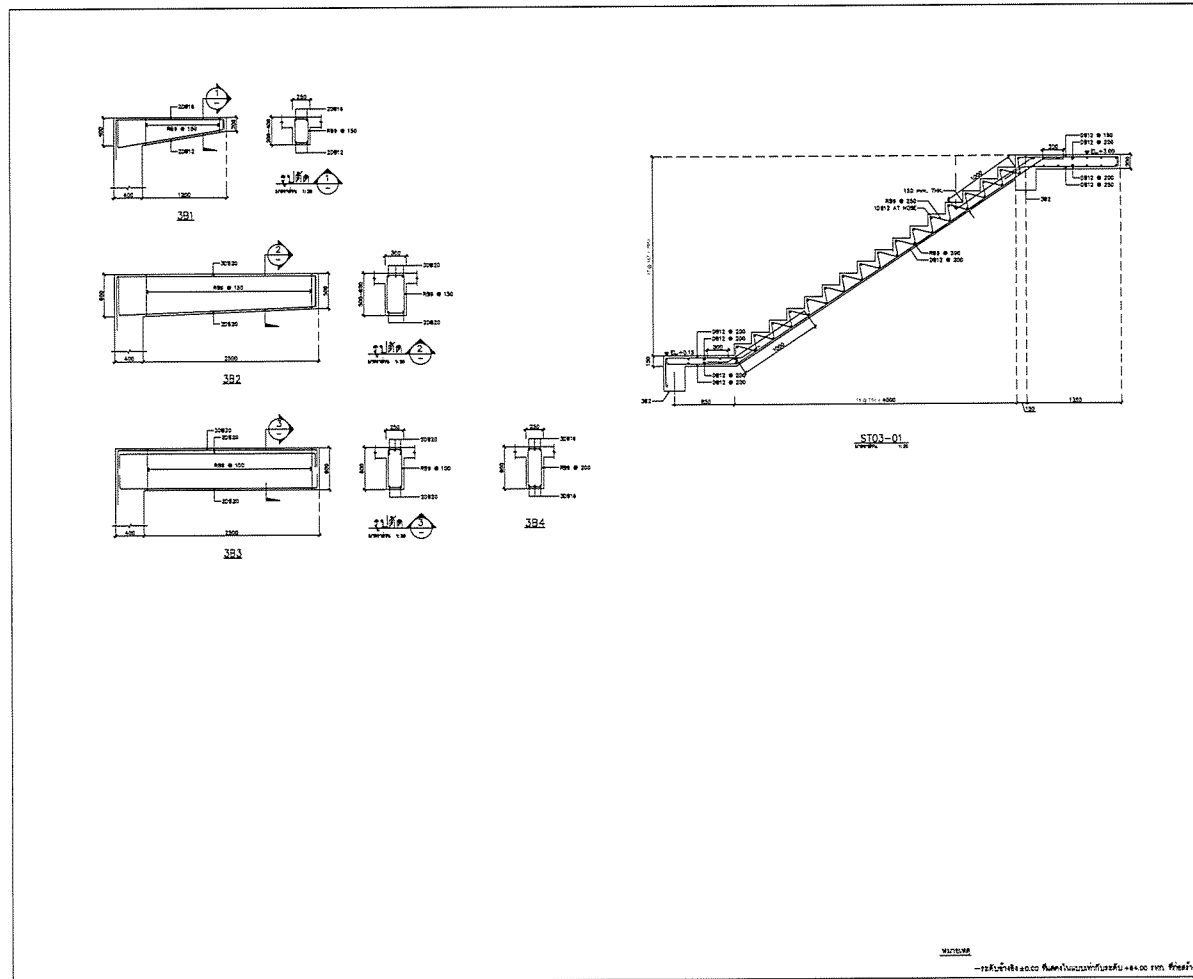


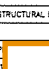



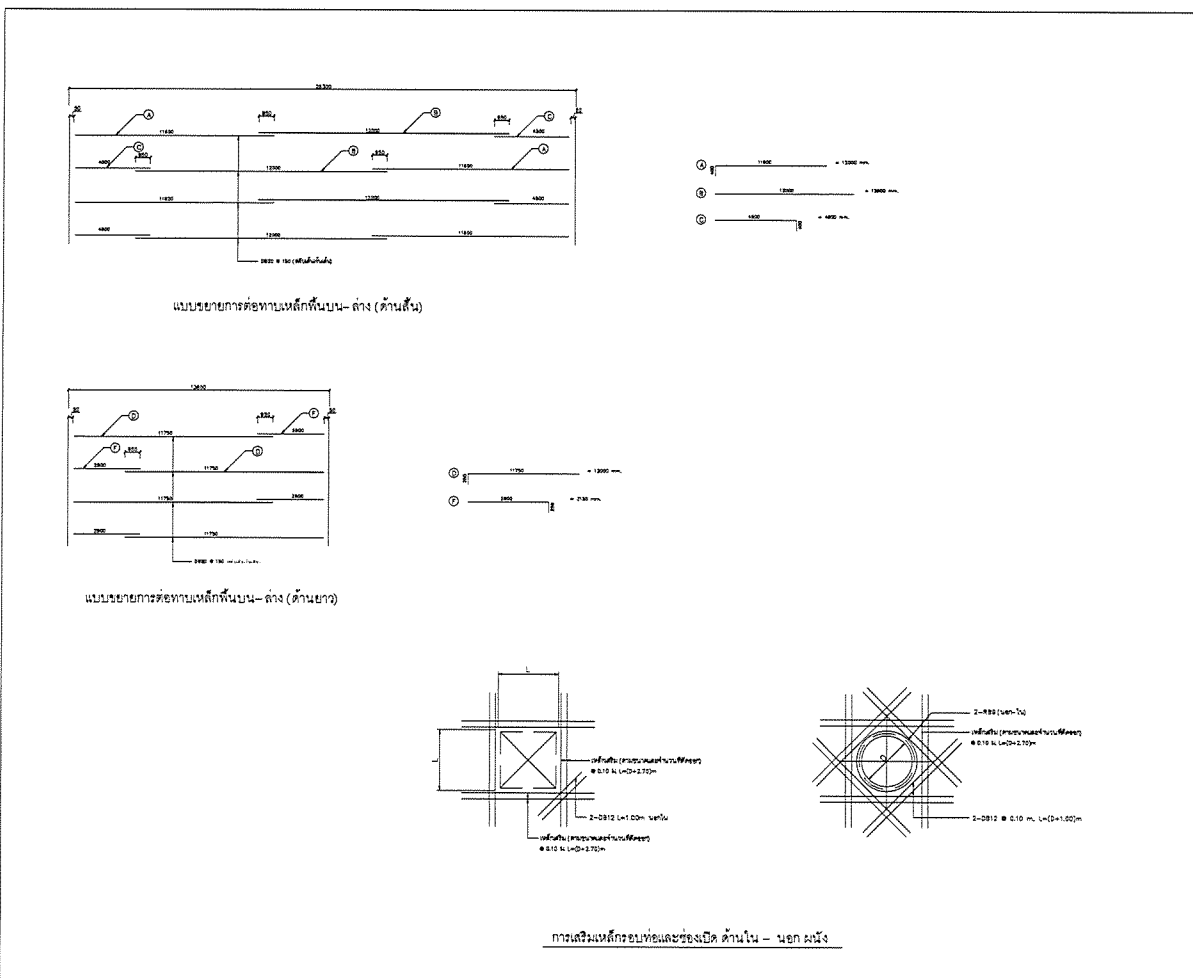
| | |
|-----------------------|-------------|
| PROJECT : | |
| OWNER : | |
| DESIGNER : | |
| CONTRACTOR : | |
| CONSULTANT : | |
| STRUCTURAL ENGINEER : | |
| AS-BUILT DRAWING | |
| DRAWING TITLE : | |
| DRAWN BY : | |
| CHECKED BY : | |
| PAPER SIZE : A1 | |
| PLOT SCALE : 1:25 | |
| DATE : | |
| DRAWING NO. : | SHEET NO. : |
| AS-12-ST-306 | |

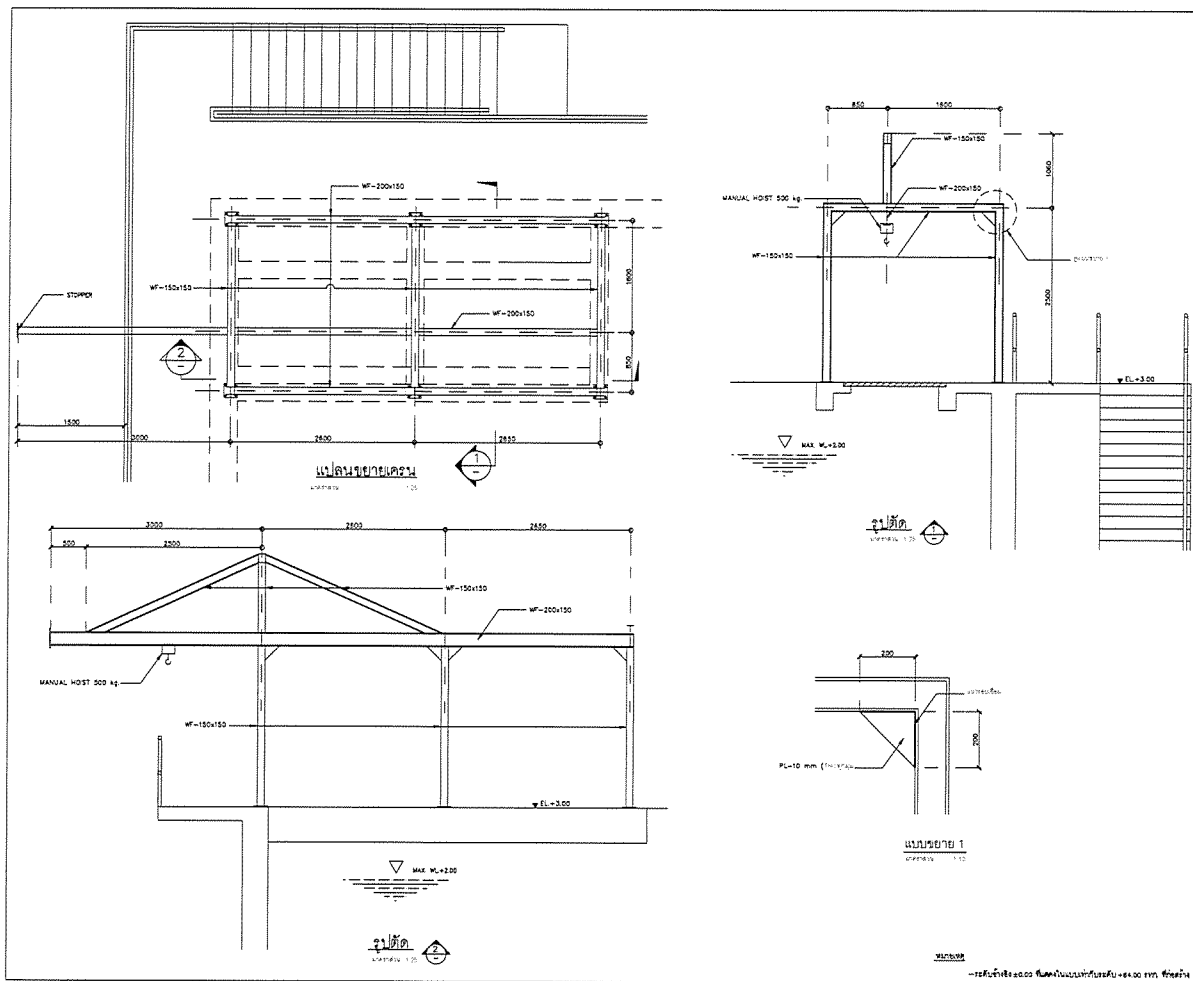








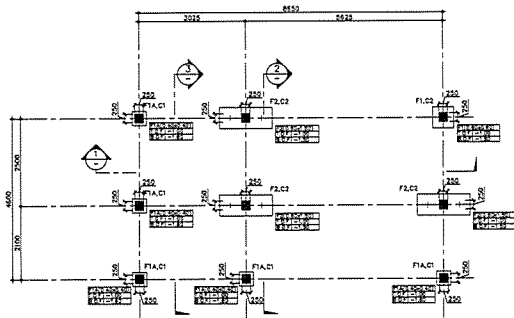
| | |
|-----------------------|-------------|
| PROJECT : | |
| OWNER : | |
| DESIGNER : | |
| CONTRACTOR : | |
| CONSULTANT : | |
| STRUCTURAL ENGINEER : | |
| AS-BUILT DRAWING | |
| DRAWING TITLE : | |
| DRAWN BY : | |
| CHECKED BY : | |
| PAPER SIZE : A1 | |
| PLOT SCALE : 1:25 | |
| DATE : | |
| DRAWING NO. : | SHEET NO. : |
| AS-12-ST-307 | |




| | |
|--|-------------|
| PROJECT : | |
| โครงการพัฒนาระบบบำบัดน้ำเสีย น้ำเสียจากโรงงานอุตสาหกรรม | |
| OWNER : | |
|  INDUSTRIAL ESTATE AUTHORITY OF THAILAND | |
| DESIGNER : | |
|  WE CONSULTANTS | |
| CONTRACTOR : | |
|  P.T.A CONSTRUCTION CO., LTD. | |
| PROJECT MANAGER : | |
|  | |
| CONSULTANT : | |
|  WE CONSULTANTS | |
|  PCM CONSULTANTS | |
| STRUCTURAL ENGINEER : | |
|  | |
| AS-BUILT DRAWING | |
| DRAWING TITLE : | |
| ถังปรับระดับ (EQUALIZATION TANK) | |
| DRAWN BY : วิศวกร | |
| CHECKED BY : | |
| PAPER SIZE : A1 | |
| PLOT SCALE : 1:25 | |
| DATE : 25/03/64 | |
| DRAWING NO. : | SHEET NO. : |
| AS-12-ST-308 | |

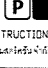

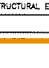
| | |
|--|-------------|
| PROJECT : | |
| โครงการพัฒนาระบบบำบัดน้ำเสีย น้ำเสียจากโรงงานอุตสาหกรรม | |
| OWNER : | |
|  INDUSTRIAL ESTATE AUTHORITY OF THAILAND | |
| DESIGNER : | |
|  WE CONSULTANTS | |
| CONTRACTOR : | |
|  P.T.A CONSTRUCTION CO., LTD. | |
| PROJECT MANAGER : | |
|  | |
| CONSULTANT : | |
|  WE CONSULTANTS | |
|  PCM CONSULTANTS | |
| STRUCTURAL ENGINEER : | |
|  | |
| AS-BUILT DRAWING | |
| DRAWING TITLE : | |
| ถังปรับระดับ (EQUALIZATION TANK) | |
| DRAWN BY : วิศวกร | |
| CHECKED BY : | |
| PAPER SIZE : A1 | |
| PLOT SCALE : NTS | |
| DATE : | |
| DRAWING NO. : | SHEET NO. : |
| AS-12-ST-309 | |




FOOTING PLAN
SCALE 1 : 50

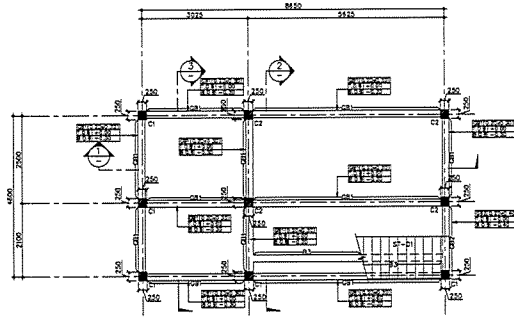

GROUND PLAN (+0.00)
SCALE 1 : 50

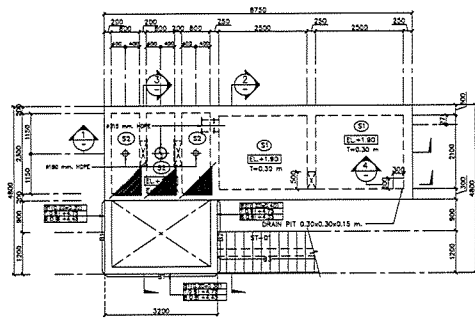

NEUTRALIZATION TANK AND DISTRIBUTION BOX PLAN
SCALE 1 : 50

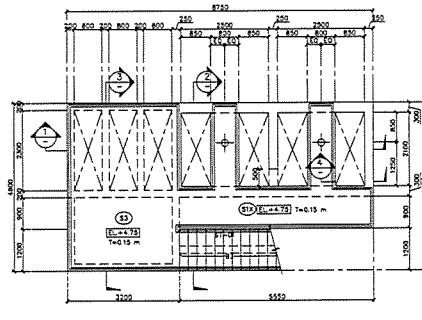


NEUTRALIZATION TANK AND DISTRIBUTION BOX PLAN
SCALE 1 : 50

หมายเหตุ

- ระดับพื้น ±0.00 ขึ้นไปเป็นระดับที่โครงสร้าง +0.00 ยก พื้นค้ำ

| | |
|---|-------------|
| PROJECT : | |
| OWNER : | |
| THE INDUSTRIAL ESTATE AUTHORITY OF THAILAND | |
| DESIGNER : | |
| WE CONSULTANTS | |
| CONTRACTOR : | |
| P.T.A. CONSTRUCTION CO., LTD. บริษัท พี.ที.เอ.คอนสตรัคชั่น จำกัด | |
| PROJECT MANAGER : | |
| | |
| CONSULTANT : | |
| WE CONSULTANTS | |
| PCM CONSULTANTS | |
| STRUCTURAL ENGINEER : | |
| | |
| AS-BUILT DRAWING | |
| DRAWING TITLE : | |
| ถังบำบัดน้ำเสีย (NEUTRALIZATION TANK) | |
| DRAWN BY : วิศวกรโยธา อนุชา อนุชา | |
| CHECKED BY : | |
| CHECKED BY : | |
| PAPER SIZE : A1 | |
| PLOT SCALE : 1:50 | |
| DATE : 25/03/64 | |
| DRAWING NO. : | SHEET NO. : |
| AS-12-ST-401 | |

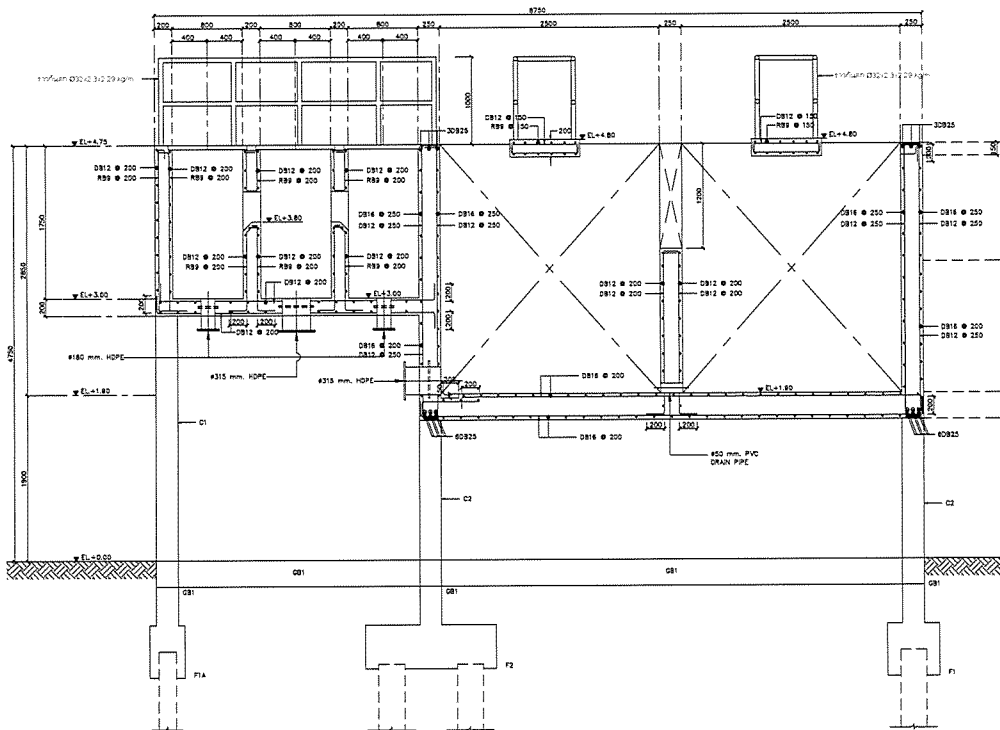


รูปตัด 1
L=1/20

หมายเหตุ

- ระดับพื้น ±0.00 ขึ้นไปเป็นระดับที่โครงสร้าง +0.00 ยก พื้นค้ำ

| | |
|---|-------------|
| PROJECT : | |
| OWNER : | |
| THE INDUSTRIAL ESTATE AUTHORITY OF THAILAND | |
| DESIGNER : | |
| WE CONSULTANTS | |
| CONTRACTOR : | |
| P.T.A. CONSTRUCTION CO., LTD. บริษัท พี.ที.เอ.คอนสตรัคชั่น จำกัด | |
| PROJECT MANAGER : | |
| | |
| CONSULTANT : | |
| WE CONSULTANTS | |
| PCM CONSULTANTS | |
| STRUCTURAL ENGINEER : | |
| | |
| AS-BUILT DRAWING | |
| DRAWING TITLE : | |
| ถังบำบัดน้ำเสีย (NEUTRALIZATION TANK) | |
| DRAWN BY : วิศวกรโยธา อนุชา อนุชา | |
| CHECKED BY : | |
| CHECKED BY : | |
| PAPER SIZE : A1 | |
| PLOT SCALE : 1:20 | |
| DATE : 25/03/64 | |
| DRAWING NO. : | SHEET NO. : |
| AS-12-ST-402 | |

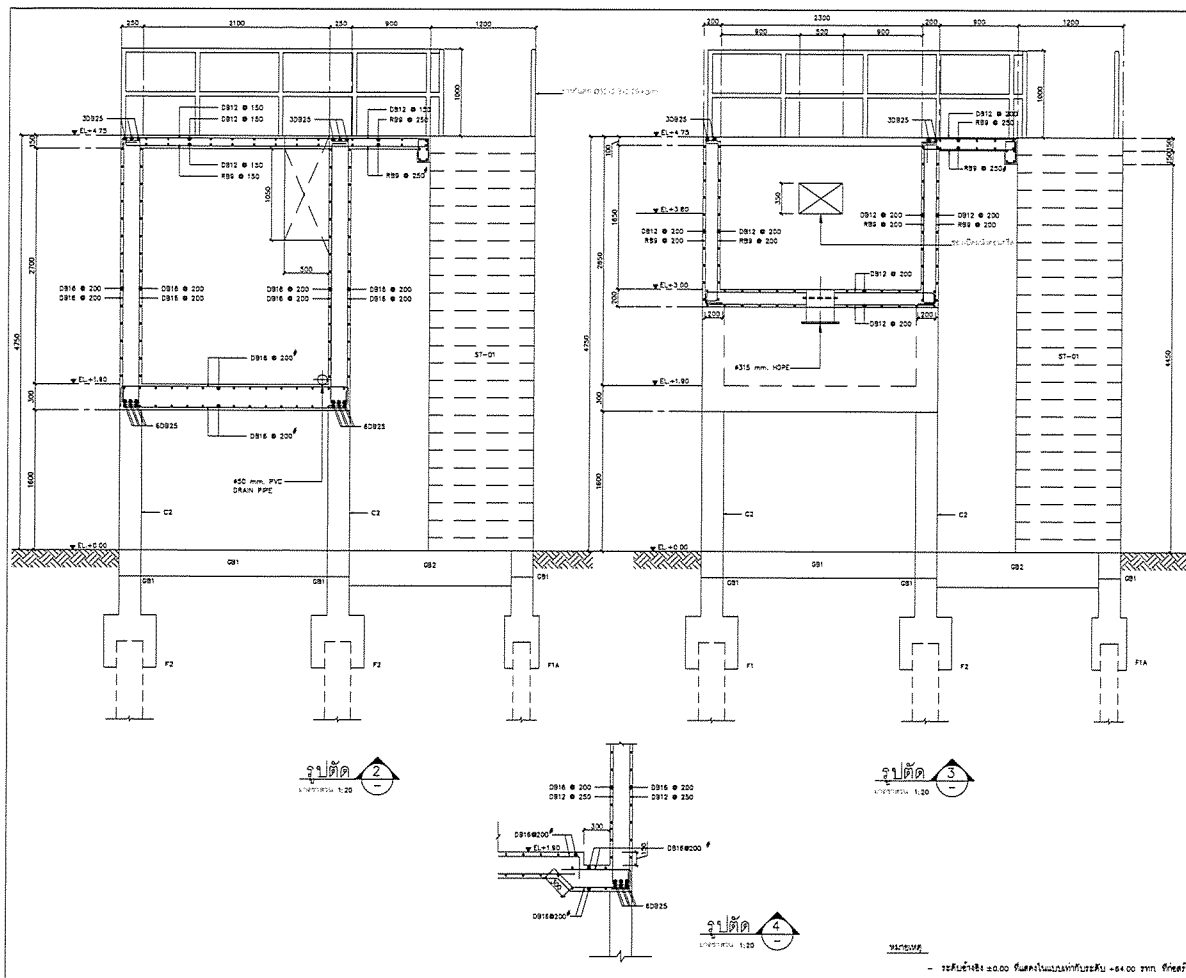

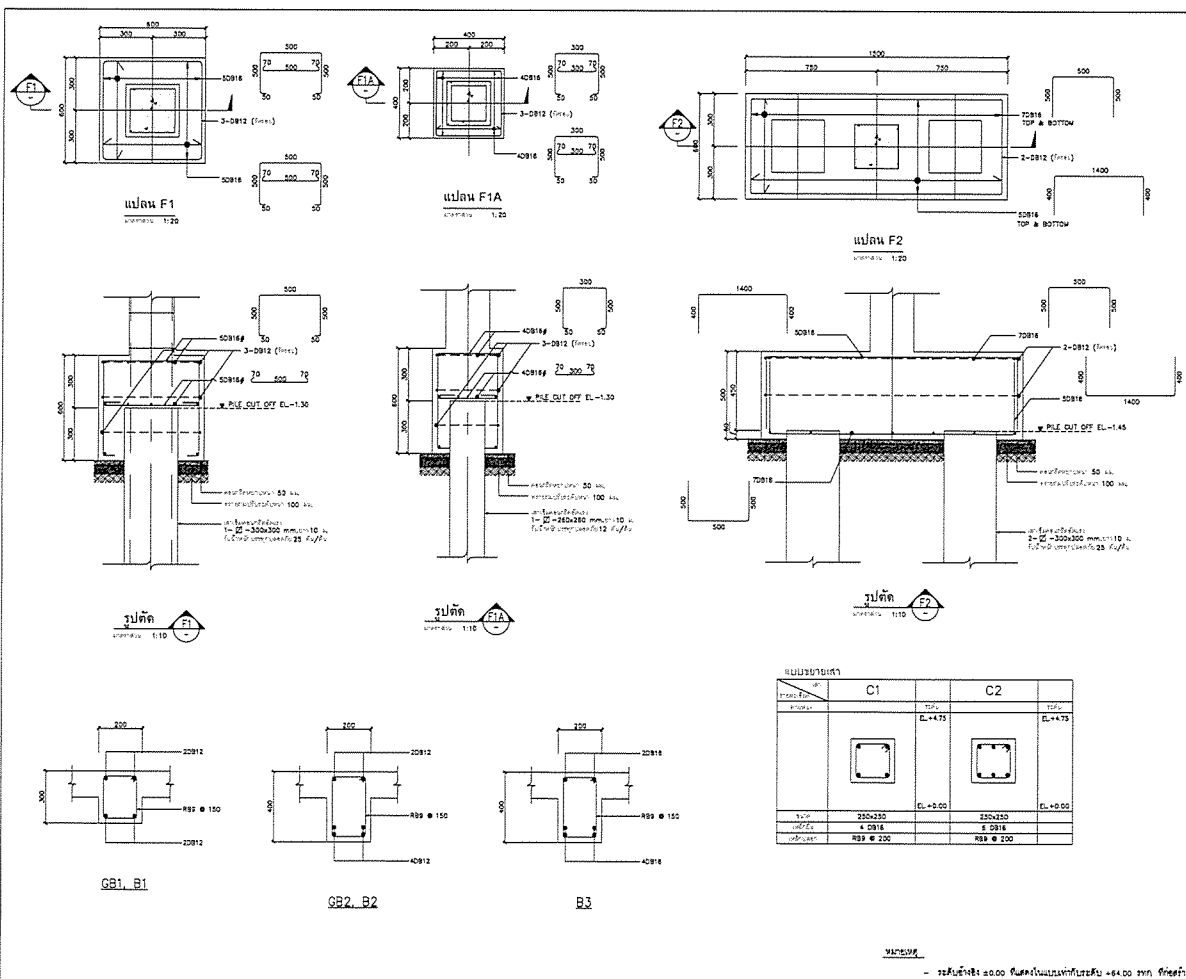
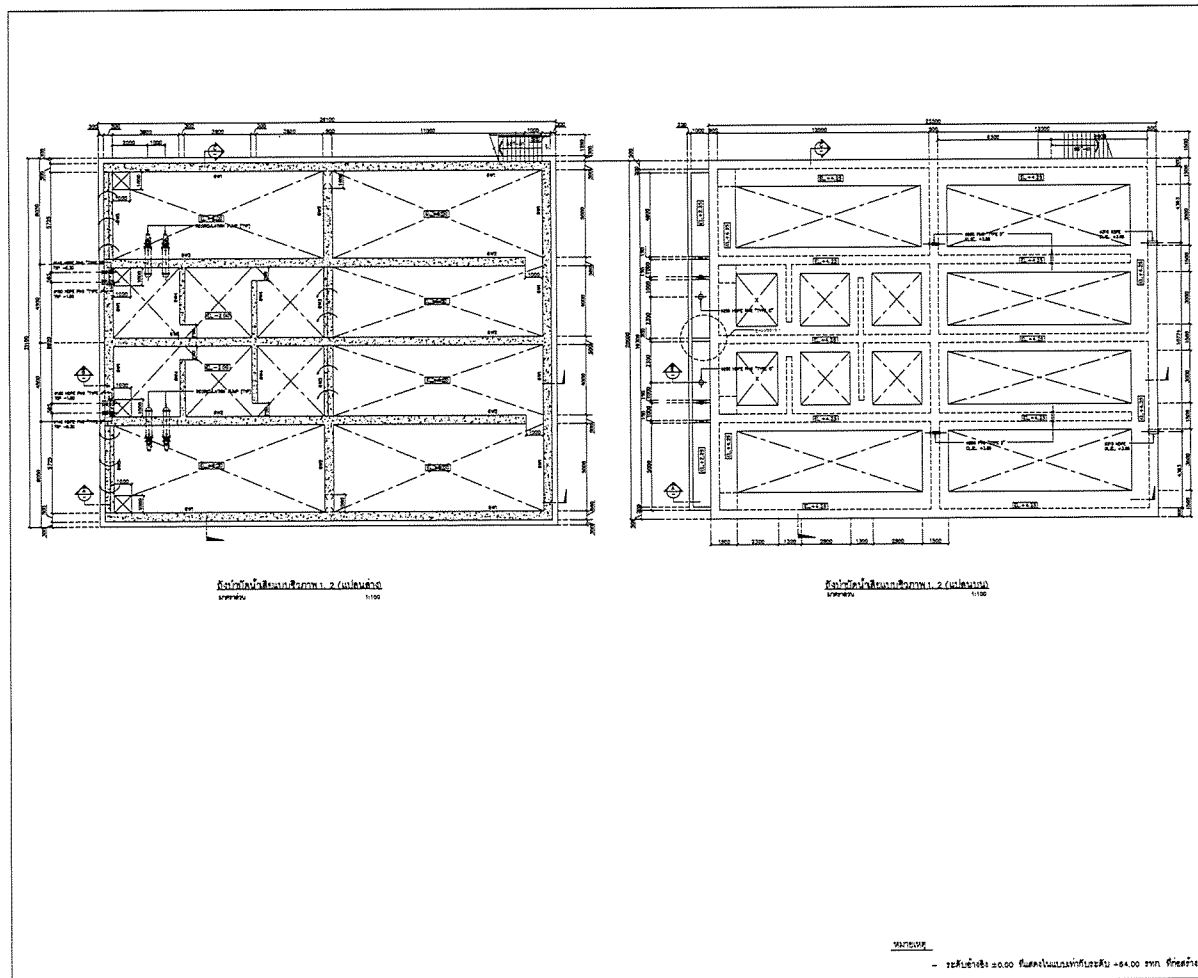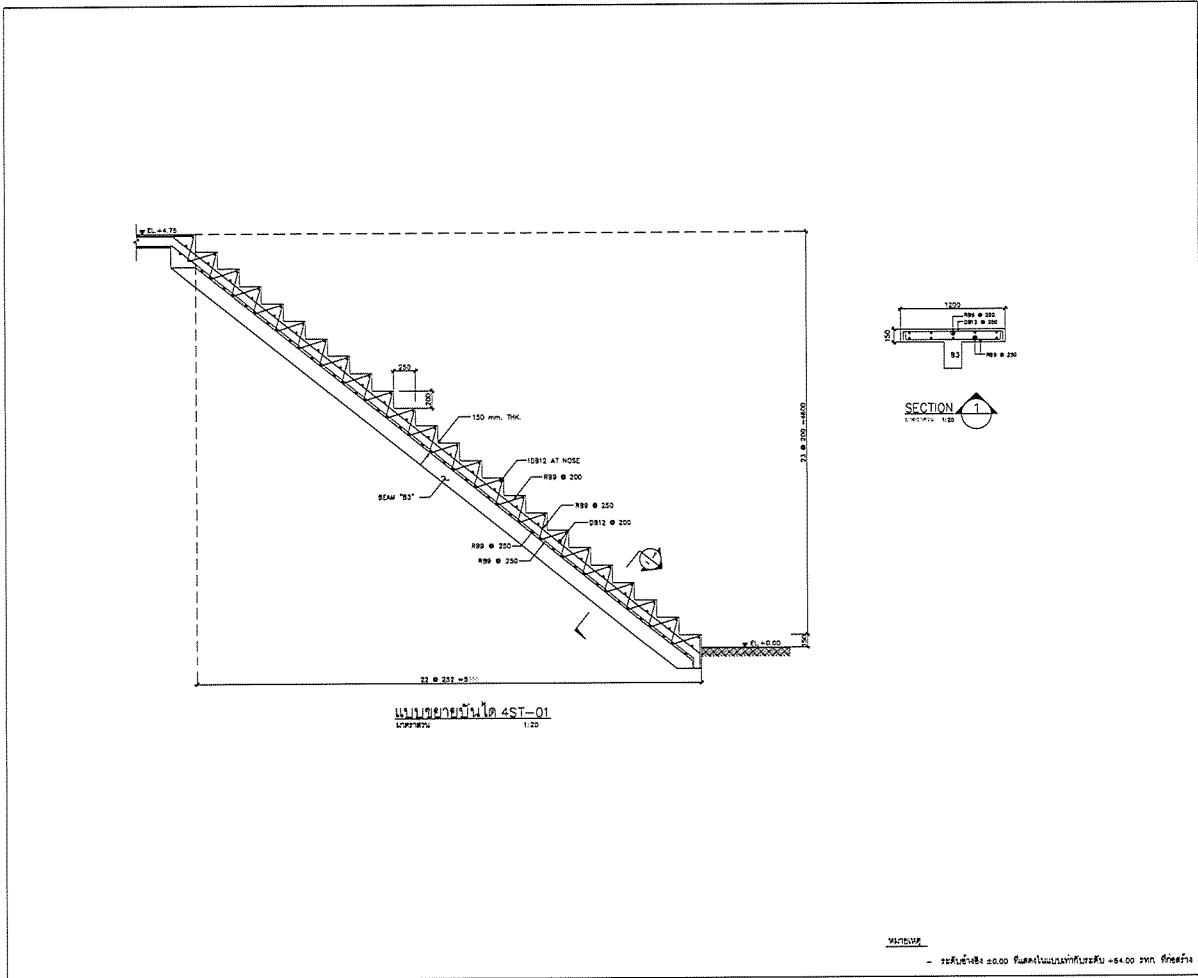

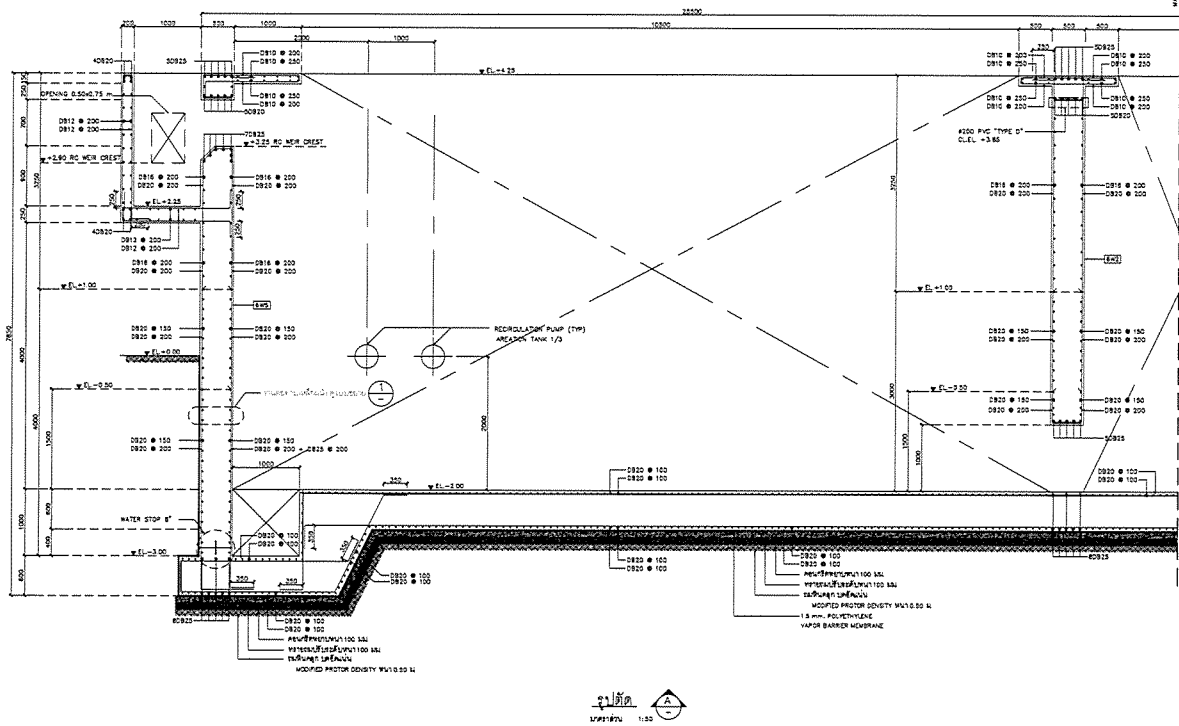

SCALE: 1:50

PROJECT :
Industrial Estate Authority of Thailand

OWNER :
Industrial Estate Authority of Thailand

DESIGNER :
PCM CONSULTANTS

CONTRACTOR :
P.T.A. CONSTRUCTION CO. LTD.

CONSULTANT :
PCM CONSULTANTS

STRUCTURAL ENGINEER :
PCM CONSULTANTS

AS-BUILT DRAW

DRAWING TITLE :
ถังปฏิกิริยาชีวเคมี (BIOREACTOR)

DRAWN BY :
PCM CONSULTANTS

CHECKED BY :
PCM CONSULTANTS


PAPER SIZE : A1

PLOT SCALE : 1:25

DATE : 25/03/64

DRAWING NO. : SHE

AS-12-ST-502

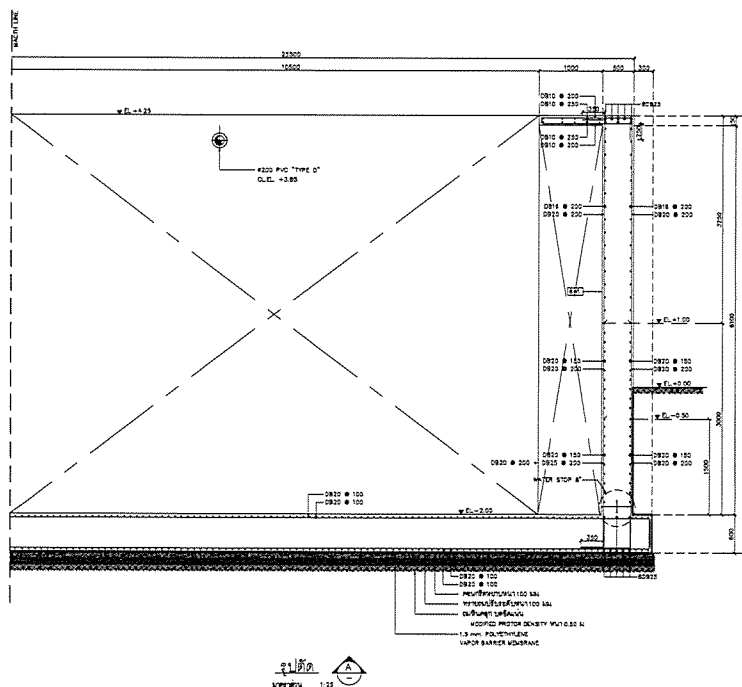

SCALE: 1:25

PROJECT :
Industrial Estate Authority of Thailand

OWNER :
Industrial Estate Authority of Thailand

DESIGNER :
PCM CONSULTANTS

CONTRACTOR :
P.T.A. CONSTRUCTION CO. LTD.

PROJECT MANAGER :
PCM CONSULTANTS

CONSULTANT :
PCM CONSULTANTS

STRUCTURAL ENGINEER :
PCM CONSULTANTS

AS-BUILT DRAWING

DRAWING TITLE :
ถังปฏิกิริยาชีวเคมี (BIOREACTOR)

DRAWN BY :
PCM CONSULTANTS

CHECKED BY :
PCM CONSULTANTS



PAPER SIZE : A1


PLOT SCALE : 1:25

DATE : 25/03/64


DRAWING NO. : SHE

AS-12-ST-503

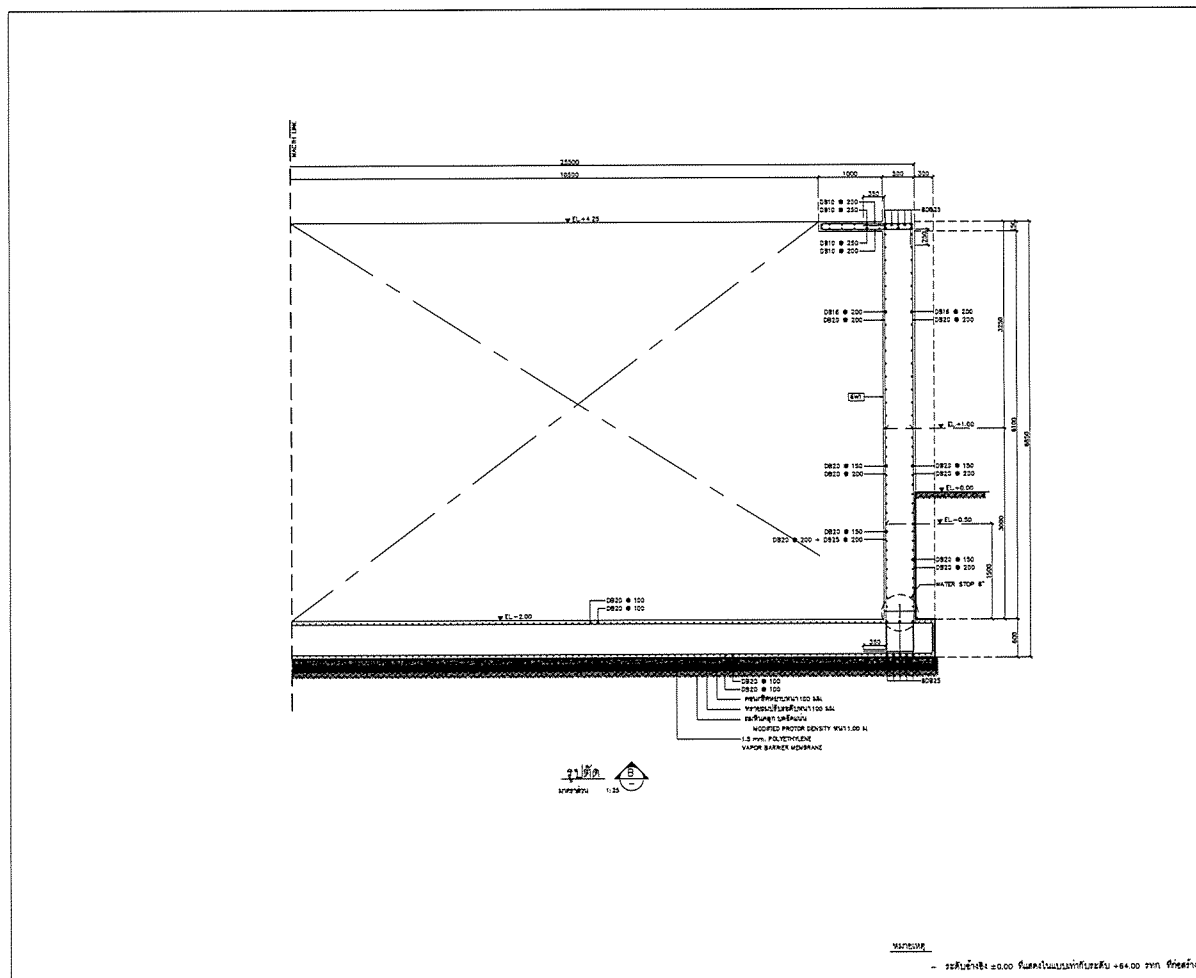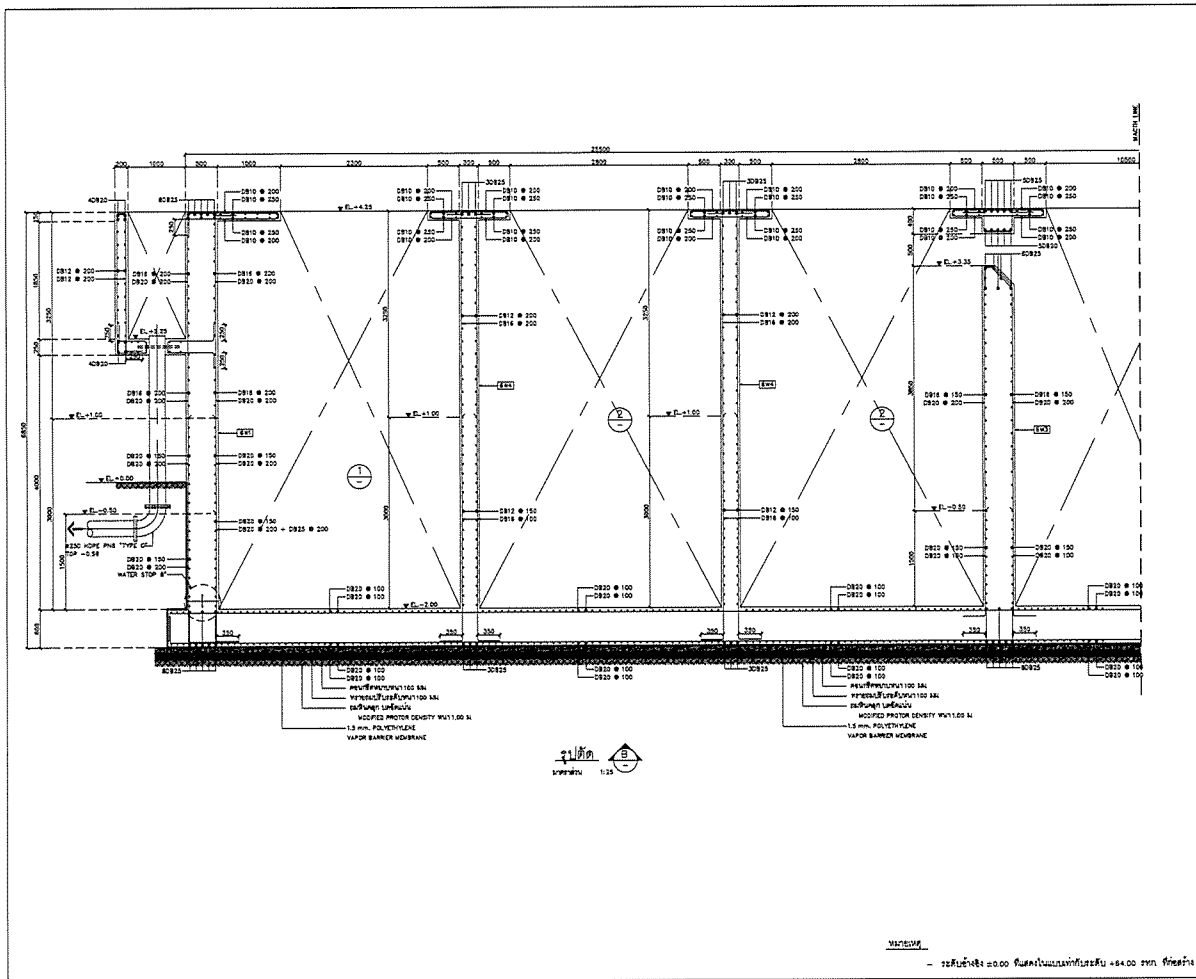


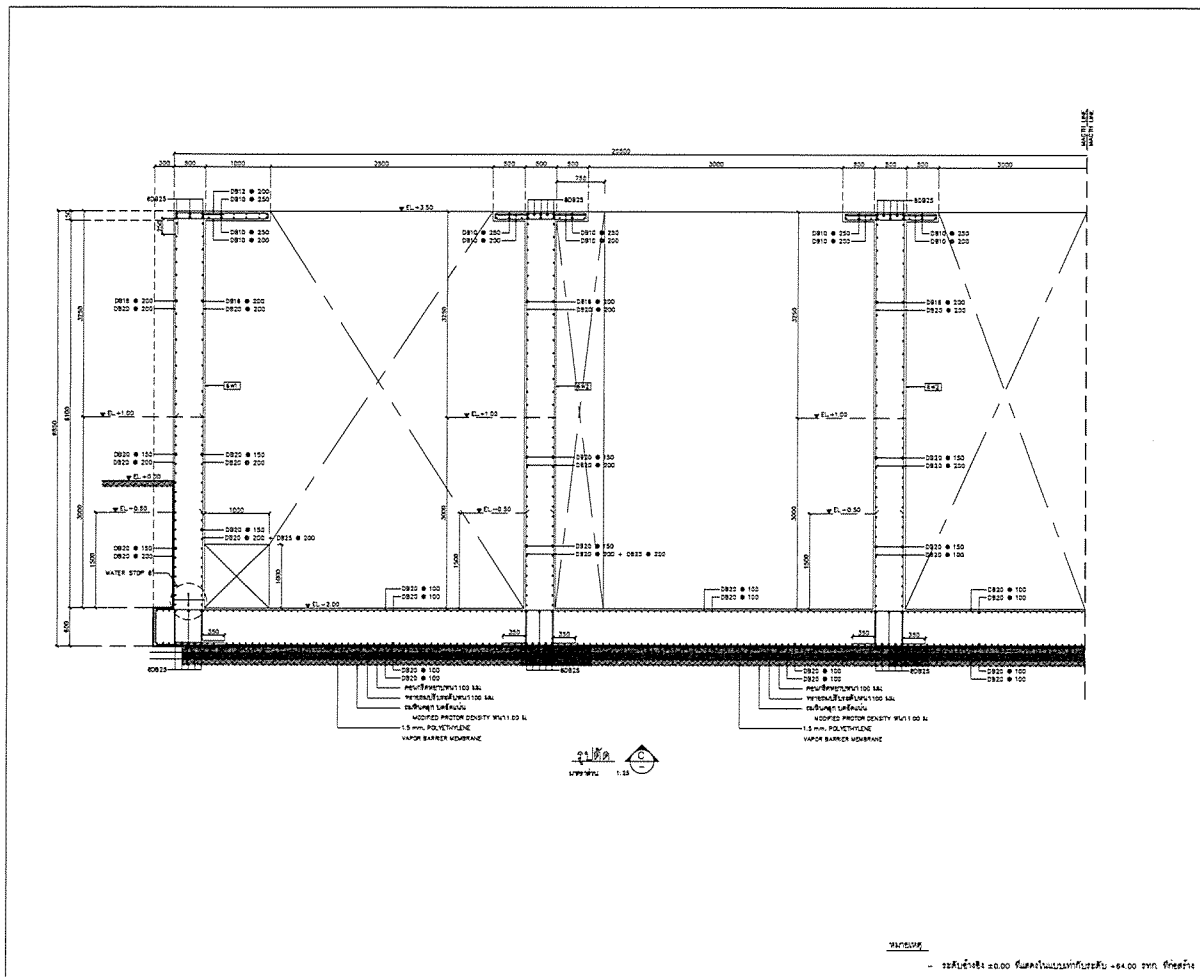

| | |
|---|--|
| PROJECT : | |
| โครงการก่อสร้างอาคารโรงงานผลิตและแปรรูปอาหารสัตว์ | |
| OWNER : | |
| INDUSTRIAL ESTATE AUTHORITY OF THAILAND | |
| DESIGNER : | |
| บริษัท เอ็ม.ดี.อี. จำกัด | |
| CONTRACTOR : | |
| P.T.A. CONSTRUCTION CO., LTD. | |
| CONSULTANT : | |
| บริษัท เอ็ม.ดี.อี. จำกัด | |
| STRUCTURAL ENGINEER : | |
| บริษัท พี.ซี.เอ็ม. จำกัด | |
| AS-BUILT DRAWING | |
| DRAWING TITLE : | |
| ถังหมักน้ำเสียแบบชีวภาพ (BIOREACTOR) | |
| DRAWN BY : นายวิญญู ทรัพย์งาม | |
| CHECKED BY : | |
| PAPER SIZE : A1 | |
| PLOT SCALE : 1:25 | |
| DATE : 25/03/64 | |
| DRAWING NO. : SHEET NO. : | |
| AS-12-ST-506 | |

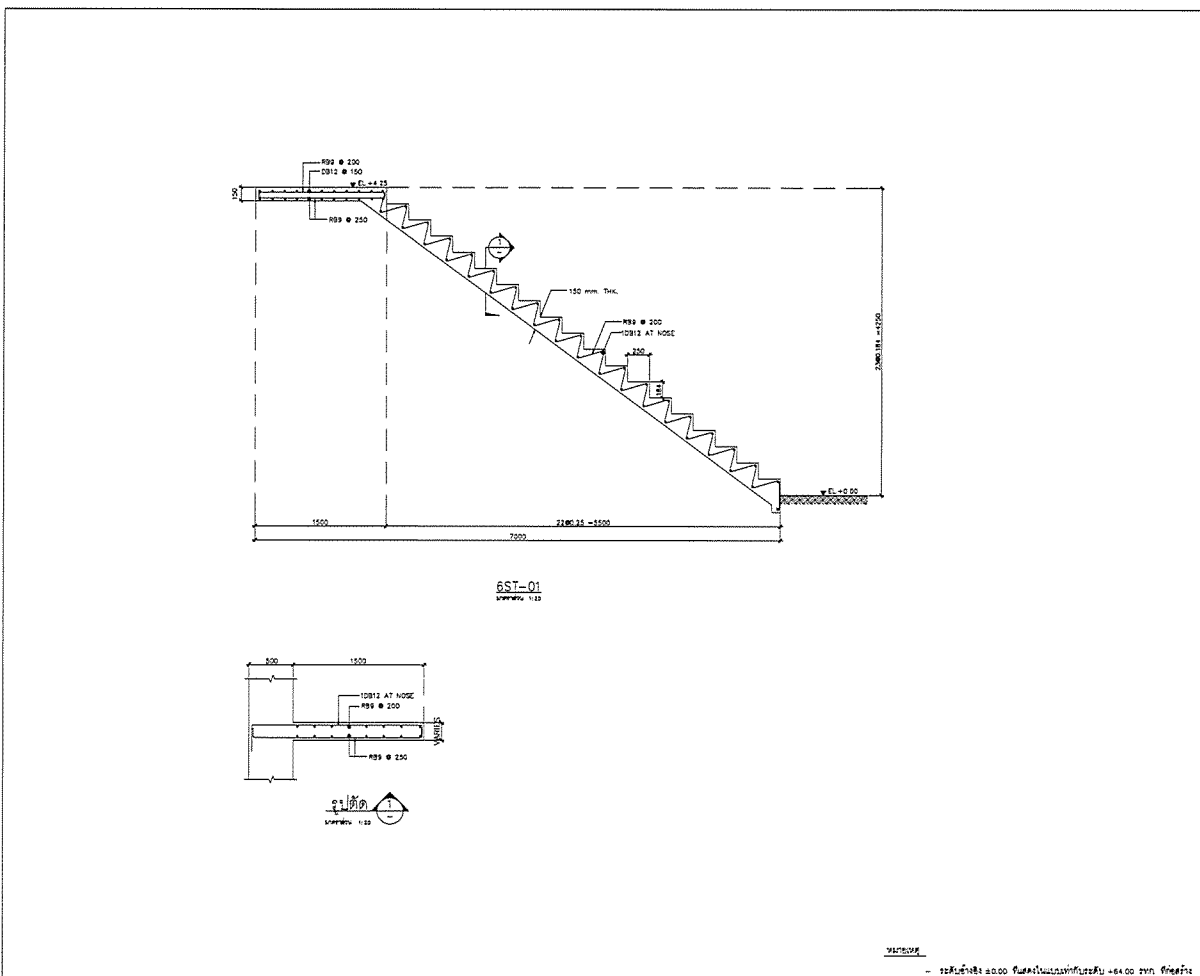


| | |
|---|--|
| PROJECT : | |
| โครงการก่อสร้างอาคารโรงงานผลิตและแปรรูปอาหารสัตว์ | |
| OWNER : | |
| INDUSTRIAL ESTATE AUTHORITY OF THAILAND | |
| DESIGNER : | |
| บริษัท เอ็ม.ดี.อี. จำกัด | |
| CONTRACTOR : | |
| P.T.A. CONSTRUCTION CO., LTD. | |
| PROJECT MANAGER : | |
| RESIDENT ENGINEER : | |
| CONSULTANT : | |
| บริษัท เอ็ม.ดี.อี. จำกัด | |
| STRUCTURAL ENGINEER : | |
| บริษัท พี.ซี.เอ็ม. จำกัด | |
| AS-BUILT DRAWING | |
| DRAWING TITLE : | |
| ถังหมักน้ำเสียแบบชีวภาพ (BIOREACTOR) | |
| DRAWN BY : นายวิญญู ทรัพย์งาม | |
| CHECKED BY : | |
| PAPER SIZE : A1 | |
| PLOT SCALE : 1:20 | |
| DATE : 25/03/64 | |
| DRAWING NO. : SHEET NO. : | |
| AS-12-ST-407 | |

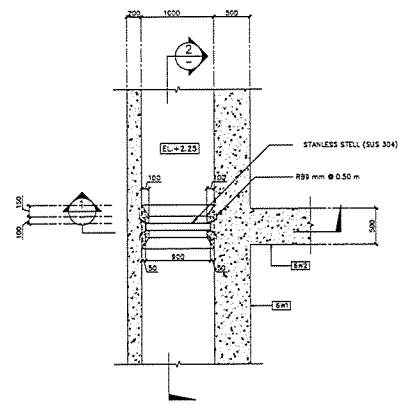


แบบขยาย 1

SCALE 1:25

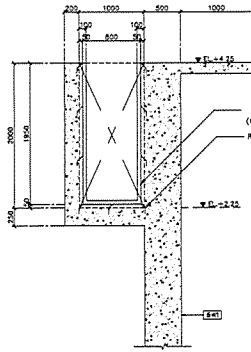


รูปตัด 1

SCALE 1:50

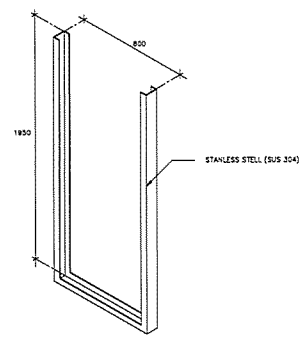

แบบขยาย 2

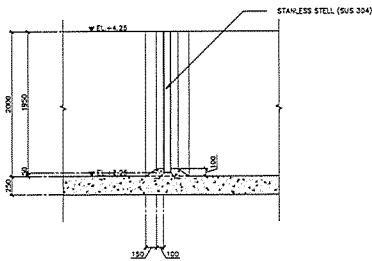








รูปตัด 2

SCALE 1:50

หมายเหตุ



| | |
|---|-------------|
| PROJECT : | |
| OWNER : | |
|  องค์การอุตสาหกรรมพัฒนา INDUSTRIAL ESTATE AUTHORITY OF THAILAND | |
| DESIGNER : | |
|  บริษัท WE CONSULTANTS จำกัด  บริษัท PCM CONSULTANTS จำกัด | |
| CONTRACTOR : | |
|  P.T.A. CONSTRUCTION CO., LTD. บริษัท พี.ที.เอ.คอนสตรัคชั่น จำกัด | |
| PROJECT MANAGER : | |
| นายวิชาญ อรุณรัตน์ | |
| RESIDENT ENGINEER : | |
| CONSULTANT : | |
|  บริษัท WE CONSULTANTS จำกัด  บริษัท PCM CONSULTANTS จำกัด | |
| STRUCTURAL ENGINEER : | |
| AS-BUILT DRAWING | |
| DRAWING TITLE : | |
| ถังบำบัดน้ำเสียแบบชีวภาพ (BIOREACTOR) | |
| DRAWN BY : นายวิชาญ อรุณรัตน์ | |
| CHECKED BY : | |
| CHECKED BY : | |
| PAPER SIZE : A1 | |
| PLOT SCALE : 1:25 | |
| DATE : 25/03/64 | |
| DRAWING NO. : | SHEET NO. : |
| AS-12-ST-408 | |

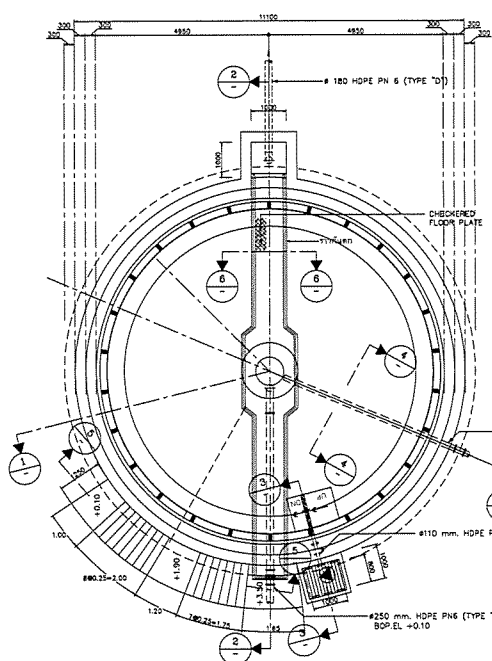


แปลนถังตกตะกอน

SCALE 1:50

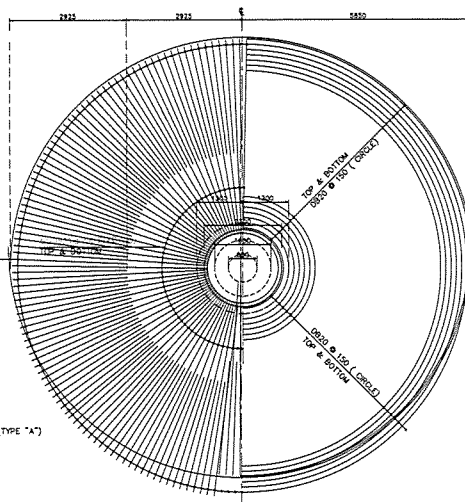

แปลนการวางเหล็กพื้นถัง

SCALE 1:40

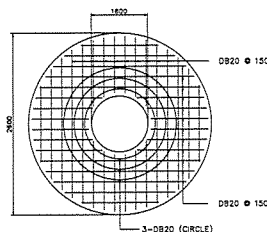








แปลนการวางเหล็กพื้นก้นถังแฉกและแฉวนบน

SCALE 1:40


หมายเหตุ


| | |
|---|-------------|
| PROJECT : | |
| OWNER : | |
|  องค์การอุตสาหกรรมพัฒนา INDUSTRIAL ESTATE AUTHORITY OF THAILAND | |
| DESIGNER : | |
|  บริษัท WE CONSULTANTS จำกัด  บริษัท PCM CONSULTANTS จำกัด | |
| CONTRACTOR : | |
|  P.T.A. CONSTRUCTION CO., LTD. บริษัท พี.ที.เอ.คอนสตรัคชั่น จำกัด | |
| PROJECT MANAGER : | |
| นายวิชาญ อรุณรัตน์ | |
| RESIDENT ENGINEER : | |
| CONSULTANT : | |
|  บริษัท WE CONSULTANTS จำกัด  บริษัท PCM CONSULTANTS จำกัด | |
| STRUCTURAL ENGINEER : | |
| AS-BUILT DRAWING | |
| DRAWING TITLE : | |
| ถังตกตะกอน (CLARIFIER) | |
| DRAWN BY : นายวิชาญ อรุณรัตน์ | |
| CHECKED BY : | |
| CHECKED BY : | |
| PAPER SIZE : A1 | |
| PLOT SCALE : 1:50 | |
| DATE : 25/03/64 | |
| DRAWING NO. : | SHEET NO. : |
| AS-12-ST-601 | |

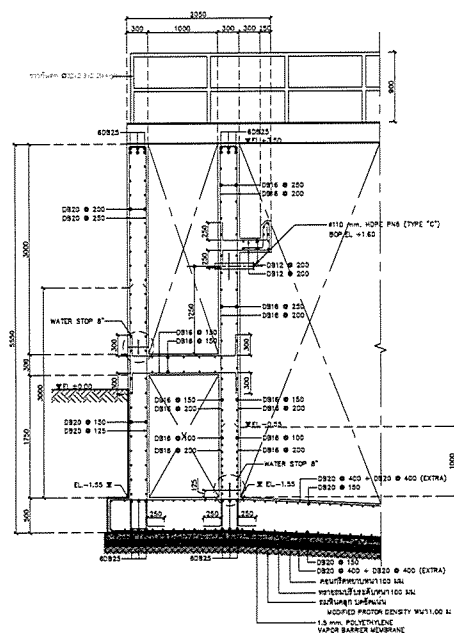


3 รูปตัด
SCALE 1:25

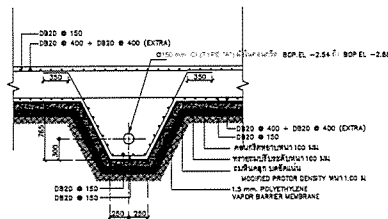

4 รูปตัด
SCALE 1:25


หมายเหตุ

| | |
|--|-----------------------------|
| PROJECT : | |
| STRUCTURAL ENGINEER : | |
| AS-BUILT DRAWING | |
| DRAWING TITLE : | |
| ถังตกตะกอน (CLARIFIER) | |
| DRAWN BY : นายวิรัช ธรรมานะ | |
| CHECKED BY : | |
| PAPER SIZE : A1 | |
| PLOT SCALE : 1:25 | |
| DATE : 25/03/64 | |
| DRAWING NO. : | SHEET NO. : |
| AS-12-ST-604 | |

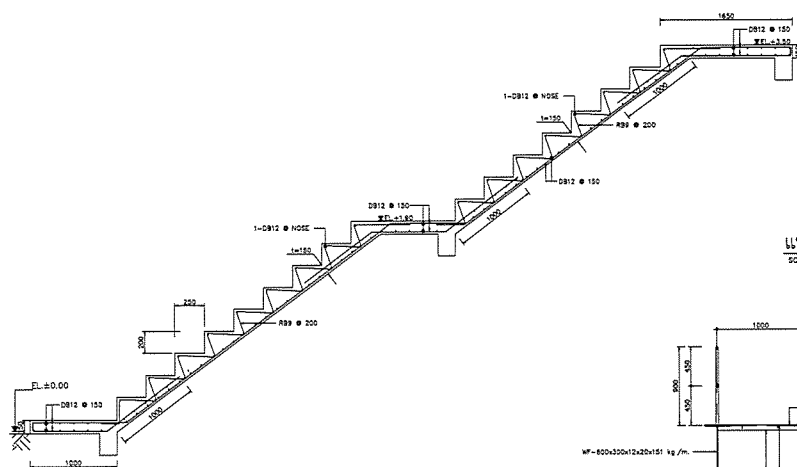

5 รูปตัด
SCALE 1:20


แบบขยายคานารับบันได
SCALE 1:20

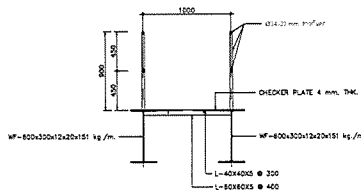


6 รูปตัด
SCALE 1:20

หมายเหตุ

| | |
|--|-----------------------------|
| PROJECT : | |
| STRUCTURAL ENGINEER : | |
| AS-BUILT DRAWING | |
| DRAWING TITLE : | |
| ถังรับคูลูกหมากน้ำ (NEUTRALIZATION TANK) | |
| DRAWN BY : นายวิรัช ธรรมานะ | |
| CHECKED BY : | |
| PAPER SIZE : A1 | |
| PLOT SCALE : 1:20 | |
| DATE : 25/03/64 | |
| DRAWING NO. : | SHEET NO. : |
| AS-12-ST-605 | |

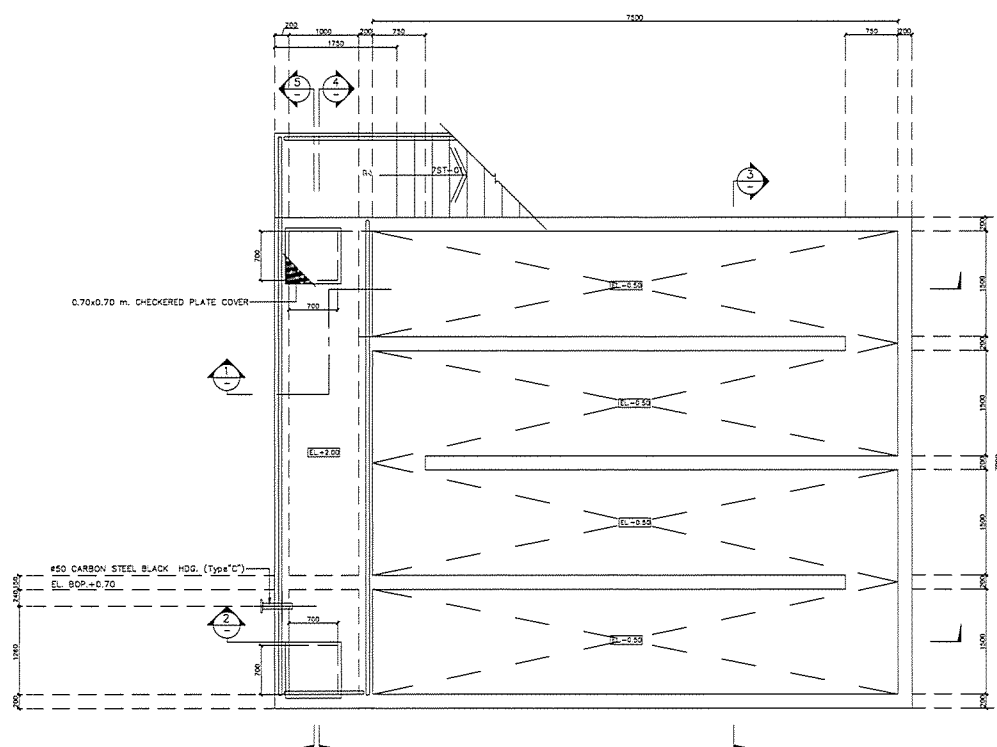

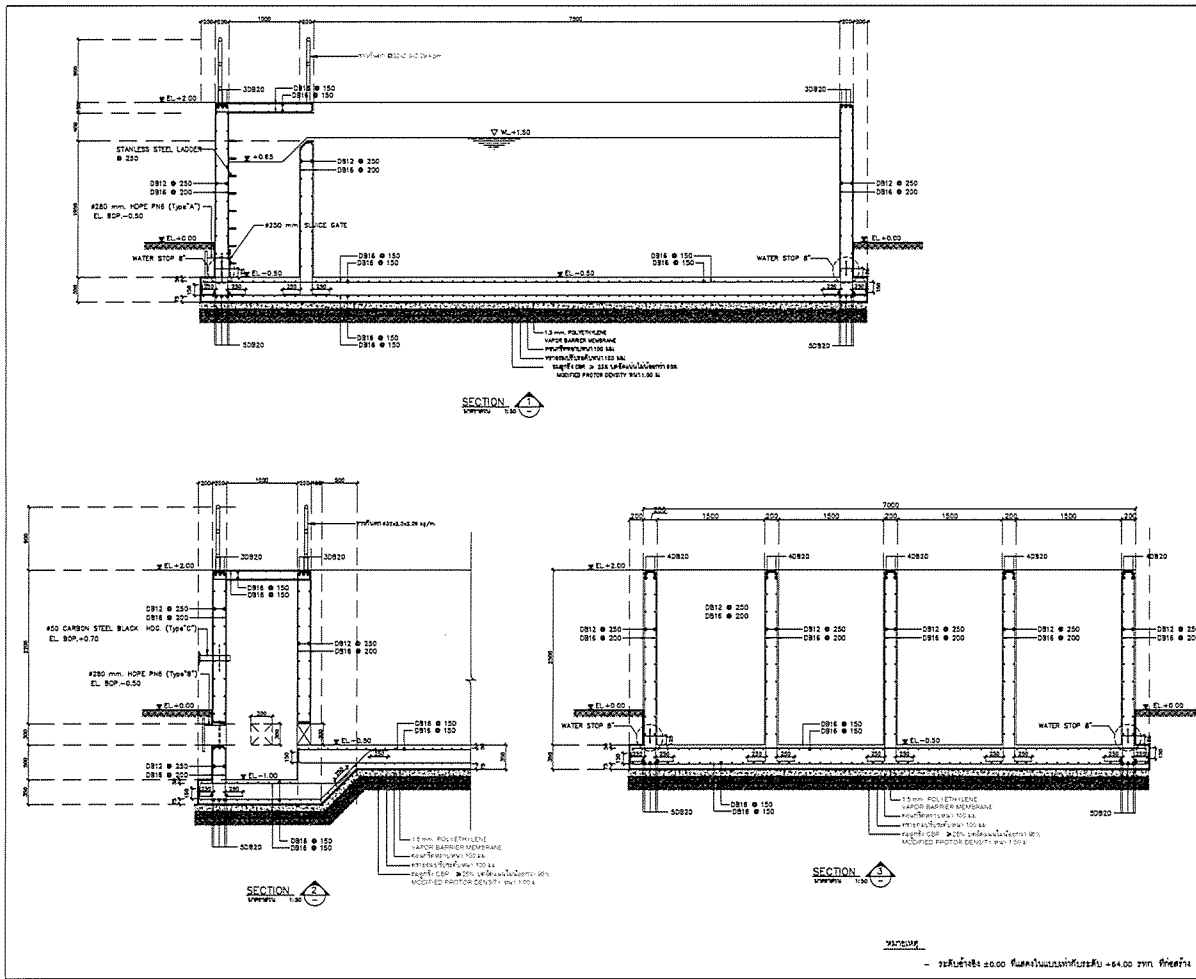


AS-BUILT DRAWING
(CHLORINE CONTACT TANK)

DRAWING TITLE :
โครงการ
(CHLORINE CONTACT TANK)

DRAWN BY: วิศวกร ชัยวัฒน์
CHECKED BY:
PAPER SIZE: A1
PLOT SCALE: 1:25
DATE: 25/03/64
DRAWING NO.:
SHEET NO.:
AS-12-ST-703

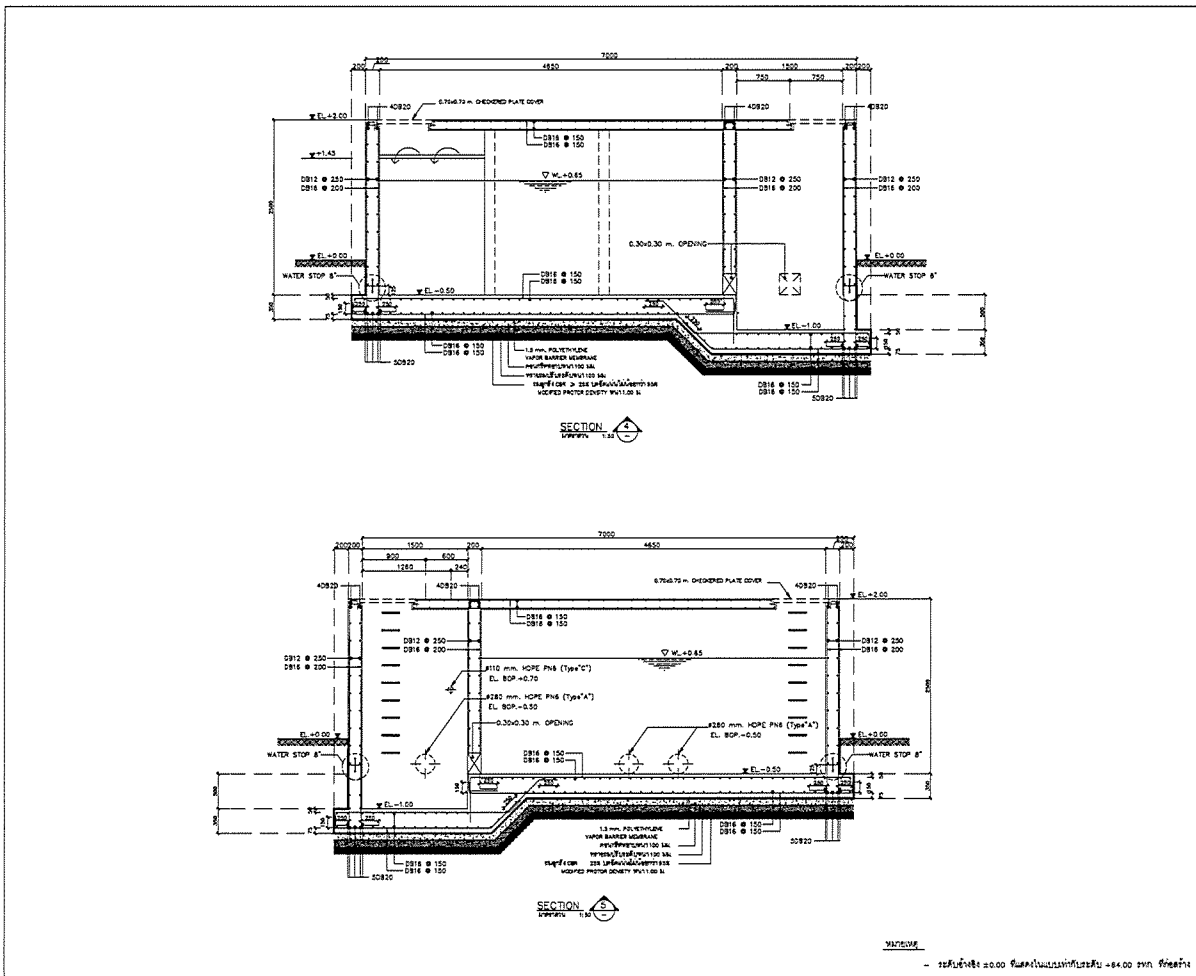








AS-BUILT DRAWING
(CHLORINE CONTACT TANK)




DRAWING TITLE :
โครงการ
(CHLORINE CONTACT TANK)

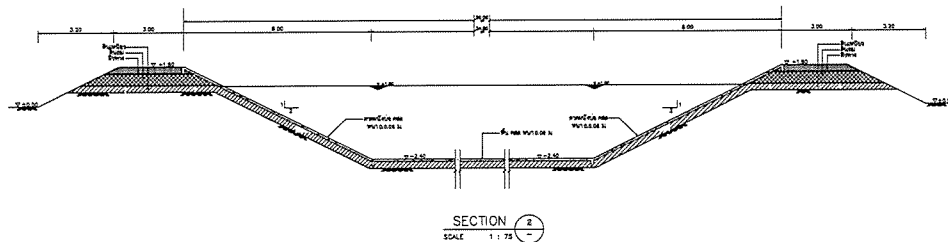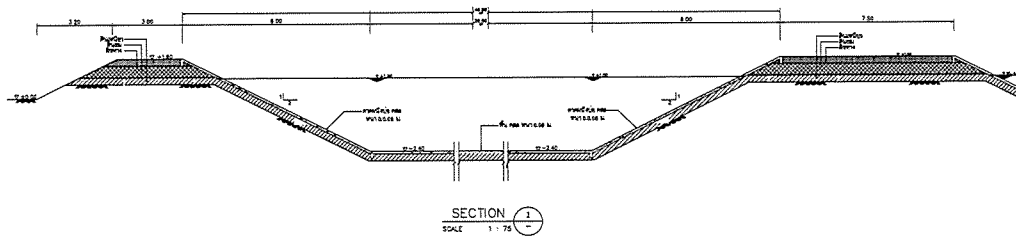

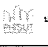



DRAWN BY: วิศวกร ชัยวัฒน์
CHECKED BY:
PAPER SIZE: A1
PLOT SCALE: 1:25
DATE: 25/03/64
DRAWING NO.:
SHEET NO.:
AS-12-ST-704

| | |
|---|----------------------------|
| | |
| <h2 style="margin: 0;">AS-BUILT DRAWING</h2> | |
| DRAWN BY : วิศวกร-ทีม-สถาปัตย์ วิศวกร-ไฟฟ้า | |
| CHECKED BY : | |
| CHECKED BY : | |
| PAPER SIZE : A1 | |
| PLOT SCALE : 1:150 | |
| DATE : 25/03/64 | |
| DRAWING NO. : | SHEET NO. : |
| AS-12-S-B01 | |

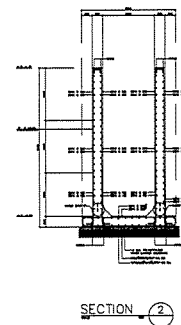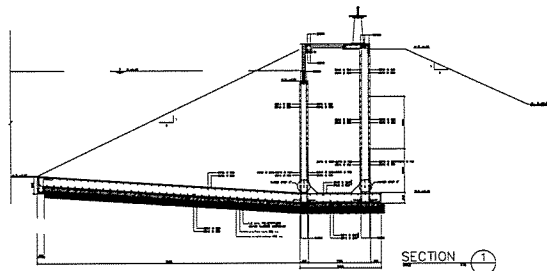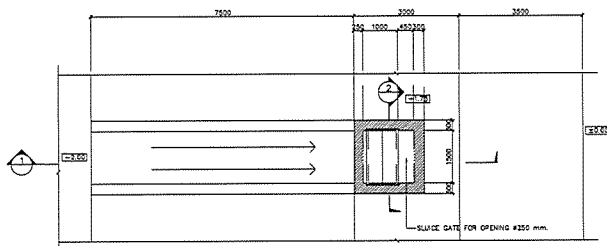

| | |
|--|-------------|
| PROJECT : | |
| โครงการพัฒนาระบบระบายน้ำในบริเวณ นิคมอุตสาหกรรมบางปะอิน จังหวัดอยุธยา | |
| OWNER : | |
|  หน่วยงานราชการ/รัฐวิสาหกิจ INDUSTRIAL ESTATE AUTHORITY OF THAILAND | |
| DESIGNER : | |
| STRUCTURAL ENGINEER : | |
| AS-BUILT DRAWING | |
| DRAWING TITLE : | |
| บ่อพักน้ำทิ้ง (HOLDING POND) | |
| DRAWN BY : วิศวกรที่ปรึกษา วิศวกร | |
| CHECKED BY : | |
| PAPER SIZE : A1 | |
| PLOT SCALE : 1:75 | |
| DATE : 25/03/64 | |
| DRAWING NO. : | SHEET NO. : |
| AS-12-ST-802 | |

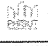

| | |
|--|-------------|
| PROJECT : | |
| โครงการพัฒนาระบบระบายน้ำในบริเวณ นิคมอุตสาหกรรมบางปะอิน จังหวัดอยุธยา | |
| OWNER : | |
|  หน่วยงานราชการ/รัฐวิสาหกิจ INDUSTRIAL ESTATE AUTHORITY OF THAILAND | |
| DESIGNER : | |
| STRUCTURAL ENGINEER : | |
| AS-BUILT DRAWING | |
| DRAWING TITLE : | |
| บ่อพักน้ำทิ้ง (HOLDING POND) | |
| DRAWN BY : วิศวกรที่ปรึกษา วิศวกร | |
| CHECKED BY : | |
| PAPER SIZE : A1 | |
| PLOT SCALE : 1:50 | |
| DATE : 25/03/64 | |
| DRAWING NO. : | SHEET NO. : |
| AS-12-ST-803 | |

NOTES

- ระดับพื้นดิน 20.00 เมตร/ระดับบ่อพักน้ำ 18.00 เมตร


NOTES :

1. ALL DIMENSIONS ARE IN METERS UNLESS OTHERWISE INDICATED.
2. CONCRETE SHALL HAVE A MINIMUM ULTIMATE COMPRESSIVE STRENGTH OF 18 MPa (264 KSI) FOR 15 DAYS OR CURE AT 28 DAYS. CONCRETE SHALL CONFORM TO ITS 15 DAYS PORTLAND CEMENT APPROVAL TYPE.
3. REINFORCING STEEL SHALL CONFORM TO ITS 20 GRADE OR 24.
4. THE THREE TYPES OF DITCH LINING SHALL BE CONSTRUCTED IN THE AREA OF RAINFALL INTENSITY NOT OVER 10 IN/HR. IN CASE OF RAINFALL INTENSITY IS OVER 10 IN/HR, DITCH LINING SHALL BE DESIGNED BY THE ENGINEER.
5. DITCH LINING SHALL BE CONSTRUCTED BY CONSIDERATION OF THE SOIL CONDITION, DRAINAGE AND THE DISCHARGE IN THE DITCH GENERALLY.
6. THE CONCRETE SIDE DITCH WITH R.C. COVER FOR CROSS WALL SHALL BE USED AT CONJUNCTION AS DIRECTED BY THE ENGINEER AND SHALL BE PLACED IN SECTION OF 2.00 M. INTERVAL. THE JOINT WITHIN BETWEEN SECTIONS SHALL NOT EXCEED 1 CM AND THE JOINTS SHALL BE SEALED WITH SAND ASPHALT CONCRETE WITH 4:1 MORTAR RATIO.

CONSTRUCTION DETAILS

TYPE I CONCRETE DITCH LINING


- 1.1 THE EXISTING DITCH OR CHANNEL SHALL BE EXCAVATED AND SHAPED IN ACCORDANCE WITH THE DRAWINGS AND THE GROUND SHALL BE COMPACTED PROPERLY. THE DITCH GRADIENT SHALL BE THE SAME OR SIMILAR TO THE ROADWAY GRADIENT.
- 1.2 CONCRETE SHALL HAVE A MINIMUM ULTIMATE COMPRESSIVE STRENGTH OF 18 MPa (264 KSI) FOR 15 DAYS OR CURE AT 28 DAYS.
- 1.3 BEFORE PLACING CONCRETE, THE AREA SHALL BE THOROUGHLY WETTED WITH WATER TO ATTAIN OPTIMUM MOISTURE. CONCRETE SHALL BE PLACED IN SECTIONS OF 3.00 M MAXIMUM IN LENGTH FOR TYPE I.
- 1.4 THE JOINT WITHIN BETWEEN SECTIONS SHALL NOT EXCEED 1 CM AND THE JOINTS SHALL BE SEALED WITH SAND ASPHALT CONCRETE WITH 4:1 MORTAR RATIO.
- 1.7 CONCRETE SHALL BE CURED AFTER PLACING.

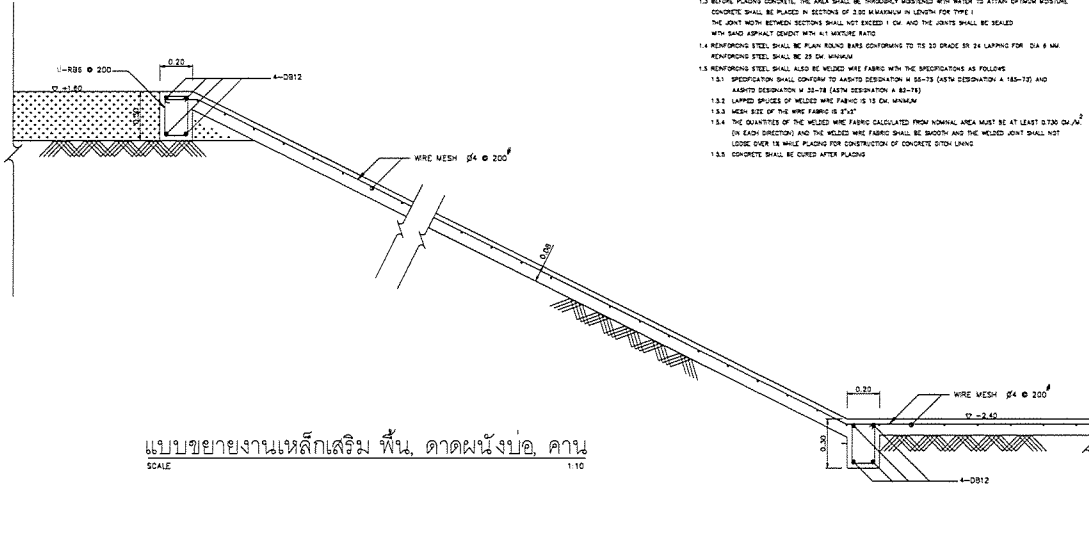

แบบขยายงานหลักเสริม ฟัน, ดาดผนังบ่อ, คาน
SCALE 1:10

หมายเหตุ
- ระดับน้ำทะเล ±0.00 พื้นดาดผนังบ่อเสริม +64.00 มม. ถึงระดับ


| | |
|---|-------------|
| PROJECT : | |
| DESIGNER : | |
| บริษัท เวิลด์ อีเอส ดีไซน์ และวิศวกรรม จำกัด | |
| CONTRACTOR : | |
| P.T.A. CONSTRUCTION CO., LTD. บริษัท พี.ที.เอ.คอนสตรัคชั่น จำกัด | |
| CONSULTANT : | |
| บริษัท เวิลด์ อีเอส ดีไซน์ และวิศวกรรม จำกัด | |
| STRUCTURAL ENGINEER : | |
| บริษัท พีซีเอ็ม จำกัด | |
| AS-BUILT DRAWING | |
| DRAWING TITLE : | |
| บ่อพักน้ำทิ้ง (HOLDING POND) | |
| DRAWN BY : นายวิญญูญ งามเกษม | |
| CHECKED BY : | |
| PAPER SIZE : A1 | |
| PLOT SCALE : 1:10 | |
| DATE : 25/03/64 | |
| DRAWING NO. : | SHEET NO. : |
| AS-12-ST-804 | |

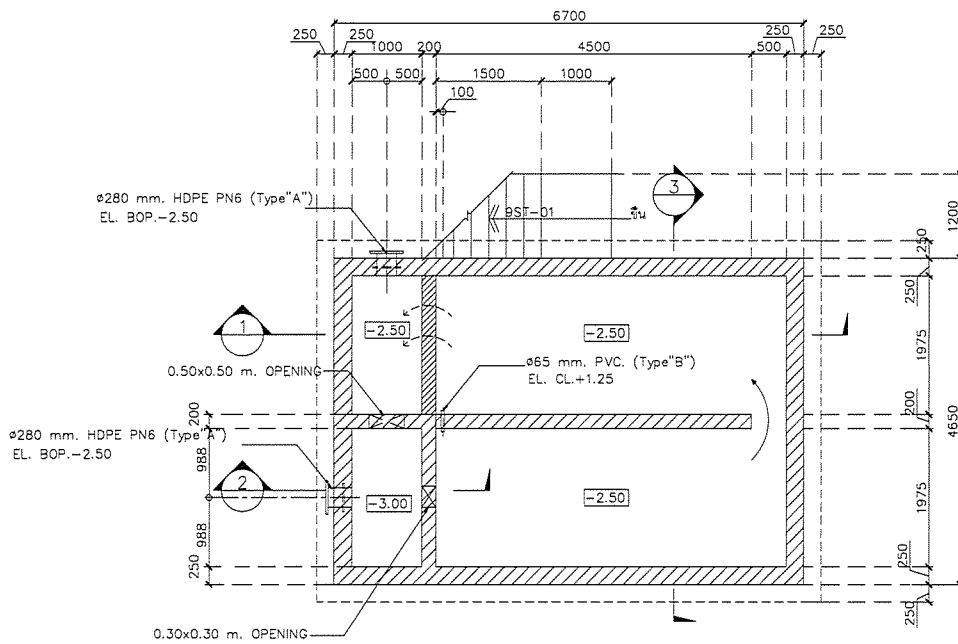

LOWER LEVEL PLAN
SCALE 1:25



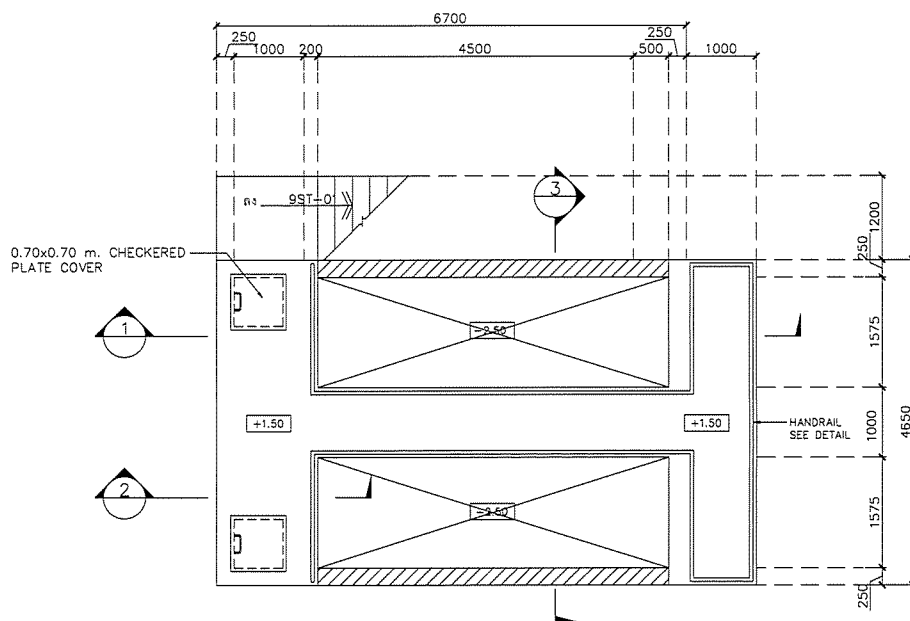



หมายเหตุ
- ระดับน้ำทะเล ±0.00 พื้นดาดผนังบ่อเสริม +64.00 มม. ถึงระดับ


| | |
|---|-------------|
| PROJECT : | |
| DESIGNER : | |
| บริษัท เวิลด์ อีเอส ดีไซน์ และวิศวกรรม จำกัด | |
| CONTRACTOR : | |
| P.T.A. CONSTRUCTION CO., LTD. บริษัท พี.ที.เอ.คอนสตรัคชั่น จำกัด | |
| CONSULTANT : | |
| บริษัท เวิลด์ อีเอส ดีไซน์ และวิศวกรรม จำกัด | |
| STRUCTURAL ENGINEER : | |
| บริษัท พีซีเอ็ม จำกัด | |
| AS-BUILT DRAWING | |
| DRAWING TITLE : | |
| ถังเก็บน้ำทิ้ง (RE-AREATION TANK) | |
| DRAWN BY : นายวิญญูญ งามเกษม | |
| CHECKED BY : | |
| PAPER SIZE : A1 | |
| PLOT SCALE : 1:25 | |
| DATE : 25/03/64 | |
| DRAWING NO. : | SHEET NO. : |
| AS-12-ST-801 | |



UPPER LEVEL PLAN
SCALE 1:25

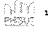



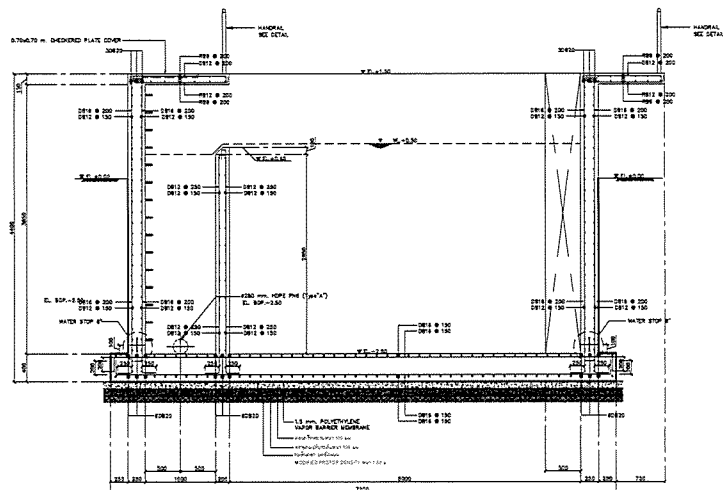

NOTES
- ระดับน้ำ = 0.00 พื้นภายในถังระดับ = +0.00 ยก พื้นผิว


| | | |
|-----------------------|-------------|---|
| OWNER : | |  INDUSTRIAL ESTATE AUTHORITY OF THAILAND |
| DESIGNER : | |  WE CONSULTANTS  PCM CONSULTANTS |
| CONTRACTOR : | |  P.T.A. CONSTRUCTION CO., LTD. บริษัท พี.ที.เอ. คอนสตรัคชั่น จำกัด |
| CONSULTANT : | |  WE CONSULTANTS  PCM CONSULTANTS |
| STRUCTURAL ENGINEER : | | |
| AS-BUILT DRAWING | | |
| DRAWING TITLE : | | ถังเติมอากาศ (RE-AERATION TANK) |
| DRAWN BY : | | นายวิฑูรย์ วัฒนกุล |
| CHECKED BY : | | |
| PAPER SIZE : | | A1 |
| PLOT SCALE : | | 1:25 |
| DATE : | | 25/03/64 |
| DRAWING NO. : | SHEET NO. : | |
| AS-12-ST-902 | | |




SECTION 1-1
SCALE 1:25

NOTES
- ระดับน้ำ = 0.00 พื้นภายในถังระดับ = +0.00 ยก พื้นผิว

| | | |
|-----------------------|-------------|---|
| OWNER : | |  INDUSTRIAL ESTATE AUTHORITY OF THAILAND |
| DESIGNER : | |  WE CONSULTANTS  PCM CONSULTANTS |
| CONTRACTOR : | |  P.T.A. CONSTRUCTION CO., LTD. บริษัท พี.ที.เอ. คอนสตรัคชั่น จำกัด |
| CONSULTANT : | |  WE CONSULTANTS  PCM CONSULTANTS |
| STRUCTURAL ENGINEER : | | |
| AS-BUILT DRAWING | | |
| DRAWING TITLE : | | ถังเติมอากาศ (RE-AERATION TANK) |
| DRAWN BY : | | นายวิฑูรย์ วัฒนกุล |
| CHECKED BY : | | |
| PAPER SIZE : | | A1 |
| PLOT SCALE : | | 1:25 |
| DATE : | | 25/03/64 |
| DRAWING NO. : | SHEET NO. : | |
| AS-12-ST-903 | | |

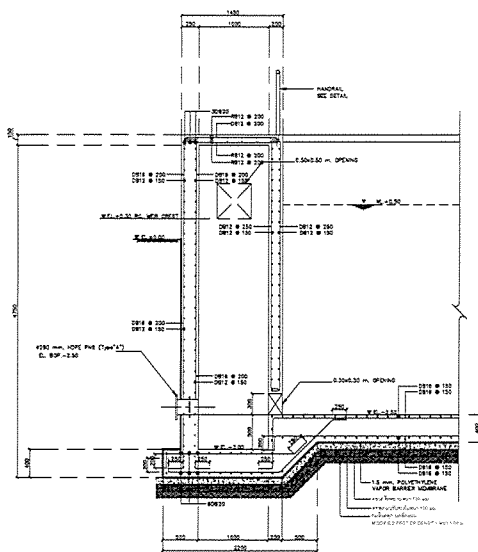

SECTION 2
SCALE 1:25

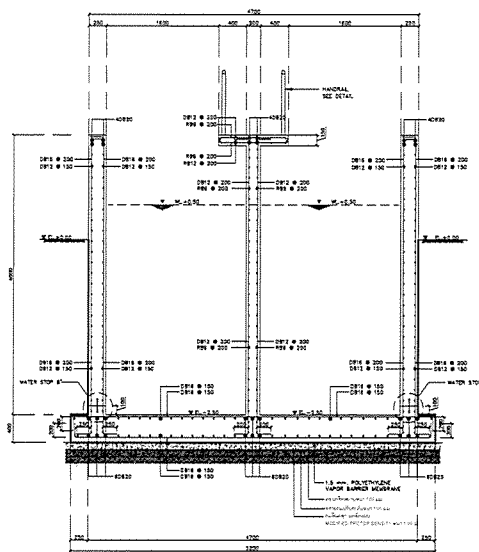


SECTION 3
SCALE 1:25


หมายเหตุ

- ระดับพื้นดิน = 0.00 ระดับน้ำทะเลปานกลาง + 84.00 มม. ที่สถานี

| | |
|---|-------------|
| PROJECT : | |
| OWNER : | |
| STRUCTURAL ENGINEER : | |
| AS-BUILT DRAWING | |
| DRAWING TITLE : | |
| ถังเก็บน้ำฝน (RE-AREATION TANK) | |
| DRAWN BY : วิศวกร | |
| CHECKED BY : | |
| CHECKED BY : | |
| PAPER SIZE : A1 | |
| PLOT SCALE : 1:25 | |
| DATE : 25/03/64 | |
| DRAWING NO. : | SHEET NO. : |
| AS-12-ST-904 | |

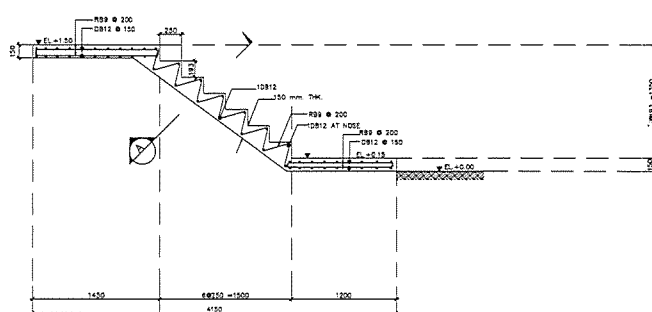

9ST-01
SCALE 1:25

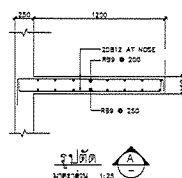


9ST-01
SCALE 1:25


หมายเหตุ

- ระดับพื้นดิน = 0.00 ระดับน้ำทะเลปานกลาง + 84.00 มม. ที่สถานี


| | |
|---|-------------|
| PROJECT : | |
| OWNER : | |
| STRUCTURAL ENGINEER : | |
| AS-BUILT DRAWING | |
| DRAWING TITLE : | |
| ถังเก็บน้ำฝน (RE-AREATION TANK) | |
| DRAWN BY : วิศวกร | |
| CHECKED BY : | |
| CHECKED BY : | |
| PAPER SIZE : A1 | |
| PLOT SCALE : 1:20 | |
| DATE : 25/03/64 | |
| DRAWING NO. : | SHEET NO. : |
| AS-12-ST-905 | |

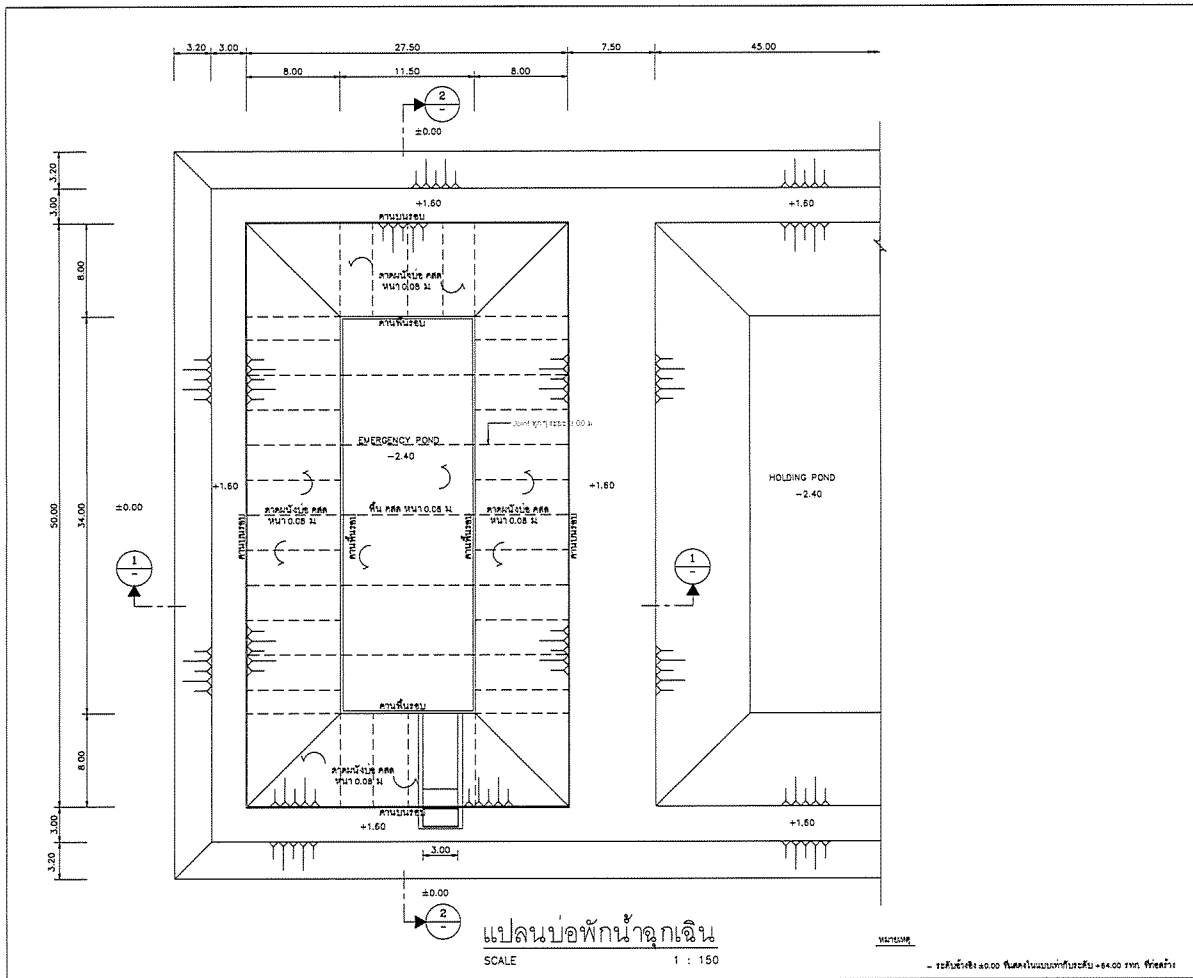



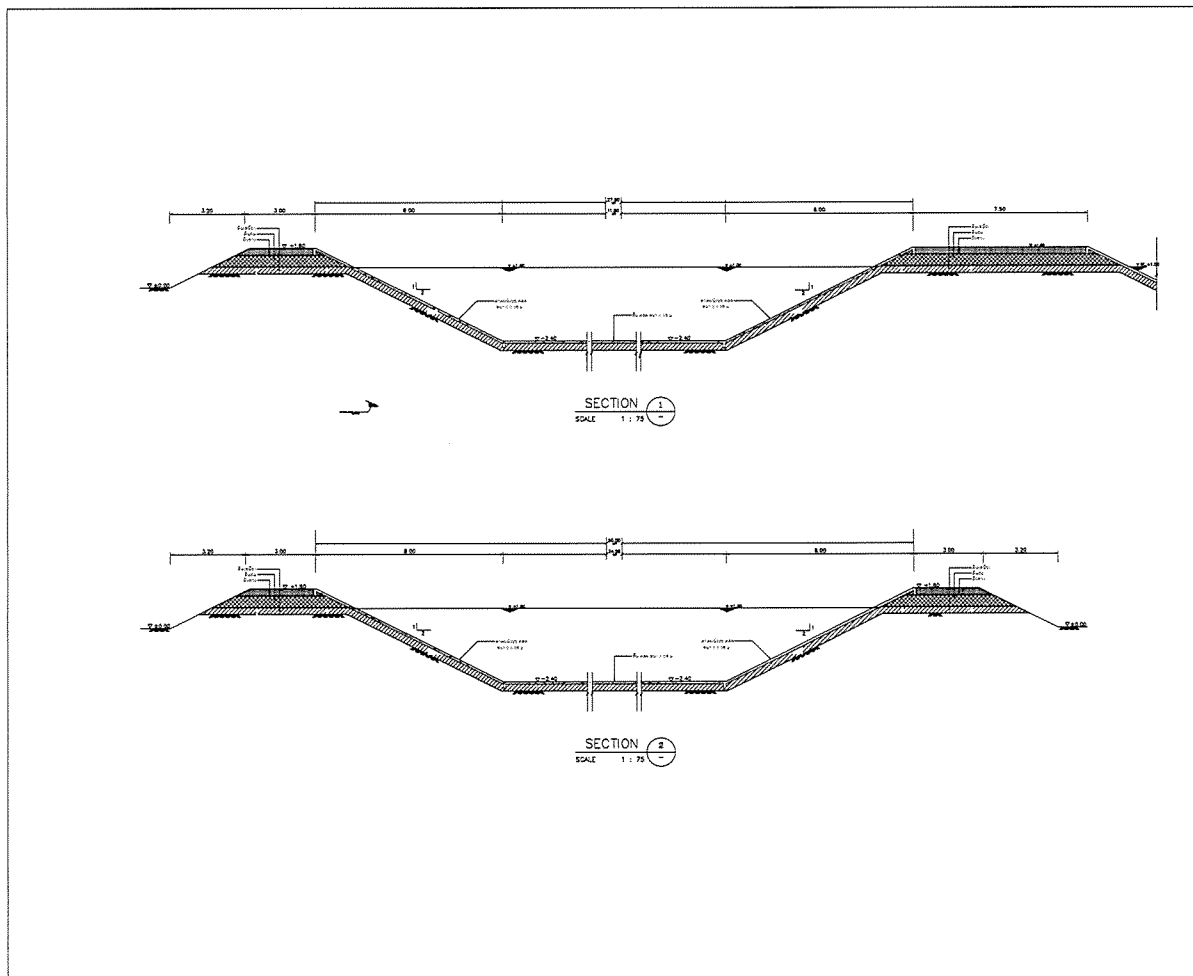

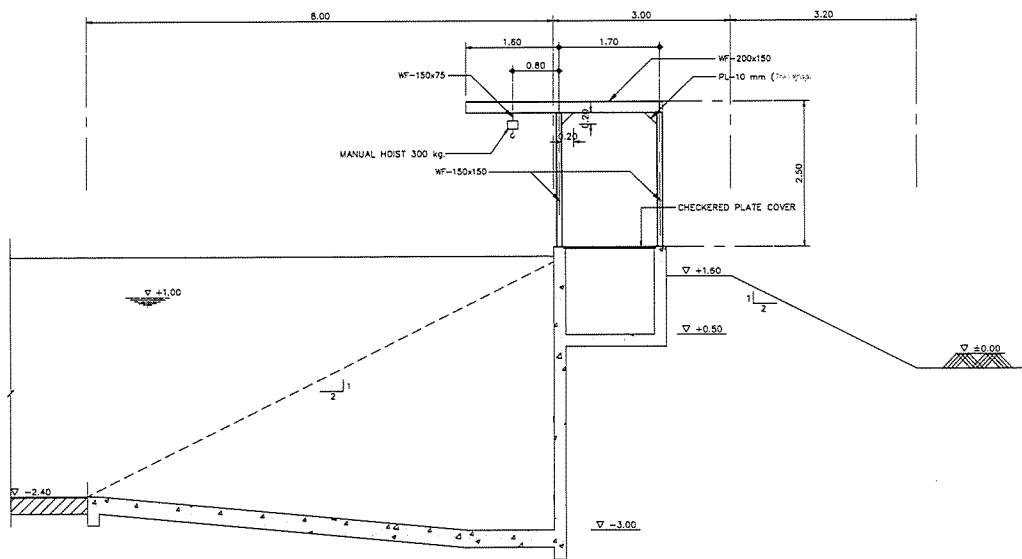


| | |
|--|-------------|
| PROJECT : | |
| โครงการก่อสร้างศูนย์อุตสาหกรรมในพื้นที่เกษตรกรรม และนิคมอุตสาหกรรม จังหวัดนครราชสีมา 2562 | |
| OWNER : | |
| กรมอุตสาหกรรมพิเศษแห่งประเทศไทย INDUSTRIAL ESTATE AUTHORITY OF THAILAND | |
| DESIGNER : | |
| บริษัท WE CONSULTANTS จำกัด บริษัท PCM CONSULTANTS จำกัด | |
| CONTRACTOR : | |
| P.T.A. CONSTRUCTION CO., LTD. บริษัท พี.ที.เอ.คอนสตรัคชั่น จำกัด | |
| STRUCTURAL ENGINEER : | |
| AS-BUILT DRAWING | |
| DRAWING TITLE : | |
| บ่อพักน้ำฉุกเฉิน (EMERGENCY POND) | |
| DRAWN BY : นายวิฑูรย์ ธรรมานะ | |
| CHECKED BY : | |
| CHECKED BY : | |
| PAPER SIZE : A1 | |
| PLOT SCALE : 1:150 | |
| DATE : 25/03/64 | |
| DRAWING NO. : | SHEET NO. : |
| AS-12-ST-1001 | |




| | |
|--|-------------|
| PROJECT : | |
| โครงการก่อสร้างศูนย์อุตสาหกรรมในพื้นที่เกษตรกรรม และนิคมอุตสาหกรรม จังหวัดนครราชสีมา 2562 | |
| OWNER : | |
| กรมอุตสาหกรรมพิเศษแห่งประเทศไทย INDUSTRIAL ESTATE AUTHORITY OF THAILAND | |
| DESIGNER : | |
| บริษัท WE CONSULTANTS จำกัด บริษัท PCM CONSULTANTS จำกัด | |
| CONTRACTOR : | |
| P.T.A. CONSTRUCTION CO., LTD. บริษัท พี.ที.เอ.คอนสตรัคชั่น จำกัด | |
| STRUCTURAL ENGINEER : | |
| AS-BUILT DRAWING | |
| DRAWING TITLE : | |
| บ่อพักน้ำฉุกเฉิน (EMERGENCY POND) | |
| DRAWN BY : นายวิฑูรย์ ธรรมานะ | |
| CHECKED BY : | |
| CHECKED BY : | |
| PAPER SIZE : A1 | |
| PLOT SCALE : 1:75 | |
| DATE : 25/03/64 | |
| DRAWING NO. : | SHEET NO. : |
| AS-12-ST-1002 | |







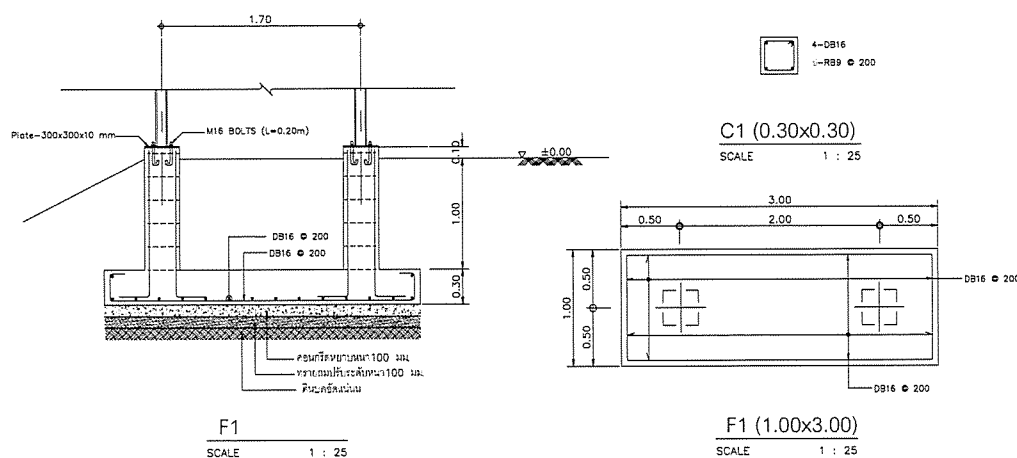



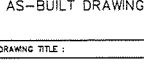
SECTION 2
SCALE 1 : 50

| | |
|--|-------------|
| PROJECT : | |
| STRUCTURAL ENGINEER : | |
|  | |
| AS-BUILT DRAWING | |
| DRAWING TITLE : | |
| บ่อพักน้ำฉุกเฉิน (EMERGENCY POND) | |
| DRAWN BY : วิศวกร วิศวกรรม | |
| CHECKED BY : | |
| PAPER SIZE : A1 | |
| PLOT SCALE : 1:50 | |
| DATE : 25/03/64 | |
| DRAWING NO. : | SHEET NO. : |
| AS-12-ST-1005 | |



F1
SCALE 1 : 25

F1 (1.00x3.00)
SCALE 1 : 25
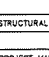
| | |
|--|-------------|
| PROJECT : | |
| AS-BUILT DRAWING | |
| DRAWING TITLE : | |
| แผนแปลน A, B อาคารควบคุมเครื่องจักรกล | |
| DRAWN BY : วิศวกร วิศวกรรม | |
| CHECKED BY : | |
| PAPER SIZE : A1 | |
| PLOT SCALE : 1:25 | |
| DATE : 25/03/64 | |
| DRAWING NO. : | SHEET NO. : |
| AS-12-ST-1005 | |

หมายเหตุ

- ระดับพื้นดิน ±0.00 ระดับแปลนอาคาร ±0.00 ระดับถนน


NOTES :

1. ALL DIMENSIONS ARE IN METERS UNLESS OTHERWISE NOTATED

CONSTRUCTION DETAILS





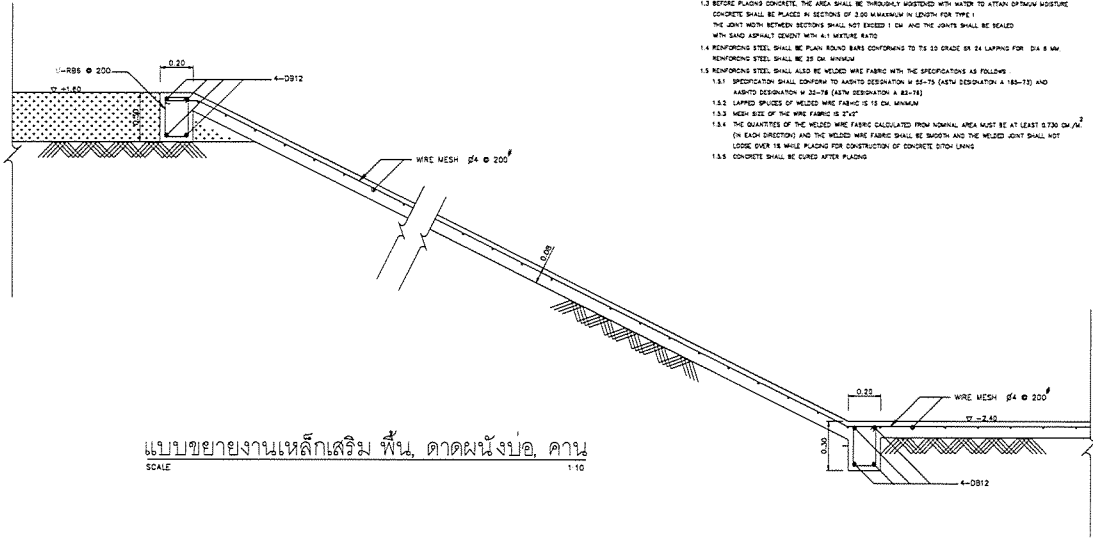

TYPE I : CONCRETE DITCH LINING


- 1.1 THE EXISTING DITCH OR CHANNEL SHALL BE EXCAVATED AND SHAPED IN ACCORDANCE WITH THE DRAWINGS AND THE GRADING SHALL BE COMPLETED PROPERLY THE DITCH GRADIENT SHALL BE THE SAME OR SIMILAR TO THE ROADWAY GRADIENT
- 1.2 CONCRETE SHALL HAVE A MINIMUM ULTIMATE COMPRESSIVE STRENGTH OF 18 MPa (264 KSI) FOR 14 DAYS OR 28 DAYS
- 1.3 BEFORE PLACING CONCRETE, THE AREA SHALL BE THOROUGHLY WATERED WITH WATER TO ATTAIN OPTIMUM MOISTURE. CONCRETE SHALL BE PLACED IN SECTIONS OF 3.00 M. MAXIMUM IN LENGTH FOR TYPE I
- 1.4 REINFORCING STEEL SHALL BE PLAIN ROUND BARS CONFORMING TO IS 22 GRADE 25 LAPPING FOR 30A & 30B REINFORCING STEEL SHALL BE 25 CM MINIMUM
- 1.5 REINFORCING STEEL SHALL ALSO BE WELDED WIRE FABRIC WITH THE SPECIFICATIONS AS FOLLOWS
 - 1.5.5 CONCRETE SHALL BE CURED AFTER PLACING




แบบขยายงานเหล็กเสริม ฟัน, ดาดมั่งบ่อ, คาน
SCALE 1:10

รายละเอียด 1:100
- ระดับอ้างอิง ±0.00 คือระดับถนนหน้าประตู +64.00 มม. ใต้ดิน


| | |
|---|-------------|
| PROJECT : | |
| STRUCTURAL ENGINEER : | |
|  | |
| AS-BUILT DRAWING | |
| DRAWING TITLE : | |
| บ่อพักน้ำทิ้ง (HOLDING POND) | |
| DRAWN BY : นพวิรุญญ์ นพวิรุญญ์ | |
| CHECKED BY : | |
| PAPER SIZE : A1 | |
| PLOT SCALE : 1:10 | |
| DATE : 25/03/64 | |
| DRAWING NO. : | SHEET NO. : |
| AS-12-ST-1007 | |

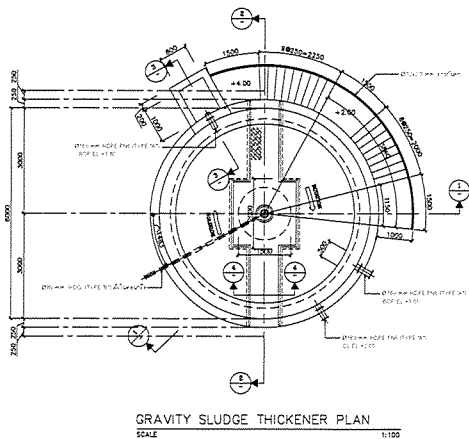


GRAVITY SLUDGE THICKENER PLAN
SCALE 1:100

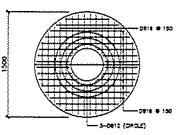


แปลนการวางเหล็กพื้นถังแกว่งและถาวร
SCALE 1:25

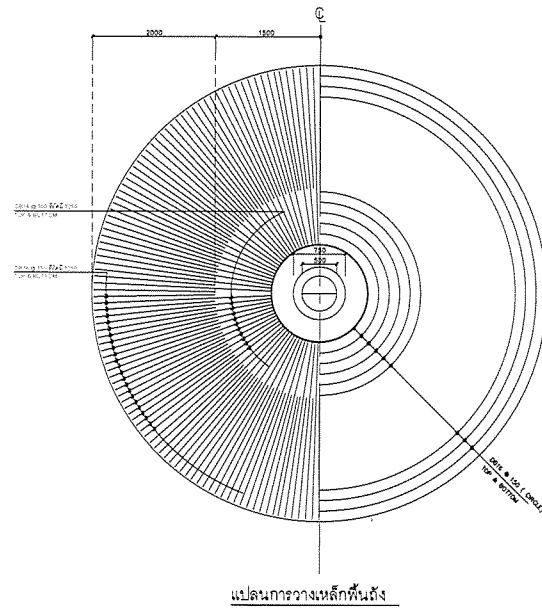

แปลนการวางเหล็กพื้นถังแกว่ง
SCALE 1:25

| | |
|---|-------------|
| PROJECT : | |
| STRUCTURAL ENGINEER : | |
|  | |
| AS-BUILT DRAWING | |
| DRAWING TITLE : | |
| อาคารควบคุมเครื่องจักรกล (MACHINERY BUILDING) | |
| DRAWN BY : นพวิรุญญ์ นพวิรุญญ์ | |
| CHECKED BY : | |
| PAPER SIZE : A1 | |
| PLOT SCALE : 1:50 | |
| DATE : 25/03/64 | |
| DRAWING NO. : | SHEET NO. : |
| AS-12-ST-1101 | |



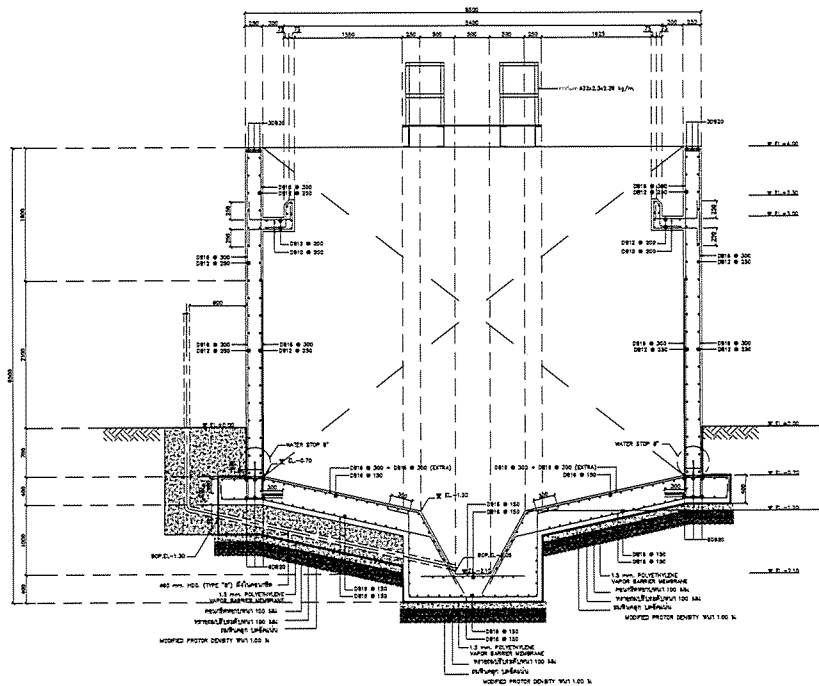


รายละเอียด 1:100
- ระดับอ้างอิง ±0.00 คือระดับถนนหน้าประตู +64.00 มม. ใต้ดิน




1 รูปตัด
SCALE 1:25

WATERSTOP

- ระดับน้ำขึ้น 20.00 ระดับในแนวปากถังประจุ +64.00 ซม. ที่จุดวัด

| | |
|---|-------------|
| PROJECT : | |
| AS-BUILT DRAWING | |
| DRAWING TITLE : | |
| ถังเพิ่มความสามารถขึ้น (THICKENER) | |
| DRAWN BY : วิศวกร WE CONSULTANTS | |
| CHECKED BY : | |
| PAPER SIZE : A1 | |
| PLOT SCALE : 1:25 | |
| DATE : 25/03/64 | |
| DRAWING NO. : | SHEET NO. : |
| AS-12-ST-1102 | |

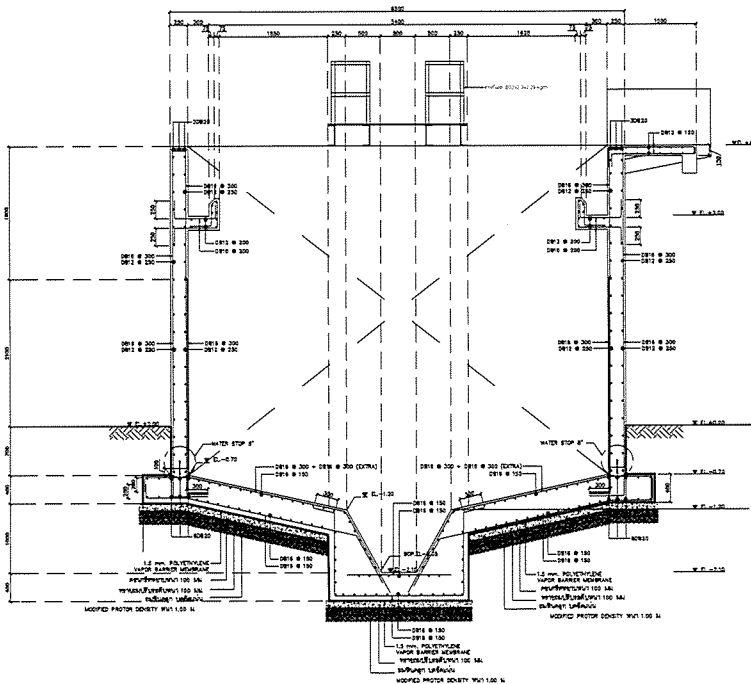






2 รูปตัด
SCALE 1:25


4 รูปตัด
SCALE 1:50






3 รูปตัด
SCALE 1:25



WATERSTOP

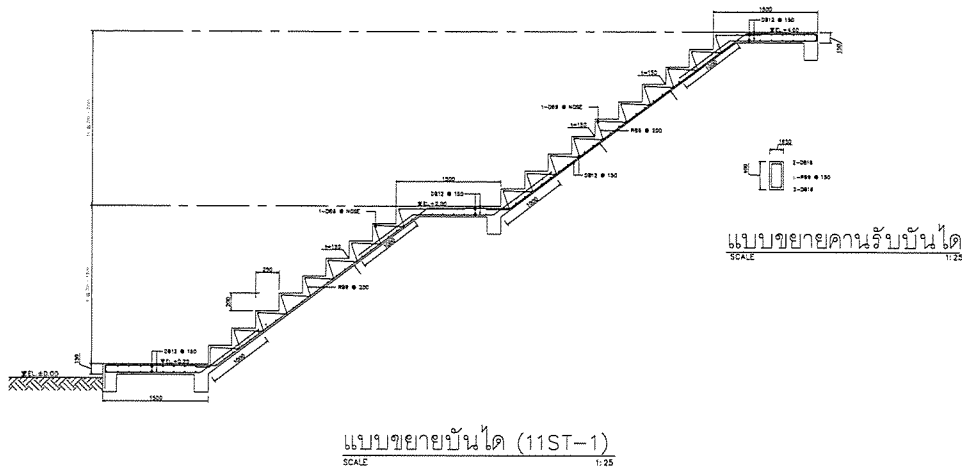




- ระดับน้ำขึ้น 20.00 ระดับในแนวปากถังประจุ +64.00 ซม. ที่จุดวัด


| | |
|---|-------------|
| PROJECT : | |
| AS-BUILT DRAWING | |
| DRAWING TITLE : | |
| ถังเพิ่มความสามารถขึ้น (THICKENER) | |
| DRAWN BY : วิศวกร WE CONSULTANTS | |
| CHECKED BY : | |
| PAPER SIZE : A1 | |
| PLOT SCALE : 1:25 | |
| DATE : 25/03/64 | |
| DRAWING NO. : | SHEET NO. : |
| AS-12-ST-1103 | |

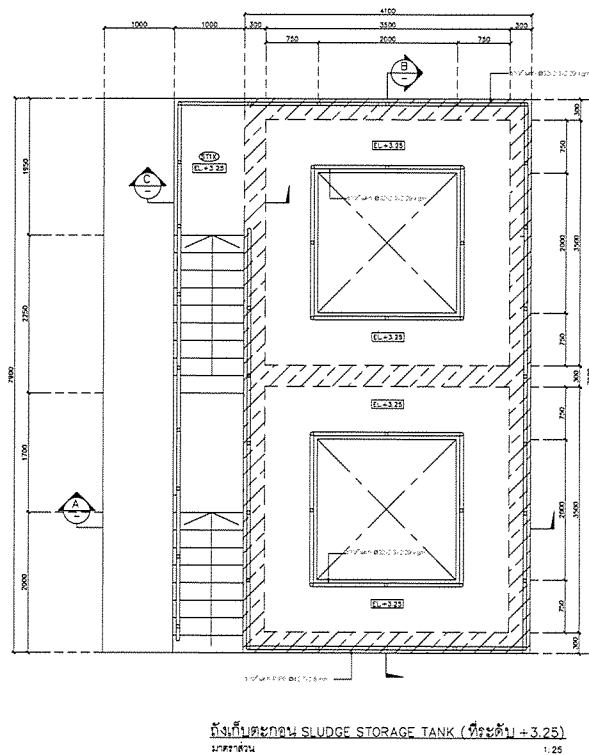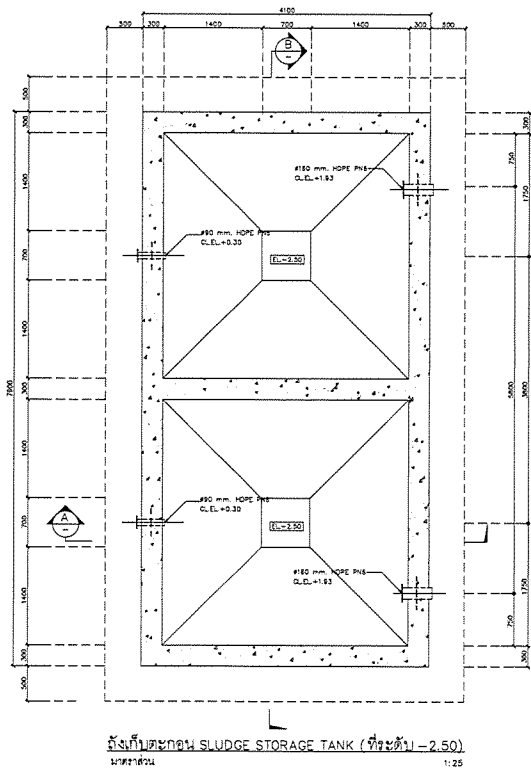


| | |
|--|-------------|
| PROJECT : | |
| AS-BUILT DRAWING | |
| DRAWING TITLE : | |
| ถังเก็บความเข้มข้น (THICKENER) | |
| DRAWN BY : นายวิฑูรย์ วรรณวิทย์ | |
| CHECKED BY : | |
| PAPER SIZE : A1 | |
| PLOT SCALE : 1:25 | |
| DATE : 25/03/64 | |
| DRAWING NO. : | SHEET NO. : |
| AS-12-ST-1103 | |




| | |
|--|-------------|
| PROJECT : | |
| AS-BUILT DRAWING | |
| DRAWING TITLE : | |
| แบบแปลน A, B อาคารควบคุมเครื่องจักร | |
| DRAWN BY : นายวิฑูรย์ วรรณวิทย์ | |
| CHECKED BY : | |
| PAPER SIZE : A1 | |
| PLOT SCALE : 1:25 | |
| DATE : 25/03/64 | |
| DRAWING NO. : | SHEET NO. : |
| AS-12-ST-1201 | |

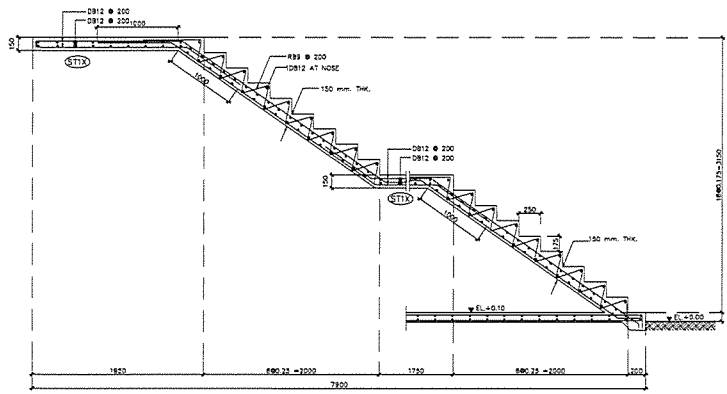

12ST-01
1/20

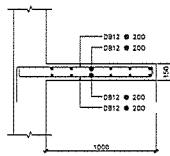



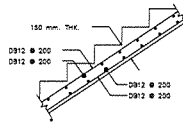


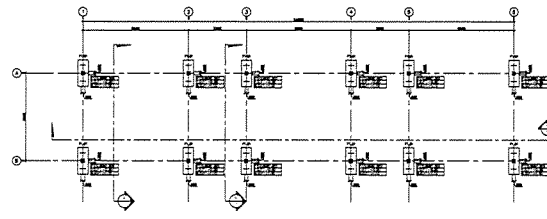
บันได ST1X
1/20




บันได C
1/20

หมายเหตุ - ระดับพื้น ±0.00 พื้นบนหลังคาหลังคา ±0.00 ยก พื้น

| | |
|---|-------------|
| PROJECT : | |
| AS-BUILT DRAWING | |
| DRAWING TITLE : | |
| อาคารควบคุม (RE-AREATION TANK) | |
| DRAWN BY : วิศวกร วิศวกร | |
| CHECKED BY : | |
| PAPER SIZE : A1 | |
| PLOT SCALE : 1:20 | |
| DATE : 25/03/64 | |
| DRAWING NO. : | SHEET NO. : |
| AS-12-ST-1204 | |





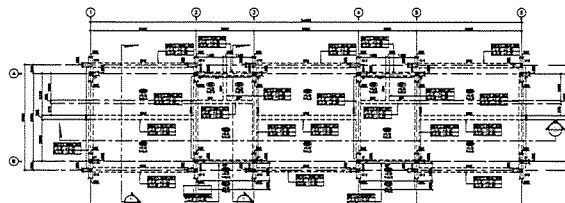


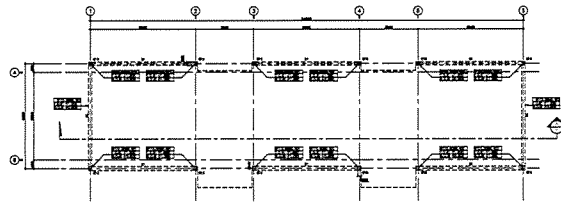
FOOTING PLAN
SCALE 1:100




GROUND PLAN (1:100)

หมายเหตุ - ระดับพื้น ±0.00 พื้นบนหลังคาหลังคา ±0.00 ยก พื้น

| | |
|---|-------------|
| PROJECT : | |
| โครงการพัฒนาระบบสาธารณูปโภค และสาธารณูปการ กรุงเทพมหานคร เขต 1 | |
| OWNER : | |
|  หน่วยงานราชการ/หน่วยงาน INDUSTRIAL ESTATE AUTHORITY OF THAILAND | |
| DESIGNER : | |
| AS-BUILT DRAWING | |
| DRAWING TITLE : | |
| อาคารควบคุม (CONTROL BUILDING) | |
| DRAWN BY : วิศวกร วิศวกร | |
| CHECKED BY : | |
| PAPER SIZE : A1 | |
| PLOT SCALE : 1:100 | |
| DATE : 25/03/64 | |
| DRAWING NO. : | SHEET NO. : |
| AS-12-ST-1301 | |





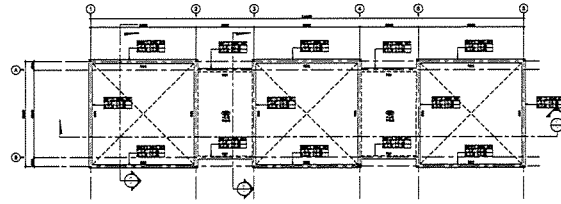


GROUND FLOOR (E.L. +0.00)




ROOF PLAN

หมายเหตุ
- ระดับพื้นดิน ±0.00 พื้นภายในอาคารระดับ +0.00 ยก พื้นชั้น 1

| | |
|---|-------------|
| OWNER :  INDUSTRIAL ESTATE AUTHORITY OF THAILAND | |
| DESIGNER :  WE CONSULTANTS  PTA | |
| CONTRACTOR :  P.T.A.CONSTRUCTION CO.,LTD. บริษัท พี.ที.เอ.คอนสตรัคชั่น จำกัด | |
| CONSULTANT :  WE CONSULTANTS  PCM | |
| STRUCTURAL ENGINEER :  | |
| AS-BUILT DRAWING | |
| DRAWING TITLE : อาคารสำนักงานควบคุม (CONTROL BUILDING) | |
| PAPER SIZE : A1 | |
| PLOT SCALE : 1:100 | |
| DATE : 25/03/64 | |
| DRAWING NO. : AS-12-ST-1302 | SHEET NO. : |

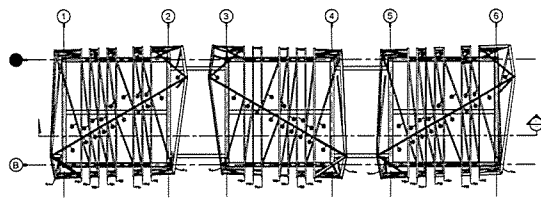



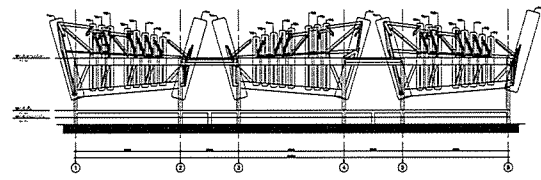




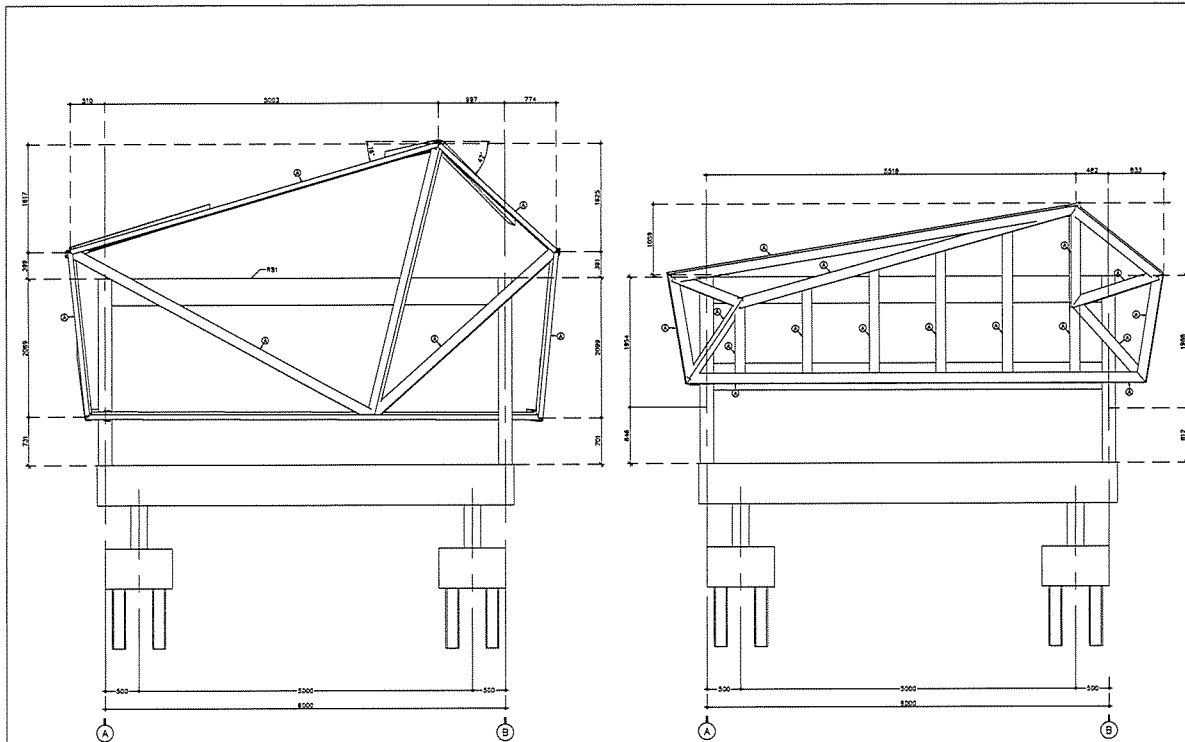

หมายเหตุ
- ระดับพื้นดิน ±0.00 พื้นภายในอาคารระดับ +0.00 ยก พื้นชั้น 1

| | |
|---|-------------|
| OWNER :  INDUSTRIAL ESTATE AUTHORITY OF THAILAND | |
| DESIGNER :  WE CONSULTANTS  PTA | |
| CONTRACTOR :  P.T.A.CONSTRUCTION CO.,LTD. บริษัท พี.ที.เอ.คอนสตรัคชั่น จำกัด | |
| CONSULTANT :  WE CONSULTANTS  PCM | |
| STRUCTURAL ENGINEER :  | |
| AS-BUILT DRAWING | |
| DRAWING TITLE : อาคารสำนักงานควบคุม (CONTROL BUILDING) | |
| PAPER SIZE : A1 | |
| PLOT SCALE : 1:100 | |
| DATE : 25/03/64 | |
| DRAWING NO. : AS-12-ST-1303 | SHEET NO. : |



SECTION : T1A-T1A
SCALE
1:25






SECTION : T1B-T1B
SCALE
1:25


NOTES :

- (A) = I100x50x2.3x5.14 kg./m.
- (B) = 50x50x1.6x2.42 kg./m.
- (C) = \varnothing 100x50x2.3x5.14 kg./m.
- (D) = \varnothing 50x50x1.6x2.42 kg./m.

หมายเหตุ

- ระดับพื้น ±0.00 พื้นคานและพื้นหลังคา = +4.00 มม. ที่จุดนี้

| | |
|--|-------------|
| PROJECT : | |
| DESIGNER : | |
|  WE CONSULTANTS วิศวกร วิศวกร | |
| CONTRACTOR : | |
|  P.T.A. CONSTRUCTION CO., LTD. บริษัท พี.ที.เอ.คอนสตรัคชั่น จำกัด | |
| CONSULTANT : | |
|  WE CONSULTANTS วิศวกร วิศวกร | |
| STRUCTURAL ENGINEER : | |
|  PCM วิศวกร วิศวกร | |
| AS-BUILT DRAWING | |
| DRAWING TITLE : | |
| อาคารสำนักงานควบคุม (CONTROL BUILDING) | |
| DRAWN BY : วิศวกร | |
| CHECKED BY : | |
| PAPER SIZE : A1 | |
| PLOT SCALE : 1:25 | |
| DATE : 25/03/64 | |
| DRAWING NO. : | SHEET NO. : |
| AS-12-ST-1306 | |

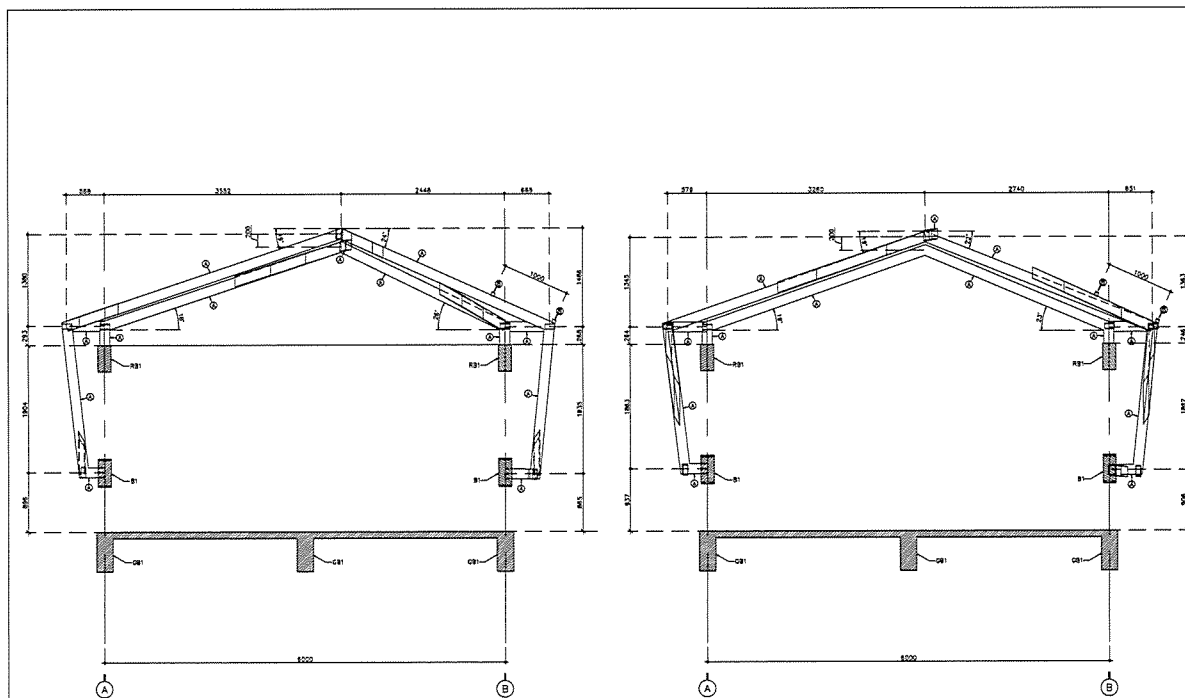

SECTION : T2A-T2A






SECTION : T2B-T2B


NOTES :

- (A) \varnothing 125x75x45x13.1 kg./m.
- (B) \varnothing 50x50x1.6x2.42 kg./m.

หมายเหตุ

- ระดับพื้น ±0.00 พื้นคานและพื้นหลังคา = +4.00 มม. ที่จุดนี้

| | |
|--|-------------|
| PROJECT : | |
| DESIGNER : | |
|  WE CONSULTANTS วิศวกร วิศวกร | |
| CONTRACTOR : | |
|  P.T.A. CONSTRUCTION CO., LTD. บริษัท พี.ที.เอ.คอนสตรัคชั่น จำกัด | |
| CONSULTANT : | |
|  WE CONSULTANTS วิศวกร วิศวกร | |
| STRUCTURAL ENGINEER : | |
|  PCM วิศวกร วิศวกร | |
| AS-BUILT DRAWING | |
| DRAWING TITLE : | |
| อาคารสำนักงานควบคุม (CONTROL BUILDING) | |
| DRAWN BY : วิศวกร | |
| CHECKED BY : | |
| PAPER SIZE : A1 | |
| PLOT SCALE : 1:25 | |
| DATE : 25/03/64 | |
| DRAWING NO. : | SHEET NO. : |
| AS-12-ST-1307 | |

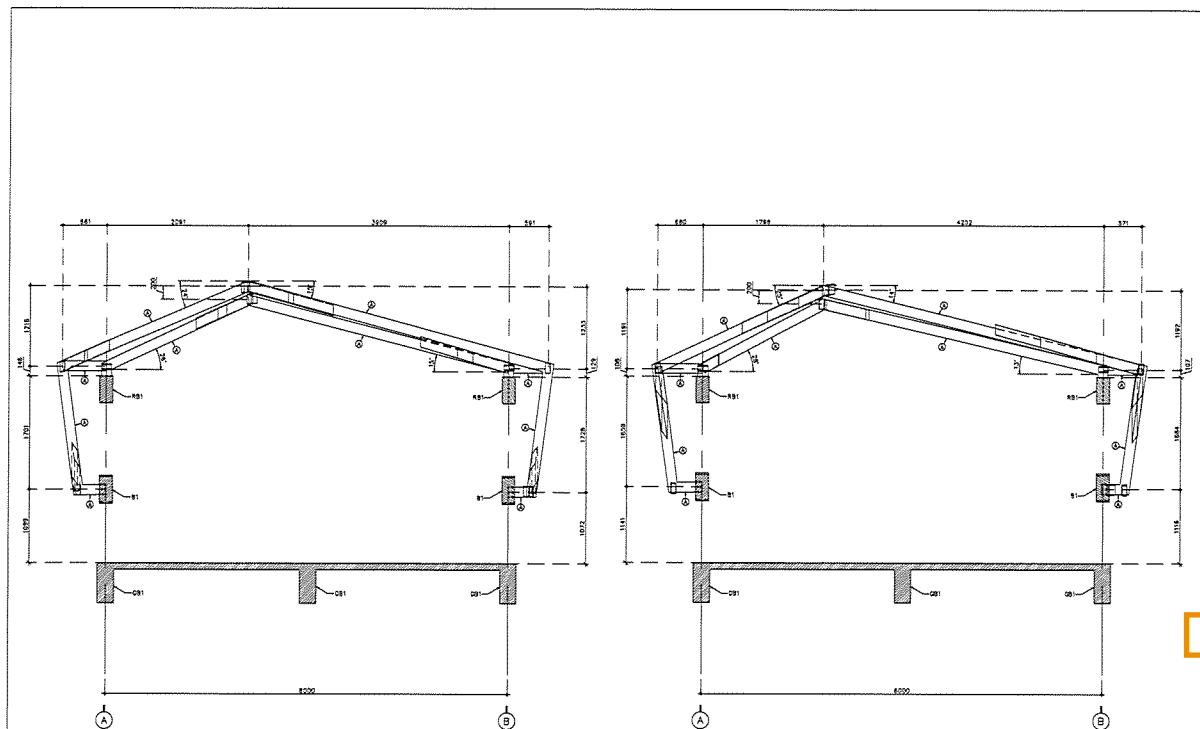

SECTION : T4A-T4A






SECTION : T4B-T4B


NOTES :

- (A) \varnothing -125x75x45x13.1 kg./m.
(B) \varnothing -50x50x1.6x2.42 kg./m.

หมายเหตุ

- ระดับพื้น ๘.๐๐ พื้นคานและหลังคา = ๘.๐๐ มม. หนึ่งหน้า

| | |
|--|-------------|
| PROJECT : | |
| โครงการพัฒนาระบบสาธารณูปโภคและ โครงสร้างพื้นฐาน กรุงเทพมหานคร เขต ๑ | |
| OWNER : | |
|  หน่วยงานราชการ INDUSTRIAL ESTATE AUTHORITY OF THAILAND | |
| DESIGNER : | |
|  WE CONSULTANTS วิศวกร วิศวกร | |
| CONTRACTOR : | |
|  P.T.A. CONSTRUCTION CO., LTD. บริษัท พี.ที.เอ.คอนสตรัคชั่น จำกัด | |
| CONSULTANT : | |
|  WE CONSULTANTS วิศวกร วิศวกร | |
|  PCM วิศวกร วิศวกร | |
| STRUCTURAL ENGINEER : | |
| PROJECT MANAGER : | |
| AS-BUILT DRAWING | |
| DRAWING TITLE : | |
| อาคารสำนักงานควบคุม (CONTROL BUILDING) | |
| DRAWN BY : วิศวกร | |
| CHECKED BY : | |
| CHECKED BY : | |
| PAPER SIZE : A1 | |
| PLOT SCALE : 1:25 | |
| DATE : 25/03/64 | |
| DRAWING NO. : | SHEET NO. : |
| AS-12-ST-1308 | |

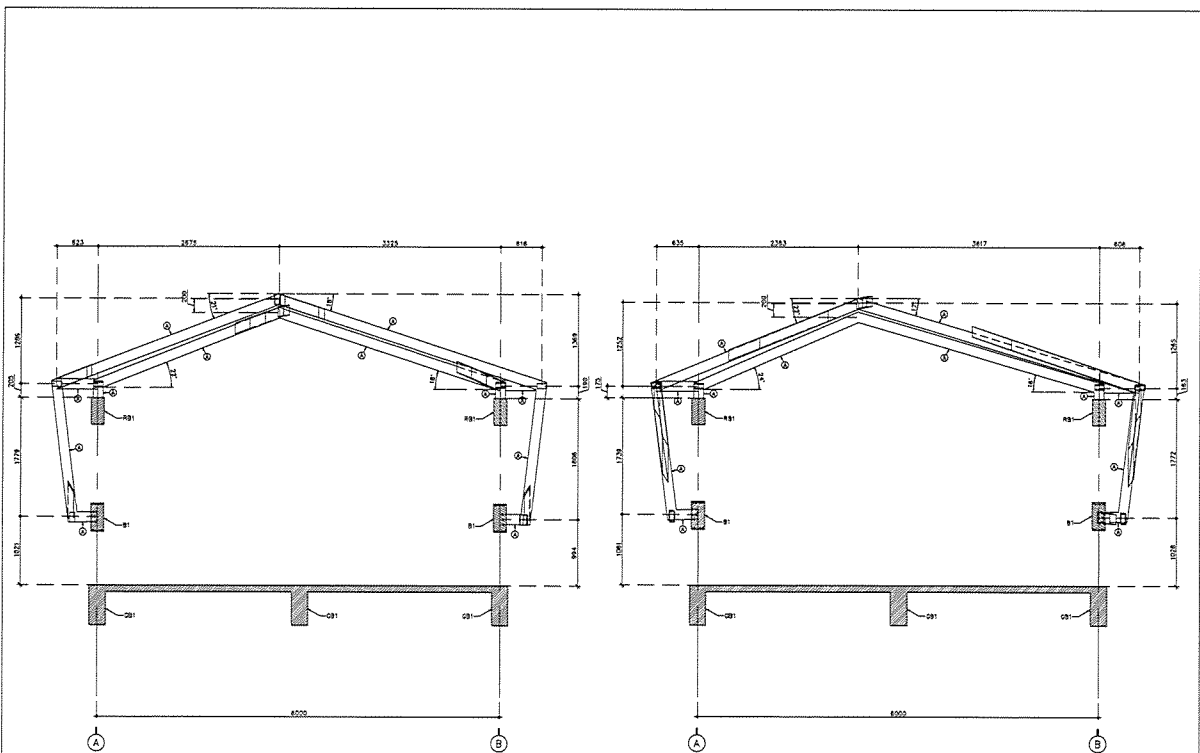

SECTION : T3A-T3A





SECTION : T3B-T3B


NOTES :

- (A) \varnothing -125x75x45x13.1 kg./m.
(B) \varnothing -50x50x1.6x2.42 kg./m.


หมายเหตุ

- ระดับพื้น ๘.๐๐ พื้นคานและหลังคา = ๘.๐๐ มม. หนึ่งหน้า

| | |
|--|-------------|
| PROJECT : | |
| โครงการพัฒนาระบบสาธารณูปโภคและ โครงสร้างพื้นฐาน กรุงเทพมหานคร เขต ๑ | |
| OWNER : | |
|  หน่วยงานราชการ INDUSTRIAL ESTATE AUTHORITY OF THAILAND | |
| DESIGNER : | |
|  WE CONSULTANTS วิศวกร วิศวกร | |
| CONTRACTOR : | |
|  P.T.A. CONSTRUCTION CO., LTD. บริษัท พี.ที.เอ.คอนสตรัคชั่น จำกัด | |
| CONSULTANT : | |
|  WE CONSULTANTS วิศวกร วิศวกร | |
|  PCM วิศวกร วิศวกร | |
| STRUCTURAL ENGINEER : | |
| PROJECT MANAGER : | |
| AS-BUILT DRAWING | |
| DRAWING TITLE : | |
| อาคารสำนักงานควบคุม (CONTROL BUILDING) | |
| DRAWN BY : วิศวกร | |
| CHECKED BY : | |
| CHECKED BY : | |
| PAPER SIZE : A1 | |
| PLOT SCALE : 1:25 | |
| DATE : 25/03/64 | |
| DRAWING NO. : | SHEET NO. : |
| AS-12-ST-1309 | |

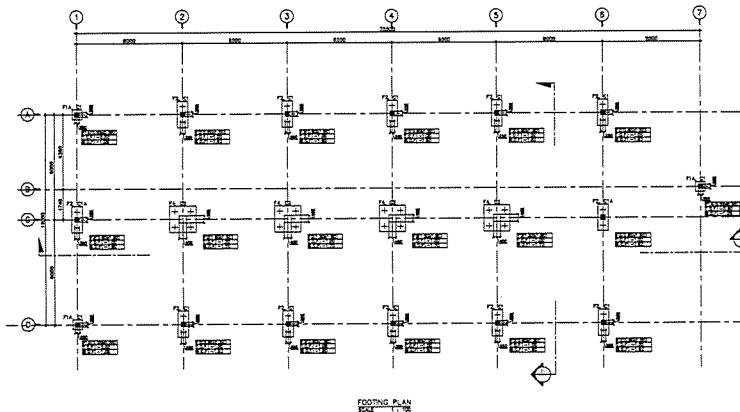




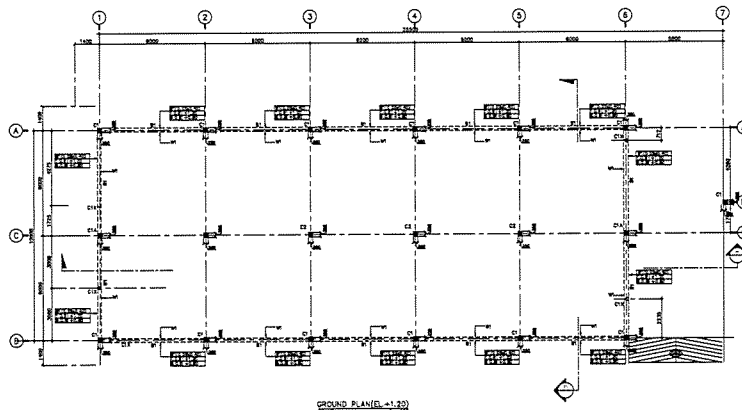




FOOTING PLAN
SCALE 1:100

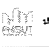


SCALE 1:100

หมายเหตุ
- ระดับพื้น 20.00 พื้นในอาคารยกขึ้น +84.00 ซม. หนึ่งชั้น


| | |
|---|-------------|
| PROJECT : โครงการพัฒนาระบบสาธารณูปโภค และสาธารณูปการ กรุงเทพมหานคร เขต 1 | |
| OWNER :  THE INDUSTRIAL ESTATE AUTHORITY OF THAILAND | |
| DESIGNER :  WE CONSULTANTS  PCM CONSULTANTS | |
| CONTRACTOR :  P.T.A. CONSTRUCTION CO., LTD. บริษัท พี.ที.เอ. คอนสตรัคชั่น จำกัด | |
| CONSULTANT :  WE CONSULTANTS  PCM CONSULTANTS | |
| STRUCTURAL ENGINEER :  | |
| AS-BUILT DRAWING | |
| DRAWING TITLE : อาคารควบคุมเครื่องจักรกล (MACHINERY BUILDING) | |
| DRAWN BY : วิศวกรโยธา อนุชิต อนุชิต | |
| CHECKED BY : | |
| PAPER SIZE : A1 | |
| PLOT SCALE : 1:100 | |
| DATE : 25/03/64 | |
| DRAWING NO. : | SHEET NO. : |
| AS-12-ST-1401 | |

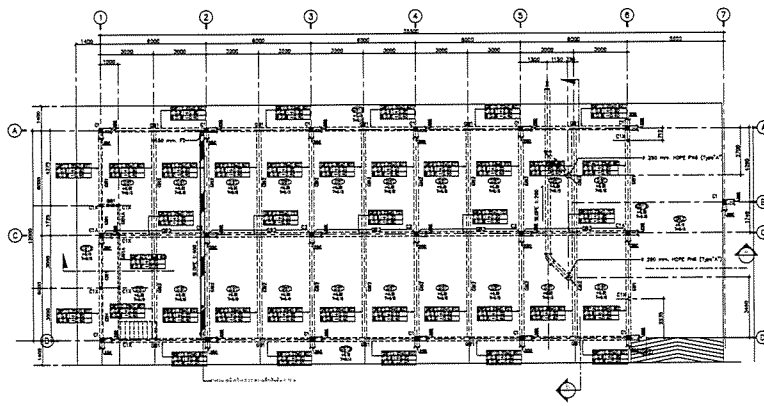

GROUND PLANEL (+0.00)
SCALE 1:100

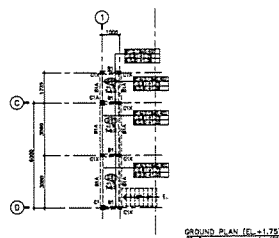



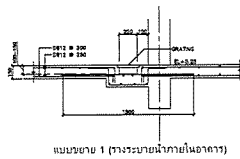




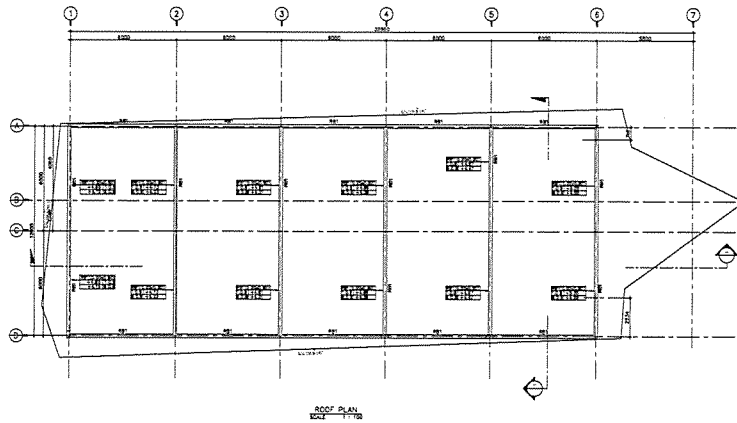
SCALE 1:100



แบบส่วน 1 (รายละเอียดโครงสร้าง)

หมายเหตุ
- ระดับพื้น 20.00 พื้นในอาคารยกขึ้น +84.00 ซม. หนึ่งชั้น







| | |
|---|-------------|
| PROJECT : โครงการพัฒนาระบบสาธารณูปโภค และสาธารณูปการ กรุงเทพมหานคร เขต 1 | |
| OWNER :  THE INDUSTRIAL ESTATE AUTHORITY OF THAILAND | |
| DESIGNER :  WE CONSULTANTS  PCM CONSULTANTS | |
| CONTRACTOR :  P.T.A. CONSTRUCTION CO., LTD. บริษัท พี.ที.เอ. คอนสตรัคชั่น จำกัด | |
| CONSULTANT :  WE CONSULTANTS  PCM CONSULTANTS | |
| STRUCTURAL ENGINEER :  | |
| AS-BUILT DRAWING | |
| DRAWING TITLE : อาคารควบคุมเครื่องจักรกล (MACHINERY BUILDING) | |
| DRAWN BY : วิศวกรโยธา อนุชิต อนุชิต | |
| CHECKED BY : | |
| PAPER SIZE : A1 | |
| PLOT SCALE : 1:100 | |
| DATE : 25/03/64 | |
| DRAWING NO. : | SHEET NO. : |
| AS-12-ST-1402 | |




ROOF PLAN

DATE: 25/03/64

AS-BUILT DRAWING



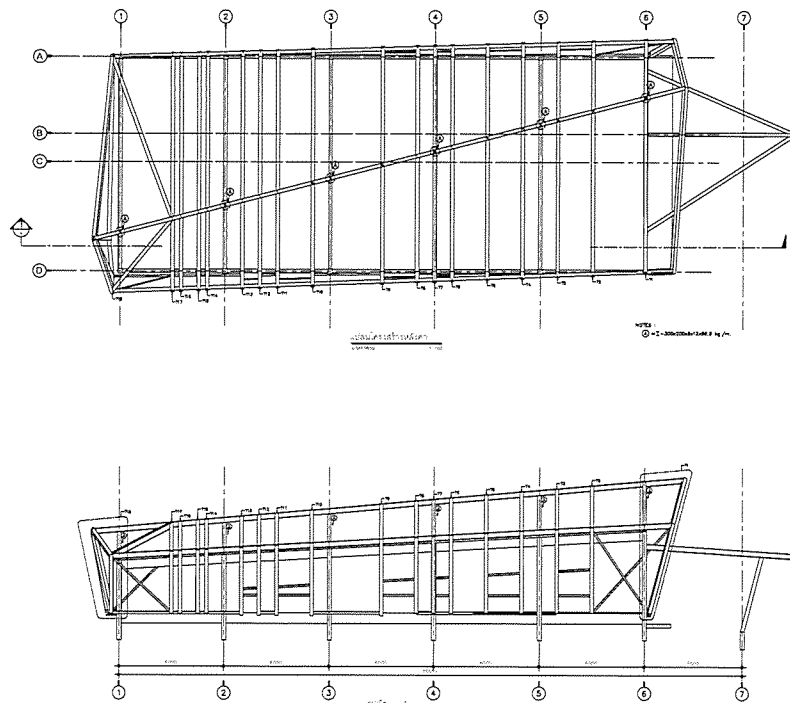



| | |
|---|-------------|
| PROJECT : | |
| โครงการก่อสร้างอาคารโรงงานเครื่องจักรกล | |
| โครงการก่อสร้างอาคารโรงงานเครื่องจักรกล | |
| OWNER : | |
| DESIGNER : | |
|  WE CONSULTANTS วิศวกรโครงสร้าง วิศวกรโครงสร้าง | |
| CONTRACTOR : | |
|  P.T.A. CONSTRUCTION CO., LTD. บริษัท พี.ที.เอ. คอนสตรัคชั่น จำกัด | |
| CONSULTANT : | |
|  WE CONSULTANTS  PCM วิศวกรโครงสร้าง วิศวกรโครงสร้าง | |
| STRUCTURAL ENGINEER : | |
|  | |
| AS-BUILT DRAWING | |
| DRAWING TITLE : | |
| อาคารโรงงานเครื่องจักรกล (MACHINERY BUILDING) | |
| DRAWN BY : วิศวกรโครงสร้าง วิศวกร | |
| CHECKED BY : | |
| PAPER SIZE : A1 | |
| PLOT SCALE : 1:100 | |
| DATE : 25/03/64 | |
| DRAWING NO. : | SHEET NO. : |
| AS-12-ST-1403 | |




STRUCTURAL DRAWING

DATE: 25/03/64

AS-BUILT DRAWING

| | |
|---|-------------|
| PROJECT : | |
| โครงการก่อสร้างอาคารโรงงานเครื่องจักรกล | |
| โครงการก่อสร้างอาคารโรงงานเครื่องจักรกล | |
| OWNER : | |
| DESIGNER : | |
|  WE CONSULTANTS วิศวกรโครงสร้าง วิศวกรโครงสร้าง | |
| CONTRACTOR : | |
|  P.T.A. CONSTRUCTION CO., LTD. บริษัท พี.ที.เอ. คอนสตรัคชั่น จำกัด | |
| CONSULTANT : | |
|  WE CONSULTANTS  PCM วิศวกรโครงสร้าง วิศวกรโครงสร้าง | |
| STRUCTURAL ENGINEER : | |
|  | |
| AS-BUILT DRAWING | |
| DRAWING TITLE : | |
| อาคารโรงงานเครื่องจักรกล (MACHINERY BUILDING) | |
| DRAWN BY : วิศวกรโครงสร้าง วิศวกร | |
| CHECKED BY : | |
| PAPER SIZE : A1 | |
| PLOT SCALE : 1:100 | |
| DATE : 25/03/64 | |
| DRAWING NO. : | SHEET NO. : |
| AS-12-ST-1404 | |

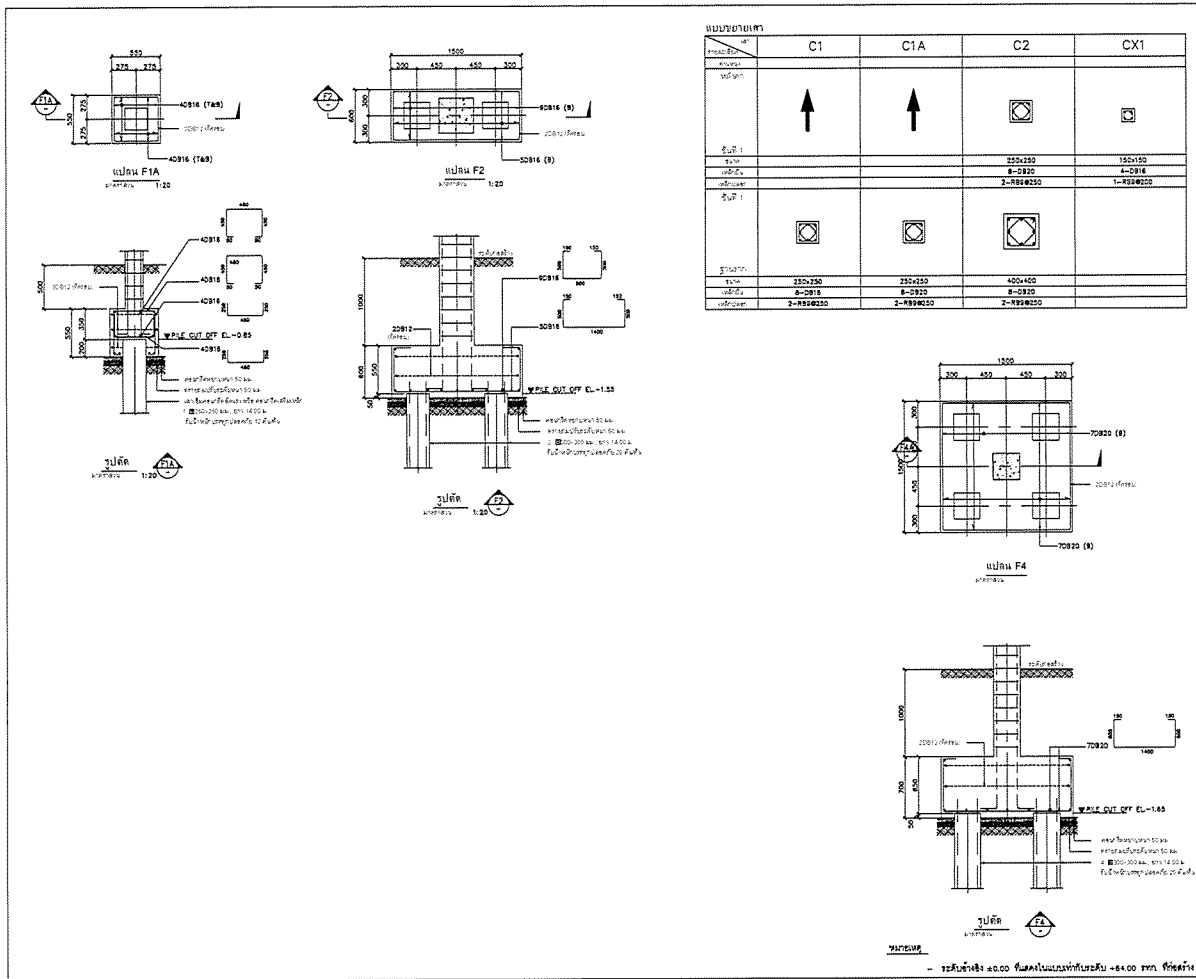

PROJECT :
โครงการก่อสร้างอาคารเครื่องจักรกล
Industrial Estate Authority of Thailand

OWNER :
Industrial Estate Authority of Thailand

DESIGNER :
WE CONSULTANTS
PCM CONSULTANTS

CONTRACTOR :
P.T.A. CONSTRUCTION CO., LTD.
บริษัท พี.ที.เอ.คอนสตรัคชั่น จำกัด


PROJECT MANAGER :
[Redacted]

STRUCTURAL ENGINEER :
[Redacted]

AS-BUILT DRAWING

DRAWING TITLE :
อาคารควบคุมเครื่องจักรกล
(MACHINERY BUILDING)

DRAWN BY : วิศวกรโยธา
CHECKED BY :
PAPER SIZE : A1
PLOT SCALE : 1:20
DATE : 25/03/64
DRAWING NO. :
SHEET NO. :
AS-12-ST-1405

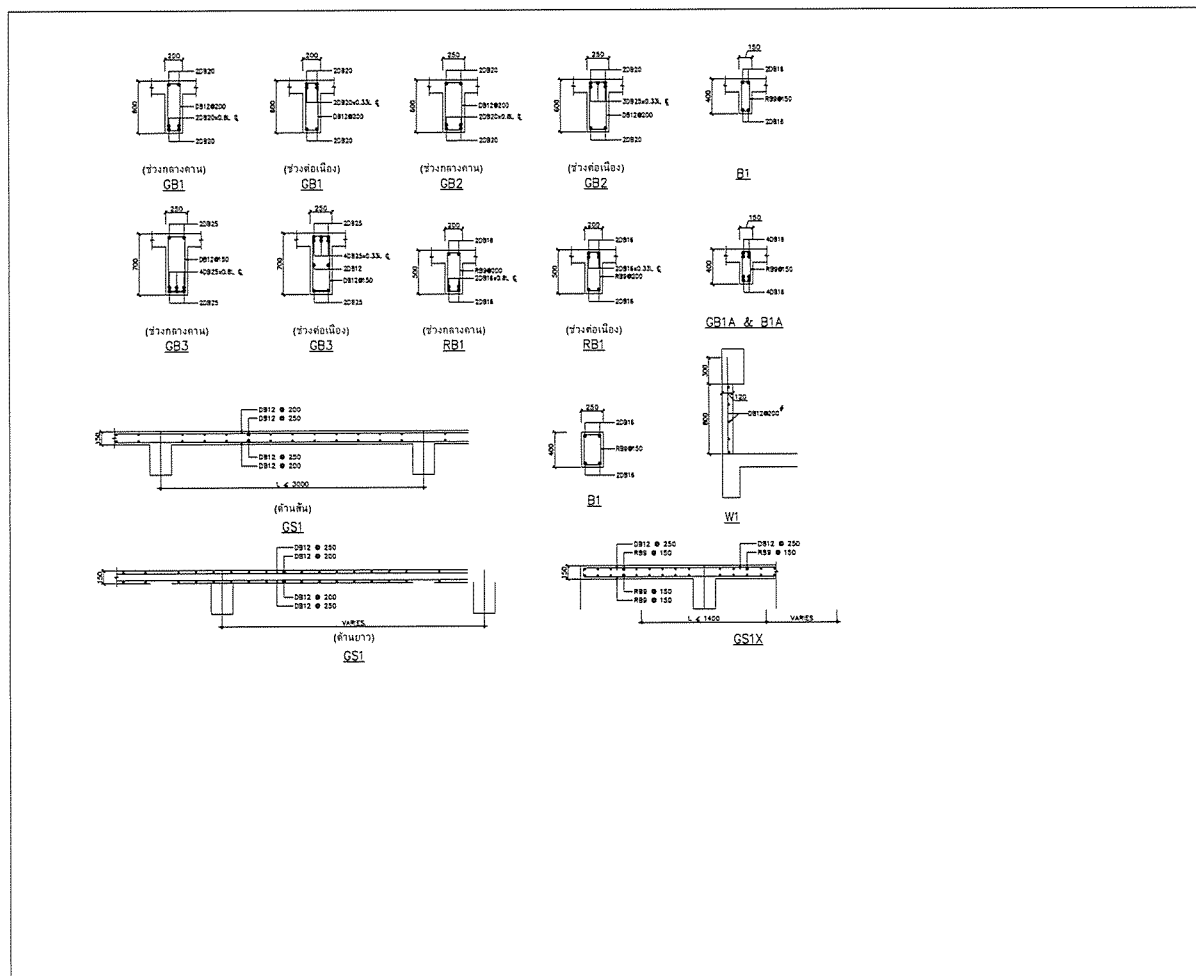

PROJECT :
โครงการก่อสร้างอาคารเครื่องจักรกล
Industrial Estate Authority of Thailand

OWNER :
Industrial Estate Authority of Thailand

DESIGNER :
WE CONSULTANTS
PCM CONSULTANTS

CONTRACTOR :
P.T.A. CONSTRUCTION CO., LTD.
บริษัท พี.ที.เอ.คอนสตรัคชั่น จำกัด


CONSULTANT :
[Redacted]

STRUCTURAL ENGINEER :
[Redacted]


AS-BUILT DRAWING

DRAWING TITLE :
อาคารควบคุมเครื่องจักรกล
(MACHINERY BUILDING)


DRAWN BY : วิศวกรโยธา
CHECKED BY :
PAPER SIZE : A1
PLOT SCALE : 1:20
DATE : 25/03/64
DRAWING NO. :
SHEET NO. :
AS-12-ST-1406

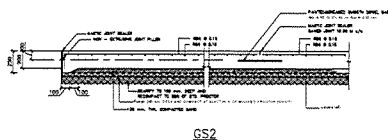


GS2

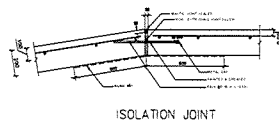


ISOLATION JOINT

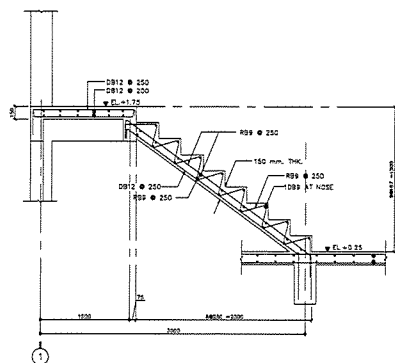



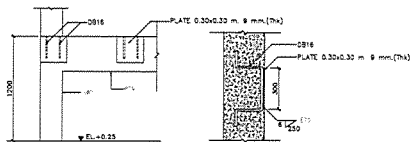


แบบขยายบันได 14ST-01

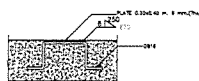


แบบขยายงานติดตั้งแผ่นเหล็ก (เสา, กาน)




แบบขยายงานติดตั้งแผ่นเหล็ก (คานรับหลังคา)


| | |
|---|-------------|
| PROJECT : | |
| OWNER : | |
|  หน่วยงานราชการ/หน่วยงานของรัฐ INDUSTRIAL ESTATE AUTHORITY OF THAILAND | |
| DESIGNER : | |
| CONTRACTOR : | |
|  P.T.A. CONSTRUCTION CO., LTD. บริษัท พี.ที.เอ.คอนสตรัคชั่น จำกัด | |
| CONSULTANT : | |
| AS-BUILT DRAWING | |
| DRAWING TITLE : | |
| อาคารประกอบเครื่องจักรกล (MACHINERY BUILDING) | |
| DRAWN BY : วิศวกรโยธา 040000 | |
| CHECKED BY : | |
| PAPER SIZE : A1 | |
| PLOT SCALE : 1:20 | |
| DATE : 25/03/64 | |
| DRAWING NO. : | SHEET NO. : |
| AS-12-ST-1407 | |

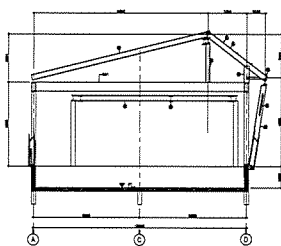


TRUSS: T1
SCALE 1:100

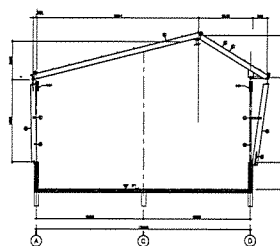

TRUSS: T2
SCALE 1:100

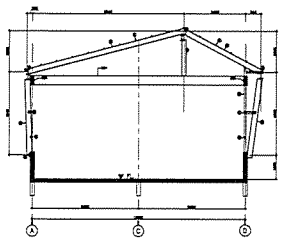

TRUSS: T3
SCALE 1:100

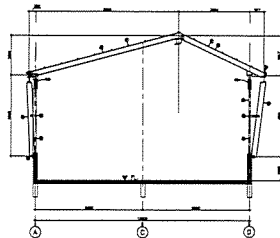






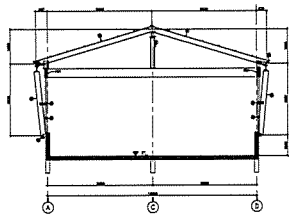
TRUSS: T4
SCALE 1:100

- หมายเหตุ :


วันที่พิมพ์



| | |
|---|-------------|
| PROJECT : | |
| OWNER : | |
|  หน่วยงานราชการ/หน่วยงานของรัฐ INDUSTRIAL ESTATE AUTHORITY OF THAILAND | |
| DESIGNER : | |
| CONTRACTOR : | |
|  P.T.A. CONSTRUCTION CO., LTD. บริษัท พี.ที.เอ.คอนสตรัคชั่น จำกัด | |
| CONSULTANT : | |
| AS-BUILT DRAWING | |
| DRAWING TITLE : | |
| อาคารประกอบเครื่องจักรกล (MACHINERY BUILDING) | |
| DRAWN BY : วิศวกรโยธา 040000 | |
| CHECKED BY : | |
| PAPER SIZE : A1 | |
| PLOT SCALE : 1:100 | |
| DATE : 25/03/64 | |
| DRAWING NO. : | SHEET NO. : |
| AS-12-ST-1408 | |




TRUSS: T9
SCALE 1:100

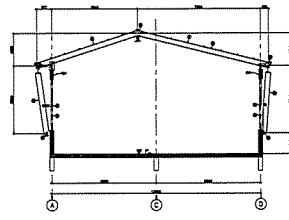

TRUSS: T10
SCALE 1:100

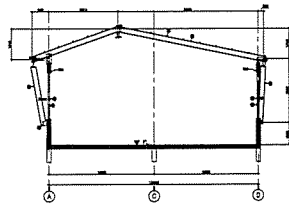

TRUSS: T11
SCALE 1:100

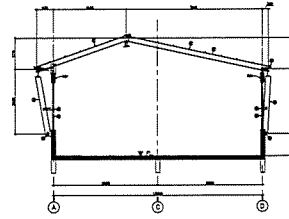


TRUSS: T12
SCALE 1:100

- NOTE :


หมายเหตุ



| | |
|--|-------------|
| PROJECT : | |
| Industrial Estate Authority of Thailand | |
| OWNER : | |
| | |
| DESIGNER : | |
| | |
| CONTRACTOR : | |
| | |
| CONSULTANT : | |
| | |
| STRUCTURAL ENGINEER : | |
| | |
| DRAWING TITLE : | |
| อาคารควบคุมเครื่องจักรกล (MACHINERY BUILDING) | |
| DRAWN BY : | |
| CHECKED BY : | |
| PAPER SIZE : A1 | |
| PLOT SCALE : 1:100 | |
| DATE : 25/03/64 | |
| DRAWING NO. : | SHEET NO. : |
| AS-12-ST-1410 | |

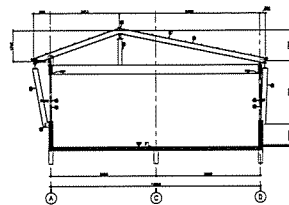


TRUSS: T13
SCALE 1:100

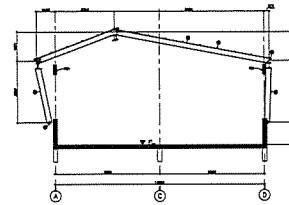

TRUSS: T14
SCALE 1:100

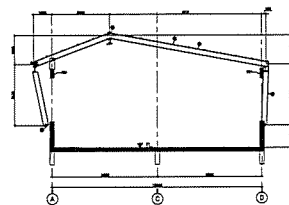

TRUSS: T15
SCALE 1:100

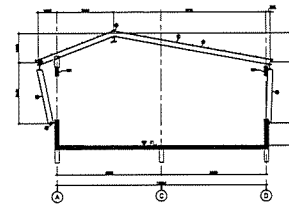






TRUSS: T16
SCALE 1:100


- NOTE :

หมายเหตุ



| | |
|--|-------------|
| PROJECT : | |
| Industrial Estate Authority of Thailand | |
| OWNER : | |
| | |
| DESIGNER : | |
| | |
| CONTRACTOR : | |
| | |
| CONSULTANT : | |
| | |
| STRUCTURAL ENGINEER : | |
| | |
| DRAWING TITLE : | |
| อาคารควบคุมเครื่องจักรกล (MACHINERY BUILDING) | |
| DRAWN BY : | |
| CHECKED BY : | |
| PAPER SIZE : A1 | |
| PLOT SCALE : 1:100 | |
| DATE : 25/03/64 | |
| DRAWING NO. : | SHEET NO. : |
| AS-12-ST-1411 | |


| | |
|--|--------------------|
| <h2 style="margin: 0;">AS-BUILT DRAWING</h2> | |
| DRAWING TITLE : อาคารเครื่องจักรและเครื่องมือ (MACHINERY BUILDING) | |
| DRAWN BY : วิศวกรโยธา วิศวกรโยธา | |
| CHECKED BY : | |
| CHECKED BY : | |
| PAPER SIZE : A1 | |
| PLOT SCALE : 1:100 | |
| DATE : 25/03/64 | |
| DRAWING NO. : | SHEET NO. : |
| AS-12-S-1412 | |

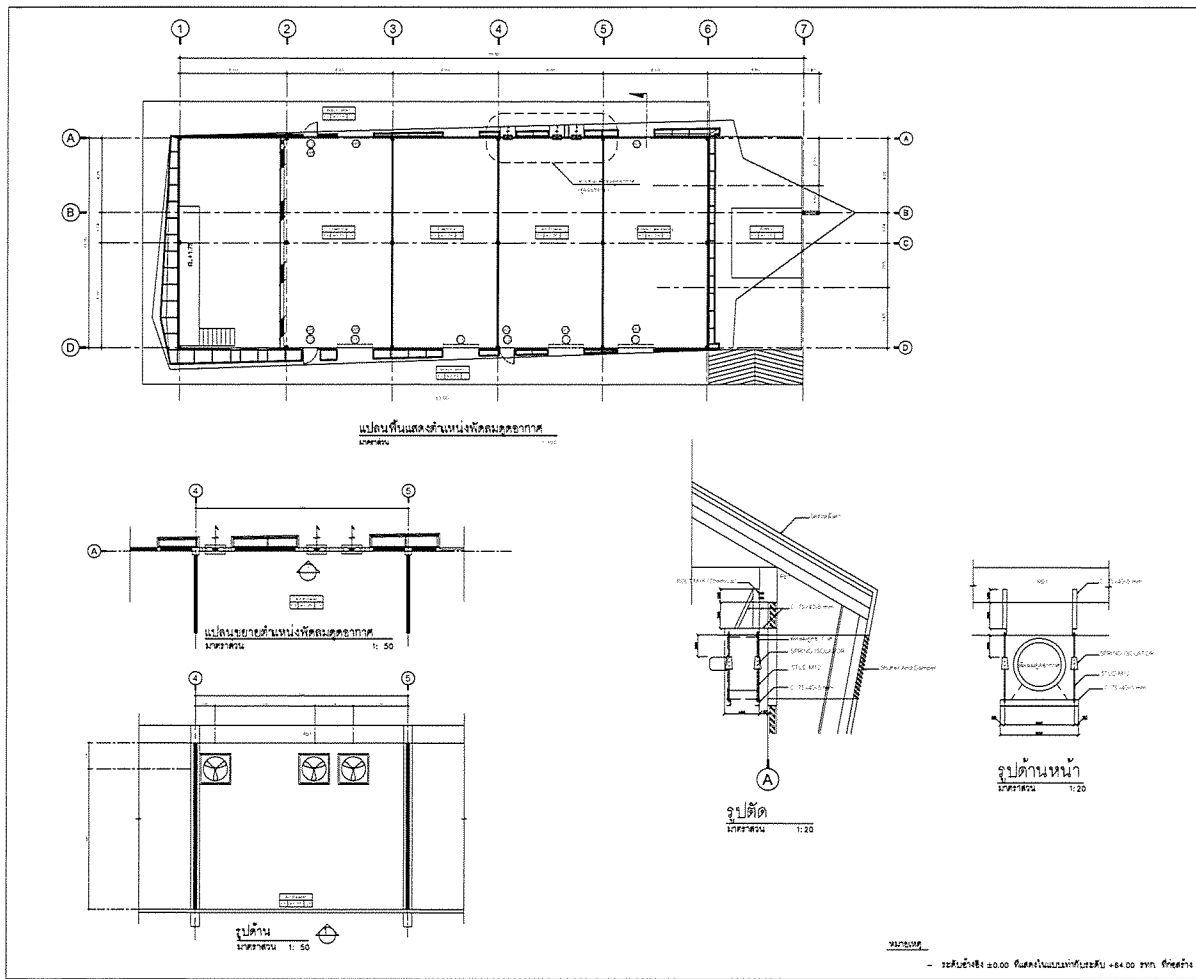

| | |
|-----------------------|--|
| AS-BUILT DRAWING | |
| DRAWING TITLE : | อาคารควบคุมเครื่องจักรกล (MACHINERY BUILDING) |
| DRAWN BY : | นายวิฑูรย์ ธรรมานะ |
| CHECKED BY : | |
| PAPER SIZE : | A1 |
| PLOT SCALE : | 1:100 |
| DATE : | 25/03/64 |
| DRAWING NO. : | |
| SHEET NO. : | |
| AS-12-ST-1415 | |

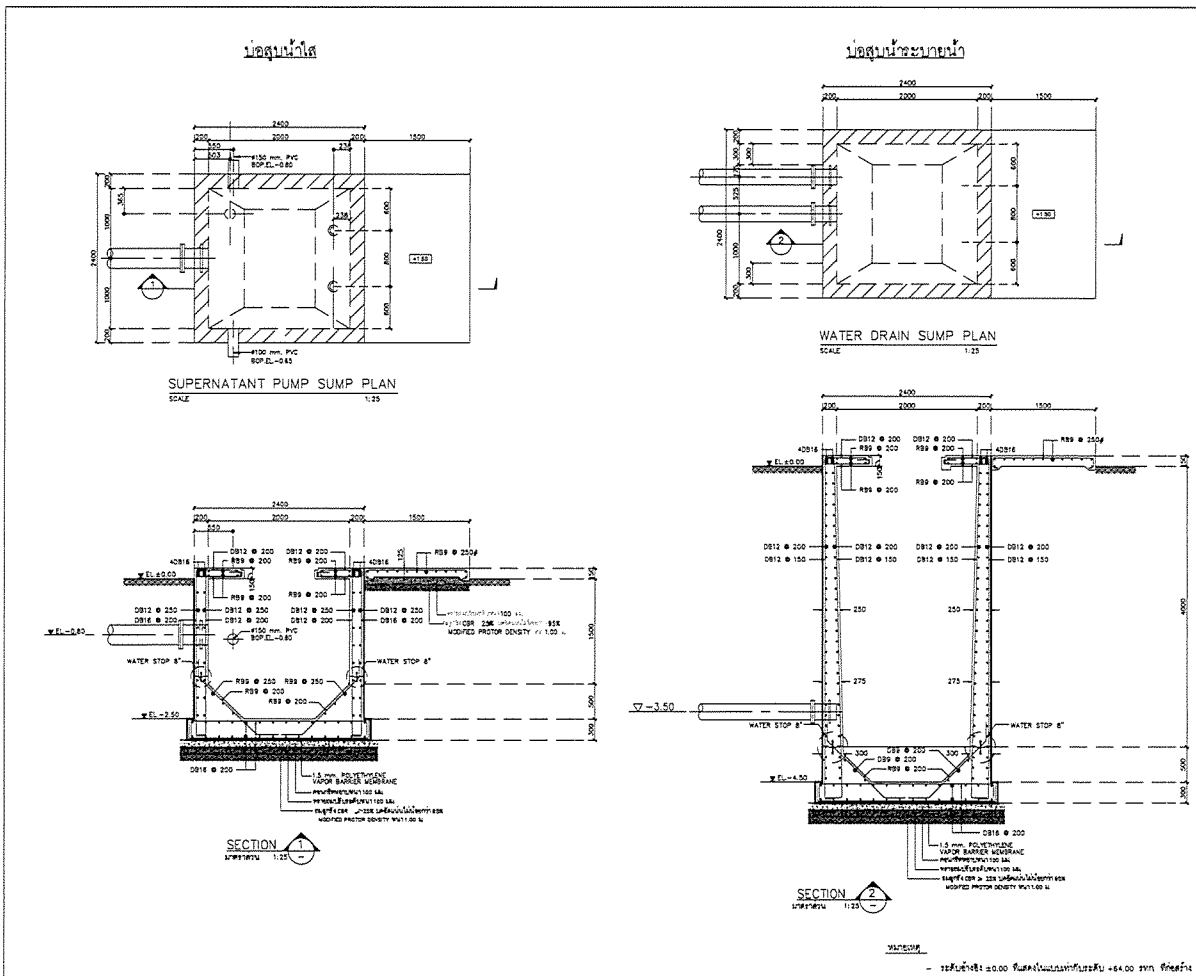


| | |
|-----------------------|--|
| AS-BUILT DRAWING | |
| DRAWING TITLE : | อาคารควบคุมเครื่องจักรกล (MACHINERY BUILDING) |
| DRAWN BY : | นายวิฑูรย์ ธรรมานะ |
| CHECKED BY : | |
| PAPER SIZE : | A1 |
| PLOT SCALE : | 1:100 |
| DATE : | 25/03/64 |
| DRAWING NO. : | |
| SHEET NO. : | |
| AS-12-ST-1501 | |

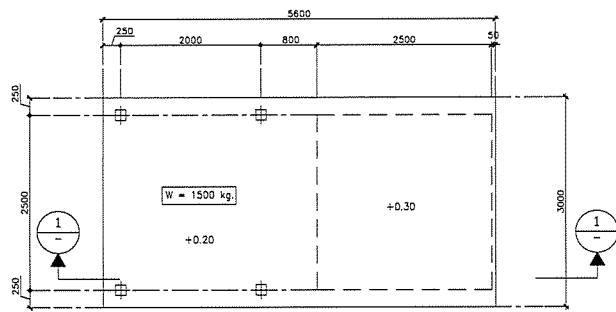

BOOSTER PUMP & WATER STORAGE TANK

มาตราส่วน

1:50

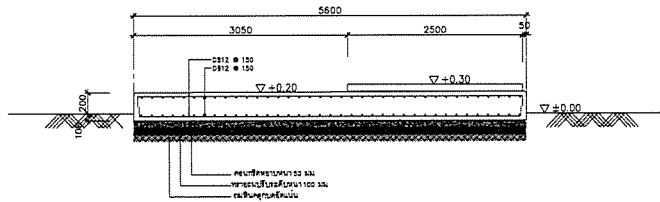

รูปตัด 1-1


มาตราส่วน

1:50

หมายเหตุ

- ระดับน้ำทะเล ±0.00 พื้นคองกรีตเท่ากับระดับ +0.40 ยก พื้นคองกรีต


| | |
|--|--------------------------------|
| PROJECT : | |
| OWNER : | |
| INDUSTRIAL ESTATE AUTHORITY OF THAILAND | |
| DESIGNER : | |
| CONTRACTOR : | |
| P.T.A. CONSTRUCTION CO., LTD. บริษัท พี.ที.เอ.คอนสตรัคชั่น จำกัด | |
| CONSULTANT : | |
| STRUCTURAL ENGINEER : | |
| AS-BUILT DRAWING | |
| DRAWING TITLE : | |
| BOOSTER PUMP & WATER STORAGE TANK | |
| DRAWN BY : วิศวกร วิศวกร | |
| CHECKED BY : | |
| PAPER SIZE : A1 | |
| PLOT SCALE : 1:25 | |
| DATE : 25/03/64 | |
| DRAWING NO. : | SHEET NO. : |
| AS-12-ST-1701 | |

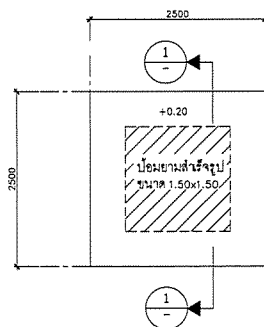

แปลนขยายแทนปั๊ม

มาตราส่วน

1:25

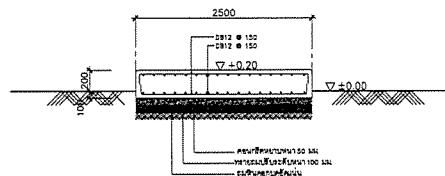

รูปตัด 1-1


มาตราส่วน

1:25

หมายเหตุ

- ระดับน้ำทะเล ±0.00 พื้นคองกรีตเท่ากับระดับ +0.40 ยก พื้นคองกรีต


| | |
|--|--------------------------------|
| PROJECT : | |
| OWNER : | |
| INDUSTRIAL ESTATE AUTHORITY OF THAILAND | |
| DESIGNER : | |
| WE CONSULTANTS | วิศวกร วิศวกร วิศวกร วิศวกร |
| CONTRACTOR : | |
| P.T.A. CONSTRUCTION CO., LTD. บริษัท พี.ที.เอ.คอนสตรัคชั่น จำกัด | |
| CONSULTANT : | |
| WE CONSULTANTS | วิศวกร วิศวกร วิศวกร วิศวกร |
| STRUCTURAL ENGINEER : | |
| AS-BUILT DRAWING | |
| DRAWING TITLE : | |
| แปลนขยายแทนปั๊ม | |
| DRAWN BY : วิศวกร วิศวกร | |
| CHECKED BY : | |
| PAPER SIZE : A1 | |
| PLOT SCALE : 1:100 | |
| DATE : 25/03/64 | |
| DRAWING NO. : | SHEET NO. : |
| AS-12-ST-1801 | |

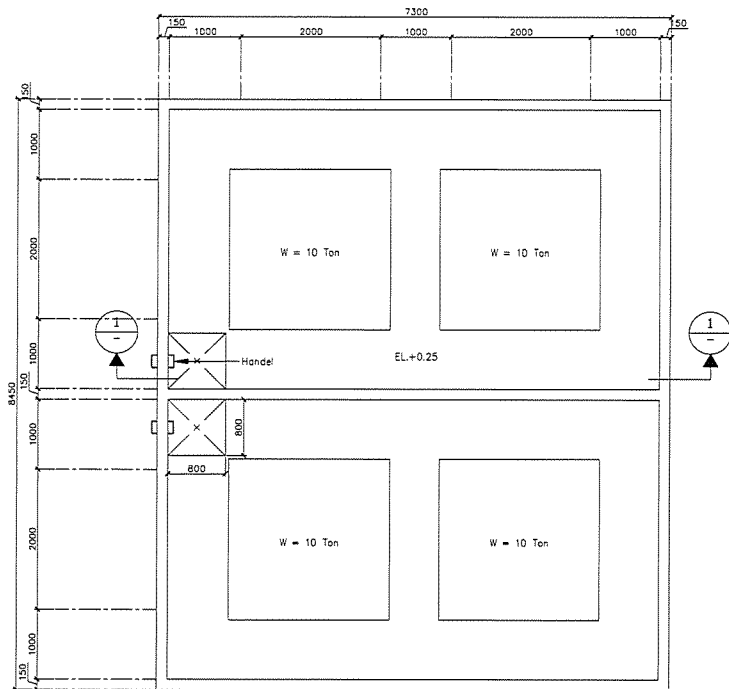

แปลน
มาตราส่วน 1:25

หมายเหตุ
- ระดับอ้างอิง ±0.00 คือระดับถนนหน้าประตูรั้ว +64.00 มท. ฝั่งขวา



| | |
|---|-------------|
| PROJECT : | |
| DESIGNER : | |
| WE CONSULTANTS วิศวกร วิศวกร | |
| CONTRACTOR : | |
| P.T.A. CONSTRUCTION CO., LTD. บริษัท พี.ที.เอ.คอนสตรัคชั่น จำกัด | |
| CONSULTANT : | |
| WE CONSULTANTS วิศวกร วิศวกร | |
| PCM CONSULTANTS วิศวกร วิศวกร | |
| AS-BUILT DRAWING | |
| DRAWING TITLE : | |
| CHEMICAL BUND | |
| DRAWN BY : วิศวกร | |
| CHECKED BY : | |
| PAPER SIZE : A1 | |
| PLOT SCALE : 1:25 | |
| DATE : 25/03/64 | |
| DRAWING NO. : | SHEET NO. : |
| AS-12-ST-1801 | |




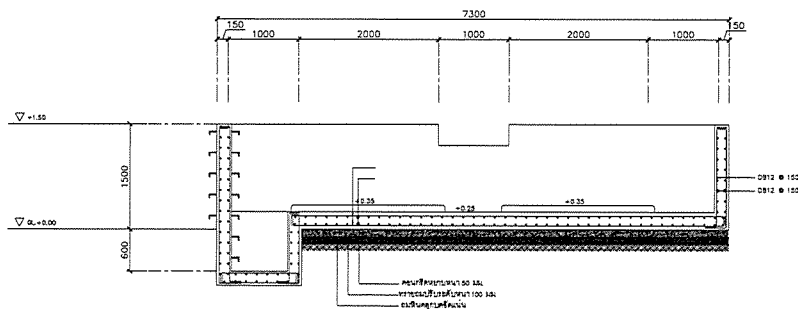


รูปตัด 1 - 1
มาตราส่วน 1:25

หมายเหตุ
- ระดับอ้างอิง ±0.00 คือระดับถนนหน้าประตูรั้ว +64.00 มท. ฝั่งขวา

| | |
|---|-------------|
| PROJECT : | |
| DESIGNER : | |
| WE CONSULTANTS วิศวกร วิศวกร | |
| CONTRACTOR : | |
| P.T.A. CONSTRUCTION CO., LTD. บริษัท พี.ที.เอ.คอนสตรัคชั่น จำกัด | |
| CONSULTANT : | |
| WE CONSULTANTS วิศวกร วิศวกร | |
| PCM CONSULTANTS วิศวกร วิศวกร | |
| AS-BUILT DRAWING | |
| DRAWING TITLE : | |
| CHEMICAL BUND | |
| DRAWN BY : วิศวกร | |
| CHECKED BY : | |
| PAPER SIZE : A1 | |
| PLOT SCALE : 1:25 | |
| DATE : 25/03/64 | |
| DRAWING NO. : | SHEET NO. : |
| AS-12-ST-1802 | |

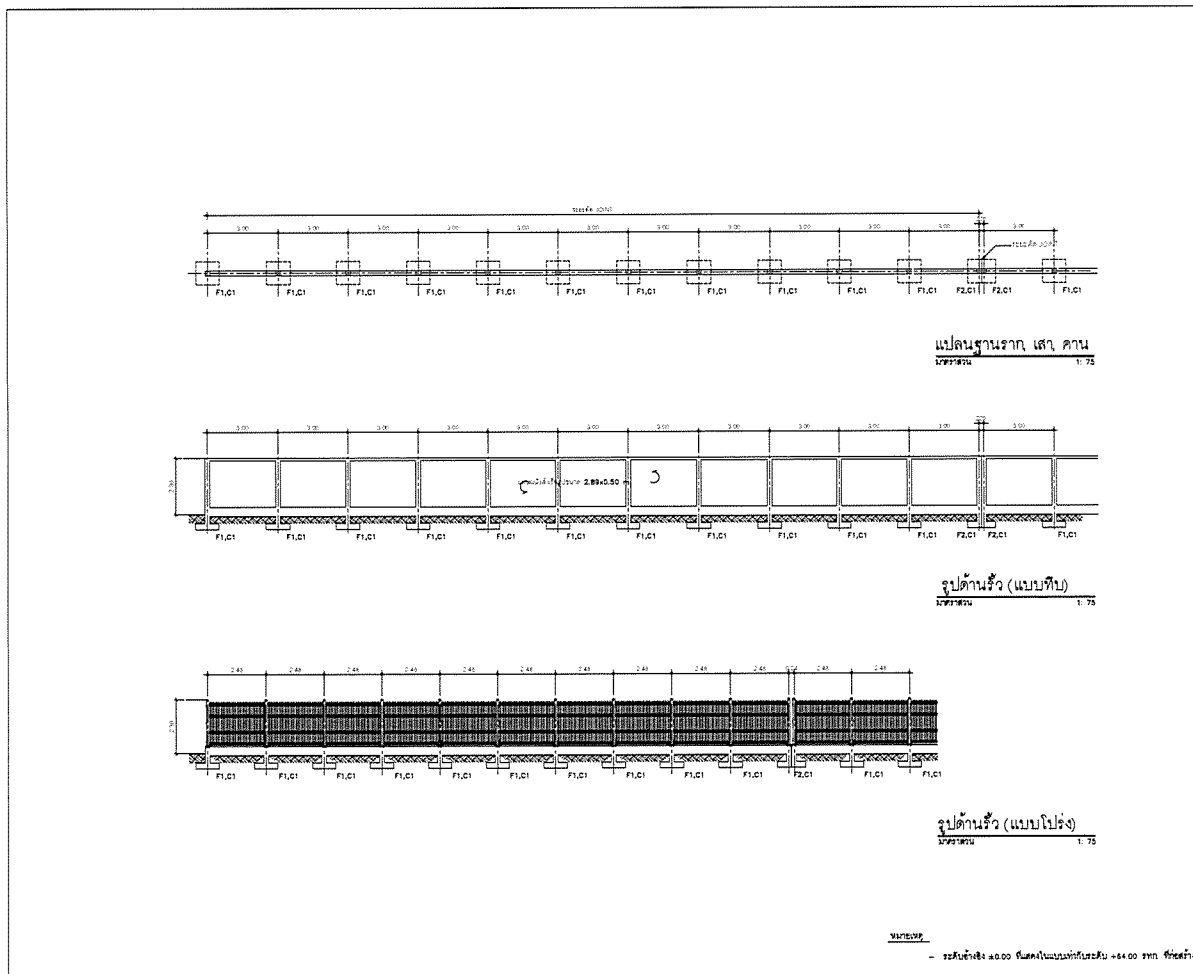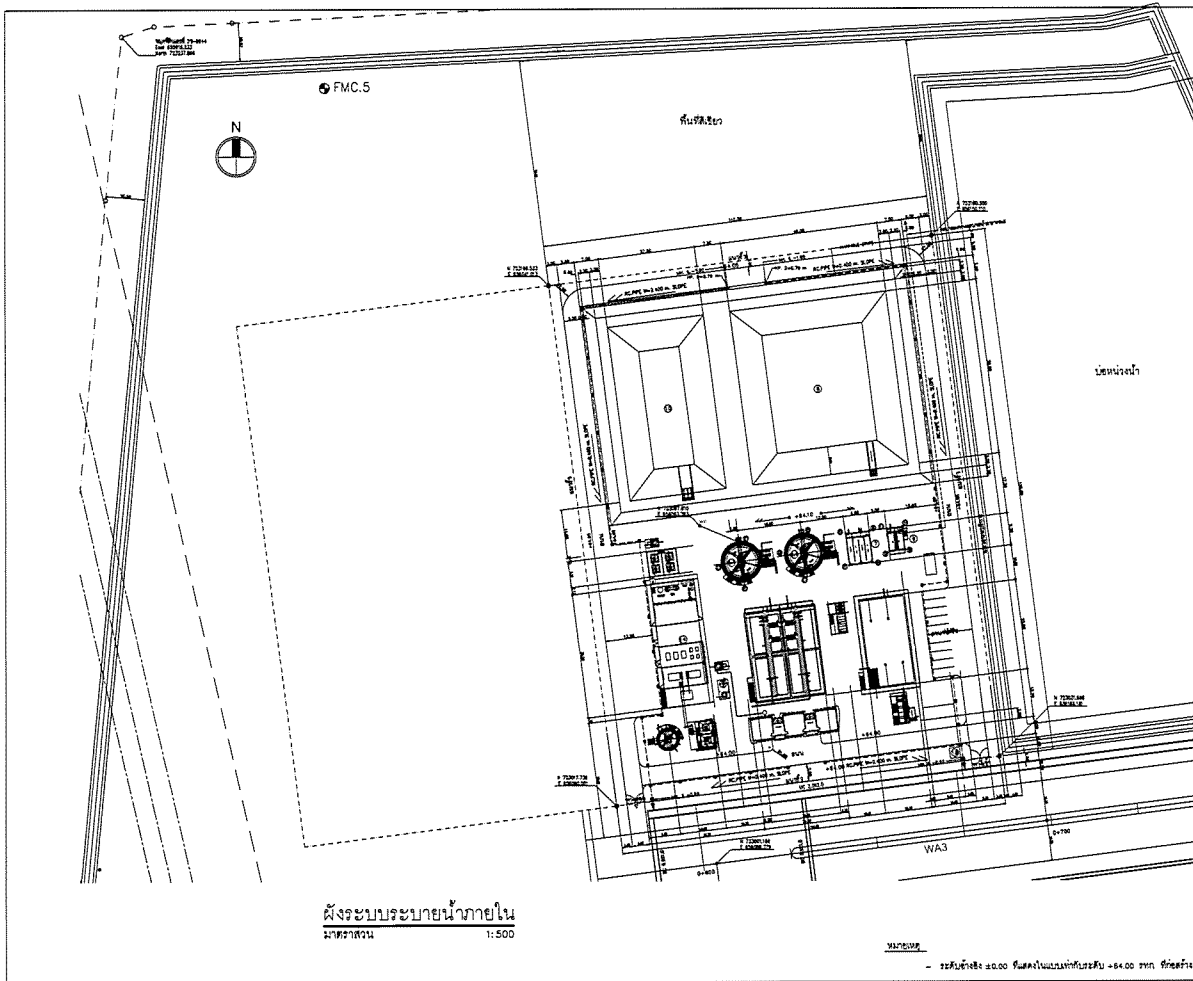


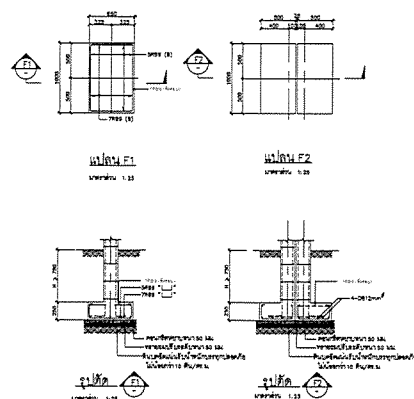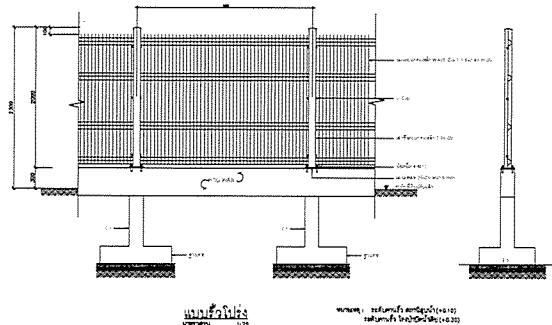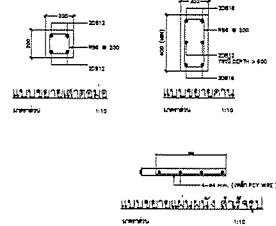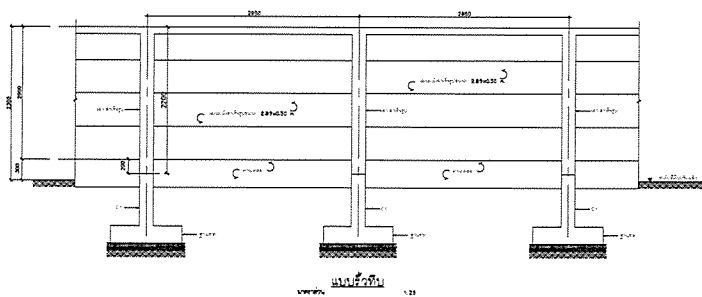



- ระดับน้ำขึ้น ± 0.00 ในคลองไหลบนทางกับระดับ $+84.00$ รทก. ที่เขื่อนวัด

| | |
|--|--|
| DRAWN BY :   | |
| CHECKED BY :   | |
| PAPER SIZE : A1 | |
| PLOT SCALE : 1 : 25 | |
| DATE : 25/03/64 | |
| DRAWING NO. : AS-12-ST-2003 | SHEET NO. : |

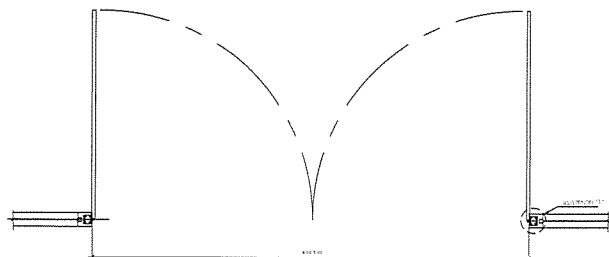


แปดน

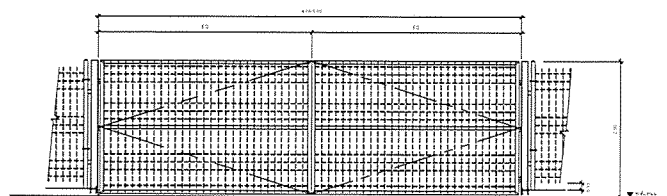

รูปด้าน



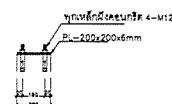








แบบขยาย "1" การยึดเสาประตู่


 - ระดับข้างสูง ± 0.00 ให้คงในแบบเท่ากับระดับ $+64.00$ รทก. ให้สร้าง

| | |
|--|-------------|

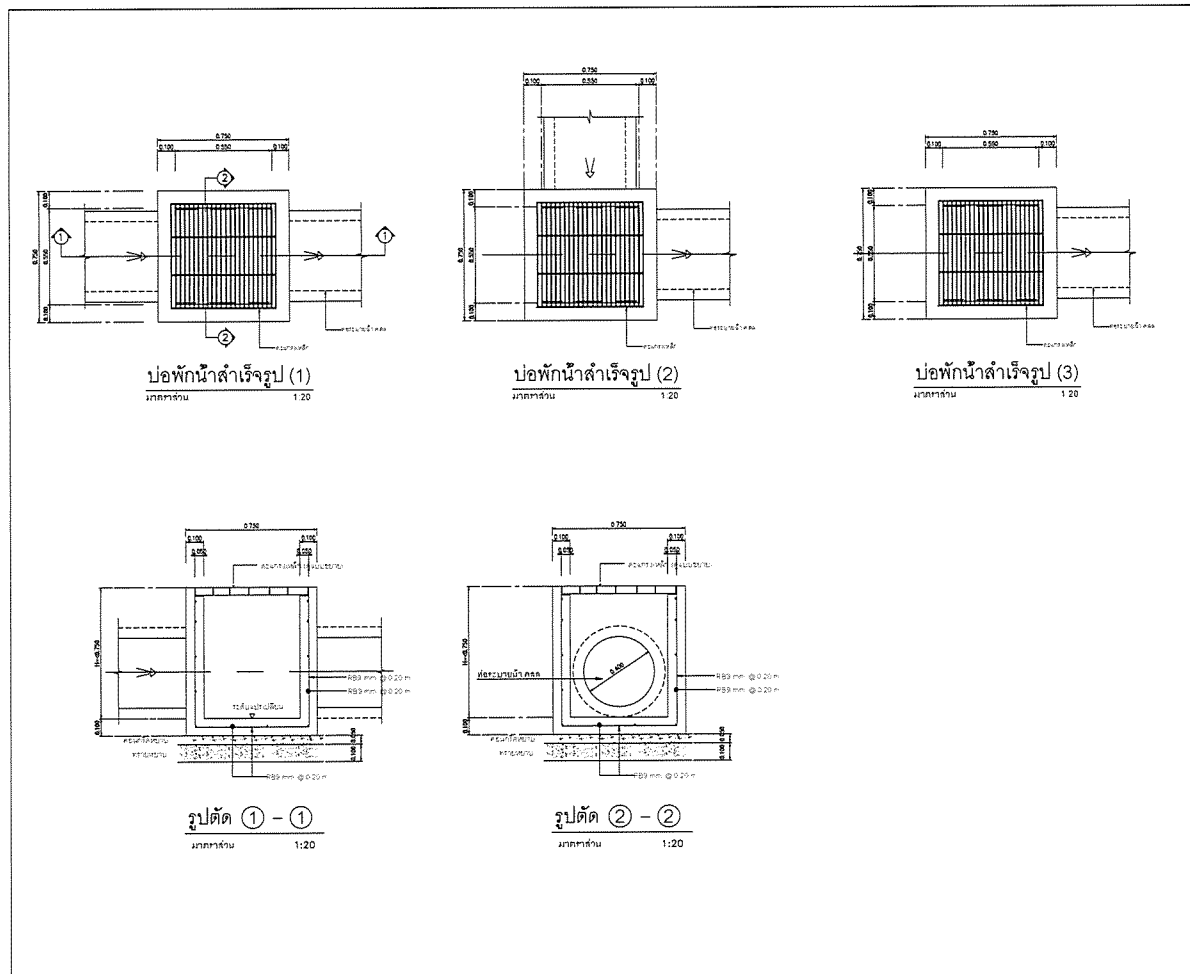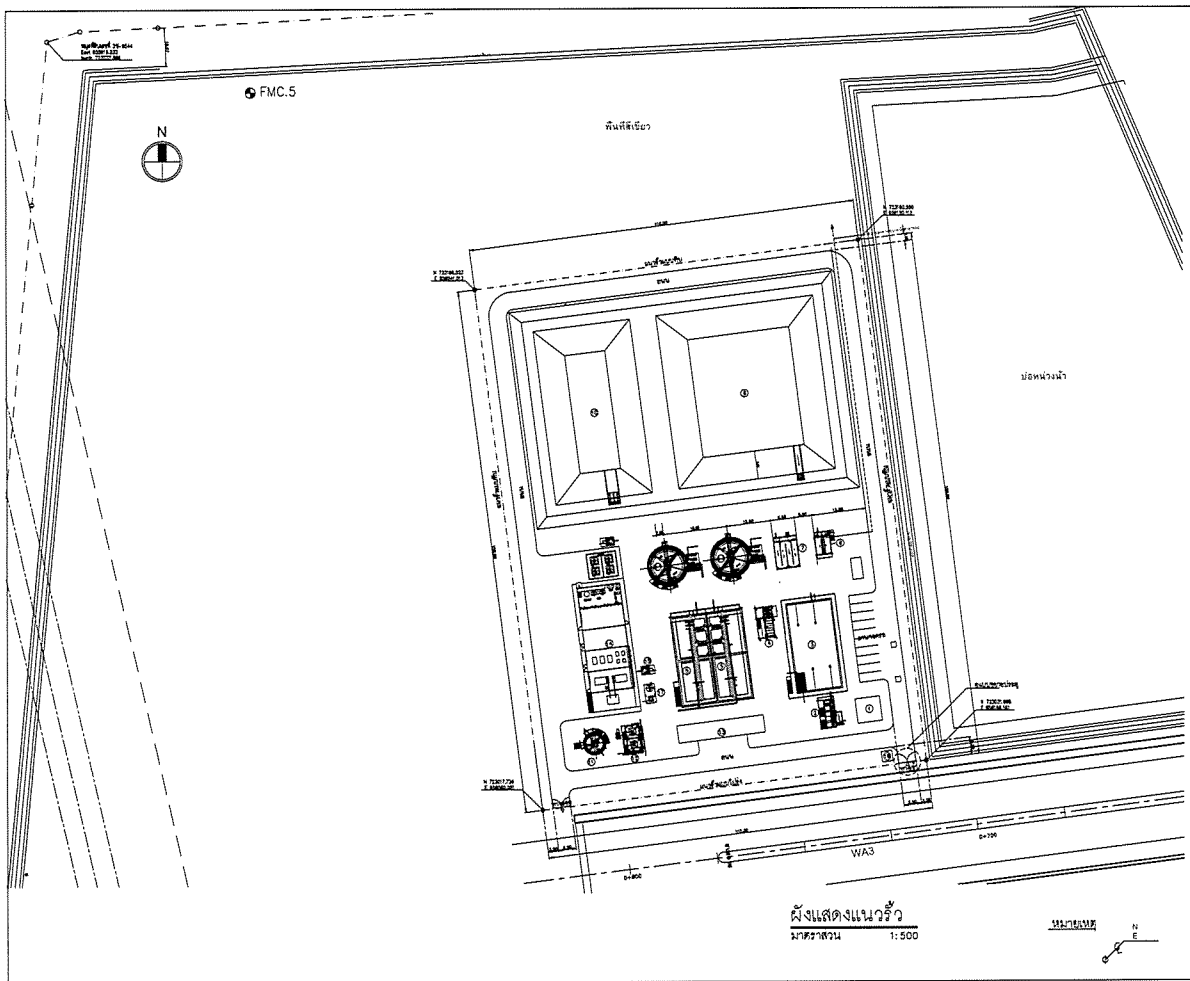

PROJECT :

OWNER :
กรมส่งเสริมการค้าระหว่างประเทศ
INDUSTRIAL ESTATE AUTHORITY OF THAILAND

DESIGNER :
บริษัท พีทีเอส จำกัด
CONSULTANT

CONTRACTOR :
P.T.A.
P.T.A.CONSTRUCTION CO.,LTD.
บริษัท พีทีเอสคอนสตรัคชั่น จำกัด

CONSULTANT :
บริษัท พีทีเอส จำกัด
CONSULTANT

STRUCTURAL ENGINEER :
บริษัท พีทีเอส จำกัด

AS-BUILT DRAWING

DRAWING TITLE :

DRAWN BY : นายวิญญู ธรรมคุณ


CHECKED BY :

PAPER SIZE : A1


PLOT SCALE : 1:10

DATE : 25/03/64


DRAWING NO. : SHEET NO. :
AS-11-ST-2102

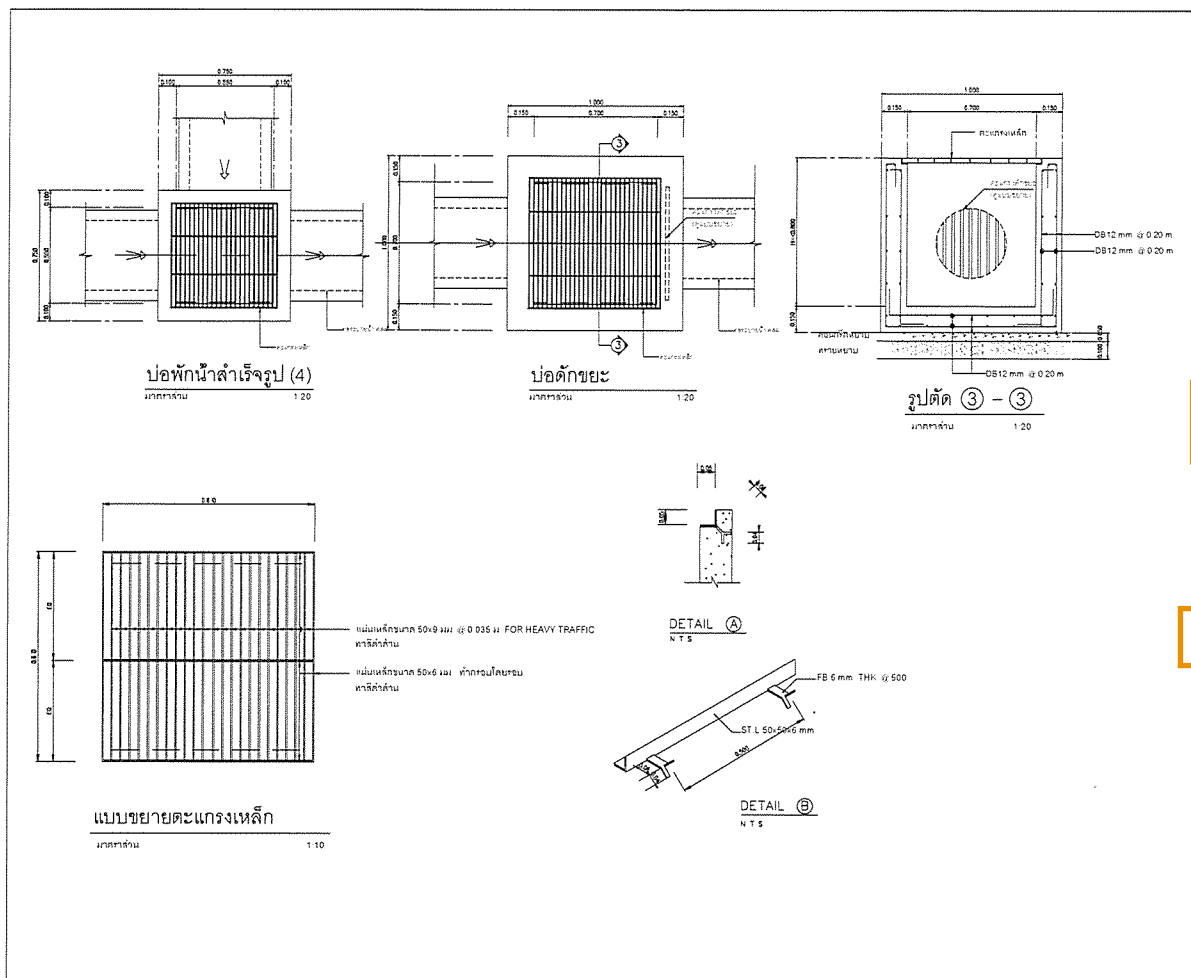


| | |
|---|-------------|
| PROJECT : | |
| โครงการก่อสร้างศูนย์อุตสาหกรรมในพื้นที่ พัฒนาเศรษฐกิจพิเศษ จังหวัดน่าน ระยะที่ 1 | |
| OWNER : | |
| หน่วยงานราชการแห่งอุตสาหกรรม INDUSTRIAL ESTATE AUTHORITY OF THAILAND | |
| DESIGNER : | |
| บริษัท WE CONSULTANTS บริษัท PCM CONSULTANTS | |
| CONTRACTOR : | |
| P.T.A. CONSTRUCTION CO., LTD. บริษัท พีทีเอคอนสตรัคชั่น จำกัด | |
| PROJECT MANAGER : | |
| AS-BUILT DRAWING | |
| DRAWING TITLE : | |
| แบบขยายท่อระบายน้ำฝน , เบ็ดักน้ำฝน | |
| DRAWN BY : นายวิญญูญ วัฒนคุณ | |
| CHECKED BY : | |
| PAPER SIZE : A1 | |
| PLOT SCALE : 1:10 | |
| DATE : 25/03/64 | |
| DRAWING NO. : | SHEET NO. : |
| AS-12-ST-2103 | |

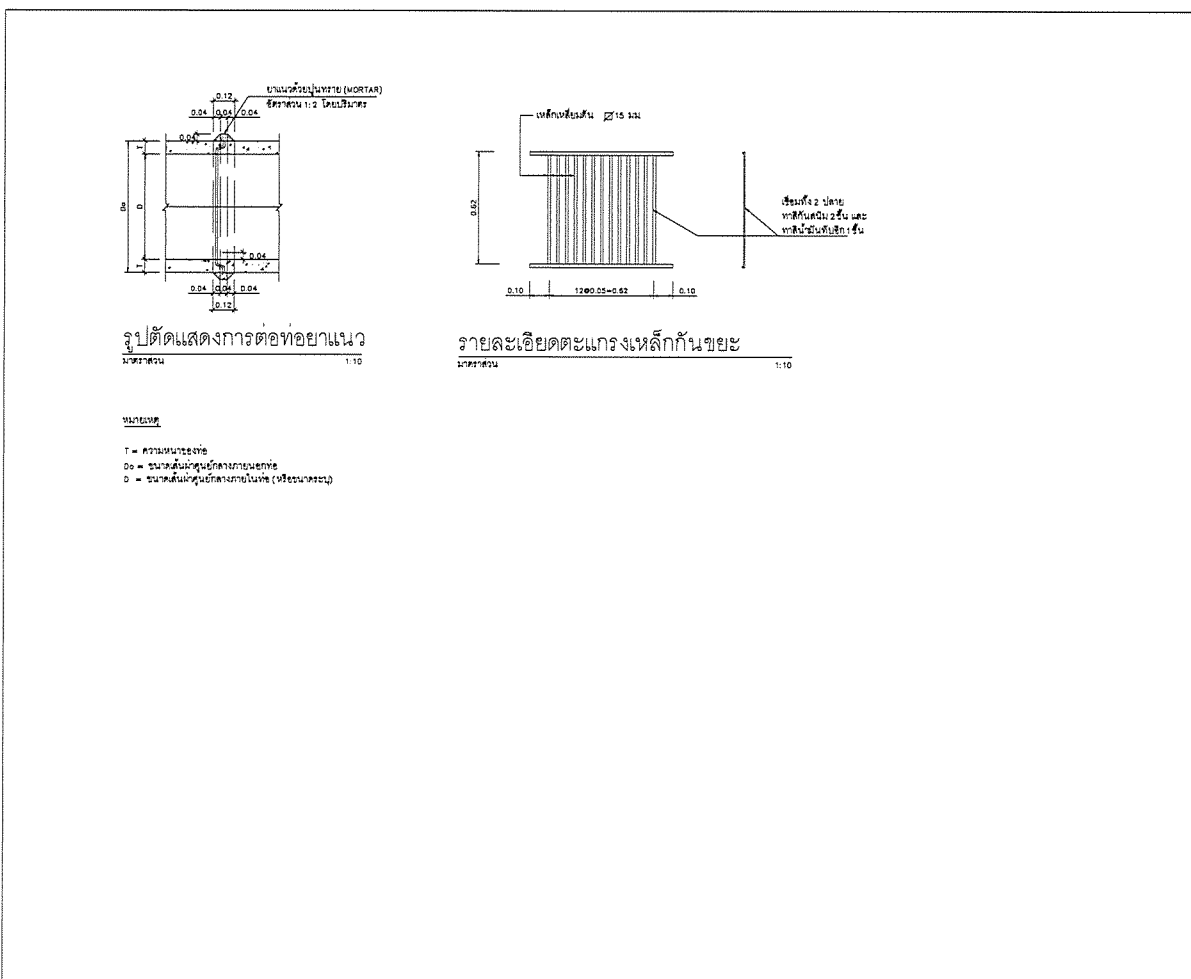

| | |
|---|-------------|
| PROJECT : | |
| โครงการก่อสร้างศูนย์อุตสาหกรรมในพื้นที่ พัฒนาเศรษฐกิจพิเศษ จังหวัดน่าน ระยะที่ 1 | |
| OWNER : | |
| หน่วยงานราชการแห่งอุตสาหกรรม INDUSTRIAL ESTATE AUTHORITY OF THAILAND | |
| DESIGNER : | |
| บริษัท WE CONSULTANTS บริษัท PCM CONSULTANTS | |
| CONTRACTOR : | |
| P.T.A. CONSTRUCTION CO., LTD. บริษัท พีทีเอคอนสตรัคชั่น จำกัด | |
| PROJECT MANAGER : | |
| AS-BUILT DRAWING | |
| DRAWING TITLE : | |
| แบบขยายท่อระบายน้ำฝน , เบ็ดักน้ำฝน | |
| DRAWN BY : นายวิญญูญ วัฒนคุณ | |
| CHECKED BY : | |
| PAPER SIZE : A1 | |
| PLOT SCALE : 1:10 | |
| DATE : 25/03/64 | |
| DRAWING NO. : | SHEET NO. : |
| AS-12-ST-2104 | |

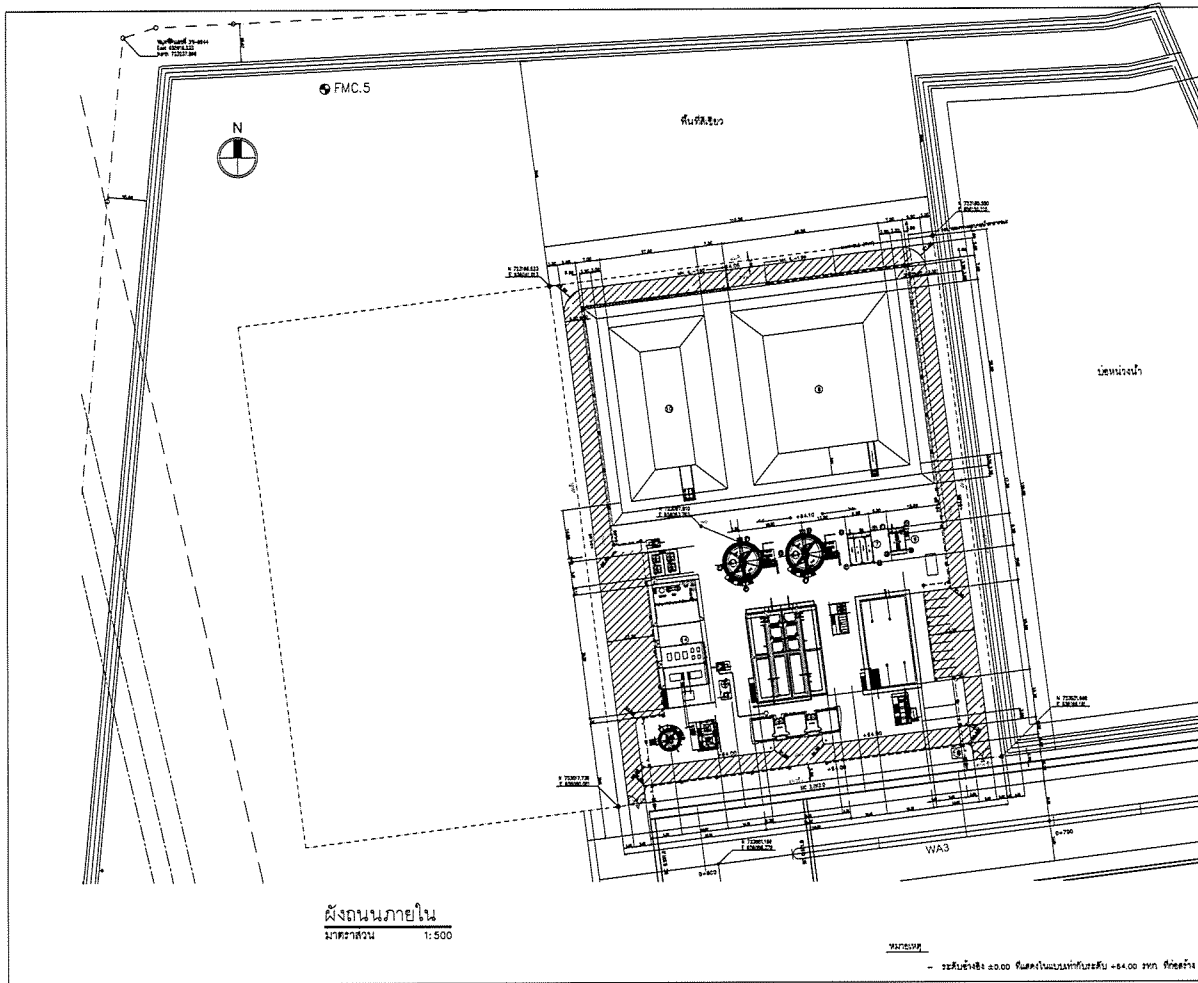

| | |
|---|--|
| AS-BUILT DRAWING | |
| DRAWING TITLE : แบบผังถนนภายใน (โรงบ่อน้ำบาดาล) | |
| DRAWN BY : นายวิญญู ธรรมะธรรม | |
| CHECKED BY : | |
| PAPER SIZE : A1 | |
| PLOT SCALE : 1:500 | |
| DATE : 25/03/64 | |
| DRAWING NO. : SHEET NO. : AS-12-ST-2101 | |

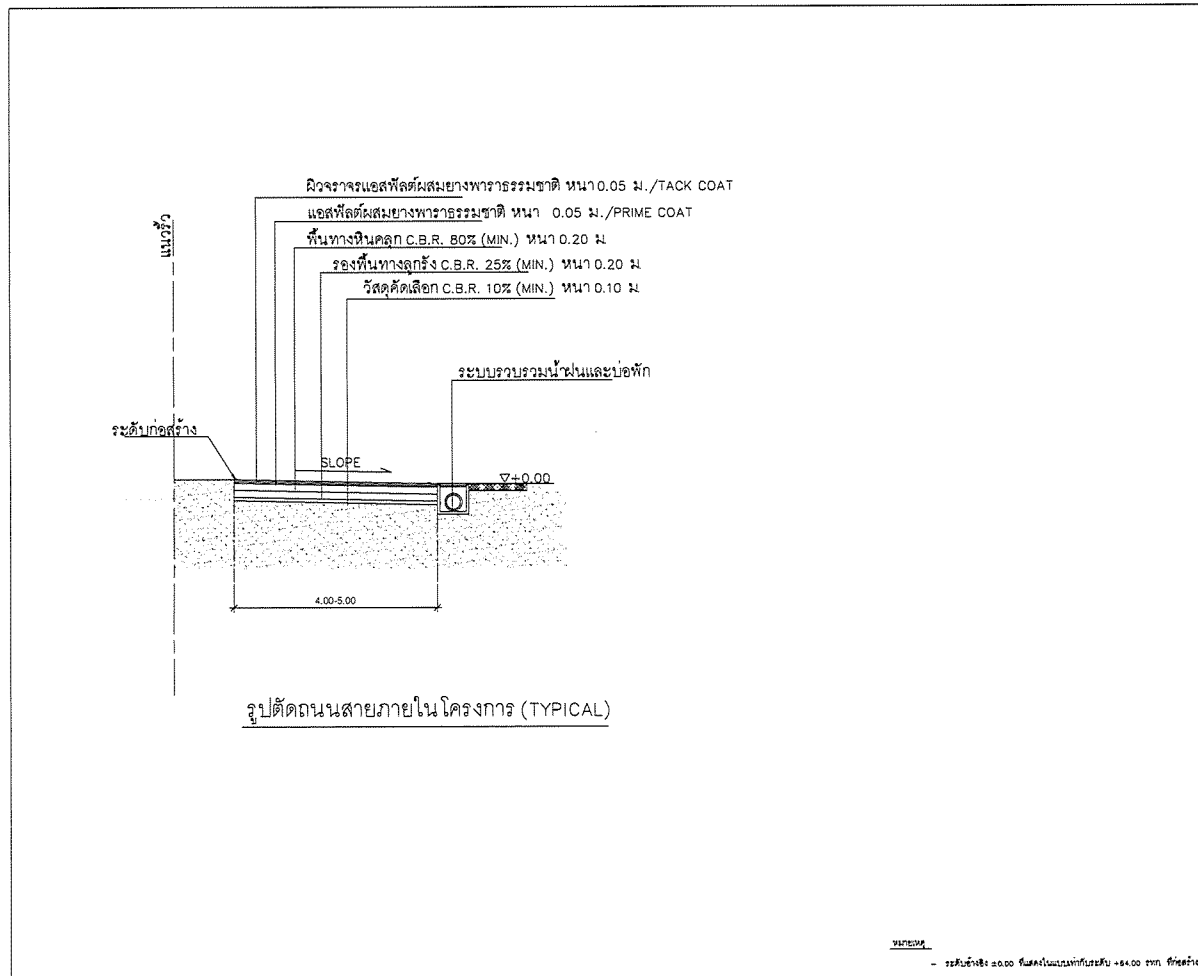

| | |
|---|--|
| AS-BUILT DRAWING | |
| DRAWING TITLE : แบบขยายถนนภายใน (โรงบ่อน้ำบาดาล) | |
| DRAWN BY : นายวิญญู ธรรมะธรรม | |
| CHECKED BY : | |
| PAPER SIZE : A1 | |
| PLOT SCALE : NTS | |
| DATE : 25/03/64 | |
| DRAWING NO. : SHEET NO. : AS-12-ST-2202 | |







PROJECT :
 OWNER :
 DESIGNER :
 CONTRACTOR :
 CONSULTANT :
 STRUCTURAL ENGINEER :
 AS-BUILT DRAWING
 DRAWING TITLE :
 VALVE LIST
 DRAWN BY :
 CHECKED BY :
 PAPER SIZE : A1
 PLOT SCALE : NTS
 DATE : 25/03/64
 DRAWING NO. : SHEET NO. :
 AS-12-EQ-102

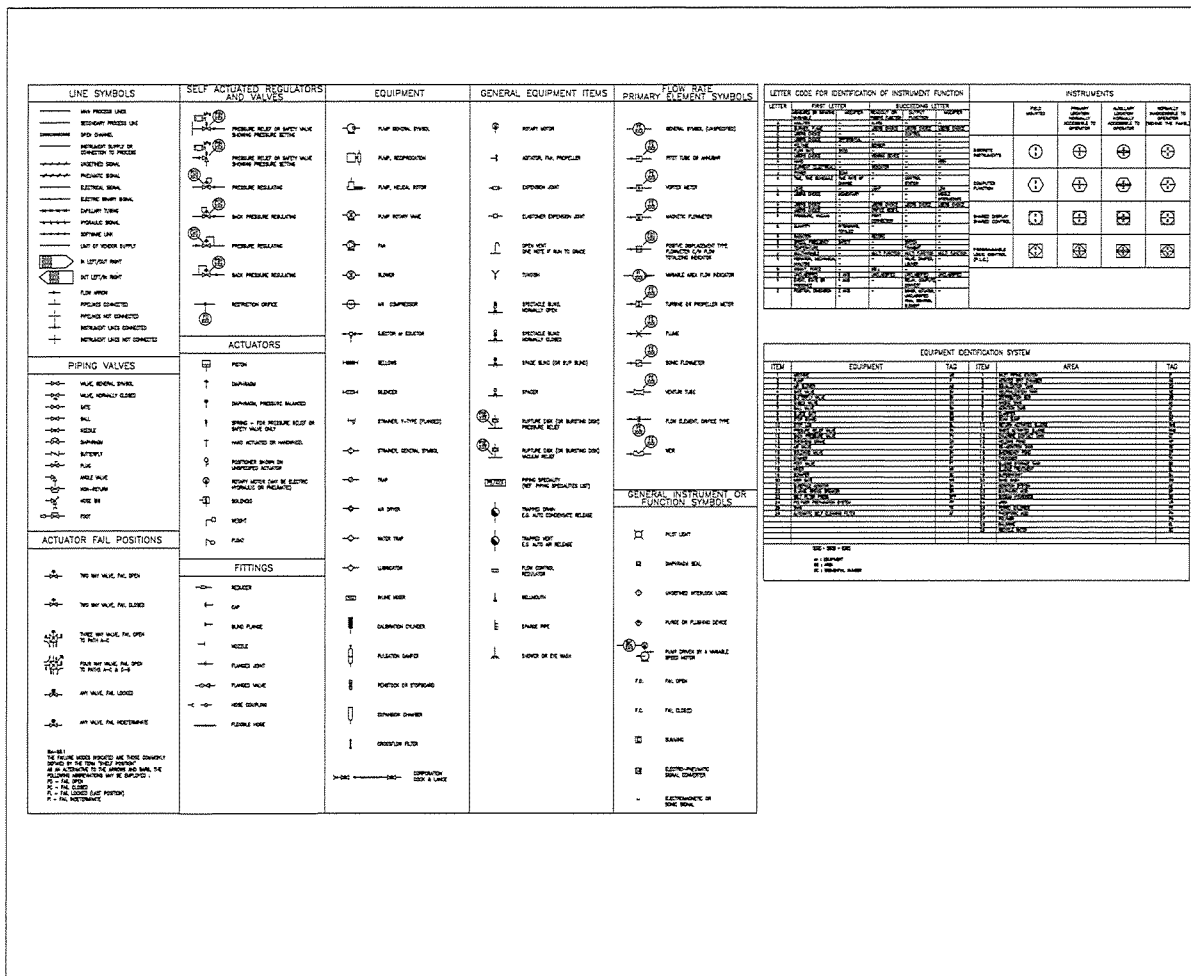


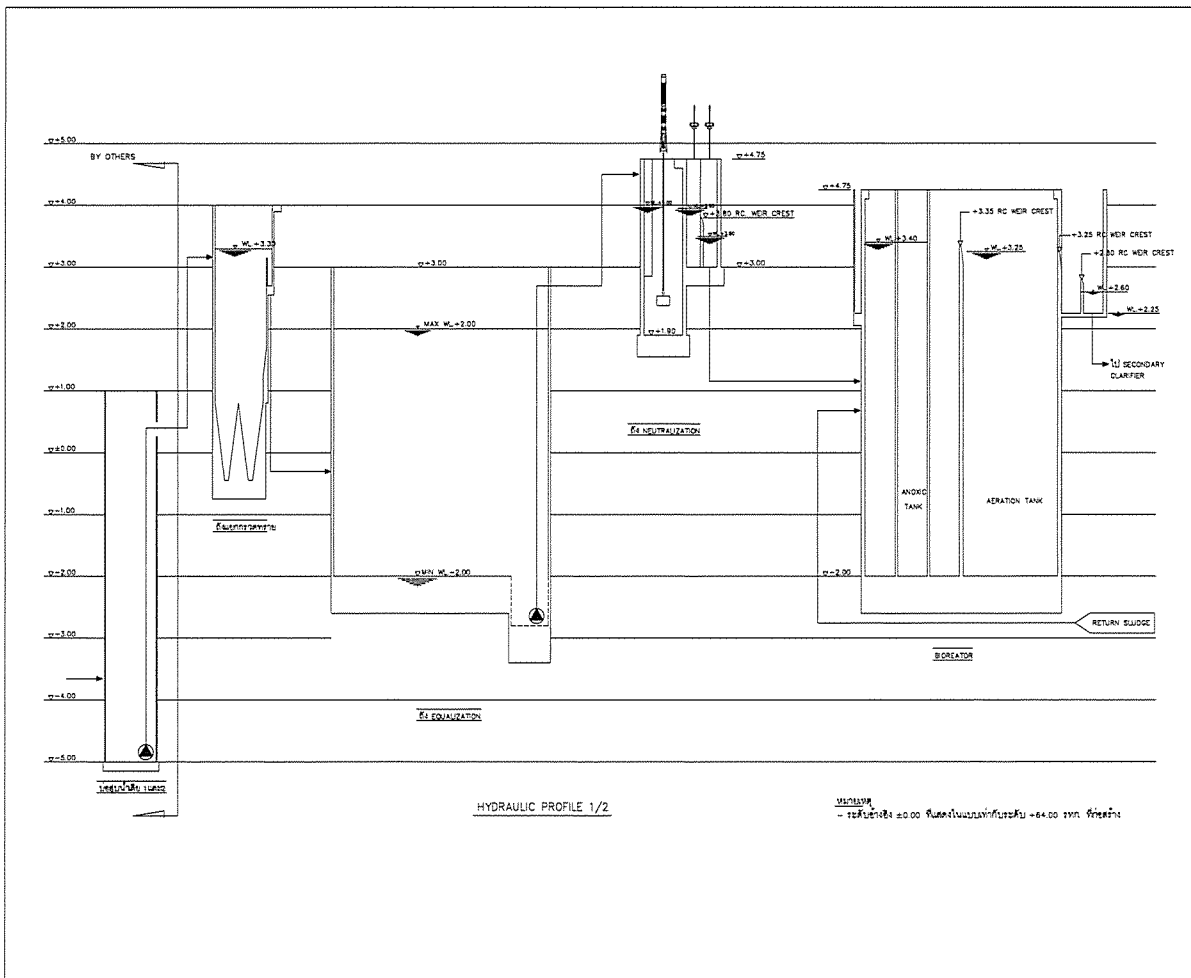


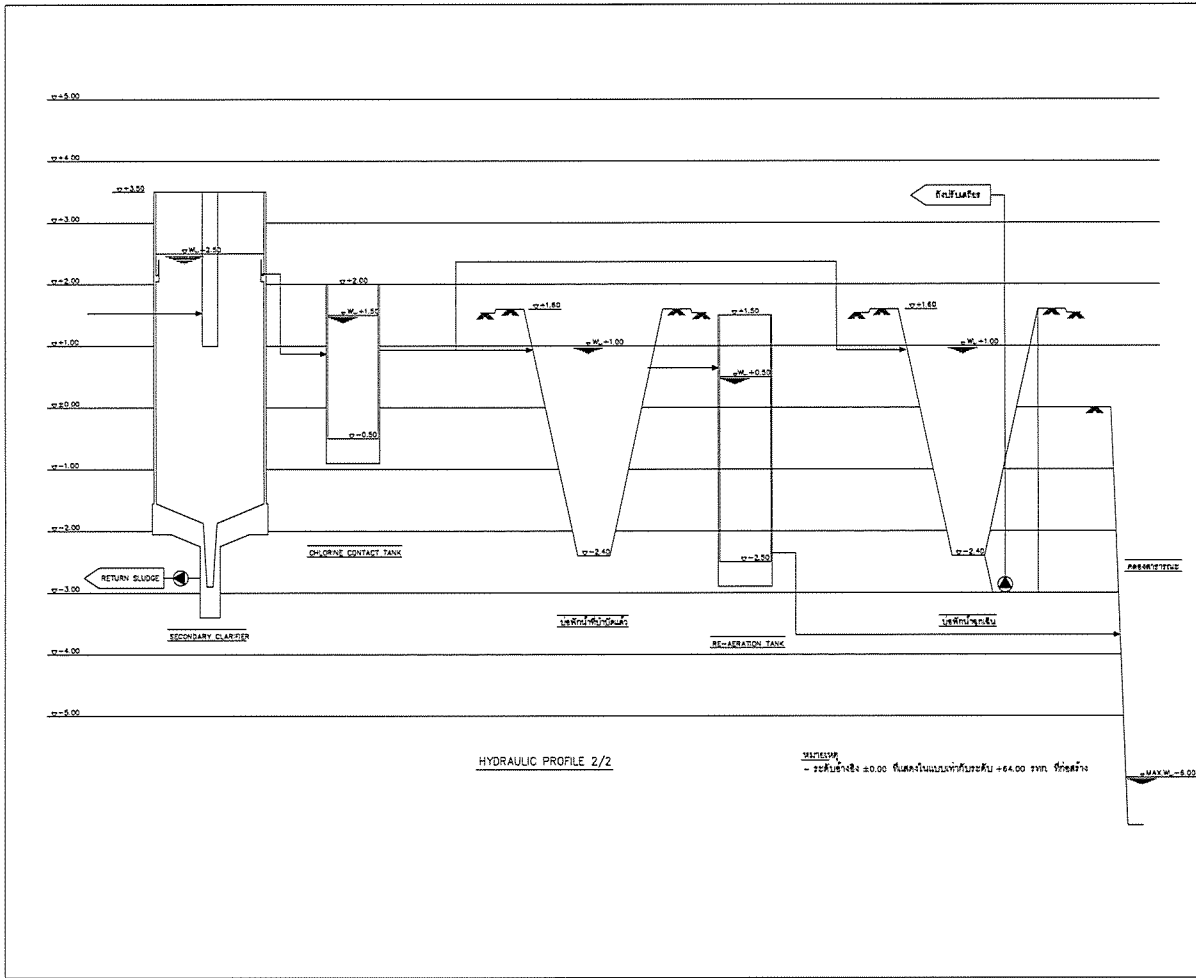

PROJECT :
โครงการพัฒนาระบบบำบัดน้ำเสีย
และปรับปรุงระบบระบายน้ำ

OWNER :
กรมส่งเสริมการค้าระหว่างประเทศ
INDUSTRIAL ESTATE AUTHORITY OF THAILAND

DESIGNER :
P.T.A. CONSULTANTS
บริษัท พีทีเอ คอนซัลตัน จำกัด

CONTRACTOR :
P.T.A. CONSTRUCTION CO. LTD.
บริษัท พีทีเอ คอนสตรัคชั่น จำกัด

CONSULTANT :
P.T.A. CONSULTANTS
บริษัท พีทีเอ คอนซัลตัน จำกัด

STRUCTURAL ENGINEER :
PCM
บริษัท พีซีเอ็ม จำกัด

PROJECT MANAGER :
[Signature]

AS-BUILT DRAWING

DRAWING TITLE :
HYDRAULIC PROFILE 1

DRAWN BY : นายสุวิทย์ ธรรมธรรม
CHECKED BY :
PAPER SIZE : A1
PLOT SCALE : NTS
DATE : 25/03/64
DRAWING NO. : SHEET NO. :
AS-12-HP-102

| ITEM | DRAWING NO. | DESCRIPTION |
|------|---------------|--|
| 1 | AS-12-U-001 | สารบัญ |
| 2 | AS-12-QN-001 | สัญลักษณ์ อักษรย่อ และชื่อตำแหน่งตัวไป |
| 3 | AS-12-SD-001 | SCHEMATIC DIAGRAM |
| 4 | AS-12-PI-001 | PAI DIAGRAM 1 |
| 5 | AS-12-PI-002 | PAI DIAGRAM 2 |
| 6 | AS-12-PI-003 | PAI DIAGRAM 3 |
| 7 | AS-12-PI-004 | PAI DIAGRAM 4 |
| 8 | AS-12-PI-005 | PAI DIAGRAM 5 |
| 9 | AS-12-PI-006 | PAI DIAGRAM 6 |
| 17 | AS-12-EQ-001 | EQUIPMENT LIST |
| 18 | AS-12-EQ-002 | VALVE LIST 1 |
| 19 | AS-12-EQ-003 | VALVE LIST 2 |
| 20 | AS-12-EQ-004 | VALVE LIST 3 |
| 21 | AS-12-HP-001 | HYDRAULIC PROFILE 1 |
| 22 | AS-12-HP-002 | HYDRAULIC PROFILE 2 |
| 23 | AS-12-SN-101 | ถังเก็บน้ำเสีย |
| 24 | AS-12-SN-102 | ถังบำบัดน้ำเสีย |

PROJECT :
โครงการพัฒนาระบบบำบัดน้ำเสีย
และปรับปรุงระบบระบายน้ำ

OWNER :
กรมส่งเสริมการค้าระหว่างประเทศ
INDUSTRIAL ESTATE AUTHORITY OF THAILAND

DESIGNER :
P.T.A. CONSULTANTS
บริษัท พีทีเอ คอนซัลตัน จำกัด

CONTRACTOR :
P.T.A. CONSTRUCTION CO. LTD.
บริษัท พีทีเอ คอนสตรัคชั่น จำกัด

CONSULTANT :
P.T.A. CONSULTANTS
บริษัท พีทีเอ คอนซัลตัน จำกัด


STRUCTURAL ENGINEER :
PCM
บริษัท พีซีเอ็ม จำกัด

PROJECT MANAGER :
[Signature]

AS-BUILT DRAWING

DRAWING TITLE :
สารบัญ

DRAWN BY : นายสุวิทย์ ธรรมธรรม
CHECKED BY :
PAPER SIZE : A1
PLOT SCALE : NTS
DATE : 25/03/64
DRAWING NO. : SHEET NO. :
AS-12-U-001

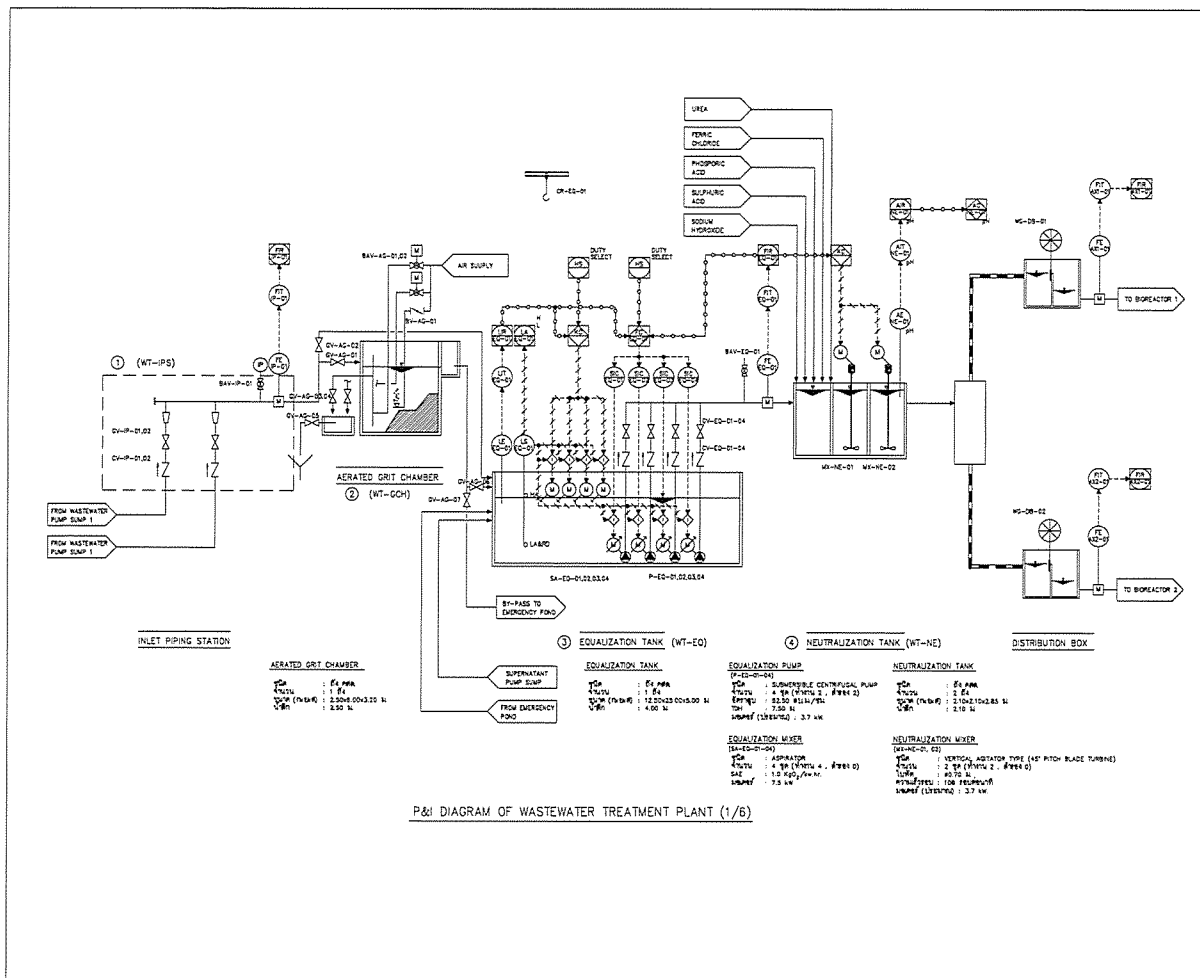

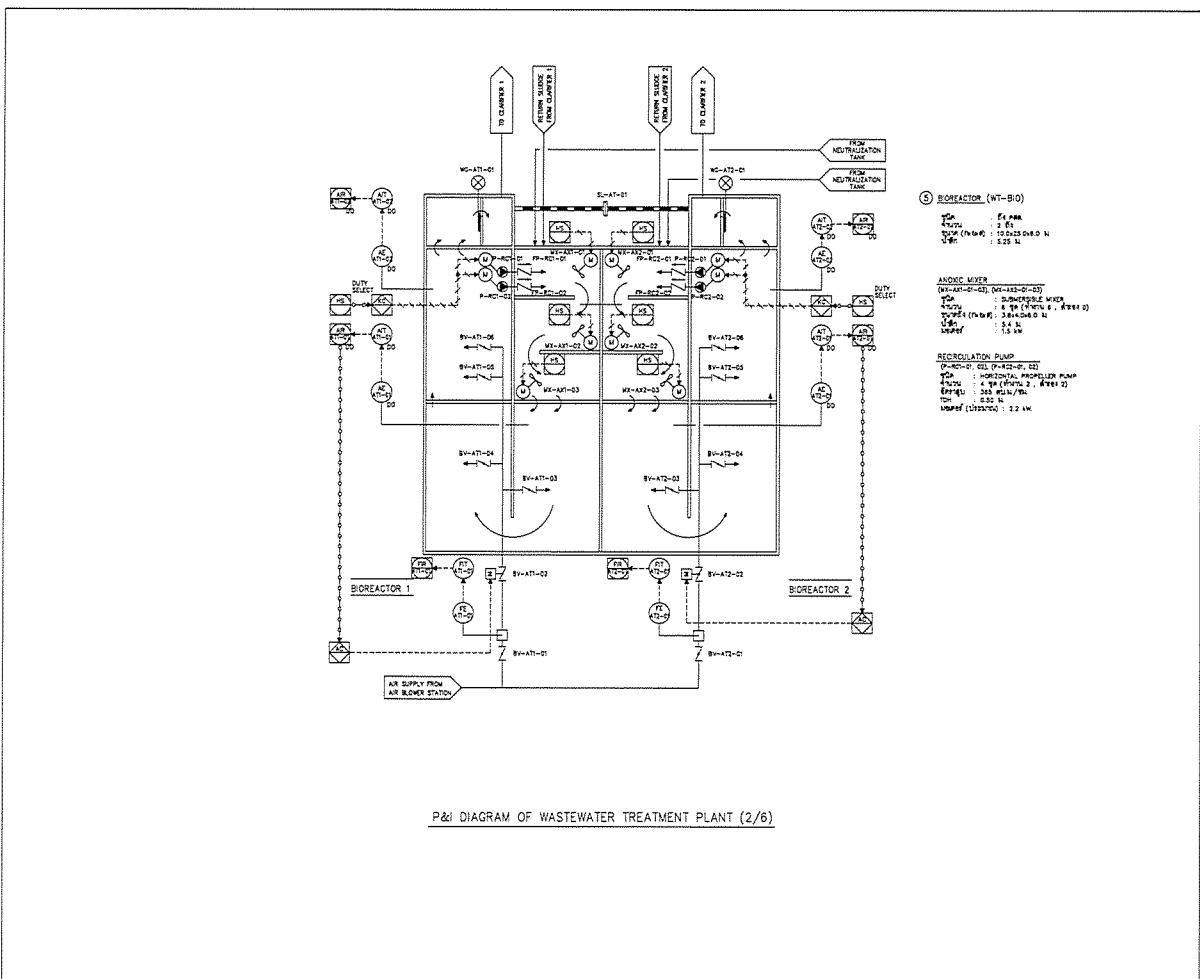
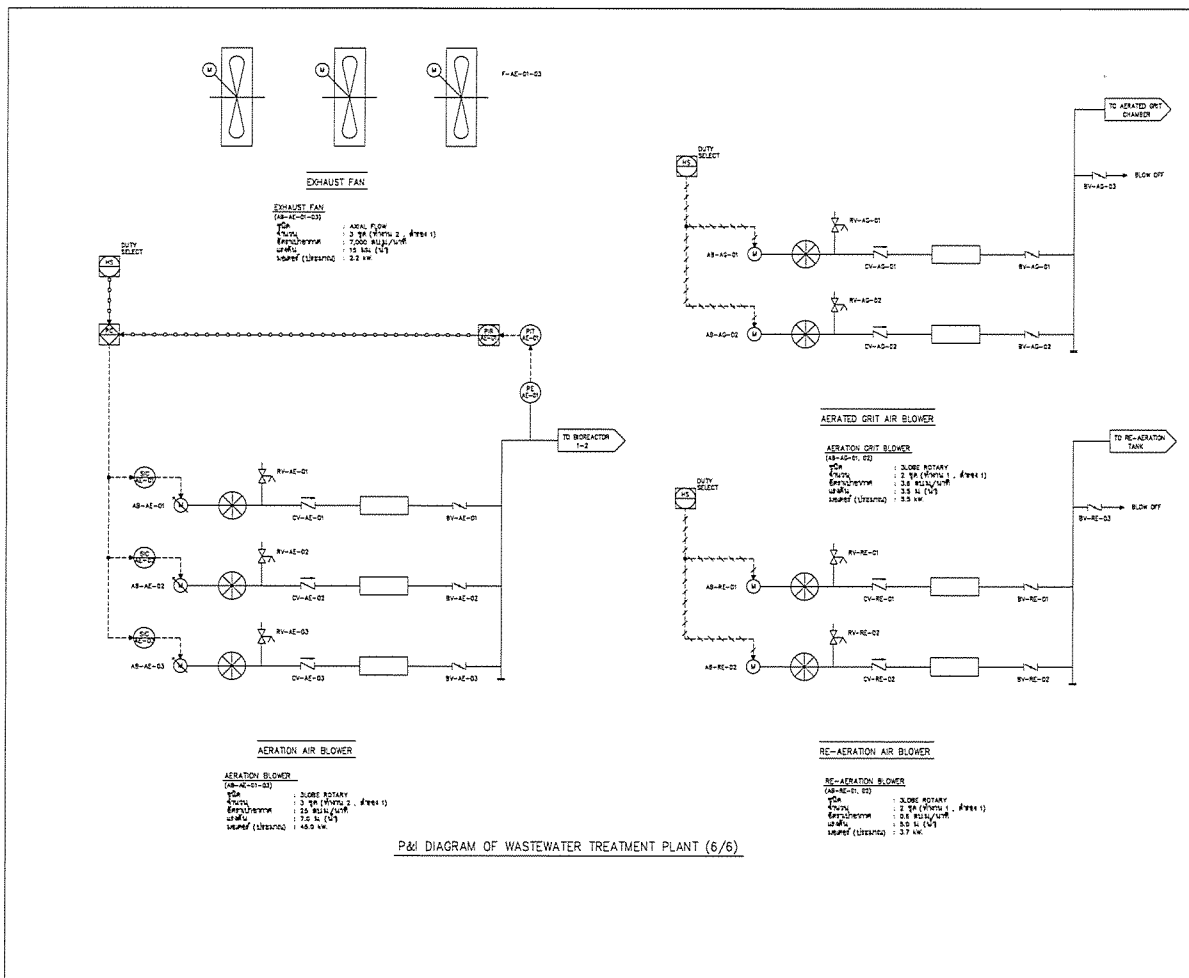


AS-BUILT DRAWING

DRAWING TITLE :
 P&ID DIAGRAM 6

DRAWN BY : วิศวกร วิศวกรรม
 CHECKED BY :
 CHECKED BY :
 PAPER SIZE : A1
 PLOT SCALE : NTS
 DATE : 25/03/64
 DRAWING NO. :
 SHEET NO. :
 AS-12-PID-106

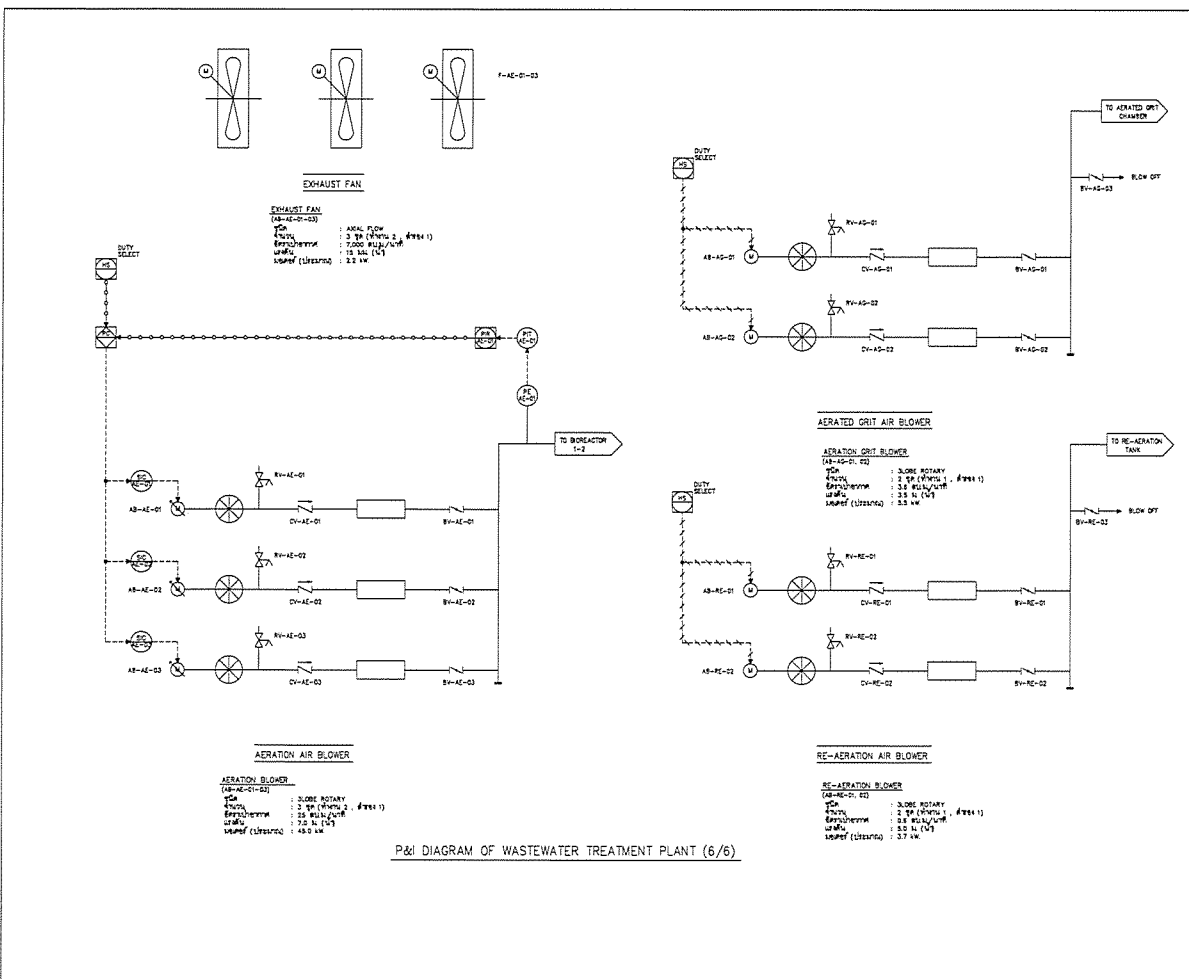

PROJECT :
 กรมส่งเสริมการค้าระหว่างประเทศ
 กระทรวงพาณิชย์
 INDUSTRIAL ESTATE AUTHORITY OF THAILAND

OWNER :

DESIGNER :

AS-BUILT DRAWING


DRAWING TITLE :
 P&ID DIAGRAM 6

DRAWN BY : วิศวกร วิศวกรรม
 CHECKED BY :
 CHECKED BY :
 PAPER SIZE : A1
 PLOT SCALE : NTS
 DATE : 25/03/64
 DRAWING NO. :
 SHEET NO. :
 AS-12-PID-106

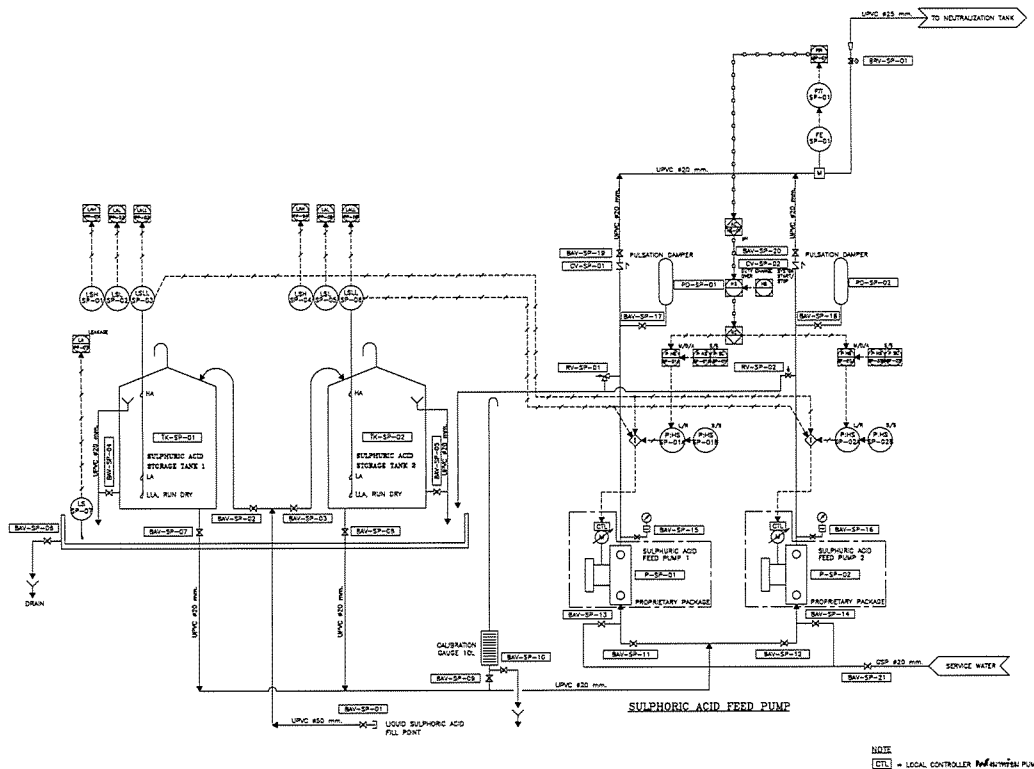


P&I DIAGRAM ของระบบเตรียมและจ่ายกรดซัลฟูริก

| | |
|-----------------------|---|
| PROJECT : | โครงการพัฒนาระบบบำบัดน้ำเสีย และโรงงานผลิตปุ๋ยอินทรีย์ |
| OWNER : | กรมส่งเสริมการค้าระหว่างประเทศ INDUSTRIAL ESTATE AUTHORITY OF THAILAND |
| DESIGNER : | บริษัท พี.ที.เอ.คอนสตรัคชั่น จำกัด บริษัท พี.ที.เอ.คอนสตรัคชั่น จำกัด |
| CONTRACTOR : | P.T.A. CONSTRUCTION CO., LTD. บริษัท พี.ที.เอ.คอนสตรัคชั่น จำกัด |
| STRUCTURAL ENGINEER : | |
| AS-BUILT DRAWING | |
| DRAWING TITLE : | P&I DIAGRAM 7 |
| DRAWN BY : | วิเศษ งามวิเศษ |
| CHECKED BY : | |
| CHECKED BY : | |
| PAPER SIZE : | A1 |
| PLOT SCALE : | HTS |
| DATE : | 25/03/64 |
| DRAWING NO. : | |
| SHEET NO. : | |
| AS-12-Pi-107 | |

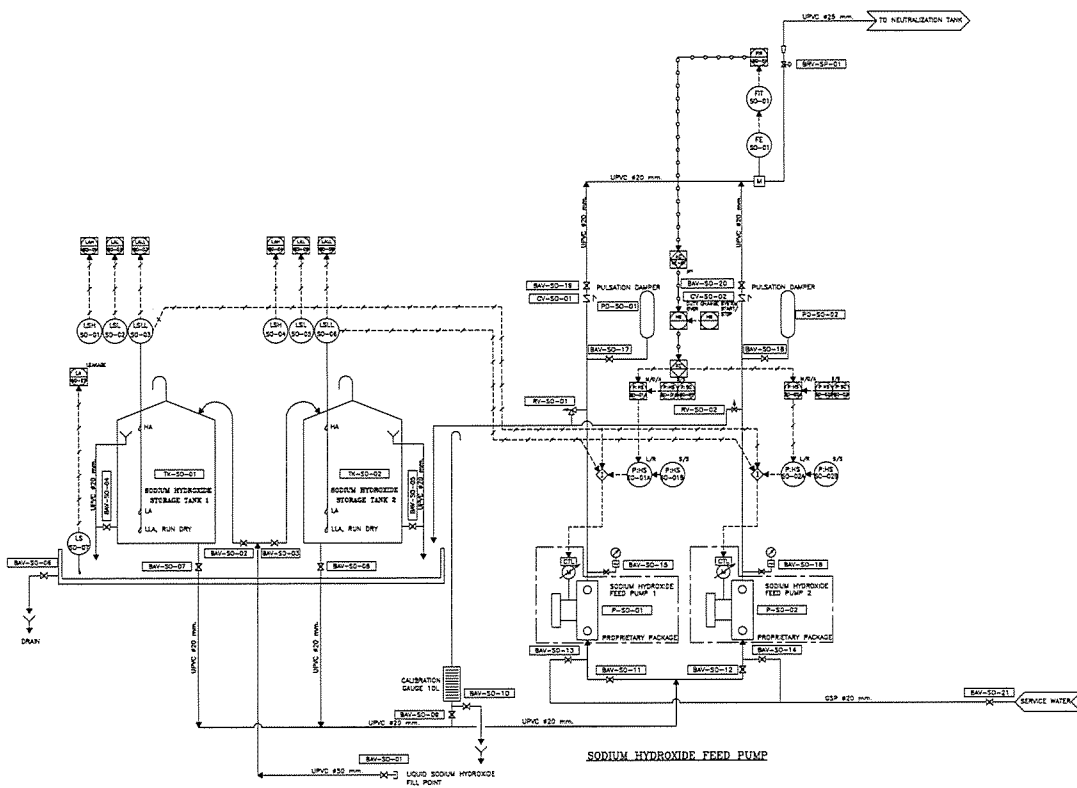

แบบแสดง กระบวนการและเครื่องมือวัดสำหรับระบบเตรียมและจ่ายโซเดียมไฮดรอกไซด์
(P & I DIAGRAM FOR SODIUM HYDROXIDE FEEDING SYSTEM)


| | |
|-----------------------|---|
| PROJECT : | โครงการพัฒนาระบบบำบัดน้ำเสีย และโรงงานผลิตปุ๋ยอินทรีย์ |
| OWNER : | กรมส่งเสริมการค้าระหว่างประเทศ INDUSTRIAL ESTATE AUTHORITY OF THAILAND |
| DESIGNER : | บริษัท พี.ที.เอ.คอนสตรัคชั่น จำกัด บริษัท พี.ที.เอ.คอนสตรัคชั่น จำกัด |
| CONTRACTOR : | P.T.A. CONSTRUCTION CO., LTD. บริษัท พี.ที.เอ.คอนสตรัคชั่น จำกัด |
| STRUCTURAL ENGINEER : | |
| AS-BUILT DRAWING | |
| DRAWING TITLE : | P&I DIAGRAM 8 |
| DRAWN BY : | วิเศษ งามวิเศษ |
| CHECKED BY : | |
| CHECKED BY : | |
| PAPER SIZE : | A1 |
| PLOT SCALE : | 1:100 |
| DATE : | 25/03/64 |
| DRAWING NO. : | |
| SHEET NO. : | |
| AS-12-Pi-108 | |

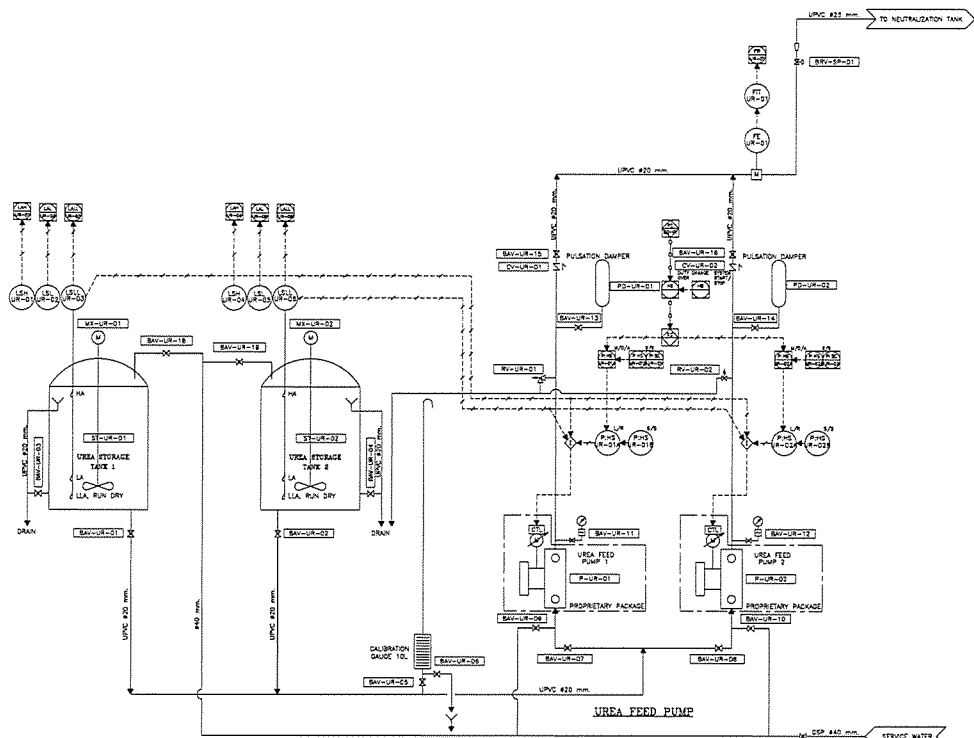

แบบแสดง กระบวนการและเครื่องมือวัดสำหรับระบบเตรียมและจ่ายยูเรีย
(P & I DIAGRAM FOR UREA FEEDING SYSTEM)

NOTE
CTL = LOCAL CONTROLLER Ref. 10/10/10/10/10


| | |
|-----------------------|---|
| STRUCTURAL ENGINEER : | |
| AS-BUILT DRAWING | |
| DRAWING TITLE : | PAI DIAGRAM 9 |
| DRAWN BY : | วิศวกร ชัยวัฒน์ |
| CHECKED BY : | |
| PAPER SIZE : | A1 |
| PLOT SCALE : | 1:100 |
| DATE : | 25/03/84 |
| DRAWING NO. : | |
| SHEET NO. : | AS-12-PH-109 |

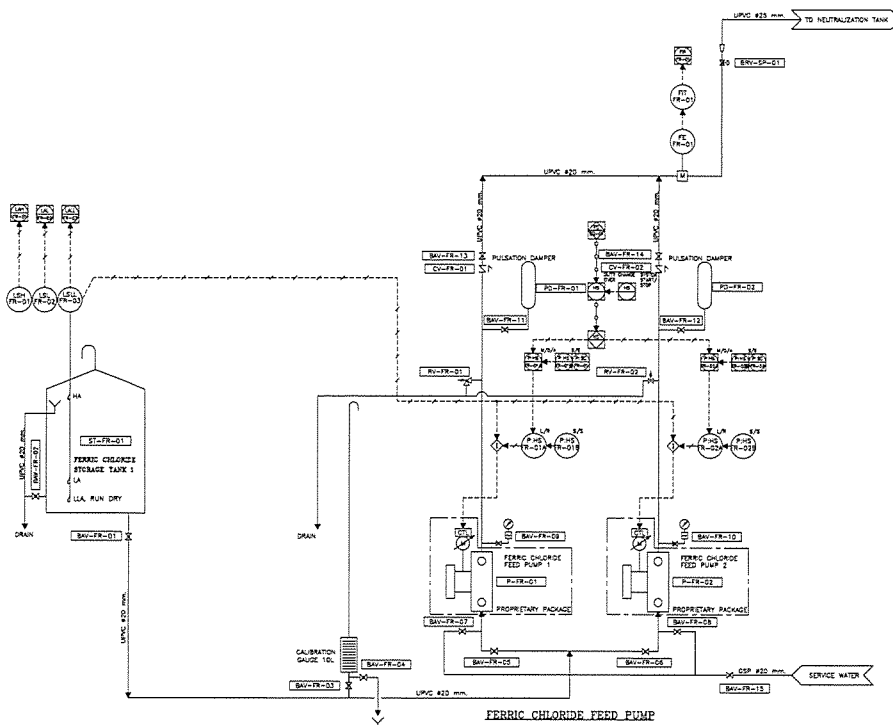

(P & I DIAGRAM FOR FERRIC CHLORIDE FEEDING SYSTEM)



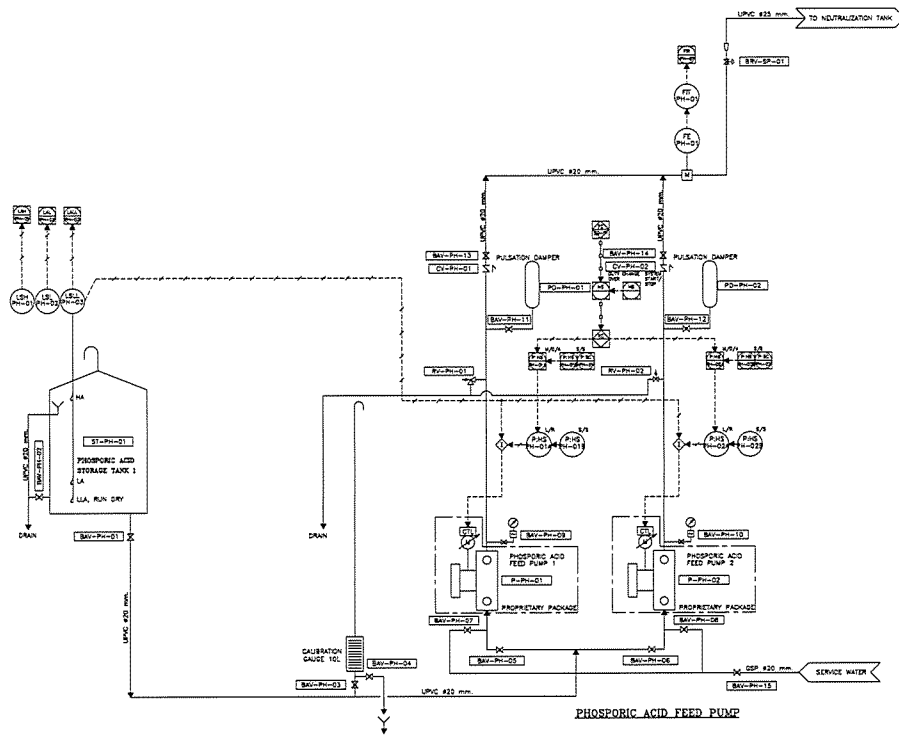


NOTE
CTL = LOCAL CONTROLLER Ref. 10/10/10/10/10


| | |
|-----------------------|---|
| STRUCTURAL ENGINEER : | |
| AS-BUILT DRAWING | |
| DRAWING TITLE : | PAI DIAGRAM 10 |
| DRAWN BY : | วิศวกร ชัยวัฒน์ |
| CHECKED BY : | |
| PAPER SIZE : | A1 |
| PLOT SCALE : | NTS |
| DATE : | 25/03/84 |
| DRAWING NO. : | |
| SHEET NO. : | AS-12-PH-110 |



แบบแสดง กระบวนการและเครื่องมือวัดสำหรับระบบเตรียมและจ่ายกรดฟอสฟอริก
(P & I DIAGRAM FOR PHOSPHORIC ACID FEEDING SYSTEM)



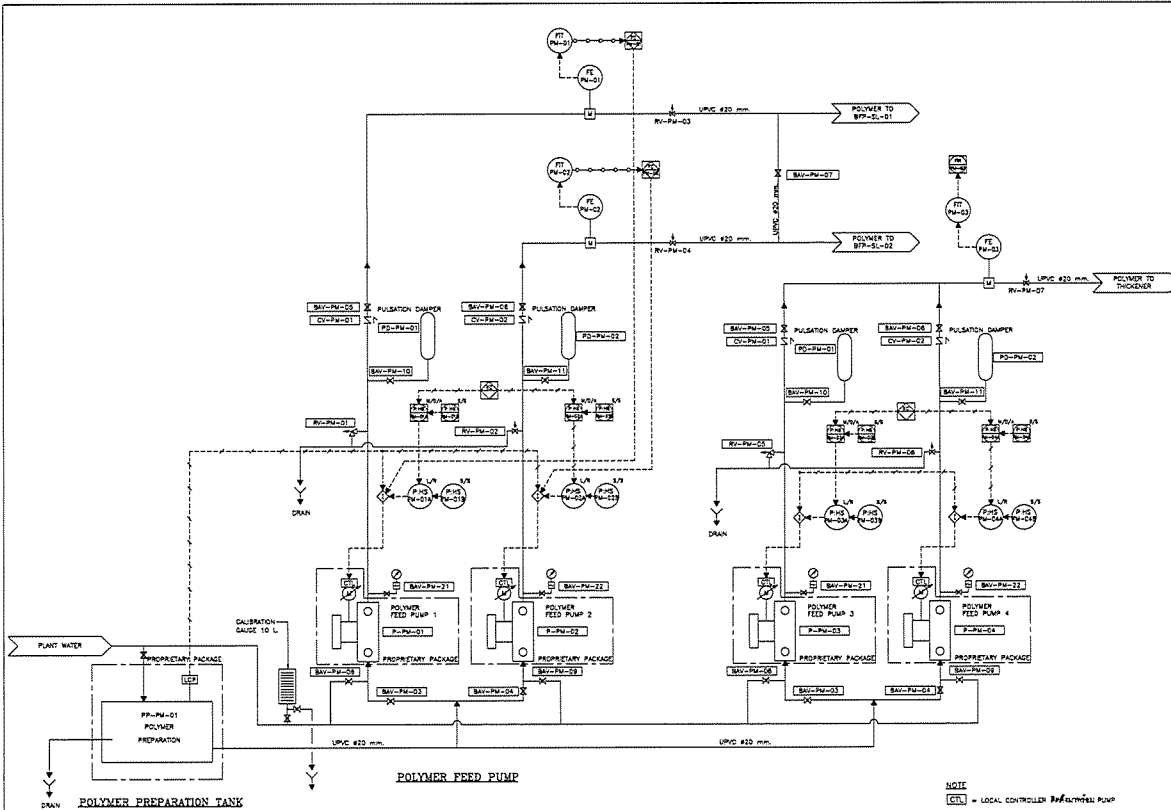


NOTE


| | |
|--|-------------|
| AS-BUILT DRAWING | |
| DRAWING TITLE : | |
| P&I DIAGRAM 11 | |
| DRAWN BY : วิศวกรระบบน้ำประปา | |
| CHECKED BY : | |
| PAPER SIZE : A1 | |
| PLOT SCALE : NTS | |
| DATE : 25/03/64 | |
| DRAWING NO. : | SHEET NO. : |
| AS-12-PH-111 | |



แบบแสดง กระบวนการและเครื่องมือวัดสำหรับระบบเตรียมและจ่ายโพลิเมอร์
(P & I DIAGRAM FOR POLYMER FEEDING SYSTEMS)

NOTE
LCL = LOCAL CONTROLLER For PHOSPHORIC PUMP


| | |
|--|-------------|
| AS-BUILT DRAWING | |
| DRAWING TITLE : | |
| P&I DIAGRAM 12 | |
| DRAWN BY : วิศวกรระบบน้ำประปา | |
| CHECKED BY : | |
| PAPER SIZE : A1 | |
| PLOT SCALE : NTS | |
| DATE : 25/03/64 | |
| DRAWING NO. : | SHEET NO. : |
| AS-12-PH-112 | |

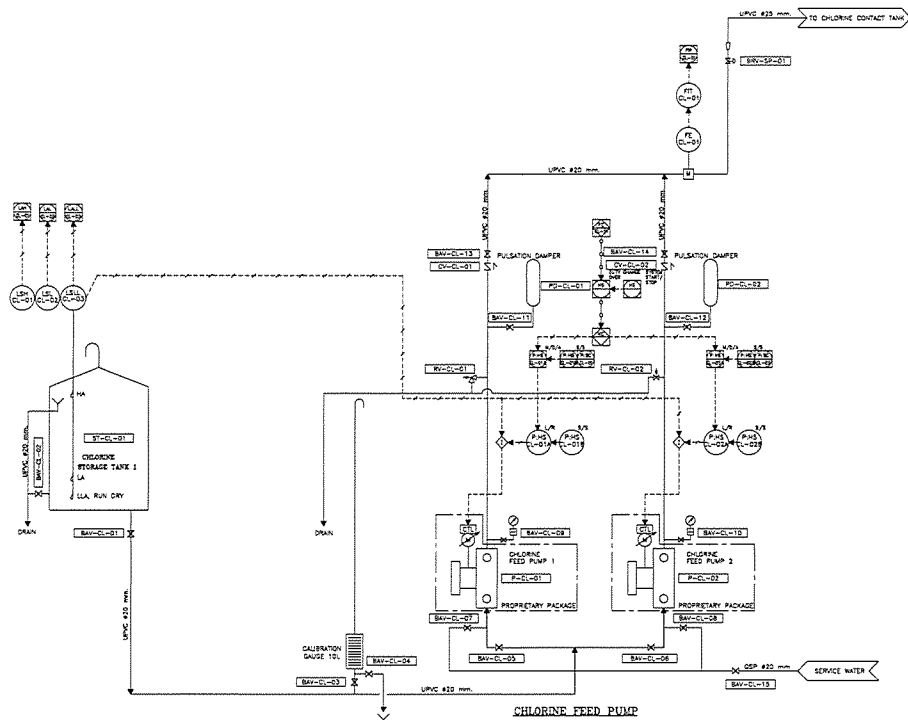

แบบแสดง กระบวนการและเครื่องมือวัดสำหรับระบบเตรียมและจ่ายสารละลายคลอรีน
(P & I DIAGRAM FOR CHLORINE SOLUTION FEEDING SYSTEM)


NOTE
CL = LOCAL CONTROLLER สำหรับปั๊ม

| | |
|-----------------------|---|
| AS-BUILT DRAWING | |
| DRAWING TITLE : | P&I DIAGRAM 13 |
| DRAWN BY : | นายวิมล วัฒนศิริ |
| CHECKED BY : | |
| PAPER SIZE : | A1 |
| PLOT SCALE : | NTS |
| DATE : | 25/03/64 |
| DRAWING NO. : | |
| SHEET NO. : | |
| AS-12-PH-113 | |

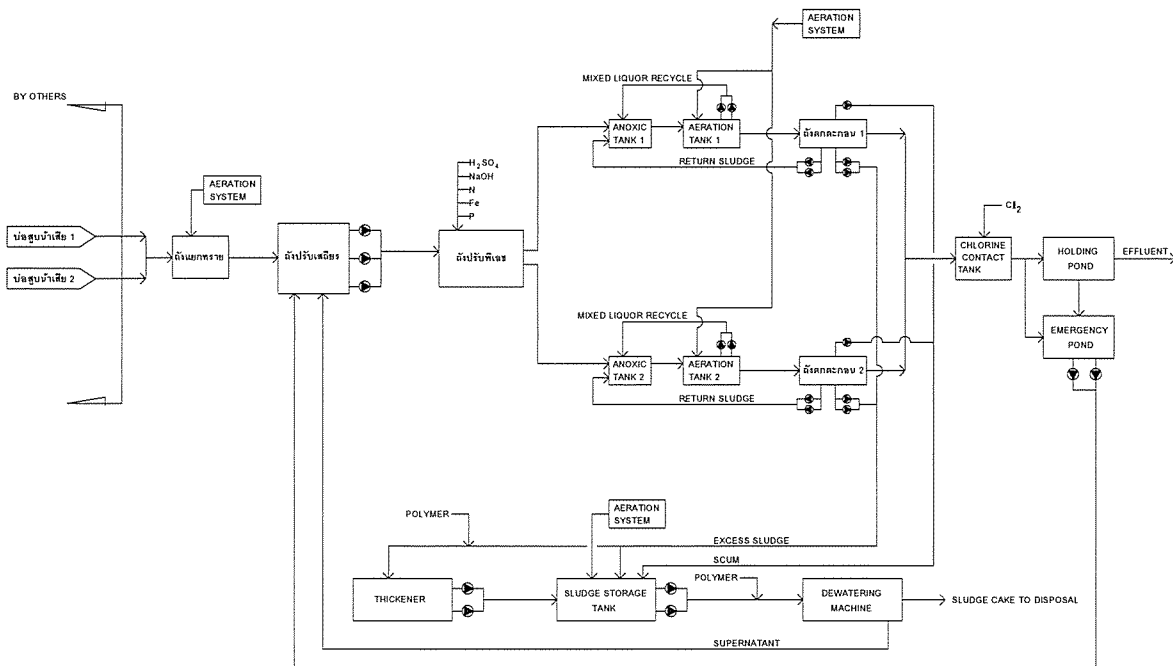

SCHEMATIC DIAGRAM OF WASTEWATER TREATMENT PLANT

| | |
|-----------------------|---|
| AS-BUILT DRAWING | |
| DRAWING TITLE : | SCHEMATIC DIAGRAM |
| DRAWN BY : | นายวิมล วัฒนศิริ |
| CHECKED BY : | |
| PAPER SIZE : | A1 |
| PLOT SCALE : | NTS |
| DATE : | 25/03/64 |
| DRAWING NO. : | |
| SHEET NO. : | |
| AS-12-SO-101 | |

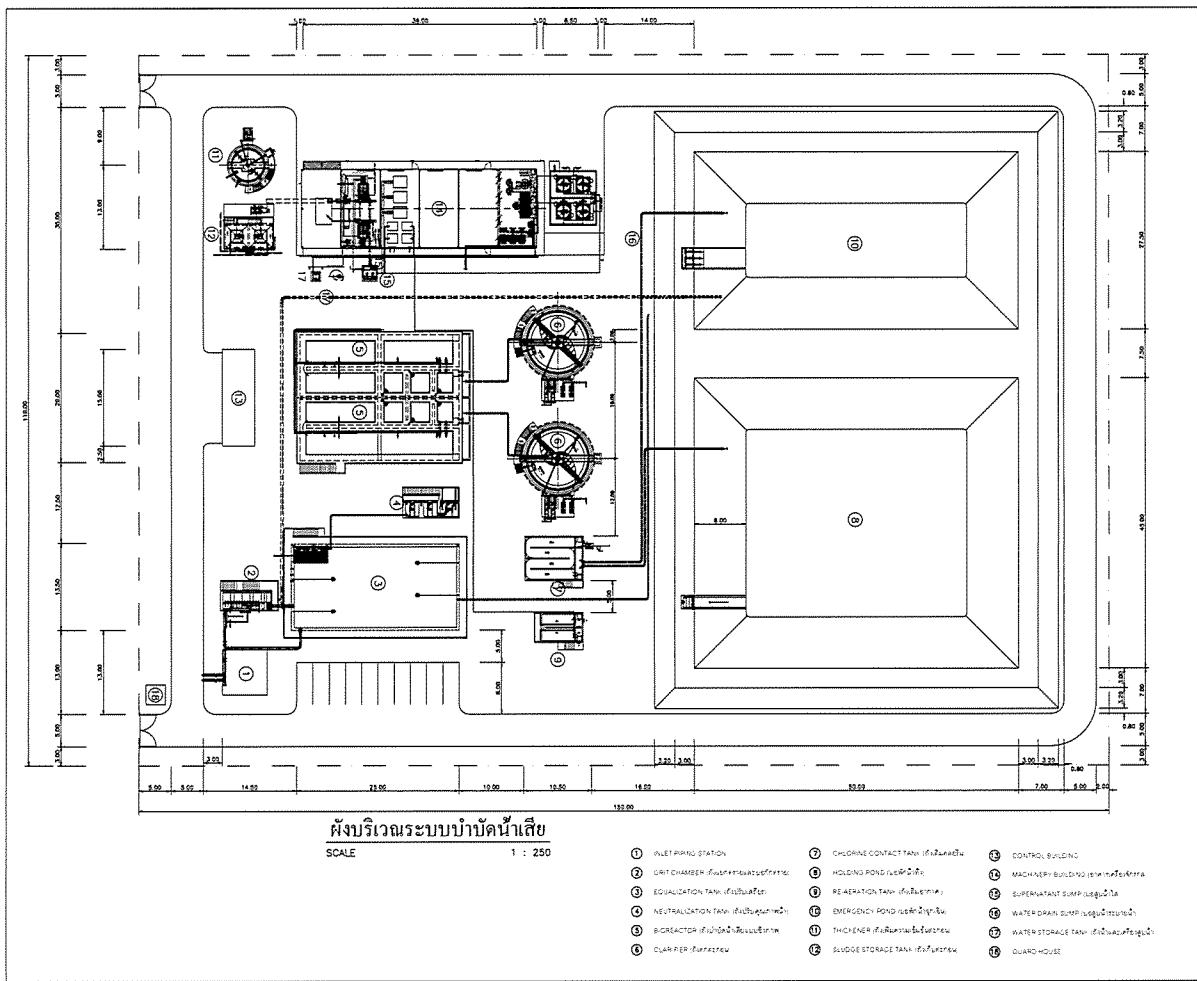

PROJECT :
โครงการพัฒนาระบบบำบัดน้ำเสีย
พื้นที่ 100 ไร่ ตำบลหนองบัว จังหวัดขอนแก่น 43150

OWNER :
กรมอุตสาหกรรมพิเศษ
INDUSTRIAL ESTATE AUTHORITY OF THAILAND

DESIGNER :
WE CONSULTANTS
บริษัท เวิลด์ สโกลด์
และพันธมิตร จำกัด
PCM บริษัท พี.ซี.เอ็ม.
และพันธมิตร จำกัด


CONTRACTOR :
P.T.A.
P.T.A. CONSTRUCTION CO., LTD.
บริษัท พี.ที.เอ.คอนสตรัคชั่น จำกัด

STRUCTURAL ENGINEER :
PRC
WT
RES

AS-BUILT DRAWING

DRAWING TITLE :
ผังบริเวณระบบบำบัดน้ำเสีย

DRAWN BY : นายวิญญูธรรม อดิธรรม
CHECKED BY :
PAPER SIZE : A1
PLOT SCALE : 1:250
DATE : 25/03/64
DRAWING NO. : SHEET NO. :
AS-12-SN-101

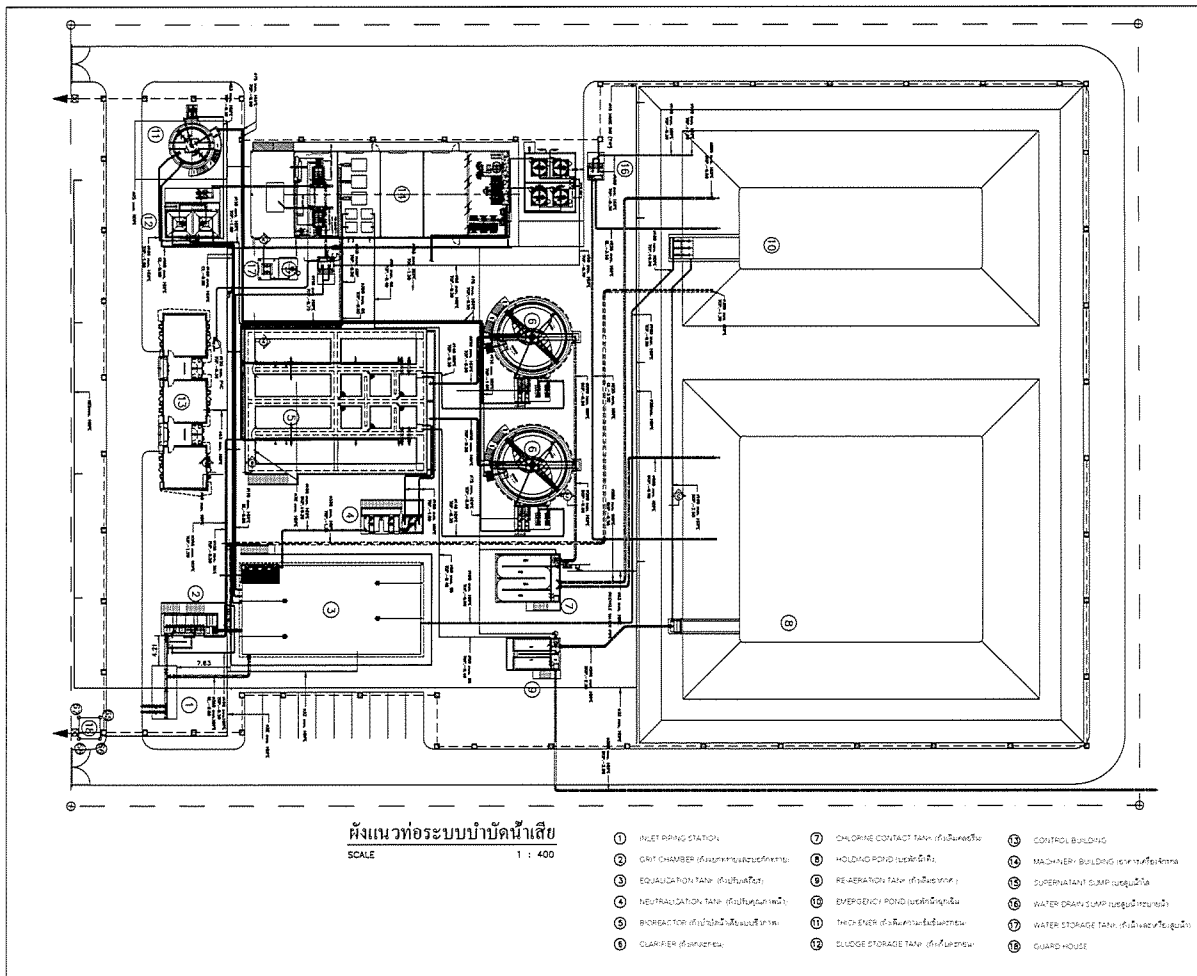

PROJECT :
โครงการพัฒนาระบบบำบัดน้ำเสีย
พื้นที่ 100 ไร่ ตำบลหนองบัว จังหวัดขอนแก่น 43150

OWNER :
กรมอุตสาหกรรมพิเศษ
INDUSTRIAL ESTATE AUTHORITY OF THAILAND

DESIGNER :
WE CONSULTANTS
บริษัท เวิลด์ สโกลด์
และพันธมิตร จำกัด
PCM บริษัท พี.ซี.เอ็ม.
และพันธมิตร จำกัด


CONTRACTOR :
P.T.A.
P.T.A. CONSTRUCTION CO., LTD.
บริษัท พี.ที.เอ.คอนสตรัคชั่น จำกัด

STRUCTURAL ENGINEER :
PRC
WT
RES


AS-BUILT DRAWING

DRAWING TITLE :
ผังแนวท่อระบบบำบัดน้ำเสีย


DRAWN BY : นายวิญญูธรรม อดิธรรม
CHECKED BY :
PAPER SIZE : A1
PLOT SCALE : 1:250
DATE : 25/03/64
DRAWING NO. : SHEET NO. :
AS-12-SN-102

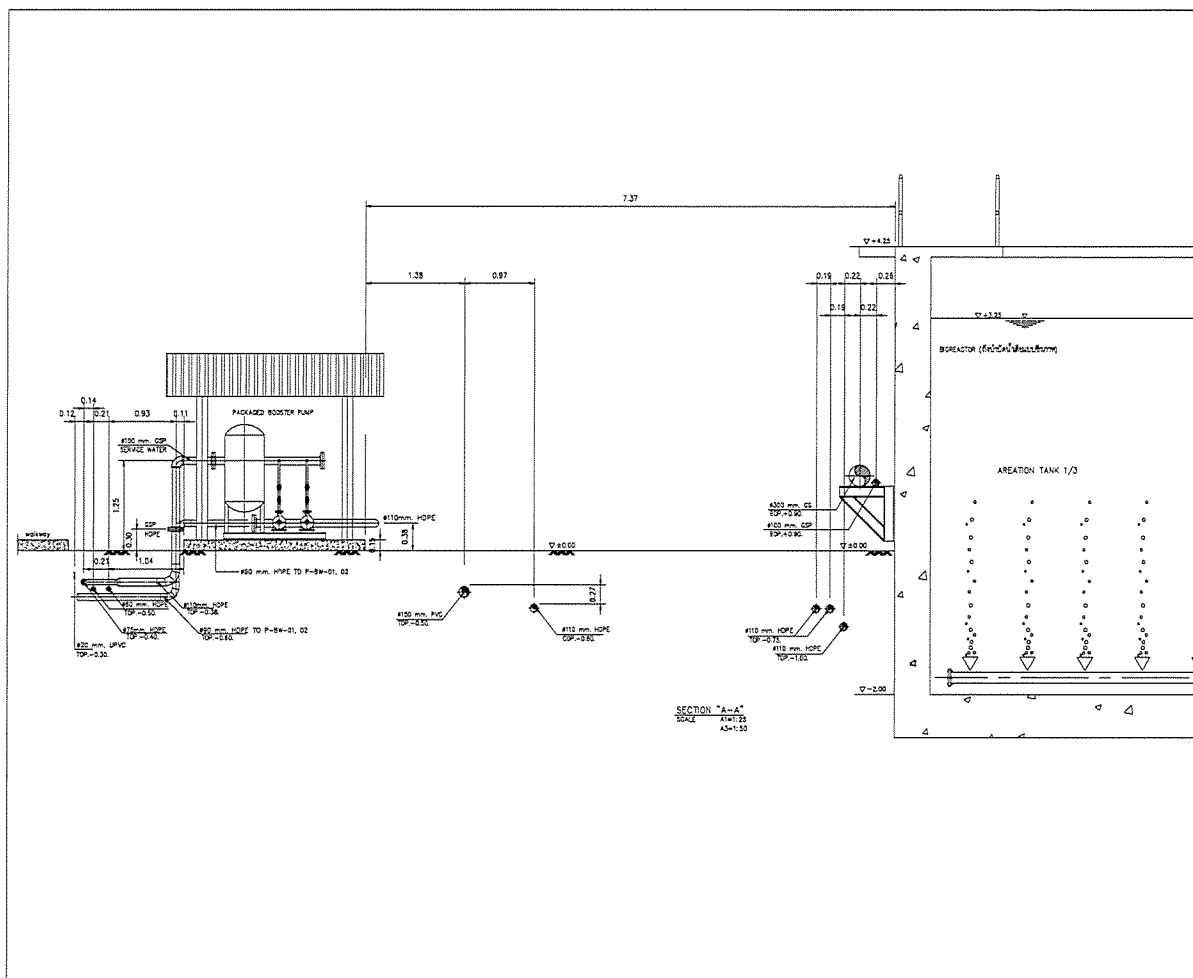

| | |
|--|-------------|
| PROJECT : | |
| OWNER : | |
| CONTRACTOR : | |
| P.T.A.CONSTRUCTION CO.,LTD. บริษัท พี.ที.เอ.คอนสตรัคชั่น จำกัด | |
| CONSULTANT : | |
| STRUCTURAL ENGINEER : | |
| | |
| AS-BUILT DRAWING | |
| DRAWING TITLE : | |
| แผนภาพระบบบำบัดน้ำเสีย - ปลูก A-A | |
| CHECKED BY : | |
| CHECKED BY : | |
| PAPER SIZE : A1 | |
| PLOT SCALE : A1=1:25 A3=1:50 | |
| DATE : 25/03/64 | |
| DRAWING NO. : | SHEET NO. : |
| AS-12-SN-103 | |

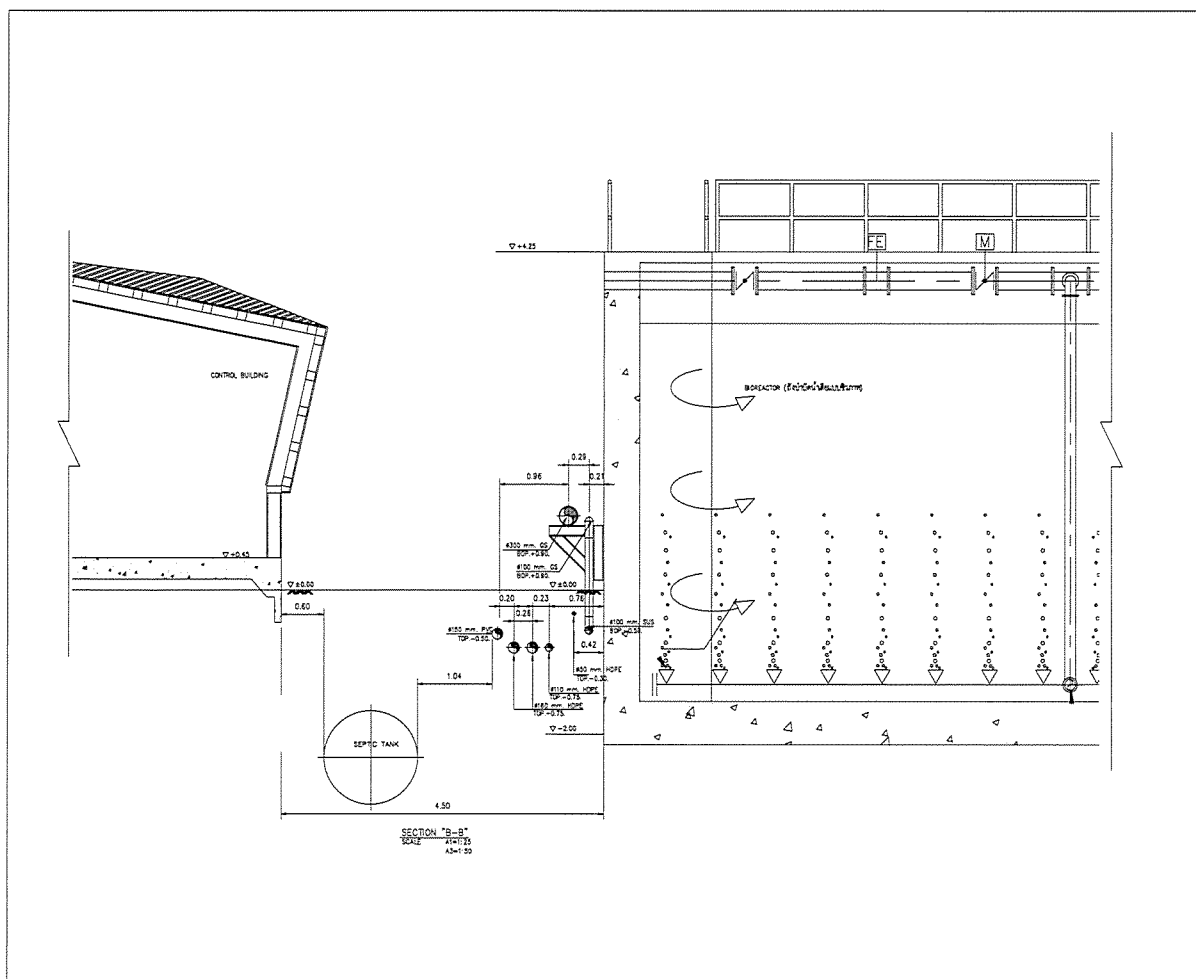


| | |
|--|-------------|
| PROJECT : | |
| OWNER : | |
| CONTRACTOR : | |
| P.T.A.CONSTRUCTION CO.,LTD. บริษัท พี.ที.เอ.คอนสตรัคชั่น จำกัด | |
| CONSULTANT : | |
| STRUCTURAL ENGINEER : | |
| | |
| AS-BUILT DRAWING | |
| DRAWING TITLE : | |
| แผนภาพระบบบำบัดน้ำเสีย - ปลูก B-B | |
| CHECKED BY : | |
| CHECKED BY : | |
| PAPER SIZE : A1 | |
| PLOT SCALE : A1=1:25 A3=1:50 | |
| DATE : 25/03/64 | |
| DRAWING NO. : | SHEET NO. : |
| AS-12-SN-104 | |

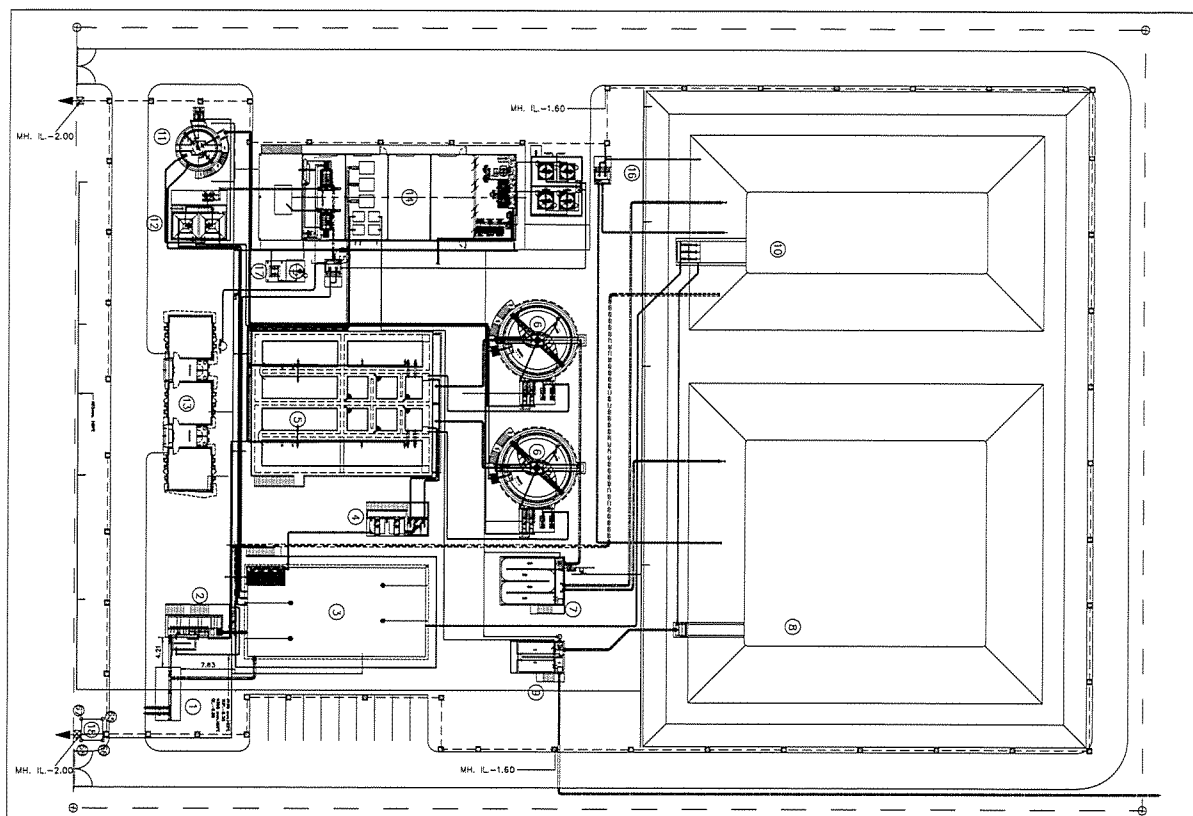

ผังแนวท่อระบายน้ำของระบบบำบัดน้ำเสีย
SCALE 1 : 250

- | | | |
|---|--------------------------------------|--|

| | |
|--|-------------|
| PROJECT : | |
| OWNER : | |
| หน่วยงานอุตสาหกรรมแห่งประเทศไทย INDUSTRIAL ESTATE AUTHORITY OF THAILAND | |
| DESIGNER : | |
| CONTRACTOR : | |
| P.T.A. CONSTRUCTION CO., LTD. บริษัท พี.ที.เอ. คอนสตรัคชั่น จำกัด | |
| CONSULTANT : | |
| STRUCTURAL ENGINEER : | |
| บริษัท พี.ซี.เอ็ม. คอนซัลตันท์ จำกัด | |
| DRAWING TITLE : | |
| แผนผังระบบบำบัดน้ำเสียระบบบำบัดน้ำเสีย | |
| DRAWN BY : - | |
| CHECKED BY : | |
| PAPER SIZE : A1 | |
| PLOT SCALE : 1:250 | |
| DATE : 25/03/64 | |
| DRAWING NO. : | SHEET NO. : |
| AS-12-SN-107 | |

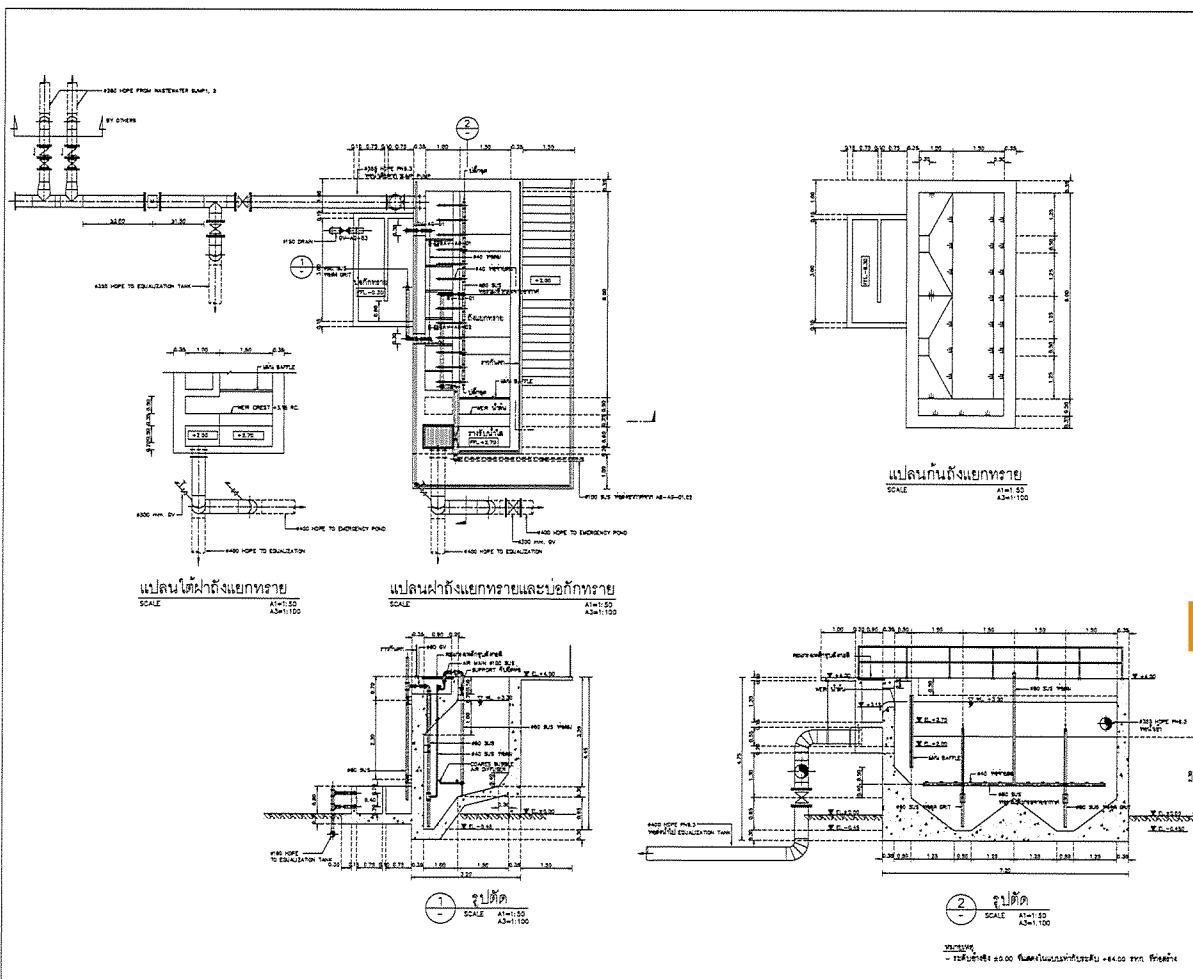

SCALE A1=1:50 A3=1:100





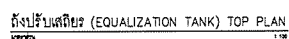








| | |
|--|-------------|
| PROJECT : | |
| OWNER : | |
| หน่วยงานอุตสาหกรรมแห่งประเทศไทย INDUSTRIAL ESTATE AUTHORITY OF THAILAND | |
| DESIGNER : | |
| CONTRACTOR : | |
| P.T.A. CONSTRUCTION CO., LTD. บริษัท พี.ที.เอ. คอนสตรัคชั่น จำกัด | |
| CONSULTANT : | |
| STRUCTURAL ENGINEER : | |
| บริษัท พี.ซี.เอ็ม. คอนซัลตันท์ จำกัด | |
| DRAWING TITLE : | |
| แผนผังระบบบำบัดน้ำเสียระบบบำบัดน้ำเสีย | |
| DRAWN BY : วิศวกร วิศวกรรม | |
| CHECKED BY : | |
| PAPER SIZE : A1 | |
| PLOT SCALE : A1=1:50 A3=1:100 | |
| DATE : 25/03/64 | |
| DRAWING NO. : | SHEET NO. : |
| AS-12-SN-201 | |

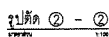


- ระดับอ้างอิง ± 0.00 ที่แสดงในแบบเท่ากับระดับ +64.00 รทท. ที่ก่อสร้าง


| | |
|---|--|




| | |
|---|------------------------------|
| CHECKED BY : | |
| CHECKED BY : | |
| PAPER SIZE : A1 | |
| PLOT SCALE : A1=1:100 A3=1:200 | |
| DATE : 25/03/64 | |
| DRAWING NO.: | SHEET NO. |
| AS-12-SV-302 | |

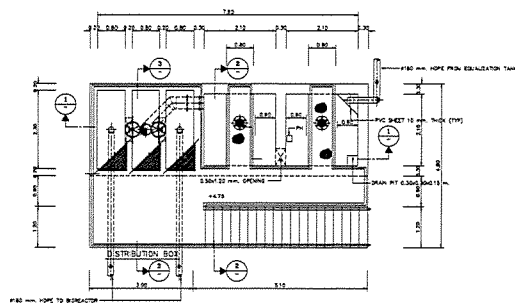


ถังปรับสภาพน้ำ (NEUTRALIZATION TANK AND DISTRIBUTION BOX PLAN)
SCALE 1 : 50

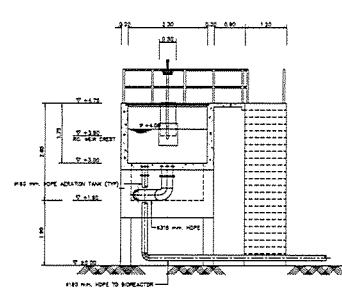

SECTION 3
SCALE 1 : 50

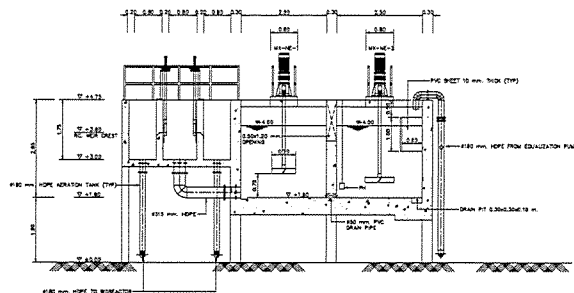


SECTION 1
SCALE 1 : 50

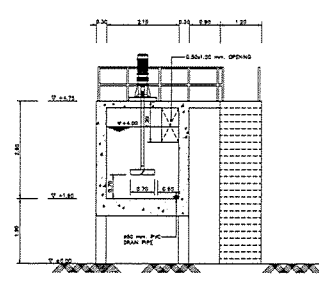


SECTION 2
SCALE 1 : 50

หมายเหตุ

| | |
|---|-------------|
| PROJECT : | |
| OWNER : | |
| DESIGNER : | |
|  บริษัท วิศวกร และสถาปนิก จำกัด  บริษัท พีซีเอ็ม คอนซัลแตนท์ จำกัด | |
| CONTRACTOR : | |
|  P.T.A.CONSTRUCTION CO.,LTD. บริษัท พี.ที.เอ.คอนสตรัคชั่น จำกัด | |
| CONSULTANT : | |
|  บริษัท วิศวกร และสถาปนิก จำกัด  บริษัท พีซีเอ็ม คอนซัลแตนท์ จำกัด | |
| STRUCTURAL ENGINEER : | |
| PROJECT MANAGER : | |
| RESIDENT ENGINEER : | |
| AS-BUILT DRAWING | |
| DRAWING TITLE : | |
| ถังปรับสภาพน้ำ | |
| CHECKED BY : | |
| CHECKED BY : | |
| PAPER SIZE : A1 | |
| PLOT SCALE : A1=1:50 A3=1:100 | |
| DATE : 25/03/64 | |
| DRAWING NO. : | SHEET NO. : |
| AS-12-SN-401 | |

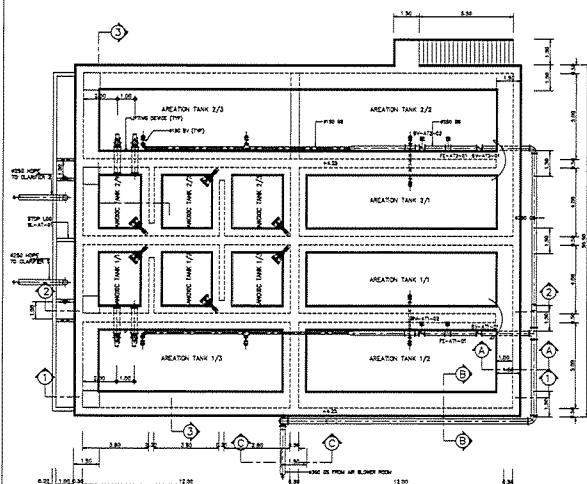



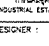


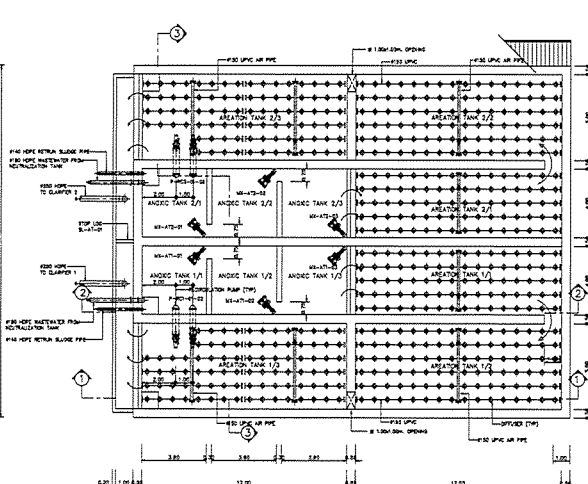

ถังปรับสภาพน้ำแบบชีวภาพ 1, 2 (แปลนบน)
SCALE 1 : 100

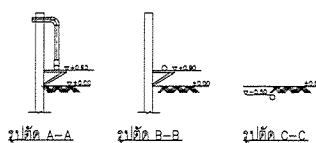

ถังปรับสภาพน้ำแบบชีวภาพ 1, 2 (แปลนล่าง)
SCALE 1 : 100

หมายเหตุ



| | |
|---|-------------|
| PROJECT : | |
| OWNER : | |
| DESIGNER : | |
| CONTRACTOR : | |
|  P.T.A.CONSTRUCTION CO.,LTD. บริษัท พี.ที.เอ.คอนสตรัคชั่น จำกัด | |
| CONSULTANT : | |
| STRUCTURAL ENGINEER : | |
| PROJECT MANAGER : | |
| RESIDENT ENGINEER : | |
| AS-BUILT DRAWING | |
| DRAWING TITLE : | |
| ถังปรับสภาพน้ำแบบชีวภาพ - แปลน | |
| CHECKED BY : | |
| CHECKED BY : | |
| PAPER SIZE : A1 | |
| PLOT SCALE : A1=1:100 A3=1:200 | |
| DATE : 25/03/64 | |
| DRAWING NO. : | SHEET NO. : |
| AS-12-SN-501 | |

PROJECT :
โครงการก่อสร้างระบบบำบัดน้ำเสีย
สำหรับโรงงานอุตสาหกรรม เขตอุตสาหกรรม ๕๕๕๕๕ ๑

OWNER :

INDUSTRIAL ESTATE AUTHORITY OF THAILAND

DESIGNER :

WE CONSULTANTS
บริษัท เวิลด์ เอ็นจิเนียริ่ง
แอนด์ คอนซัลตันท์ จำกัด

CONTRACTOR :

P.T.A.CONSTRUCTION CO.,LTD.
บริษัท พี.ที.เอ.คอนสตรัคชั่น จำกัด

CONSULTANT :

WE CONSULTANTS

PCM CONSULTANTS
บริษัท พี.ซี.เอ็ม.คอนซัลตันท์ จำกัด

STRUCTURAL ENGINEER :
PR :
WT :
RE :

AS-BUILT DRAWING

DRAWING TITLE :
ถังบำบัดน้ำเสียแบบหมุนเวียน - ฐาน

DRAWN BY : วิศวกรโยธา ๐๐๐๐๐๐
CHECKED BY :
CHECKED BY :
PAPER SIZE : A1
PLOT SCALE : A1=1:100 A3=1:200
DATE : 25/03/64
DRAWING NO. : SHEET NO. :
AS-12-SN-502

PROJECT :
โครงการก่อสร้างระบบบำบัดน้ำเสีย
สำหรับโรงงานอุตสาหกรรม เขตอุตสาหกรรม ๕๕๕๕๕ ๑

OWNER :

INDUSTRIAL ESTATE AUTHORITY OF THAILAND

DESIGNER :

WE CONSULTANTS
บริษัท เวิลด์ เอ็นจิเนียริ่ง
แอนด์ คอนซัลตันท์ จำกัด

CONTRACTOR :

P.T.A.CONSTRUCTION CO.,LTD.
บริษัท พี.ที.เอ.คอนสตรัคชั่น จำกัด

PROJECT MANAGER :

WE CONSULTANTS

PCM CONSULTANTS
บริษัท พี.ซี.เอ็ม.คอนซัลตันท์ จำกัด

STRUCTURAL ENGINEER :



WE CONSULTANTS


PCM CONSULTANTS
บริษัท พี.ซี.เอ็ม.คอนซัลตันท์ จำกัด






AS-BUILT DRAWING

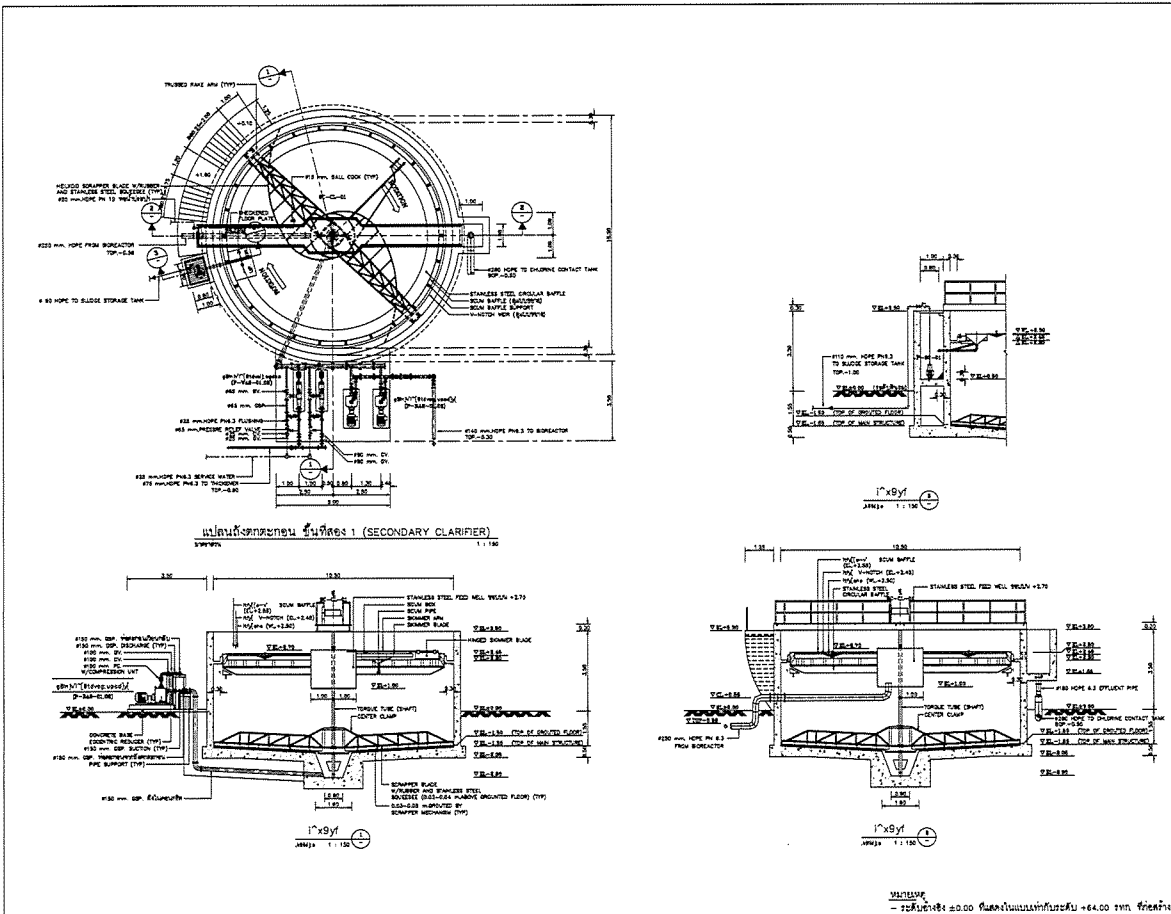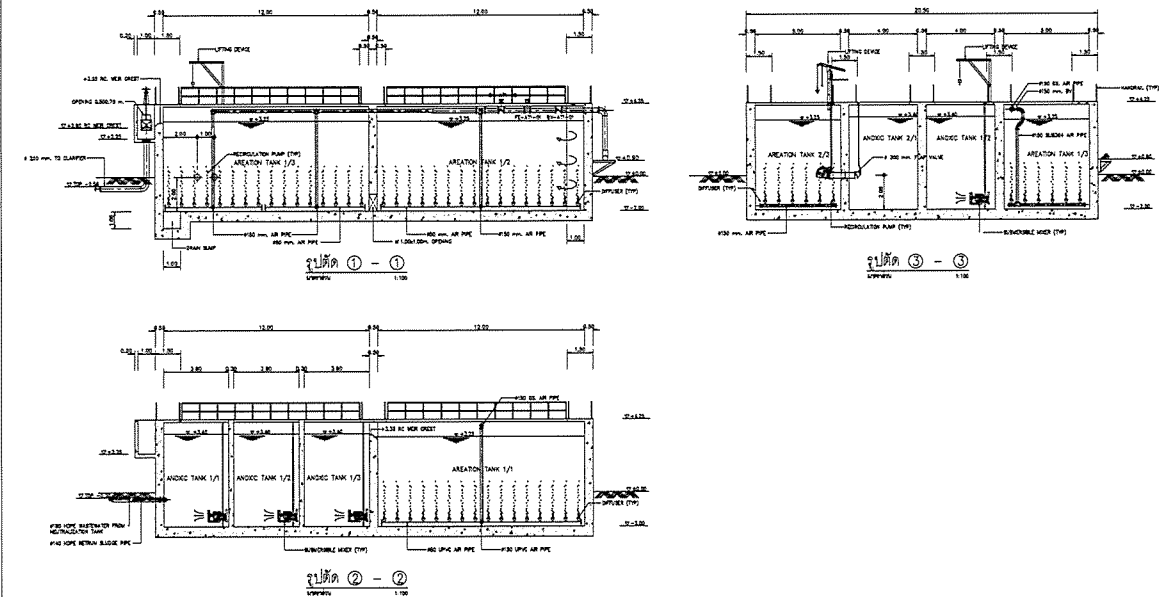
DRAWING TITLE :
ถังบำบัดน้ำเสียแบบหมุนเวียน 1

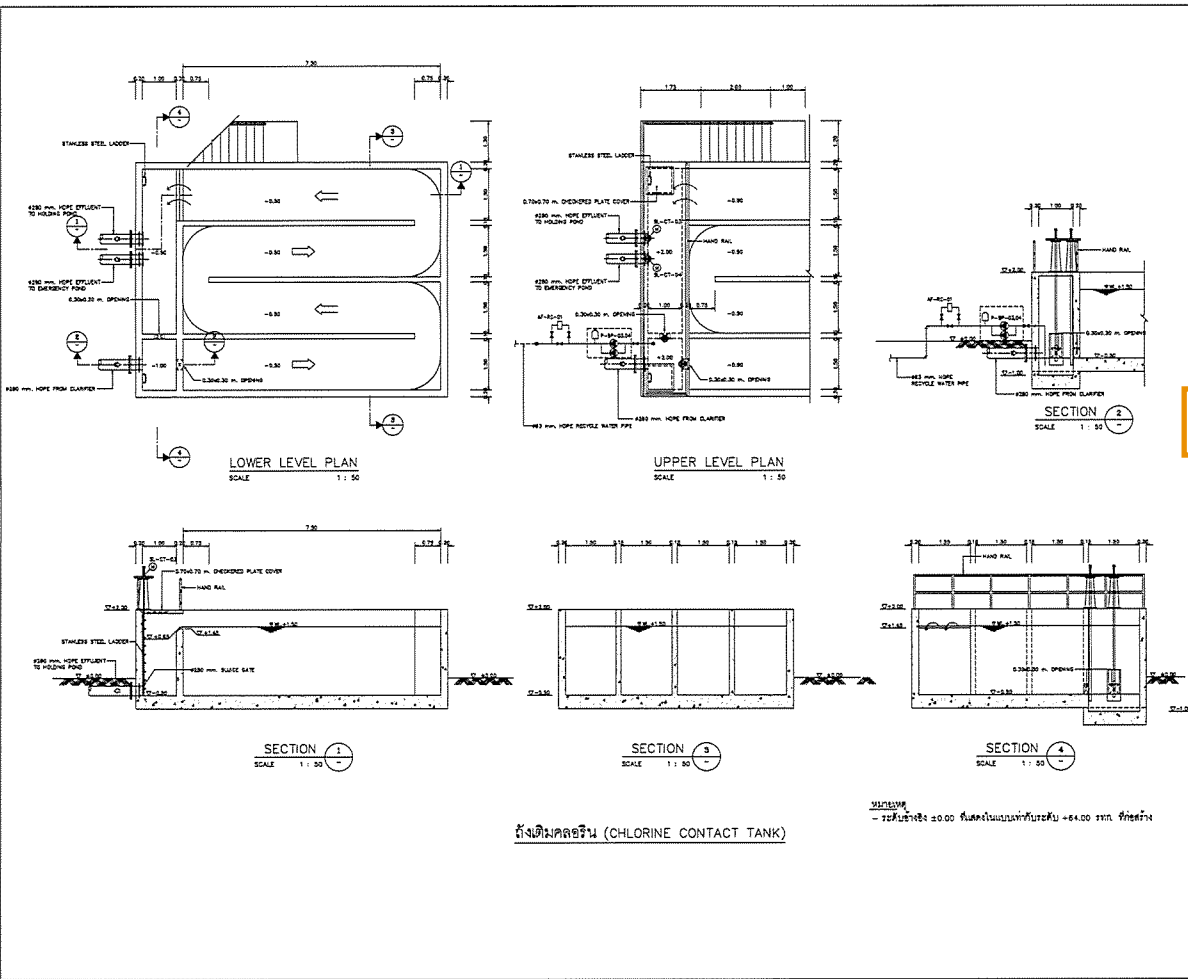




DRAWN BY : วิศวกรโยธา ๐๐๐๐๐๐
CHECKED BY :
CHECKED BY :
PAPER SIZE : A1
PLOT SCALE : A1=1:100 A3=1:200
DATE : 25/03/64
DRAWING NO. : SHEET NO. :
AS-12-SN-601

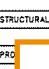


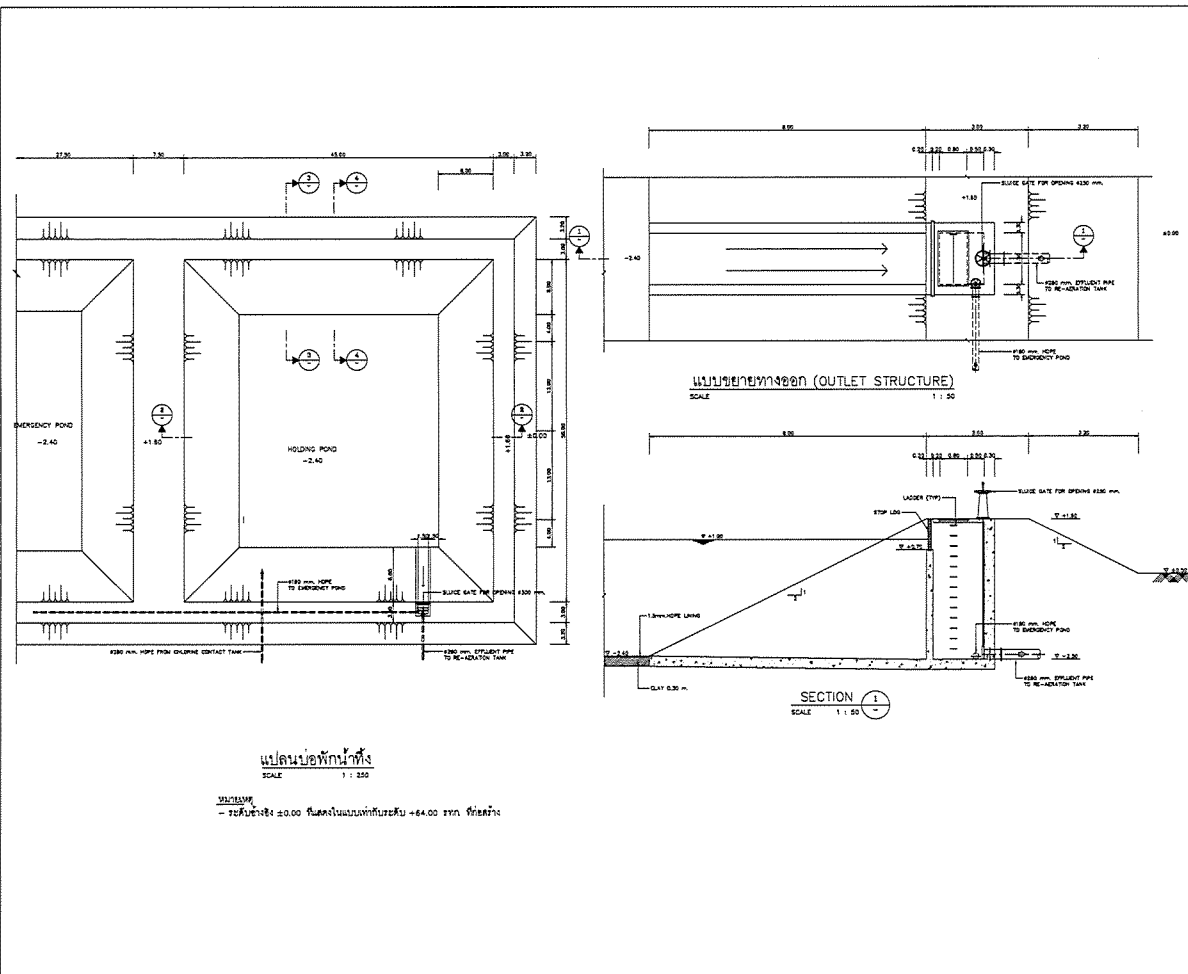



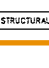


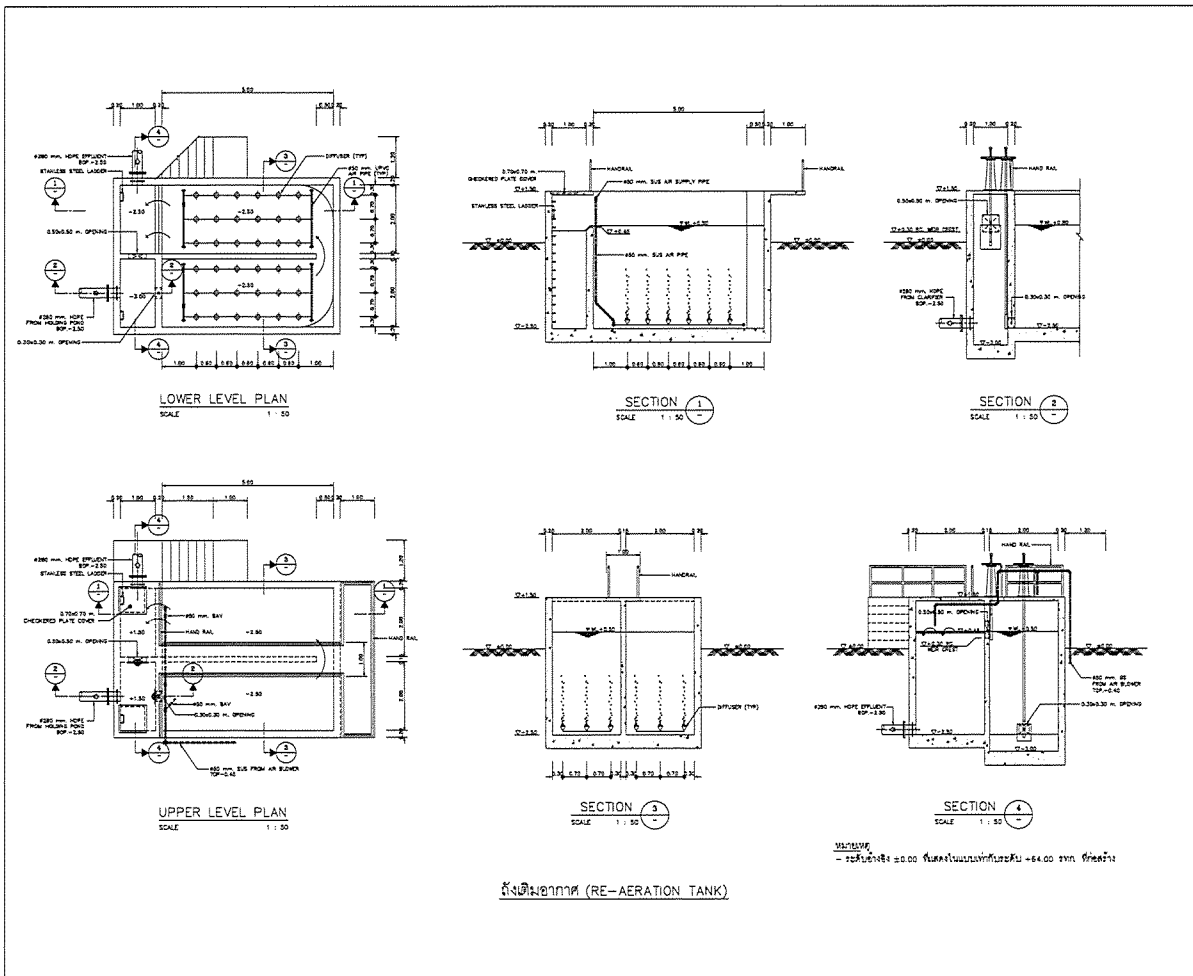
| | |
|---|-------------|
| PROJECT : | |
| OWNER : | |
| STRUCTURAL ENGINEER : | |
| PRO | |
| EN | |
| RES | |
| AS-BUILT DRAWING | |
| DRAWING TITLE : | |
| ถังคลอรีน | |
| DRAWN BY : วิศวกร วิศวกรรม | |
| CHECKED BY : | |
| PAPER SIZE : A1 | |
| PLOT SCALE : A1=1:50 A3=1:100 | |
| DATE : 25/03/64 | |
| DRAWING NO. : | SHEET NO. : |
| AS-12-SN-701 | |

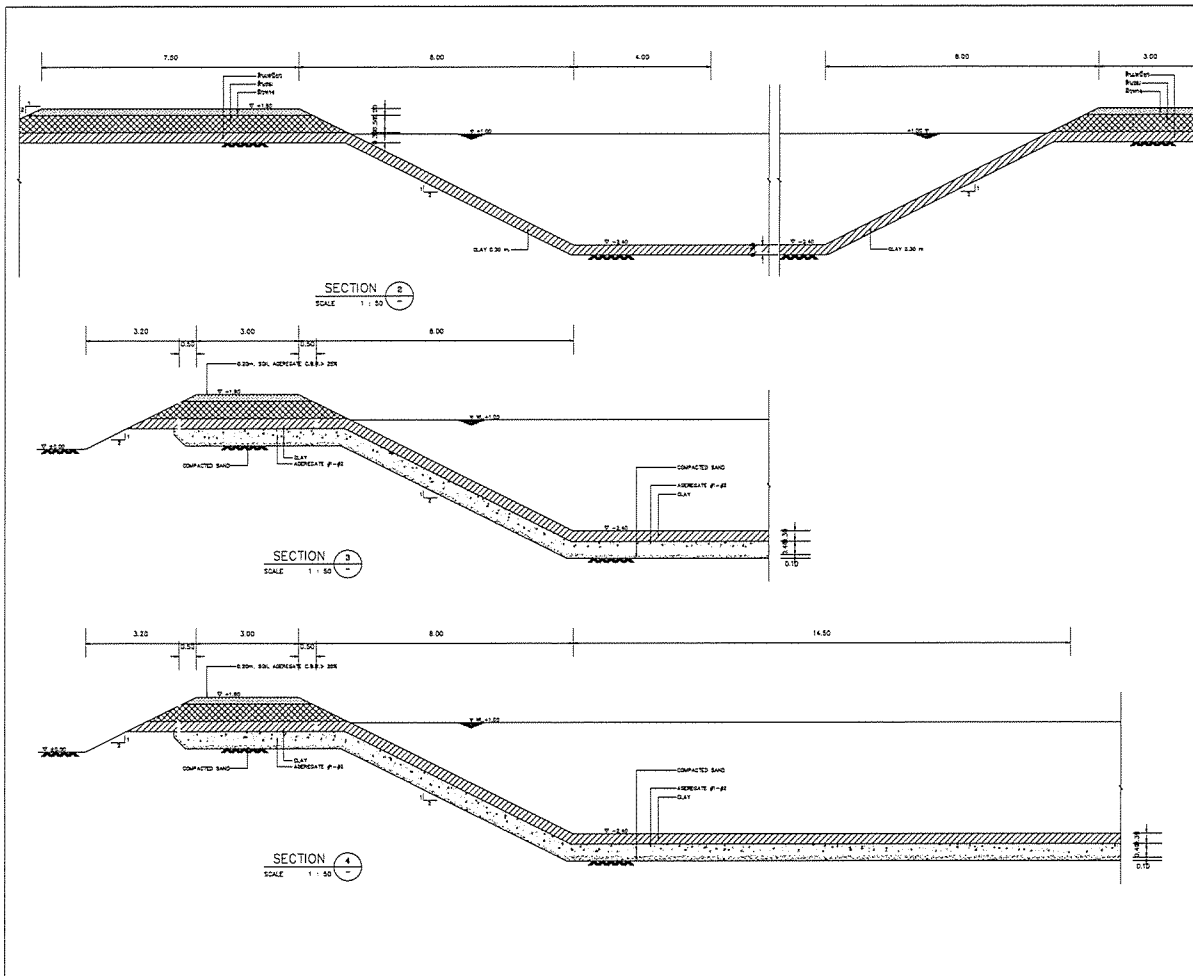






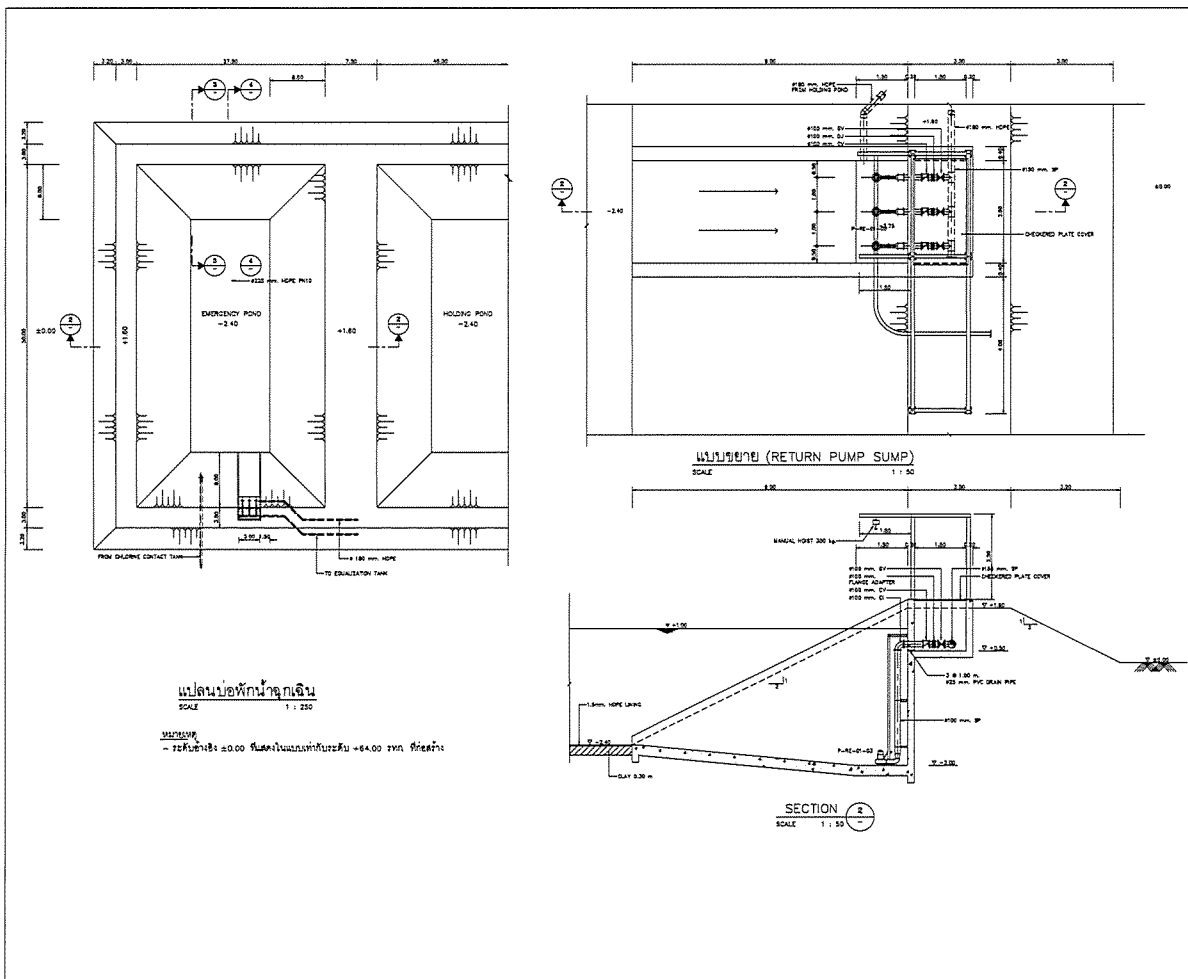
| | |
|---|-------------|
| PROJECT : | |
| OWNER : | |
| STRUCTURAL ENGINEER : | |
| AS-BUILT DRAWING | |
| DRAWING TITLE : | |
| DRAWN BY : วิศวกร วิศวกรรม | |
| CHECKED BY : | |
| PAPER SIZE : A1 | |
| PLOT SCALE : A1=1:50 A3=1:100 | |
| DATE : 25/03/64 | |
| DRAWING NO. : | SHEET NO. : |
| AS-12-SN-801 | |




| | |
|--|--|
| PROJECT : | |
| OWNER : | |
|  INDUSTRIAL ESTATE AUTHORITY OF THAILAND | |
| DESIGNER : | |
| CONTRACTOR : | |
|  P.T.A.CONSTRUCTION CO.,LTD. บริษัท พี.ที.เอ.คอนสตรัคชั่น จำกัด | |
| CONSULTANT : | |
| STRUCTURAL ENGINEER : | |
|  AS-BUILT DRAWING | |
| DRAWING TITLE : | |
| DRAWN BY : วิศวกร วิศวกรรม | |
| CHECKED BY : | |
| PAPER SIZE : A1 | |
| PLOT SCALE : A1=1:50 A3=1:100 | |
| DATE : 25/03/64 | |
| DRAWING NO. : SHEET NO. : | |
| AS-12-SN-802 | |




| | |
|--|--|
| PROJECT : | |
| OWNER : | |
|  INDUSTRIAL ESTATE AUTHORITY OF THAILAND | |
| DESIGNER : | |
| CONTRACTOR : | |
|  P.T.A.CONSTRUCTION CO.,LTD. บริษัท พี.ที.เอ.คอนสตรัคชั่น จำกัด | |
| CONSULTANT : | |
| STRUCTURAL ENGINEER : | |
|  AS-BUILT DRAWING | |
| DRAWING TITLE : | |
| DRAWN BY : วิศวกร วิศวกรรม | |
| CHECKED BY : | |
| PAPER SIZE : A1 | |
| PLOT SCALE : A1=1:50 A3=1:100 | |
| DATE : 25/03/64 | |
| DRAWING NO. : SHEET NO. : | |
| AS-12-SN-801 | |




PROJECT :
OWNER :
DESIGNER :
CONTRACTOR :
CONSULTANT :
STRUCTURAL ENGINEER :
AS-BUILT DRAWING
DRAWING TITLE :
DRAWN BY :
CHECKED BY :
CHECKED BY :
PAPER SIZE : A1
PLOT SCALE : A1=1:50 A3=1:100
DATE : 25/03/64
DRAWING NO. :
SHEET NO. :
AS-12-SN-1001

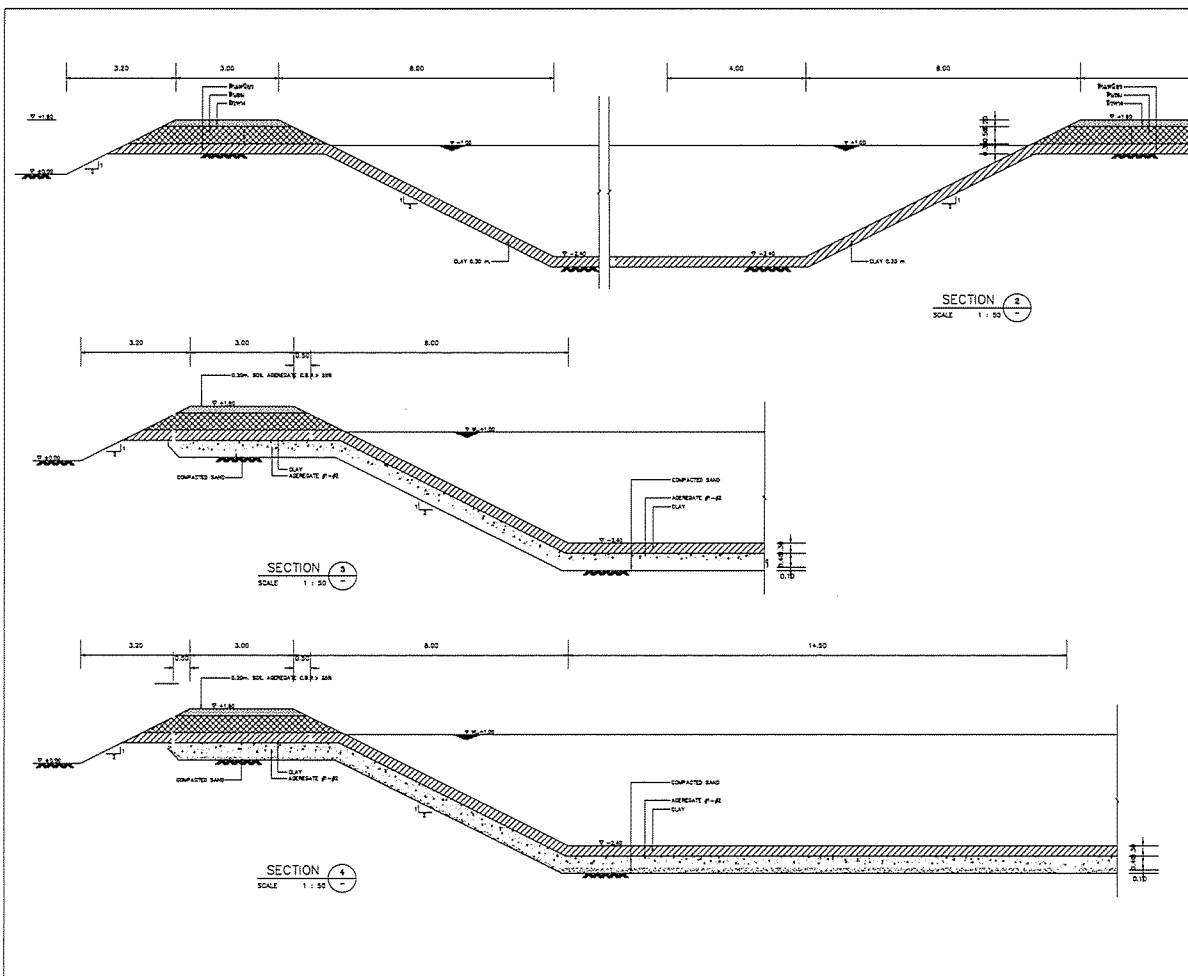


PROJECT :
OWNER :
DESIGNER :
CONTRACTOR :
CONSULTANT :
STRUCTURAL ENGINEER :
AS-BUILT DRAWING
DRAWING TITLE :
DRAWN BY :
CHECKED BY :
CHECKED BY :
PAPER SIZE : A1
PLOT SCALE : A1=1:50 A3=1:100
DATE : 25/03/64
DRAWING NO. :
SHEET NO. :
AS-12-SN-1002

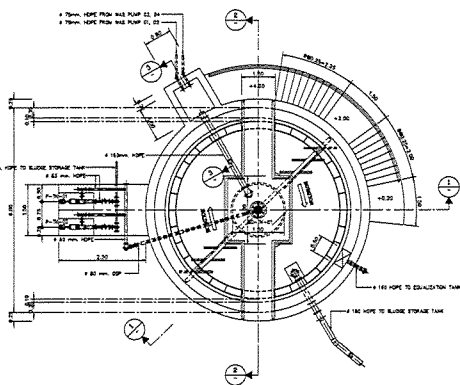


ถังตกตะกอนแรงโน้มถ่วง (GRAVITY SLUDGE THICKENER PLAN)
SCALE 1 : 50

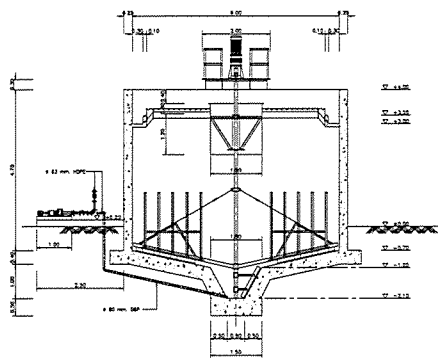

SECTION 1
SCALE 1 : 50

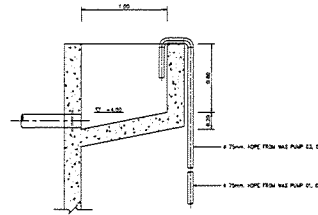



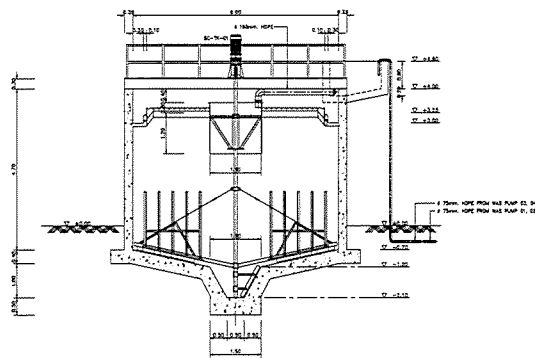


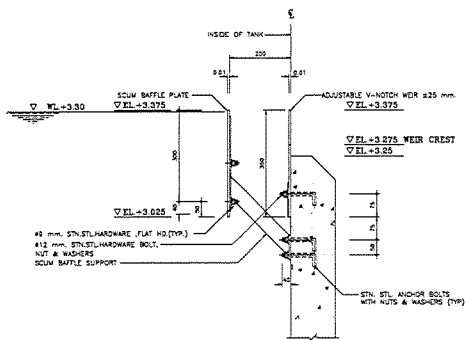
SECTION 2
SCALE 1 : 25




SECTION 3
SCALE 1 : 50

หมายเหตุ
- ระดับน้ำถัง: ±0.00 พื้นผิวภายในถังรับตะกอน: +84.00 มม. ที่ระดับน้ำ


| | |
|--|-------------|
| PROJECT : | |
| AS-BUILT DRAWING | |
| DRAWING TITLE : | |
| ถังตกตะกอนแรงโน้มถ่วง | |
| DRAWN BY : - | |
| CHECKED BY : | |
| CHECKED BY : | |
| PAPER SIZE : A1 | |
| PLOT SCALE : A1=1:50 A3=1:100 | |
| DATE : 25/03/64 | |
| DRAWING NO. : | SHEET NO. : |
| AS-12-SN-1101 | |




ADJUSTABLE V-NOTCH WEIR INSTALLATION (FOR THICKENER)
NOT TO SCALE

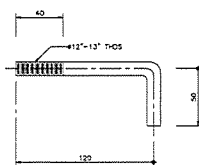


STAINLESS STEEL BOLT
NOT TO SCALE

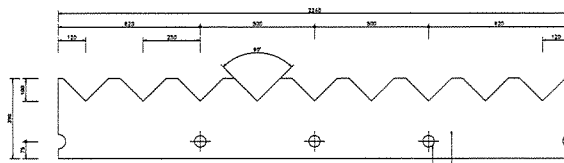

ADJUSTABLE V-NOTCH WEIR DETAIL
NOT TO SCALE

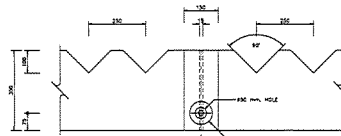



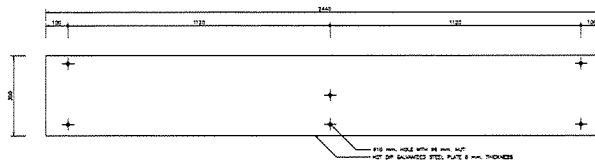


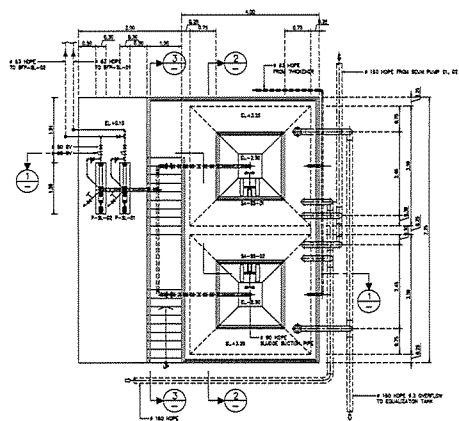
V-NOTCH WEIR
NOT TO SCALE




SCUM Baffle DETAIL
NOT TO SCALE

หมายเหตุ
- ขนาดและลักษณะของ SCUM BOX ให้เป็นไปตามแบบแปลนที่แนบมา


| | |
|--|-------------|
| PROJECT : | |
| AS-BUILT DRAWING | |
| DRAWING TITLE : | |
| V-NOTCH WEIR FOR THICKENER | |
| DRAWN BY : วิศวกร ชัยวัฒน์ | |
| CHECKED BY : | |
| CHECKED BY : | |
| PAPER SIZE : A1 | |
| PLOT SCALE : A1=1:50 A3=1:100 | |
| DATE : 25/03/64 | |
| DRAWING NO. : | SHEET NO. : |
| AS-12-SN-1102 | |



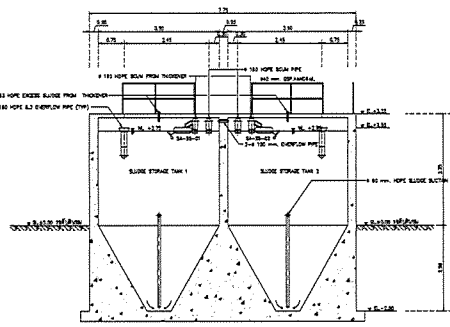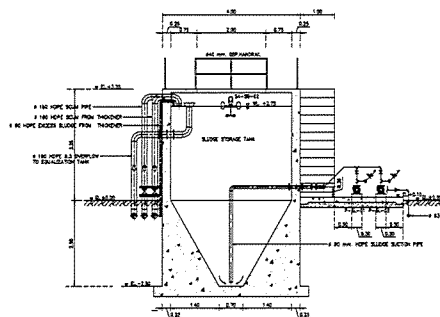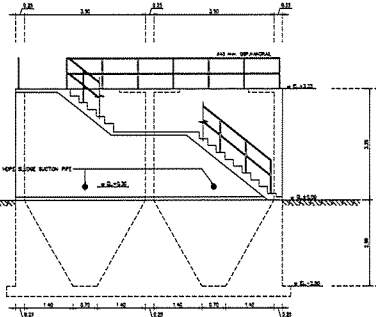
| | |
|---|-------------|
| PROJECT : | |
| โครงการพัฒนาระบบสาธารณูปโภคและโครงสร้างพื้นฐาน พื้นที่บริเวณที่ดิน ๑๐๐ ไร่ | |
| OWNER : | |
| THE INDUSTRIAL ESTATE AUTHORITY OF THAILAND | |
| DESIGNER : | |
| WE CONSULTANTS | |
| CONTRACTOR : | |
| P.T.A. CONSTRUCTION CO., LTD. บริษัท พี.ที.เอ. คอนสตรัคชั่น จำกัด | |
| CONSULTANT : | |
| WE CONSULTANTS | |
| PCM CONSULTANTS | |
| STRUCTURAL ENGINEER : | |
| P.T.A. CONSTRUCTION CO., LTD. | |
| AS-BUILT DRAWING | |
| DRAWING TITLE : | |
| DRAWN BY : วนิดา วรรณกุล | |
| CHECKED BY : | |
| PAPER SIZE : A1 | |
| PLOT SCALE : A1=1:100 A3=1:200 | |
| DATE : 25/03/64 | |
| DRAWING NO. : | SHEET NO. : |
| AS-12-SN-1201 | |

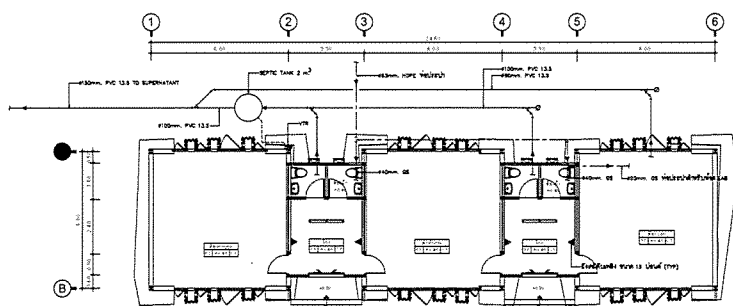


ผังระบบสุขาภิบาลชั้นล่าง อาคารควบคุม
SCALE 1 : 75

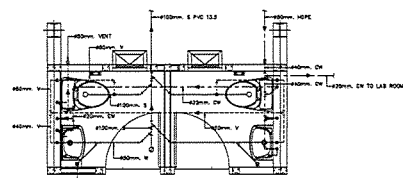


หมายเหตุ :

แบบขยายห้องน้ำ
SCALE 1 : 25

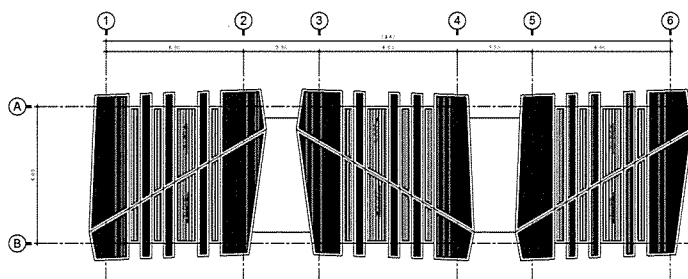


ผังระบบสุขาภิบาลชั้นหลังคา อาคารควบคุม
SCALE 1 : 75

| | |
|---|-------------|
| PROJECT : | |
| โครงการพัฒนาระบบสาธารณูปโภคและโครงสร้างพื้นฐาน พื้นที่บริเวณที่ดิน ๑๐๐ ไร่ | |
| OWNER : | |
| THE INDUSTRIAL ESTATE AUTHORITY OF THAILAND | |
| DESIGNER : | |
| WE CONSULTANTS | |
| CONTRACTOR : | |
| P.T.A. CONSTRUCTION CO., LTD. บริษัท พี.ที.เอ. คอนสตรัคชั่น จำกัด | |
| CONSULTANT : | |
| WE CONSULTANTS | |
| PCM CONSULTANTS | |
| STRUCTURAL ENGINEER : | |
| P.T.A. CONSTRUCTION CO., LTD. | |
| AS-BUILT DRAWING | |
| DRAWING TITLE : | |
| อาคารควบคุม - แปลน | |
| DRAWN BY : วนิดา วรรณกุล | |
| CHECKED BY : | |
| PAPER SIZE : A1 | |
| PLOT SCALE : A1=1:100 A3=1:200 | |
| DATE : 25/03/64 | |
| DRAWING NO. : | SHEET NO. : |
| AS-12-SN-1301 | |

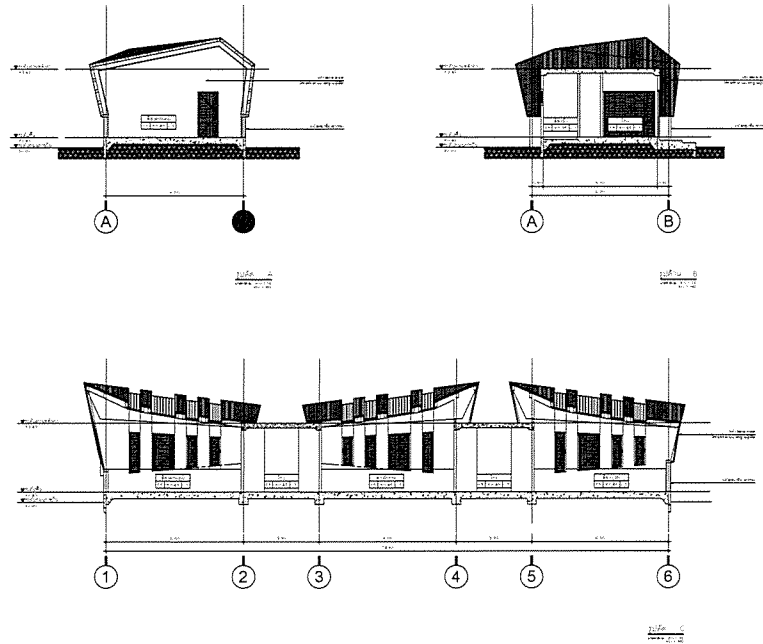


| | |
|---|-------------|
| PROJECT : | |
| INDUSTRIAL ESTATE AUTHORITY OF THAILAND | |
| OWNER : | |
| DESIGNER : | |
| CONSULTANT : | |
| CONTRACTOR : | |
| P.T.A. CONSTRUCTION CO., LTD. | |
| CONSULTANT : | |
| STRUCTURAL ENGINEER : | |
| AS-BUILT DRAWING | |
| DRAWING TITLE : | |
| DRAWN BY : | |
| CHECKED BY : | |
| PAPER SIZE : A1 | |
| PLOT SCALE : A1=1:100 A3=1:200 | |
| DATE : 25/03/64 | |
| DRAWING NO. : | SHEET NO. : |
| AS-12-SN-1302 | |

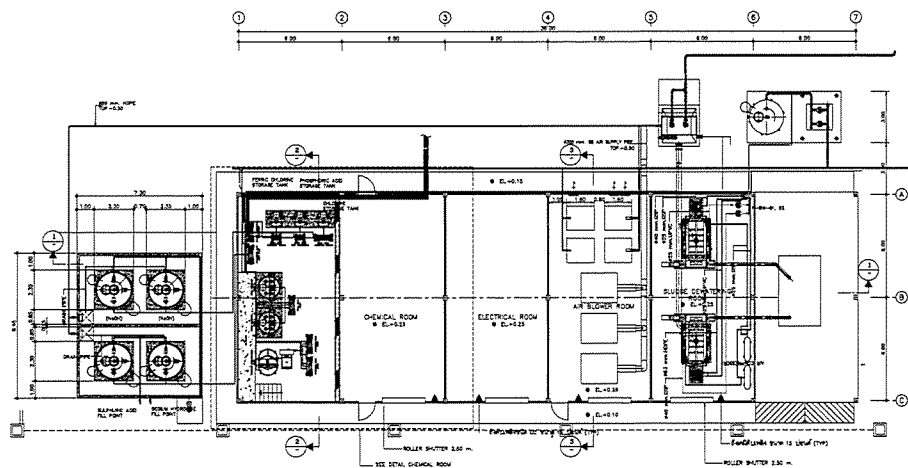


MACHINERY BUILDING PLAN
SCALE 1 : 100

หมายเหตุ : - 25/03/64 ±0.00 พื้นภายในอาคาร - 54.00 ซม. พื้นชั้น


| | |
|---|-------------|
| PROJECT : | |
| INDUSTRIAL ESTATE AUTHORITY OF THAILAND | |
| OWNER : | |
| DESIGNER : | |
| CONSULTANT : | |
| CONTRACTOR : | |
| P.T.A. CONSTRUCTION CO., LTD. | |
| CONSULTANT : | |
| STRUCTURAL ENGINEER : | |
| AS-BUILT DRAWING | |
| DRAWING TITLE : | |
| DRAWN BY : | |
| CHECKED BY : | |
| PAPER SIZE : A1 | |
| PLOT SCALE : A1=1:100 A3=1:200 | |
| DATE : 25/03/64 | |
| DRAWING NO. : | SHEET NO. : |
| AS-12-SN-1401 | |

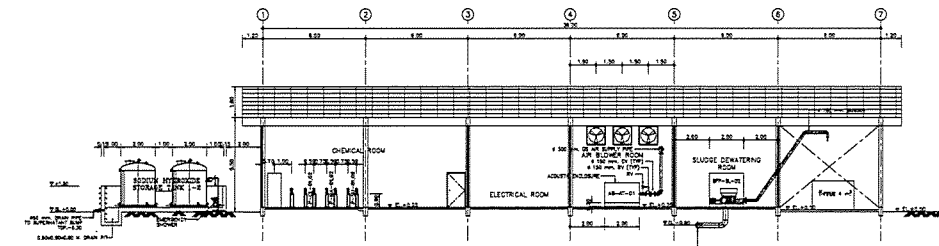


SECTION 1
SCALE 1 : 200

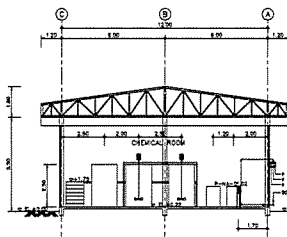

SECTION 2
SCALE 1 : 200

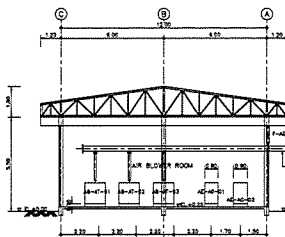



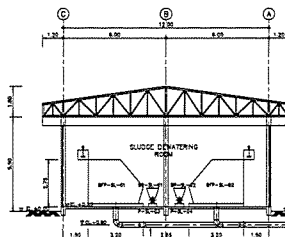


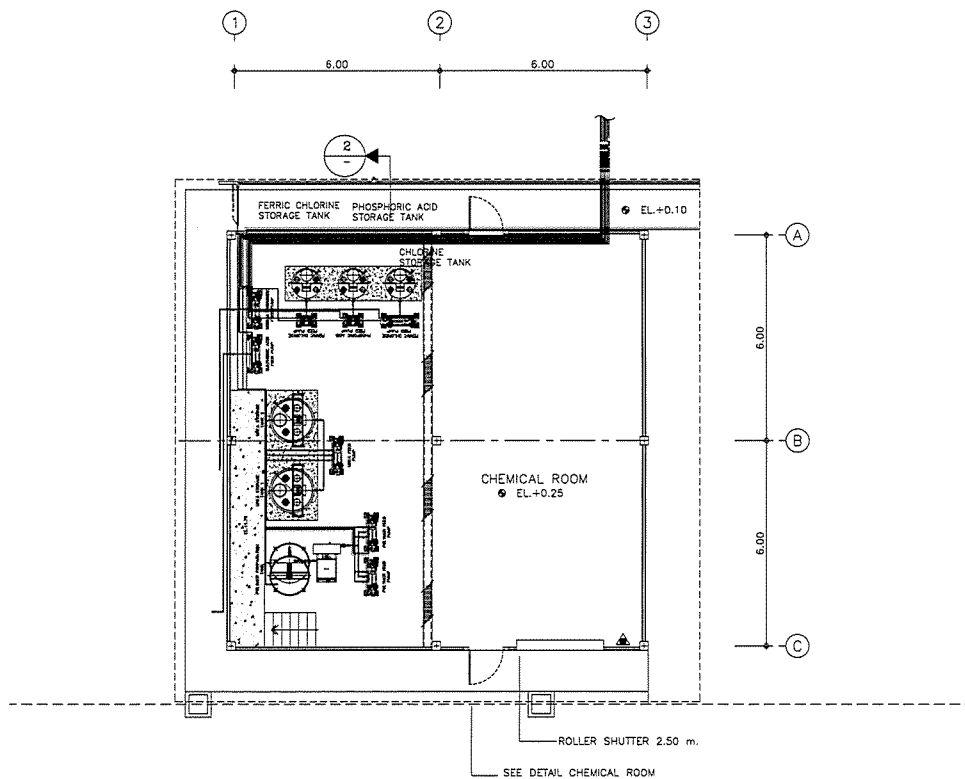
SECTION 3
SCALE 1 : 200








SECTION 4
SCALE 1 : 200



หมายเหตุ : ระดับพื้นดิน ±0.00 พื้นภายในอาคารระดับ +0.40 ยก พื้น

| | |
|--|-------------|
| PROJECT : โครงการก่อสร้างโรงงานบำบัดน้ำเสีย เทศบาลเมืองสุพรรณบุรี จังหวัดสุพรรณบุรี 22221 | |
| OWNER :  INDUSTRIAL ESTATE AUTHORITY OF THAILAND | |
| DESIGNER :  บริษัท เวย์ คอนซัลตัน จำกัด | |
| CONTRACTOR :  P.T.A.CONSTRUCTION CO.,LTD. บริษัท พีทีเอ คอนสตรัคชั่น จำกัด | |
| CONSULTANT :  บริษัท เวย์ คอนซัลตัน จำกัด | |
| STRUCTURAL ENGINEER :  บริษัท พีซีเอ็ม จำกัด | |
| AS-BUILT DRAWING | |
| DRAWING TITLE : อาคารบำบัดน้ำเสีย - ทั่วไป | |
| DRAWN BY : วิศวกรโยธา | |
| CHECKED BY : | |
| PAPER SIZE : A1 | |
| PLOT SCALE : A1=1:100 A3=1:200 | |
| DATE : 25/03/64 | |
| DRAWING NO. : AS-12-SN-1402 | SHEET NO. : |






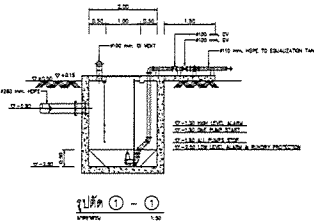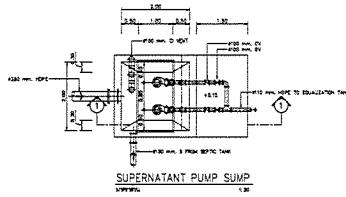


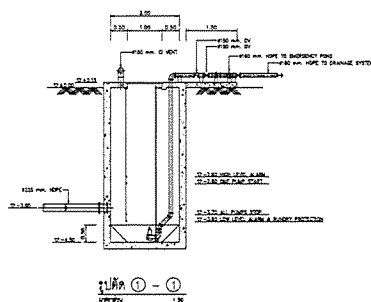
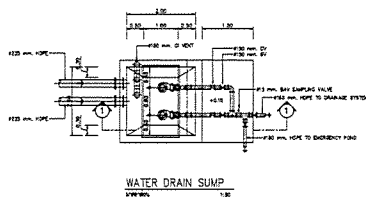
DETAIL CHEMICAL ROOM
SCALE 1 : 50

| | |
|--|-------------|
| PROJECT : โครงการก่อสร้างโรงงานบำบัดน้ำเสีย เทศบาลเมืองสุพรรณบุรี จังหวัดสุพรรณบุรี 22221 | |
| OWNER :  INDUSTRIAL ESTATE AUTHORITY OF THAILAND | |
| DESIGNER :  บริษัท เวย์ คอนซัลตัน จำกัด | |
| CONTRACTOR :  P.T.A.CONSTRUCTION CO.,LTD. บริษัท พีทีเอ คอนสตรัคชั่น จำกัด | |
| CONSULTANT :  บริษัท เวย์ คอนซัลตัน จำกัด | |
| STRUCTURAL ENGINEER :  บริษัท พีซีเอ็ม จำกัด | |
| AS-BUILT DRAWING | |
| DRAWING TITLE : ห้องเก็บสารเคมี | |
| DRAWN BY : วิศวกรโยธา | |
| CHECKED BY : | |
| PAPER SIZE : A1 | |
| PLOT SCALE : A1=1:100 A3=1:200 | |
| DATE : 25/03/64 | |
| DRAWING NO. : AS-12-SN-1403 | SHEET NO. : |



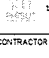








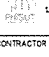




 

 

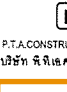




| | |
|--|-------------|
| PROJECT : | |
| DRAWN BY : - | |
| CHECKED BY : | |
| CHECKED BY : | |
| PAPER SIZE : A1 | |
| PLOT SCALE : A1=1:50 A2=1:100 | |
| DATE : 25/03/64 | |
| DRAWING NO. : | SHEET NO. : |
| AS-12-SN-1501 | |








 



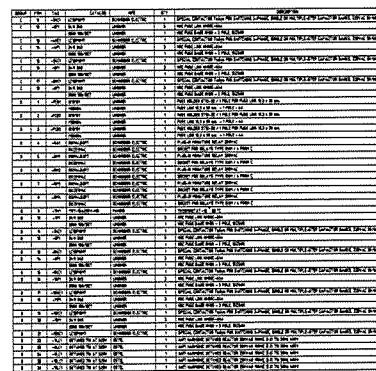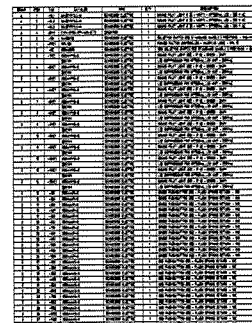
 





| | |
|----------------------------|--|
| OWNER : |  INDUSTRIAL ESTATE AUTHORITY OF THAILAND |
| DESIGNER : |  WE CONSULTANTS บริษัท เวย์ คอนซัลแตนท์ จำกัด  P.T.A. บริษัท พีทีเอ คอนซัลแตนท์ จำกัด |
| CONTRACTOR : |  P.T.A.CONSTRUCTION CO.,LTD. บริษัท พีทีเอคอนสตรัคชั่น จำกัด |
| PR | |
| RE | |
| CONSULTANT : |  WE CONSULTANTS บริษัท เวย์ คอนซัลแตนท์ จำกัด  PCM บริษัท พีซีเอ็ม จำกัด |
| STRUCTURAL ENGINEER | |
| AS-BUILT DRAWING | |
| DRAWING TITLE : | กฎเกณฑ์, ลักษณะ และ ข้อกำหนดทั่วไป ระบบไฟฟ้า |
| DRAWN BY : | |
| CHECKED BY : | |
| CHECKED BY : | |
| PAPER SIZE : | A1 |
| PLOT SCALE : | 1:300 |
| DATE | 25-03-64 |
| DRAWING NO.: | |
| AS-12-ME-101 | |



| | |
|---|-------------------|
| CONTRACTOR :  P.T.A. CONSTRUCTION CO., LTD. บริษัท พีทีเอ คอนสตรัคชั่น จำกัด | |
|  | |
| CONSULTANT :    PTA CONSTRUCTION CO., LTD. บริษัท พีทีเอ คอนสตรัคชั่น จำกัด | |
| STRUCTURAL ENGINEER :  | |
| AS-BUILT DRAWING | |
| DRAWING TITLE : MDB PANEL | |
| DRAWN BY : - | |
| CHECKED BY : - | |
| CHECKED BY : A1 | |
| PAPER SIZE : A1 | |
| PLOT SCALE : 1:100 | |
| DATE : 25/03/64 | |
| DRAWING NO. : AS-12-ME-201 | SHEET NO. : 01 |

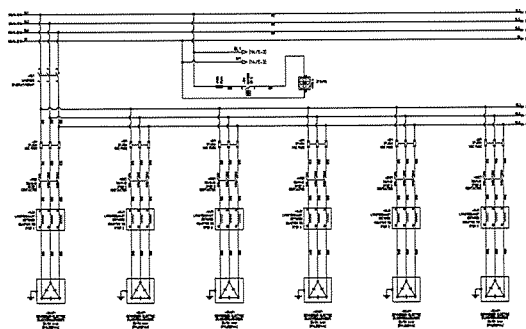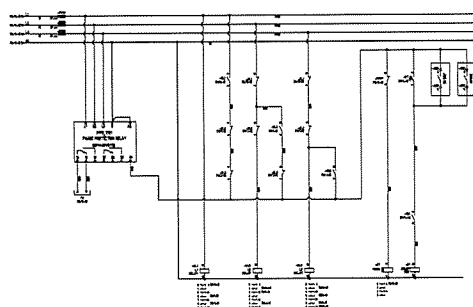

| | |
|--|---|
| PROJECT : | |
| CONTRACTOR : | |
|  P.T.A. CONSTRUCTION CO., LTD. บริษัท พีทีเอ คอนสตรัคชั่น จำกัด | |
| <div style="border: 2px solid orange; width: 100px; height: 50px; margin: 0 auto;"></div> | |
| CONSULTANT : | |
| STRUCTURAL ENGINEER : | |
| PROJECT MANAGER : | |
| <div style="border: 2px solid orange; width: 100px; height: 50px; margin: 0 auto;"></div> | |
| AS-BUILT DRAWING | |
| DRAWING TITLE : | |
| MDB PANEL | |
| DRAIN BY : - | |
| CHECKED BY : | |
| CHECKED BY : | |
| PAPER SIZE : A1 | |
| PLOT SCALE : 1:100 | |
| DATE : 25/03/64 | |
| DRAWING NO. : | SHEET NO. : |
| AS-12-ME-202 | 02 |



| | |
|---|---|
| CONTRACTOR :  P.T.A. CONSTRUCTION CO., LTD. บริษัท ปทีบีคอนสตรัคชั่น จำกัด | |
| CONSULTANT :  WE CONSULTANTS  PCM CONSULTANTS | |
| STRUCTURAL ENGINEER :  | |
| AS-BUILT DRAWING | |
| DRAWING TITLE : MDB PANEL | |
| DRAWN BY : - | |
| CHECKED BY : | |
| CHECKED BY : | |
| PAPER SIZE : A1 | |
| PLOT SCALE : 1:100 | |
| DATE : 25/03/64 | |
| DRAWING NO. : | SHEET NO. |
| AS-12-ME-203 | 03 |

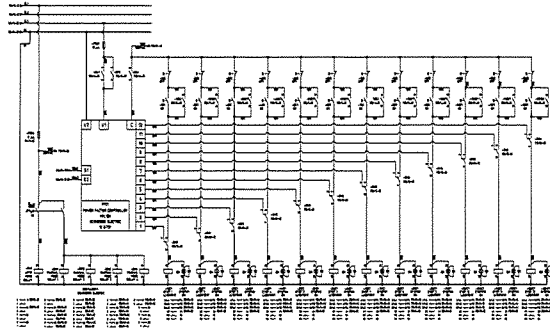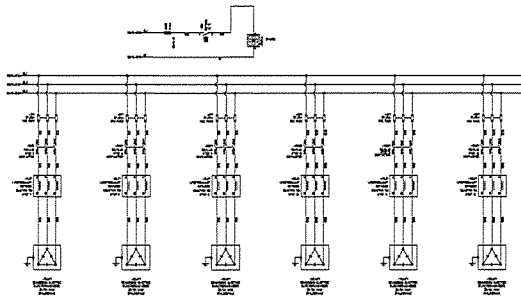

PROJECT :

CONTRACTOR :
P.T.A.
P.T.A. CONSTRUCTION CO., LTD.
บริษัท พี.ที.เอ.คอนสตรัคชั่น จำกัด

PROJECT MANAGER :
[Redacted]

CONSULTANT :

AS-BUILT DRAWING

DRAWING TITLE :
MDB PANEL

DRAWN BY :
CHECKED BY :
PAPER SIZE : A1
PLOT SCALE : 1:100
DATE : 25/03/64
DRAWING NO. : SHEET NO. :
AS-12-ME-204 04

PROJECT :




CONTRACTOR :
P.T.A.
P.T.A. CONSTRUCTION CO., LTD.
บริษัท พี.ที.เอ.คอนสตรัคชั่น จำกัด

CONSULTANT :
บริษัท วิศวกรรม
บริษัท วิศวกรรม




 


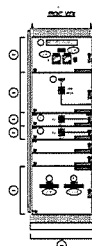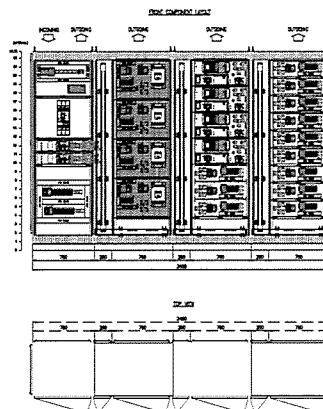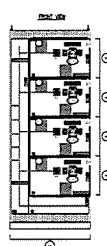

AS-BUILT DRAWING


DRAWING TITLE :
MCC-EQ PANEL

DRAWN BY :
CHECKED BY :
PAPER SIZE : A1
PLOT SCALE : 1:100
DATE : 25/03/64
DRAWING NO. : SHEET NO. :
AS-12-ME-301 01

[illegible]




| | |
|--|-----------|
| DESIGNER :   UCE CONSULTANTS บริษัท ยูซีอี คอนซัลตัน จำกัด PCM CONSULTANTS บริษัท พีซีเอ็ม คอนซัลตัน จำกัด | |
| CONTRACTOR :  P.T.A. CONSTRUCTION CO., LTD. บริษัท ป.ที.เอ. คอนสตรัคชั่น จำกัด | |
| CONSULTANT :   UCE CONSULTANTS บริษัท ยูซีอี คอนซัลตัน จำกัด PCM CONSULTANTS บริษัท พีซีเอ็ม คอนซัลตัน จำกัด | |
| STRUCTURAL ENGINEER :   UCE CONSULTANTS บริษัท ยูซีอี คอนซัลตัน จำกัด PCM CONSULTANTS บริษัท พีซีเอ็ม คอนซัลตัน จำกัด | |
| AS-BUILT DRAWING | |
| DRAWING TITLE : MCC-EQ PANEL | |
| DRAWN BY : - | |
| CHECKED BY : | |
| CHECKED BY : | |
| PAPER SIZE : A1 | |
| PLOT SCALE : 1:100 | |
| DATE : 25/03/64 | |
| DRAWING NO. : | SHEET NO. |
| AS-12-ME-302 | 02 |

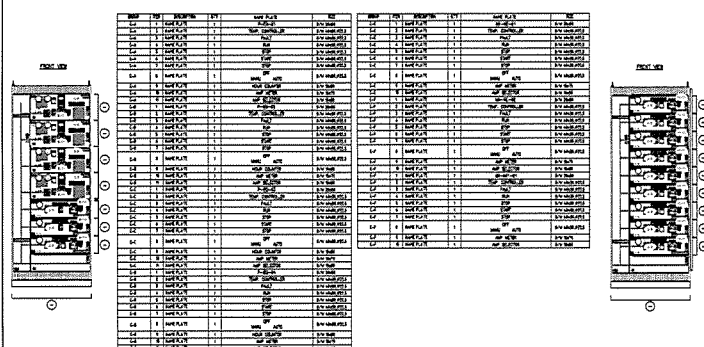





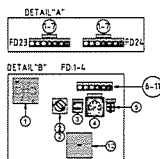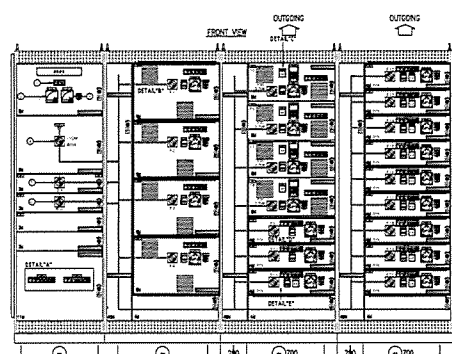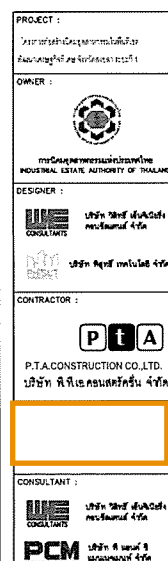





[illegible][illegible]

| | |
|-----------------------|-----------|
| STRUCTURAL ENGINEER : | |
| | |
| AS-BUILT DRAWING | |
| DRAWING TITLE : | |
| MCC-EQ PANEL | |
| DRAWN BY : - | |
| CHECKED BY : | |
| CHECKED BY : | |
| PAPER SIZE : A1 | |
| PILOT SCALE : 1:100 | |
| DATE : 25/03/64 | |
| DRAWING NO. : | SHEET NO. |
| AS-12-ME-303 | 03 |

| | |
|---|--|
| DESIGNER : <div style="display: flex; justify-content: space-between;"> <div style="width: 45%;">  </div> <div style="width: 50%;"> บริษัท ยูซี คอนซัลแตนท์ จำกัด UCE CONSULTANTS </div> </div> | |
| CONTRACTOR : <div style="text-align: center;">  </div> P.T.A. CONSTRUCTION CO., LTD. บริษัท พี.ที.เอ. คอนสตรัคชั่น จำกัด | |
| CONSULTANT : <div style="display: flex; justify-content: space-between;"> <div style="width: 45%;">  </div> <div style="width: 50%;"> บริษัท ยูซี คอนซัลแตนท์ จำกัด UCE CONSULTANTS </div> </div> | |
| DATE : 25/03/64 | |
| AS-BUILT DRAWING | |
| DRAWING TITLE : MCC-EQ PANEL | |
| DRAWN BY : - | |
| CHECKED BY : | |
| PAPER SIZE : A1 | |
| PLOT SCALE : 1:100 | |
| DRAWING NO. : | |
| SHEET NO. : | |
| AS-12-ME-304 | |
| 04 | |


| | |
|---|--|
| AS-BUILT DRAWING | |
| DRAWING TITLE : | |
| MCC-EQ PANEL | |
| DRAWN BY : - | |
| CHECKED BY : | |
| PAPER SIZE : A1 | |
| PLOT SCALE : 1:120 | |
| DATE : 25/03/64 | |
| DRAWING NO. : | SHEET NO. : |
| AS-12-ME-305 | 05 |

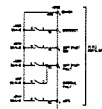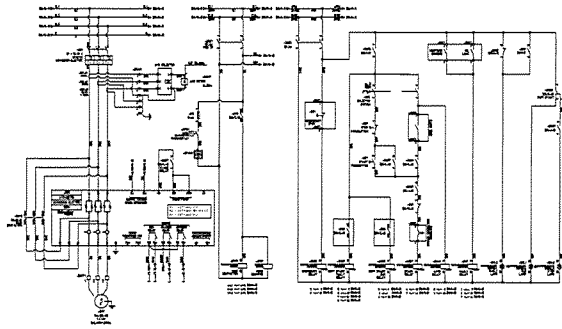

TERMINAL LIST

| -5XC1 | |
|-------|---|
| 3P24 | 1 |
| 3P23 | 2 |
| 3P22 | 3 |
| 3P21 | 4 |
| 3P20 | 5 |
| 3P19 | 6 |
| 3P18 | 7 |
| 3P17 | 8 |

| -5XC2 | |
|-------|---|
| 3P10 | 1 |
| 3P11 | 2 |
| 3P12 | 3 |
| 3P13 | 4 |
| 3P14 | 5 |
| 3P15 | 6 |
| 3P16 | 7 |

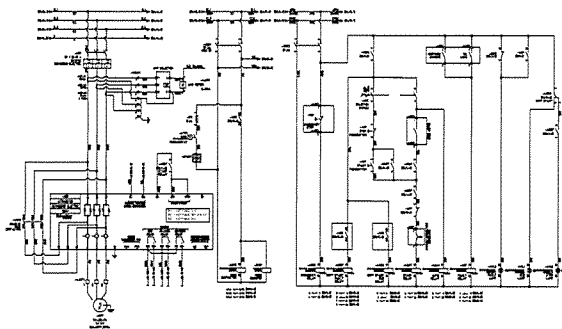

TERMINAL LIST

| -4XC1 | |
|-------|---|
| 4P24 | 1 |
| 4P23 | 2 |
| 4P22 | 3 |
| 4P21 | 4 |
| 4P20 | 5 |
| 4P19 | 6 |
| 4P18 | 7 |
| 4P17 | 8 |

| -4XC2 | |
|-------|---|
| 4P10 | 1 |
| 4P11 | 2 |
| 4P12 | 3 |
| 4P13 | 4 |
| 4P14 | 5 |
| 4P15 | 6 |
| 4P16 | 7 |

PROJECT :

AS-BUILT DRAWING

DRAWING TITLE :
MCC-EQ PANEL

DRAWN BY : -
CHECKED BY :
CHECKED BY :
PAPER SIZE : A1
PLOT SCALE : 1:100
DATE : 25/03/64
DRAWING NO. : SHEET NO. :
AS-12-ME-305 08

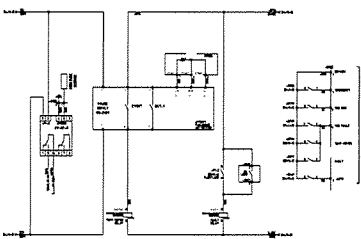
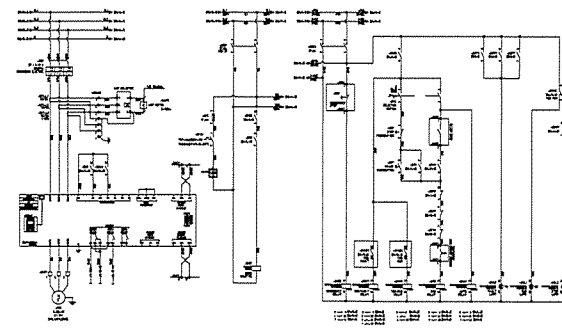


TERMINAL LIST

| -5XC1 | |
|-------|---|
| 5P24 | 1 |
| 5P23 | 2 |
| 5P22 | 3 |
| 5P21 | 4 |
| 5P20 | 5 |
| 5P19 | 6 |

| -5XC2 | |
|-------|----|
| 5P10 | 1 |
| 5P11 | 2 |
| 5P12 | 3 |
| 5P13 | 4 |
| 5P14 | 5 |
| 5P15 | 6 |
| 5P16 | 7 |
| 5P17 | 8 |
| 5P18 | 9 |
| 5P19 | 10 |
| 5P20 | 11 |

| -5XC3 | |
|-------|---|
| 5P21 | 1 |
| 5P22 | 2 |

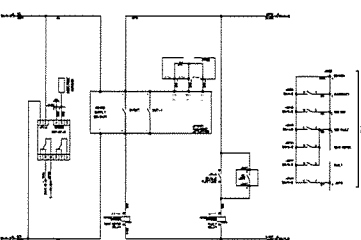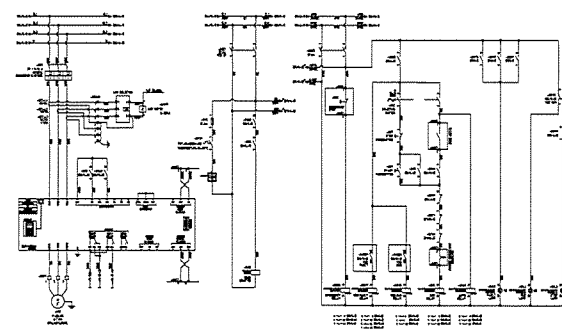

TERMINAL LIST

| -6XC1 | |
|-------|---|
| 6P24 | 1 |
| 6P23 | 2 |
| 6P22 | 3 |
| 6P21 | 4 |
| 6P20 | 5 |
| 6P19 | 6 |

| -6XC2 | |
|-------|----|
| 6P10 | 1 |
| 6P11 | 2 |
| 6P12 | 3 |
| 6P13 | 4 |
| 6P14 | 5 |
| 6P15 | 6 |
| 6P16 | 7 |
| 6P17 | 8 |
| 6P18 | 9 |
| 6P19 | 10 |
| 6P20 | 11 |

| -6XC3 | |
|-------|---|
| 6P21 | 1 |
| 6P22 | 2 |

PROJECT :



AS-BUILT DRAWING

DRAWING TITLE :
MCC-EQ PANEL

DRAWN BY : -
CHECKED BY :
CHECKED BY :
PAPER SIZE : A1
PLOT SCALE : 1:100
DATE : 25/03/64
DRAWING NO. : SHEET NO. :
AS-12-ME-309 09

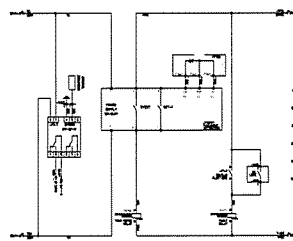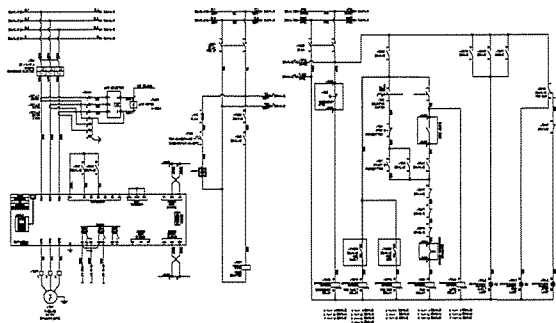

| TERMINAL LIST | |
|---------------|----|
| -7XC1 | |
| +7P24 | 1 |
| 3854 | 2 |
| 3855 | 3 |
| 3856 | 4 |
| +7P24 | 5 |
| 3954 | 6 |
| -7XC2 | |
| 3851 | 1 |
| 3852 | 2 |
| +24XC | 3 |
| 134 | 4 |
| 135 | 5 |
| 136 | 6 |
| 137 | 7 |
| +DV164 | 8 |
| +DV164 | 9 |
| +V164 | 10 |
| +V164 | 11 |
| -7XC3 | |
| 7K01 | 1 |
| 7K02 | 2 |

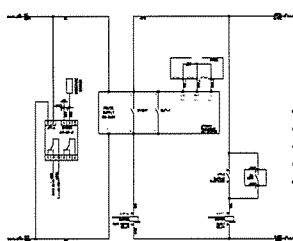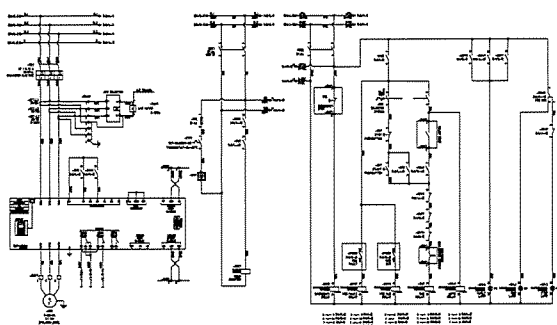

| TERMINAL LIST | |
|---------------|----|
| -8XC1 | |
| +8P24 | 1 |
| 4054 | 2 |
| 4055 | 3 |
| 4056 | 4 |
| +8P24 | 5 |
| 4054 | 6 |
| -8XC2 | |
| 4051 | 1 |
| 4052 | 2 |
| +24XC | 3 |
| 134 | 4 |
| 135 | 5 |
| 136 | 6 |
| 137 | 7 |
| +DV164 | 8 |
| +DV164 | 9 |
| +V164 | 10 |
| +V164 | 11 |
| -8XC3 | |
| 8K01 | 1 |
| 8K02 | 2 |




AS-BUILT DRAWING

DRAWING TITLE :
MCC-EQ PANEL

DRAWN BY : -
CHECKED BY :
CHECKED BY :
PAPER SIZE : A1
PLOT SCALE : 1:100
DATE : 25/03/64
DRAWING NO. : SHEET NO. :
AS-12-ME-310 10

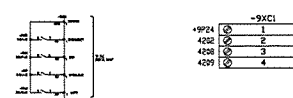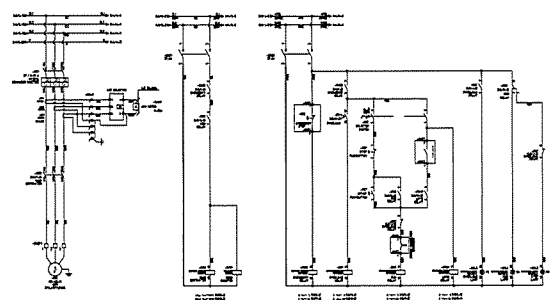

| TERMINAL LIST | |
|---------------|---|
| -9XC1 | |
| +9P24 | 1 |
| 4252 | 2 |
| -9XC2 | |
| 4251 | 1 |
| 4252 | 2 |
| +24XC | 3 |
| 143 | 4 |
| 144 | 5 |
| 145 | 6 |
| 146 | 7 |

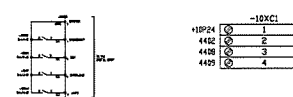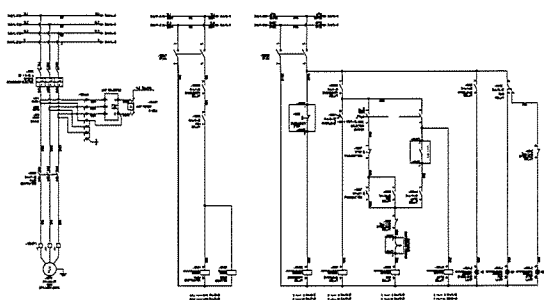

| TERMINAL LIST | |
|---------------|---|
| -10XC1 | |
| +10P24 | 1 |
| -10XC2 | |
| 4451 | 1 |
| 4452 | 2 |
| +24XC | 3 |
| 144 | 4 |
| 145 | 5 |
| 146 | 6 |
| 147 | 7 |




AS-BUILT DRAWING

DRAWING TITLE :
MCC-EQ PANEL

DRAWN BY : -
CHECKED BY :
CHECKED BY :
PAPER SIZE : A1
PLOT SCALE : 1:100
DATE : 25/03/64
DRAWING NO. : SHEET NO. :
AS-12-ME-311 11

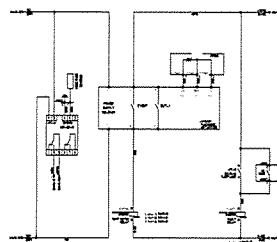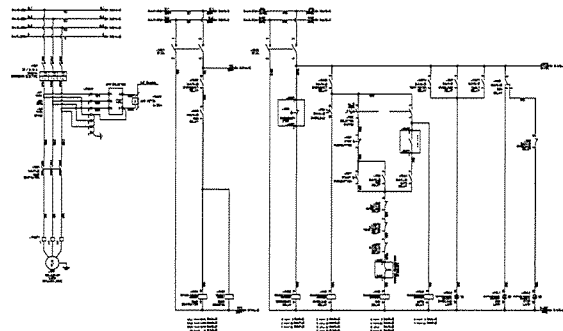

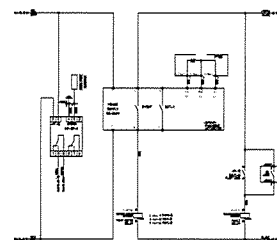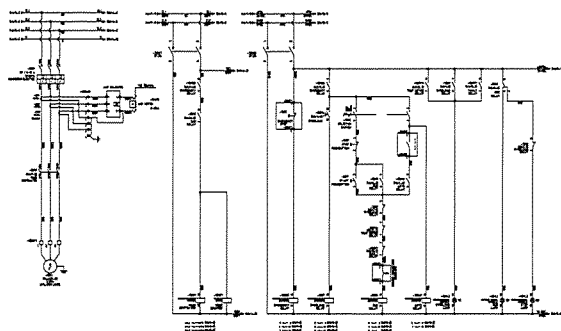



AS-BUILT DRAWING

DRAWING TITLE :
MCC-EQ PANEL

DRAWN BY : -
CHECKED BY :
CHECKED BY :
PAPER SIZE : A1
PLOT SCALE : 1:100
DATE : 25/03/64
DRAWING NO. : SHEET NO. :
AS-12-ME-312 12

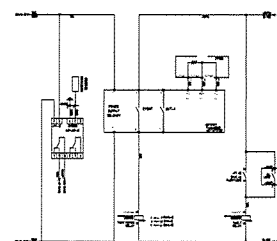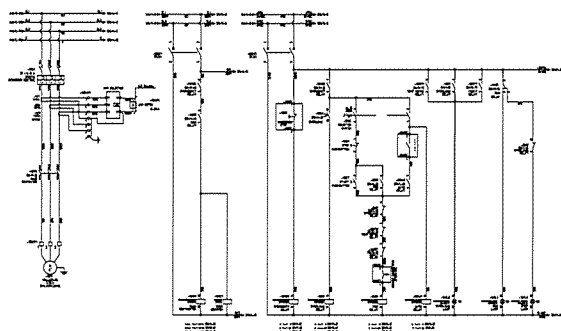

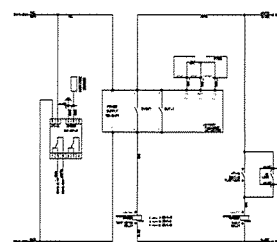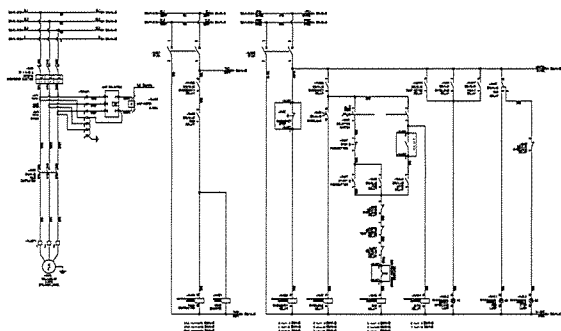



AS-BUILT DRAWING

DRAWING TITLE :
MCC-EQ PANEL

DRAWN BY : -
CHECKED BY :
CHECKED BY :
PAPER SIZE : A1
PLOT SCALE : 1:100
DATE : 25/03/64
DRAWING NO. : SHEET NO. :
AS-12-ME-313 13

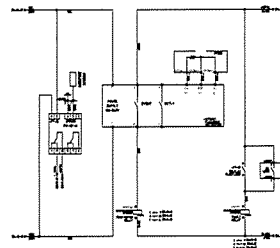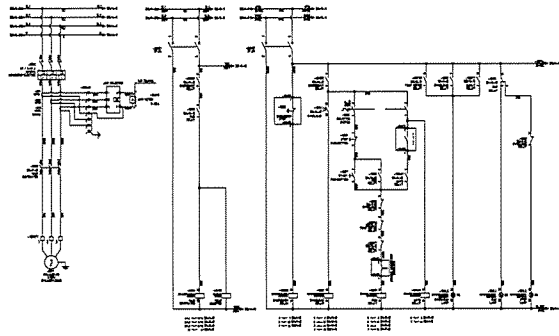

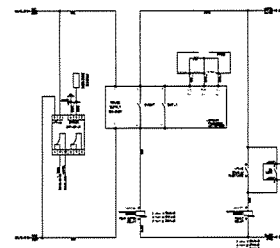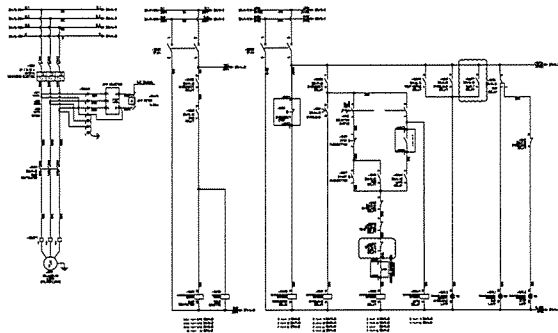



AS-BUILT DRAWING

DRAWING TITLE :
MCC-EQ PANEL

DRAWN BY : -
CHECKED BY :
CHECKED BY :
PAPER SIZE : A1
PLOT SCALE : 1:100
DATE : 25/03/64
DRAWING NO. : SHEET NO. :
AS-12-ME-314 14

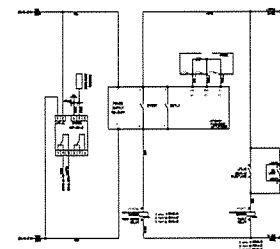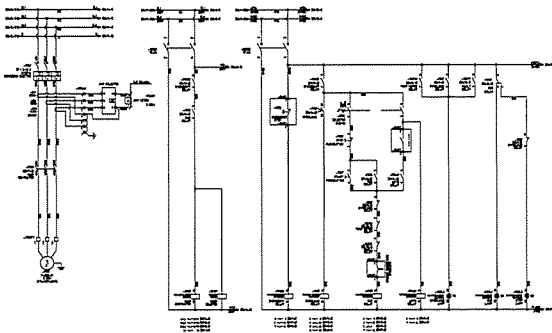

| TERMINAL LIST | | |
|---------------|---|---|
| -17XC1 | | |
| 17P24 | 1 | 1 |
| 5802 | 2 | 2 |
| 5803A | 3 | 3 |
| 5810 | 4 | 4 |
| -17XC2 | | |
| 5811 | 1 | 1 |
| 5812 | 2 | 2 |
| 240C | 3 | 3 |
| 18.9 | 4 | 4 |
| 18.1 | 5 | 5 |
| 18.2 | 6 | 6 |
| 18.3 | 7 | 7 |
| -17TH1 | | |
| 5901 | 1 | 1 |
| 5902 | 2 | 2 |
| 5903 | 3 | 3 |

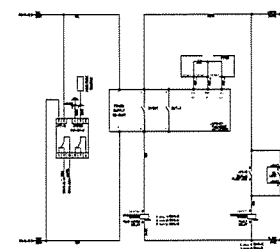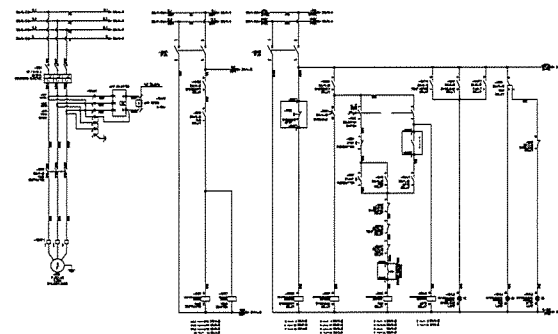

| TERMINAL LIST | | |
|---------------|---|---|
| -18XC1 | | |
| 18P24 | 1 | 1 |
| 6002 | 2 | 2 |
| 6003A | 3 | 3 |
| 6010 | 4 | 4 |
| -18XC2 | | |
| 6011 | 1 | 1 |
| 6012 | 2 | 2 |
| 240C | 3 | 3 |
| 18.4 | 4 | 4 |
| 18.5 | 5 | 5 |
| 18.6 | 6 | 6 |
| 18.7 | 7 | 7 |
| -18TH1 | | |
| 6101 | 1 | 1 |
| 6102 | 2 | 2 |
| 6103 | 3 | 3 |

PROJECT :
โครงการพัฒนาระบบไฟฟ้า
สำหรับโรงงานอุตสาหกรรม

OWNER :
P.T.A. INDUSTRIAL ESTATE AUTHORITY OF THAILAND

DESIGNER :
บริษัท พี.ที.เอ. จำกัด

CONTRACTOR :
P.T.A. CONSTRUCTION CO., LTD.
บริษัท พี.ที.เอ.คอนสตรัคชั่น จำกัด



CONSULTANT :
บริษัท พี.ที.เอ. จำกัด

STRUCTURAL ENGINEER :



AS-BUILT DRAWING

DRAWING TITLE :
MCC-EQ PANEL

DRAWN BY : -
CHECKED BY :
CHECKED BY :
PAPER SIZE : A1
PLOT SCALE : 1:100
DATE : 25/03/64
DRAWING NO. : SHEET NO. :
AS-12-ME-315 15

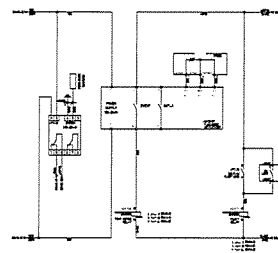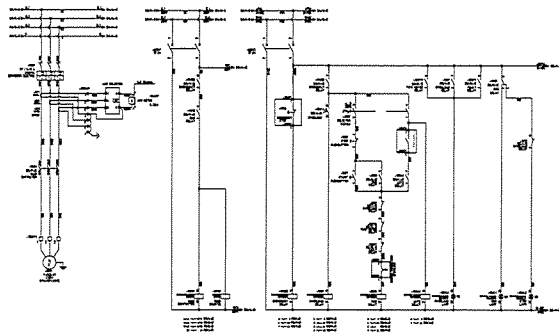

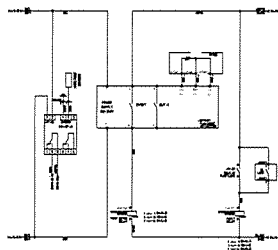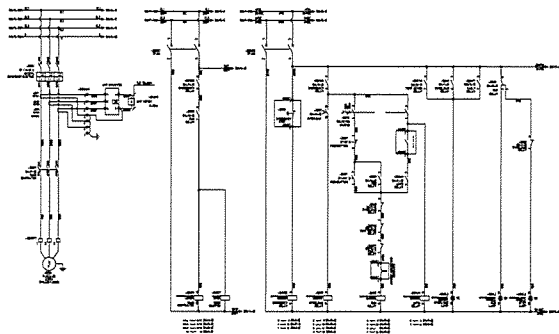


| TERMINAL LIST | | |
|---------------|---|---|
| -19XC1 | | |
| 19P24 | 1 | 1 |
| 6202 | 2 | 2 |
| 6209A | 3 | 3 |
| 6210 | 4 | 4 |
| -19XC2 | | |
| 6211 | 1 | 1 |
| 6212 | 2 | 2 |
| +24XC | 3 | 3 |
| 191 | 4 | 4 |
| 191 | 5 | 5 |
| 192 | 6 | 6 |
| 193 | 7 | 7 |
| -19TH1 | | |
| 6301 | 1 | 1 |
| 6302 | 2 | 2 |
| 6303 | 3 | 3 |






| TERMINAL LIST | | |
|---------------|---|---|
| -20XC1 | | |
| 20P24 | 1 | 1 |
| 6402 | 2 | 2 |
| 6409A | 3 | 3 |
| 6410 | 4 | 4 |
| -20XC2 | | |
| 6411 | 1 | 1 |
| 6412 | 2 | 2 |
| +24XC | 3 | 3 |
| 194 | 4 | 4 |
| 195 | 5 | 5 |
| 196 | 6 | 6 |
| 197 | 7 | 7 |
| -20TH1 | | |
| 6501 | 1 | 1 |
| 6502 | 2 | 2 |
| 6503 | 3 | 3 |

PROJECT :
โครงการพัฒนาระบบสาธารณูปโภค
และสิ่งอำนวยความสะดวกภายใน
โครงการพัฒนาที่ดิน

OWNER :


DESIGNER :
 WE CONSULTING
บริษัท เวิลด์ อีควิตี้
คอนซัลแตนท์ จำกัด
 PCM CONSULTING
บริษัท พีซีเอ็ม
คอนซัลแตนท์ จำกัด

CONTRACTOR :

P.T.A. CONSTRUCTION CO. LTD.
บริษัท พี.ที.เอ.คอนสตรัคชั่น จำกัด

CONSULTANT :
 WE CONSULTING
บริษัท เวิลด์ อีควิตี้
คอนซัลแตนท์ จำกัด
 PCM CONSULTING
บริษัท พีซีเอ็ม
คอนซัลแตนท์ จำกัด

STRUCTURAL ENGINEER :

PROJECT MANAGER :
วิศวกร สุทธิยา นิลดี

RESIDENT ENGINEER :

AS-BUILT DRAWING

DRAWING TITLE :
MCC-EQ PANEL

DRAWN BY : -


CHECKED BY :
วิศวกร สุทธิยา นิลดี

PAPER SIZE : A1


PLOT SCALE : 1:100

DATE : 25/03/64

DRAWING NO. : SHEET NO. :
AS-12-ME-316 16

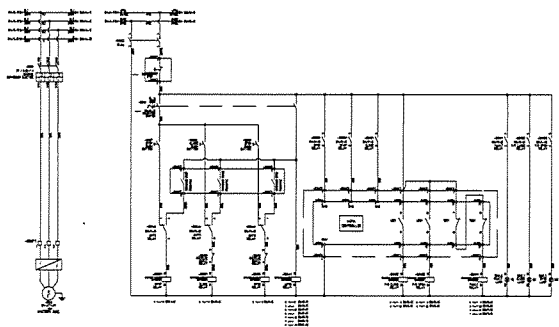

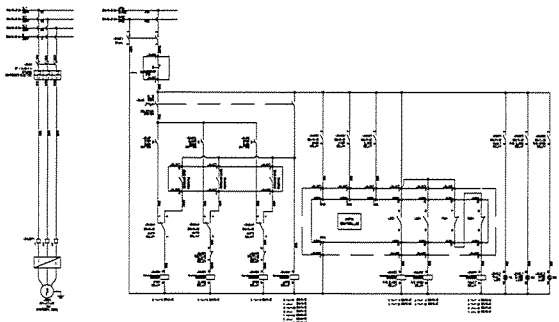


| TERMINAL LIST | | |
|---------------|----|----|
| -23XC1 | | |
| 23P24 | 1 | 1 |
| 6600 | 2 | 2 |
| -23XC2 | | |
| 6607 | 1 | 1 |
| 6605 | 2 | 2 |
| 6607 | 3 | 3 |
| 6609 | 4 | 4 |
| +24XC | 5 | 5 |
| 1181 | 6 | 6 |
| 1182 | 7 | 7 |
| 1183 | 8 | 8 |
| 6607 | 9 | 9 |
| 6607 | 10 | 10 |
| 20029 | 11 | 11 |
| -23XC3 | | |
| 6611 | 1 | 1 |
| 6612 | 2 | 2 |
| 6613 | 3 | 3 |
| +23P0 | 4 | 4 |
| 6600 | 5 | 5 |
| 6614 | 6 | 6 |
| 6600 | 7 | 7 |
| 6615 | 8 | 8 |
| 6600 | 9 | 9 |
| 6616 | 10 | 10 |






| TERMINAL LIST | | |
|---------------|----|----|
| -24XC1 | | |
| 24P24 | 1 | 1 |
| 6600 | 2 | 2 |
| -24XC2 | | |
| 6607 | 1 | 1 |
| 6605 | 2 | 2 |
| 6607 | 3 | 3 |
| 6609 | 4 | 4 |
| +24XC | 5 | 5 |
| 1184 | 6 | 6 |
| 1185 | 7 | 7 |
| 1186 | 8 | 8 |
| 1187 | 9 | 9 |
| 6607 | 10 | 10 |
| 20030 | 11 | 11 |
| -24XC3 | | |
| 6611 | 1 | 1 |
| 6612 | 2 | 2 |
| 6613 | 3 | 3 |
| +24P0 | 4 | 4 |
| 6600 | 5 | 5 |
| 6614 | 6 | 6 |
| 6600 | 7 | 7 |
| 6615 | 8 | 8 |
| 6600 | 9 | 9 |
| 6616 | 10 | 10 |

PROJECT :
โครงการพัฒนาระบบสาธารณูปโภค
และสิ่งอำนวยความสะดวกภายใน
โครงการพัฒนาที่ดิน

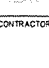OWNER :


DESIGNER :
 WE CONSULTING
บริษัท เวิลด์ อีควิตี้
คอนซัลแตนท์ จำกัด
 PCM CONSULTING
บริษัท พีซีเอ็ม
คอนซัลแตนท์ จำกัด

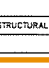CONTRACTOR :

P.T.A. CONSTRUCTION CO. LTD.
บริษัท พี.ที.เอ.คอนสตรัคชั่น จำกัด

CONSULTANT :
 WE CONSULTING
บริษัท เวิลด์ อีควิตี้
คอนซัลแตนท์ จำกัด
 PCM CONSULTING
บริษัท พีซีเอ็ม
คอนซัลแตนท์ จำกัด

STRUCTURAL ENGINEER :

AS-BUILT DRAWING

DRAWING TITLE :
MCC-EQ PANEL

DRAWN BY : -


CHECKED BY :
วิศวกร สุทธิยา นิลดี

PAPER SIZE : A1

PLOT SCALE : 1:100

DATE : 25/03/64

DRAWING NO. : SHEET NO. :
AS-12-ME-317 17

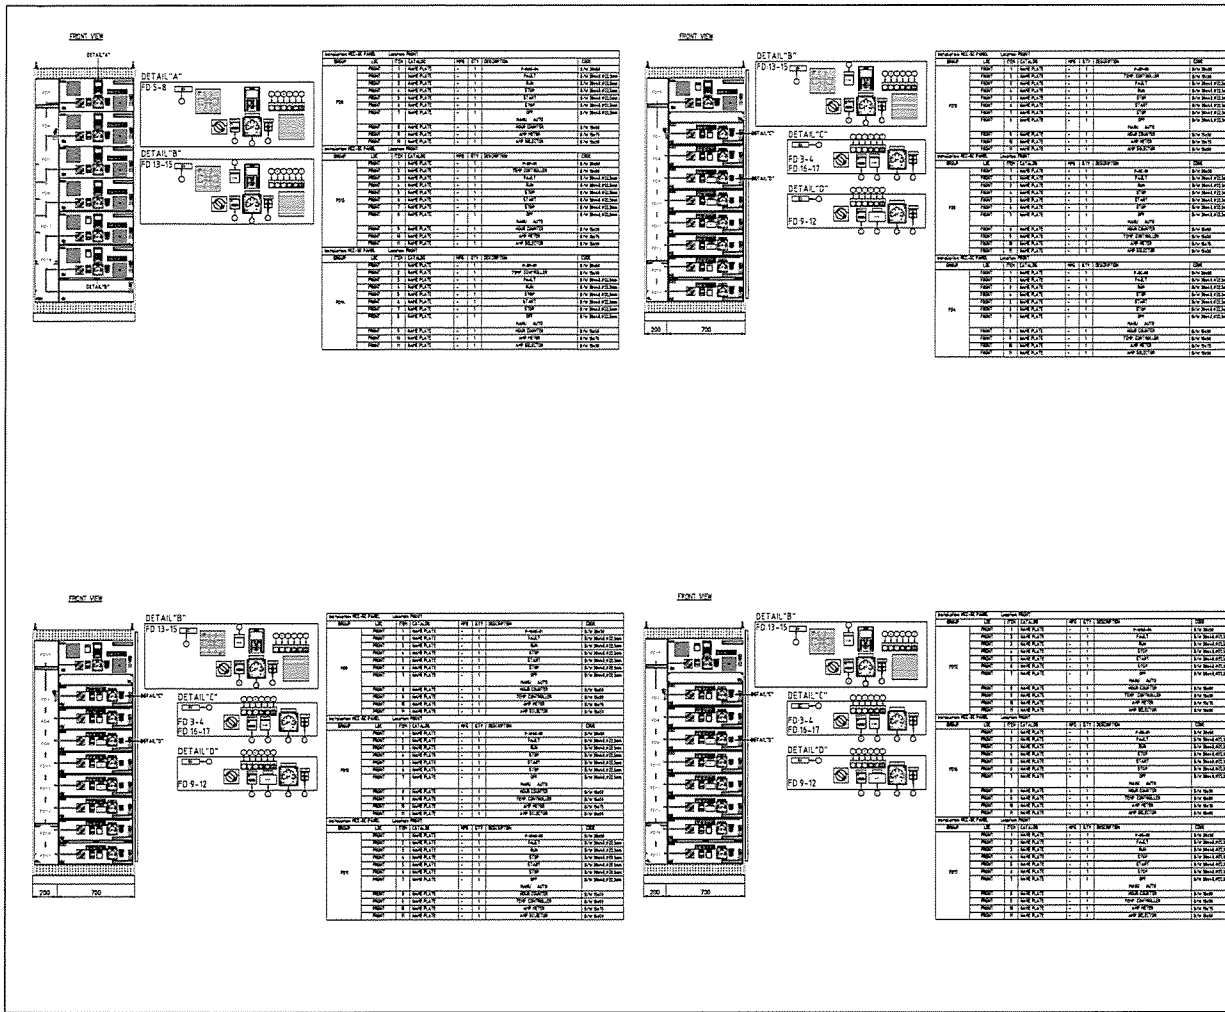

PROJECT :
Industrial Estate Authority of Thailand

OWNER :
Industrial Estate Authority of Thailand

DESIGNER :
P.T.A. CONSULTING CO., LTD.

CONTRACTOR :
P.T.A. CONSTRUCTION CO., LTD.


CONSULTANT :
P.T.A. CONSULTING CO., LTD.

STRUCTURAL ENGINEER :
P.T.A. CONSULTING CO., LTD.

AS-BUILT DRAWING

DRAWING TITLE :
MCC-SC PANEL

DRAWN BY :
CHECKED BY :
CHECKED BY :
PAPER SIZE : A1
PLOT SCALE : 1:100
DATE : 25/03/64
DRAWING NO. : SHEET NO. :
AS-12-ME-403 03

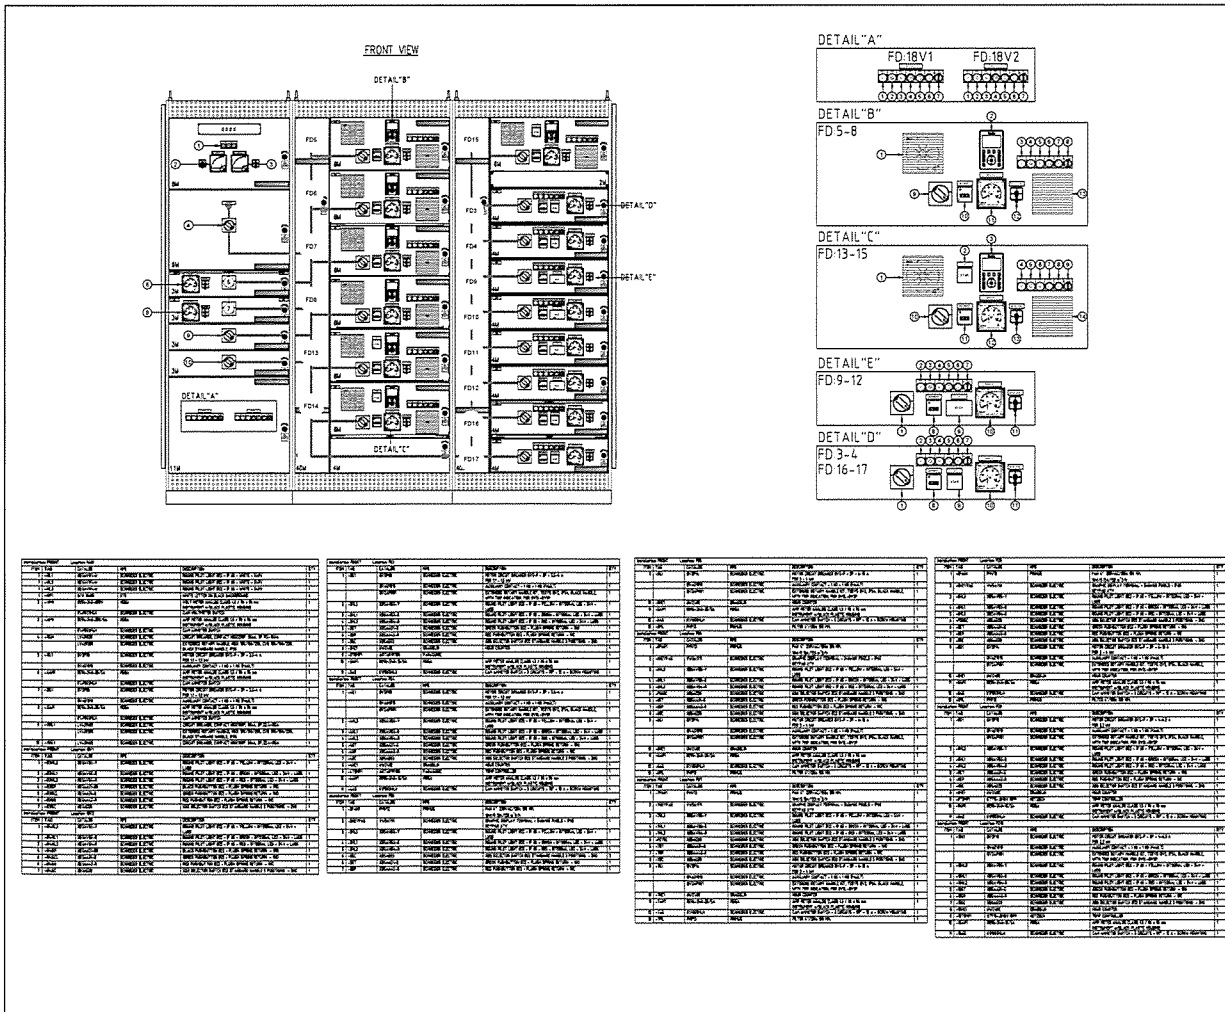

PROJECT :
Industrial Estate Authority of Thailand

OWNER :
Industrial Estate Authority of Thailand

DESIGNER :
P.T.A. CONSULTING CO., LTD.

CONTRACTOR :
P.T.A. CONSTRUCTION CO., LTD.


CONSULTANT :
P.T.A. CONSULTING CO., LTD.

STRUCTURAL ENGINEER :
P.T.A. CONSULTING CO., LTD.

AS-BUILT DRAWING

DRAWING TITLE :
MCC-SC PANEL

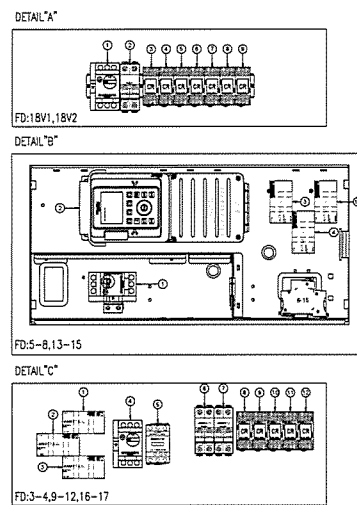


 


DRAWN BY :
CHECKED BY :
CHECKED BY :
PAPER SIZE : A1
PLOT SCALE : 1:100
DATE : 25/03/64
DRAWING NO. : SHEET NO. :
AS-12-ME-404 04



| | |
|---|----------------------------------|
| PROJECT : | |
| โครงการพัฒนาระบบสาธารณูปโภค สาธารณูปโภคพื้นฐานโครงการ มสส.1 | |
| OWNER : | |
|  หน่วยงานราชการ/หน่วยงานของรัฐ INDUSTRIAL ESTATE AUTHORITY OF THAILAND | |
| DESIGNER : | |
| CONTRACTOR : | |
|  P.T.A. CONSTRUCTION CO. LTD. บริษัท พี.ที.เอ.คอนสตรัคชั่น จำกัด | |
| <div style="border: 1px solid black; height: 40px; width: 100%;"></div> | |
| CONSULTANT : | |
| STRUCTURAL ENGINEER : | |
| <div style="border: 1px solid black; height: 20px; width: 100%;"></div> | |
| <div style="border: 1px solid black; height: 40px; width: 100%;"></div> | |
| AS-BUILT DRAWING | |
| DRAWING TITLE : | |
| MCC-SC PANEL | |
| DRAWN BY : - | |
| CHECKED BY : | |
| CHECKED BY : | |
| PAPER SIZE : A1 | |
| PLOT SCALE : 1:100 | |
| DATE : 25/03/64 | |
| DRAWING NO. : | SHEET NO. : |
| AS-12-ME-40B | 06 |

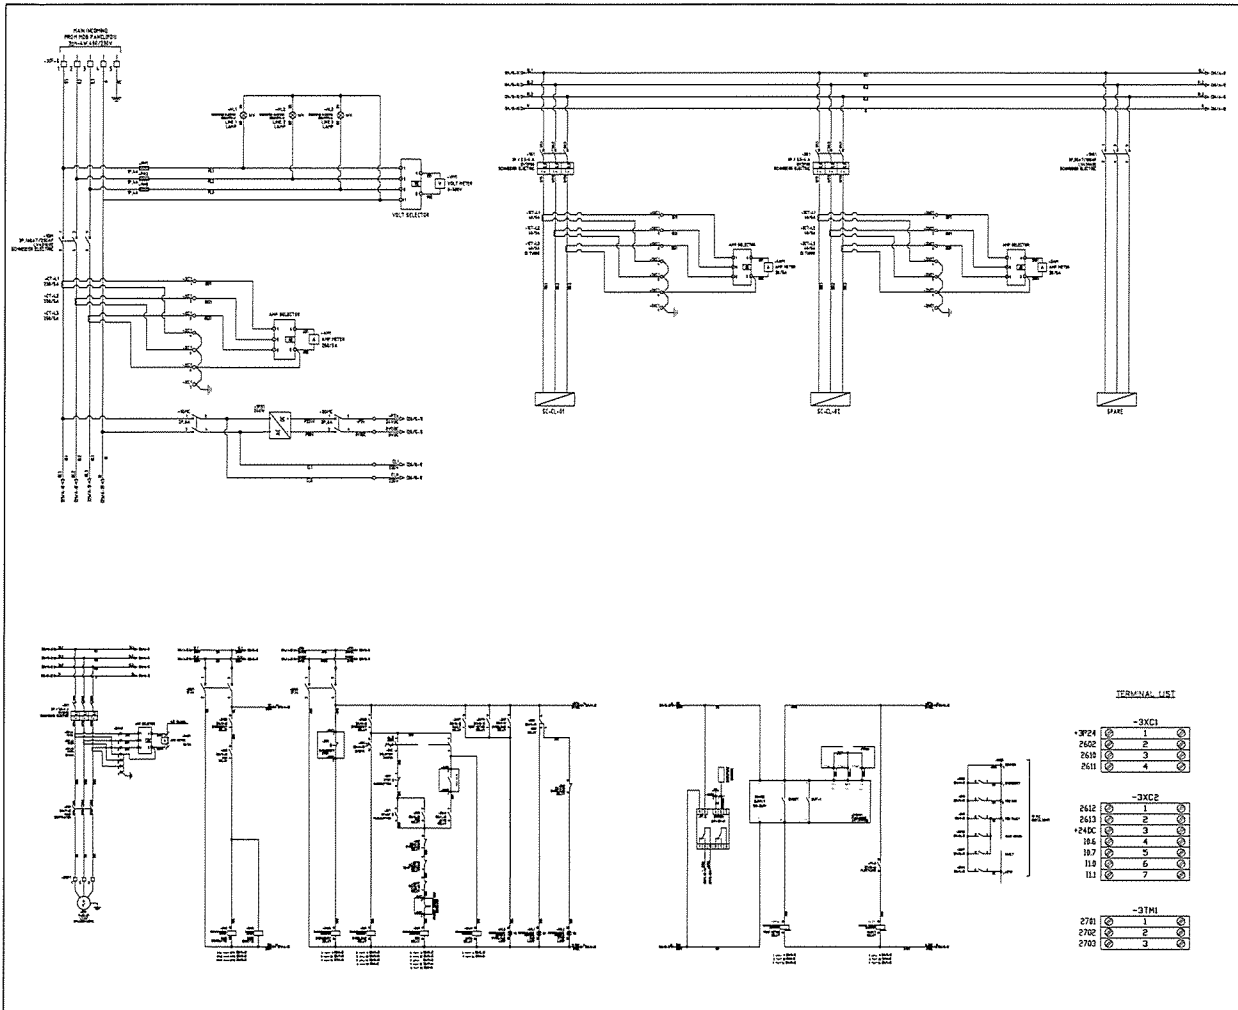

PROJECT :
โครงการพัฒนาระบบสาธารณูปโภค
และสิ่งอำนวยความสะดวก

OWNER :

CONTRACTOR :
P.T.A.
P.T.A. CONSTRUCTION CO., LTD.
บริษัท พี.ที.เอ. คอนสตรัคชั่น จำกัด


CONSULTANT :
PCM บริษัท พี.ซี.เอ็ม. จำกัด

STRUCTURAL ENGINEER :
[Redacted]

AS-BUILT DRAWING

DRAWING TITLE :
MCC-SC PANEL

DRAWN BY : -
CHECKED BY : -
PAPER SIZE : A1
PLOT SCALE : 1:100
DATE : 25/03/64
DRAWING NO. : SHEET NO. :
AS-12-ME-407 07

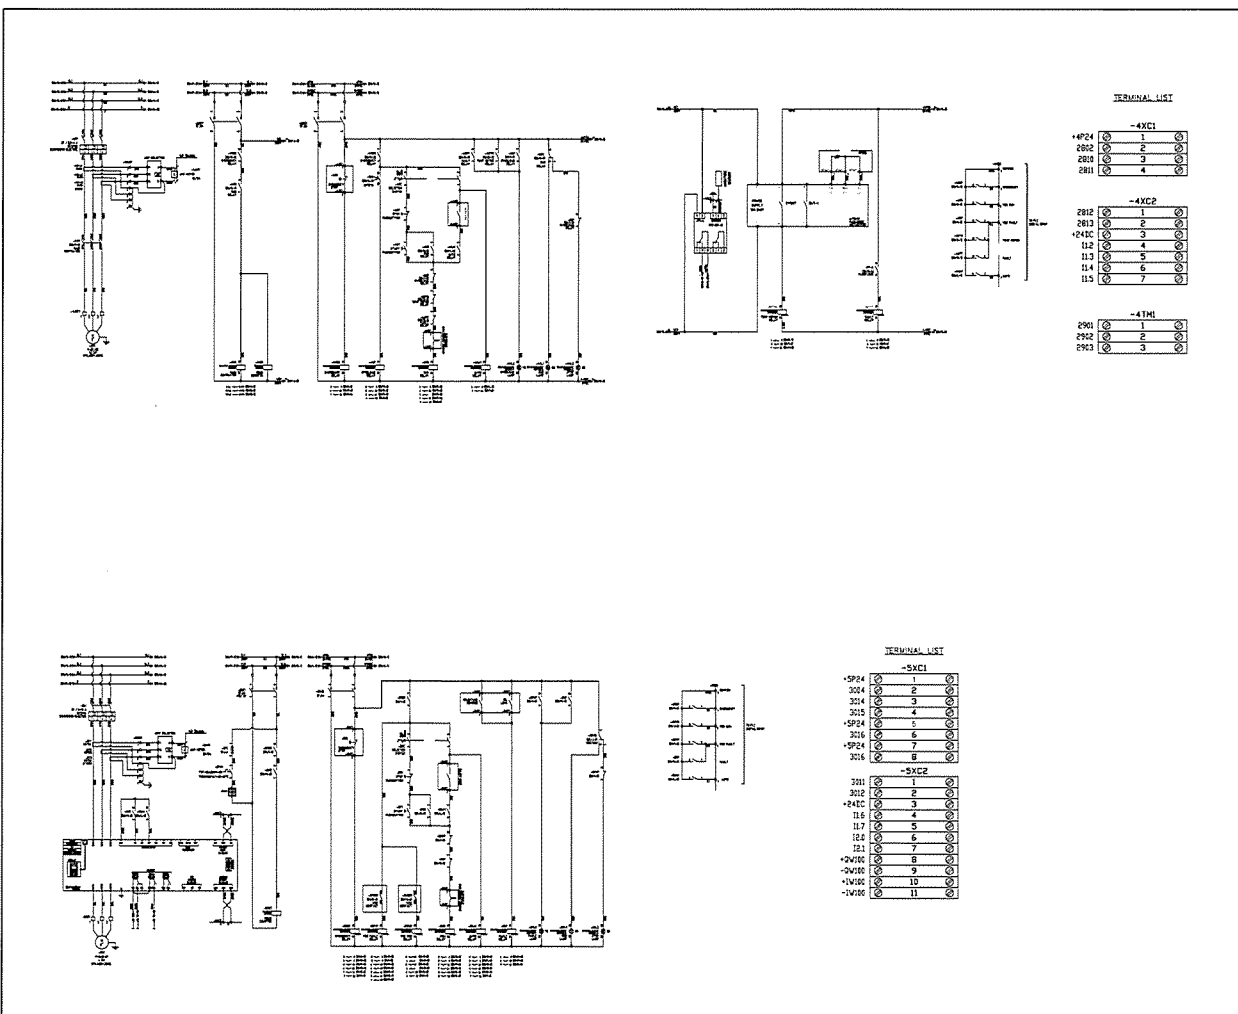

PROJECT :
โครงการพัฒนาระบบสาธารณูปโภค
และสิ่งอำนวยความสะดวก

OWNER :

CONTRACTOR :
P.T.A.
P.T.A. CONSTRUCTION CO., LTD.
บริษัท พี.ที.เอ. คอนสตรัคชั่น จำกัด



CONSULTANT :
PCM บริษัท พี.ซี.เอ็ม. จำกัด

STRUCTURAL ENGINEER :
[Redacted]



AS-BUILT DRAWING

DRAWING TITLE :
MCC-SC PANEL

DRAWN BY : -
CHECKED BY : -
PAPER SIZE : A1
PLOT SCALE : 1:100
DATE : 25/03/64
DRAWING NO. : SHEET NO. :
AS-12-ME-408 08

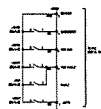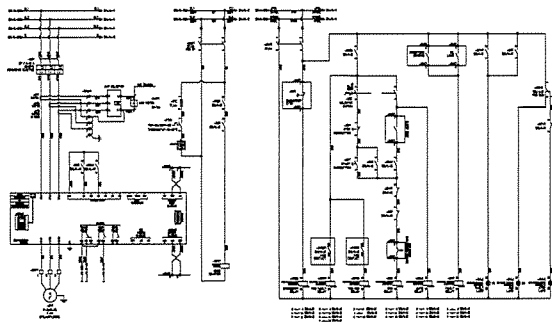

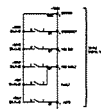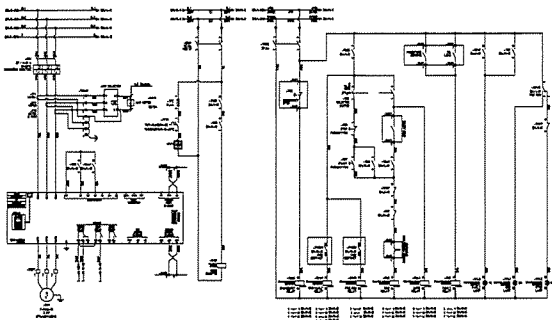


| TERMINAL LIST | | |
|---------------|----|----|
| -6XC1 | | |
| +6P24 | 1 | 1 |
| 3224 | 2 | 2 |
| 3234 | 3 | 3 |
| 3215 | 4 | 4 |
| +6P24 | 5 | 5 |
| 3216 | 6 | 6 |
| +6P24 | 7 | 7 |
| 3216 | 8 | 8 |
| -6XC2 | | |
| 3211 | 1 | 1 |
| 3212 | 2 | 2 |
| +6P24 | 3 | 3 |
| 12.2 | 4 | 4 |
| 12.3 | 5 | 5 |
| 12.4 | 6 | 6 |
| 12.5 | 7 | 7 |
| -QV182 | 8 | 8 |
| -QV182 | 9 | 9 |
| +V182 | 10 | 10 |
| -V182 | 11 | 11 |






| TERMINAL LIST | | |
|---------------|----|----|
| -7XC1 | | |
| +7P24 | 1 | 1 |
| 3414 | 2 | 2 |
| 3414 | 3 | 3 |
| 3415 | 4 | 4 |
| +7P24 | 5 | 5 |
| 3416 | 6 | 6 |
| +7P24 | 7 | 7 |
| 3416 | 8 | 8 |
| -7XC2 | | |
| 3411 | 1 | 1 |
| 3412 | 2 | 2 |
| +242C | 3 | 3 |
| 12.6 | 4 | 4 |
| 12.7 | 5 | 5 |
| 12.8 | 6 | 6 |
| 13 | 7 | 7 |
| -QV184 | 8 | 8 |
| -QV184 | 9 | 9 |
| +V184 | 10 | 10 |
| -V184 | 11 | 11 |

PROJECT :
โครงการพัฒนาระบบไฟฟ้า
และระบบควบคุมอาคาร

OWNER :

INDUSTRIAL ESTATE AUTHORITY OF THAILAND

DESIGNER :

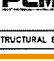UTE CONSULTANTS

PCM CONSULTANTS

CONTRACTOR :

P.T.A. CONSTRUCTION CO., LTD.
บริษัท ป.ที.เอ.คอนสตรัคชั่น จำกัด


CONSULTANT :

UTE CONSULTANTS

PCM CONSULTANTS

STRUCTURAL ENGINEER :



AS-BUILT DRAWING

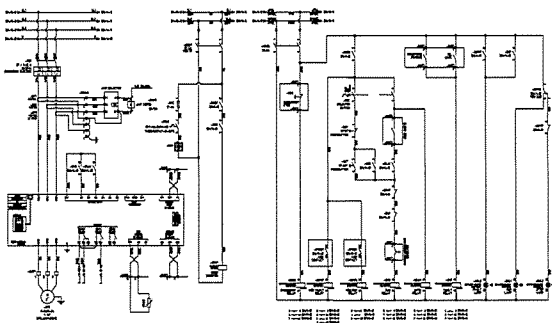DRAWING TITLE :
MCC-SC PANEL

DRAWN BY : -
CHECKED BY :
CHECKED BY :
PAPER SIZE : A1
PLOT SCALE : 1:100
DATE : 25/03/64
DRAWING NO. : SHEET NO. :
AS-12-ME-409 09



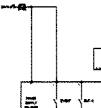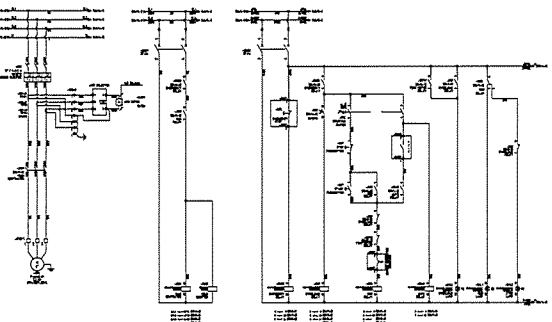


| TERMINAL LIST | | |
|---------------|----|----|
| -8XC1 | | |
| +8P24 | 1 | 1 |
| 3524 | 2 | 2 |
| 3524 | 3 | 3 |
| 3515 | 4 | 4 |
| +8P24 | 5 | 5 |
| 3517 | 6 | 6 |
| +8P24 | 7 | 7 |
| 3517 | 8 | 8 |
| -8XC2 | | |
| 3511 | 1 | 1 |
| 3512 | 2 | 2 |
| +242C | 3 | 3 |
| 13.2 | 4 | 4 |
| 13.3 | 5 | 5 |
| 13.4 | 6 | 6 |
| 13.5 | 7 | 7 |
| -QV186 | 8 | 8 |
| -QV186 | 9 | 9 |
| +V186 | 10 | 10 |
| -V186 | 11 | 11 |
| 8P1C | 12 | 12 |
| 8P1C | 13 | 13 |






| TERMINAL LIST | | |
|---------------|---|---|
| -9XC1 | | |
| +9P24 | 1 | 1 |
| 3624 | 2 | 2 |
| 3624 | 3 | 3 |
| 3615 | 4 | 4 |
| -9XC2 | | |
| 3611 | 1 | 1 |
| 3612 | 2 | 2 |
| +242C | 3 | 3 |
| 13.6 | 4 | 4 |
| 13.7 | 5 | 5 |
| 14.3 | 6 | 6 |
| 14.1 | 7 | 7 |
| -9TH1 | | |
| 3591 | 1 | 1 |
| 3592 | 2 | 2 |
| 3593 | 3 | 3 |

PROJECT :
โครงการพัฒนาระบบไฟฟ้า
และระบบควบคุมอาคาร

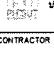OWNER :

INDUSTRIAL ESTATE AUTHORITY OF THAILAND

DESIGNER :

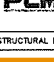UTE CONSULTANTS

PCM CONSULTANTS

CONTRACTOR :

P.T.A. CONSTRUCTION CO., LTD.
บริษัท ป.ที.เอ.คอนสตรัคชั่น จำกัด



CONSULTANT :

UTE CONSULTANTS

PCM CONSULTANTS

STRUCTURAL ENGINEER :

AS-BUILT DRAWING

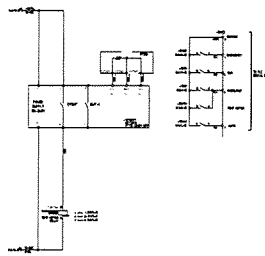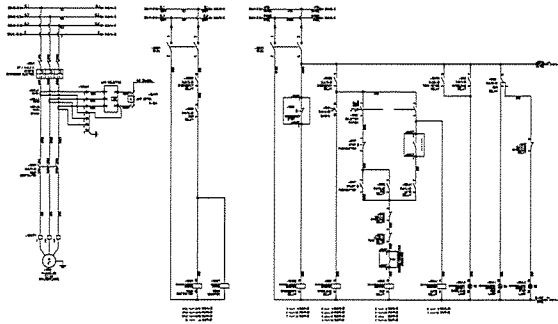DRAWING TITLE :
MCC-SC PANEL

DRAWN BY : -
CHECKED BY :
CHECKED BY :
PAPER SIZE : A1
PLOT SCALE : 1:100
DATE : 25/03/64
DRAWING NO. : SHEET NO. :
AS-12-ME-410 10





TERMINAL LIST

| | | |
|-------|---|--------|
| 10P24 | 1 | -10XC1 |
| 4002 | 2 | |
| 4009 | 3 | |
| 4010 | 4 | |

| | | |
|------|---|--------|
| 4011 | 1 | -10XC2 |
| 4012 | 2 | |
| 4013 | 3 | |
| 142 | 4 | |
| 143 | 5 | |
| 144 | 6 | |
| 145 | 7 | |

| | | |
|------|---|--------|
| 4101 | 1 | -10TH1 |
| 4102 | 2 | |
| 4103 | 3 | |

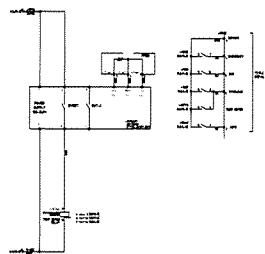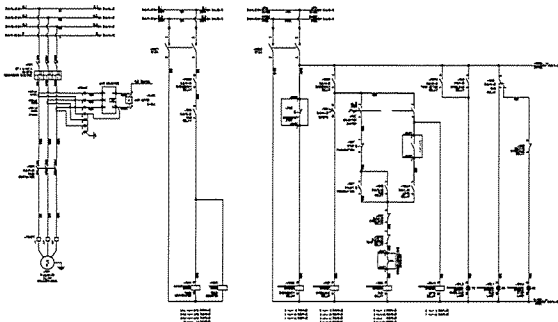

TERMINAL LIST

| | | |
|-------|---|--------|
| 10P24 | 1 | -11XC1 |
| 4002 | 2 | |
| 4009 | 3 | |
| 4010 | 4 | |

| | | |
|------|---|--------|
| 4011 | 1 | -11XC2 |
| 4012 | 2 | |
| 24XC | 3 | |
| 146 | 4 | |
| 147 | 5 | |
| 150 | 6 | |
| 151 | 7 | |

| | | |
|------|---|--------|
| 4301 | 1 | -11TH1 |
| 4302 | 2 | |
| 4303 | 3 | |

PROJECT :
โครงการพัฒนาระบบไฟฟ้า

OWNER :
INDUSTRIAL ESTATE AUTHORITY OF THAILAND

DESIGNER :
WE CONSULTANTS
บริษัท เวิลด์ อี.เอส.ดี.
วิศวกรรม จำกัด

CONTRACTOR :
P t A
P.T.A. CONSTRUCTION CO., LTD.
บริษัท พี.ที.เอ. คอนสตรัคชั่น จำกัด

PROJECT MANAGER :
[Redacted]



STRUCTURAL ENGINEER :
[Redacted]

AS-BUILT DRAWING

DRAWING TITLE :
MCC-SC PANEL

DRAWN BY : -
CHECKED BY :
CHECKED BY :
PAPER SIZE : A1
PLOT SCALE : 1:100
DATE : 25/03/64

DRAWING NO. : SHEET NO. :
AS-12-ME-411 11

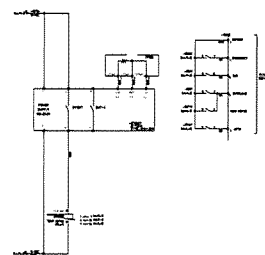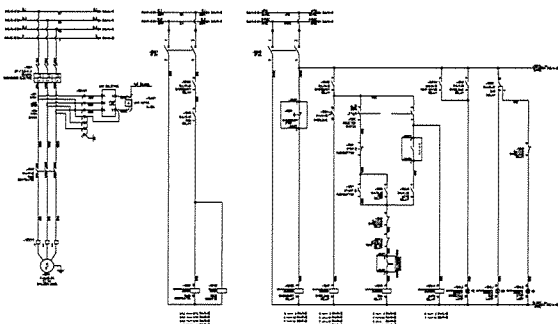

TERMINAL LIST

| | | |
|-------|---|--------|
| 10P24 | 1 | -12XC1 |
| 4402 | 2 | |
| 4409 | 3 | |
| 4410 | 4 | |

| | | |
|------|---|--------|
| 4411 | 1 | -12XC2 |
| 4412 | 2 | |
| 24XC | 3 | |
| 152 | 4 | |
| 153 | 5 | |
| 154 | 6 | |
| 155 | 7 | |

| | | |
|------|---|--------|
| 4501 | 1 | -12TH1 |
| 4502 | 2 | |
| 4503 | 3 | |

PROJECT :
โครงการพัฒนาระบบไฟฟ้า

OWNER :
INDUSTRIAL ESTATE AUTHORITY OF THAILAND

DESIGNER :
WE CONSULTANTS
บริษัท เวิลด์ อี.เอส.ดี.
วิศวกรรม จำกัด

CONTRACTOR :
P t A
P.T.A. CONSTRUCTION CO., LTD.
บริษัท พี.ที.เอ. คอนสตรัคชั่น จำกัด

CONSULTANT :
WE CONSULTANTS
บริษัท เวิลด์ อี.เอส.ดี.
วิศวกรรม จำกัด



STRUCTURAL ENGINEER :
[Redacted]

AS-BUILT DRAWING

DRAWING TITLE :
MCC-SC PANEL

DRAWN BY : -
CHECKED BY :
CHECKED BY :
PAPER SIZE : A1
PLOT SCALE : 1:100
DATE : 25/03/64

DRAWING NO. : SHEET NO. :
AS-12-ME-412 12

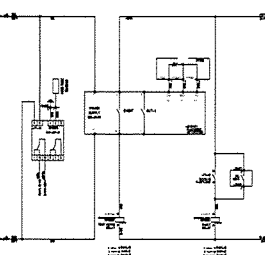
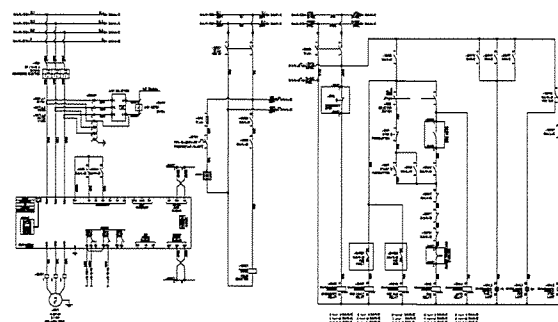


TERMINAL LIST

| | | |
|-------|---|--------|
| 10P24 | 1 | -13XC1 |
| 4604 | 2 | |
| 4610 | 3 | |
| 10P24 | 4 | |
| 4704 | 5 | |
| 4704 | 6 | |



| | | |
|-------|----|--------|
| 4610 | 1 | -13XC2 |
| 4611 | 2 | |
| 24XC | 3 | |
| 154 | 4 | |
| 157 | 5 | |
| 164 | 6 | |
| 164 | 7 | |
| 0V108 | 8 | |
| 0V108 | 9 | |
| 1V108 | 10 | |
| 1V108 | 11 | |

| | | |
|------|---|--------|
| 47N3 | 1 | -13XC3 |
| 47PC | 2 | |

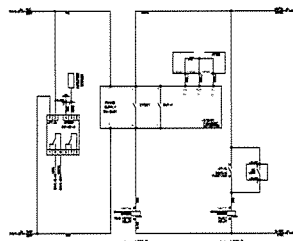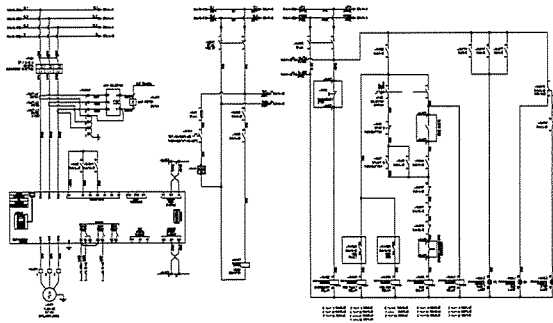

TERMINAL LIST

| -14XC1 | |
|--------|----|
| +14P24 | 1 |
| 4804 | 2 |
| 4805 | 3 |
| 4806 | 4 |
| +14P24 | 5 |
| 4904 | 6 |
| -14XC2 | |
| 4802 | 1 |
| 4803 | 2 |
| +240C | 3 |
| 16.2 | 4 |
| 16.3 | 5 |
| 16.4 | 6 |
| 16.5 | 7 |
| +V110 | 8 |
| +V110 | 9 |
| +V110 | 10 |
| +V110 | 11 |
| -14XC3 | |
| 4901 | 1 |
| 490C | 2 |

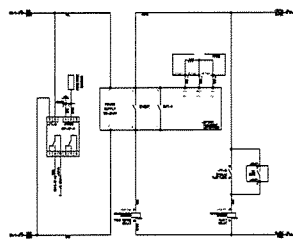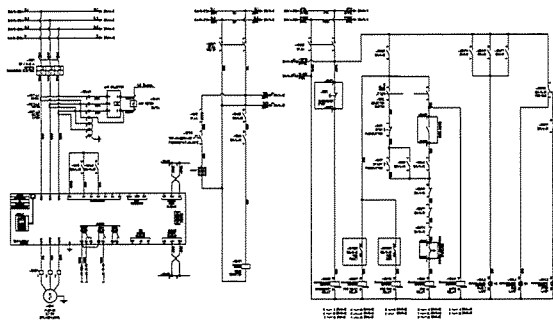

TERMINAL LIST

| -15XC1 | |
|--------|----|
| +15P24 | 1 |
| 5004 | 2 |
| 5005 | 3 |
| 5006 | 4 |
| +15P24 | 5 |
| 5004 | 6 |
| -15XC2 | |
| 5001 | 1 |
| 5002 | 2 |
| +240C | 3 |
| 16.6 | 4 |
| 16.7 | 5 |
| 17.0 | 6 |
| 17.1 | 7 |
| +V112 | 8 |
| +V112 | 9 |
| +V112 | 10 |
| +V112 | 11 |
| -15XC3 | |
| +N1 | 1 |
| +PE | 2 |

PROJECT :

STRUCTURAL ENGINEER :

AS-BUILT DRAWING

DRAWING TITLE :
MCC-SC PANEL

DRAWN BY : -
CHECKED BY :
CHECKED BY :
PAPER SIZE : A1
PLOT SCALE : 1:100
DATE : 25/03/64
DRAWING NO. : SHEET NO. :
AS-12-ME-413 13

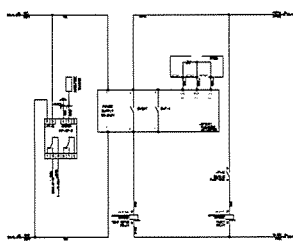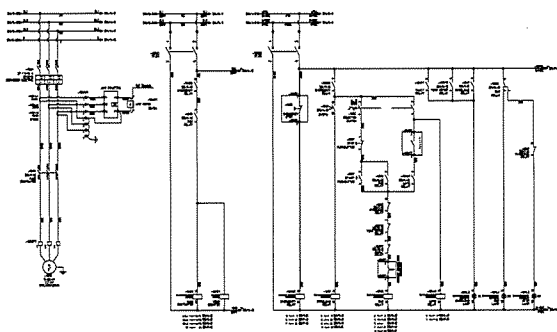

TERMINAL LIST

| -16XC1 | |
|--------|---|
| +16P24 | 1 |
| 5202 | 2 |
| 5208 | 3 |
| 5201 | 4 |
| -16XC2 | |
| 5202 | 1 |
| 5203 | 2 |
| +240C | 3 |
| 17.2 | 4 |
| 17.3 | 5 |
| 17.4 | 6 |
| 17.5 | 7 |
| -16TH1 | |
| 5301 | 1 |
| 5302 | 2 |
| 5303 | 3 |
| -16XC3 | |
| +N1 | 1 |
| +PE | 2 |

PROJECT :

AS-BUILT DRAWING



DRAWING TITLE :
MCC-SC PANEL

DRAWN BY : -
CHECKED BY :
CHECKED BY :
PAPER SIZE : A1
PLOT SCALE : 1:100
DATE : 25/03/64
DRAWING NO. : SHEET NO. :
AS-12-ME-414 14

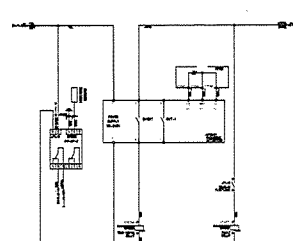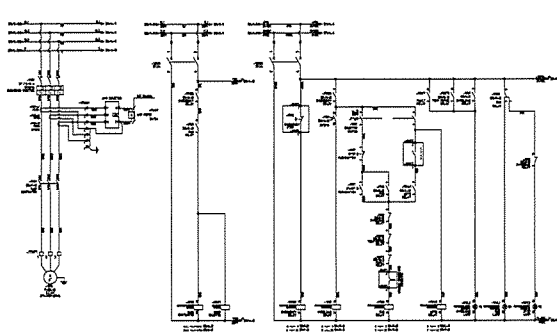

TERMINAL LIST

| -17XC1 | |
|--------|---|
| +17P24 | 1 |
| 5402 | 2 |
| 5408 | 3 |
| 5401 | 4 |
| -17XC2 | |
| 5402 | 1 |
| 5403 | 2 |
| +240C | 3 |
| 17.6 | 4 |
| 17.7 | 5 |
| 18.0 | 6 |
| 18.1 | 7 |
| -17TH1 | |
| 5501 | 1 |
| 5502 | 2 |
| 5503 | 3 |
| -17XC3 | |
| +N1 | 1 |
| +PE | 2 |

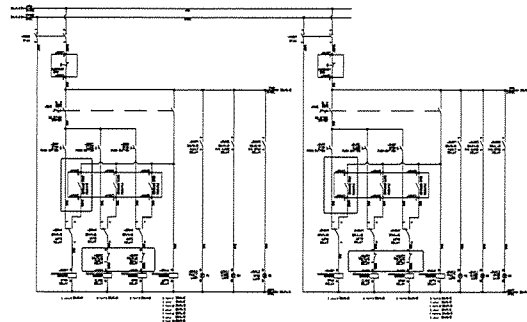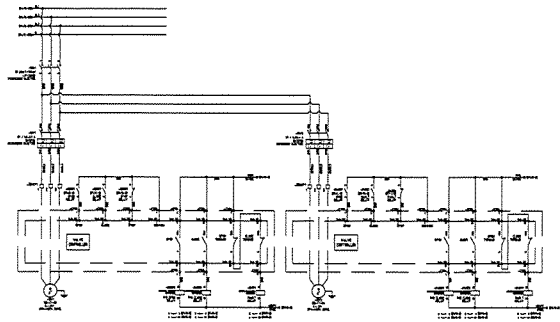


TERMINAL LIST



PROJECT :
 OWNER :
 DESIGNER :
 CONTRACTOR :
 STRUCTURAL ENGINEER :
 PROJECT MANAGER :
 AS-BUILT DRAWING
 DRAWING TITLE :
 MCC-SC PANEL
 DRAWN BY : -
 CHECKED BY :
 CHECKED BY :
 PAPER SIZE : A1
 PLOT SCALE : 1:100
 DATE : 25/03/64
 DRAWING NO. :
 SHEET NO. :
 AS-12-ME-415 15


 


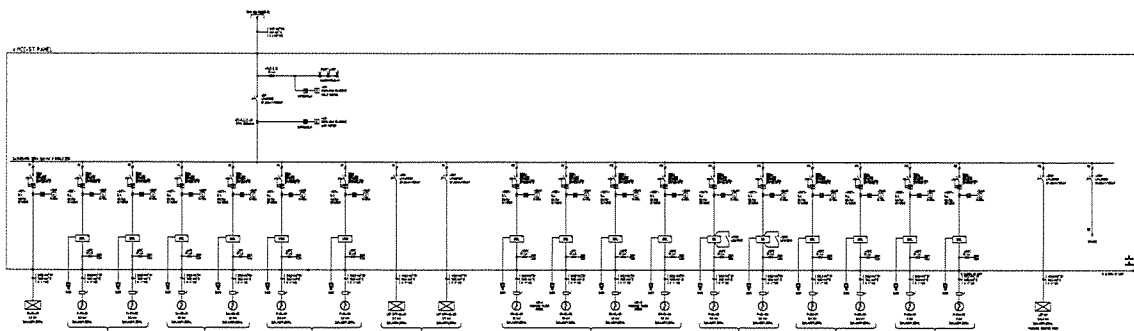



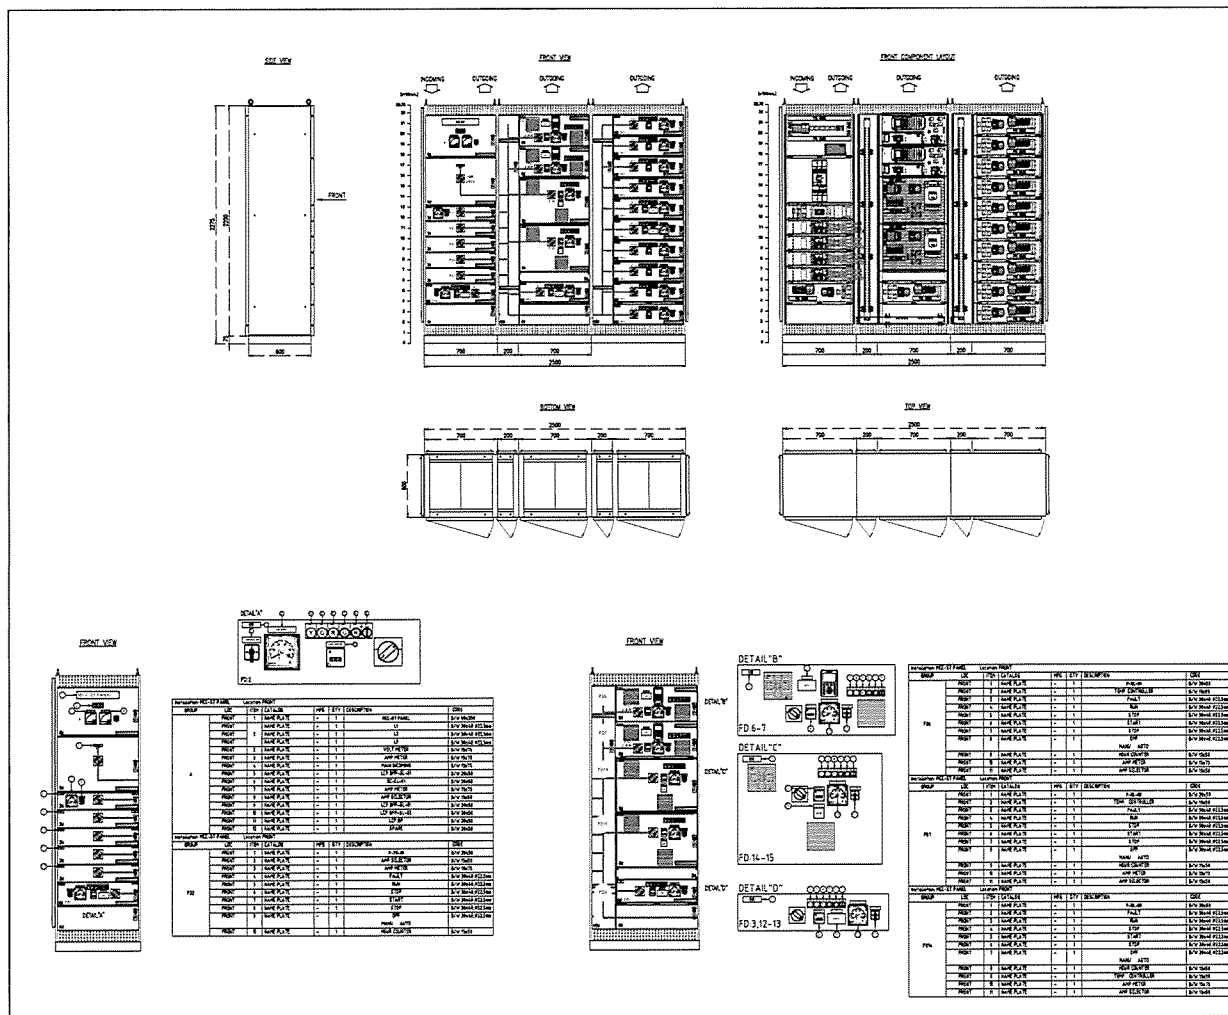






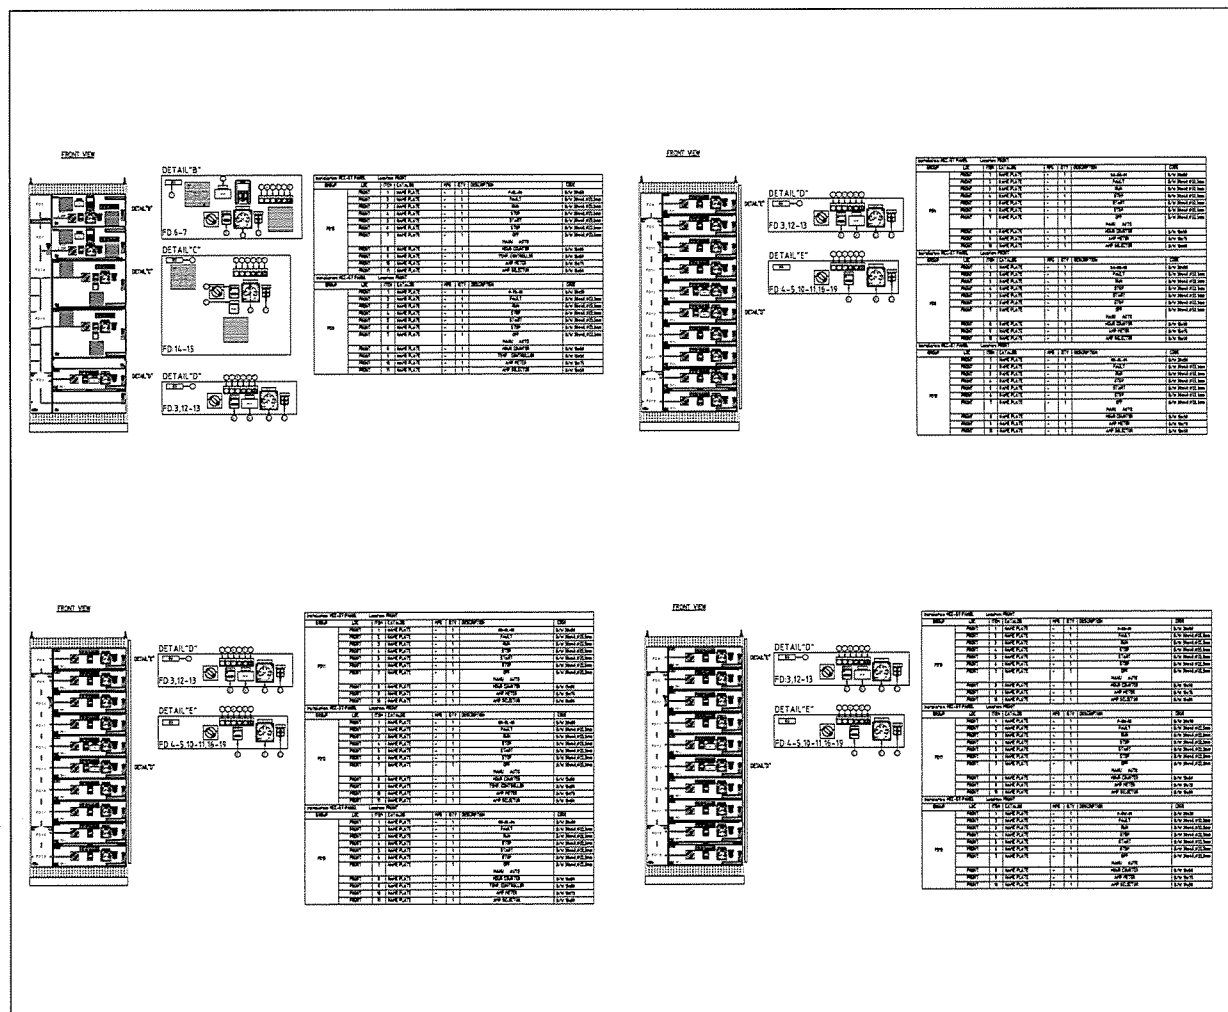


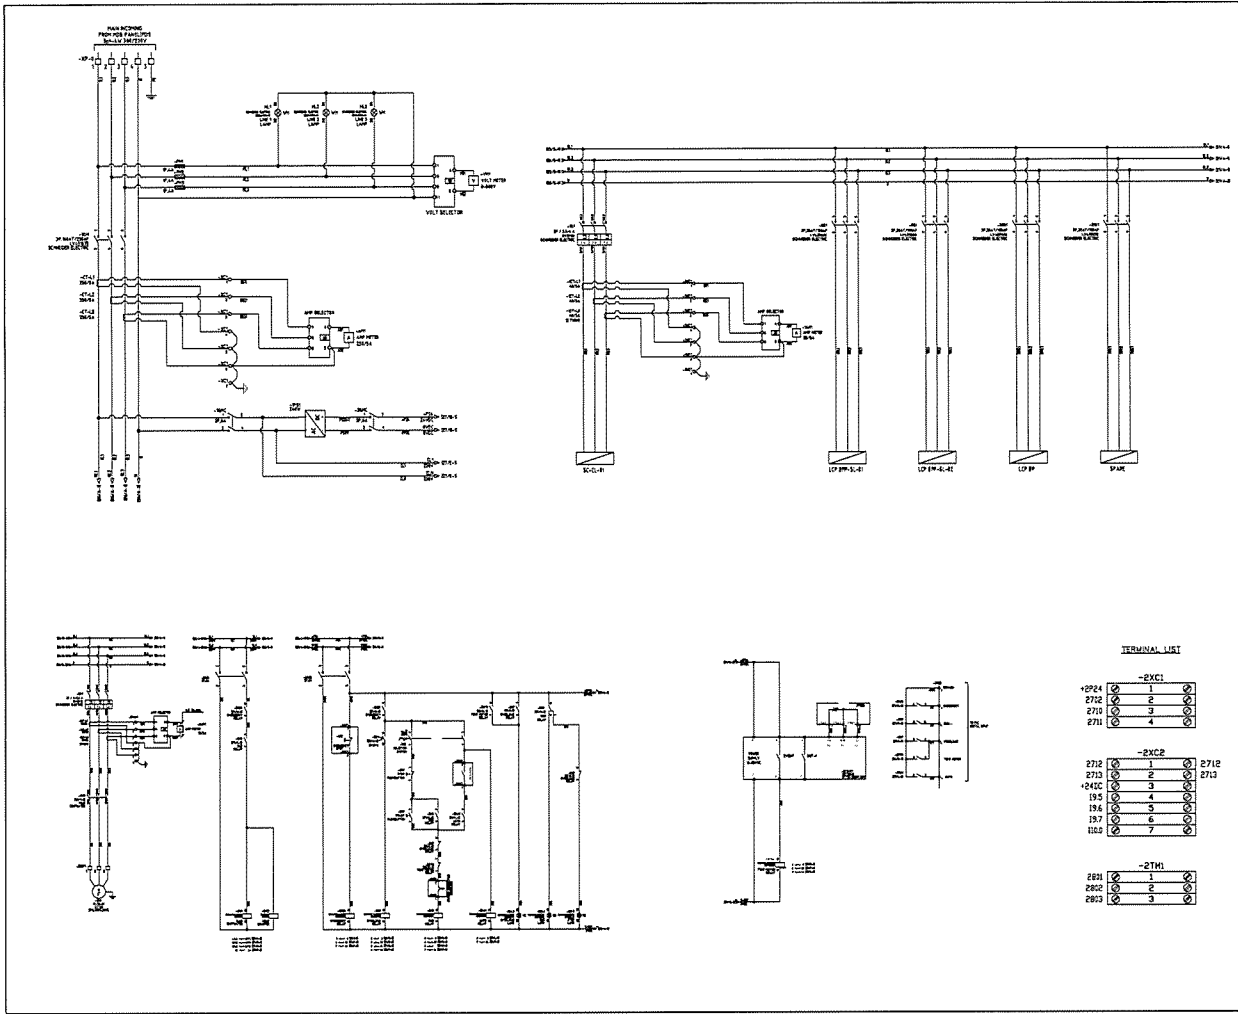
PROJECT :
 OWNER :
 DESIGNER :
 CONTRACTOR :
 STRUCTURAL ENGINEER :
 AS-BUILT DRAWING
 DRAWING TITLE :
 MCC-ST PANEL
 DRAWN BY : -
 CHECKED BY :
 CHECKED BY :
 PAPER SIZE : A1
 PLOT SCALE : 1:100
 DATE : 25/03/64
 DRAWING NO. :
 SHEET NO. :
 AS-12-ME-501 01



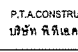



AS-BUILT DRAWING

DRAWING TITLE :
MCC-ST PANEL

DRAWN BY : -
CHECKED BY : -
CHECKED BY : -
PAPER SIZE : A1
PLOT SCALE : 1:100
DATE : 25/03/64
DRAWING NO. : SHEET NO. :
AS-12-ME-506 06

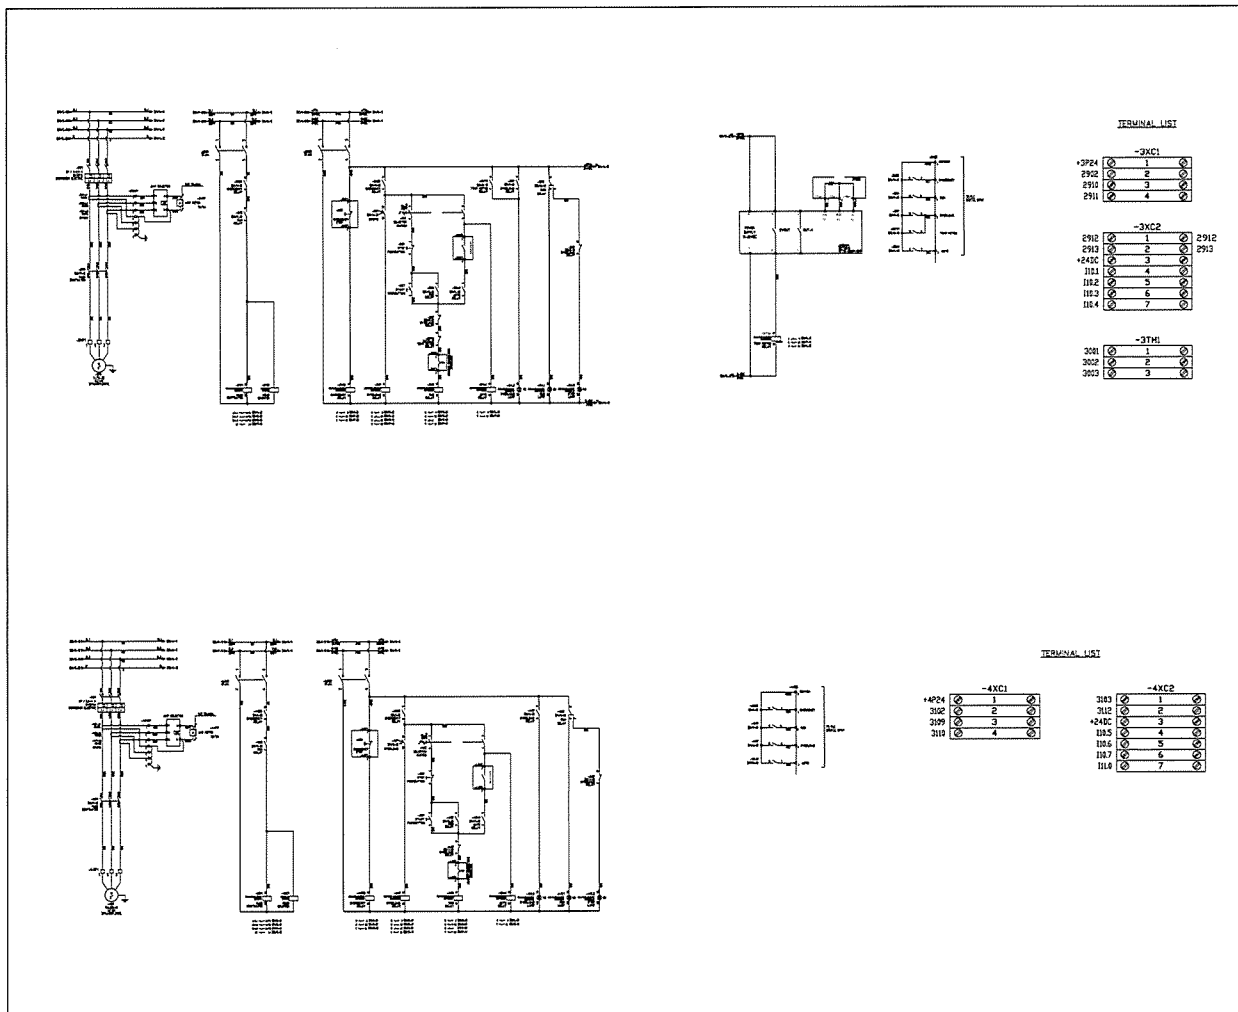


AS-BUILT DRAWING

DRAWING TITLE :
MCC-ST PANEL



DRAWN BY : -
CHECKED BY : -
CHECKED BY : -
PAPER SIZE : A1
PLOT SCALE : 1:100
DATE : 25/03/64
DRAWING NO. : SHEET NO. :
AS-12-ME-507 07

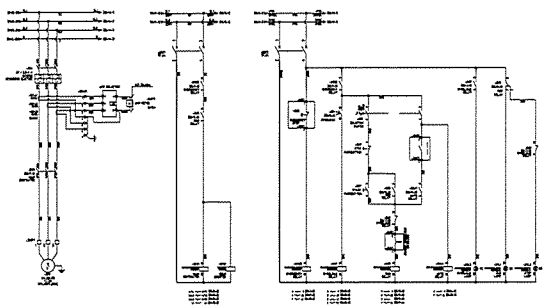


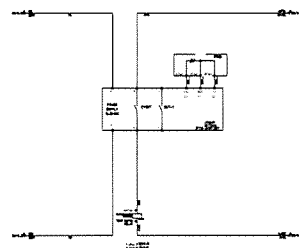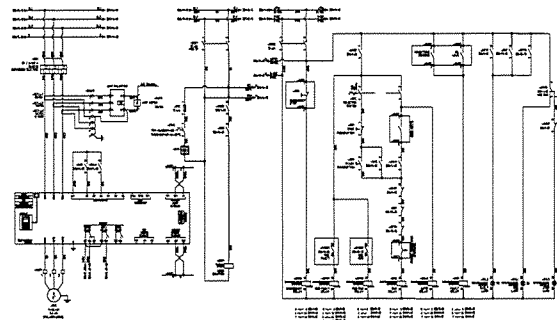



AS-BUILT DRAWING

DRAWING TITLE :
MCC-ST PANEL

DRAWN BY :
CHECKED BY :
CHECKED BY :
PAPER SIZE : A1
PLOT SCALE : 1:100
DATE : 25/03/64
DRAWING NO. :
SHEET NO. :
AS-12-ME-508 08

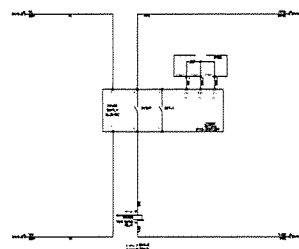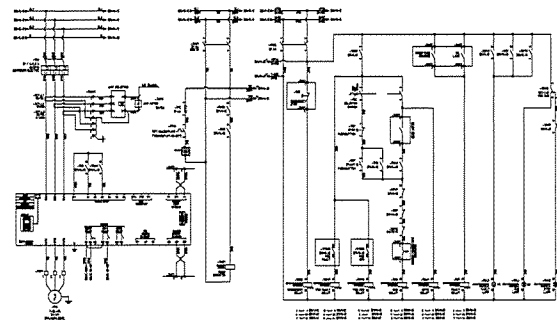

TERMINAL LIST

| -7XC1 | |
|-------|---|
| 4004 | 1 |
| 4005 | 2 |
| 4006 | 3 |
| 4007 | 4 |

| -7XC2 | |
|-------|----|
| 4004 | 1 |
| 4005 | 2 |
| 4006 | 3 |
| 4007 | 4 |
| 4008 | 5 |
| 4009 | 6 |
| 4010 | 7 |
| 4011 | 8 |
| 4012 | 9 |
| 4013 | 10 |
| 4014 | 11 |

| -7XC3 | |
|-------|---|
| 4004 | 1 |
| 4005 | 2 |


AS-BUILT DRAWING

DRAWING TITLE :
MCC-ST PANEL



DRAWN BY :
CHECKED BY :
CHECKED BY :
PAPER SIZE : A1
PLOT SCALE : 1:100
DATE : 25/03/64
DRAWING NO. :
SHEET NO. :
AS-12-ME-509 09

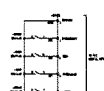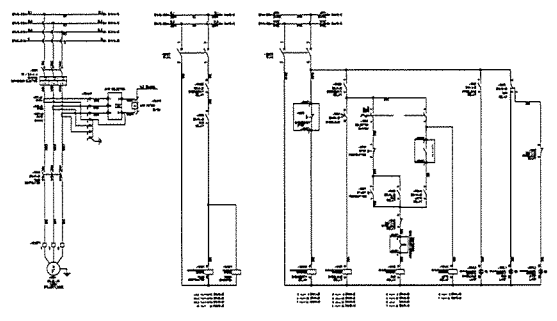

TERMINAL LIST

| -10XC1 | |
|--------|---|
| 3902 | 1 |
| 3903 | 2 |
| 3904 | 3 |
| 3905 | 4 |



| -10XC2 | |
|--------|---|
| 3902 | 1 |
| 3903 | 2 |
| 3904 | 3 |
| 3905 | 4 |
| 3906 | 5 |
| 3907 | 6 |
| 3908 | 7 |

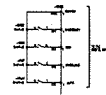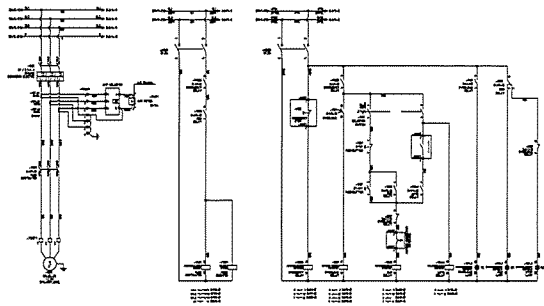

TERMINAL LIST

| -11XC1 | |
|--------|---|
| +1P24 | 1 |
| 4152 | 2 |
| 4153 | 3 |
| 4154 | 4 |

| -11XC2 | |
|--------|---|
| 4183 | 1 |
| 4182 | 2 |
| +240C | 3 |
| 1171 | 4 |
| 1172 | 5 |
| 1173 | 6 |
| 1174 | 7 |

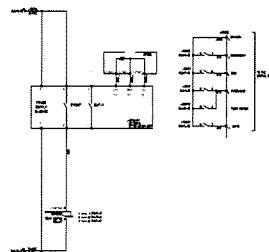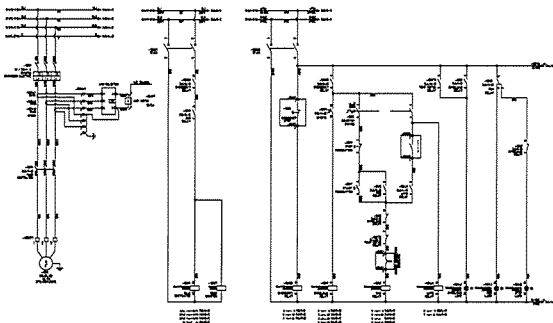

TERMINAL LIST

| -12XC1 | |
|--------|---|
| +12P24 | 1 |
| 4282 | 2 |
| 4283 | 3 |
| 4281 | 4 |

| -12XC2 | |
|--------|---|
| 4212 | 1 |
| 4213 | 2 |
| +240C | 3 |
| 1175 | 4 |
| 1176 | 5 |
| 1177 | 6 |
| 1182 | 7 |

| -12TN1 | |
|--------|---|
| 4401 | 1 |
| 4402 | 2 |
| 4403 | 3 |


AS-BUILT DRAWING

DRAWING TITLE :
MCC-ST PANEL

DRAWN BY : -
CHECKED BY : -
CHECKED BY : -
PAPER SIZE : A1
PLOT SCALE : 1:100
DATE : 25/03/64
DRAWING NO. : SHEET NO. :
AS-12-ME-510 10

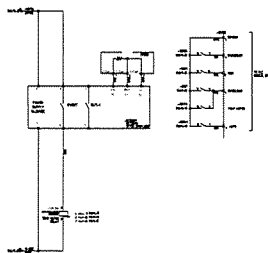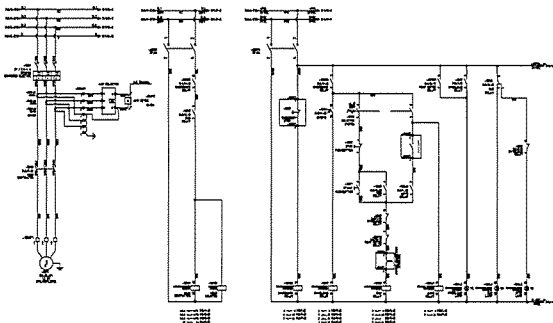

TERMINAL LIST

| -13XC1 | |
|--------|---|
| +13P24 | 1 |
| 4502 | 2 |
| 4503 | 3 |
| 4501 | 4 |

| -13XC2 | |
|--------|---|
| 4512 | 1 |
| 4513 | 2 |
| +240C | 3 |
| 1181 | 4 |
| 1182 | 5 |
| 1183 | 6 |
| 1184 | 7 |

| -13TN1 | |
|--------|---|
| 4601 | 1 |
| 4602 | 2 |
| 4603 | 3 |


AS-BUILT DRAWING

DRAWING TITLE :
MCC-ST PANEL

DRAWN BY : -
CHECKED BY : -
CHECKED BY : -
PAPER SIZE : A1
PLOT SCALE : 1:100
DATE : 25/03/64
DRAWING NO. : SHEET NO. :
AS-12-ME-511 11

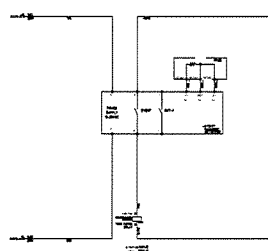
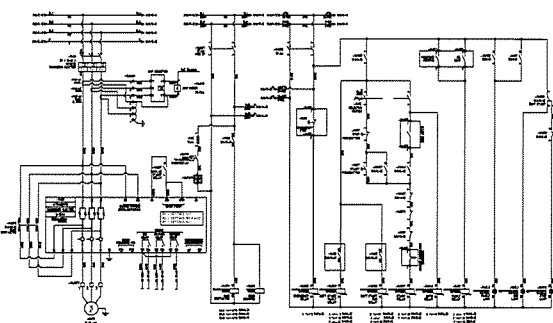


TERMINAL LIST



| -14XC1 | |
|--------|---|
| +14P24 | 1 |
| 4803 | 2 |
| 4804 | 3 |
| 4805 | 4 |
| +14P24 | 5 |
| 4806 | 6 |
| 4807 | 7 |
| 4808 | 8 |

| -14XC2 | |
|--------|---|
| 4810 | 1 |
| 4811 | 2 |
| +240C | 3 |
| 1185 | 4 |
| 1186 | 5 |
| 1187 | 6 |
| 1188 | 7 |

| -14TN1 | |
|--------|---|
| 4801 | 1 |
| 4802 | 2 |
| 4803 | 3 |

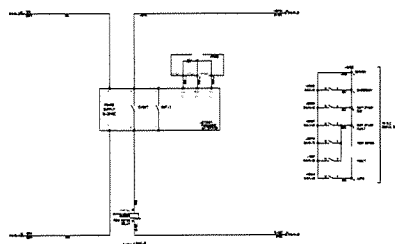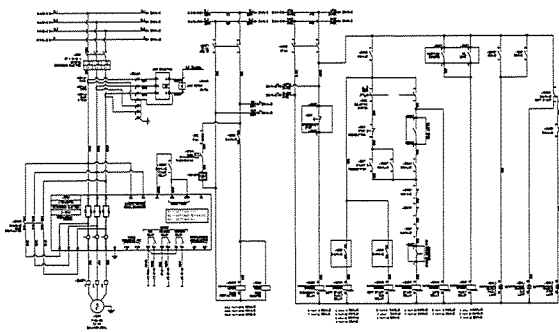

| TERMINAL LIST | |
|---------------|---|
| -15XC1 | |
| +15P24 | 1 |
| 4903 | 2 |
| 4914 | 3 |
| 4915 | 4 |
| +15P24 | 5 |
| 4916 | 6 |
| +15P24 | 7 |
| 4916 | 8 |
| -15XC2 | |
| 4919 | 1 |
| 4901 | 2 |
| +240C | 3 |
| 1191 | 4 |
| 1192 | 5 |
| 1193 | 6 |
| 1194 | 7 |
| -15TH1 | |
| 5001 | 1 |
| 5002 | 2 |
| 5003 | 3 |

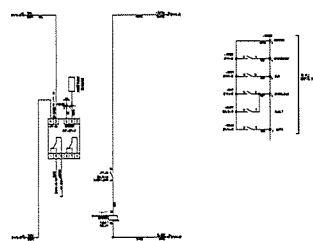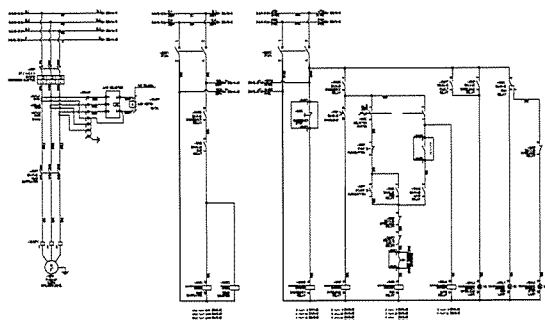

| TERMINAL LIST | |
|---------------|---|
| -16XC1 | |
| +16P24 | 1 |
| 5102 | 2 |
| 5110 | 3 |
| 5111 | 4 |
| -16XC2 | |
| 5112 | 1 |
| 5113 | 2 |
| +240C | 3 |
| 1195 | 4 |
| 1196 | 5 |
| 1197 | 6 |
| 1204 | 7 |
| -16XC3 | |
| 16XC1 | 1 |
| PC | 2 |


STRUCTURAL ENGINEER :

AS-BUILT DRAWING

DRAWING TITLE :
MCC-ST PANEL

DRAWN BY : -
CHECKED BY :
CHECKED BY :
PAPER SIZE : A1
PLOT SCALE : 1:100
DATE : 25/03/64
DRAWING NO. : SHEET NO. :
AS-12-ME-512 12

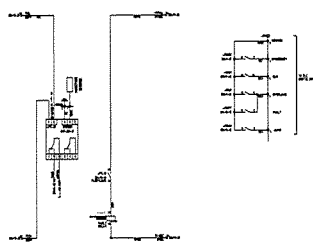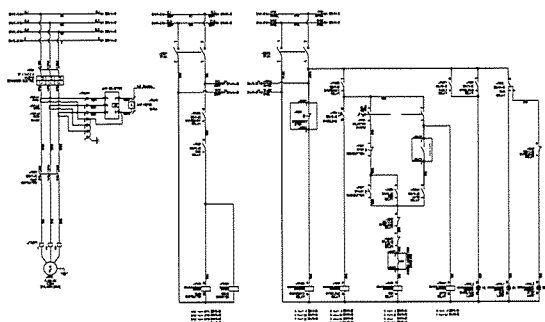

| TERMINAL LIST | |
|---------------|---|
| -17XC1 | |
| +17P24 | 1 |
| 5302 | 2 |
| 5310 | 3 |
| 5311 | 4 |
| -17XC2 | |
| 5312 | 1 |
| 5313 | 2 |
| +240C | 3 |
| 1201 | 4 |
| 1202 | 5 |
| 1203 | 6 |
| 1204 | 7 |
| -17XC3 | |
| 17XC1 | 1 |
| PC | 2 |


STRUCTURAL ENGINEER :


AS-BUILT DRAWING

DRAWING TITLE :
MCC-ST PANEL

DRAWN BY : -
CHECKED BY :
CHECKED BY :
PAPER SIZE : A1
PLOT SCALE : 1:100
DATE : 25/03/64
DRAWING NO. : SHEET NO. :
AS-12-ME-513 13

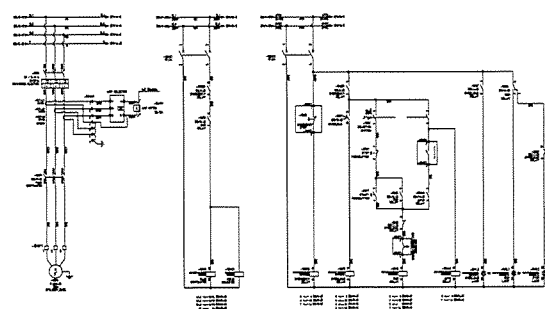

| TERMINAL LIST | |
|---------------|---|
| -18XC1 | |
| +18P24 | 1 |
| 5502 | 2 |
| 5509 | 3 |
| 5508 | 4 |
| -18XC2 | |
| 5511 | 1 |
| 5512 | 2 |
| +240C | 3 |
| 1205 | 4 |
| 1206 | 5 |
| 1207 | 6 |
| 1210 | 7 |

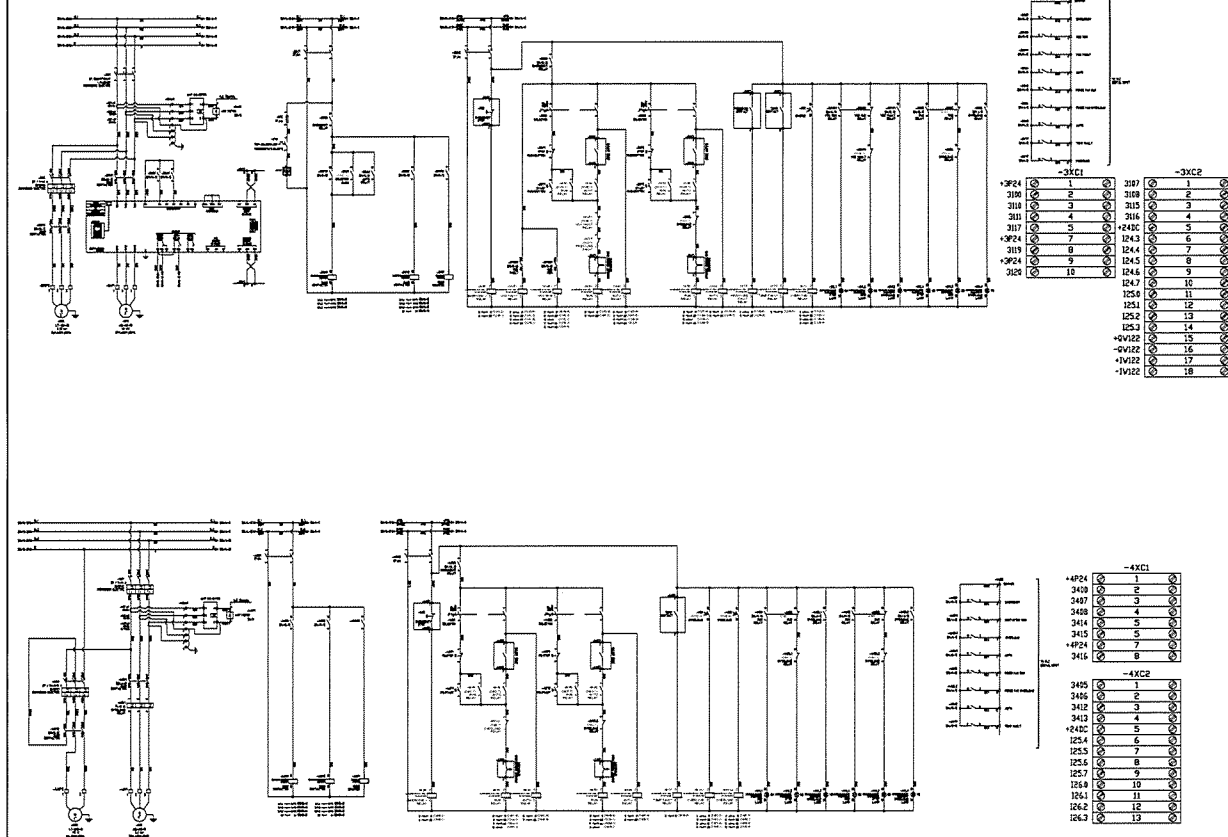

PROJECT :
โครงการพัฒนาระบบไฟฟ้า
อาคารพาณิชย์ 6 ชั้น อาคาร 1

OWNER :

INDUSTRIAL ESTATE AUTHORITY OF THAILAND

DESIGNER :

UWE CONSULTANTS
บริษัท อูเอ CONSULTANTS จำกัด

CONTRACTOR :

P.T.A. CONSTRUCTION CO., LTD.
บริษัท พี.ที.เอ. คอนสตรัคชั่น จำกัด

CONSULTANT :

UWE CONSULTANTS
บริษัท อูเอ CONSULTANTS จำกัด

STRUCTURAL ENGINEER :

PCM
บริษัท พีซีเอ็ม เอ็นจิเนียริง และ คอนสตรัคชั่น จำกัด


PROJECT MANAGER :

AS-BUILT DRAWING

DRAWING TITLE :
MCC-AB PANEL

DRAWN BY : -
CHECKED BY : -
CHECKED BY : -

PAPER SIZE : A1
PLOT SCALE : 1:100
DATE : 25/03/64
DRAWING NO. : SHEET NO. :
AS-12-ME-608 08

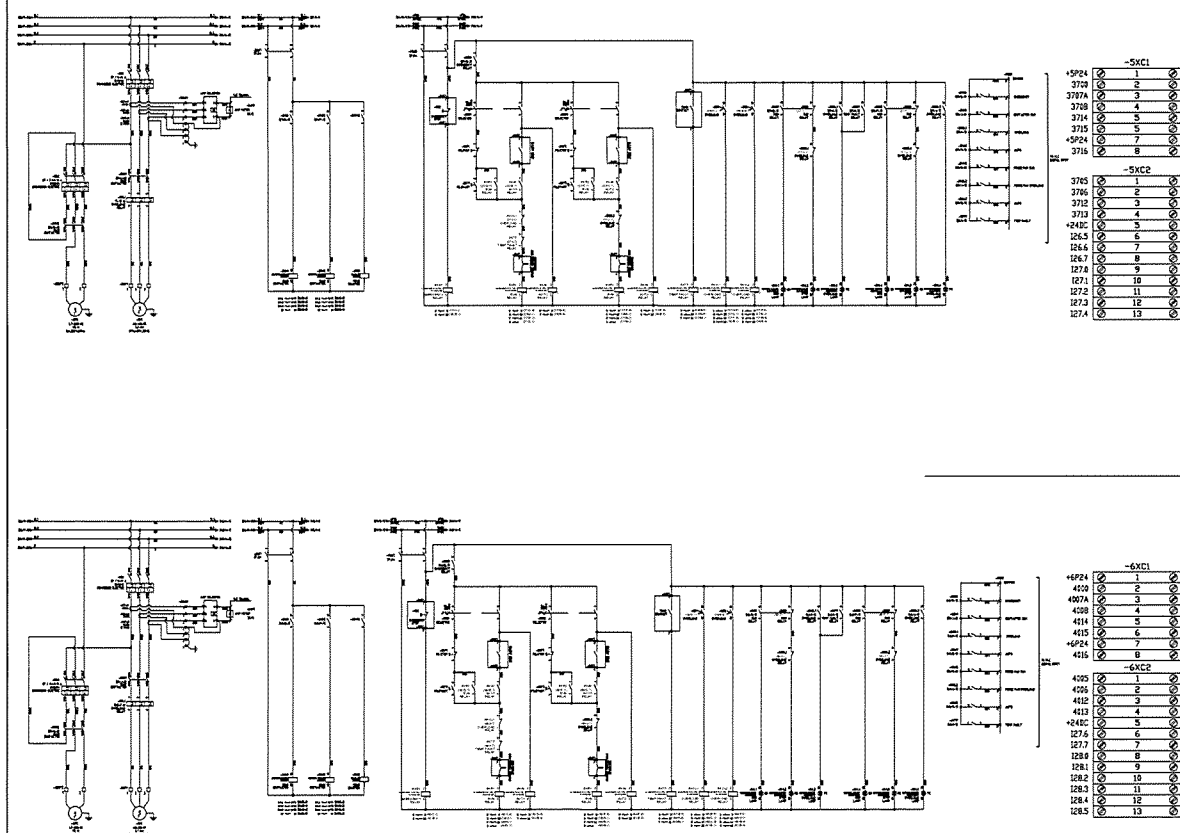

PROJECT :
โครงการพัฒนาระบบไฟฟ้า
อาคารพาณิชย์ 6 ชั้น อาคาร 1

OWNER :

INDUSTRIAL ESTATE AUTHORITY OF THAILAND

DESIGNER :

UWE CONSULTANTS
บริษัท อูเอ CONSULTANTS จำกัด

CONTRACTOR :

P.T.A. CONSTRUCTION CO., LTD.
บริษัท พี.ที.เอ. คอนสตรัคชั่น จำกัด

CONSULTANT :

UWE CONSULTANTS
บริษัท อูเอ CONSULTANTS จำกัด



STRUCTURAL ENGINEER :

AS-BUILT DRAWING

DRAWING TITLE :
MCC-AB PANEL

DRAWN BY : -
CHECKED BY : -
CHECKED BY : -

PAPER SIZE : A1
PLOT SCALE : 1:100
DATE : 25/03/64
DRAWING NO. : SHEET NO. :
AS-12-ME-609 09

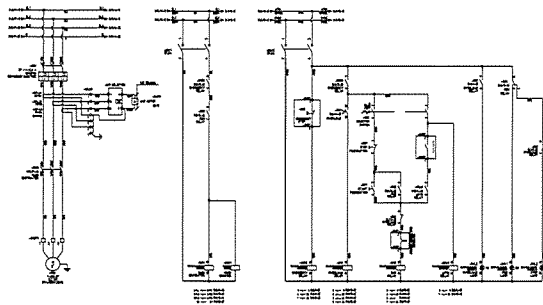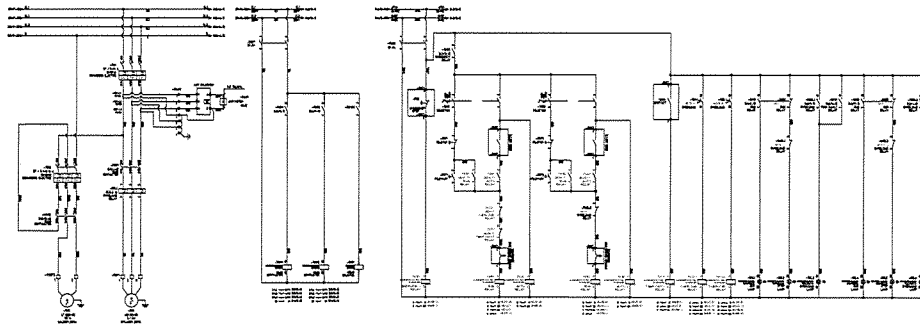

TERMINAL LIST

| -8XC1 | |
|-------|---|
| +8P24 | 1 |
| +582 | 2 |
| +583 | 3 |
| +587 | 4 |

| -8XC2 | |
|-------|---|
| 4518 | 1 |
| 4511 | 2 |
| +240C | 3 |
| 128.9 | 4 |
| 128.1 | 5 |
| 128.2 | 6 |
| 128.3 | 7 |

| -7XC1 | |
|-------|---|
| +7P24 | 1 |
| 4301 | 2 |
| 4307 | 3 |
| 4308 | 4 |
| 4314 | 5 |
| 4325 | 6 |
| +7P24 | 7 |
| 4219 | 8 |

| -7XC2 | |
|-------|----|
| 4255 | 1 |
| 4266 | 2 |
| 4282 | 3 |
| 4283 | 4 |
| +240C | 5 |
| 128.7 | 6 |
| 128.9 | 7 |
| 129.1 | 8 |
| 129.2 | 9 |
| 129.3 | 10 |
| 129.4 | 11 |
| 129.5 | 12 |
| 129.6 | 13 |

PROJECT :
โครงการพัฒนาระบบไฟฟ้า

CONTRACTOR :
P t A
P.T.A. CONSTRUCTION CO., LTD.
บริษัท พี.ที.เอ. คอนสตรัคชั่น จำกัด



CONSULTANT :

AS-BUILT DRAWING

DRAWING TITLE :
MCC-AB PANEL

DRAWN BY : -
CHECKED BY :
CHECKED BY :
PAPER SIZE : A1
PLOT SCALE : 1:100
DATE : 25/03/64
DRAWING NO. : SHEET NO. :
AS-12-ME-610 10

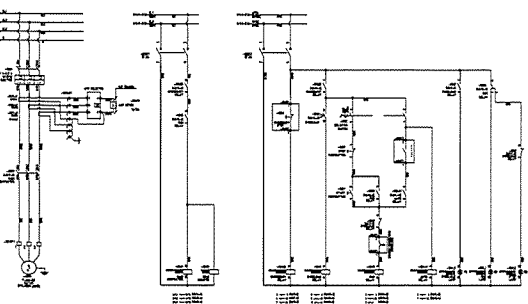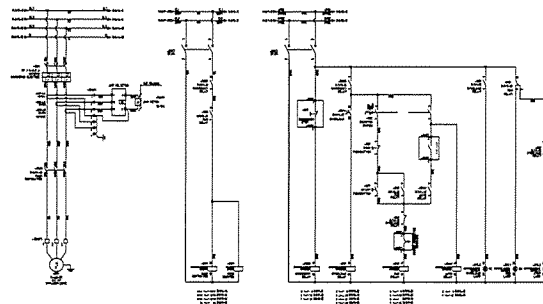

TERMINAL LIST

| -9XC1 | |
|-------|---|
| +9P24 | 1 |
| 4782 | 2 |
| 4783 | 3 |
| 4787 | 4 |

| -9XC2 | |
|-------|---|
| 4710 | 1 |
| 4711 | 2 |
| +240C | 3 |
| 120.4 | 4 |
| 120.5 | 5 |
| 120.6 | 6 |
| 120.7 | 7 |

TERMINAL LIST

| -10XC1 | |
|--------|---|
| +10P24 | 1 |
| 4902 | 2 |
| 4903 | 3 |
| 4907 | 4 |

| -10XC2 | |
|--------|---|
| 4910 | 1 |
| 4911 | 2 |
| +240C | 3 |
| 121.1 | 4 |
| 121.2 | 5 |
| 121.3 | 6 |
| 121.3 | 7 |

PROJECT :
โครงการพัฒนาระบบไฟฟ้า

CONTRACTOR :
P t A
P.T.A. CONSTRUCTION CO., LTD.
บริษัท พี.ที.เอ. คอนสตรัคชั่น จำกัด



CONSULTANT :

AS-BUILT DRAWING



DRAWING TITLE :
MCC-AB PANEL

DRAWN BY : -
CHECKED BY :
CHECKED BY :
PAPER SIZE : A1
PLOT SCALE : 1:100
DATE : 25/03/64
DRAWING NO. : SHEET NO. :
AS-12-ME-611 11

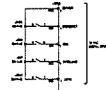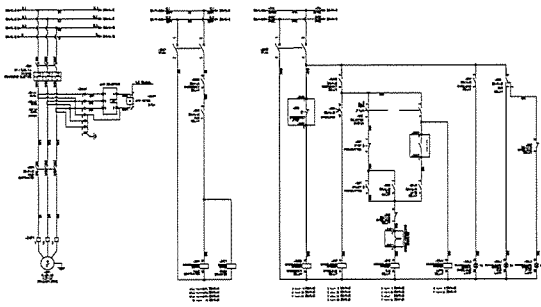

TERMINAL LIST

| -2XC1 | | -2XC2 | |
|-------|---|-------|---|
| 2024 | 1 | 2018 | 1 |
| 2022 | 2 | 2016 | 2 |
| 2020 | 3 | 2014 | 3 |
| 2019 | 4 | 2012 | 4 |
| | | 2010 | 5 |
| | | 2008 | 6 |
| | | 2007 | 7 |

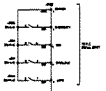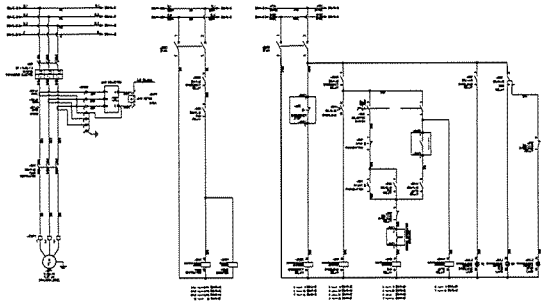


PROJECT :
โครงการพัฒนาระบบไฟฟ้า

CONTRACTOR :
P t A
P.T.A.CONSTRUCTION CO.,LTD.
บริษัท พีทีเอคอนสตรัคชั่น จำกัด



CONSULTANT :

AS-BUILT DRAWING


DRAWING TITLE :
MCC-CH PANEL

DRAWN BY : -
CHECKED BY :
CHECKED BY :
PAPER SIZE : A1
PLOT SCALE : 1:100
DATE : 25/03/64
DRAWING NO. : SHEET NO. :
AS-12-ME-707 07

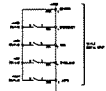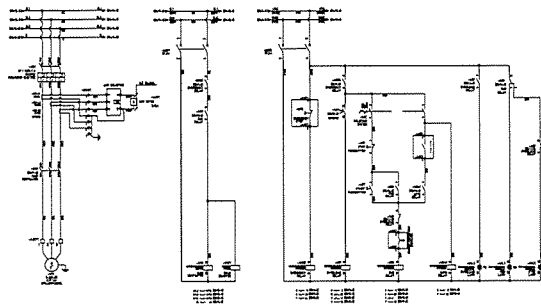

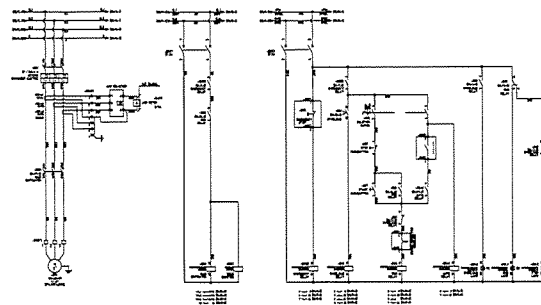
PROJECT :
โครงการพัฒนาระบบไฟฟ้า

CONTRACTOR :
P t A
P.T.A.CONSTRUCTION CO.,LTD.
บริษัท พีทีเอคอนสตรัคชั่น จำกัด


CONSULTANT :

AS-BUILT DRAWING



DRAWING TITLE :
MCC-CH PANEL

DRAWN BY : -
CHECKED BY :
CHECKED BY :
PAPER SIZE : A1
PLOT SCALE : 1:100
DATE : 25/03/64
DRAWING NO. : SHEET NO. :
AS-12-ME-708 08

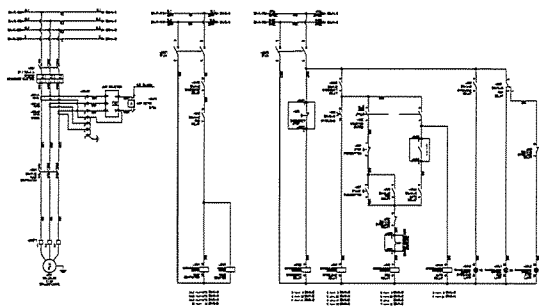

TERMINAL LIST

| -6XC1 | | | -6XC2 | | |
|-------|---|---|-------|---|---|
| 1P24 | 1 | 1 | 3618 | 1 | 1 |
| 3620 | 2 | 2 | 3611 | 2 | 2 |
| 3628 | 3 | 3 | +240C | 3 | 3 |
| 3629 | 4 | 4 | 1344 | 4 | 4 |
| | | | 1341 | 5 | 5 |
| | | | 1342 | 6 | 6 |
| | | | 1343 | 7 | 7 |

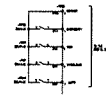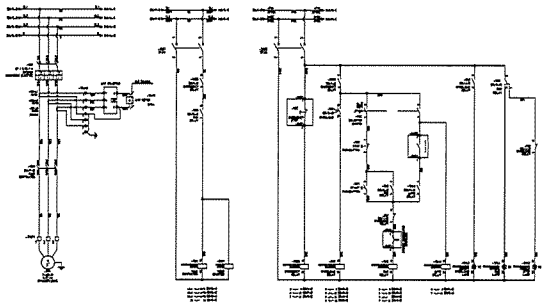

TERMINAL LIST

| -7XC1 | | | -7XC2 | | |
|-------|---|---|-------|---|---|
| 1P24 | 1 | 1 | 3818 | 1 | 1 |
| 3820 | 2 | 2 | 3811 | 2 | 2 |
| 3828 | 3 | 3 | +240C | 3 | 3 |
| 3829 | 4 | 4 | 1344 | 4 | 4 |
| | | | 1341 | 5 | 5 |
| | | | 1342 | 6 | 6 |
| | | | 1343 | 7 | 7 |

PROJECT :
โครงการพัฒนาระบบไฟฟ้า
และระบบควบคุมอาคาร

OWNER :

DESIGNER :

CONTRACTOR :

PROJECT MANAGER :

CONSULTANT :



STRUCTURAL ENGINEER :

PROJECT MANAGER :

AS-BUILT DRAWING



DRAWING TITLE :
MCC-CH PANEL

DRAWN BY : -
CHECKED BY : -
CHECKED BY : -
PAPER SIZE : A1
PLOT SCALE : 1:100
DATE : 25/03/64
DRAWING NO. : SHEET NO. :
AS-12-ME-709 09

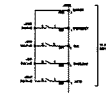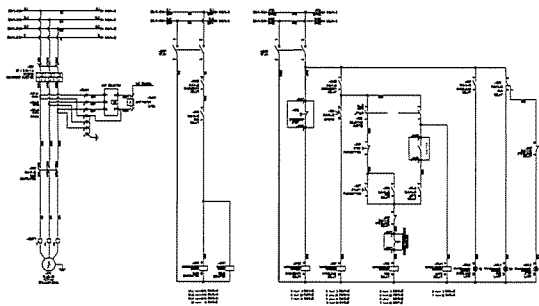

TERMINAL LIST

| -8XC1 | | | -8XC2 | | |
|-------|---|---|-------|---|---|
| 1P24 | 1 | 1 | 4218 | 1 | 1 |
| 4220 | 2 | 2 | 4211 | 2 | 2 |
| 4228 | 3 | 3 | +240C | 3 | 3 |
| 4229 | 4 | 4 | 1254 | 4 | 4 |
| | | | 1251 | 5 | 5 |
| | | | 1252 | 6 | 6 |
| | | | 1253 | 7 | 7 |

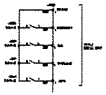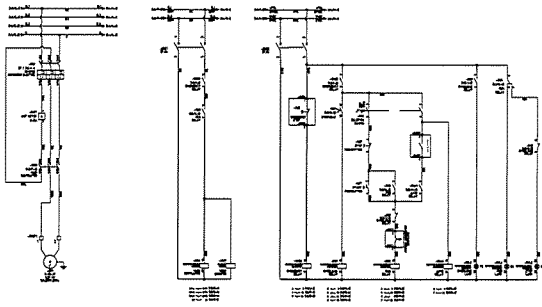

TERMINAL LIST

| -9XC1 | | | -9XC2 | | |
|-------|---|---|-------|---|---|
| 1P24 | 1 | 1 | 4218 | 1 | 1 |
| 4220 | 2 | 2 | 4211 | 2 | 2 |
| 4228 | 3 | 3 | +240C | 3 | 3 |
| 4229 | 4 | 4 | 1254 | 4 | 4 |
| | | | 1251 | 5 | 5 |
| | | | 1252 | 6 | 6 |
| | | | 1253 | 7 | 7 |

PROJECT :
โครงการพัฒนาระบบไฟฟ้า
และระบบควบคุมอาคาร

OWNER :

DESIGNER :

CONTRACTOR :



CONSULTANT :

STRUCTURAL ENGINEER :

AS-BUILT DRAWING


DRAWING TITLE :
MCC-CH PANEL

DRAWN BY : -
CHECKED BY : -
CHECKED BY : -
PAPER SIZE : A1
PLOT SCALE : 1:100
DATE : 25/03/64
DRAWING NO. : SHEET NO. :
AS-12-ME-710 10

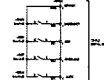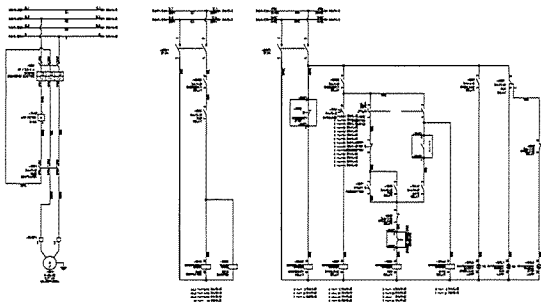

TERMINAL LIST

| -10XC1 | | | -10XC2 | | |
|--------|---|---|--------|---|---|
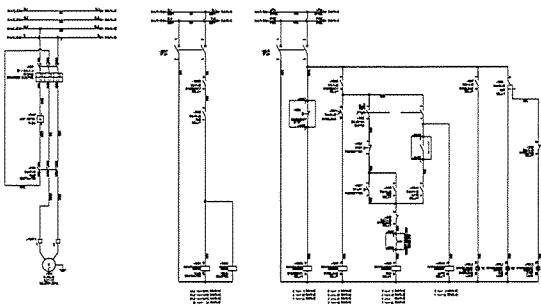
PROJECT :

AS-BUILT DRAWING


DRAWING TITLE :
MCC-CH PANEL

DRAWN BY :
CHECKED BY :
CHECKED BY :
PAPER SIZE : A1
PLOT SCALE : 1:100
DATE : 25/03/64
DRAWING NO. : SHEET NO. :
AS-12-ME-711 11

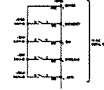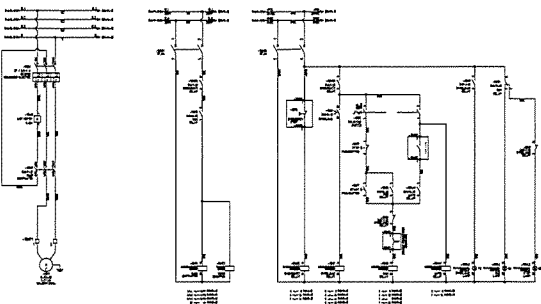

TERMINAL LIST

| -12XC1 | | | -12XC2 | | |
|--------|---|---|--------|---|---|
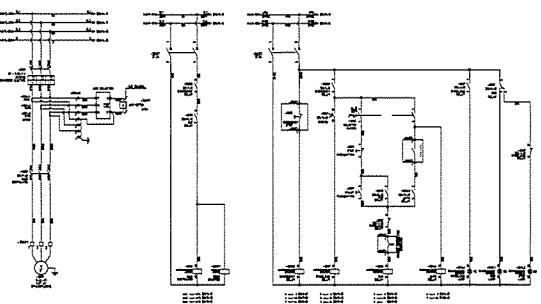
PROJECT :

AS-BUILT DRAWING

DRAWING TITLE :
MCC-CH PANEL

DRAWN BY :
CHECKED BY :
CHECKED BY :
PAPER SIZE : A1
PLOT SCALE : 1:100
DATE : 25/03/64
DRAWING NO. : SHEET NO. :
AS-12-ME-712 12

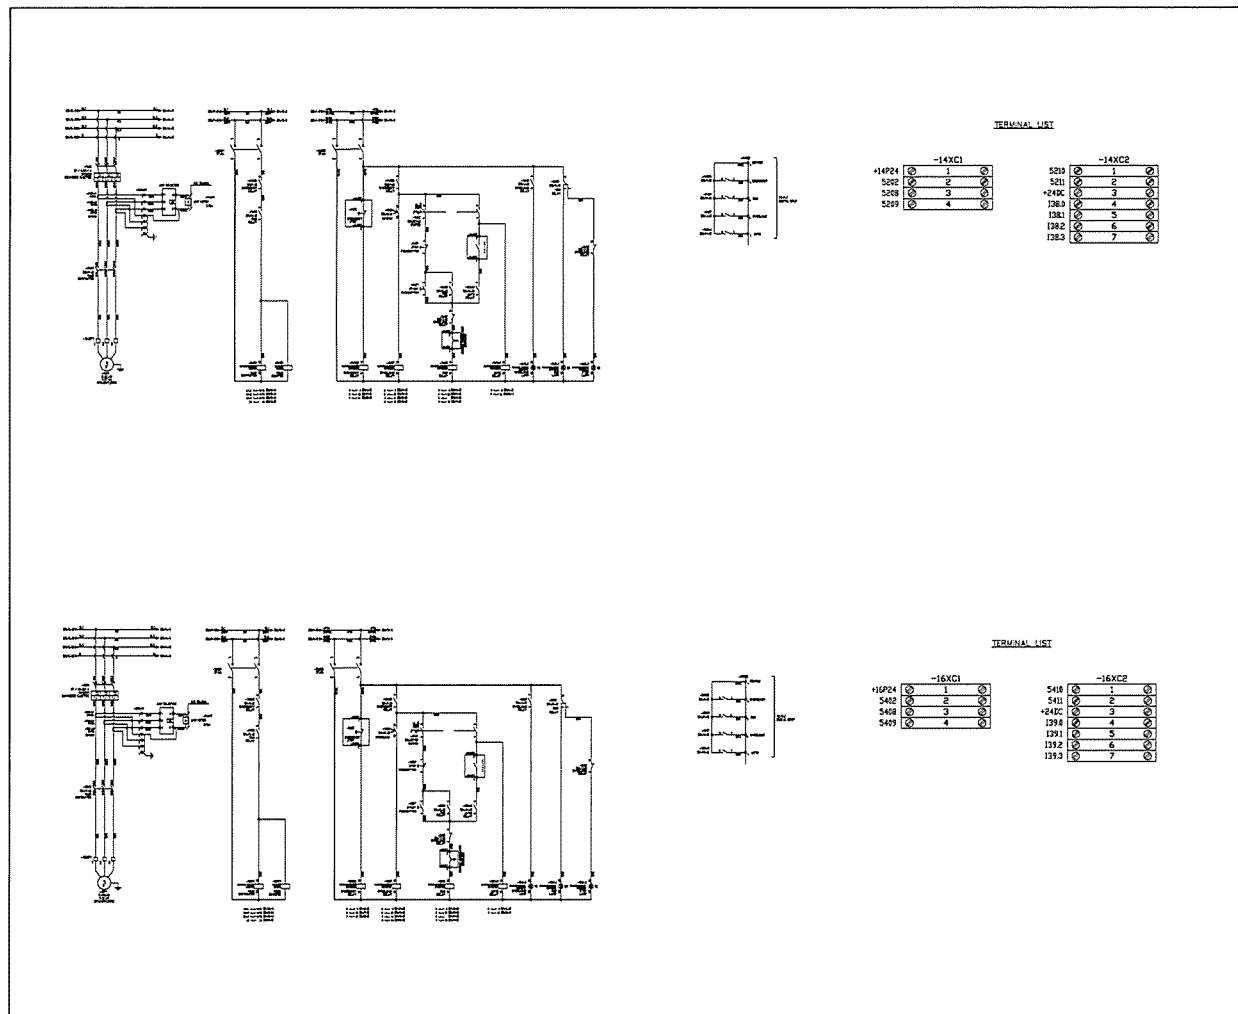

PROJECT :
โครงการพัฒนาระบบไฟฟ้า
และระบบปรับอากาศ อาคาร 1

OWNER :

DESIGNER :

บริษัท เวิลด์ อิเล็คทริคัล
คอนซัลแตนท์ จำกัด

CONTRACTOR :

P.T.A. CONSTRUCTION CO., LTD.
บริษัท พี.ที.เอ.คอนสตรัคชั่น จำกัด

PROJECT MANAGER :

CONSULTANT :


บริษัท เวิลด์ อิเล็คทริคัล
คอนซัลแตนท์ จำกัด

STRUCTURAL ENGINEER :

AS-BUILT DRAWING

DRAWING TITLE :
MCC-CH PANEL

DRAWN BY : -
CHECKED BY : -
CHECKED BY : -
PAPER SIZE : A1
PLOT SCALE : 1:100
DATE : 25/03/64
DRAWING NO. : SHEET NO. :
AS-12-ME-713 13

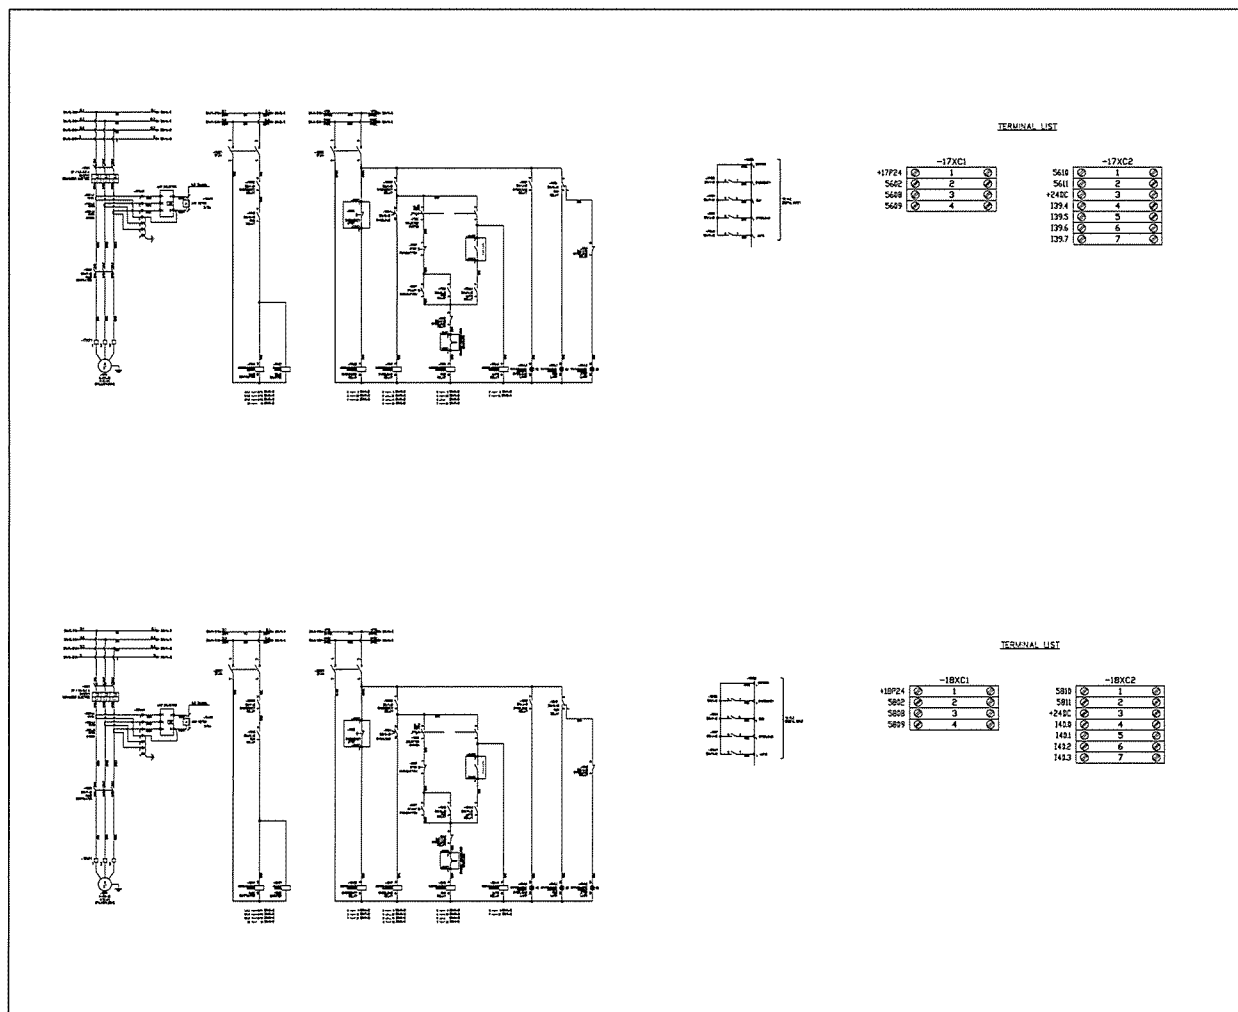

PROJECT :
โครงการพัฒนาระบบไฟฟ้า
และระบบปรับอากาศ อาคาร 1

OWNER :

DESIGNER :

บริษัท เวิลด์ อิเล็คทริคัล
คอนซัลแตนท์ จำกัด

CONTRACTOR :


P.T.A. CONSTRUCTION CO., LTD.
บริษัท พี.ที.เอ.คอนสตรัคชั่น จำกัด

STRUCTURAL ENGINEER :

AS-BUILT DRAWING


DRAWING TITLE :
MCC-CH PANEL


DRAWN BY : -
CHECKED BY : -
CHECKED BY : -
PAPER SIZE : A1
PLOT SCALE : 1:100
DATE : 25/03/64
DRAWING NO. : SHEET NO. :
AS-12-ME-714 14

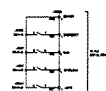





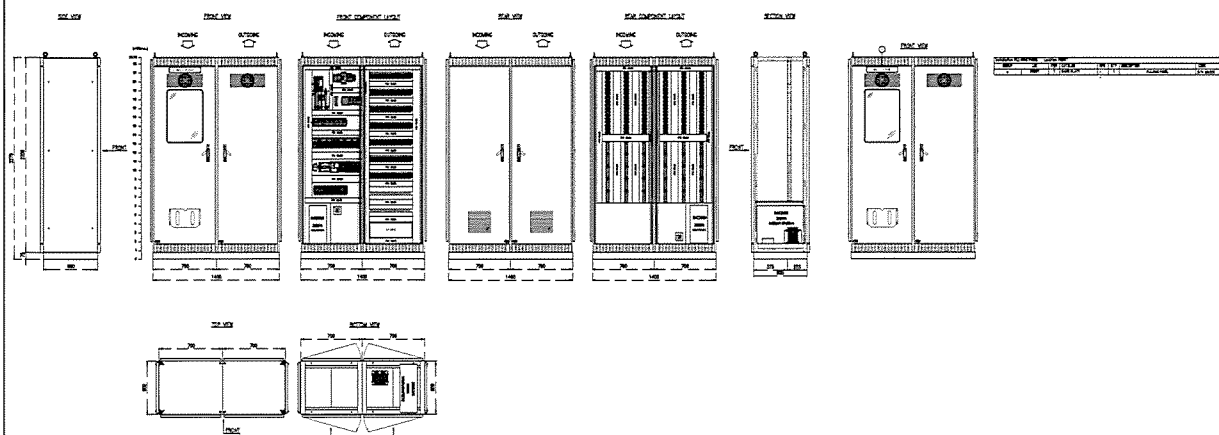


TERMINAL LIST

| | -19XC1 | | -19XC2 |
|--------|--------|-------|--------|
| +19P24 | 1 | 6010 | 1 |
| 6002 | 2 | 6011 | 2 |
| 6003 | 3 | +24IC | 3 |
| 6005 | 4 | 1434 | 4 |
| | | 1435 | 5 |
| | | 1436 | 6 |
| | | 1437 | 7 |

| | |
|--|-----------|
| PROJECT : โครงการพัฒนาระบบสาธารณูปโภค และสิ่งอำนวยความสะดวก ในบริเวณพื้นที่โครงการ | |
| STRUCTURAL ENGINEER :  | |
| AS-BUILT DRAWING | |
| DRAWING TITLE : MCC-CH PANEL | |
| DRAWN BY : - | |
| CHECKED BY : | |
| CHECKED BY : | |
| PAPER SIZE : A1 | |
| PLOT SCALE : 1:100 | |
| DATE : 25/03/64 | |
| DRAWING NO. : | SHEET NO. |
| AS-12-ME-715 | 15 |



[illegible]

| | |
|---|--|
| PROJECT : | |
| STRUCTURAL ENGINEER : | |
| | |
| ✓ | |
| AS-BUILT DRAWING | |
| DRAWING TITLE : | |
| PLC-MAS PANEL | |
| DRAWN BY : - | |
| CHECKED BY : | |
| CHECKED BY : | |
| PAPER SIZE : A1 | |
| PLOT SCALE : 1:100 | |
| DATE : 25/03/64 | |
| DRAWING NO. : | SHEET NO. : |
| AS-12-ME-0801 | 01 |

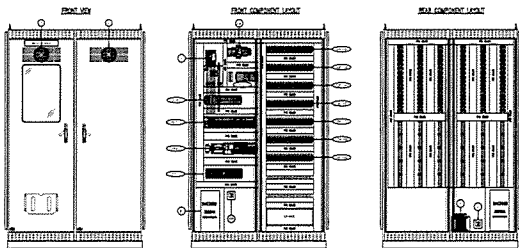

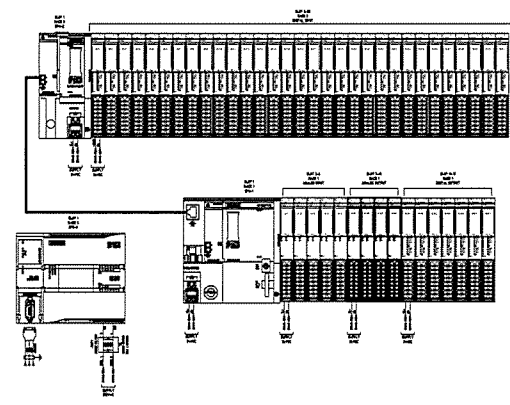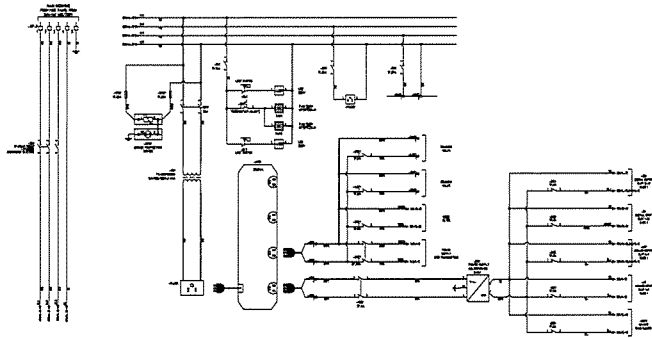

PROJECT :

AS-BUILT DRAWING

DRAWING TITLE :
PLC-MAS PANEL

DRAWN BY :
CHECKED BY :
CHECKED BY :
PAPER SIZE : A1
PLOT SCALE : 1:100
DATE : 25/03/64
DRAWING NO. : SHEET NO. :
AS-12-ME-0802 02

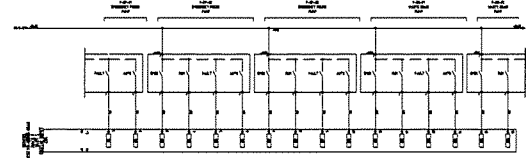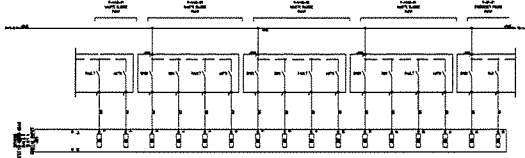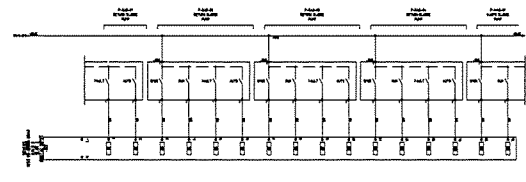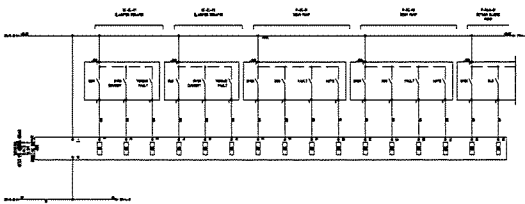

PROJECT :
Industrial Estate Authority of Thailand

OWNER :
Industrial Estate Authority of Thailand

DESIGNER :
P.T.A. CONSULTANTS

CONTRACTOR :
P.T.A. CONSTRUCTION CO. LTD.





CONSULTANT :
P.T.A. CONSULTANTS

STRUCTURAL ENGINEER :
P.T.A. CONSULTANTS





AS-BUILT DRAWING

DRAWING TITLE :
PLC-MAS PANEL


DRAWN BY :
CHECKED BY :
CHECKED BY :
PAPER SIZE : A1
PLOT SCALE : 1:100
DATE : 25/03/64
DRAWING NO. : SHEET NO. :
AS-12-ME-0803 03

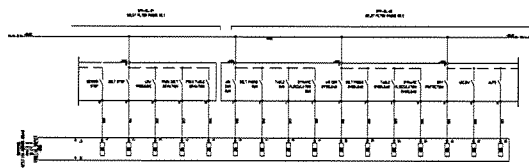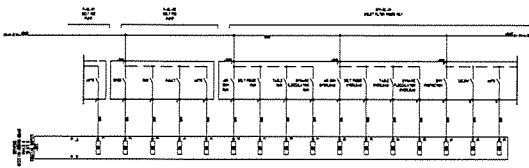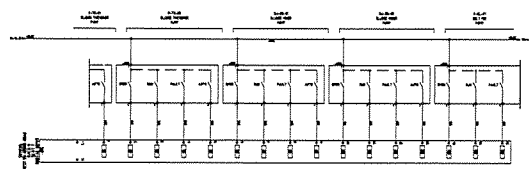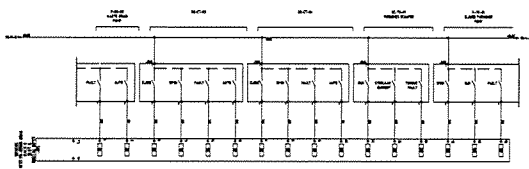



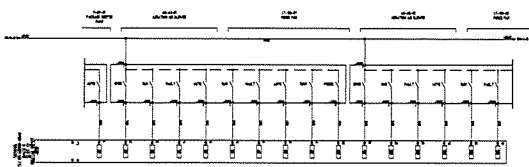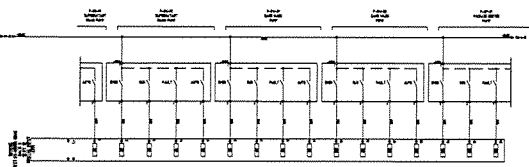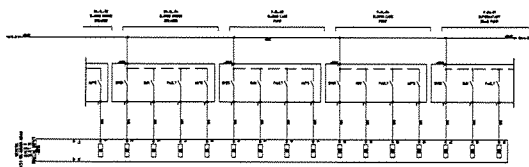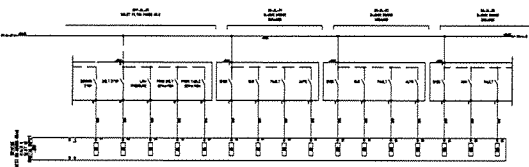

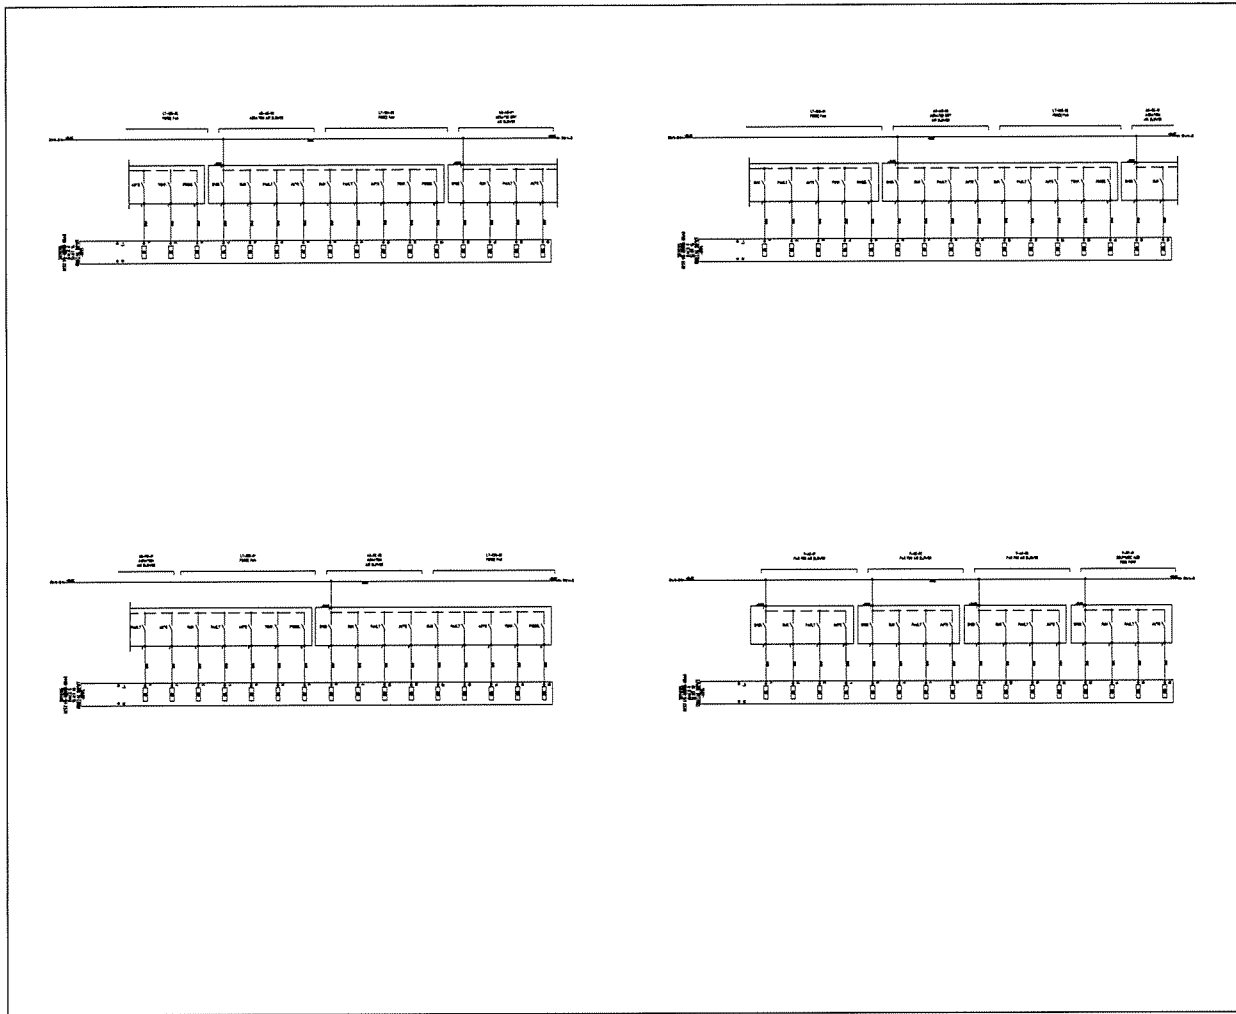


| | |
|---|-------------|
| PROJECT : | |
| STRUCTURAL ENGINEER : | |
| | |
| AS-BUILT DRAWING | |
| DRAWING TITLE : | |
| PLC-MAS PANEL | |
| DRAWN BY : - | |
| CHECKED BY : | |
| PAPER SIZE : A1 | |
| PLOT SCALE : 1:100 | |
| DATE : 25/03/64 | |
| DRAWING NO. : | SHEET NO. : |
| AS-12-ME-0804 | 04 |










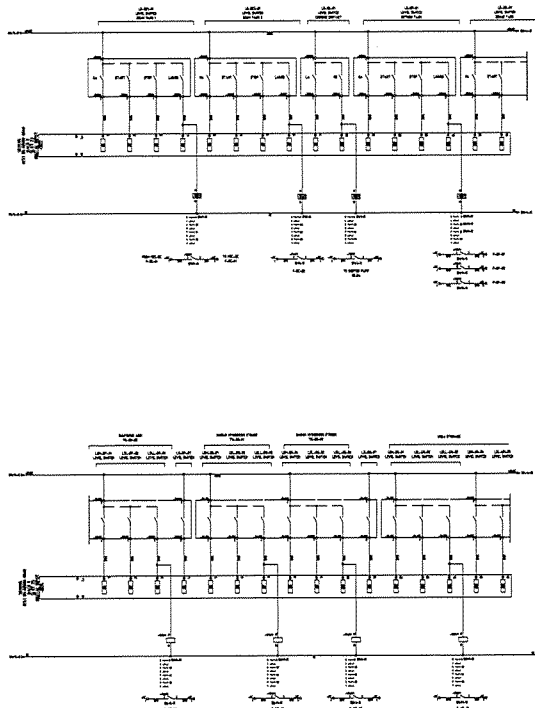
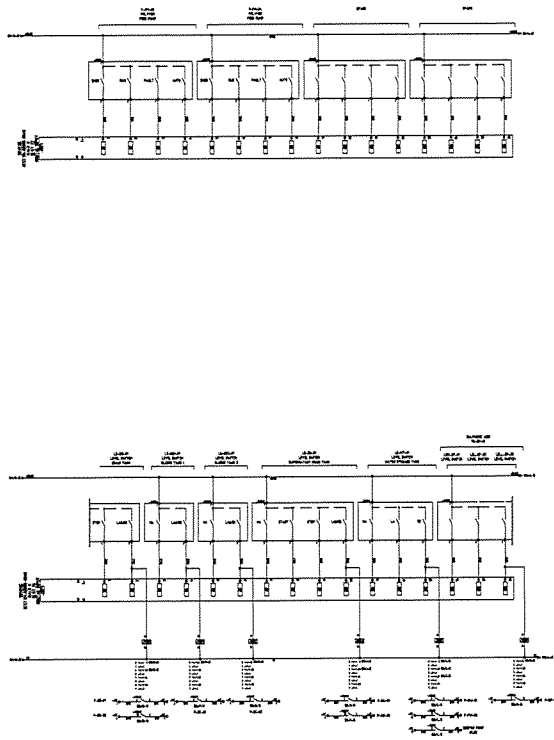
| | |
|---|-------------|
| PROJECT : | |
| STRUCTURAL ENGINEER : | |
| | |
| PROJECT MANAGER : | |
| | |
| AS-BUILT DRAWING | |
| DRAWING TITLE : | |
| PLC-MAS PANEL | |
| DRAWN BY : - | |
| CHECKED BY : | |
| PAPER SIZE : A1 | |
| PLOT SCALE : 1:100 | |
| DATE : 25/03/64 | |
| DRAWING NO. : | SHEET NO. : |
| AS-12-ME-0805 | 05 |





| | |
|--|-------------|
| PROJECT : | |
| STRUCTURAL ENGINEER : | |
|  | |
| AS-BUILT DRAWING | |
| DRAWING TITLE : | |
| PLC-MAS PANEL | |
| DRAWN BY : - | |
| CHECKED BY : | |
| CHECKED BY : | |
| PAPER SIZE : A1 | |
| PLOT SCALE : 1:100 | |
| DATE : 25/03/64 | |
| DRAWING NO. : | SHEET NO. : |
| AS-12-ME-0806 | 06 |







| | |
|--|-------------|
| PROJECT : | |
| STRUCTURAL ENGINEER : | |
|  | |
| AS-BUILT DRAWING | |
| DRAWING TITLE : | |
| PLC-MAS PANEL | |
| DRAWN BY : - | |
| CHECKED BY : | |
| CHECKED BY : | |
| PAPER SIZE : A1 | |
| PLOT SCALE : 1:100 | |
| DATE : 25/03/64 | |
| DRAWING NO. : | SHEET NO. : |
| AS-12-ME-0807 | 07 |




| | |
|-----------------------|-------------|
| PROJECT : | |
| OWNER : | |
| DESIGNER : | |
| CONTRACTOR : | |
| CONSULTANT : | |
| STRUCTURAL ENGINEER : | |
| AS-BUILT DRAWING | |
| DRAWING TITLE : | |
| PLC-MAS PANEL | |
| DRAWN BY : | |
| CHECKED BY : | |
| PAPER SIZE : A1 | |
| PLOT SCALE : 1:100 | |
| DATE : 25/03/64 | |
| DRAWING NO. : | SHEET NO. : |
| AS-12-ME-0808 | 08 |

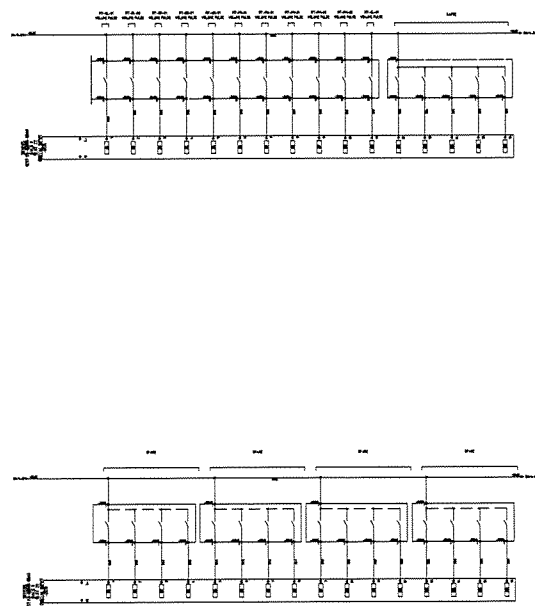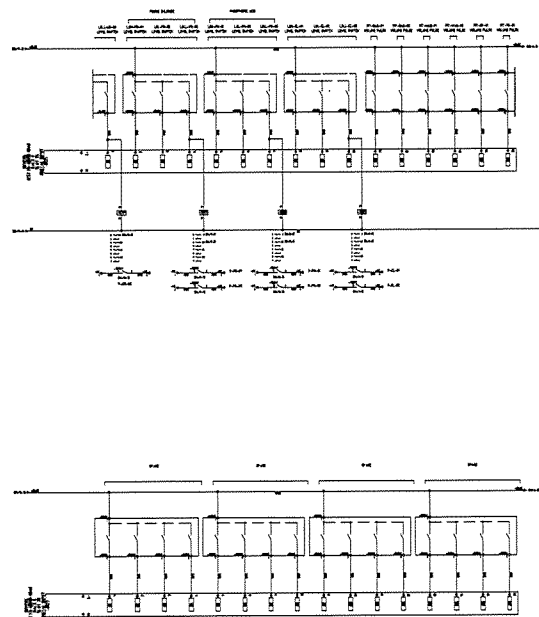
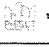



| | |
|-----------------------|-------------|
| PROJECT : | |
| OWNER : | |
| DESIGNER : | |
| CONTRACTOR : | |
| CONSULTANT : | |
| STRUCTURAL ENGINEER : | |
| AS-BUILT DRAWING | |
| DRAWING TITLE : | |
| PLC-MAS PANEL | |
| DRAWN BY : | |
| CHECKED BY : | |
| PAPER SIZE : A1 | |
| PLOT SCALE : 1:100 | |
| DATE : 25/03/64 | |
| DRAWING NO. : | SHEET NO. : |
| AS-12-ME-0809 | 09 |

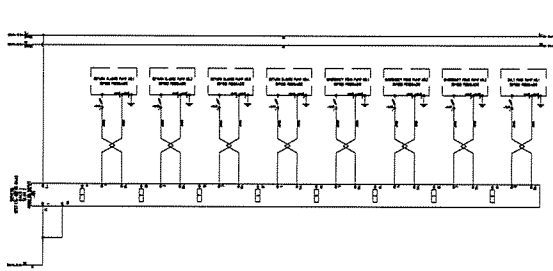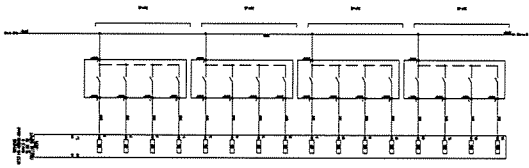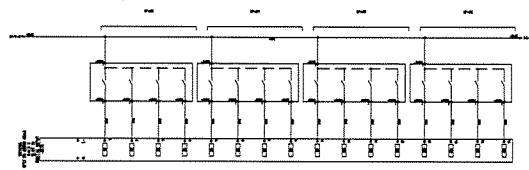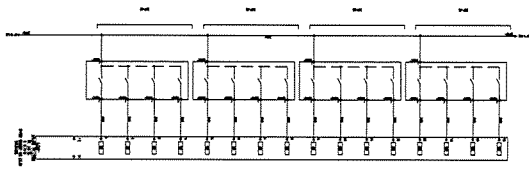


PROJECT :





CONTRACTOR :

P.T.A. CONSTRUCTION CO., LTD.
บริษัท พี.ที.เอ.คอนสตรัคชั่น จำกัด

STRUCTURAL ENGINEER :



AS-BUILT DRAWING

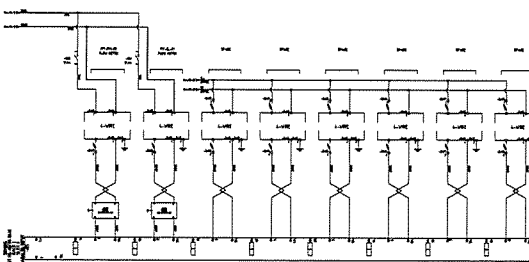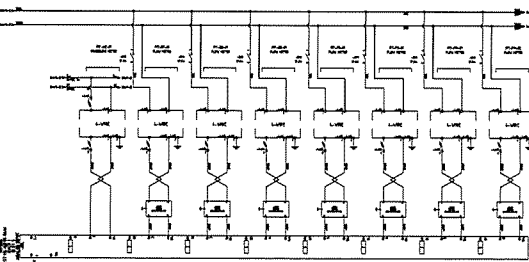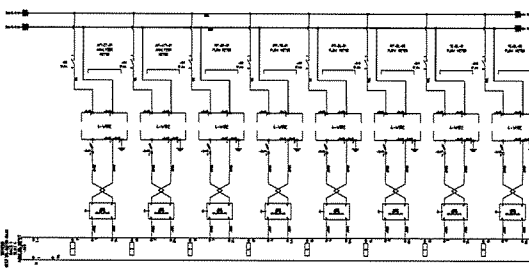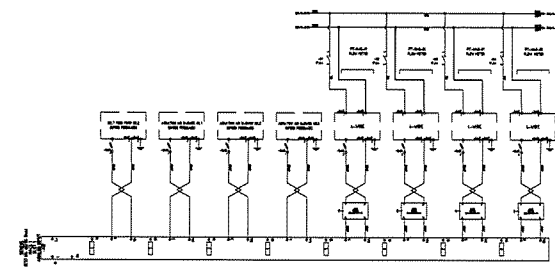

DRAWING TITLE :
PLC-MAS PANEL


DRAWN BY : -
CHECKED BY : -
CHECKED BY : -
PAPER SIZE : A1
PLOT SCALE : 1:100
DATE : 25/03/64
DRAWING NO. : SHEET NO. :
AS-12-ME-0810 10






PROJECT :

OWNER :

THE INDUSTRIAL ESTATE AUTHORITY OF THAILAND

DESIGNER :

CONTRACTOR :

P.T.A. CONSTRUCTION CO., LTD.
บริษัท พี.ที.เอ.คอนสตรัคชั่น จำกัด





CONSULTANT :

STRUCTURAL ENGINEER :



AS-BUILT DRAWING


DRAWING TITLE :
PLC-MAS PANEL

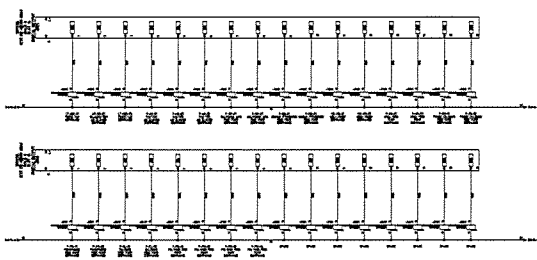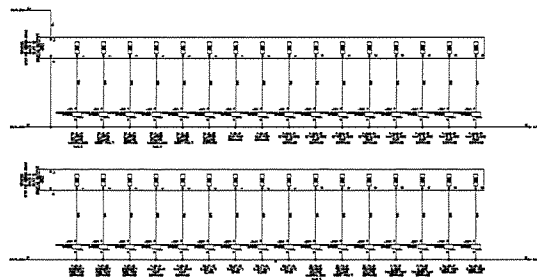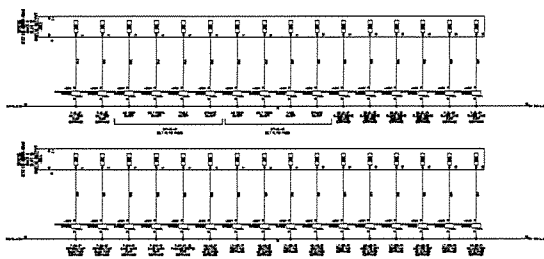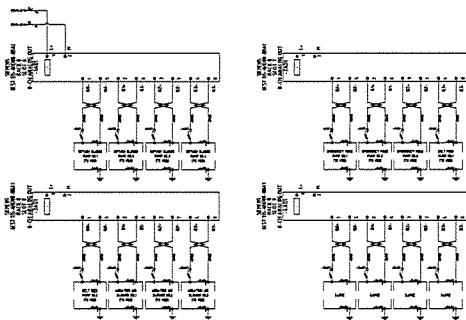
DRAWN BY : -
CHECKED BY : -
CHECKED BY : -
PAPER SIZE : A1
PLOT SCALE : 1:100
DATE : 25/03/64
DRAWING NO. : SHEET NO. :
AS-12-ME-0811 11





PROJECT :


OWNER :

INDUSTRIAL ESTATE AUTHORITY OF THAILAND

DESIGNER :


CONTRACTOR :

P.T.A. CONSTRUCTION CO., LTD.
บริษัท พี.ที.เอ.คอนสตรัคชั่น จำกัด

CONSULTANT :






STRUCTURAL ENGINEER :


PROJECT MANAGER :



AS-BUILT DRAWING

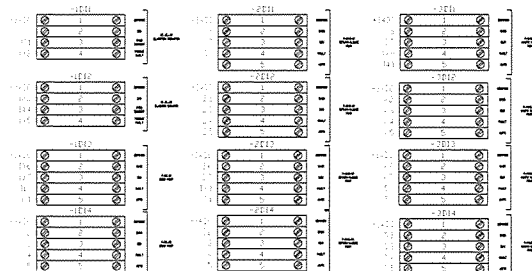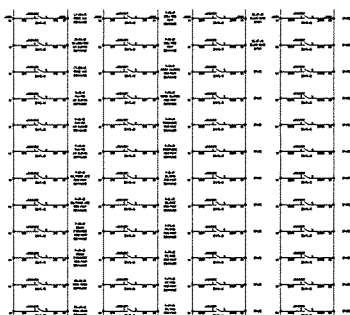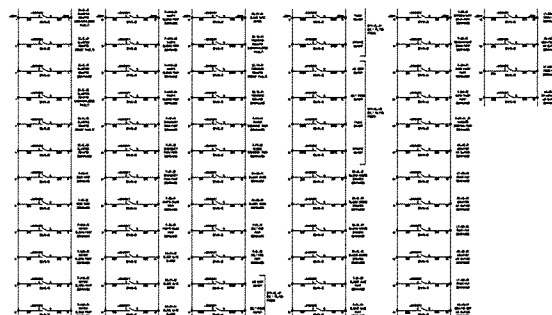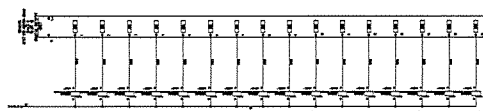
DRAWING TITLE :
PLC-MAS PANEL


DRAWN BY : -
CHECKED BY :
CHECKED BY :
PAPER SIZE : A1
PLOT SCALE : 1:100
DATE : 25/03/64
DRAWING NO. : SHEET NO. :
AS-12-ME-0812 12





PROJECT :

OWNER :

INDUSTRIAL ESTATE AUTHORITY OF THAILAND

DESIGNER :


CONTRACTOR :

P.T.A. CONSTRUCTION CO., LTD.
บริษัท พี.ที.เอ.คอนสตรัคชั่น จำกัด


CONSULTANT :


STRUCTURAL ENGINEER :



AS-BUILT DRAWING

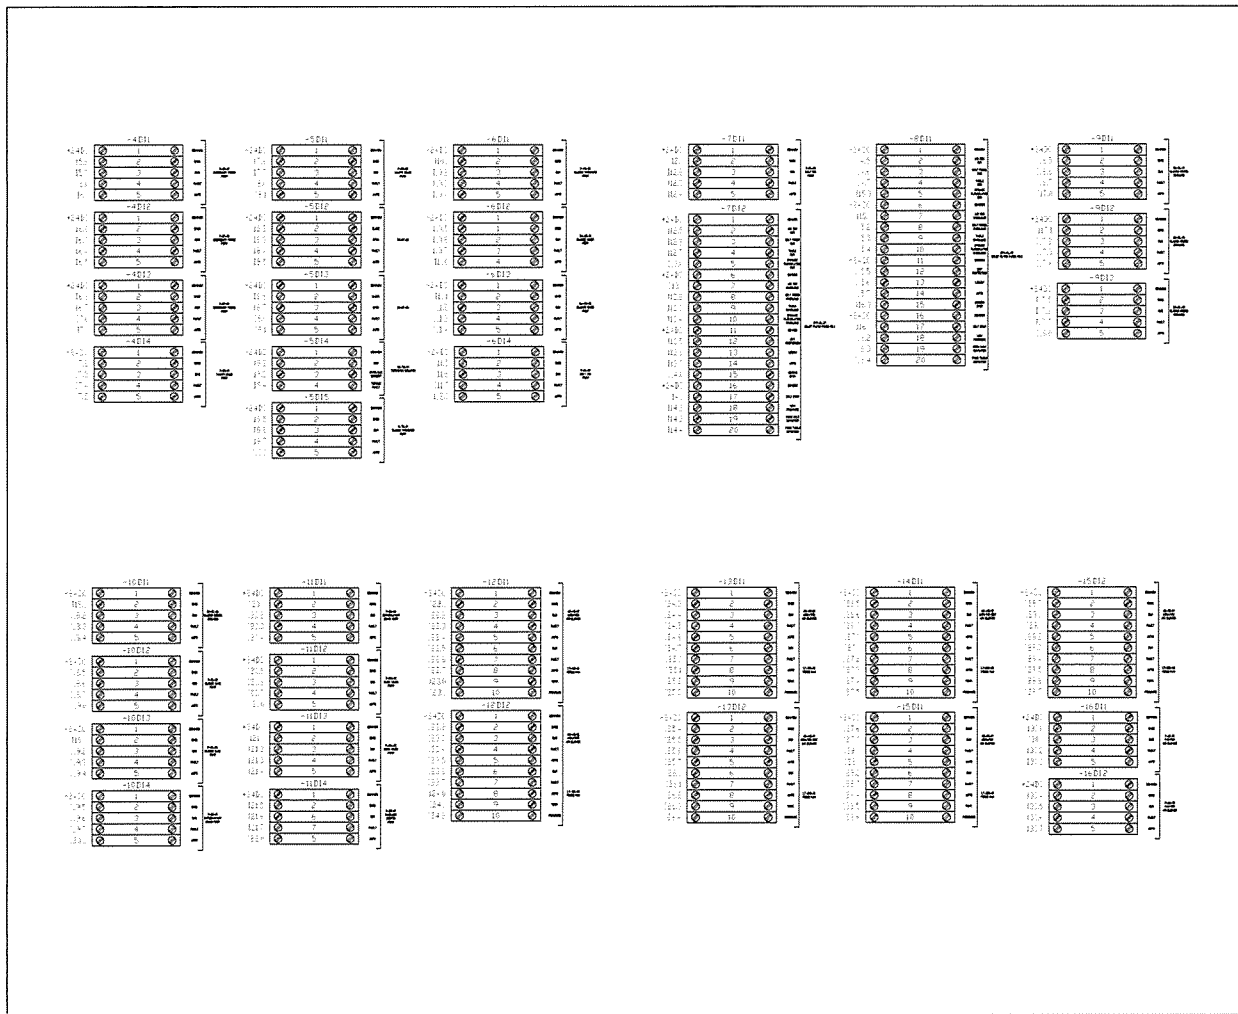
DRAWING TITLE :
PLC-MAS PANEL


DRAWN BY : -
CHECKED BY :
CHECKED BY :
PAPER SIZE : A1
PLOT SCALE : 1:100
DATE : 25/03/64
DRAWING NO. : SHEET NO. :
AS-12-ME-0813 13





PROJECT :


OWNER :

INDUSTRIAL ESTATE AUTHORITY OF THAILAND


DESIGNER :


CONTRACTOR :

P.T.A. CONSTRUCTION CO., LTD.
บริษัท พี.ที.เอ. คอนสตรัคชั่น จำกัด

PROJECT MANAGER :


CONSULTANT :



STRUCTURAL ENGINEER :


PROJECT MANAGER :



AS-BUILT DRAWING

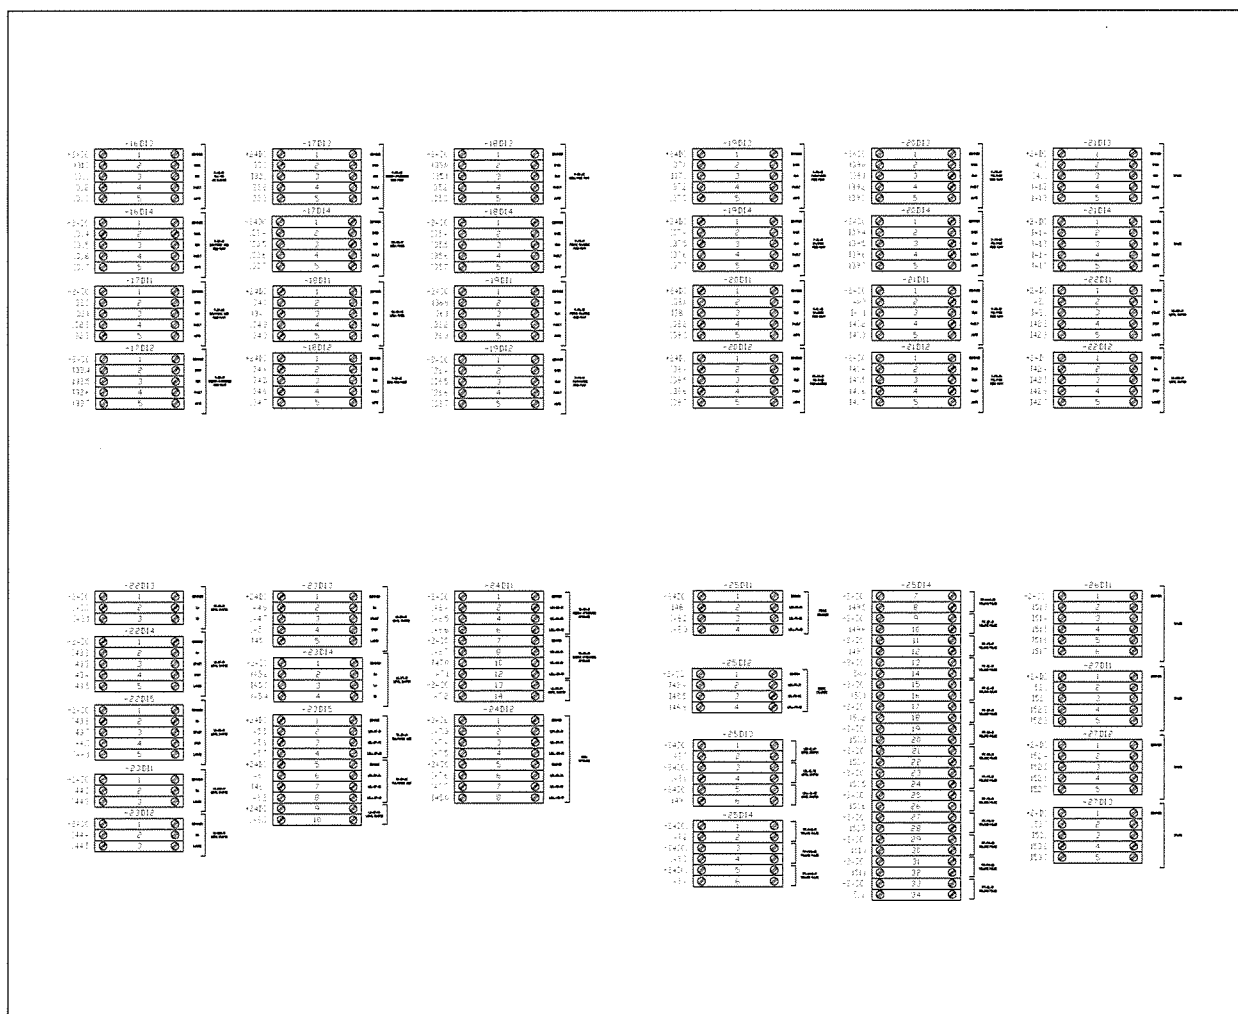
DRAWING TITLE :
PLC-MAS PANEL


DRAWN BY : -
CHECKED BY : -
CHECKED BY : -
PAPER SIZE : A1
PLOT SCALE : 1:100
DATE : 25/03/64
DRAWING NO. : SHEET NO. :
AS-12-ME-0814 14





PROJECT :


OWNER :

INDUSTRIAL ESTATE AUTHORITY OF THAILAND


DESIGNER :


CONTRACTOR :

P.T.A. CONSTRUCTION CO., LTD.
บริษัท พี.ที.เอ. คอนสตรัคชั่น จำกัด

PROJECT MANAGER :


CONSULTANT :





STRUCTURAL ENGINEER :


PROJECT MANAGER :



AS-BUILT DRAWING

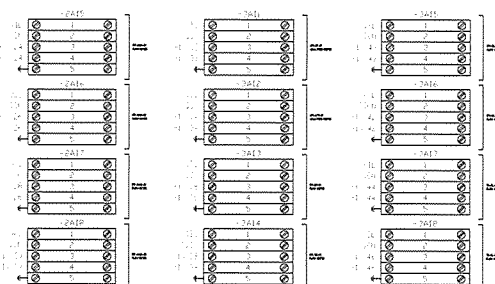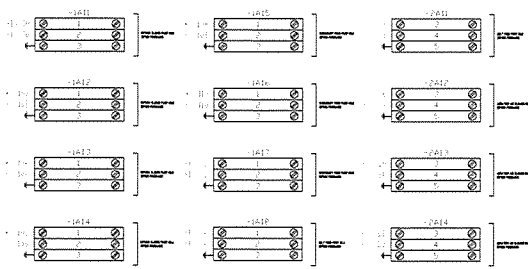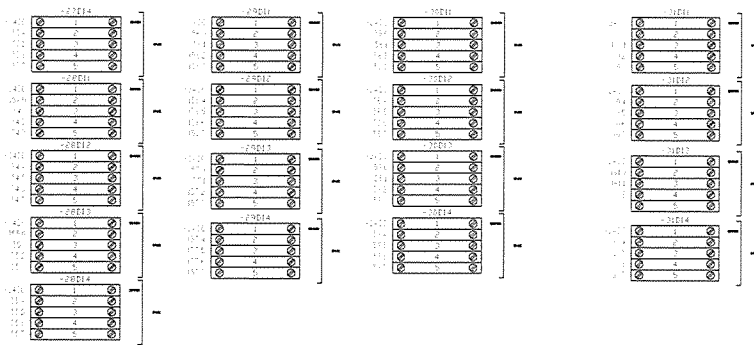
DRAWING TITLE :
PLC-MAS PANEL


DRAWN BY : -
CHECKED BY : -
CHECKED BY : -
PAPER SIZE : A1
PLOT SCALE : 1:100
DATE : 25/03/64
DRAWING NO. : SHEET NO. :
AS-12-ME-0815 15





PROJECT :
INDUSTRIAL ESTATE AUTHORITY OF THAILAND

DESIGNER :


CONTRACTOR :

P.T.A. CONSTRUCTION CO., LTD.
บริษัท พี.ที.เอ.คอนสตรัคชั่น จำกัด




CONSULTANT :


STRUCTURAL ENGINEER :



AS-BUILT DRAWING

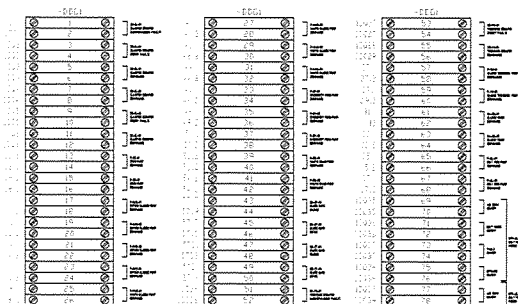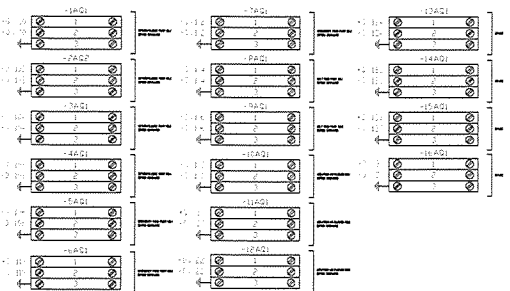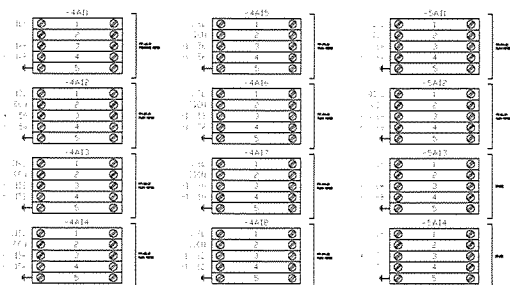
DRAWING TITLE :
PLC-MAS PANEL


DRAWN BY : -
CHECKED BY : -
CHECKED BY : -
PAPER SIZE : A1
PLOT SCALE : 1:100
DATE : 25/03/64
DRAWING NO. : SHEET NO. :
AS-12-ME-0816 16





PROJECT :
โครงการพัฒนาระบบสาธารณูปโภค
และสิ่งอำนวยความสะดวกในเขต
อุตสาหกรรมพิเศษ

OWNER :

กรมส่งเสริมการค้าระหว่างประเทศ
INDUSTRIAL ESTATE AUTHORITY OF THAILAND

DESIGNER :

บริษัท วิศวกรที่ปรึกษา
และสถาปนิก จำกัด

CONTRACTOR :

P.T.A. CONSTRUCTION CO., LTD.
บริษัท พี.ที.เอ.คอนสตรัคชั่น จำกัด

CONSULTANT :

บริษัท วิศวกรที่ปรึกษา
และสถาปนิก จำกัด



STRUCTURAL ENGINEER :

บริษัท พี.ซี.เอ็ม.คอนซัลแตนท์ จำกัด

AS-BUILT DRAWING

DRAWING TITLE :
PLC-MAS PANEL

DRAWN BY : -
CHECKED BY : -
CHECKED BY : -
PAPER SIZE : A1
PLOT SCALE : 1:100
DATE : 25/03/64
DRAWING NO. : SHEET NO. :
AS-12-ME-0817 17
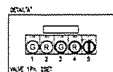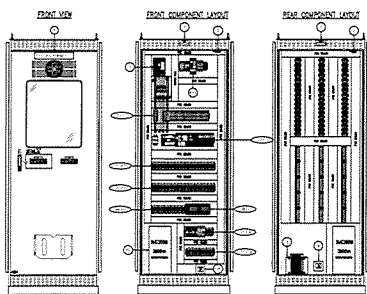
PROJECT :







CONTRACTOR :
P t A
P.T.A. CONSTRUCTION CO. LTD.
บริษัท ป.ที.เอ. คอนสตรัคชั่น จำกัด

STRUCTURAL ENGINEER :
บริษัท วิศวกรรม
CONSULTANTS

AS-BUILT DRAWING

DRAWING TITLE :
PLC-EQ PANEL

DRAWN BY : -
CHECKED BY :
CHECKED BY :
PAPER SIZE : A1
PLOT SCALE : 1:100
DATE : 25/03/64
DRAWING NO. : SHEET NO. :
AS-12-ME-0820 20

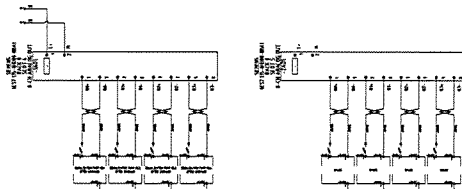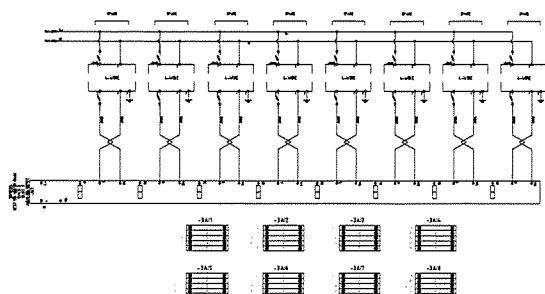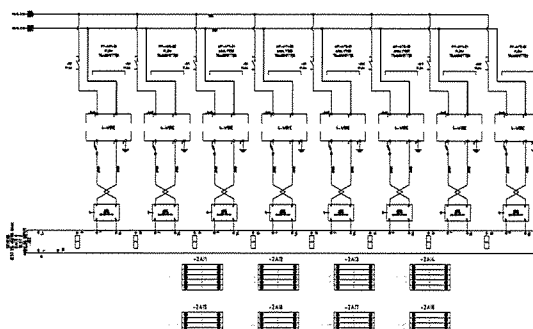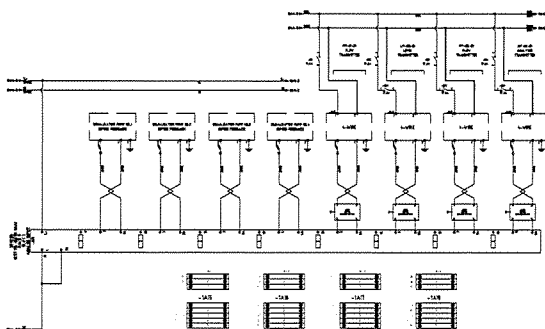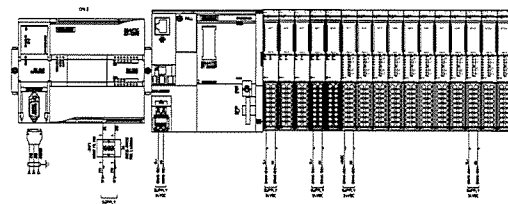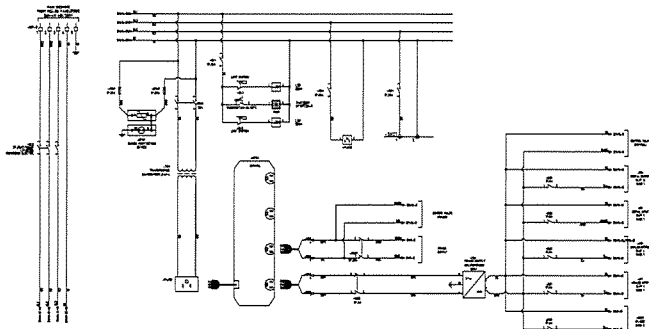

PROJECT :

CONTRACTOR :
P t A
P.T.A. CONSTRUCTION CO. LTD.
บริษัท ป.ที.เอ. คอนสตรัคชั่น จำกัด






AS-BUILT DRAWING

DRAWING TITLE :
PLC-EQ PANEL

DRAWN BY : -
CHECKED BY :
CHECKED BY :
PAPER SIZE : A1
PLOT SCALE : 1:100
DATE : 25/03/64
DRAWING NO. : SHEET NO. :
AS-12-ME-0821 21

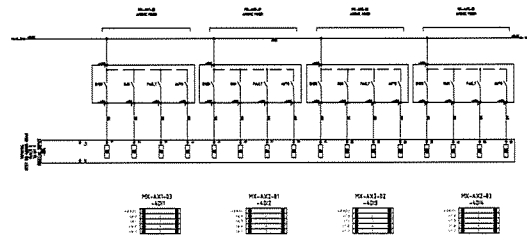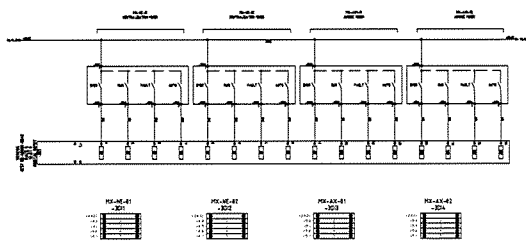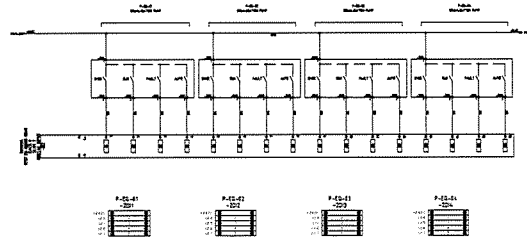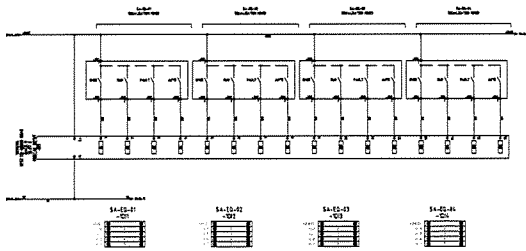

PROJECT :

AS-BUILT DRAWING

DRAWING TITLE :
PLC-EQ PANEL

DRAWN BY : -
CHECKED BY :
CHECKED BY :
PAPER SIZE : A1
PLOT SCALE : 1:100
DATE : 25/03/64
DRAWING NO. : SHEET NO. :
AS-12-ME-0822 22

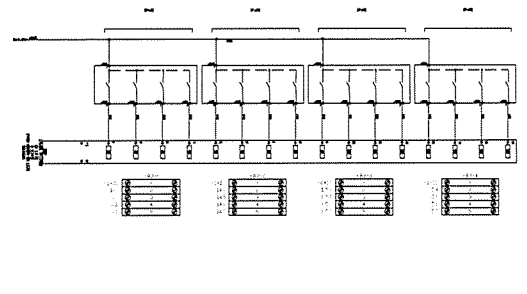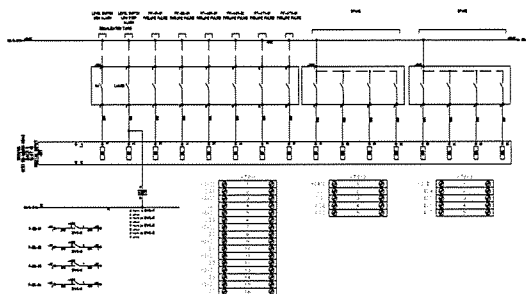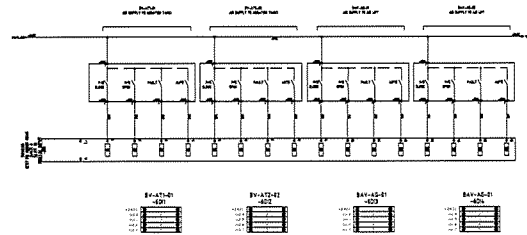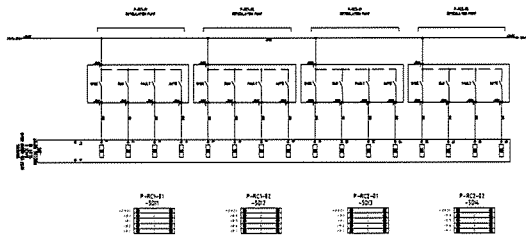

PROJECT :

CONTRACTOR :
P.T.A
P.T.A CONSTRUCTION CO.,LTD.
บริษัท พี.ที.เอ.คอนสตรัคชั่น จำกัด





CONSULTANT :

STRUCTURAL ENGINEER :
[Redacted]



AS-BUILT DRAWING

DRAWING TITLE :
PLC-EQ PANEL

DRAWN BY : -
CHECKED BY :
CHECKED BY :
PAPER SIZE : A1
PLOT SCALE : 1:100
DATE : 25/03/64
DRAWING NO. : SHEET NO. :
AS-12-ME-0823 23

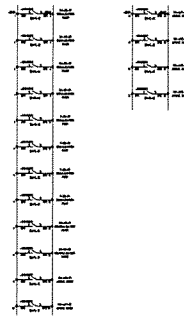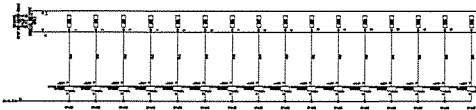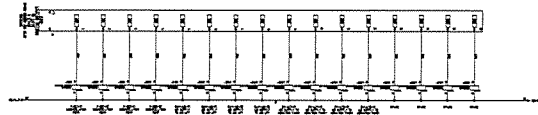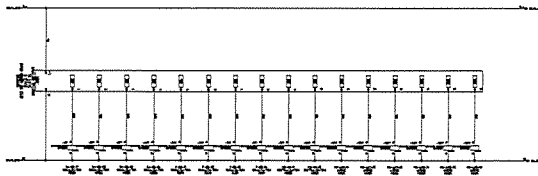

| | |
|-----------------------|-------------|
| PROJECT : | |
| OWNER : | |
| DESIGNER : | |
| CONTRACTOR : | |
| PROJECT MANAGER : | |
| CONSULTANT : | |
| STRUCTURAL ENGINEER : | |
| PROJECT MANAGER : | |
| DRAWING TITLE : | |
| PLC-EQ PANEL | |
| DRAWN BY : - | |
| CHECKED BY : | |
| CHECKED BY : | |
| PAPER SIZE : A1 | |
| PLOT SCALE : 1:100 | |
| DATE : 25/03/64 | |
| DRAWING NO. : | SHEET NO. : |
| AS-12-ME-0824 | 24 |

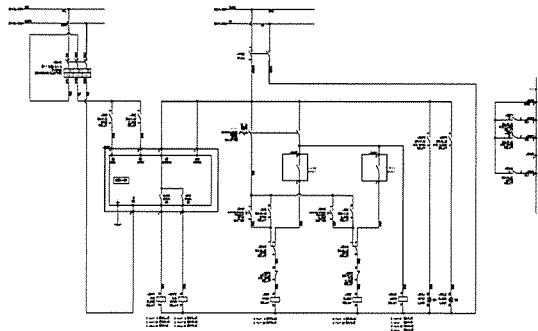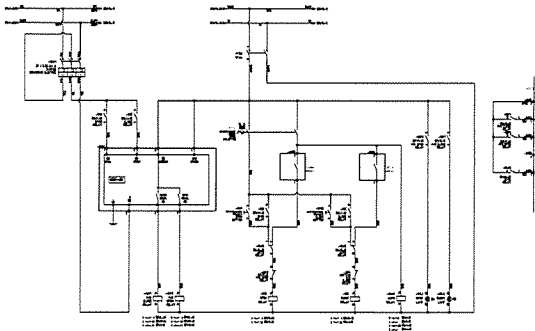



| | |
|-----------------------|-------------|
| PROJECT : | |
| OWNER : | |
| DESIGNER : | |
| CONTRACTOR : | |
| PROJECT MANAGER : | |
| CONSULTANT : | |
| STRUCTURAL ENGINEER : | |
| PROJECT MANAGER : | |
| DRAWING TITLE : | |
| PLC-EQ PANEL | |
| DRAWN BY : - | |
| CHECKED BY : | |
| CHECKED BY : | |
| PAPER SIZE : A1 | |
| PLOT SCALE : 1:100 | |
| DATE : 25/03/64 | |
| DRAWING NO. : | SHEET NO. : |
| AS-12-ME-0825 | 25 |

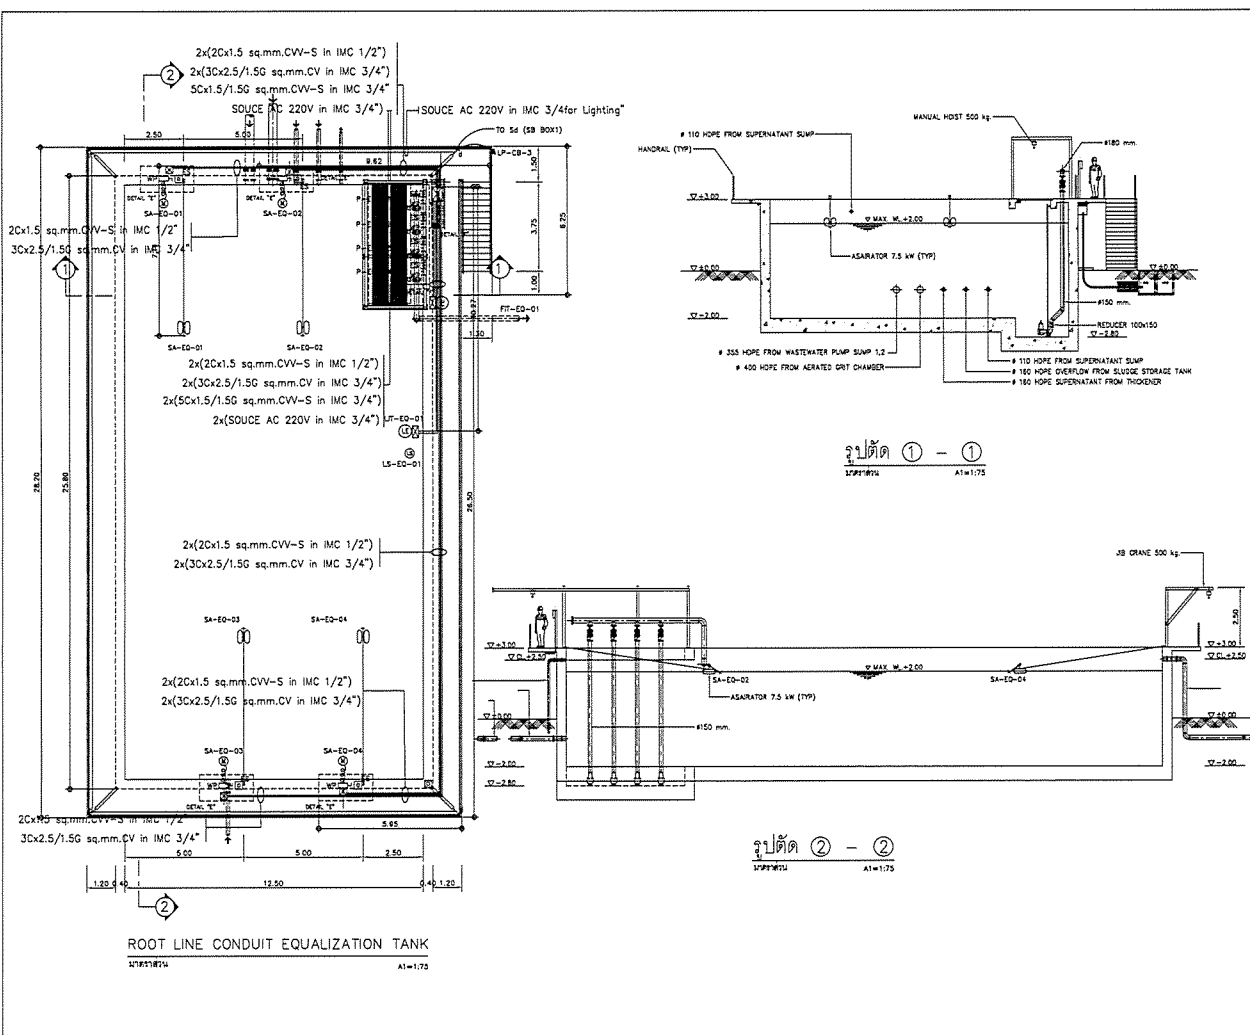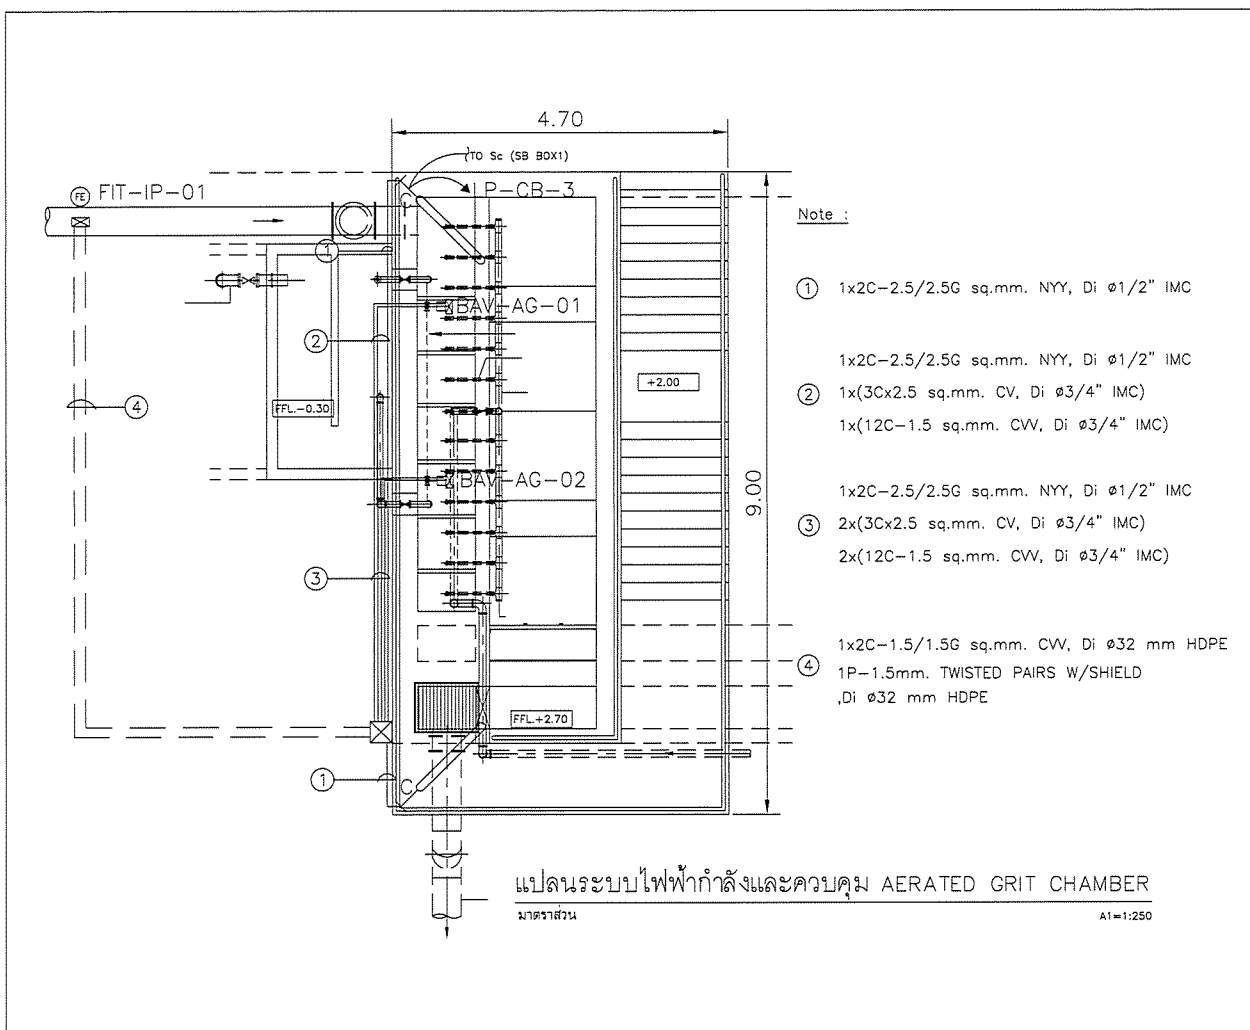

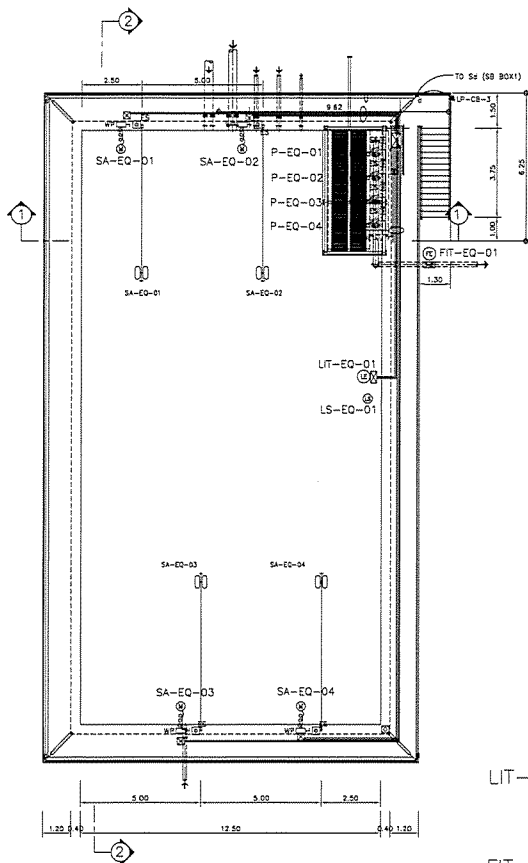

ROOT LINE CONDUIT EQUALIZATION TANK
1:17.5

| | | |
|-----------|--|--------|
| LIT-EQ-01 | 2C _x 1.5/1.5G sq.mm. CV 1P-1.5 sq.mm. TWISTED PAIRS W/SHIELD | PLC-EQ |
| FIT-EQ-01 | 2C _x 1.5/1.5G sq.mm. CV 1P-1.5 sq.mm. TWISTED PAIRS W/SHIELD | PLC-EQ |
| LIGHTING | 3C _x 2.5/2.5 G sq.mm. CV LP-CB (SW-box d) | |

| | | |
|----------|---|--------|
| SA-EQ-01 | 3C _x 2.5/2.5 G sq.mm. CV 3C-1.5 sq.mm. CW | MCC-EQ |
| SA-EQ-02 | 3C _x 2.5/2.5 G sq.mm. CV 3C-1.5 sq.mm. CW | MCC-EQ |
| SA-EQ-03 | 3C _x 2.5/2.5 G sq.mm. CV 3C-1.5 sq.mm. CW | MCC-EQ |
| SA-EQ-04 | 3C _x 2.5/2.5 G sq.mm. CV 3C-1.5 sq.mm. CW | MCC-EQ |
| P-EQ-01 | 3C _x 2.5/2.5 G sq.mm. CV 5C-1.5 sq.mm. CW | MCC-EQ |
| P-EQ-02 | 3C _x 2.5/2.5 G sq.mm. CV 5C-1.5 sq.mm. CW | MCC-EQ |
| P-EQ-03 | 3C _x 2.5/2.5 G sq.mm. CV 5C-1.5 sq.mm. CW | MCC-EQ |
| P-EQ-04 | 3C _x 2.5/2.5 G sq.mm. CV 5C-1.5 sq.mm. CW | MCC-EQ |
| LS-EQ-01 | 7C-1.5 sq.mm. CW | PLC-EQ |

PROJECT :

AS-BUILT DRAWING



DRAWING TITLE :
ระบบไฟฟ้ากำลังและควบคุม
CABLE EQUALIZATION TANK

DRAWN BY :
CHECKED BY :
CHECKED BY :
PAPER SIZE : A1
PLOT SCALE : 1:75
DATE : 25-03-64
DRAWING NO. :
AS-12-ME-1002

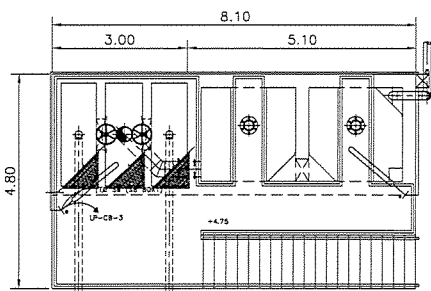


Note :

- 1 2x(3C_x2.5/2.5G mm² CV, in Di #3/4" IMC)
2x(5C-1.5 mm² CV, in Di #3/4" IMC)
1x(2C_x2.5/2.5G mm² CV, in Di #3/4" IMC)
1x(1P-1.5mm² TWISTED PAIRS W/SHIELD in Di #3/4" IMC)
- 2 1x(3C_x2.5/2.5G mm² CV, in Di #3/4" IMC)
1x(5C-1.5 mm² CV, in Di #3/4" IMC)
1x(2C_x2.5/2.5G mm² CV, in Di #3/4" IMC)
1x(1P-1.5mm² TWISTED PAIRS W/SHIELD in Di #3/4" IMC)
- 3 2x(2C_x2.5/2.5G mm. CV, in Di #3/4" IMC)
2x(1P-1.5mm. TWISTED PAIRS W/SHIELD in Di #3/4" IMC)
- 4 1x(2C_x2.5/2.5G mm. CV, in Di #3/4" IMC)
1x(1P-1.5mm. TWISTED PAIRS W/SHIELD in Di #3/4" IMC)

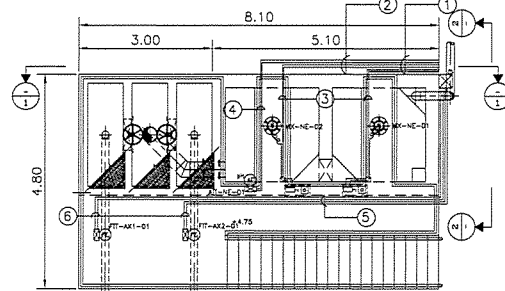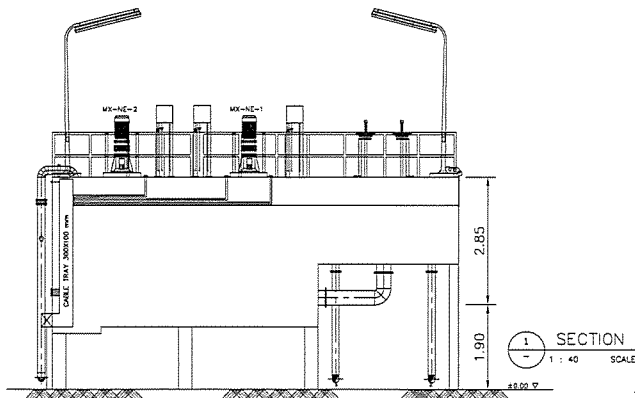

แผนระบบไฟฟ้ากำลังและควบคุม NEUTRALIZATION

- 1 1x(3C_x2.5/2.5G mm² CV, in Di #3/4" IMC)
1x(5C-1.5 mm² CV, in Di #3/4" IMC)
- 2 1x(2C_x2.5/2.5G mm² CV, in Di #3/4" IMC)
1x(1P-1.5mm² TWISTED PAIRS W/SHIELD in Di #3/4" IMC)

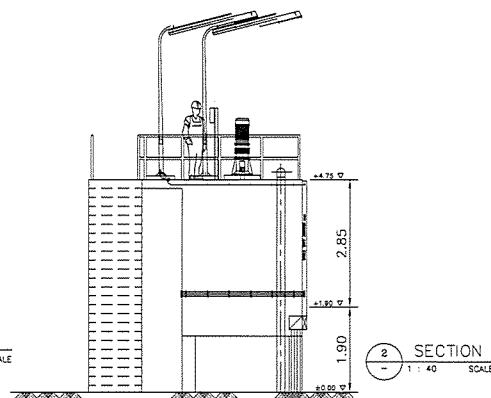

PROJECT :

AS-BUILT DRAWING

DRAWING TITLE :
ระบบไฟฟ้ากำลังและควบคุม
NEUTRALIZATION


DRAWN BY :
CHECKED BY :
CHECKED BY :
PAPER SIZE : A1
PLOT SCALE : 1:40
DATE : 25-03-64
DRAWING NO. :
AS-12-ME-1101

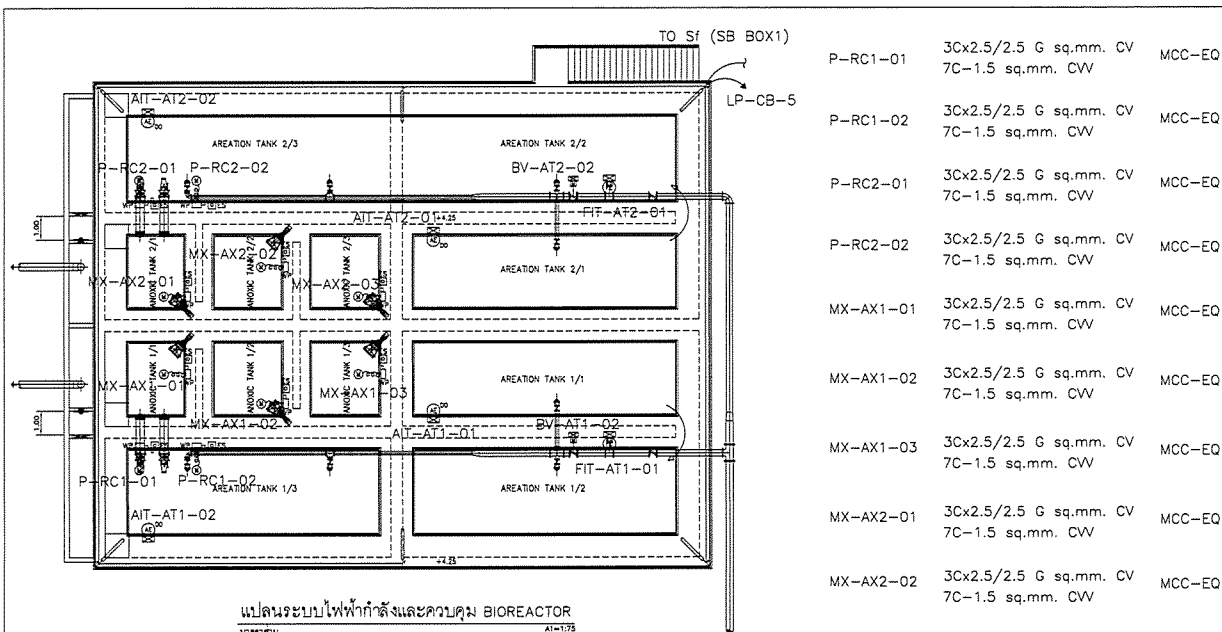



| | | | | | | |
|------------|--|--------------------|--|------------|--|--------|
| BV-AT1-02 | 2Cx1.5/1.5 G sq.mm. CV 12C-1.5 sq.mm. CV | PLC-EQ | | | | |
| BV-AT2-02 | 2Cx1.5/1.5 G sq.mm. CV 12C-1.5 sq.mm. CV | PLC-EQ | | AIT-AT1-01 | 2Cx1.5/1.5 G sq.mm. CV 1P-1.5 sq.mm. TWISTED PAIRS W/SHIELD | PLC-EQ |
| FIT-AT1-01 | 2Cx1.5/1.5 G sq.mm. CV 1P-1.5 sq.mm. TWISTED PAIRS W/SHIELD | PLC-EQ | | AIT-AT1-02 | 2Cx1.5/1.5 G sq.mm. CV 1P-1.5 sq.mm. TWISTED PAIRS W/SHIELD | PLC-EQ |
| FIT-AT2-01 | 2Cx1.5/1.5 G sq.mm. CV 1P-1.5 sq.mm. TWISTED PAIRS W/SHIELD | PLC-EQ | | AIT-AT2-01 | 2Cx1.5/1.5 G sq.mm. CV 1P-1.5 sq.mm. TWISTED PAIRS W/SHIELD | PLC-EQ |
| LIGHTING | 3Cx2.5/2.5 G sq.mm. CV | LP-CB (SW-box f) | | AIT-AT2-02 | 2Cx1.5/1.5 G sq.mm. CV 1P-1.5 sq.mm. TWISTED PAIRS W/SHIELD | PLC-EQ |


| | | |
|-----------|--|--------|
| P-RC1-01 | 3Cx2.5/2.5 G sq.mm. CV 7C-1.5 sq.mm. CV | MCC-EQ |
| P-RC1-02 | 3Cx2.5/2.5 G sq.mm. CV 7C-1.5 sq.mm. CV | MCC-EQ |
| P-RC2-01 | 3Cx2.5/2.5 G sq.mm. CV 7C-1.5 sq.mm. CV | MCC-EQ |
| P-RC2-02 | 3Cx2.5/2.5 G sq.mm. CV 7C-1.5 sq.mm. CV | MCC-EQ |
| MX-AX1-01 | 3Cx2.5/2.5 G sq.mm. CV 7C-1.5 sq.mm. CV | MCC-EQ |
| MX-AX1-02 | 3Cx2.5/2.5 G sq.mm. CV 7C-1.5 sq.mm. CV | MCC-EQ |
| MX-AX1-03 | 3Cx2.5/2.5 G sq.mm. CV 7C-1.5 sq.mm. CV | MCC-EQ |
| MX-AX2-01 | 3Cx2.5/2.5 G sq.mm. CV 7C-1.5 sq.mm. CV | MCC-EQ |
| MX-AX2-02 | 3Cx2.5/2.5 G sq.mm. CV 7C-1.5 sq.mm. CV | MCC-EQ |
| MX-AX2-03 | 3Cx2.5/2.5 G sq.mm. CV 7C-1.5 sq.mm. CV | MCC-EQ |


PROJECT :


OWNER :

INDUSTRIAL ESTATE AUTHORITY OF THAILAND

DESIGNER :

บริษัท เวิลด์ เอ็นจิเนียริ่ง
คอนซัลตัน จำกัด

CONTRACTOR :

P.T.A.CONSTRUCTION CO.,LTD.
บริษัท พีทีเอ คอนสตรัคชั่น จำกัด

CONSULTANT :

บริษัท เวิลด์ เอ็นจิเนียริ่ง
คอนซัลตัน จำกัด


STRUCTURAL ENGINEER :

บริษัท พีซีเอ็ม
คอนซัลตัน จำกัด

PROJECT MANAGER :

P.T.A.CONSTRUCTION CO.,LTD.
บริษัท พีทีเอ คอนสตรัคชั่น จำกัด


AS-BUILT DRAWING

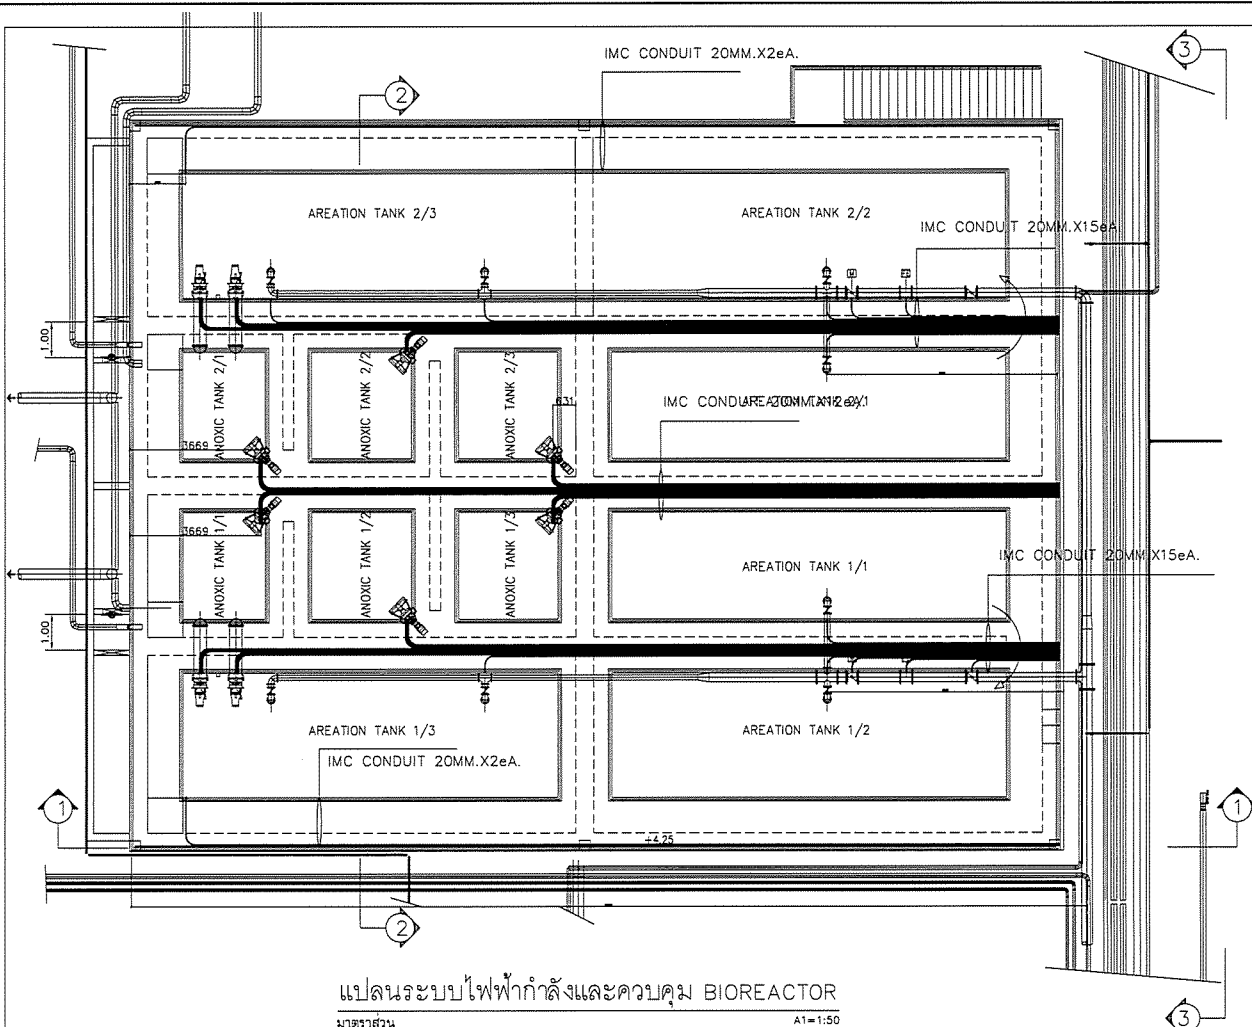
DRAWING TITLE :
ระบบไฟฟ้ากำลังและควบคุม
CABLE BIOREACTOR


DRAWN BY :
CHECKED BY :
PAPER SIZE : A1
PLOT SCALE : 1:75
DATE : 25-03-64
DRAWING NO. :
AS-12-ME-1201





PROJECT :


OWNER :

INDUSTRIAL ESTATE AUTHORITY OF THAILAND

DESIGNER :

บริษัท เวิลด์ เอ็นจิเนียริ่ง
คอนซัลตัน จำกัด

CONTRACTOR :

P.T.A.CONSTRUCTION CO.,LTD.
บริษัท พีทีเอ คอนสตรัคชั่น จำกัด

CONSULTANT :

บริษัท เวิลด์ เอ็นจิเนียริ่ง
คอนซัลตัน จำกัด


STRUCTURAL ENGINEER :

บริษัท พีซีเอ็ม
คอนซัลตัน จำกัด

PROJECT MANAGER :

P.T.A.CONSTRUCTION CO.,LTD.
บริษัท พีทีเอ คอนสตรัคชั่น จำกัด


AS-BUILT DRAWING

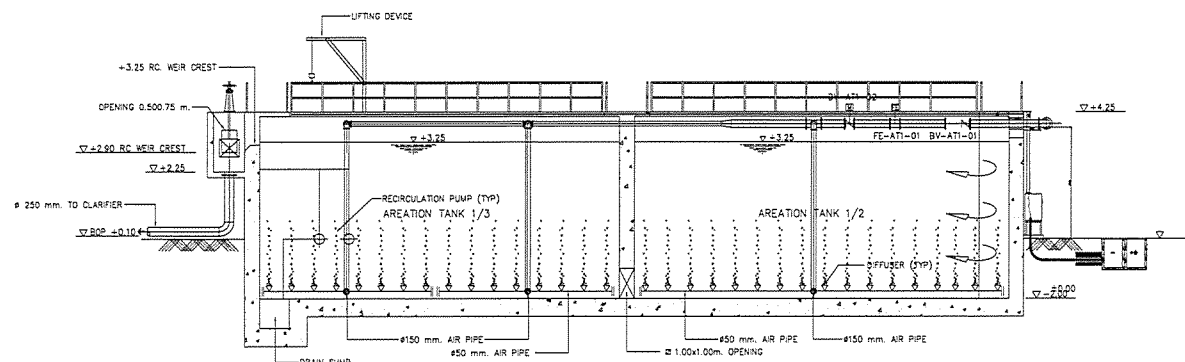DRAWING TITLE :
ระบบไฟฟ้ากำลังและควบคุม
BIOREACTOR


DRAWN BY :
CHECKED BY :
PAPER SIZE : A1
PLOT SCALE : 1:50
DATE : 25-03-64
DRAWING NO. :
AS-12-ME-1202





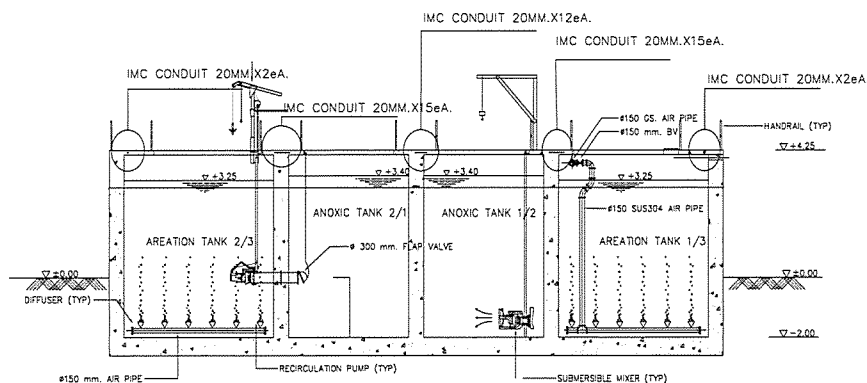


รูปตัด ① - ①
1:60

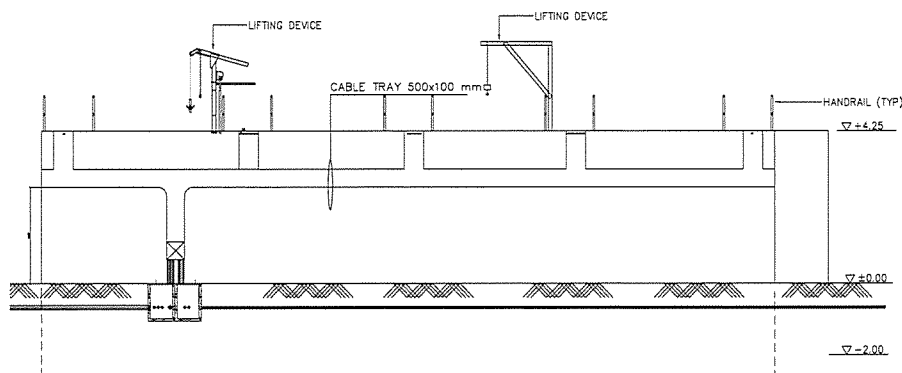






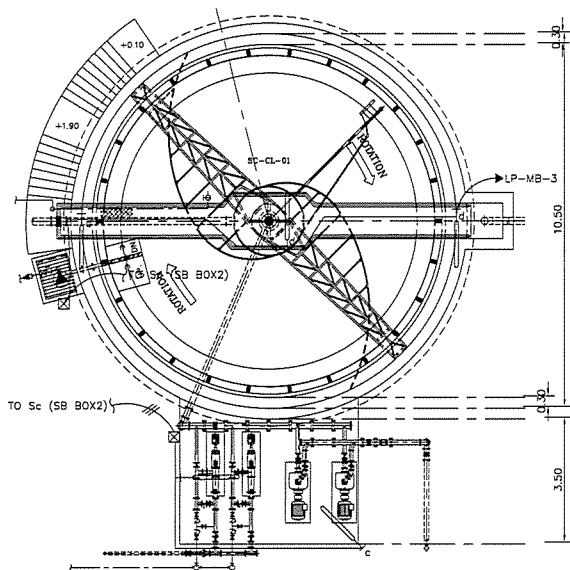
รูปตัด ② - ②
1:60




รูปตัด ③ - ③
1:50

| | |
|-----------------------|---|
| STRUCTURAL ENGINEER : | |
| AS-BUILT DRAWING | |
| DRAWING TITLE : | SECTION 1-2 BIOREACTOR |
| DRAWN BY : | |
| CHECKED BY : | |
| CHECKED BY : | |
| PAPER SIZE : | A1 |
| PLOT SCALE : | 1:60 |
| DATE : | 25-03-64 |
| DRAWING NO. : | AS-12-ME-1203 |

| | |
|-----------------------|---|
| STRUCTURAL ENGINEER : | |
| AS-BUILT DRAWING | |
| DRAWING TITLE : | SECTION 3 BIOREACTOR |
| DRAWN BY : | |
| CHECKED BY : | |
| CHECKED BY : | |
| PAPER SIZE : | A1 |
| PLOT SCALE : | 1:50 |
| DATE : | 25-03-64 |
| DRAWING NO. : | AS-12-ME-1204 |



แปลนระบบไฟฟ้าแสงสว่าง CLARIFIER 1
มาตราส่วน A1=1:50

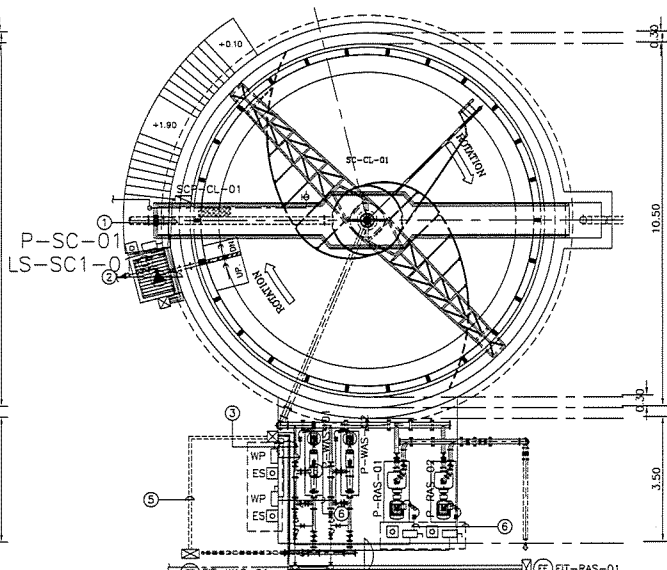


แปลนระบบไฟฟ้ากำลังและควบคุม CLARIFIER 1
มาตราส่วน A1=1:50



Note :


- | | |
|---|--|
| ① 1x4Cx2.5/2.5G mm. CV in Di $\phi 3/4"$ IMC 1x12C-1.5mm ² . CVW, in Di $\phi 3/4"$ IMC 1x7C-1.5mm. CV, in Di $\phi 3/4"$ IMC | ③ 4x3Cx2.5/2.5G mm. CV in Di $\phi 1"$ IMC 4x7C-1.5mm ² . CVW ₂ in Di $\phi 1"$ IMC 1x3Cx2.5/2.5G mm. CV in Di $\phi 3/4"$ IMC 1P-1.5mm ² TWISTED PAIRS W/SHIELD $\phi 1/2"$ IMC |
| ② 1x3Cx2.5/2.5G mm. CV in Di $\phi 3/4"$ IMC 2x7C-1.5mm ² . CVW, in Di $\phi 3/4"$ IMC 1x4Cx2.5/2.5G mm. CV in Di $\phi 3/4"$ IMC 1x12C-1.5mm ² . CVW, in Di $\phi 3/4"$ IMC | ④ 2x3Cx2.5/2.5G mm. CV in Di $\phi 1"$ IMC 2x7C-1.5mm ² . CVW ₂ in Di $\phi 1"$ IMC 1x3Cx2.5/2.5G mm. CV in Di $\phi 3/4"$ IMC 1P-1.5mm. TWISTED PAIRS W/SHIELD in Di $\phi 1/2"$ IMC |


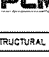
- | | |
|--|--|
| ⑤ 1x3Cx2.5/2.5G mm. CV in Di $\phi 3/4"$ IMC 1P-1.5mm. TWISTED PAIRS W/SHIELD in Di $\phi 1/2"$ IMC | ⑥ 1x3Cx2.5/2.5G mm. CV in Di $\phi 3/4"$ IMC |
|--|--|

PROJECT :
โครงการก่อสร้างโรงงานบำบัดน้ำเสีย
พื้นที่บางนาเขตบางนา กรุงเทพมหานคร 10260

OWNER :

INDUSTRIAL ESTATE AUTHORITY OF THAILAND

DESIGNER :
 บริษัท WE CONSULTANTS จำกัด
 บริษัท PCM CONSULTANTS จำกัด


CONTRACTOR :

P.T.A. CONSTRUCTION CO., LTD.
บริษัท พี.ที.เอ.คอนสตรัคชั่น จำกัด

STRUCTURAL ENGINEER :
 บริษัท WE CONSULTANTS จำกัด
 บริษัท PCM CONSULTANTS จำกัด


AS-BUILT DRAWING

DRAWING TITLE :
ระบบไฟฟ้ากำลังและควบคุม
CLARIFIER 1

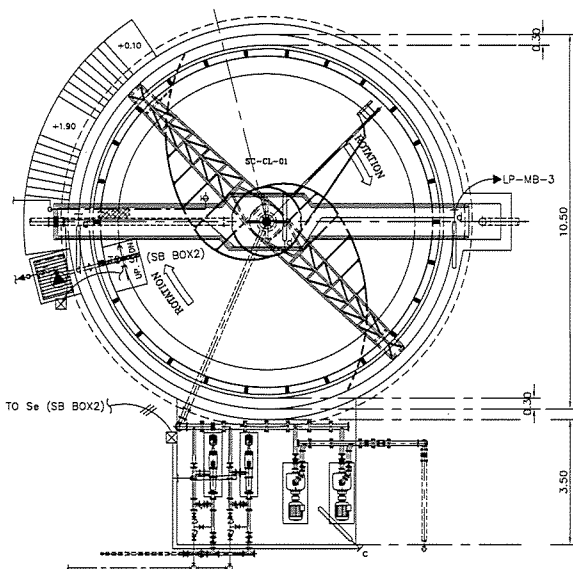DRAWN BY :
CHECKED BY :
CHECKED BY :
PAPER SIZE : A1
PLOT SCALE : 1:50
DATE : 15-03-64
DRAWING NO. :
AS-12-ME-1301



แปลนระบบไฟฟ้าแสงสว่าง CLARIFIER 1
มาตราส่วน A1=1:50

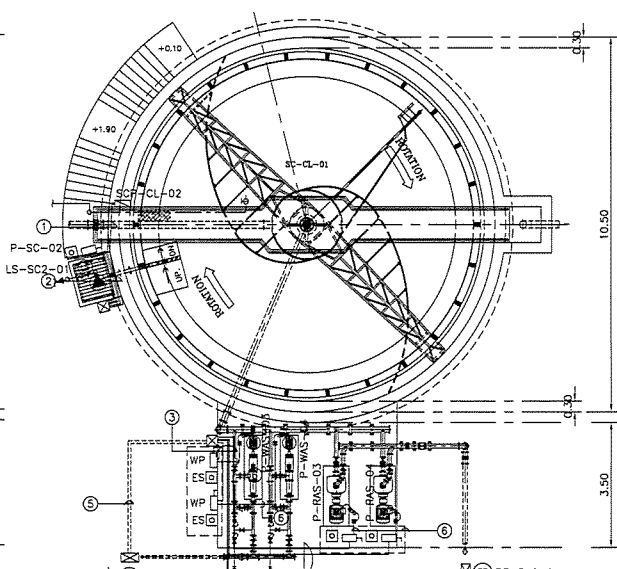


แปลนระบบไฟฟ้ากำลังและควบคุม CLARIFIER 2
มาตราส่วน A1=1:50


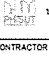
Note :


- | | |
|---|--|
| ① 1x4Cx2.5/2.5G mm. CV in Di $\phi 3/4"$ IMC 1x12C-1.5mm ² . CVW, in Di $\phi 3/4"$ IMC 1x7C-1.5mm. CV, in Di $\phi 3/4"$ IMC | ③ 4x3Cx2.5/2.5G mm. CV in Di $\phi 1"$ IMC 4x7C-1.5mm ² . CVW ₂ in Di $\phi 1"$ IMC 1x3Cx2.5/2.5G mm. CV in Di $\phi 3/4"$ IMC 1P-1.5mm ² TWISTED PAIRS W/SHIELD $\phi 1/2"$ IMC |
| ② 1x3Cx2.5/2.5G mm. CV in Di $\phi 3/4"$ IMC 2x7C-1.5mm ² . CVW, in Di $\phi 3/4"$ IMC 1x4Cx2.5/2.5G mm. CV in Di $\phi 3/4"$ IMC 1x12C-1.5mm ² . CVW, in Di $\phi 3/4"$ IMC | ④ 2x3Cx2.5/2.5G mm. CV in Di $\phi 1"$ IMC 2x7C-1.5mm ² . CVW ₂ in Di $\phi 1"$ IMC 1x3Cx2.5/2.5G mm. CV in Di $\phi 3/4"$ IMC 1P-1.5mm. TWISTED PAIRS W/SHIELD in Di $\phi 1/2"$ IMC |



- | | |
|--|--|
| ⑤ 1x3Cx2.5/2.5G mm. CV in Di $\phi 3/4"$ IMC 1P-1.5mm. TWISTED PAIRS W/SHIELD in Di $\phi 1/2"$ IMC | ⑥ 1x3Cx2.5/2.5G mm. CV in Di $\phi 3/4"$ IMC |
|--|--|

PROJECT :
โครงการก่อสร้างโรงงานบำบัดน้ำเสีย
พื้นที่บางนาเขตบางนา กรุงเทพมหานคร 10260

OWNER :

INDUSTRIAL ESTATE AUTHORITY OF THAILAND

DESIGNER :
 บริษัท WE CONSULTANTS จำกัด
 บริษัท PCM CONSULTANTS จำกัด


CONTRACTOR :

P.T.A. CONSTRUCTION CO., LTD.
บริษัท พี.ที.เอ.คอนสตรัคชั่น จำกัด

STRUCTURAL ENGINEER :
 บริษัท WE CONSULTANTS จำกัด
 บริษัท PCM CONSULTANTS จำกัด


AS-BUILT DRAWING

DRAWING TITLE :
ระบบไฟฟ้ากำลังและควบคุม
CLARIFIER 2

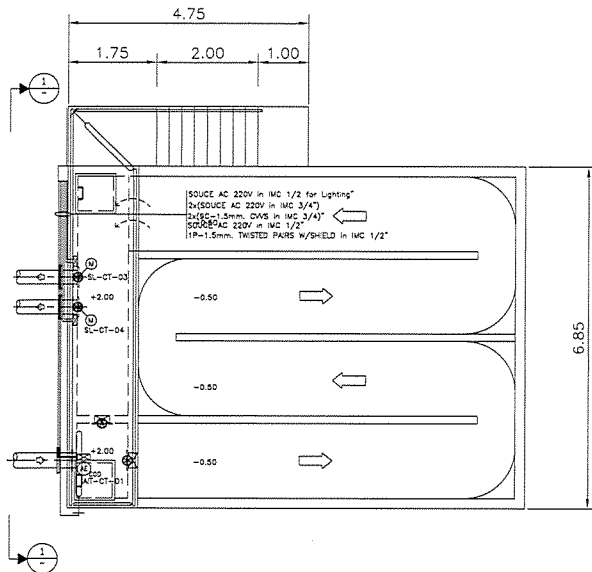



DRAWN BY :
CHECKED BY :
CHECKED BY :
PAPER SIZE : A1
PLOT SCALE : 1:50
DATE : 15-03-64
DRAWING NO. :
AS-12-ME-1401

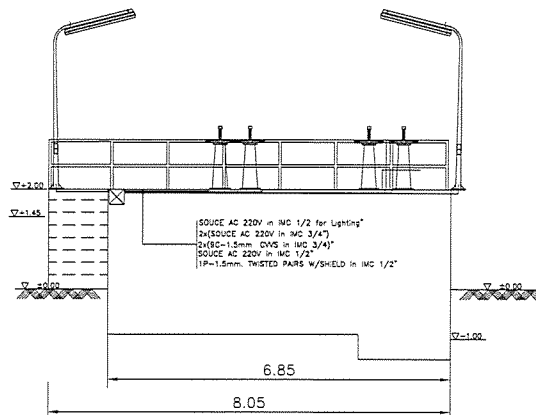


แปลนระบบไฟฟ้ากำลังและควบคุม CHLORINE CONTACT TANK
มาตราส่วน A1=1:35




SECTION 1
SCALE 1 : 35



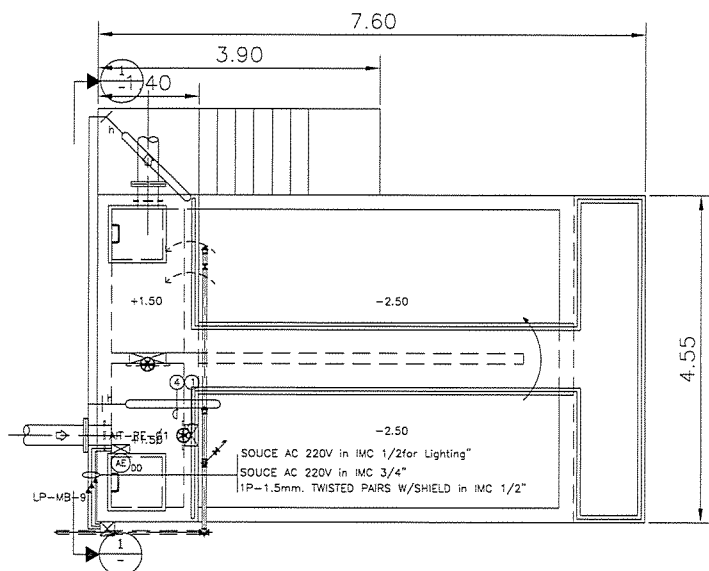


| | |
|---|---|
| AS-BUILT DRAWING | |
| DRAWING TITLE : | |
| ระบบไฟฟ้าและควบคุม CHLORINE CONTACT TANK | |
| DRAWN BY : | |
| CHECKED BY : | |
| PAPER SIZE : A1 | |
| PLOT SCALE : 1:35 | |
| DATE : 25-03-64 | |
| DRAWING NO. : | |
| AS-12-ME-1501 | |


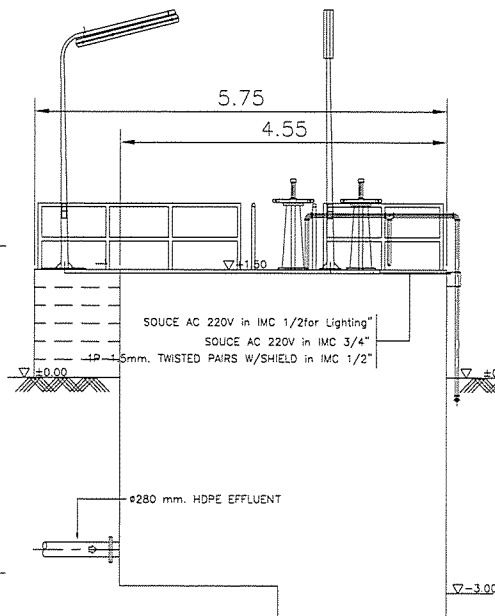


แปลนระบบไฟฟ้ากำลังและควบคุม RE-AERATION TANK
มาตราส่วน A1=1:25




SECTION 1
SCALE 1 : 25

| | |
|---|---|
| AS-BUILT DRAWING | |
| DRAWING TITLE : | |
| ระบบไฟฟ้ากำลังและควบคุม RE-AERATION TANK | |
| DRAWN BY : | |
| CHECKED BY : | |
| PAPER SIZE : A1 | |
| PLOT SCALE : 1:25 | |
| DATE : 25-03-64 | |
| DRAWING NO. : | |
| AS-12-ME-1601 | |

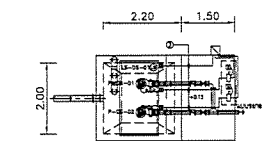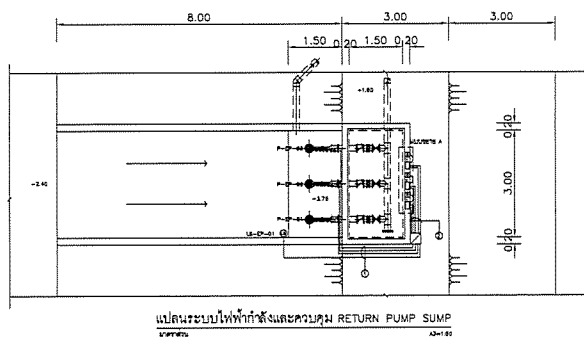


แปลนระบบไฟฟ้ากำลังและควบคุม WATER DRAIN SUMP



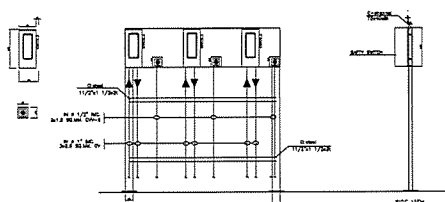

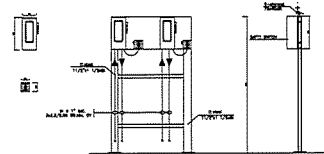

- ① 3X(3C×2.5mm. CV, 1×2.5 mm G, #1" IMC)
5C-1.5mm. CV, #3/4" IMC
- ② 6X(3C×2.5mm. CV, 1×2.5 mm G, #1" IMC)
- ③ 2X(3C×2.5mm. CV, 1×2.5 mm G, #1" IMC)
1X(5C-1.5mm. CV, #3/4" IMC)




แบบขยาย A




แบบขยาย B

| | |
|-----------------------|--|
| STRUCTURAL ENGINEER : | |
| PR V RE | |
| AS-BUILT DRAWING | |
| DRAWING TITLE | ระบบไฟฟ้าและควบคุม RETURN & WATER PUMP |
| DRAWN BY : | |
| CHECKED BY : | |
| CHECKED BY : | |
| PAPER SIZE : | A1 |
| PLOT SCALE : | 1:50 |
| DATE : | 25-03-64 |
| DRAWING NO. : | |
| AS-12-ME-1701 | |

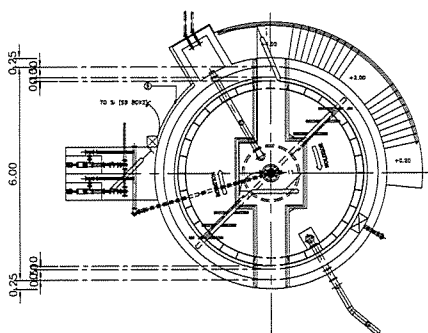



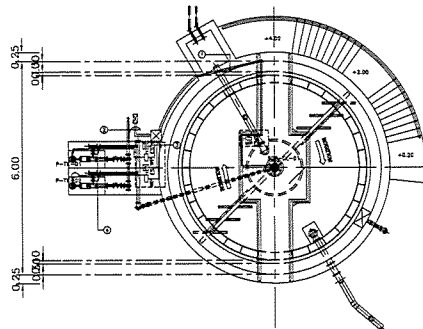


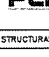
แปลนระบบไฟฟ้าและควบคุม SLUDGE THICKENER




แปลนระบบไฟฟ้าและควบคุม SLUDGE THICKENER

Note :


- ① 3C×2.5mm² CV, 1×2.5 mm² G, #3/4" IMC
2C-1.5mm² CV, #3/4" IMC
- ② 3×2.5mm. CV, 1×2.5mm G, #3/4" IMC
1P-1.5mm. TWISTED PAIRS W/SHEILD #1/2" IMC
- ③ 2X(3C×2.5mm² CV, 1×2.5 mm G, #3/4" IMC)
2X(2C-1.5mm² CV, #3/4" IMC)
- ④ 3C×2.5mm² CV, 1×2.5 mm² G, #3/4" IMC

| | |
|-----------------------|--|
| STRUCTURAL ENGINEER : | |
| AS-BUILT DRAWING | |
| DRAWING TITLE | ระบบไฟฟ้าและควบคุม SLUDGE THICKENER |
| DRAWN BY : | |
| CHECKED BY : | |
| CHECKED BY : | |
| PAPER SIZE : | A1 |
| PLOT SCALE : | 1:50 |
| DATE : | 25-03-64 |
| DRAWING NO. : | |
| AS-12-ME-1801 | |

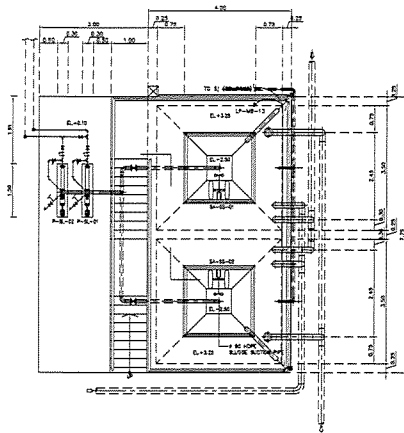



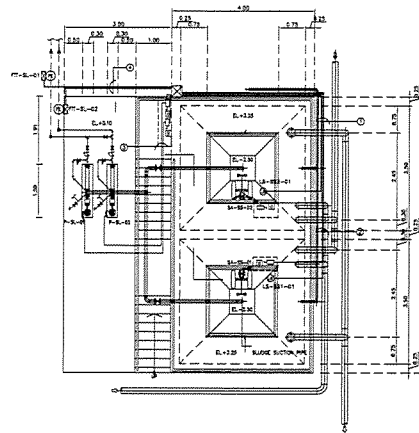

AS-BUILT DRAWING
ELECTRICAL LAYOUT OF SLUDGE STORAGE TANK
SCALE: 1:50


- ① 2x(3Cx2.5mm² CV, 1x2.5 mm² G, ø1" IMC)
2x(7C-1.5mm² CV, ø3/4" IMC)
- ② 1x(3Cx2.5mm² CV, 1x2.5 mm² G, ø1" IMC)
1x(7C-1.5mm² CV, ø3/4" IMC)







AS-BUILT DRAWING
ELECTRICAL LAYOUT OF SLUDGE STORAGE TANK
SCALE: 1:50

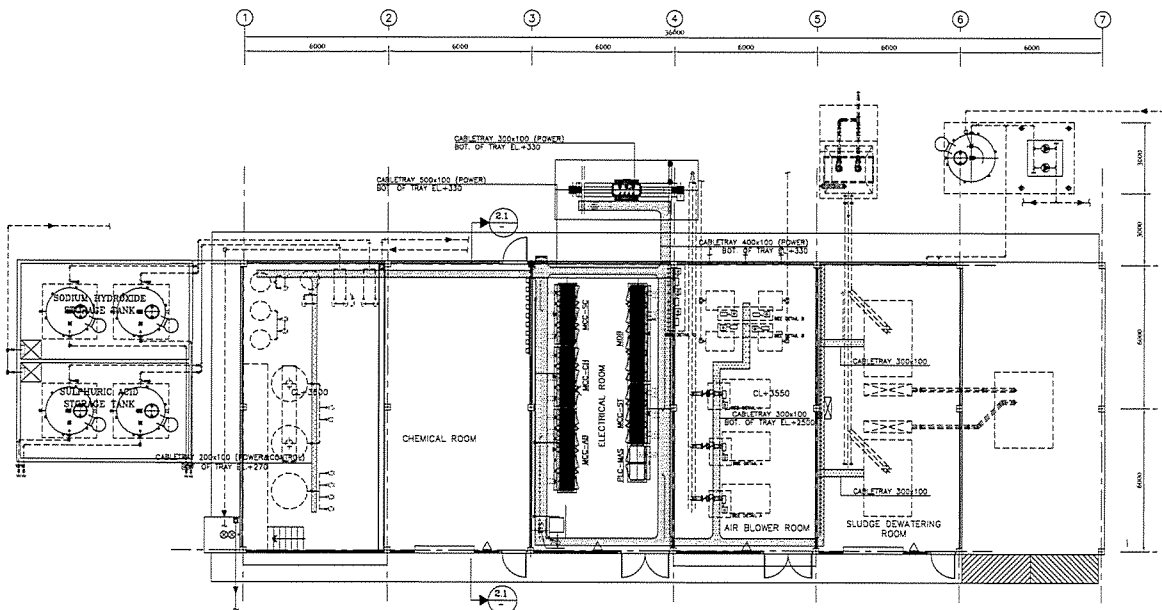
- ③ 1x(3Cx2.5mm² CV, 1x2.5 mm G, ø1" IMC)
- ④ 1x2Cx2.5mm. CV, 1x2.5mm G, ø3/4" IMC
1P-1.5mm. TWISTED PAIRS W/SHIELD ø1/2" IMC







| | |
|-----------------------|--|
| AS-BUILT DRAWING | |
| DRAWING TITLE : | ระบบไฟฟ้าและควบคุม SLUDGE STORAGE TANK |
| DRAWN BY : | |
| CHECKED BY : | |
| PAPER SIZE : | A1 |
| PLOT SCALE : | 1:50 |
| DATE : | 25-03-64 |
| DRAWING NO. : | AS-12-ME-1901 |

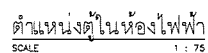


AS-BUILT DRAWING
ROOT LINE CABLE TRAY
SCALE: 1:75

| | |
|-----------------------|--|
| AS-BUILT DRAWING | |
| DRAWING TITLE : | LINE CABLE TRAY |
| DRAWN BY : | |
| CHECKED BY : | |
| PAPER SIZE : | A1 |
| PLOT SCALE : | 1:75 |
| DATE : | 25-03-64 |
| DRAWING NO. : | AS-12-ME-2001 |





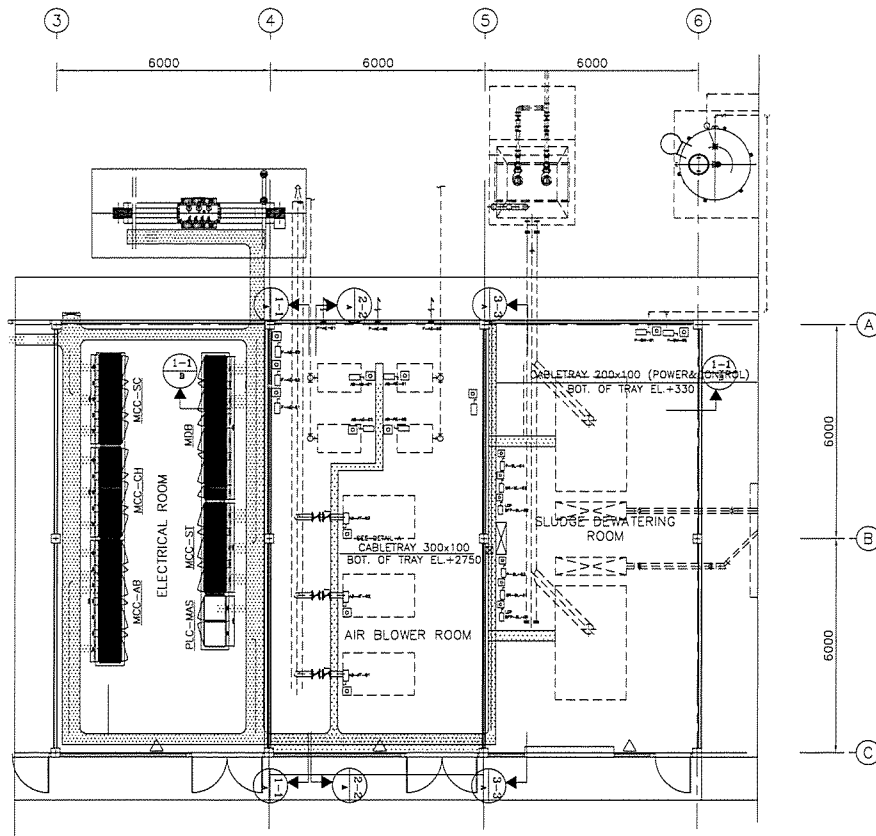




| | |
|---|---------------------------|
| PROJECT : | |
| OWNER : | |
|  | |
| กรมส่งเสริมการค้าระหว่างประเทศ INDUSTRIAL ESTATE AUTHORITY OF THAILAND | |
| DESIGNER : | |
| CONTRACTOR : | |
|  | |
| P.T.A.CONSTRUCTION CO.,LTD. บริษัท พี.ที.เอ.คอนสตรัคชั่น จำกัด | |
| | |
| CONSULTANT : | |
| STRUCTURAL ENGINEER : | |
| | |
| PROJECT MANAGER : | |
| | |
| AS-BUILT DRAWING | |
| DRAWING TITLE : | |
| SECTION ROOT LINE | |
| CABLE TRAY | |
| DRAWN BY : | |
| CHECKED BY : | |
| CHECKED BY : | |
| PAPER SIZE : A1 | |
| PLOT SCALE : 1/75 | |
| DATE :25-03-64 | |
| DRAWING NO.: | |
| AS-12-ME-2005 | |



ROOT LINE CABLE TRAY

SCALE 1 : 50



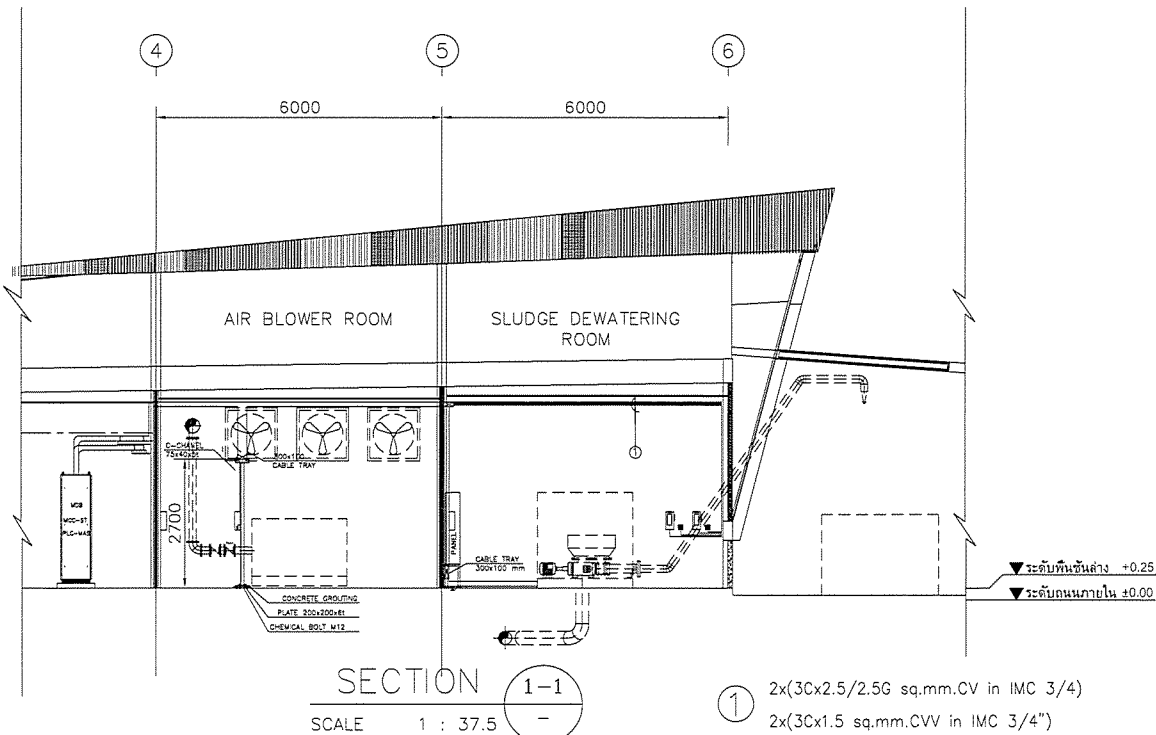




| | |
|---|---|
| PROJECT : | โครงการพัฒนาระบบบำบัดน้ำเสีย และโรงงานผลิตปุ๋ยอินทรีย์ |
| OWNER : |  THE INDUSTRIAL ESTATE AUTHORITY OF THAILAND |
| DESIGNER : |  WE CONSULTANTS บริษัท วิศวกร วิศวกรรม จำกัด |
| CONTRACTOR : |  P.T.A. CONSTRUCTION CO., LTD. บริษัท พี.ที.เอ.คอนสตรัคชั่น จำกัด |
| CONSULTANT : |  WE CONSULTANTS  PCM CONSULTANTS บริษัท พี.ซี.เอ็ม.คอนสตรัคชั่น จำกัด |
| STRUCTURAL ENGINEER : |  |
| AS-BUILT DRAWING | |
| DRAWING TITLE : | |
| CABLE TRAY AIR BLOWER & SLUDGE DEWATERING ROOM | |
| DRAWN BY : | |
| CHECKED BY : | |
| CHECKED BY : | |
| PAPER SIZE : A1 | |
| PLOT SCALE : 1:50 | |
| DATE : 25-03-64 | |
| DRAWING NO. : | |
| AS-12-ME-2008 | |




SECTION 1-1

SCALE 1 : 37.5





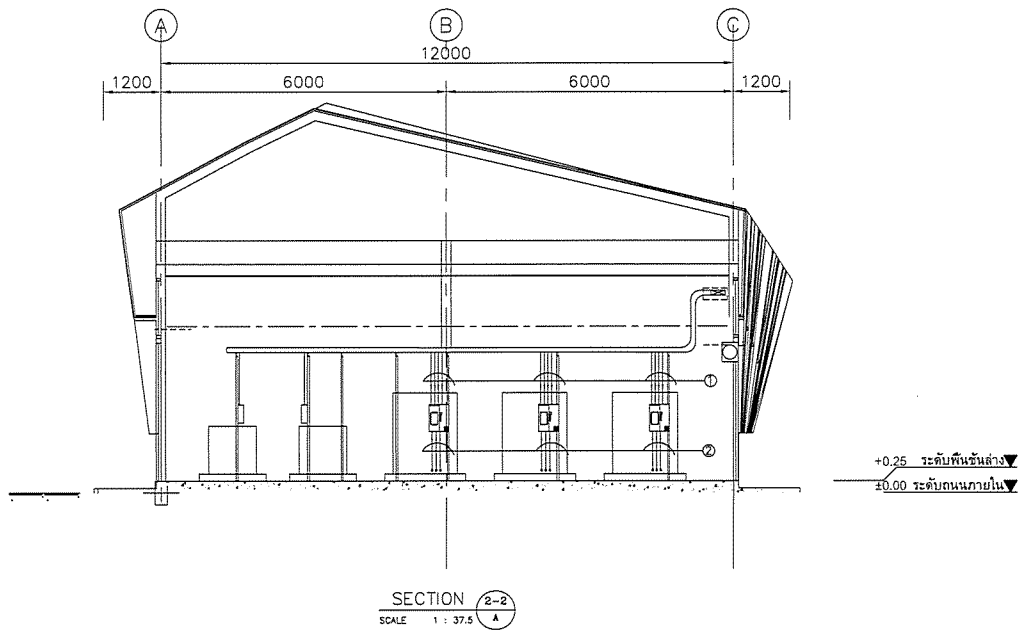

① 2x(3C_x2.5/2.5G sq.mm.CV in IMC 3/4")
2x(3C_x1.5 sq.mm.CV in IMC 3/4")


| | |
|---------------------------------|---|
| PROJECT : | โครงการพัฒนาระบบบำบัดน้ำเสีย และโรงงานผลิตปุ๋ยอินทรีย์ |
| OWNER : |  THE INDUSTRIAL ESTATE AUTHORITY OF THAILAND |
| DESIGNER : |  WE CONSULTANTS บริษัท วิศวกร วิศวกรรม จำกัด |
| CONTRACTOR : |  P.T.A. CONSTRUCTION CO., LTD. บริษัท พี.ที.เอ.คอนสตรัคชั่น จำกัด |
| PROJECT MANAGER : |  |
| CONSULTANT : |  WE CONSULTANTS  PCM CONSULTANTS บริษัท พี.ซี.เอ็ม.คอนสตรัคชั่น จำกัด |
| STRUCTURAL ENGINEER : |  |
| AS-BUILT DRAWING | |
| DRAWING TITLE : | |
| SECTION ROOT LINE CABLE TRAY | |
| DRAWN BY : | |
| CHECKED BY : | |
| CHECKED BY : | |
| PAPER SIZE : A1 | |
| PLOT SCALE : 1:37.5 | |
| DATE : 25-03-64 | |
| DRAWING NO. : | |
| AS-12-ME-2009 | |







- ① 3Cx25/16G sq.mm.CV in IMC 1 1/2
3Cx2.5/1.5G sq.mm.CV in IMC 3/4")
3Cx1.5 sq.mm.CVV in IMC 3/4")
7Cx1.5 sq.mm.CVV in IMC 3/4")

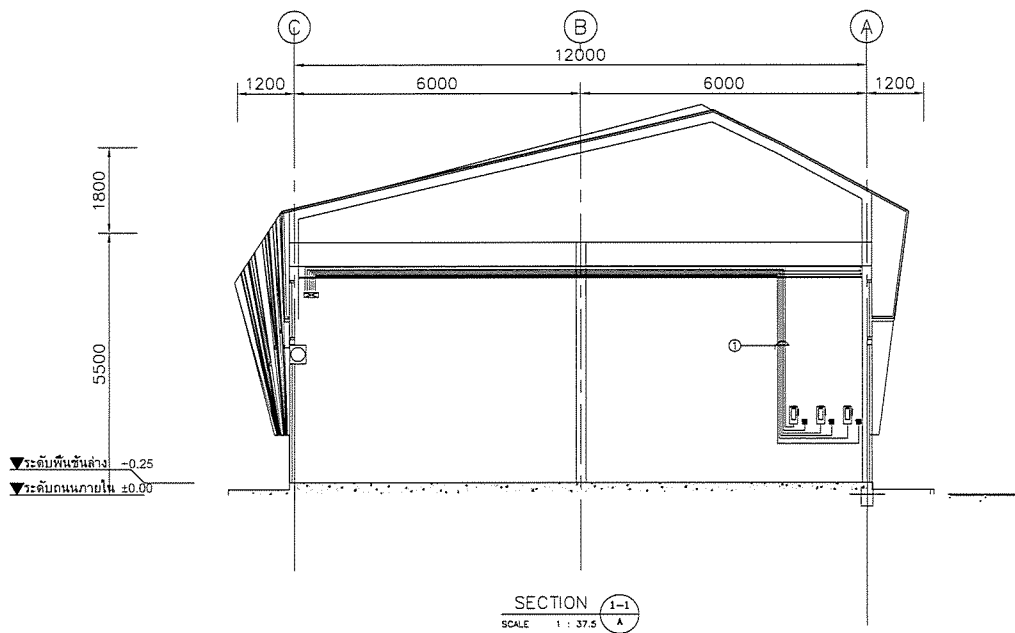
- ② 3Cx25/16G sq.mm.CV in IMC 1 1/2
3Cx2.5/1.5G sq.mm.CV in IMC 3/4")
3Cx1.5 sq.mm.CVV in IMC 3/4")
7Cx1.5 sq.mm.CVV in IMC 3/4")

| | |
|--|--|
| PROJECT : | |
| CONTRACTOR : | |
|  P.T.A. CONSTRUCTION CO. LTD. บริษัท พีทีเอคอนสตรัคชั่น จำกัด | |
| PROJECT MANAGER : | |
| <div style="border: 1px solid black; height: 20px; width: 100%;"></div> | |
| CONSULTANT : | |
| STRUCTURAL ENGINEER : | |
| <div style="border: 1px solid black; height: 20px; width: 100%;"></div> | |
| AS-BUILT DRAWING | |
| DRAWING TITLE : | |
| SECTION 2-2A | |
| DRAWN BY : | |
| CHECKED BY : | |
| CHECKED BY : | |
| PAPER SIZE : A1 | |
| PLOT SCALE : 1:37.5 | |
| DATE : 25-03-64 | |
| DRAWING NO. : | |
| AS-12-ME-2010 | |



- ① 3x(3Cx2.5/2.5G sq.mm.CV in IMC 3/4")
3x(3Cx1.5 sq.mm.CVV in IMC 3/4")


| | |
|--|--|
| PROJECT : | |
| CONTRACTOR : | |
|  P.T.A. CONSTRUCTION CO. LTD. บริษัท พีทีเอคอนสตรัคชั่น จำกัด | |
| PROJECT MANAGER : | |
| <div style="border: 1px solid black; height: 20px; width: 100%;"></div> | |
| STRUCTURAL ENGINEER : | |
| <div style="border: 1px solid black; height: 20px; width: 100%;"></div> | |
| AS-BUILT DRAWING | |
| DRAWING TITLE : | |
| SECTION 1-1A | |
| DRAWN BY : | |
| CHECKED BY : | |
| CHECKED BY : | |
| PAPER SIZE : A1 | |
| PLOT SCALE : 1:37.5 | |
| DATE : 25-03-64 | |
| DRAWING NO. : | |
| AS-12-ME-2011 | |

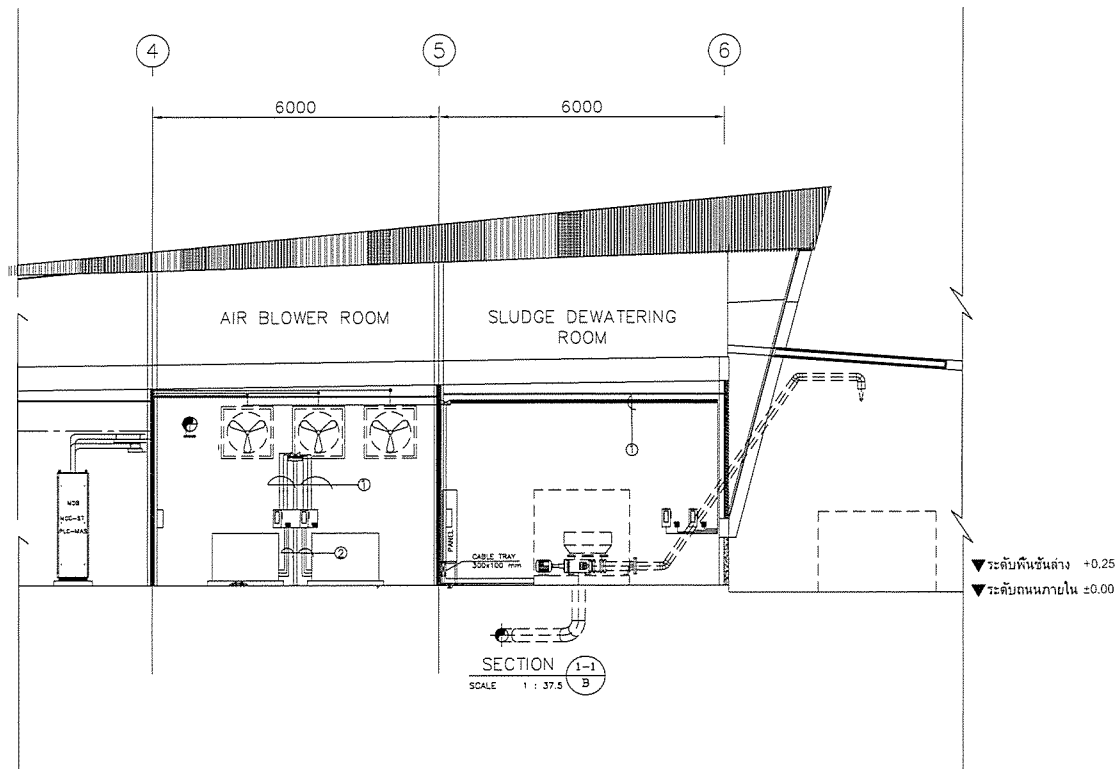

① 2x(3Cx2.5/2.5G sq.mm.CV in IMC 3/4)
5Cx1.5 sq.mm.CVV in IMC 3/4"


② 2x(3Cx2.5/2.5G sq.mm.CV in IMC 3/4)
3Cx1.5 sq.mm.CVV in IMC 3/4"

| | |
|---|--|
| PROJECT : | |
| OWNER : | |
| | |
| DESIGNER : | |
| | |
| | |
| CONTRACTOR : | |
| | |
| P.T.A. CONSTRUCTION CO. LTD. บริษัท พี.ที.เอ.คอนสตรัคชั่น จำกัด | |
| CONSULTANT : | |
| | |
| | |
| STRUCTURAL ENGINEER : | |
| PROJECT MANAGER : | |
| AS-BUILT DRAWING | |
| DRAWING TITLE : | |
| SECTION 1-1B | |
| DRAWN BY : | |
| CHECKED BY : | |
| CHECKED BY : | |
| PAPER SIZE : A1 | |
| PLOT SCALE : 1:37.5 | |
| DATE : 25-03-64 | |
| DRAWING NO. : | |
| AS-12-ME-2012 | |

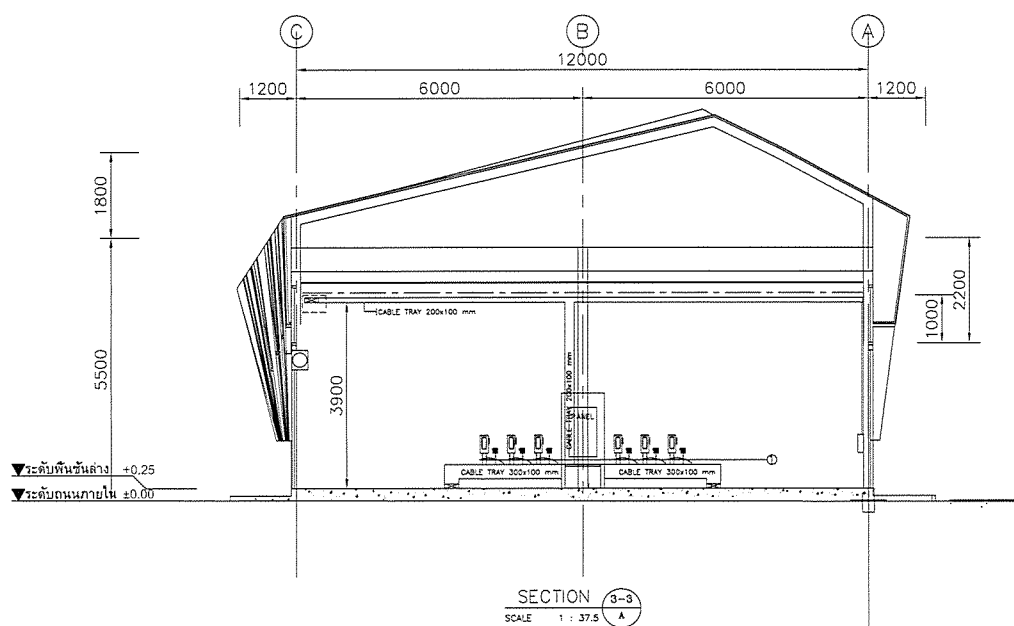

① 2x(3Cx2.5/2.5G sq.mm.CV in IMC 3/4)
2x(3Cx1.5 sq.mm.CVV in IMC 3/4")

| | |
|---|--|
| PROJECT : | |
| OWNER : | |
| | |
| DESIGNER : | |
| | |
| | |
| CONTRACTOR : | |
| | |
| P.T.A. CONSTRUCTION CO. LTD. บริษัท พี.ที.เอ.คอนสตรัคชั่น จำกัด | |
| CONSULTANT : | |
| | |
| | |
| STRUCTURAL ENGINEER : | |
| AS-BUILT DRAWING | |
| DRAWING TITLE : | |
| SECTION 3-3 A | |
| DRAWN BY : | |
| CHECKED BY : | |
| CHECKED BY : | |
| PAPER SIZE : A1 | |
| PLOT SCALE : 1:37.5 | |
| DATE : 25-03-64 | |
| DRAWING NO. : | |
| AS-12-ME-2013 | |

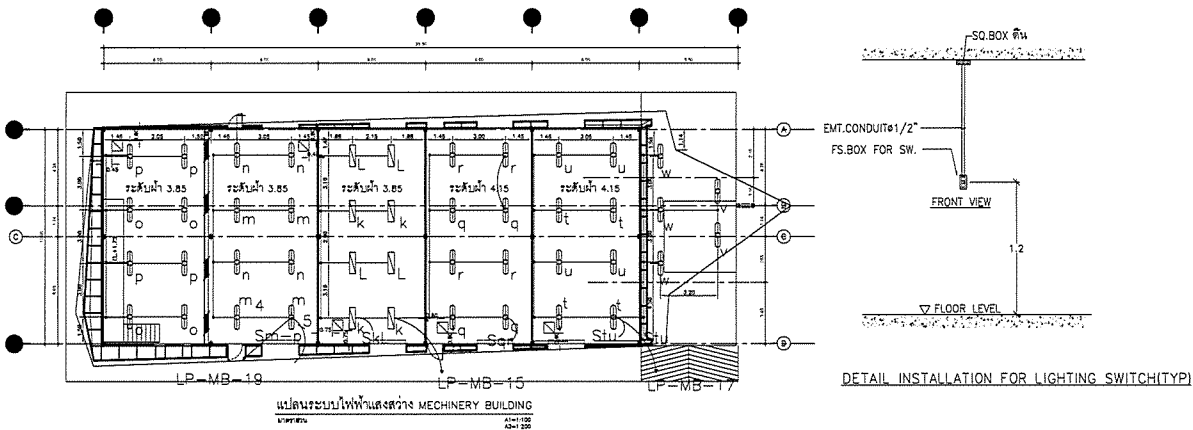

| TYPE | SYMBOL | FIXTURE | DESCRIPTION | QUANTITY |
|----------------|--------|---------|--|----------|
| RA236 | | | HOUSING : FITTING OF GOLD ROLLED STEEL SHEET 0.8 mm. THICKNESS FINISH : WHITE STOVE ENAMEL LAMP : 2x36 W. FLUORESCENT LAMP, COOL DAYLIGHT (RM 85 AND 3336 LUMEN/LAMP) PART : SPRING ROTATE LOCKED BALLAST : LOW LOSS BALLAST W/COMPACTOR REFLECTOR : ANODIZED ALUMINUM REFLECTOR ON 5038 x 85K DIFFUSER : ALUMINUM LOUVER MIRROR MOUNTING : RECESS MOUNTED | 8 SETS |
| SW236 SW136 | | | HOUSING : FIBERGLASS REINFORCED POLYESTER, IP 65 OR BETTER COVER : POLYCARBONATE FINISH : WHITE OR GREY ENAMELLED LAMP : 2x36 W. FLUORESCENT LAMP, COOL DAYLIGHT (RM 85 AND 3336 LUMEN/LAMP) LAMP : 1x28 W. FLUORESCENT LAMP, COOL DAYLIGHT (RM 85 AND 3336 LUMEN/LAMP) REFLECTOR : ANODIZED ALUMINUM REFLECTOR ON 5038 x 85K BALLAST : LOW LOSS BALLAST W/COMPACTOR MOUNTING : SURFACE MOUNTED | 37 SETS |


CONTRACTOR :
P.T.A. CONSTRUCTION CO., LTD.
บริษัท พี.ที.เอ. คอนสตรัคชั่น จำกัด


AS-BUILT DRAWING

DRAWING TITLE :
LIGHTING
MECHINERY BUILDING

DRAWN BY :
CHECKED BY :
CHECKED BY :
PAPER SIZE : A1
PLOT SCALE : 1:100
DATE : 25-03-64
DRAWING NO. :
AS-12-ME-2014

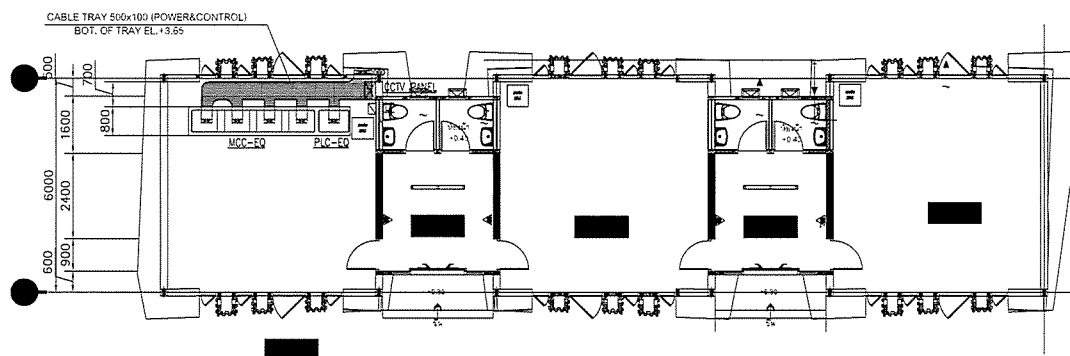

แนวรางไฟฟ้าพร้อมตำแหน่งตู้ควบคุม

PROJECT :

CONTRACTOR :
P.T.A. CONSTRUCTION CO., LTD.
บริษัท พี.ที.เอ. คอนสตรัคชั่น จำกัด

CONSULTANT :
บริษัท ปตท. จำกัด (มหาชน)

STRUCTURAL ENGINEER :
บริษัท ปตท. จำกัด (มหาชน)


PROJECT MANAGER :
บริษัท ปตท. จำกัด (มหาชน)

RESIDENT ENGINEER :
บริษัท ปตท. จำกัด (มหาชน)


AS-BUILT DRAWING

DRAWING TITLE :
ตำแหน่งตู้ไฟฟ้าและแนวรางไฟฟ้าอาคารควบคุม

DRAWN BY :
CHECKED BY :
CHECKED BY :
PAPER SIZE : A1
PLOT SCALE : 1:500
DATE : 25-03-64
DRAWING NO. :
AS-12-ME-2101

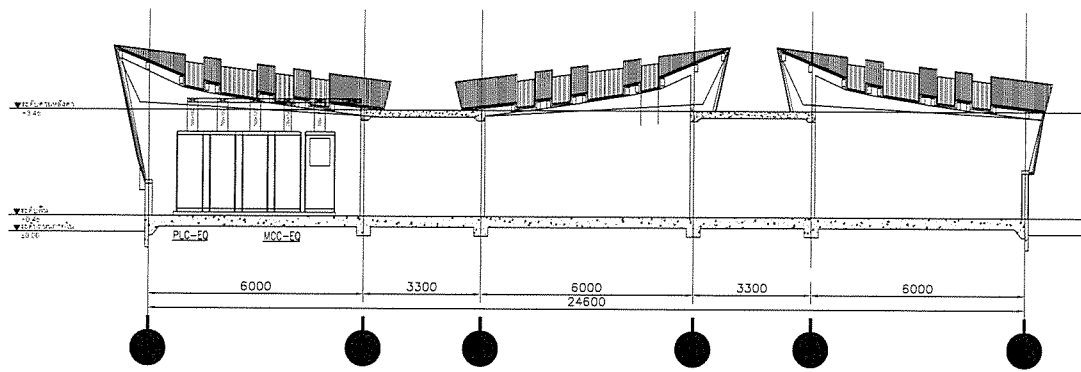

หน้าตู้ไฟฟ้าพร้อมแนวองรางไฟฟ้า
SCALE 1 : 500

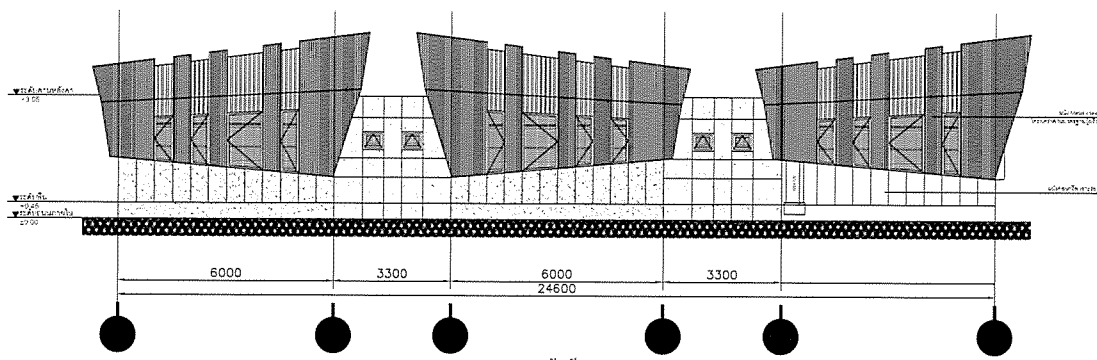

แนวองรางไฟฟ้าขึ้นอาคารควบคุม
SCALE 1 : 500

PROJECT :
โครงการพัฒนาระบบสาธารณูปโภคในที่ดิน
พัฒนาเกษตรกรรม จังหวัดนนทบุรี ๒๕๖๓ : ๒๕๖๓

OWNER :
กรมส่งเสริมการค้าระหว่างประเทศ
INDUSTRIAL ESTATE AUTHORITY OF THAILAND

DESIGNER :
บริษัท พีทีเอ จำกัด
P.T.A. CONSULTANTS

CONTRACTOR :
P.T.A. CONSTRUCTION CO., LTD.
บริษัท พีทีเอ คอนสตรัคชั่น จำกัด


CONSULTANT :
บริษัท พีทีเอ จำกัด
P.T.A. CONSULTANTS

STRUCTURAL ENGINEER :
บริษัท พีทีเอ จำกัด
P.T.A. CONSULTANTS

AS-BUILT DRAWING


DRAWING TITLE :
หน้าตู้ไฟฟ้า พร้อมแนวองรางขึ้น
อาคารควบคุม

DRAWN BY :
CHECKED BY :
PAPER SIZE : A1
PLOT SCALE : 1:500
DATE : 25-03-64
DRAWING NO. :
AS-12-ME-2102

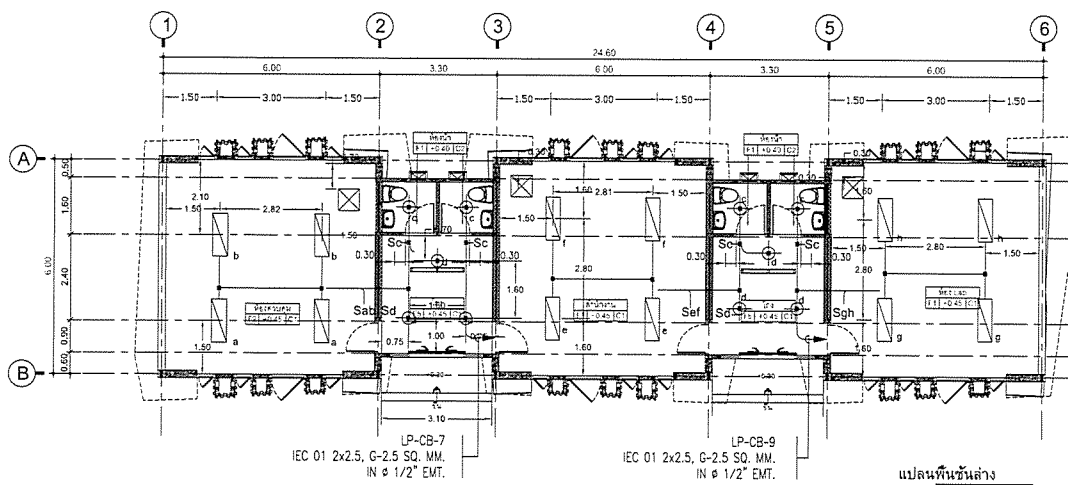

แปลนพื้นชั้นล่าง
SCALE 1 : 150

LIGHTING LAYOUT PLAN
A1 = 1:75
A3 = 1:150

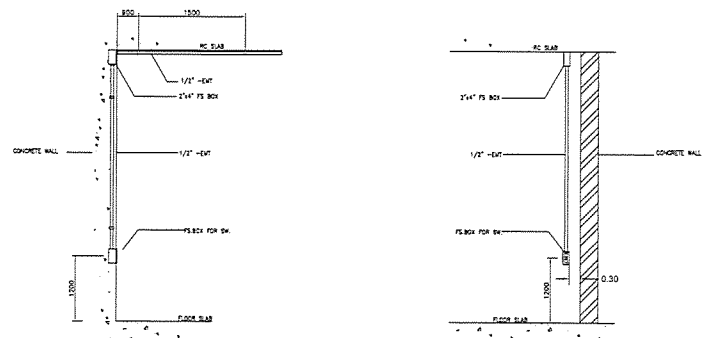

DETAIL INSTALLATION FOR LIGHTING SWITCH(TYP)
NOT TO SCALE


PROJECT :
โครงการพัฒนาระบบสาธารณูปโภคในที่ดิน
พัฒนาเกษตรกรรม จังหวัดนนทบุรี ๒๕๖๓ : ๒๕๖๓

OWNER :
กรมส่งเสริมการค้าระหว่างประเทศ
INDUSTRIAL ESTATE AUTHORITY OF THAILAND

DESIGNER :
บริษัท พีทีเอ จำกัด
P.T.A. CONSULTANTS

CONTRACTOR :
P.T.A. CONSTRUCTION CO., LTD.
บริษัท พีทีเอ คอนสตรัคชั่น จำกัด


CONSULTANT :
บริษัท พีทีเอ จำกัด
P.T.A. CONSULTANTS

STRUCTURAL ENGINEER :
บริษัท พีทีเอ จำกัด
P.T.A. CONSULTANTS


AS-BUILT DRAWING

DRAWING TITLE :
LIGHTING
CONTROL BUILDING


DRAWN BY :
CHECKED BY :
PAPER SIZE : A1
PLOT SCALE : 1:50
DATE : 25-03-64
DRAWING NO. :
AS-12-ME-2103

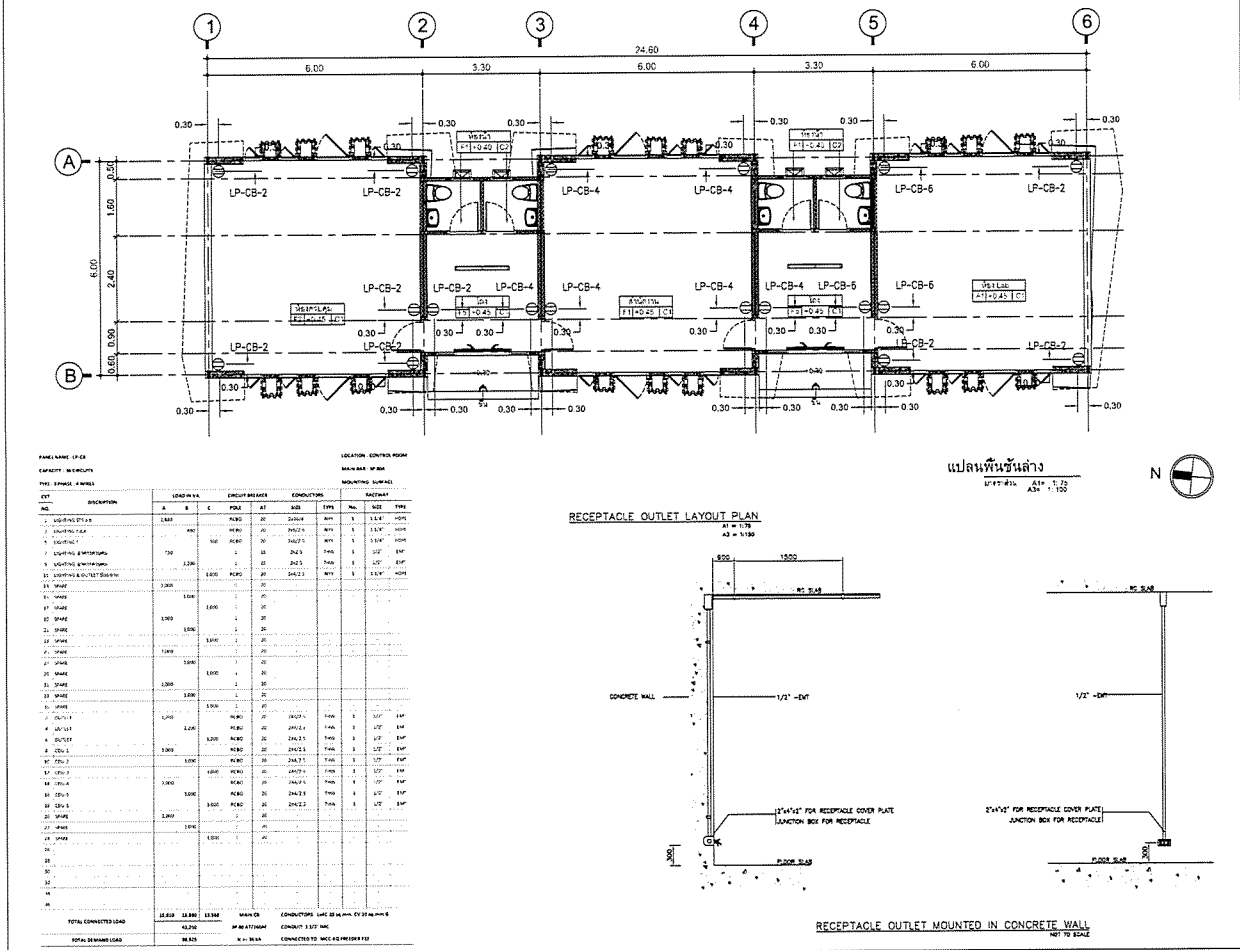

| | |
|-----------------------|---|
| PROJECT : | โครงการพัฒนาระบบสาธารณูปโภคและ บริการพื้นฐานในพื้นที่โครงการ |
| OWNER : | กรมการไฟฟ้าส่วนภูมิภาค INDUSTRIAL ESTATE AUTHORITY OF THAILAND |
| DESIGNER : | บริษัท พี.ที.เอ.คอนสตรัคชั่น จำกัด |
| CONTRACTOR : | P.T.A. CONSTRUCTION CO., LTD. |
| STRUCTURAL ENGINEER : | บริษัท พี.ที.เอ.คอนสตรัคชั่น จำกัด |
| PROJECT MANAGER : | [Redacted] |
| CONSULTANT : | บริษัท พี.ที.เอ.คอนสตรัคชั่น จำกัด |
| AS-BUILT DRAWING | |
| DRAWING TITLE : | OUTLET CONTROL BUILDING |
| DRAWN BY : | [Redacted] |
| CHECKED BY : | [Redacted] |
| DATE : | 25-03-64 |
| DRAWING NO. : | AS-12-ME-2104 |

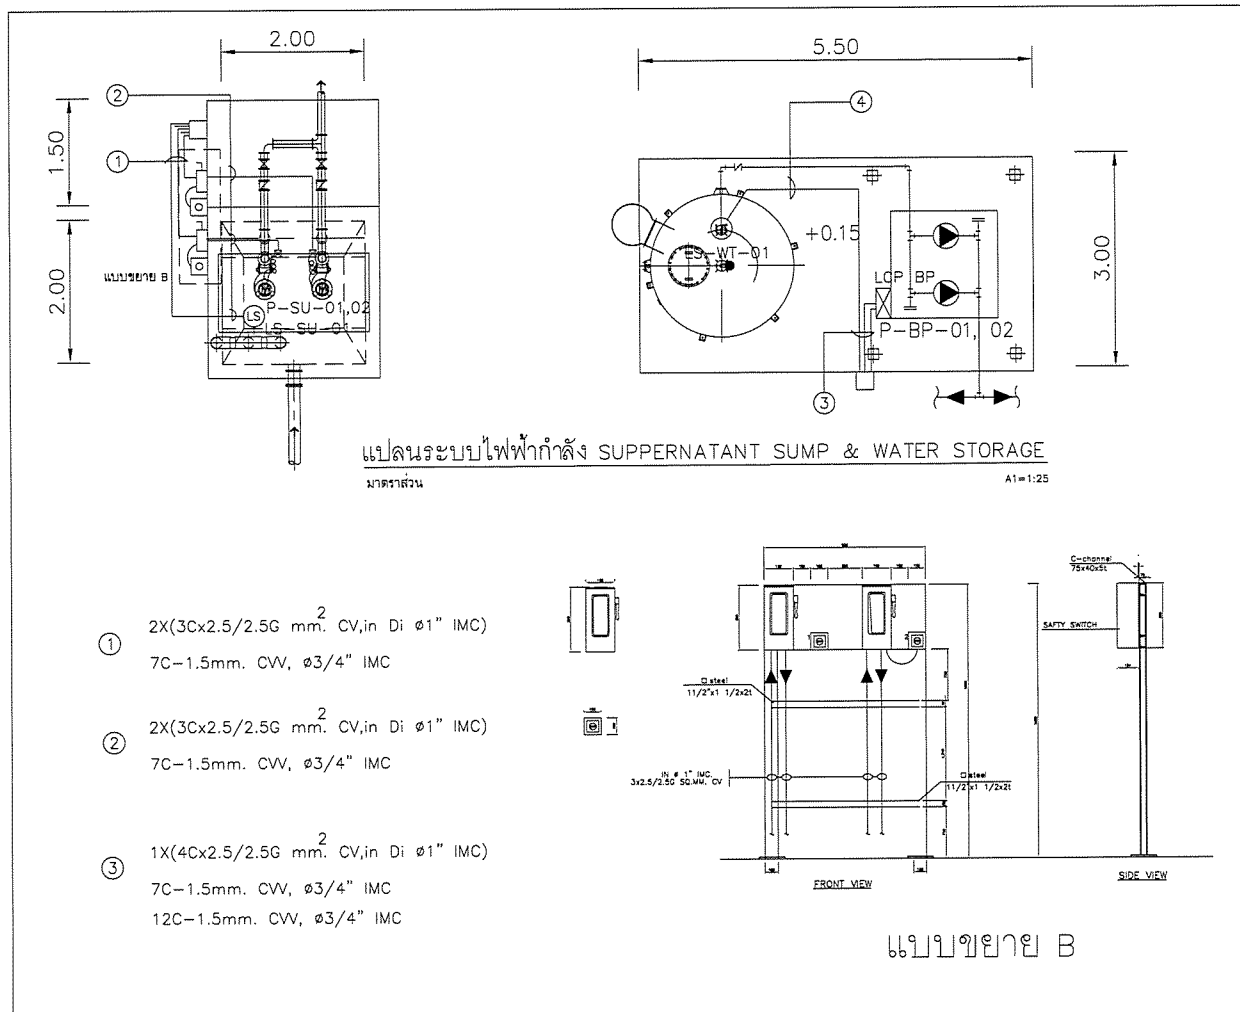


| | |
|-----------------------|---|
| PROJECT : | โครงการพัฒนาระบบสาธารณูปโภคและ บริการพื้นฐานในพื้นที่โครงการ |
| OWNER : | กรมการไฟฟ้าส่วนภูมิภาค INDUSTRIAL ESTATE AUTHORITY OF THAILAND |
| DESIGNER : | บริษัท พี.ที.เอ.คอนสตรัคชั่น จำกัด |
| CONTRACTOR : | P.T.A. CONSTRUCTION CO., LTD. |
| STRUCTURAL ENGINEER : | บริษัท พี.ที.เอ.คอนสตรัคชั่น จำกัด |
| PROJECT MANAGER : | [Redacted] |
| CONSULTANT : | บริษัท พี.ที.เอ.คอนสตรัคชั่น จำกัด |
| AS-BUILT DRAWING | |
| DRAWING TITLE : | SUPERNATANT SUMP WATER STORAGE |
| DRAWN BY : | [Redacted] |
| CHECKED BY : | [Redacted] |
| DATE : | 25-03-64 |
| DRAWING NO. : | AS-12-ME-2201 |

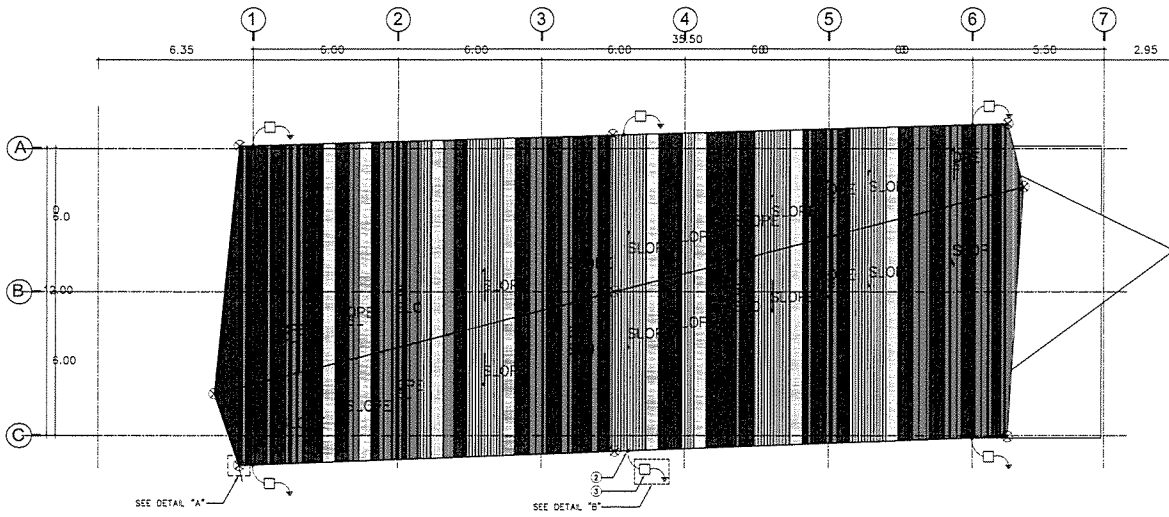


แปลนระบบป้องกันฟ้า MECHINERY BUILDING

ขนาดตาม

A1=1:75
A3=1:150

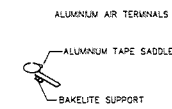

DETAIL "A"

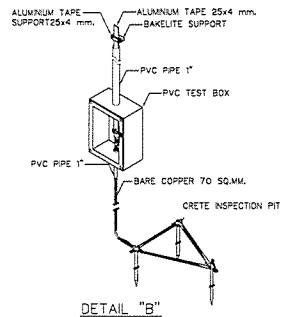

DETAIL "B"

NOTE

1. ALUMINUM AIR TERMINAL RODS Ø5/8" 80 cm.
2. EXOTHERMIC WELDED
3. GROUND TEST BOX W/GROUND ROD 3xØ5/8"x3,000 mm. COPPER GROUND ROD และเชื่อมกับเหล็กฐานจากเหล็กขึ้นจากตัวโครงสร้าง
4. 25x4 mm. ALUMINUM TAPE W/SUPPORT 1 m.

PROJECT :

OWNER :
กรมการไฟฟ้าฝ่ายผลิตแห่งประเทศไทย
INDUSTRIAL ESTATE AUTHORITY OF THAILAND

DESIGNER :

CONTRACTOR :
P.T.A.
P.T.A.CONSTRUCTION CO.,LTD.
บริษัท พีทีเอคอนสตรัคชั่น จำกัด

PROJECT MANAGER :
[Signature]


CONSULTANT :

STRUCTURAL ENGINEER :
[Signature]

PROJECT MANAGER :
[Signature]

DRAWING TITLE :
ระบบป้องกันฟ้า MECHINERY BUILDING

DRAWN BY :
CHECKED BY :
CHECKED BY :
PAPER SIZE : A3
PLOT SCALE : 1:75
DATE : 25-03-64
DRAWING NO. :
AS-12-ME-2301

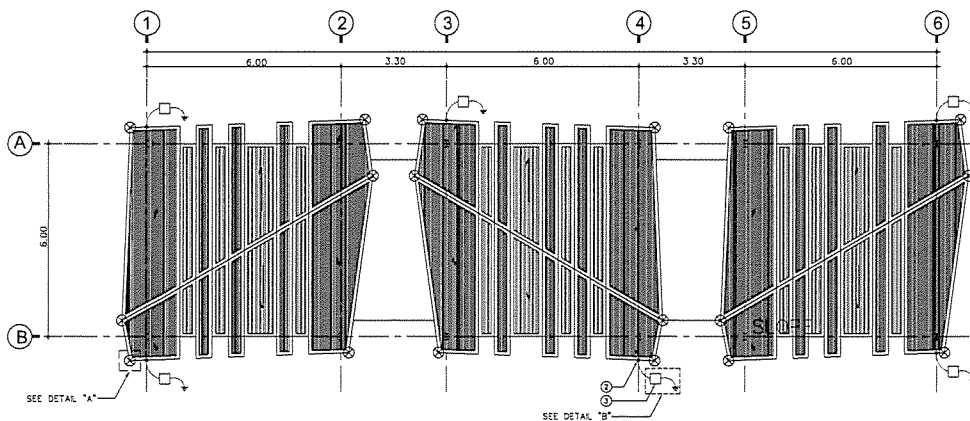


แปลนระบบป้องกันฟ้า CONTROL BUILDING

ขนาดตาม

A1=1:75
A3=1:150



DETAIL "A"

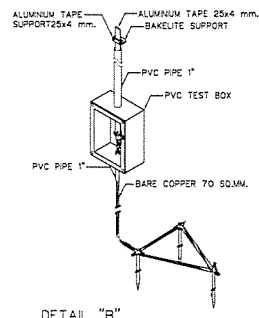

DETAIL "B"

NOTE

1. ALUMINUM AIR TERMINAL RODS Ø5/8" 80 cm.
2. EXOTHERMIC WELDED
3. GROUND TEST BOX W/GROUND ROD 3xØ5/8"x3,000 mm. COPPER GROUND ROD และเชื่อมกับเหล็กฐานจากเหล็กขึ้นจากตัวโครงสร้าง
4. 25x4 mm. ALUMINUM TAPE W/SUPPORT 1 m.

PROJECT :

OWNER :
กรมการไฟฟ้าฝ่ายผลิตแห่งประเทศไทย
INDUSTRIAL ESTATE AUTHORITY OF THAILAND

DESIGNER :

CONTRACTOR :
P.T.A.
P.T.A.CONSTRUCTION CO.,LTD.
บริษัท พีทีเอคอนสตรัคชั่น จำกัด

PROJECT MANAGER :
[Signature]


CONSULTANT :

STRUCTURAL ENGINEER :
[Signature]

PROJECT MANAGER :
[Signature]

DRAWING TITLE :
ระบบป้องกันฟ้า CONTROL BUILDING

DRAWN BY :
CHECKED BY :
CHECKED BY :
PAPER SIZE : A3
PLOT SCALE : 1:75
DATE : 25-03-64
DRAWING NO. :
AS-12-ME-2401

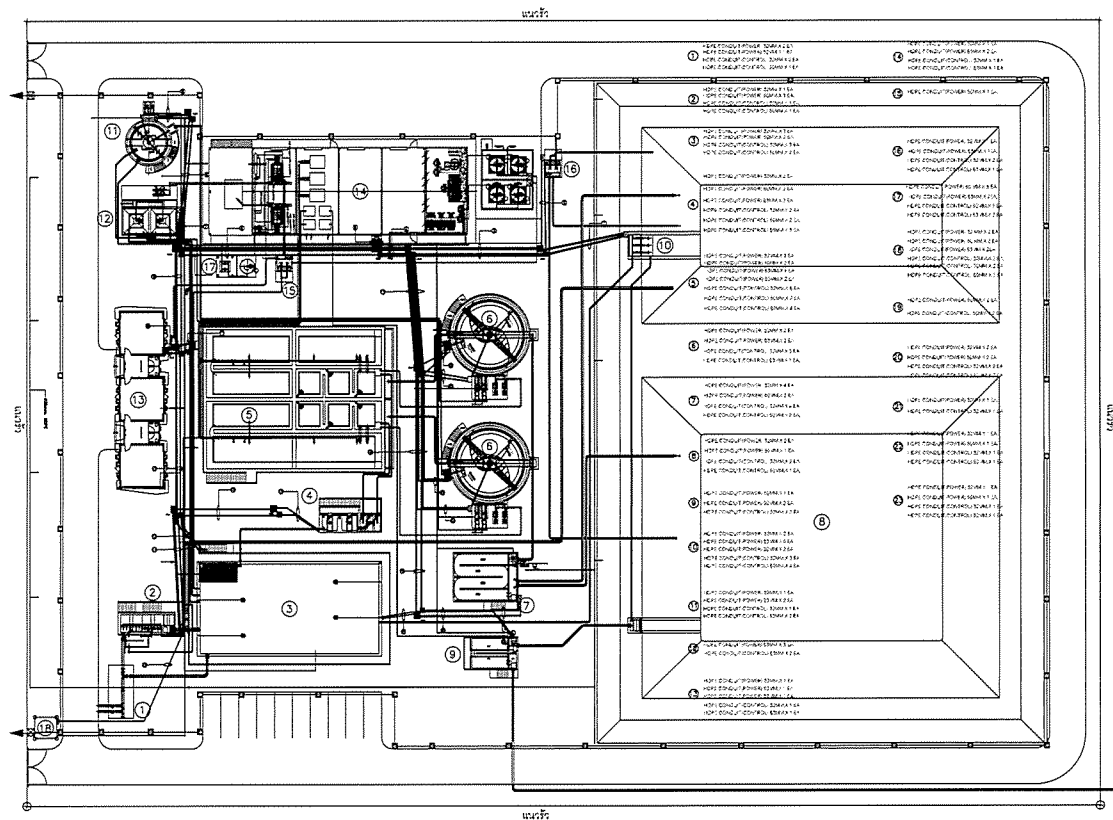

— แนวตั้งที่ระบบไฟฟ้าในส่วน POWER

- - - แนวตั้งที่ระบบไฟฟ้าในส่วน CONTROL


OWNER :

DESIGNER : บริษัท พี.ที.เอ.คอนสตรัคชั่น จำกัด

CONTRACTOR : บริษัท พี.ที.เอ.คอนสตรัคชั่น จำกัด

CONSULTANT : บริษัท พี.ซี.เอ็ม.เอนจิเนียริงแอนด์คอนซัลแตนท์ จำกัด

STRUCTURAL ENGINEER : บริษัท พี.ซี.เอ็ม.เอนจิเนียริงแอนด์คอนซัลแตนท์ จำกัด

PROJECT MANAGER : บริษัท พี.ซี.เอ็ม.เอนจิเนียริงแอนด์คอนซัลแตนท์ จำกัด

AS-BUILT DRAWING

DRAWING TITLE : ROOT LINE UNDER GROUND

DRAWN BY : -

CHECKED BY : -



CHECKED BY : -

PAPER SIZE : A1

PLOT SCALE : 1:250

DATE : 25-03-64

DRAWING NO. : AS-12-ME-2501

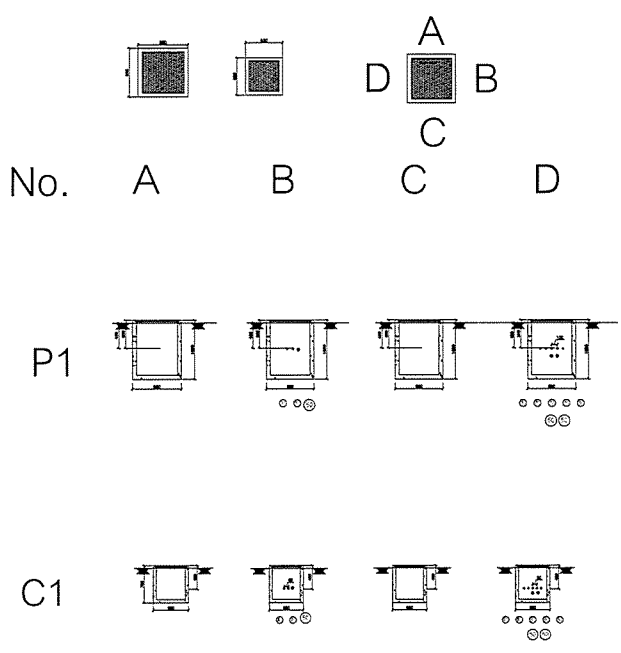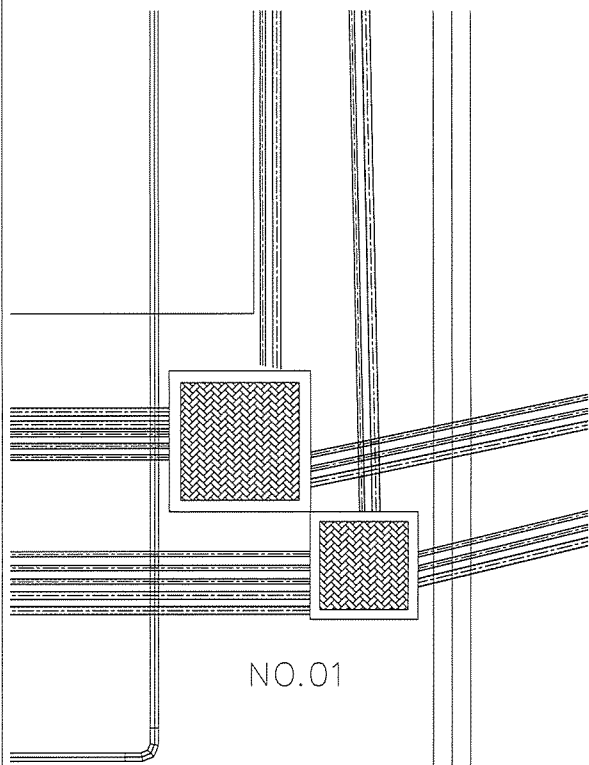


OWNER :

DESIGNER : บริษัท พี.ที.เอ.คอนสตรัคชั่น จำกัด

CONTRACTOR : บริษัท พี.ที.เอ.คอนสตรัคชั่น จำกัด

CONSULTANT : บริษัท พี.ซี.เอ็ม.เอนจิเนียริงแอนด์คอนซัลแตนท์ จำกัด

STRUCTURAL ENGINEER : บริษัท พี.ซี.เอ็ม.เอนจิเนียริงแอนด์คอนซัลแตนท์ จำกัด

PROJECT MANAGER : บริษัท พี.ซี.เอ็ม.เอนจิเนียริงแอนด์คอนซัลแตนท์ จำกัด

AS-BUILT DRAWING

DRAWING TITLE : SECTION No.1

DRAWN BY : -

CHECKED BY : -


CHECKED BY : -

PAPER SIZE : A1

PLOT SCALE : 1:250

DATE : 25-03-64

DRAWING NO. : AS-12-ME-2502

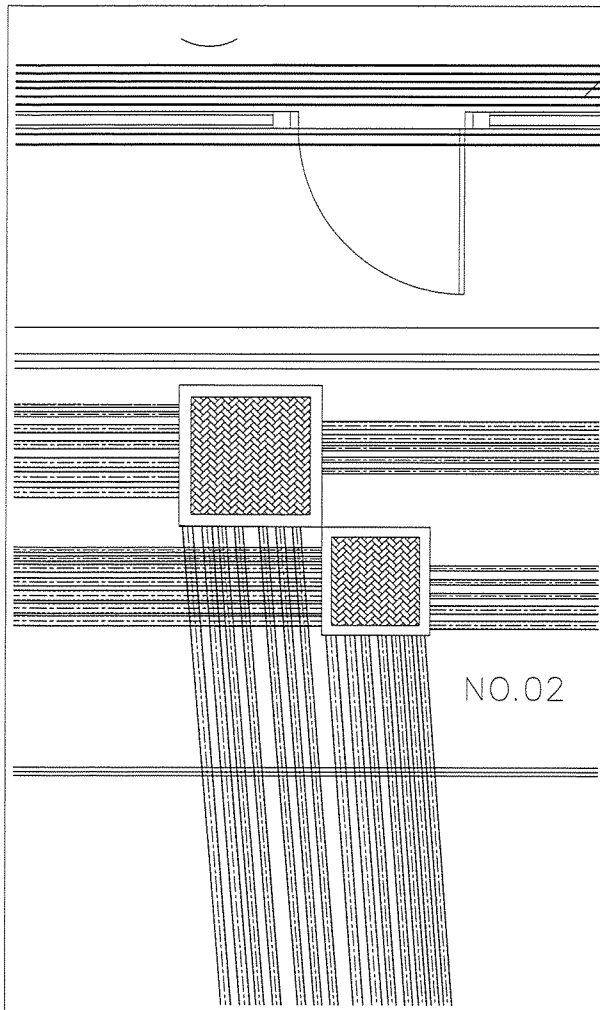


No. A B C D

P2

C2



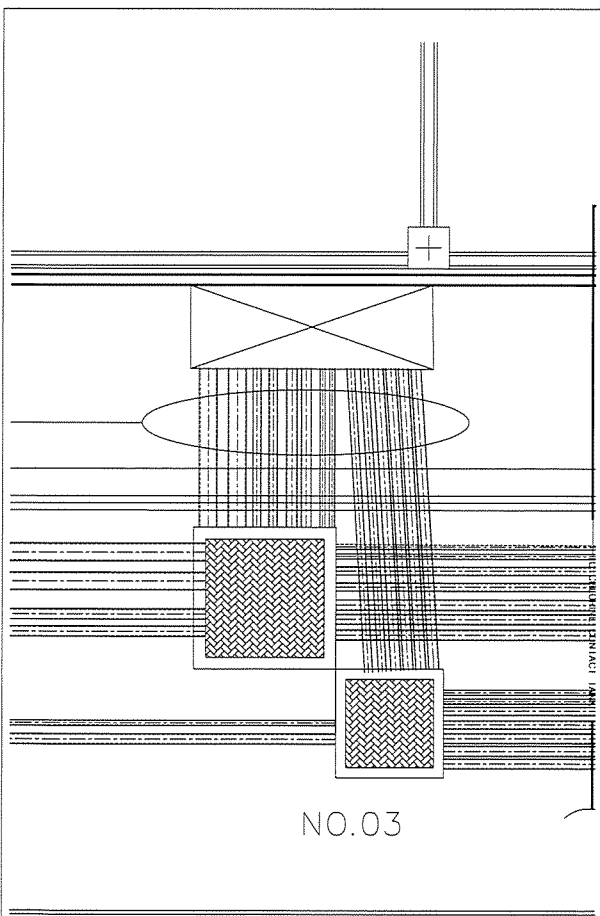



| | |
|-----------------------|---|
| PROJECT : | โครงการพัฒนาระบบขนส่งมวลชน การขนส่งทางราง ระยะที่ 1 |
| OWNER : |  INDUSTRIAL ESTATE AUTHORITY OF THAILAND |
| DESIGNER : |  WE CONSULTANTS บริษัท เวิลด์ อีโคโนมิก วิศวกรรม จำกัด  PCM CONSULTANTS บริษัท พีซีเอ็ม วิศวกรรม จำกัด |
| CONTRACTOR : |  P.T.A.CONSTRUCTION CO.,LTD. บริษัท พี.ที.เอ.คอนสตรัคชั่น จำกัด |
| CONSULTANT : |  WE CONSULTANTS บริษัท เวิลด์ อีโคโนมิก วิศวกรรม จำกัด  PCM CONSULTANTS บริษัท พีซีเอ็ม วิศวกรรม จำกัด |
| STRUCTURAL ENGINEER : | |
| AS-BUILT DRAWING | |
| DRAWING TITLE : | |
| SECTION No.2 | |
| DRAWN BY : | - |
| CHECKED BY : | |
| CHECKED BY : | |
| PAPER SIZE : | A1 |
| PLOT SCALE : | - |
| DATE : | 25-03-64 |
| DRAWING NO. : | |
| AS-12-ME-2503 | |




No. A B C D


P3

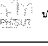C3

| | |
|-----------------------|---|
| PROJECT : | โครงการพัฒนาระบบขนส่งมวลชน การขนส่งทางราง ระยะที่ 1 |
| OWNER : |  INDUSTRIAL ESTATE AUTHORITY OF THAILAND |
| DESIGNER : |  WE CONSULTANTS บริษัท เวิลด์ อีโคโนมิก วิศวกรรม จำกัด  PCM CONSULTANTS บริษัท พีซีเอ็ม วิศวกรรม จำกัด |
| CONTRACTOR : |  P.T.A.CONSTRUCTION CO.,LTD. บริษัท พี.ที.เอ.คอนสตรัคชั่น จำกัด |
| CONSULTANT : |  WE CONSULTANTS บริษัท เวิลด์ อีโคโนมิก วิศวกรรม จำกัด  PCM CONSULTANTS บริษัท พีซีเอ็ม วิศวกรรม จำกัด |
| STRUCTURAL ENGINEER : | |
| AS-BUILT DRAWING | |
| DRAWING TITLE : | |
| SECTION No.3 | |
| DRAWN BY : | - |
| CHECKED BY : | |
| CHECKED BY : | |
| PAPER SIZE : | A1 |
| PLOT SCALE : | - |
| DATE : | 25-03-64 |
| DRAWING NO. : | |
| AS-12-ME-2504 | |




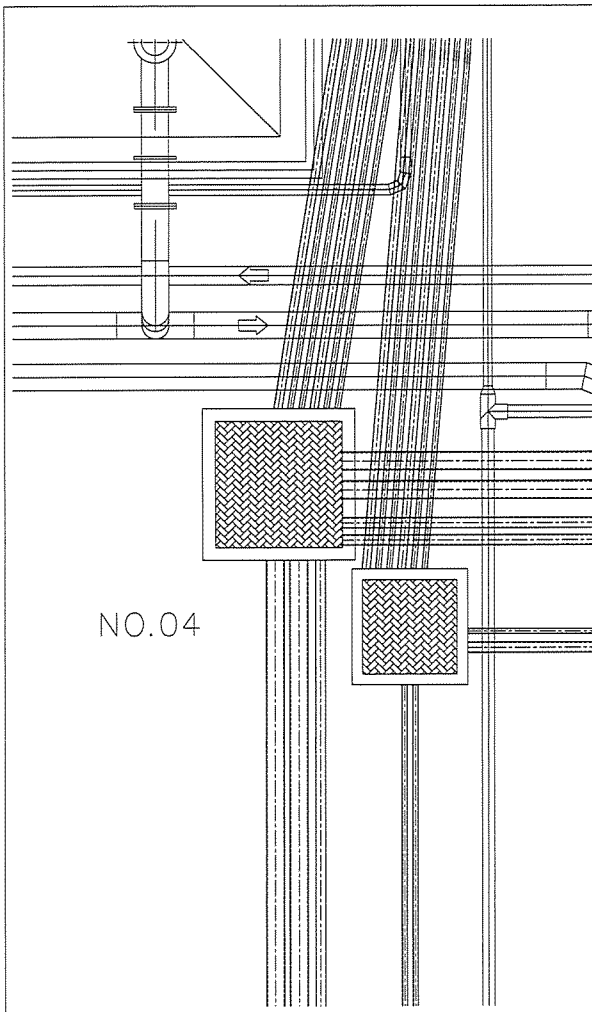


No.

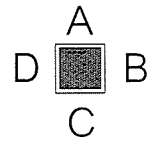

D


P4

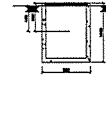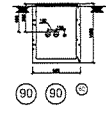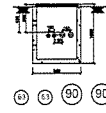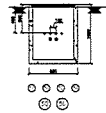




C4






PROJECT :


OWNER :

INDUSTRIAL ESTATE AUTHORITY OF THAILAND

DESIGNER :

CONTRACTOR :
 P.T.A. CONSTRUCTION CO., LTD.
บริษัท พีทีเอ คอนสตรัคชั่น จำกัด

PROJECT MANAGER :


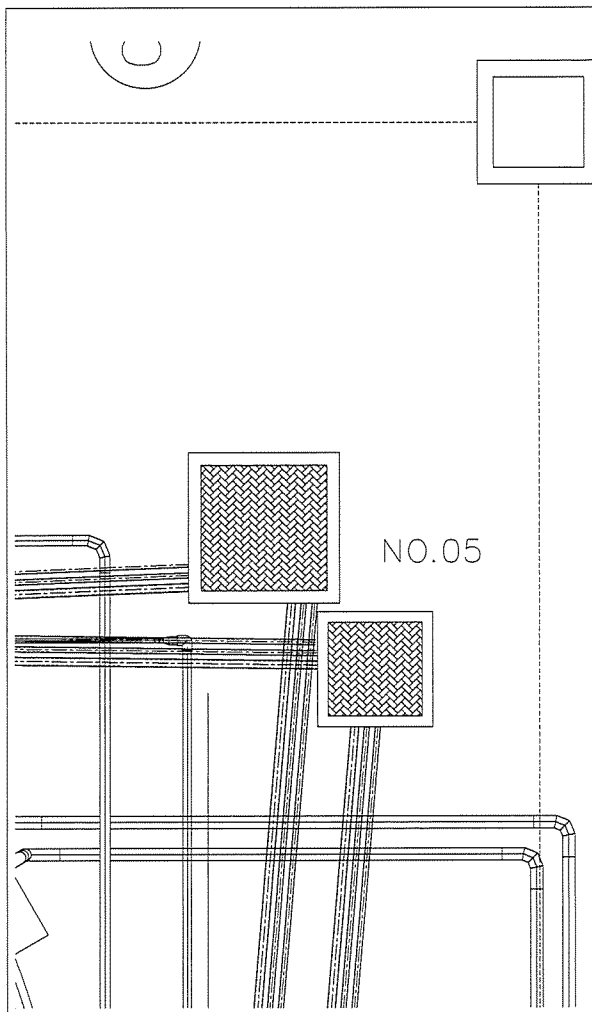
CONSULTANT :

STRUCTURAL ENGINEER :


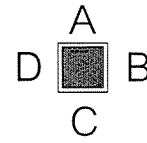
AS-BUILT DRAWING

DRAWING TITLE :
SECTION No.4

DRAWN BY : -
CHECKED BY : -
CHECKED BY : -
PAPER SIZE : A1
PLOT SCALE : -
DATE : 25-03-64
DRAWING NO. :
AS-12-ME-2505







No.



D

P5

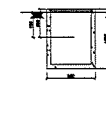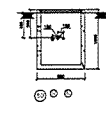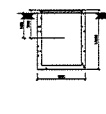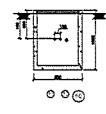

C5



PROJECT :

OWNER :

INDUSTRIAL ESTATE AUTHORITY OF THAILAND

DESIGNER :

CONTRACTOR :
 P.T.A. CONSTRUCTION CO., LTD.
บริษัท พีทีเอ คอนสตรัคชั่น จำกัด

PROJECT MANAGER :




CONSULTANT :

STRUCTURAL ENGINEER :


AS-BUILT DRAWING

DRAWING TITLE :
SECTION No.5

DRAWN BY : -
CHECKED BY : -
CHECKED BY : -
PAPER SIZE : A1
PLOT SCALE : -
DATE : 25-03-64
DRAWING NO. :
AS-12-ME-2505

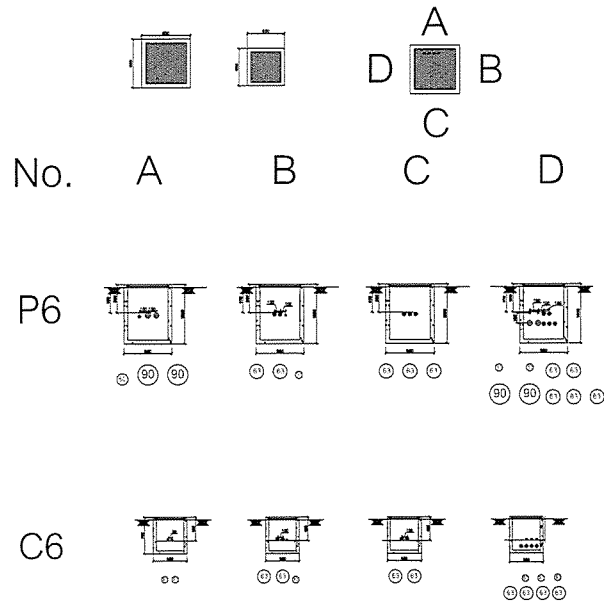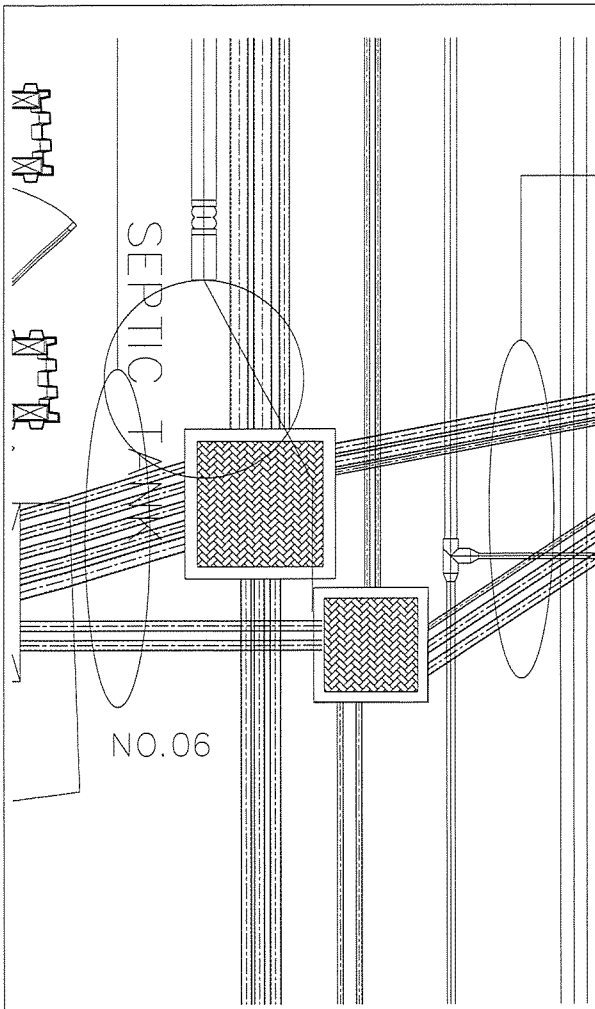

PROJECT :



CONTRACTOR :
P.T.A. CONSTRUCTION CO., LTD.

CONSULTANT :

AS-BUILT DRAWING

DRAWING TITLE :
SECTION No.6

DRAWN BY :
CHECKED BY :
PAPER SIZE : A1
PLOT SCALE :
DATE : 25-03-64
DRAWING NO. :
AS-12-ME-2507

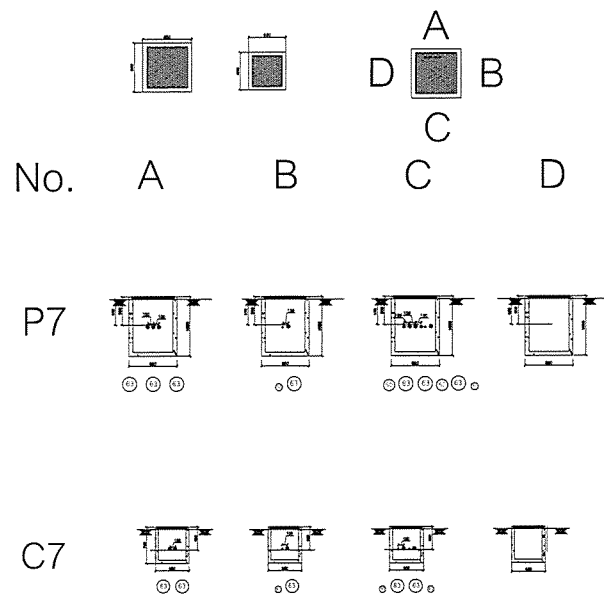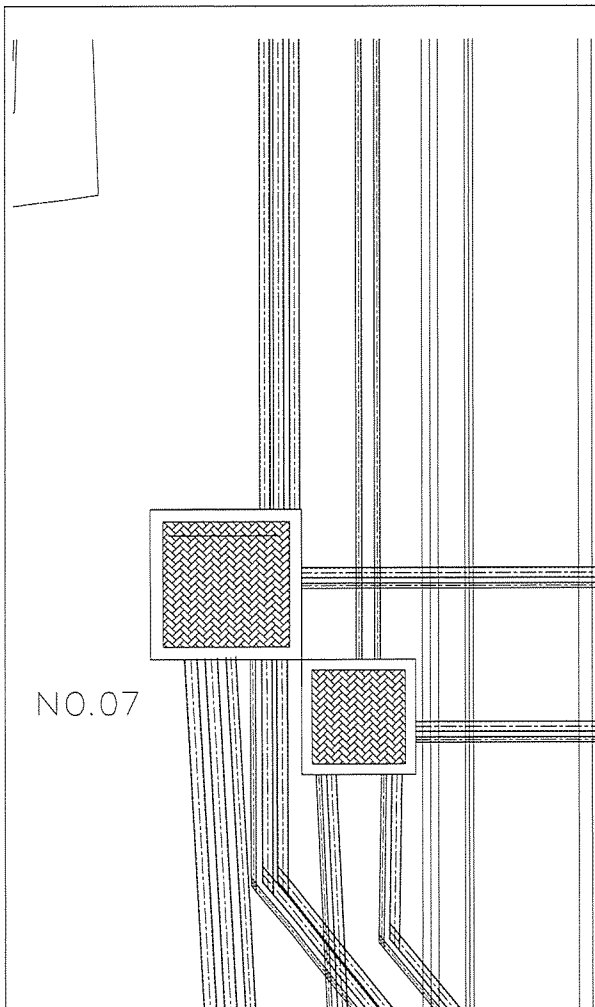

PROJECT :



CONTRACTOR :
P.T.A. CONSTRUCTION CO., LTD.

STRUCTURAL ENGINEER :



AS-BUILT DRAWING

DRAWING TITLE :
SECTION No.7

DRAWN BY :
CHECKED BY :
PAPER SIZE : A1
PLOT SCALE :
DATE : 25-03-64
DRAWING NO. :
AS-12-ME-2508

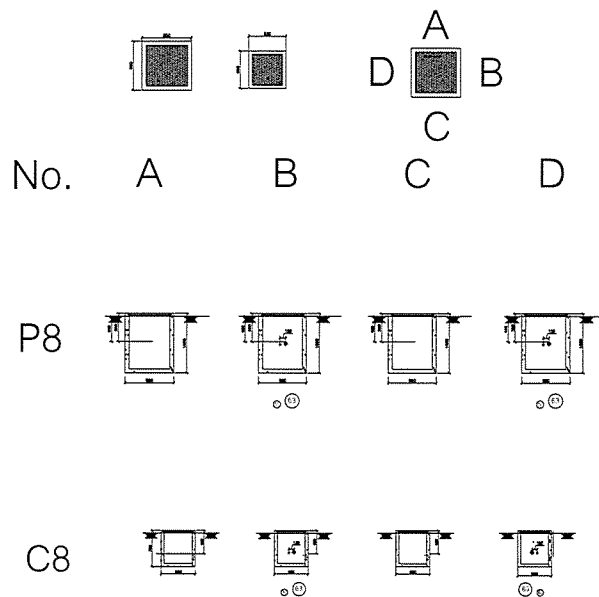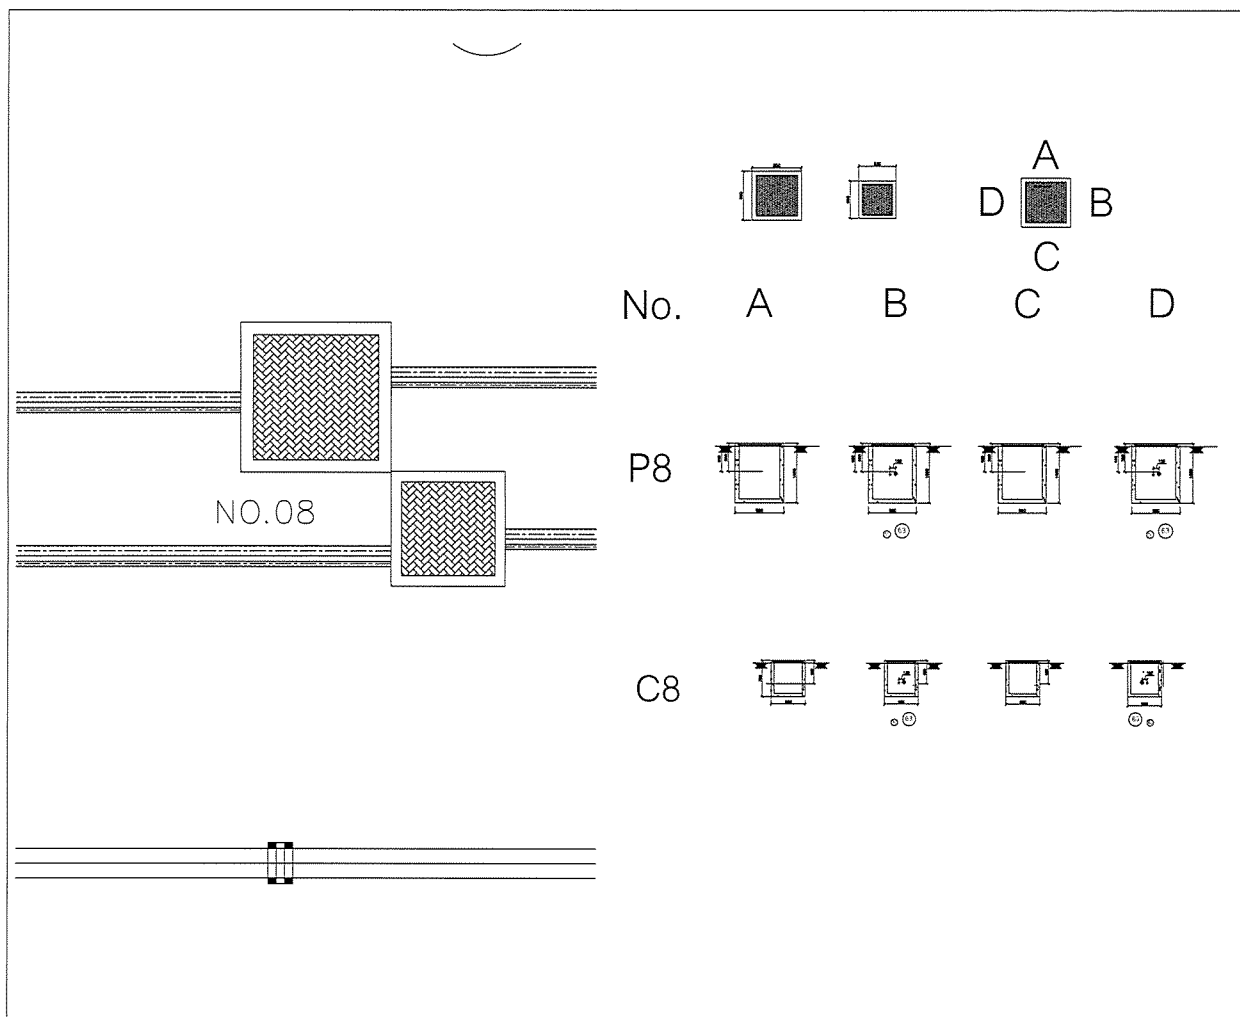

PROJECT :
โครงการพัฒนาระบบขนส่งมวลชน
สำหรับรถไฟฟ้า รถโดยสาร 12000 :
OWNER :
กรมการขนส่งทางบก
DESIGNER :
บริษัท วิศวกร
บริษัท วิศวกร
CONTRACTOR :
P.T.A.
P.T.A.CONSTRUCTION CO.,LTD.
บริษัท ป.ที.เอ.คอนสตรัคชั่น จำกัด
CONSULTANT :
บริษัท วิศวกร
บริษัท วิศวกร
STR
PRC
41
REC
AS-BUILT DRAWING
DRAWING TITLE :
SECTION No.8
DRAWN BY : -
CHECKED BY :
CHECKED BY :
PAPER SIZE : A1
PLOT SCALE :
DATE : 25-03-64
DRAWING NO. :
AS-12-ME-2509

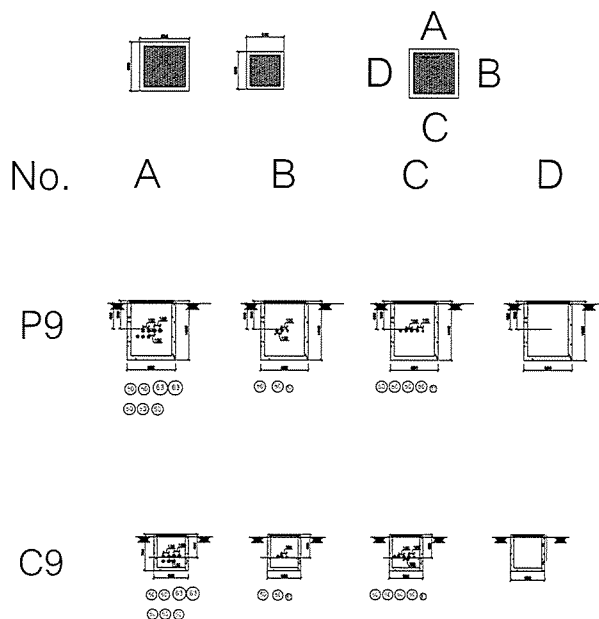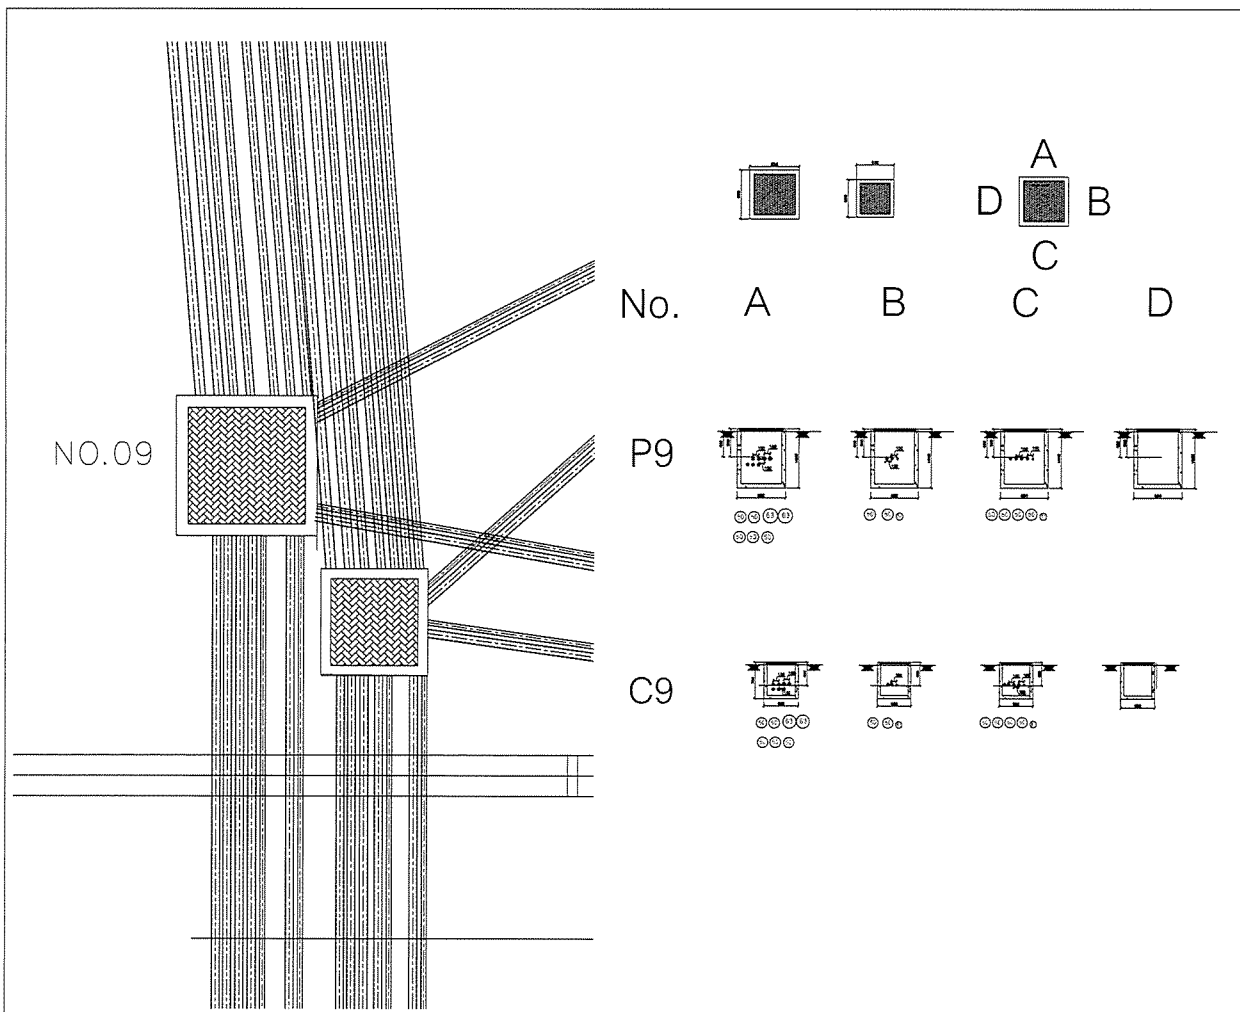

PROJECT :
โครงการพัฒนาระบบขนส่งมวลชน
สำหรับรถไฟฟ้า รถโดยสาร 12000 :
OWNER :
กรมการขนส่งทางบก
DESIGNER :
บริษัท วิศวกร
บริษัท วิศวกร
CONTRACTOR :
P.T.A.
P.T.A.CONSTRUCTION CO.,LTD.
บริษัท ป.ที.เอ.คอนสตรัคชั่น จำกัด
CONSULTANT :
บริษัท วิศวกร
บริษัท วิศวกร
STR
PRC
41
REC
AS-BUILT DRAWING
DRAWING TITLE :
SECTION No.9
DRAWN BY : -
CHECKED BY :
CHECKED BY :
PAPER SIZE : A1
PLOT SCALE :
DATE : 25-03-64
DRAWING NO. :
AS-12-ME-2510

