
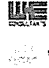




6ข

เอกสารแบบการก่อสร้างระบบบำบัดน้ำเสียให้มีความแข็งแรง



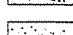
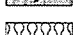









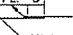
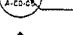

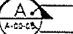


















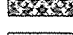



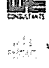
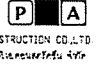

ITEM	DRAWING NO.	DESCRIPTION
1	AS-12-AR-000	ตารางรูปแบบ
2	AS-12-AR-1301	รายการประกอบแบบ
3	AS-12-AR-1302	แบบแปลนพื้น หลังคา
4	AS-12-AR-1303	แบบรูปตัด
5	AS-12-AR-1304	แบบรูปด้าน
6	AS-12-AR-1305	แบบขยายประตู- หน้าต่าง
7	AS-12-AR-1306	แบบขยายห้องน้ำ- ส้วม
8	AS-12-AR-1401	รายการประกอบแบบ
9	AS-12-AR-1402	แบบแปลนพื้น หลังคา
10	AS-12-AR-1403	แบบรูปตัด
11	AS-12-AR-1404	แบบรูปด้าน 1, 3
12	AS-12-AR-1405	แบบรูปด้าน 2, 4
13	AS-12-AR-1406	แบบขยายประตู- หน้าต่าง
14	AS-12-AR-1407	แบบแปลนฝ้าเพดาน

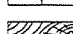
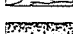
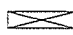
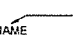
PROJECT :	
โครงการก่อสร้างอาคารพาณิชย์ในที่ดิน ของนายสุวิทย์ วัฒนศิริ 100/1	
OWNER :	
	
DESIGNER :	
	
CONTRACTOR :	
	
PROJECT MANAGER :	
RESIDENT ENGINEER :	
CONSULTANT :	
	
STRUCTURAL ENGINEER :	
PROJECT MANAGER :	
RESIDENT ENGINEER :	
AS-BUILT DRAWING	
DRAWING TITLE :	
ตารางรูปแบบ	
DRAWN BY : วนิดาพรหม วนะวนิช	
CHECKED BY :	
CHECKED BY :	
PAPER SIZE : A1	
PLOT SCALE : NTS	
DATE : 25/03/64	
DRAWING NO. :	SHEET NO. :
AS-12-AR-000	

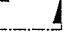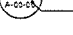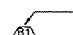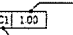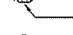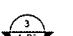รายการวัสดุประกอบแบบ	
รายการวัสดุพื้น	
สัญลักษณ์	ความหมาย
F1	พื้นคอนกรีตเสริมเหล็ก
F2	พื้นคอนกรีตเสริมเหล็กหนา 0.20x0.20 ม.
F3	พื้นคอนกรีตเสริมเหล็กหนา 0.60x0.60 ม.
รายการวัสดุก่อผนัง	
สัญลักษณ์	ความหมาย
B1	ผนังก่ออิฐฉาบปูน ความหนาตามแบบ
B2	ผนังก่ออิฐ
B3	ผนังฉาบปูนหนา 12 มม. โครงสร้างโลหะดัดรูป
B4	ผนัง Metal sheet หนา 0.42 มม. (ชนิดสีเขียว/สีเทา) ความสูงซ้อน 24 มม. สี OFF WHITE
รายการวัสดุฝ้าเพดาน	
สัญลักษณ์	ความหมาย
C1	ฝ้าเพดานฉาบปูนเสริมเหล็ก ความหนา 9 มม. งานประกอบอิฐ โครงสร้างโลหะดัดรูป
C2	ฝ้าเพดานฉาบปูนเสริมเหล็ก ชนิดหนา 9 มม. งานประกอบอิฐ โครงสร้างโลหะดัดรูป
วัสดุผนังหลังคา	
1 ผนัง Metal sheet หนา 0.42 มม. (ชนิดสีเขียว/สีเทา) ความสูงซ้อน 24 มม. สี OFF WHITE	

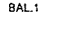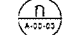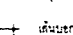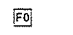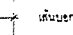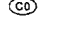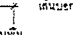



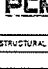
สัญลักษณ์ประกอบแบบ


	พื้นคอนกรีต		พื้นคอนกรีต
	พื้นคอนกรีต		พื้นคอนกรีต
	ผนังก่ออิฐ		ผนังก่ออิฐ
	ผนังก่ออิฐฉาบปูน		ผนังก่ออิฐฉาบปูน
	ผนังก่ออิฐฉาบปูน		ผนังก่ออิฐฉาบปูน
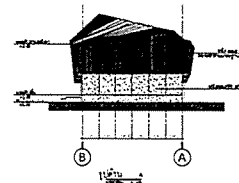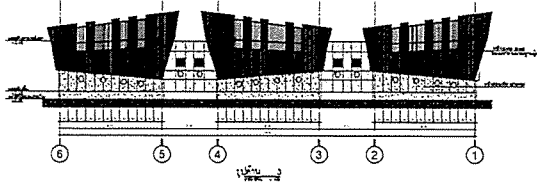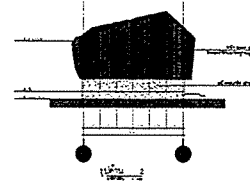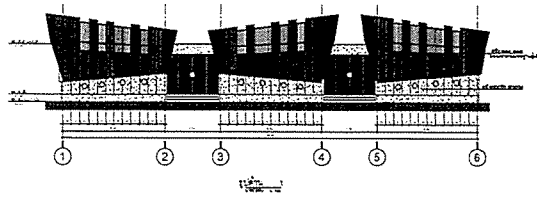PROJECT :	
OWNER :	
	
DESIGNER :	
	
CONTRACTOR :	
	
PROJECT MANAGER :	
RESIDENT ENGINEER :	
CONSULTANT :	
	
STRUCTURAL ENGINEER :	
PROJECT MANAGER :	
RESIDENT ENGINEER :	
AS-BUILT DRAWING	
DRAWING TITLE :	
รายการประกอบแบบ (CONTROL BUILDING)	
DRAWN BY : วนิดาพรหม วนะวนิช	
CHECKED BY :	
CHECKED BY :	
PAPER SIZE : A1	
PLOT SCALE : NTS	
DATE : 25/03/64	
DRAWING NO. :	SHEET NO. :
AS-12-AR-1301	





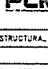


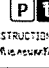
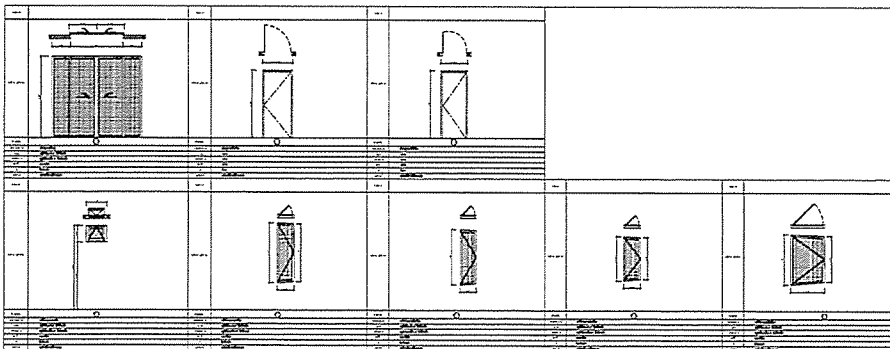OWNER :	
	
DESIGNER :	
	
CONTRACTOR :	
	
PROJECT MANAGER :	
RESIDENT ENGINEER :	
CONSULTANT :	
	
	
STRUCTURAL ENGINEER :	
PROJECT MANAGER :	
RESIDENT ENGINEER :	
AS-BUILT DRAWING	
DRAWING TITLE :	
CHECKED BY :	
CHECKED BY :	
PAPER SIZE : A1	
PLOT SCALE : 1:100	
DATE : 25/03/64	
DRAWING NO. :	SHEET NO. :
AS-12-AR-1304	





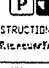

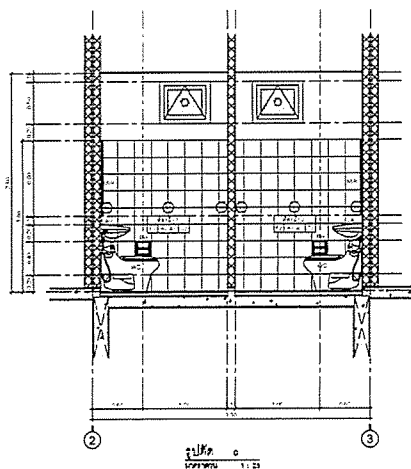

 
PROJECT :	
OWNER :	
	
DESIGNER :	
	
CONTRACTOR :	
	
PROJECT MANAGER :	
RESIDENT ENGINEER :	
CONSULTANT :	
	
	
STRUCTURAL ENGINEER :	
PROJECT MANAGER :	
RESIDENT ENGINEER :	
AS-BUILT DRAWING	
DRAWING TITLE :	
CHECKED BY :	
CHECKED BY :	
PAPER SIZE : A1	
PLOT SCALE : 1:50	
DATE : 25/03/64	
DRAWING NO. :	SHEET NO. :
AS-12-AR-1305	



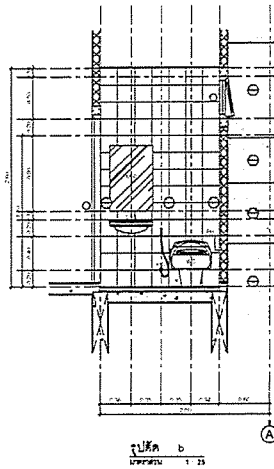



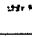



PROJECT :	
OWNER :	
	
public electricity authority of thailand	
DESIGNER :	
	WE CONSULTANTS
CONTRACTOR :	
	
PTA CONSTRUCTION CO., LTD.	
PROJECT MANAGER :	
วิเศษ อภิมงคล	
RESIDENT ENGINEER :	
CONSULTANT :	
	WE CONSULTANTS
	PCM CONSULTANTS
STRUCTURAL ENGINEER :	
PROJECT MANAGER :	
วิเศษ อภิมงคล	
RESIDENT ENGINEER :	
AS-BUILT DRAWING	
DRAWING TITLE :	
ควบคุมอาคาร (CONTROL BUILDING)	
DRAWN BY : วิเศษ อภิมงคล	
CHECKED BY :	
CHECKED BY :	
PAPER SIZE : A1	
PLOT SCALE : 1:20	
DATE : 25/03/64	
DRAWING NO.	SHEET NO.
AS-12-AR-1306	



[illegible]

สัญลักษณ์ประกอบแบบ


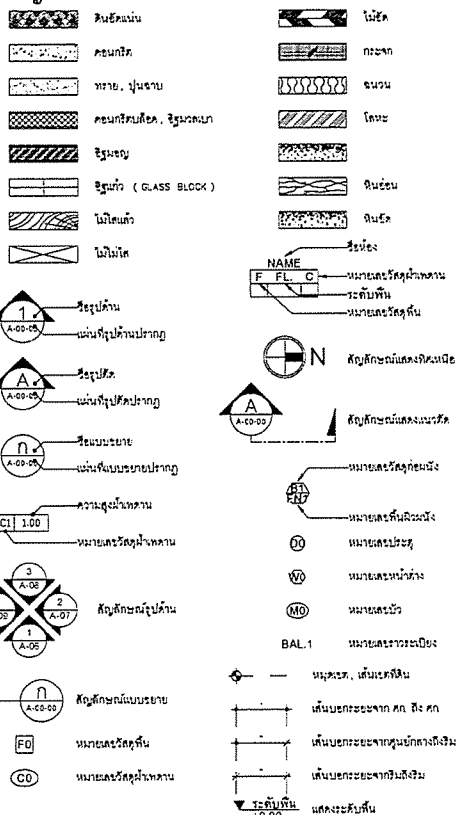


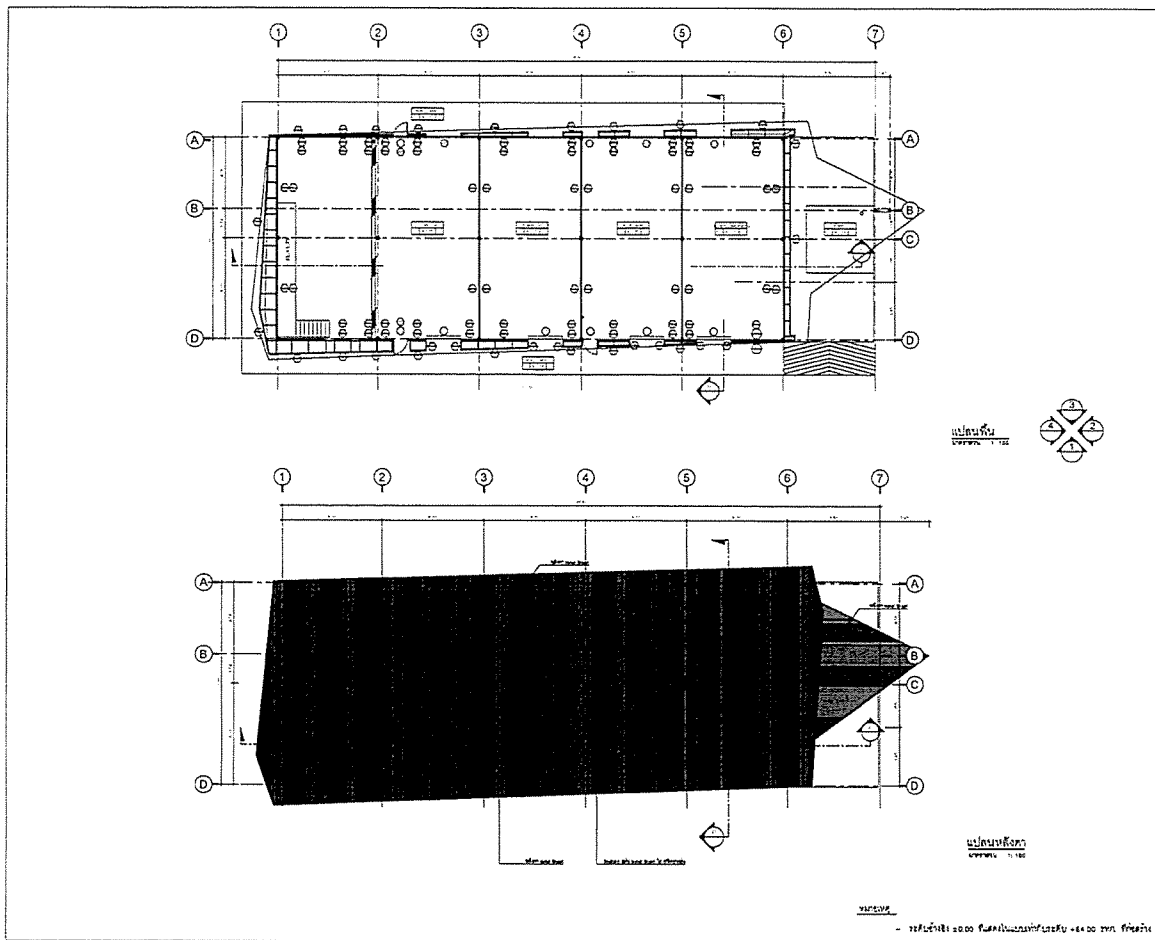

PROJECT :	
DESIGNER :	
OWNER :	
DESIGNER :	
CONTRACTOR :	
PROJECT MANAGER :	
RESIDENT ENGINEER :	
CONSULTANT :	
STRUCTURAL ENGINEER :	
PROJECT MANAGER :	
RESIDENT ENGINEER :	
AS-BUILT DRAWING	
DRAWING TITLE :	
DRAWN BY :	
CHECKED BY :	
PAPER SIZE :	
PLOT SCALE :	
DATE :	
DRAWING NO. :	SHEET NO. :
AS-12-ST-1402	

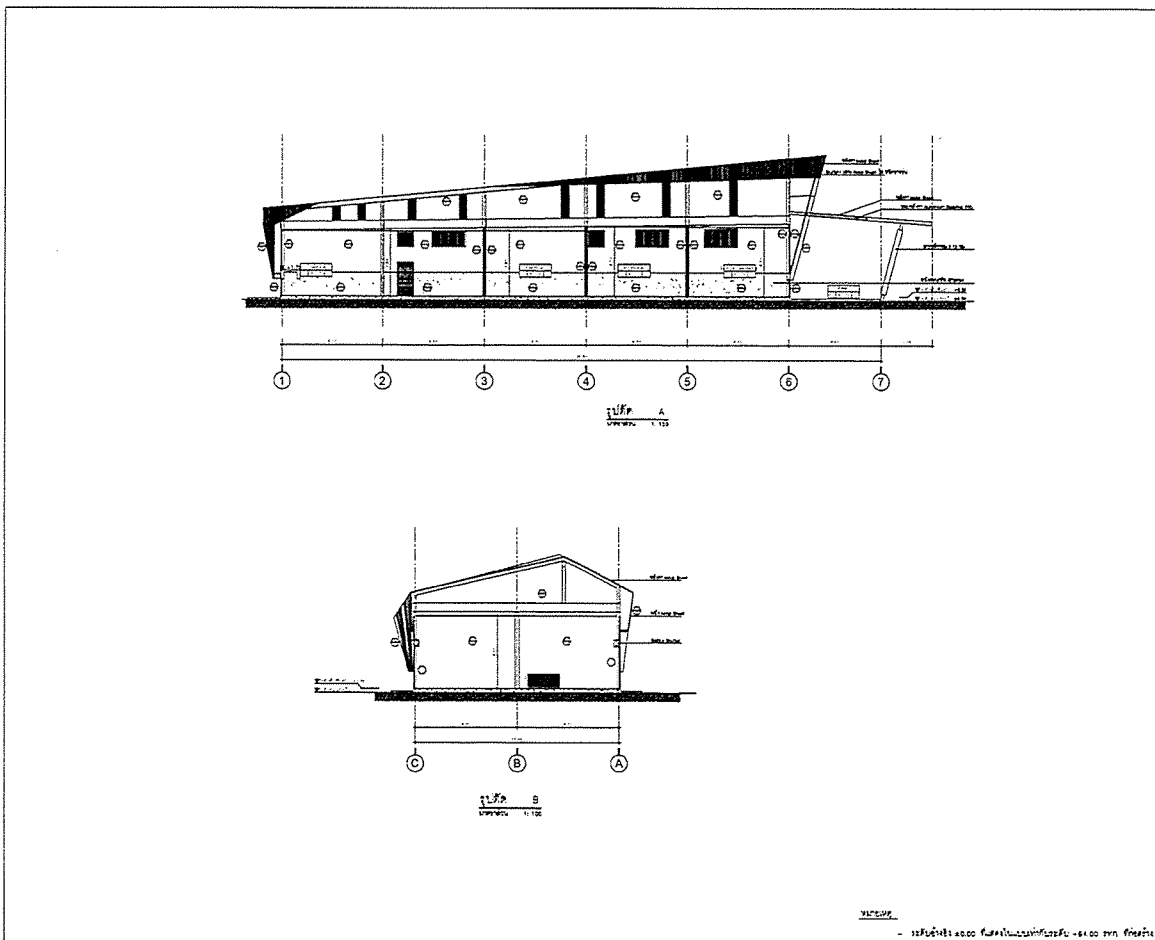



PROJECT :	
DESIGNER :	
OWNER :	
DESIGNER :	
CONTRACTOR :	
PROJECT MANAGER :	
RESIDENT ENGINEER :	
CONSULTANT :	
STRUCTURAL ENGINEER :	
PROJECT MANAGER :	
RESIDENT ENGINEER :	
AS-BUILT DRAWING	
DRAWING TITLE :	
DRAWN BY :	
CHECKED BY :	
PAPER SIZE :	
PLOT SCALE :	
DATE :	
DRAWING NO. :	SHEET NO. :
AS-12-ST-1403	

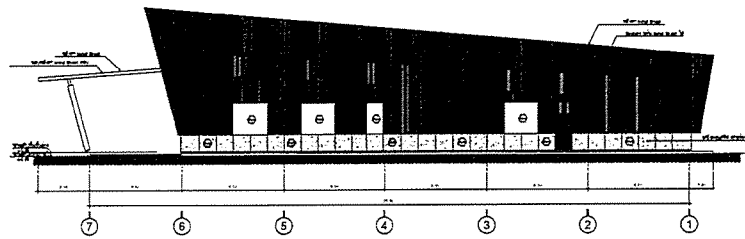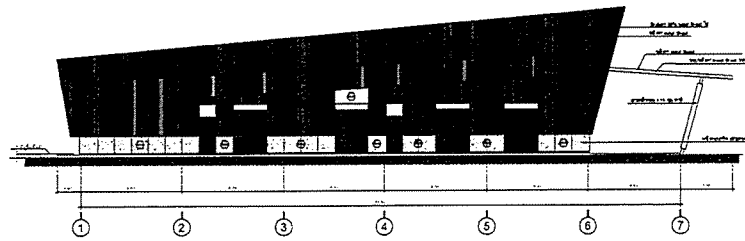

SCALE




PROJECT :	
CONTRACTOR :	
DESIGNER :	
CONTRACTOR :	
PROJECT MANAGER :	
RESIDENT ENGINEER :	
CONSULTANT :	
STRUCTURAL ENGINEER :	
PROJECT MANAGER :	
RESIDENT ENGINEER :	
AS-BUILT DRAWING	
DRAWING TITLE :	
DRAWN BY :	
CHECKED BY :	
PAPER SIZE :	
PLOT SCALE :	
DATE :	
DRAWING NO. :	
SHEET NO. :	
AS-12-ST-1404	

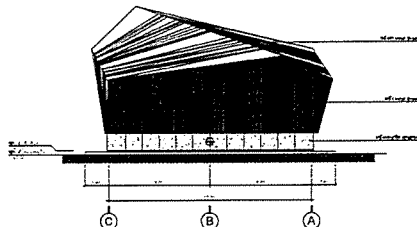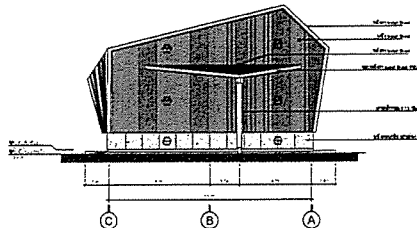



SCALE

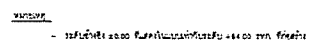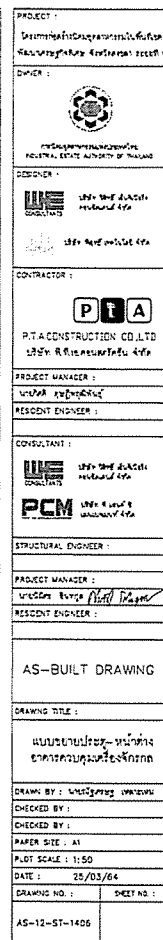


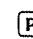
 


PROJECT :	
CONTRACTOR :	
DESIGNER :	
CONTRACTOR :	
PROJECT MANAGER :	
RESIDENT ENGINEER :	
CONSULTANT :	
STRUCTURAL ENGINEER :	
PROJECT MANAGER :	
RESIDENT ENGINEER :	
AS-BUILT DRAWING	
DRAWING TITLE :	
DRAWN BY :	
CHECKED BY :	
PAPER SIZE :	
PLOT SCALE :	
DATE :	
DRAWING NO. :	
SHEET NO. :	
AS-12-ST-1405	




PROJECT :	
AS-12-ST-001	

STANDARD DETAILS FOR REINFORCED CONCRETE STRUCTURES	
1. CONCRETE COVERS FOR REINFORCEMENT	2. STANDARD HOOKS AND MINIMUM BEND DIAMETERS	3. DEVELOPMENT LENGTH AND LAP SPACES OF REINFORCEMENT	
PROJECT	
OWNER	
DESIGNER	
CONTRACTOR	
CONSULTANT	
STRUCTURAL ENGINEER	
PROJECT MANAGER	
RESIDENT ENGINEER	
DRAWING TITLE	
DRAWING NO. : 1/6	
SHEET NO. :	
AS-BUILT DRAWING	
DRAWING NO. : 1/6	
SHEET NO. :	
AS-12-ST-002	

STANDARD DETAILS FOR REINFORCED CONCRETE STRUCTURES		
4. SPICES AND LAP SPICES OF REINFORCEMENT	5. POSITIONS OF SPICE OR LAP SPICE OF REINFORCEMENT	
<p>SPICES AND LAP SPICES OF REINFORCEMENT</p> <p>STANDARD DETAIL S004</p>	<p>POSITIONS OF SPICE OR LAP SPICE OF REINFORCEMENT</p> <p>STANDARD DETAIL S005</p>	<p>POSITIONS OF SPICE OR LAP SPICE OF REINFORCEMENT</p> <p>STANDARD DETAIL S006</p>

PROJECT	
OWNER	
DESIGNER	
CONTRACTOR	
CONSULTANT	
STRUCTURAL ENGINEER	
PROJECT MANAGER	
RESIDENT ENGINEER	
DRAWING TITLE	
DRAWING NO. : 2/6	
SHEET NO. :	
AS-BUILT DRAWING	
DRAWING NO. : 2/6	
SHEET NO. :	
AS-12-ST-003	

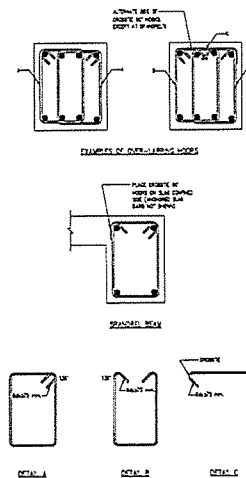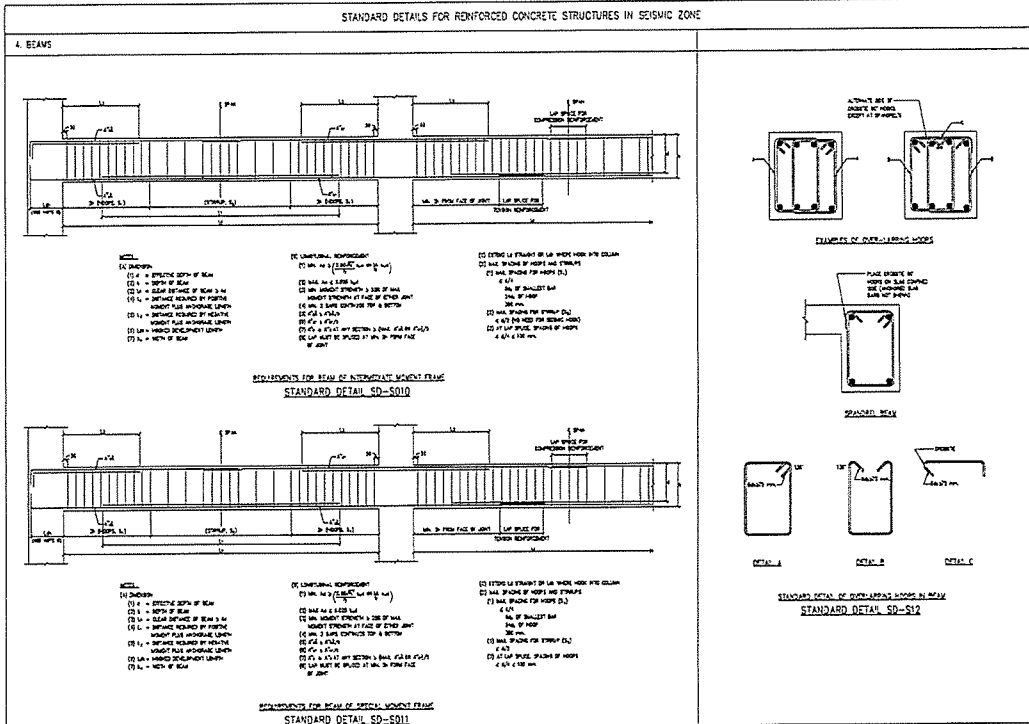

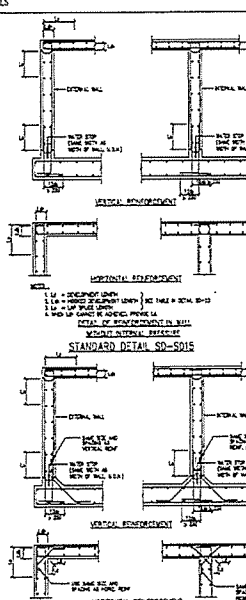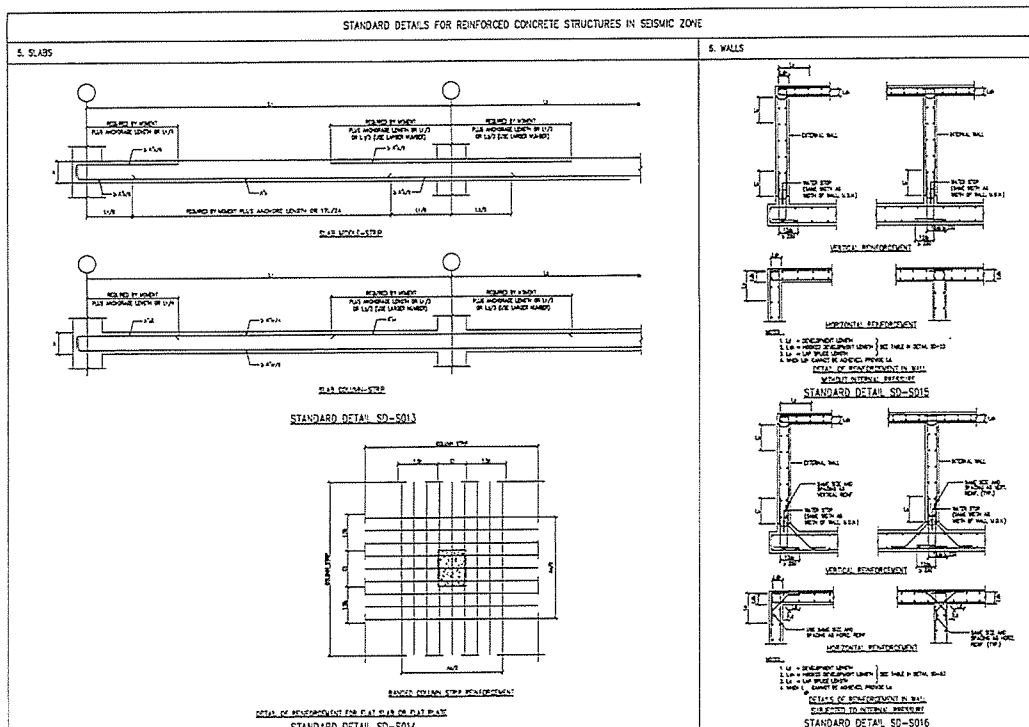

RESIDENT ENGINEER




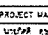
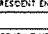

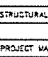
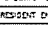
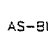
AS-BUILT DRAWING


DRAWING TITLE

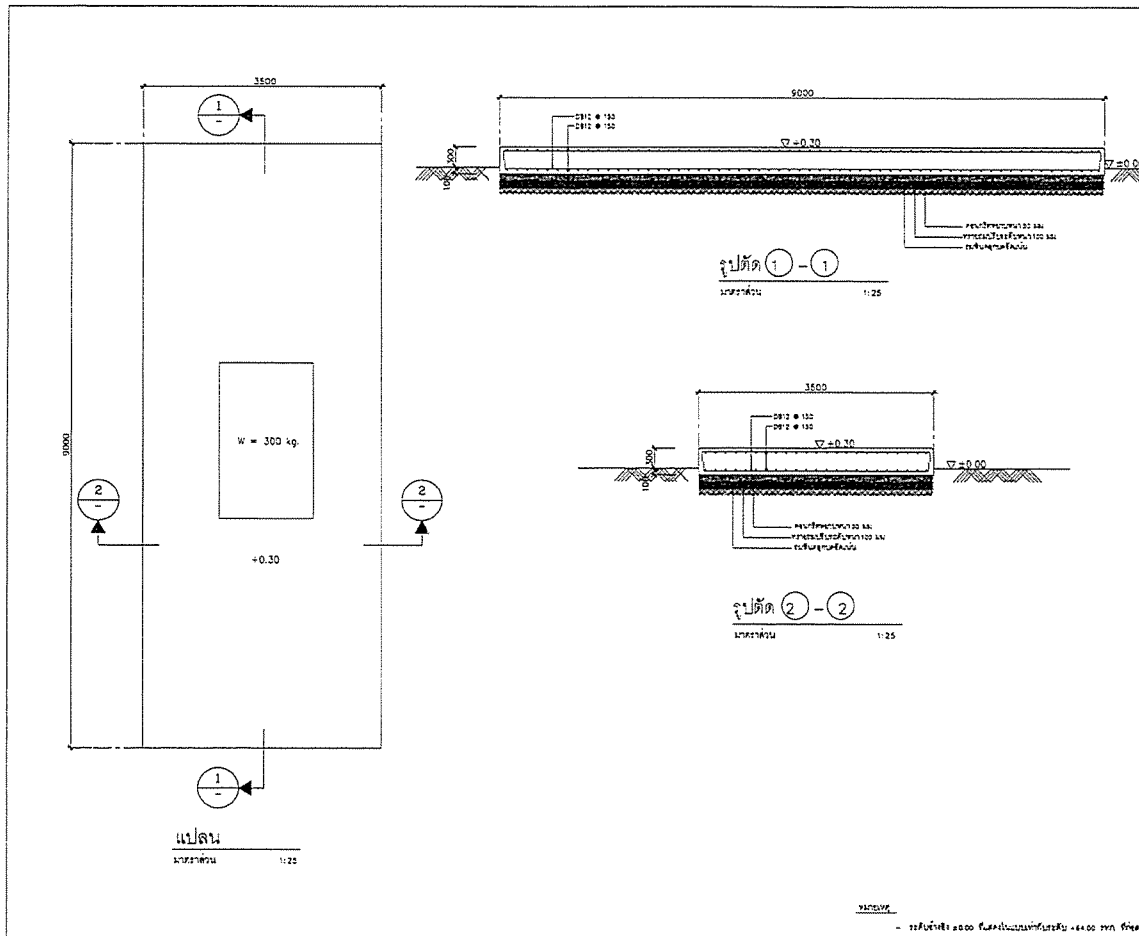


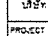
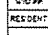

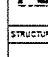
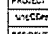

DRAWING NO.


SHEET NO.

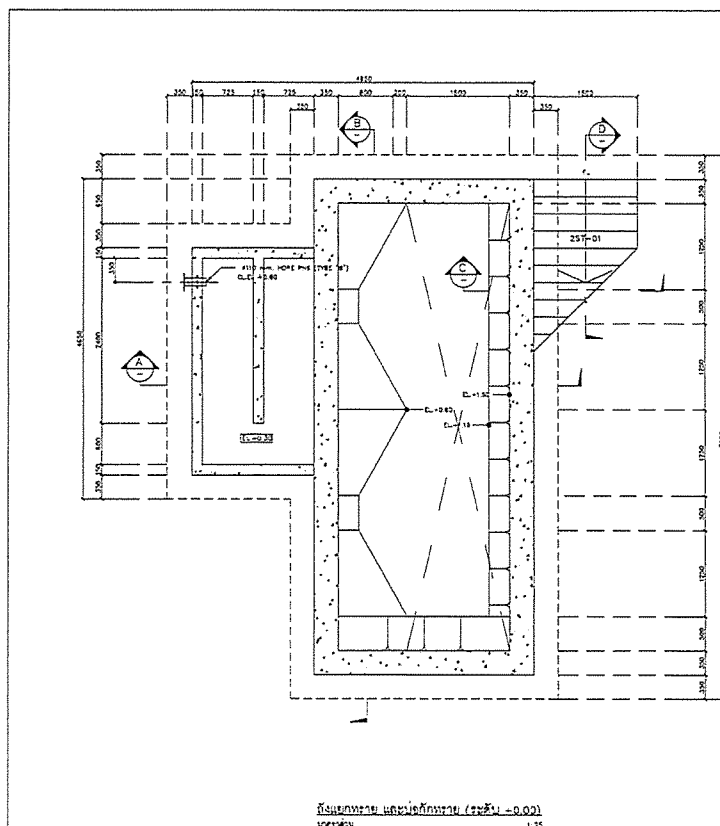

PROJECT :	
โครงการพัฒนาระบบสาธารณูปโภคและสาธารณูปการในเขตเมือง	
OWNER :	
 THE MINISTRY OF NATURAL RESOURCES AND ENVIRONMENTAL CONSERVATION	
DESIGNER :	
 WE CONSULTANT	
CONTRACTOR :	
 P.T.A. CONSTRUCTION CO., LTD.	
PROJECT MANAGER :	
 PROJECT MANAGER	
RESIDENT ENGINEER :	
 RESIDENT ENGINEER	
CONSULTANT :	
 WE CONSULTANT	
STRUCTURAL ENGINEER :	
 PCM	
PROJECT MANAGER :	
 PROJECT MANAGER	
RESIDENT ENGINEER :	
 RESIDENT ENGINEER	
AS-BUILT DRAWING	
DRAWING TITLE :	
INLET PIPING STATION	
DRAWN BY : WATTANA WATTANA	
CHECKED BY :	
CHECKED BY :	
PAPER SIZE : A1	
PLOT SCALE : 1:25	
DATE : 25/03/64	
DRAWING NO. : AS-12-ST-101	
SHEET NO. : 1 OF 1	



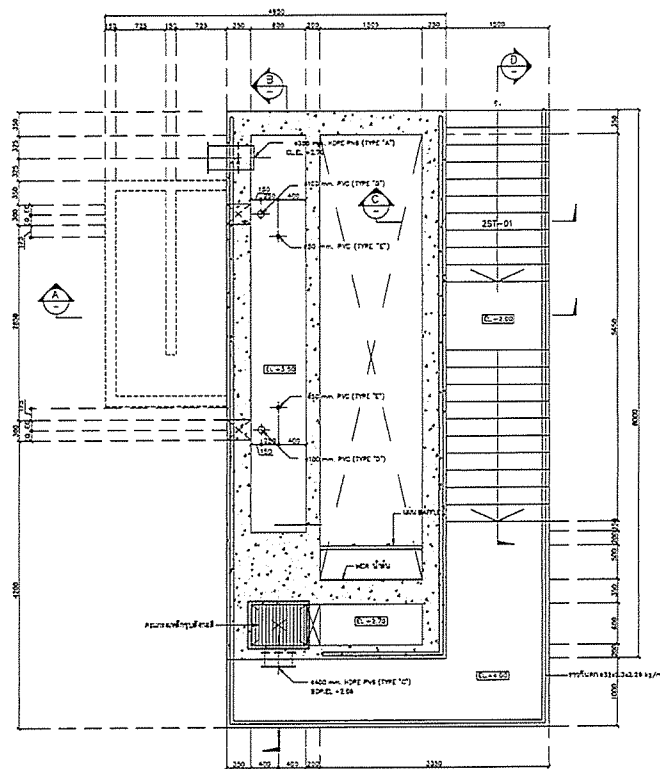



PROJECT :	
โครงการพัฒนาระบบสาธารณูปโภคและสาธารณูปการในเขตเมือง	
OWNER :	
 THE MINISTRY OF NATURAL RESOURCES AND ENVIRONMENTAL CONSERVATION	
DESIGNER :	
 WE CONSULTANT	
CONTRACTOR :	
 P.T.A. CONSTRUCTION CO., LTD.	
PROJECT MANAGER :	
 PROJECT MANAGER	
RESIDENT ENGINEER :	
 RESIDENT ENGINEER	
CONSULTANT :	
 WE CONSULTANT	
STRUCTURAL ENGINEER :	
 PCM	
PROJECT MANAGER :	
 PROJECT MANAGER	
RESIDENT ENGINEER :	
 RESIDENT ENGINEER	
AS-BUILT DRAWING	
DRAWING TITLE :	
GRITCHAMBER	
DRAWN BY : WATTANA WATTANA	
CHECKED BY :	
CHECKED BY :	
PAPER SIZE : A1	
PLOT SCALE : 1:25	
DATE : 25/03/64	
DRAWING NO. : AS-12-ST-201	
SHEET NO. : 1 OF 1	





หมายเหตุ

- ระดับน้ำทะเล +0.00 พื้นภายในบดักก๊ากทรายระดับ +0.00 ทราย ทรายดำ

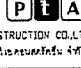

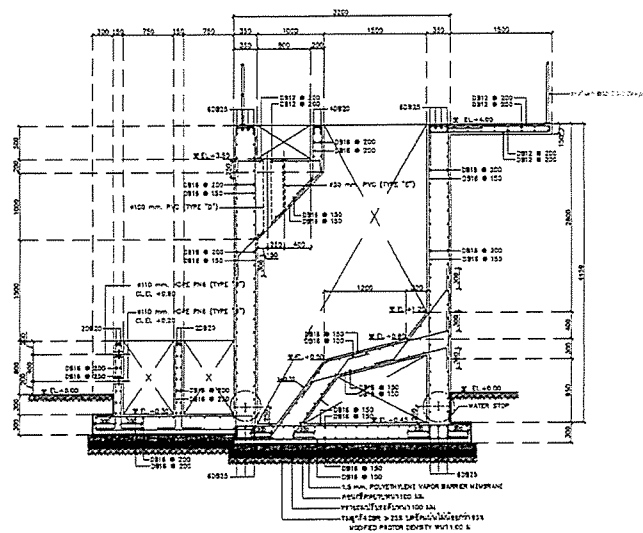

PROJECT :	
โครงการพัฒนาระบบระบายน้ำและบำบัดน้ำเสีย และปรับปรุงระบบ การระบายน้ำ	
OWNER :	
 กระทรวงทรัพยากรธรรมชาติและสิ่งแวดล้อม MINISTRY OF NATURAL RESOURCES AND ENVIRONMENTAL CONSERVATION	
DESIGNER :	
 WE CONSULTANTS บริษัท วิศวกร วิศวกรรม	
CONTRACTOR :	
 P.T.A. CONSTRUCTION CO., LTD. บริษัท พี.ที.เอ. คอนสตรัคชั่น จำกัด	
PROJECT MANAGER :	
วิศวกร วิศวกร	
RESIDENT ENGINEER :	
CONSULTANT :	
 WE CONSULTANTS บริษัท วิศวกร วิศวกรรม	
STRUCTURAL ENGINEER :	
PROJECT MANAGER :	
วิศวกร วิศวกร	
RESIDENT ENGINEER :	
AS-BUILT DRAWING	
DRAWING TITLE :	
ห้องแยกทราย และบดักก๊ากทราย (GRITCHAMBER)	
DRAWN BY : วิศวกร วิศวกร	
CHECKED BY :	
PAPER SIZE : A1	
PLOT SCALE : 1:25	
DATE : 25/03/64	
DRAWING NO. :	SHEET NO. :
AS-12-ST-202	




ห้องแยกทราย และบดักก๊ากทราย (GRITCHAMBER)
1:50

หมายเหตุ

- ระดับน้ำทะเล +0.00 พื้นภายในบดักก๊ากทรายระดับ +0.00 ทราย ทรายดำ

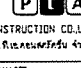PROJECT :	
โครงการพัฒนาระบบระบายน้ำและบำบัดน้ำเสีย และปรับปรุงระบบ การระบายน้ำ	
OWNER :	
 กระทรวงทรัพยากรธรรมชาติและสิ่งแวดล้อม MINISTRY OF NATURAL RESOURCES AND ENVIRONMENTAL CONSERVATION	
DESIGNER :	
 WE CONSULTANTS บริษัท วิศวกร วิศวกรรม	
CONTRACTOR :	
 P.T.A. CONSTRUCTION CO., LTD. บริษัท พี.ที.เอ. คอนสตรัคชั่น จำกัด	
PROJECT MANAGER :	
วิศวกร วิศวกร	
RESIDENT ENGINEER :	
CONSULTANT :	
 WE CONSULTANTS บริษัท วิศวกร วิศวกรรม	
STRUCTURAL ENGINEER :	
PROJECT MANAGER :	
วิศวกร วิศวกร	
RESIDENT ENGINEER :	
AS-BUILT DRAWING	
DRAWING TITLE :	
ห้องแยกทราย และบดักก๊ากทราย (GRITCHAMBER)	
DRAWN BY : วิศวกร วิศวกร	
CHECKED BY :	
PAPER SIZE : A1	
PLOT SCALE : 1:25	
DATE : 25/03/64	
DRAWING NO. :	SHEET NO. :
AS-12-ST-203	

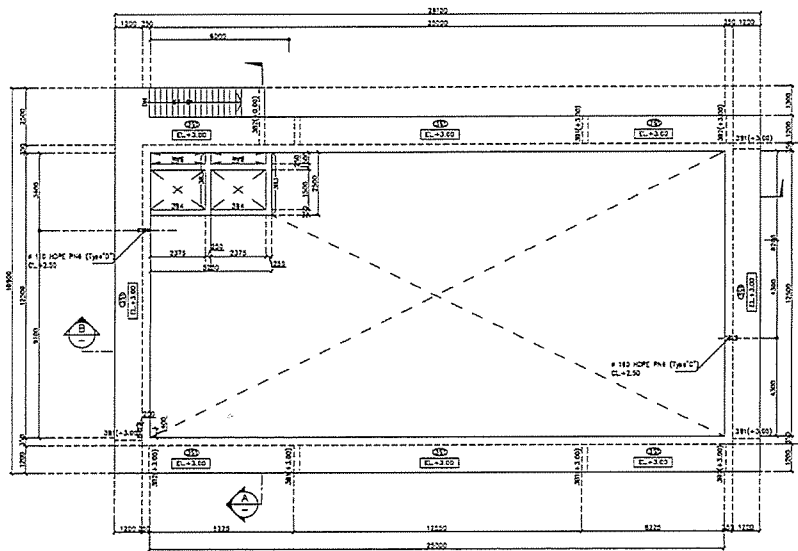


ถังปรับระดับน้ำ (EQUALIZATION TANK) TOP PLAN

NOTES

1. วัสดุที่ใช้ก่อสร้างให้ตรงตามแบบก่อสร้างและรายละเอียดในแบบ

PROJECT :	
OWNER :	
DESIGNER :	
CONTRACTOR :	
CONSULTANT :	
STRUCTURAL ENGINEER :	
PROJECT MANAGER :	
RESIDENT ENGINEER :	
AS-BUILT DRAWING	
DRAWING TITLE :	
ถังปรับระดับน้ำ (EQUALIZATION TANK)	
DRAWN BY :	
CHECKED BY :	
PAPER SIZE : A1	
PLOT SCALE : 1:75	
DATE :	
DRAWING NO. :	SHEET NO. :
AS-12-ST-302	

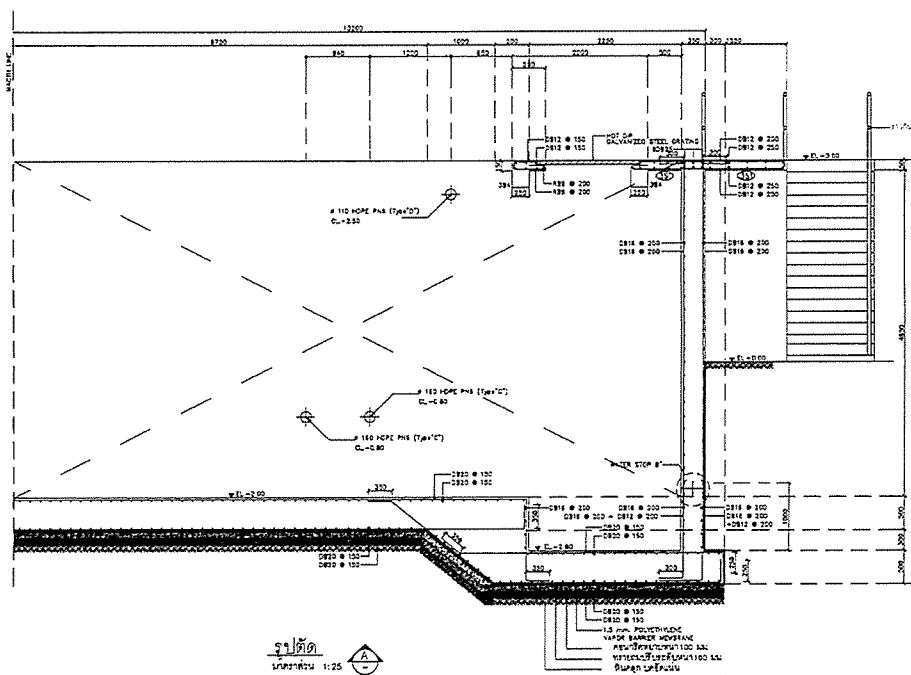


ถังปรับระดับน้ำ (EQUALIZATION TANK) CROSS SECTION


NOTES

1. วัสดุที่ใช้ก่อสร้างให้ตรงตามแบบก่อสร้างและรายละเอียดในแบบ


PROJECT :	
OWNER :	
DESIGNER :	
CONTRACTOR :	
CONSULTANT :	
STRUCTURAL ENGINEER :	
PROJECT MANAGER :	
RESIDENT ENGINEER :	
AS-BUILT DRAWING	
DRAWING TITLE :	
ถังปรับระดับน้ำ (EQUALIZATION TANK)	
DRAWN BY :	
CHECKED BY :	
PAPER SIZE : A1	
PLOT SCALE : 1:25	
DATE :	
DRAWING NO. :	SHEET NO. :
AS-12-ST-303	

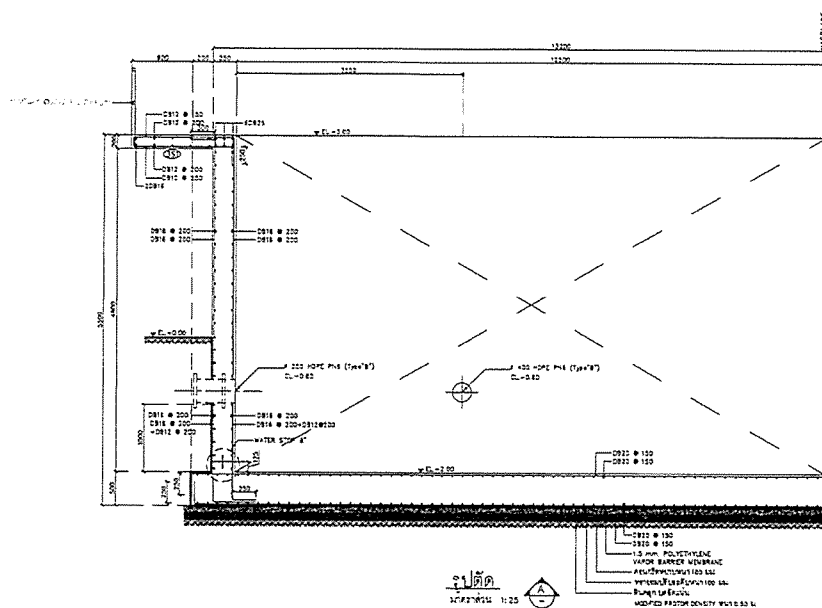


PROJECT :	
OWNER :	
DESIGNER :	
CONTRACTOR :	
PROJECT MANAGER :	
RESIDENT ENGINEER :	
CONSULTANT :	
STRUCTURAL ENGINEER :	
PROJECT MANAGER :	
RESIDENT ENGINEER :	
AS-BUILT DRAWING	
DRAWING TITLE :	
EQUIPMENT TITLE :	
DRAWN BY :	
CHECKED BY :	
PAPER SIZE : A1	
PLOT SCALE : 1:25	
DATE :	
DRAWING NO. :	SHEET NO. :
AS-12-ST-304	

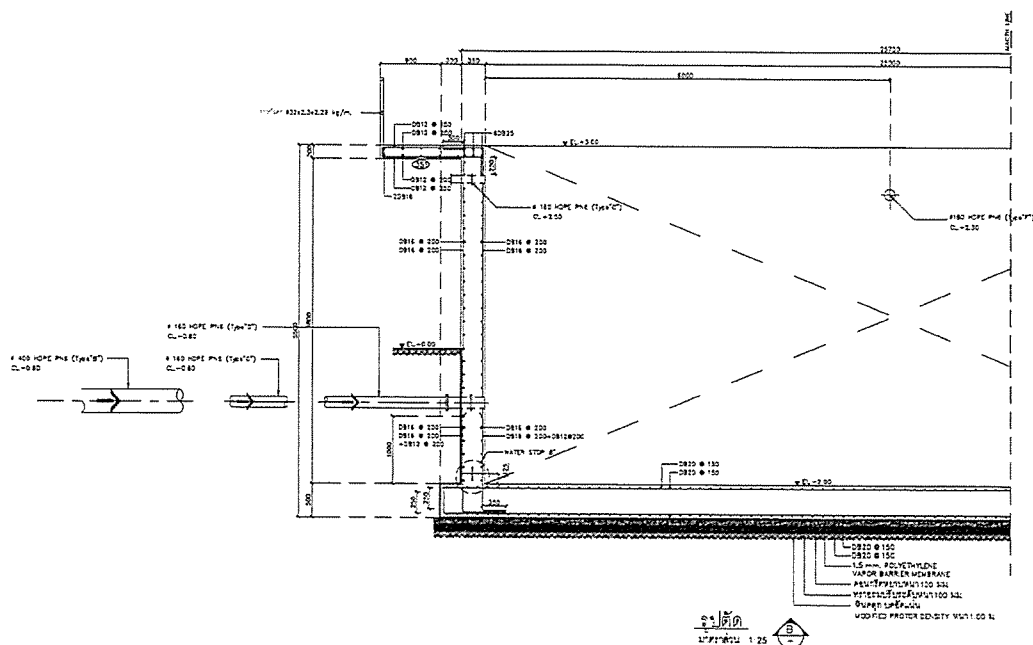


PROJECT :	
OWNER :	
DESIGNER :	
CONTRACTOR :	
PROJECT MANAGER :	
RESIDENT ENGINEER :	
CONSULTANT :	
STRUCTURAL ENGINEER :	
PROJECT MANAGER :	
RESIDENT ENGINEER :	
AS-BUILT DRAWING	
DRAWING TITLE :	
EQUIPMENT TITLE :	
DRAWN BY :	
CHECKED BY :	
PAPER SIZE : A1	
PLOT SCALE : 1:25	
DATE :	
DRAWING NO. :	SHEET NO. :
AS-12-ST-305	

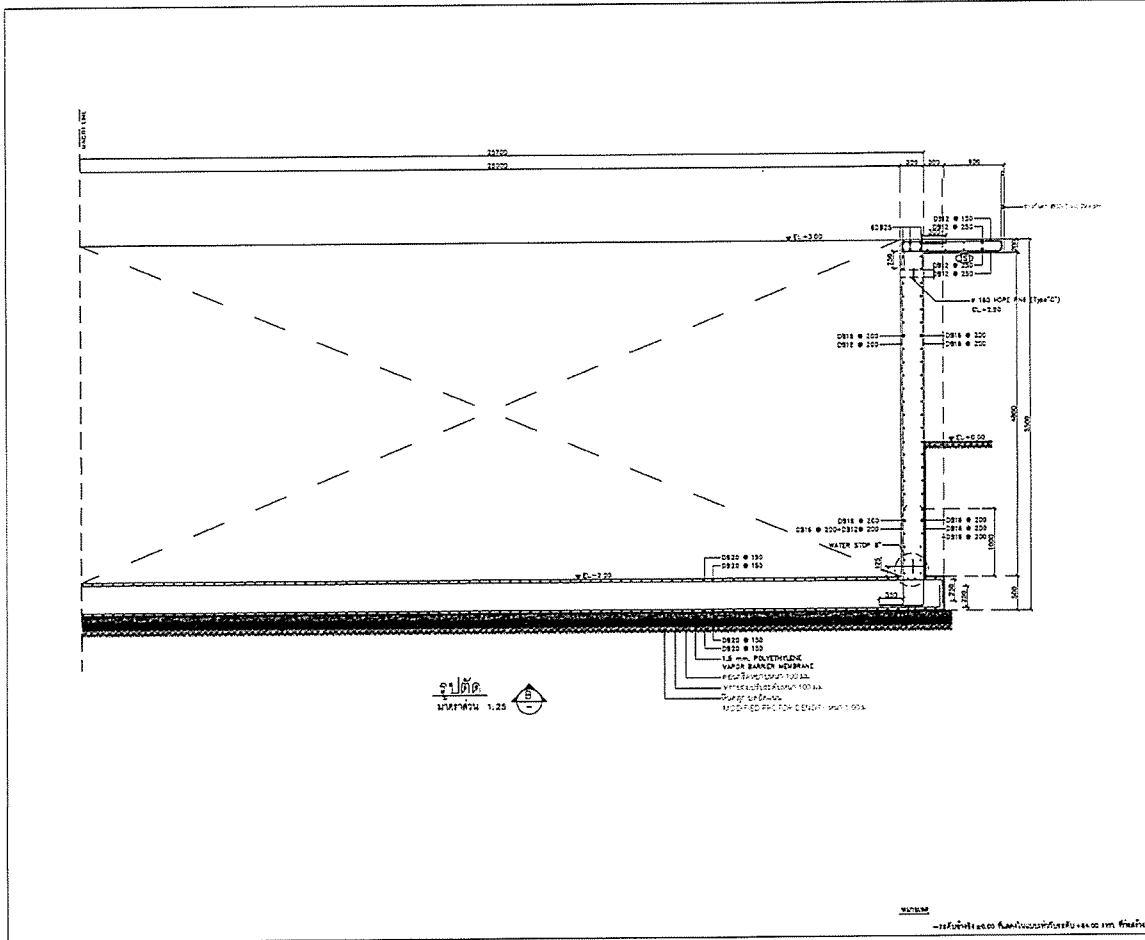


PROJECT:	
OWNER:	
DESIGNER:	
CONTRACTOR:	
CONSULTANT:	
STRUCTURAL ENGINEER:	
PROJECT MANAGER:	
RESIDENT ENGINEER:	
AS-BUILT DRAWING	
DRAWING TITLE:	
ST-305 (EQUALIZATION TANK)	
DRAFT BY: ...	
CHECKED BY: ...	
PAPER SIZE: A1	
PLOT SCALE: 1:25	
DATE: ...	
DRAWING NO.:	SHEET NO.:
AS-12-ST-305	

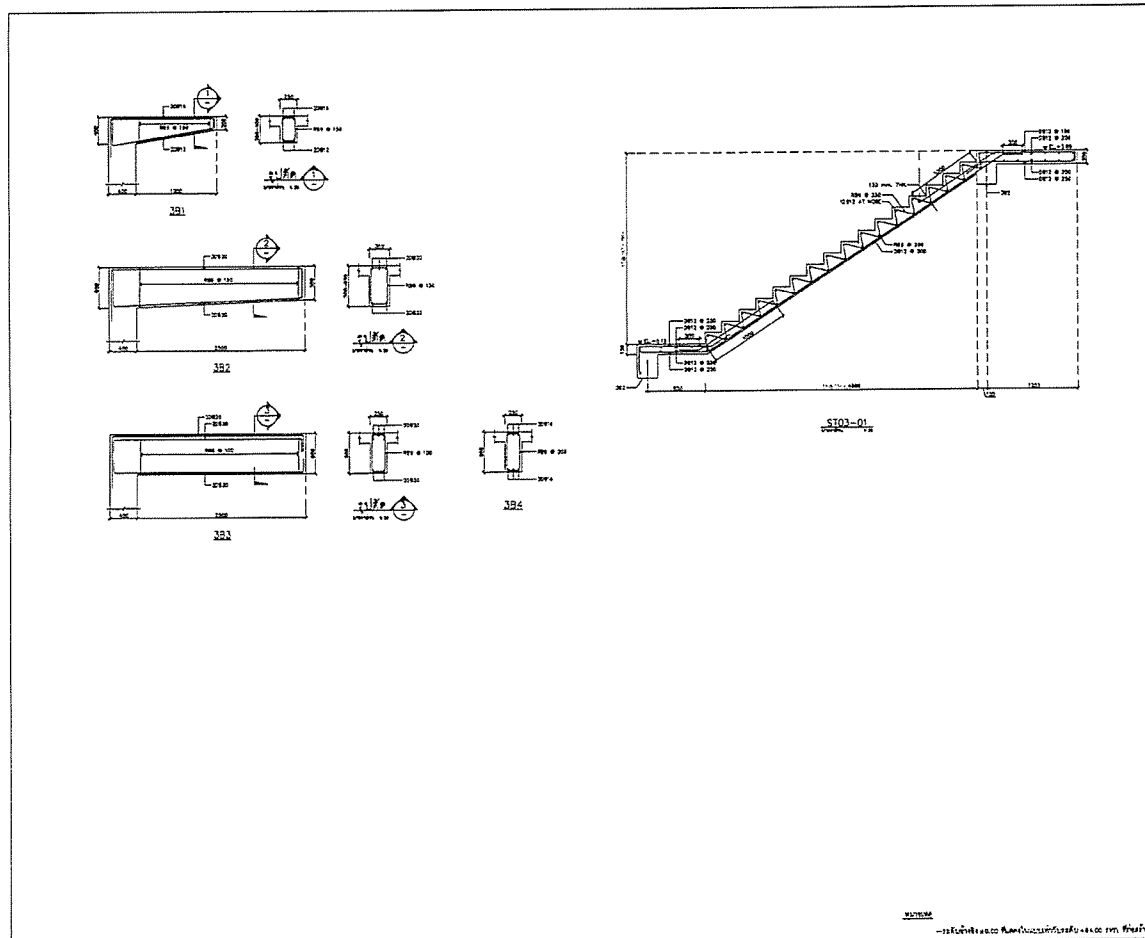


PROJECT:	
OWNER:	
DESIGNER:	
CONTRACTOR:	
CONSULTANT:	
STRUCTURAL ENGINEER:	
PROJECT MANAGER:	
RESIDENT ENGINEER:	
AS-BUILT DRAWING	
DRAWING TITLE:	
ST-307 (EQUALIZATION TANK)	
DRAFT BY: ...	
CHECKED BY: ...	
PAPER SIZE: A1	
PLOT SCALE: 1:25	
DATE: ...	
DRAWING NO.:	SHEET NO.:
AS-12-ST-307	

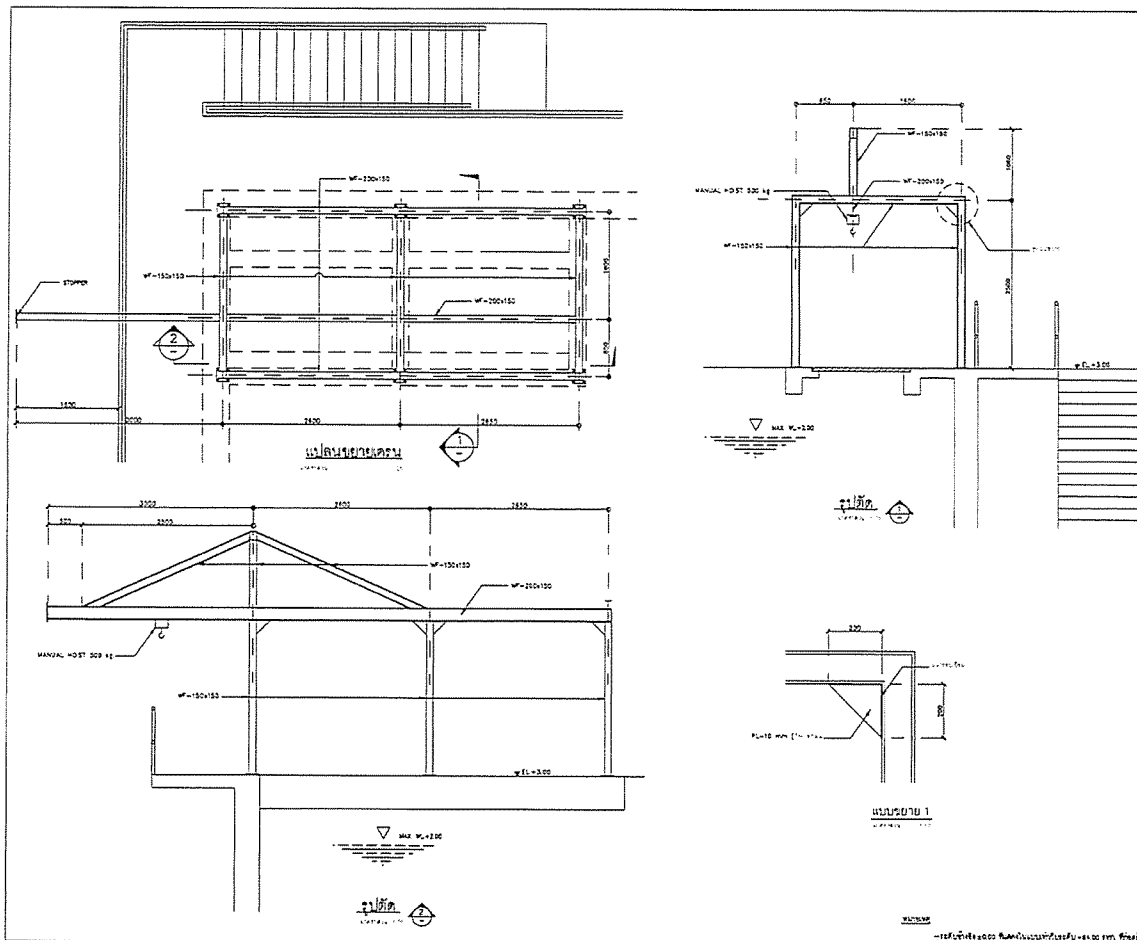


PROJECT :	
OWNER :	
DESIGNER :	
CONTRACTOR :	
PROJECT MANAGER :	
RESIDENT ENGINEER :	
CONSULTANT :	
STRUCTURAL ENGINEER :	
PROJECT MANAGER :	
RESIDENT ENGINEER :	
AS-BUILT DRAWING	
DRAWING TITLE :	
EQUILIZATION TANK	
DRAWN BY :	
CHECKED BY :	
PAPER SIZE : A1	
PLOT SCALE : 1:25	
DATE : 25/03/64	
DRAWING NO. : SHEET NO. :	
AS-12-ST-308	

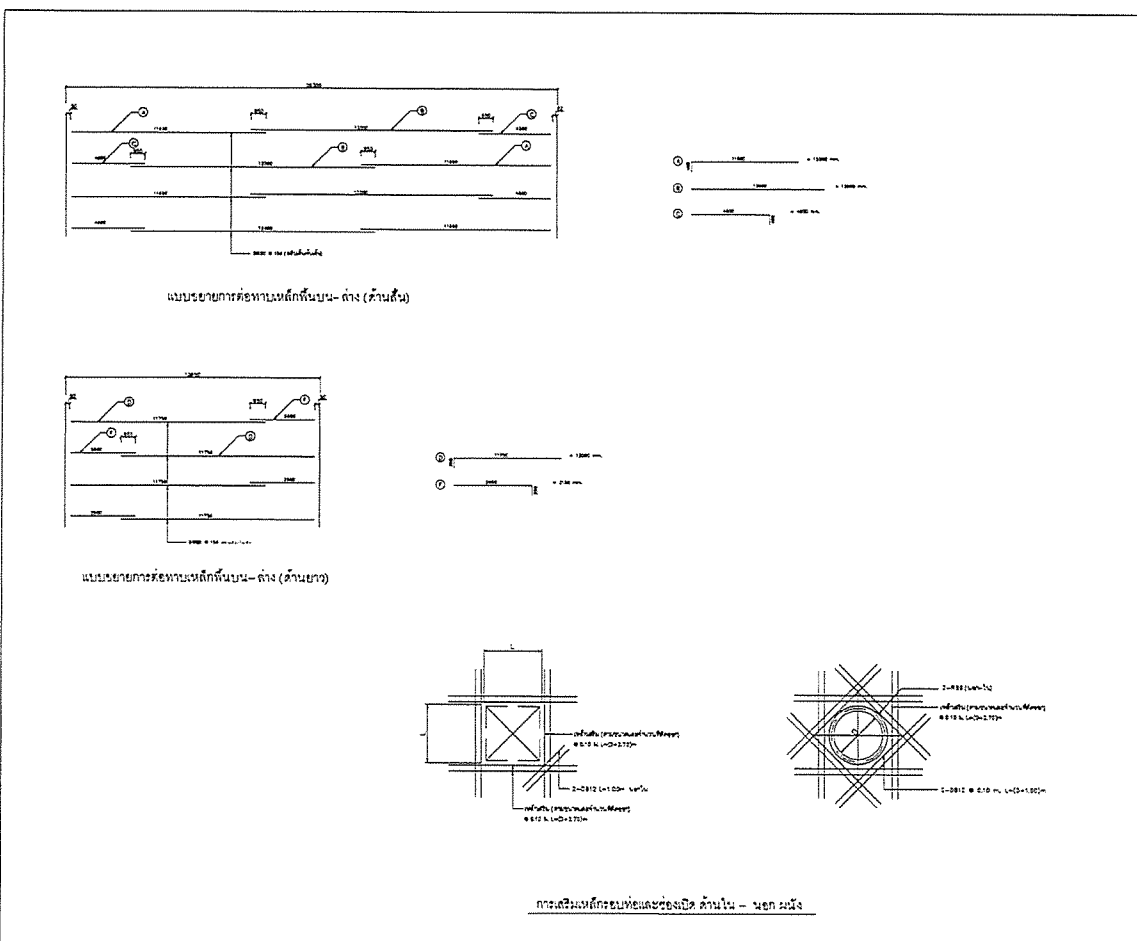


PROJECT :	
OWNER :	
DESIGNER :	
CONTRACTOR :	
PROJECT MANAGER :	
RESIDENT ENGINEER :	
CONSULTANT :	
STRUCTURAL ENGINEER :	
PROJECT MANAGER :	
RESIDENT ENGINEER :	
AS-BUILT DRAWING	
DRAWING TITLE :	
EQUILIZATION TANK	
DRAWN BY :	
CHECKED BY :	
PAPER SIZE : A1	
PLOT SCALE : 1:25	
DATE : 25/03/64	
DRAWING NO. : SHEET NO. :	
AS-12-ST-308	

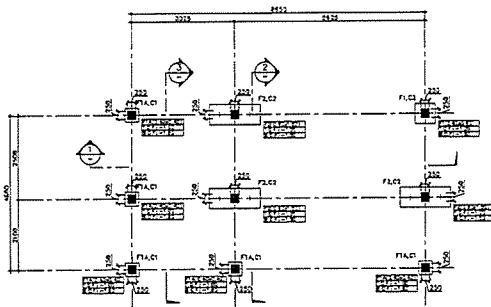


FOOTING PLAN
SCALE 1:50

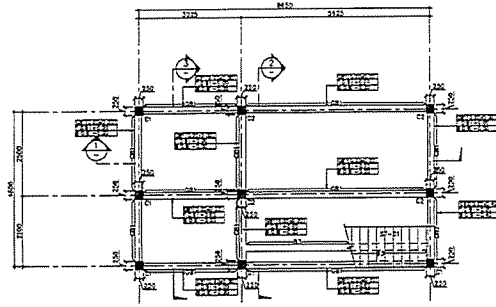

GROUND PLAN (-0.00)
SCALE 1:50

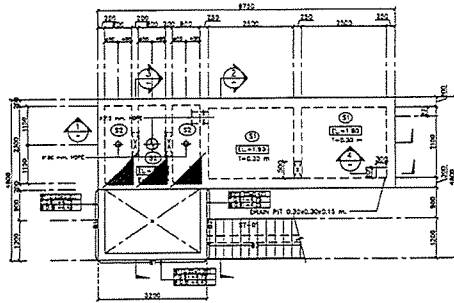

NEUTRALIZATION TANK AND DISTRIBUTION BOX PLAN
SCALE 1:50

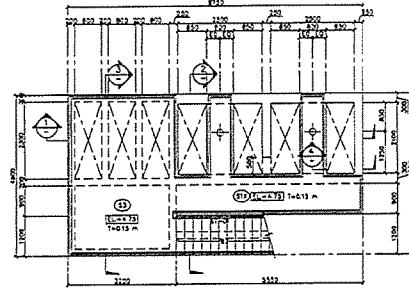


NEUTRALIZATION TANK AND DISTRIBUTION BOX PLAN
SCALE 1:50

NOTES


PROJECT :	
PAPER SIZE : A1	
PLOT SCALE : 1:50	
DATE : 25/03/64	
DRAWING NO. :	SHEET NO. :
AS-12-ST-401	

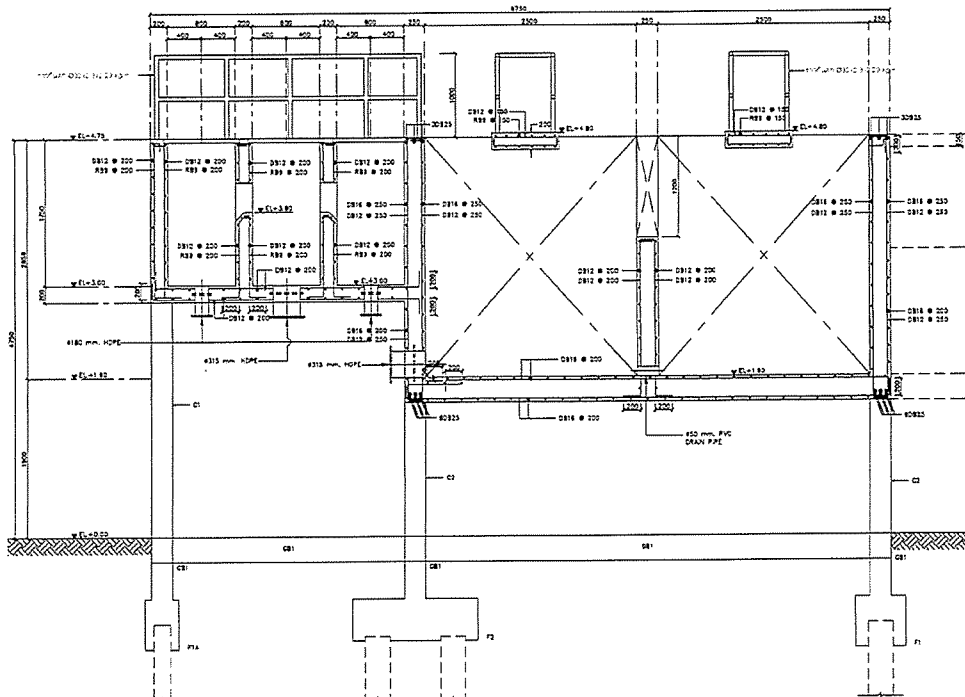


รูปตัด 1-1
1:20

NOTES


PROJECT :	
PAPER SIZE : A1	
PLOT SCALE : 1:20	
DATE : 25/03/64	
DRAWING NO. :	SHEET NO. :
AS-12-ST-402	

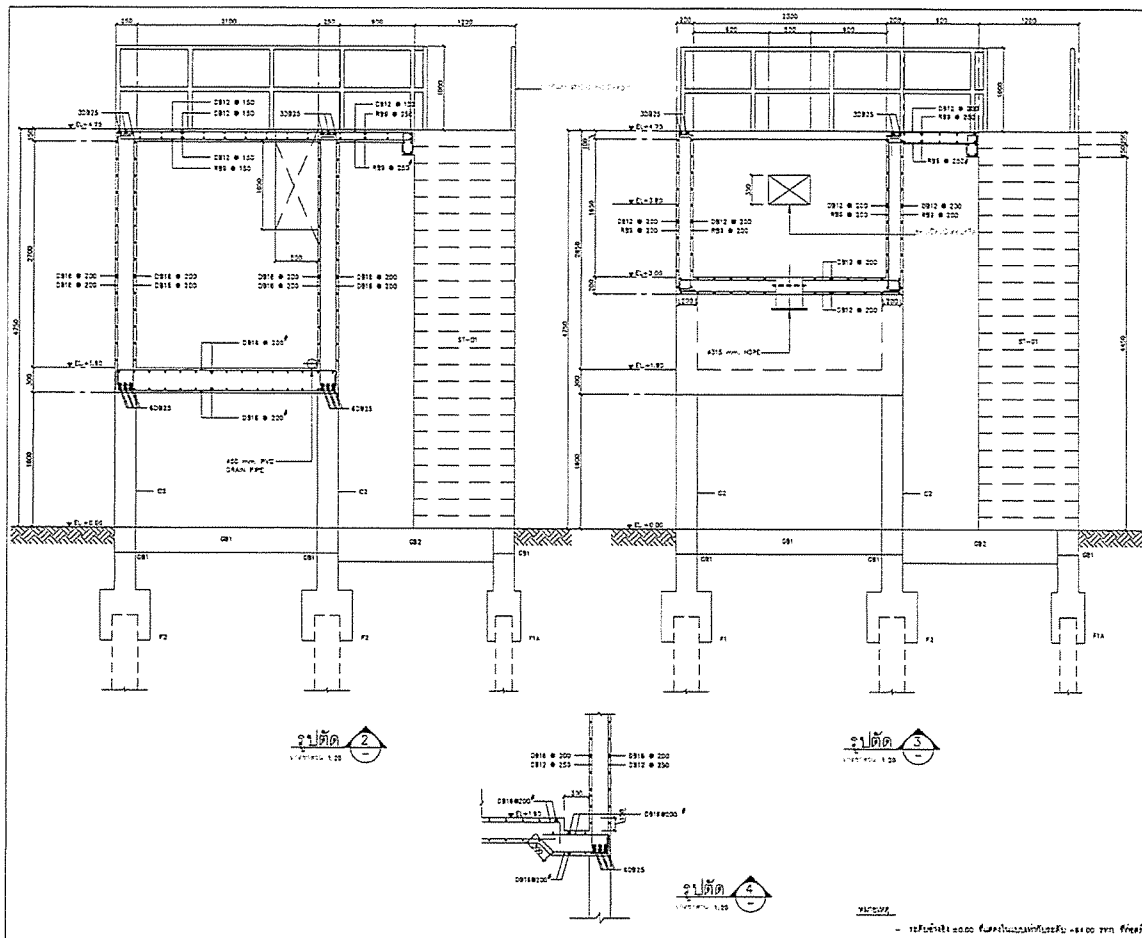

PROJECT :

AS-BUILT DRAWING

DRAWING TITLE :
ถังปรับสภาพน้ำ (NEUTRALIZATION TANK)

DRAWN BY : วิศวกรโครงสร้าง


CHECKED BY : วิศวกรโครงสร้าง

PAPER SIZE : A1

PLOT SCALE : 1:20

DATE : 25/03/64

DRAWING NO. : SHEET NO. :
AS-12-ST-403

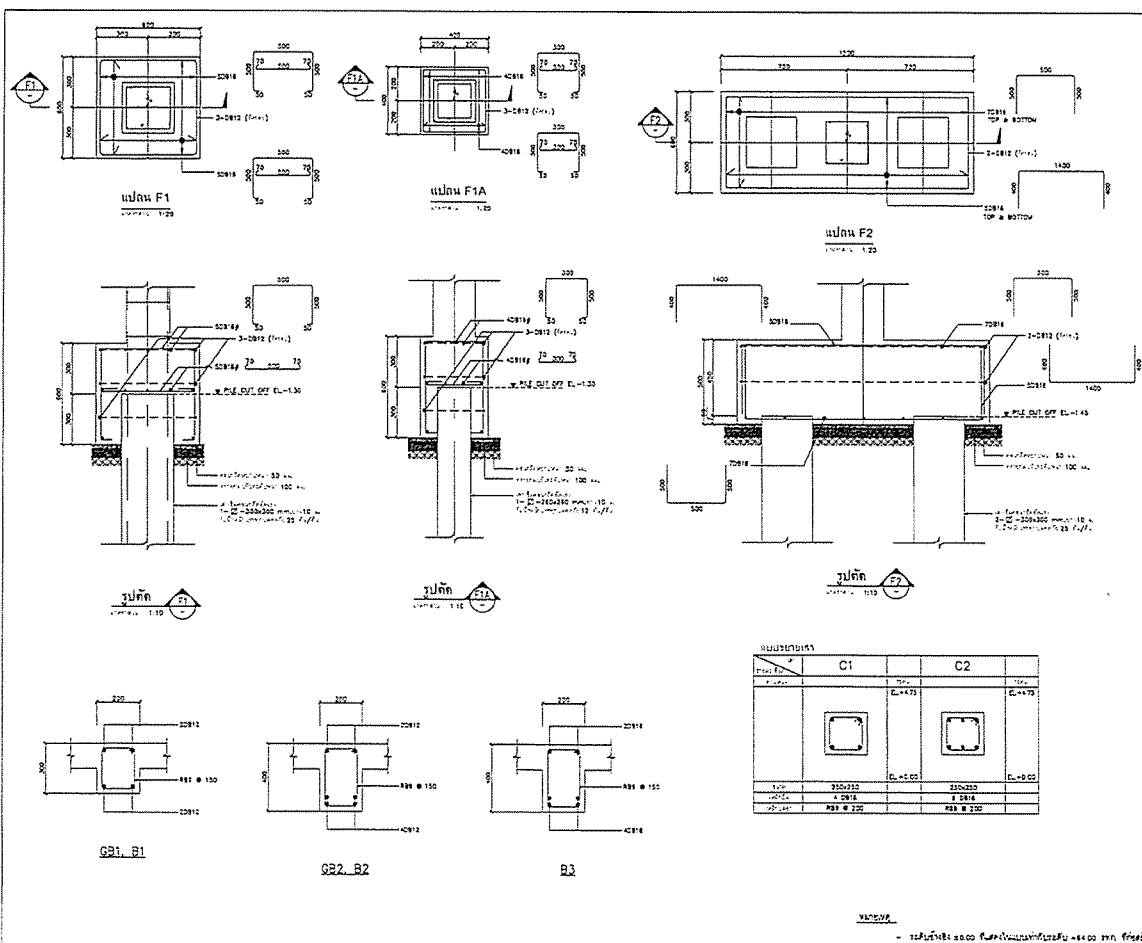

PROJECT :

AS-BUILT DRAWING

DRAWING TITLE :
ถังปรับสภาพน้ำ (NEUTRALIZATION TANK)

DRAWN BY : วิศวกรโครงสร้าง

CHECKED BY : วิศวกรโครงสร้าง

PAPER SIZE : A1

PLOT SCALE : 1:10



 
 


DATE : 25/03/64


DRAWING NO. : SHEET NO. :
AS-12-ST-404

แบบขยายบันได 4ST-01
หน้า 1.20

921529


PROJECT :	
RESIDENT ENGINEER :	
AS-BUILT DRAWING	
DRAWING TITLE :	
ถังบำบัดน้ำเสีย (NEUTRALIZATION TANK)	
DRAWN BY : วิเศษ วัฒนศิริ	
CHECKED BY :	
CHECKED BY :	
PLOT SCALE : 1:20	
DATE : 25/03/64	
DRAWING NO. : SHEET NO. :	
AS-12-ST-405	

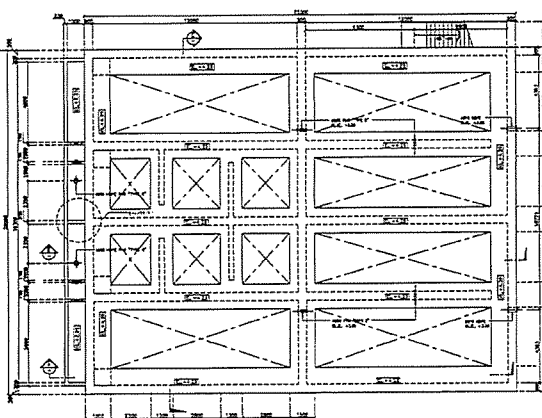










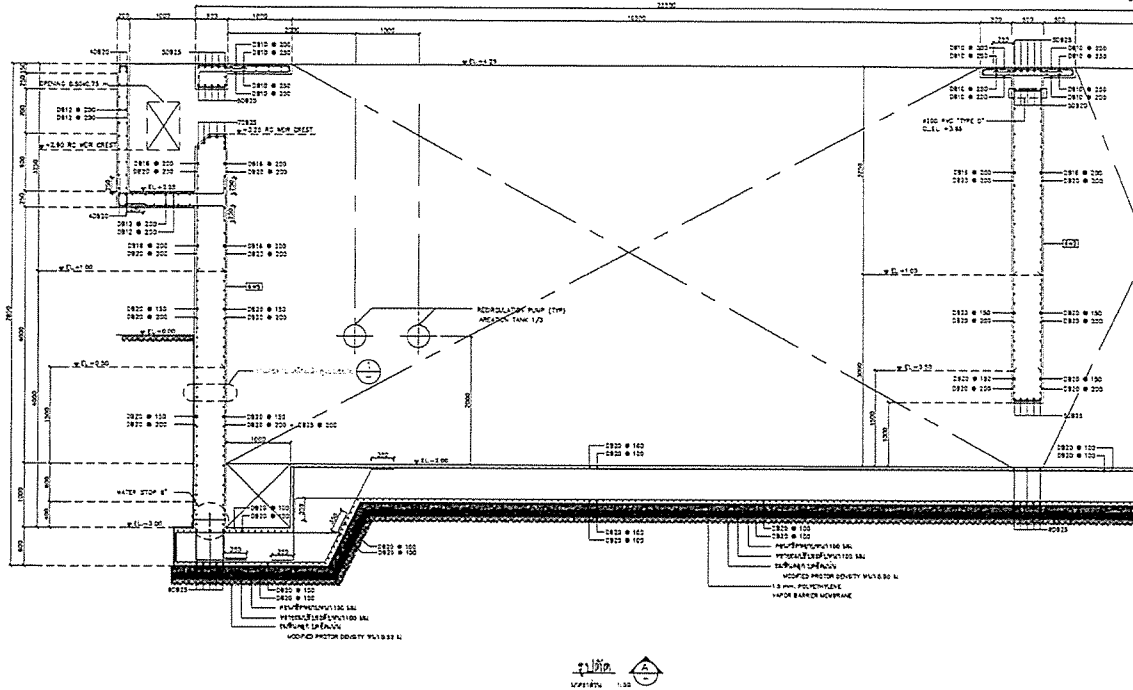

PROJECT :	
DESIGNER :	 WE CONSULTANTS  P&A
CONTRACTOR :	
 P.I.A. CONSTRUCTION CO. LTD. บริษัท ปิ.เอ.คอนสตรัคชั่น จำกัด	
PROJECT MANAGER :	
วิรัตน์ ฤทธิเดชกิจ	
RESIDENT ENGINEER :	
 WE CONSULTANTS  PCM	
CONSULTANT :	
 WE CONSULTANTS  PCM	
STRUCTURAL ENGINEER :	
PROJECT MANAGER :	
วิรัตน์ ฤทธิเดชกิจ	
RESIDENT ENGINEER :	
AS-BUILT DRAWING	
DRAWING TITLE :	
1. แผนผังอาคารเรียนชีวภาพ (BIOREACTOR)	
DRAWN BY : วิรัตน์ ฤทธิเดชกิจ	
CHECKED BY :	
CHECKED BY :	
PAPER SIZE : A1	
PLOT SCALE : 1:100	
DATE : 25/03/64	
DRAWING NO. :	SHEET NO. :
AS-12-ST-501	

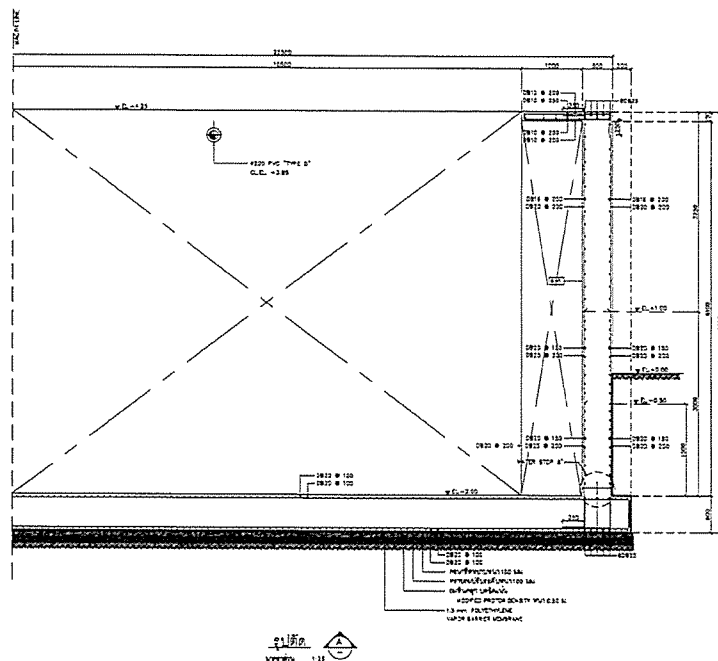


PROJECT :	
DESIGNER :	
 WE CONSULTANTS	
CONTRACTOR :	
 P.T.A. CONSTRUCTION CO. LTD. บริษัท พี.ที.เอ. คอนสตรัคชั่น จำกัด	
PROJECT MANAGER :	
วิศวกร วิทยา ธรรมะ	
RESIDENT ENGINEER :	
วิศวกร วิทยา ธรรมะ	
CONSULTANT :	
 WE CONSULTANTS	
 PCM	
STRUCTURAL ENGINEER :	
PROJECT MANAGER :	
วิศวกร วิทยา ธรรมะ	
RESIDENT ENGINEER :	
วิศวกร วิทยา ธรรมะ	
AS-BUILT DRAW	
DRAWING TITLE :	
ถังบำบัดน้ำเสียชุมชน (BIOREACTOR)	
DRAWN BY : วิทยา ธรรมะ	
CHECKED BY :	
CHECKED BY :	
PAPER SIZE : A1	
PLOT SCALE : 1:25	
DATE : 25/03/64	
DRAWING NO. : SE	
AS-12-ST-502	




PROJECT :	
DESIGNER :	
 WE CONSULTANTS	
CONTRACTOR :	
 P.T.A. CONSTRUCTION CO. LTD. บริษัท พี.ที.เอ. คอนสตรัคชั่น จำกัด	
PROJECT MANAGER :	
วิศวกร วิทยา ธรรมะ	
RESIDENT ENGINEER :	
วิศวกร วิทยา ธรรมะ	
CONSULTANT :	
 WE CONSULTANTS	
 PCM	
STRUCTURAL ENGINEER :	
PROJECT MANAGER :	
วิศวกร วิทยา ธรรมะ	
RESIDENT ENGINEER :	
วิศวกร วิทยา ธรรมะ	
AS-BUILT DRAWING	
DRAWING TITLE :	
ถังบำบัดน้ำเสียชุมชน (BIOREACTOR)	
DRAWN BY : วิทยา ธรรมะ	
CHECKED BY :	
CHECKED BY :	
PAPER SIZE : A1	
PLOT SCALE : 1:25	
DATE : 25/03/64	
DRAWING NO. : SHEET NO. :	
AS-12-ST-503	

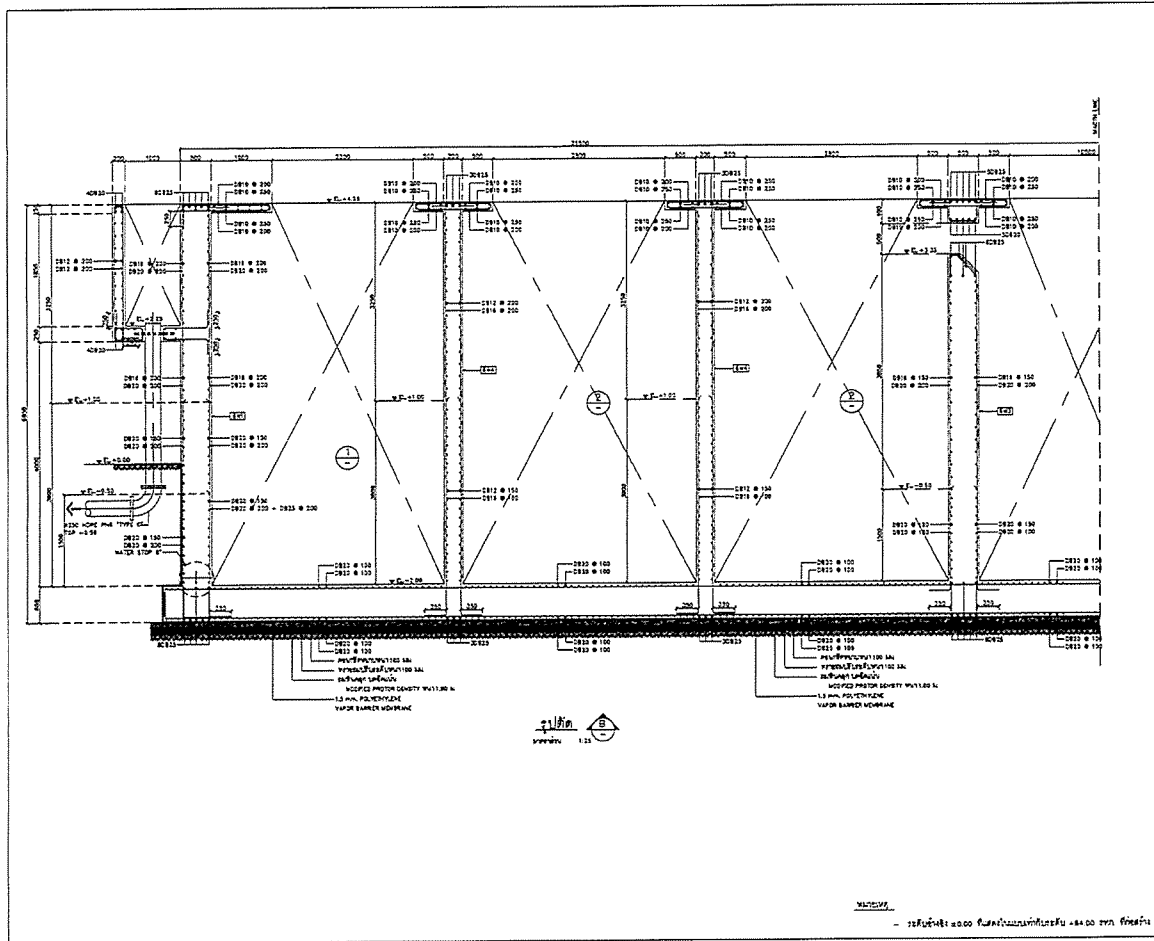


PROJECT :	
DESIGNER :	
CONTRACTOR :	
PTA P.T.A. CONSTRUCTION CO., LTD. บริษัท พี.ที.เอ. คอนสตรัคชั่น จำกัด	
PROJECT MANAGER :	
วิศวกรโยธา (ENGINEER)	
RESIDENT ENGINEER :	
CONSULTANT :	
STRUCTURAL ENGINEER :	
PROJECT MANAGER :	
วิศวกรโยธา (ENGINEER)	
RESIDENT ENGINEER :	
วิศวกรโยธา (ENGINEER)	
AS-BUILT DRAWING	
DRAWING TITLE :	
ถังบำบัดน้ำเสียแบบชีวภาพ (BIOREACTOR)	
DRAWN BY: วิศวกรโยธา (ENGINEER)	
CHECKED BY:	
CHECKED BY:	
PAPER SIZE: A1	
PLOT SCALE: 1:25	
DATE: 25/03/64	
DRAWING NO.:	SHEET NO.:
AS-12-ST-504	

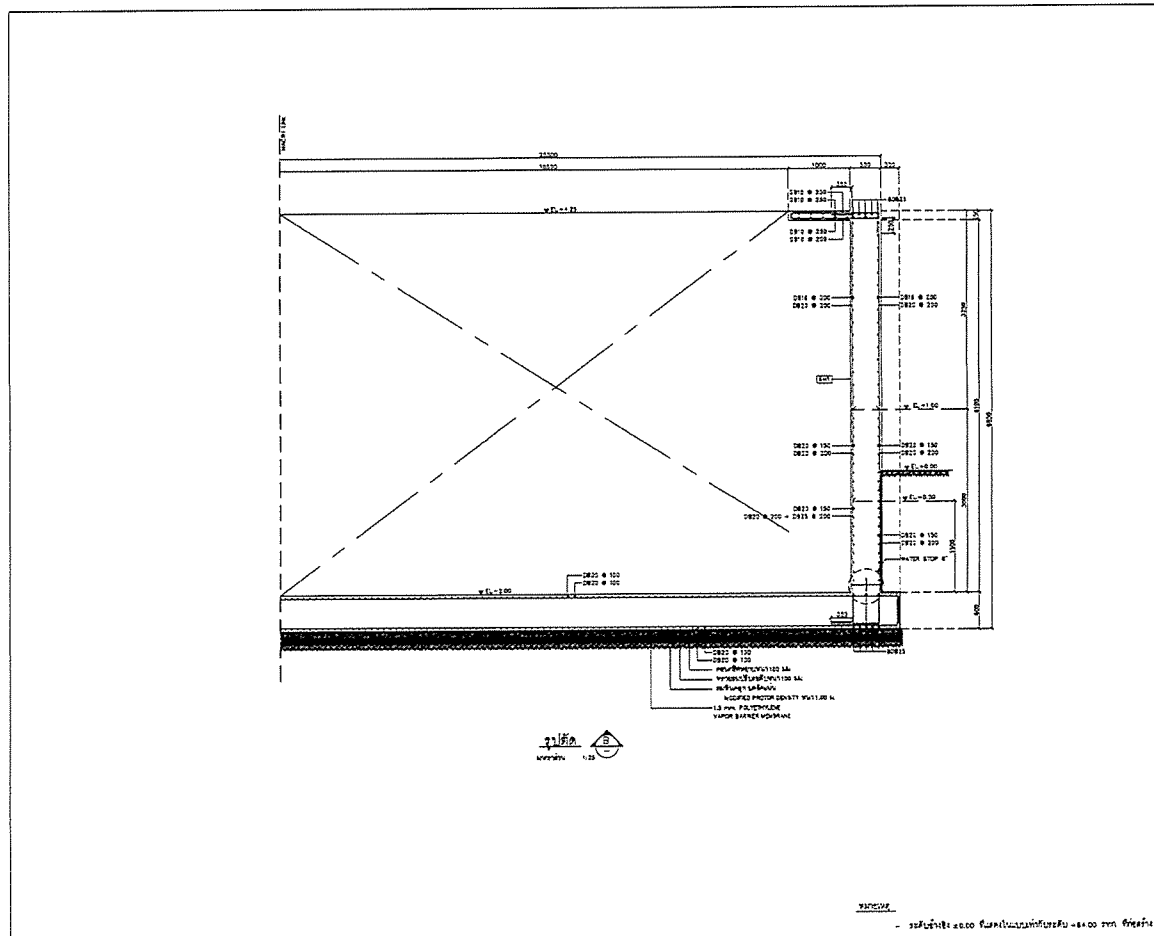





PROJECT :	
DESIGNER :	
CONTRACTOR :	
PTA P.T.A. CONSTRUCTION CO., LTD. บริษัท พี.ที.เอ. คอนสตรัคชั่น จำกัด	
PROJECT MANAGER :	
วิศวกรโยธา (ENGINEER)	
RESIDENT ENGINEER :	
CONSULTANT :	
STRUCTURAL ENGINEER :	
PROJECT MANAGER :	
วิศวกรโยธา (ENGINEER)	
RESIDENT ENGINEER :	
วิศวกรโยธา (ENGINEER)	
AS-BUILT DRAWING	
DRAWING TITLE :	
ถังบำบัดน้ำเสียแบบชีวภาพ (BIOREACTOR)	
DRAWN BY: วิศวกรโยธา (ENGINEER)	
CHECKED BY:	
CHECKED BY:	
PAPER SIZE: A1	
PLOT SCALE: 1:25	
DATE: 25/03/64	
DRAWING NO.:	SHEET NO.:
AS-12-ST-505	

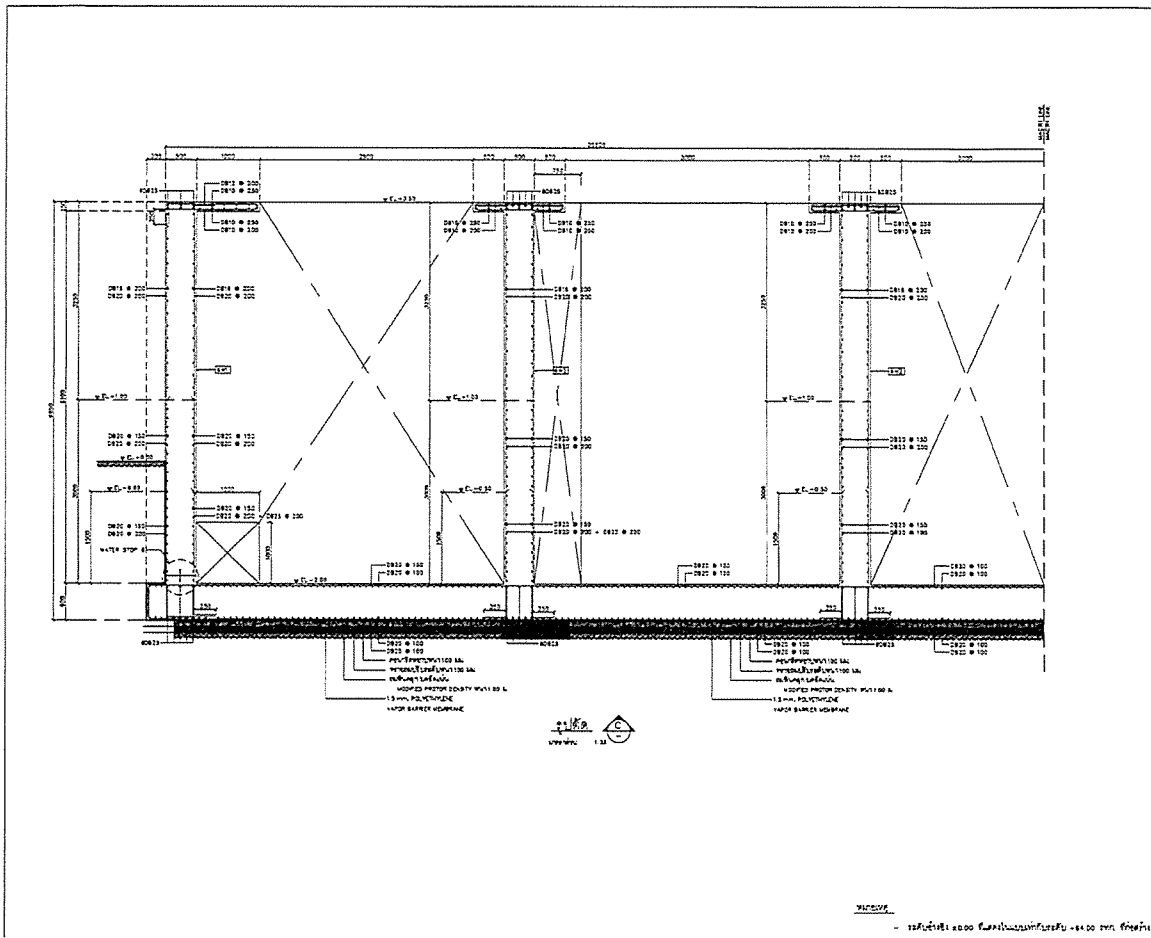

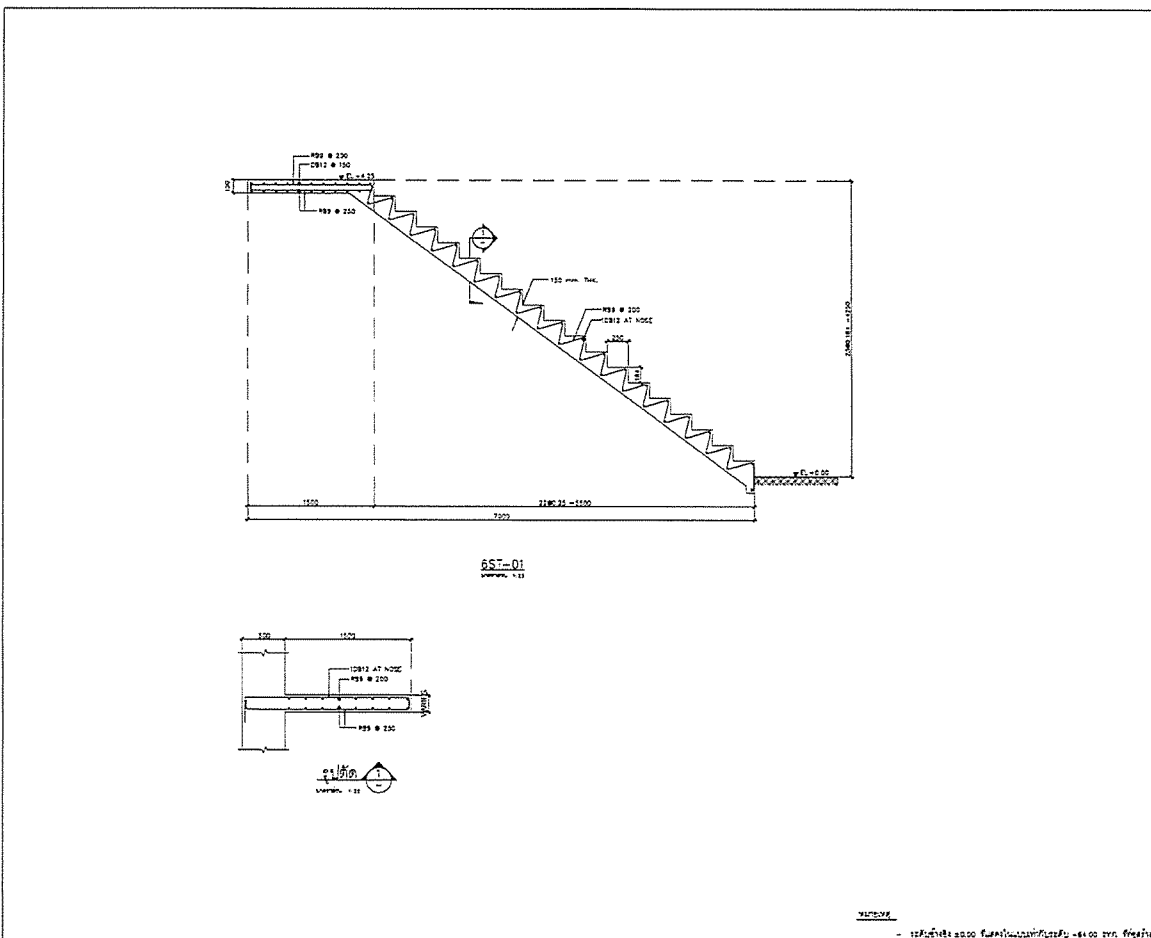


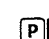


PROJECT :	
DESIGNER :	
CONTRACTOR :	
PROJECT MANAGER :	
RESIDENT ENGINEER :	
CONSULTANT :	
STRUCTURAL ENGINEER :	
PROJECT MANAGER :	
RESIDENT ENGINEER :	
AS-BUILT DRAWING	
DRAWING TITLE :	
Bioreactor	
DRAWN BY :	
CHECKED BY :	
PAPER SIZE :	
PLOT SCALE :	
DATE :	
DRAWING NO. :	
SHEET NO. :	
AS-12-ST-506	

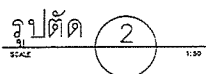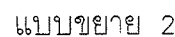
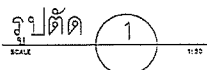
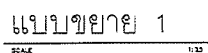


PROJECT :	
DESIGNER :	
CONTRACTOR :	
PROJECT MANAGER :	
RESIDENT ENGINEER :	
CONSULTANT :	
STRUCTURAL ENGINEER :	
PROJECT MANAGER :	
RESIDENT ENGINEER :	
AS-BUILT DRAWING	
DRAWING TITLE :	
Bioreactor	
DRAWN BY :	
CHECKED BY :	
PAPER SIZE :	
PLOT SCALE :	
DATE :	
DRAWING NO. :	
SHEET NO. :	
AS-12-ST-407	








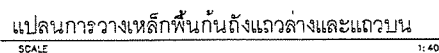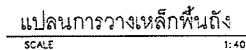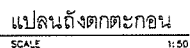


- ระดับน้ำขึ้น ±0.00 พื้นภายในอาคารที่ชั้นแรก -84.00 มม. ที่สถานี

PROJECT :	
DESIGNER :	
	บริษัท เวย์ คอนซัลท์ จำกัด weconsult.co
	บริษัท เวย์ คอนซัลท์ จำกัด
CONTRACTOR :	
	
P.O.A. CONSTRUCTION CO. LTD	
บริษัท พี.โอ.เอ.คอนสตรัคชั่น จำกัด	
PROJECT MANAGER :	
นายวิชาญ บุญเรืองเจริญ	
RESIDENT ENGINEER :	
CONSULTANT :	
	บริษัท เวย์ คอนซัลท์ จำกัด weconsult.co
	บริษัท พีซีเอ็ม จำกัด pcmthai.com
STRUCTURAL ENGINEER :	
PROJECT MANAGER :	
วิเศษชัย วัฒนวิทย์ (Vichai Wattawit)	
RESIDENT ENGINEER :	
AS-BUILT DRAWING	
DRAWING TITLE :	
ถังบำบัดน้ำเสียแบบชีวภาพ (BIOREACTOR)	
DRAWN BY : นายสุวิทย์ ธรรมะวงษ์	
CHECKED BY :	
CHECKED BY :	
PAPER SIZE : A1	
PLOT SCALE : 1:25	
DATE : 25/03/64	
DRAWING NO. :	SHEET NO. :
AS-12-ST-408	

 




PROJECT :	
DESIGNER :	
CHECKED BY :	
CHECKED BY :	
PAPER SIZE : A1	
PLOT SCALE : 1:50	
DATE : 25/03/84	
DRAWING NO. :	SHEET NO. :
AS-12-ST-601	

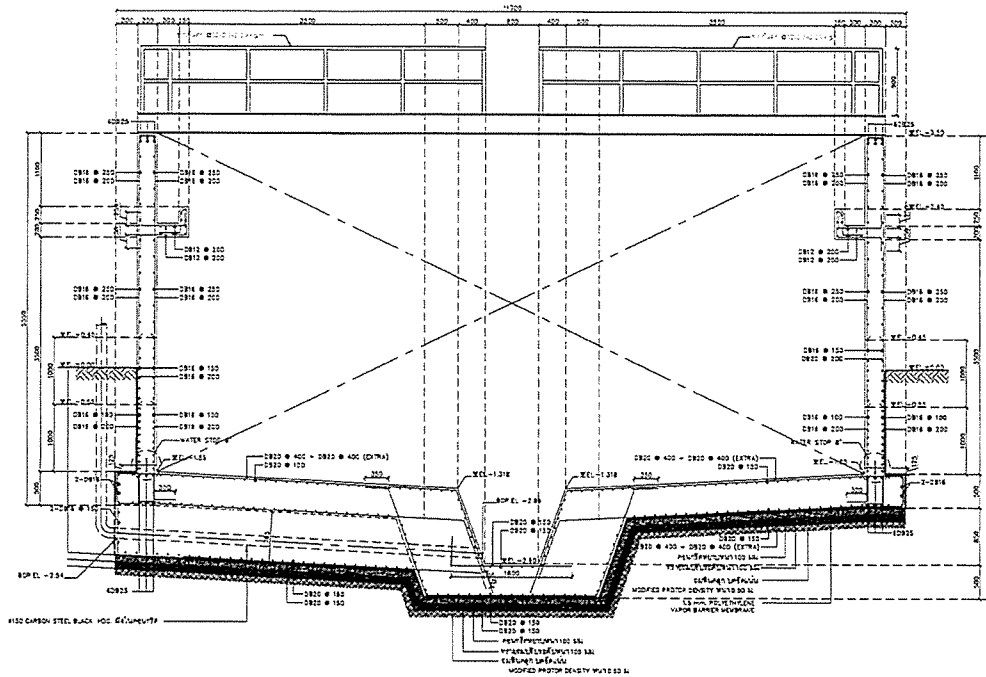


PROJECT :	
DESIGNER :	
CONTRACTOR :	
 P.J.A. CONSTRUCTION CO., LTD. บริษัท พี.เจ.เอ.คอนสตรัคชั่น จำกัด	
PROJECT MANAGER :	
นายสุวิทย์ วัฒนศิริกุล	
RESIDENT ENGINEER :	
CONSULTANT :	
STRUCTURAL ENGINEER :	
PROJECT MANAGER :	
นายสุวิทย์ วัฒนศิริกุล	
RESIDENT ENGINEER :	
AS-BUILT DRAWING	
DRAWING TITLE :	
DRAWN BY : นายสุวิทย์ วัฒนศิริกุล	
CHECKED BY :	
CHECKED BY :	
PAPER SIZE : A1	
PLOT SCALE : 1:25	
DATE : 25/03/64	
DRAWING NO. :	SHEET NO. :
AS-12-ST-602	

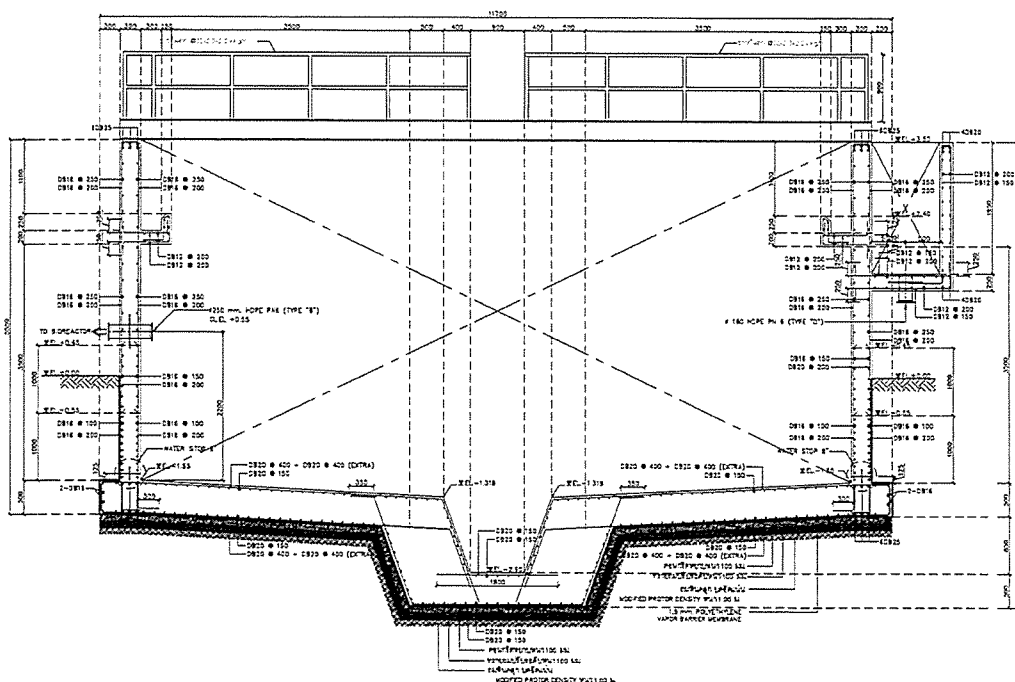

PROJECT :	
DESIGNER :	
CONTRACTOR :	
 P.J.A. CONSTRUCTION CO., LTD. บริษัท พี.เจ.เอ.คอนสตรัคชั่น จำกัด	
PROJECT MANAGER :	
นายสุวิทย์ วัฒนศิริกุล	
RESIDENT ENGINEER :	
CONSULTANT :	
STRUCTURAL ENGINEER :	
PROJECT MANAGER :	
นายสุวิทย์ วัฒนศิริกุล	
RESIDENT ENGINEER :	
AS-BUILT DRAWING	
DRAWING TITLE :	
DRAWN BY : นายสุวิทย์ วัฒนศิริกุล	
CHECKED BY :	
CHECKED BY :	
PAPER SIZE : A1	
PLOT SCALE : 1:25	
DATE : 25/03/64	
DRAWING NO. :	SHEET NO. :
AS-12-ST-603	

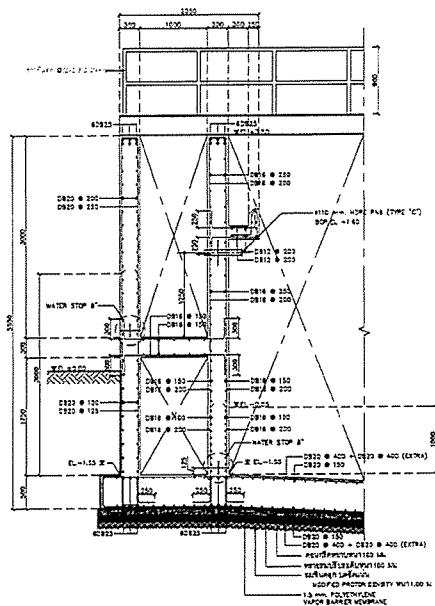

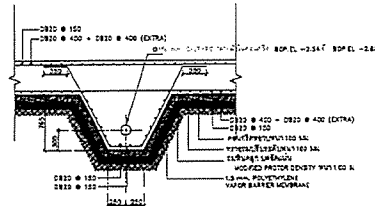



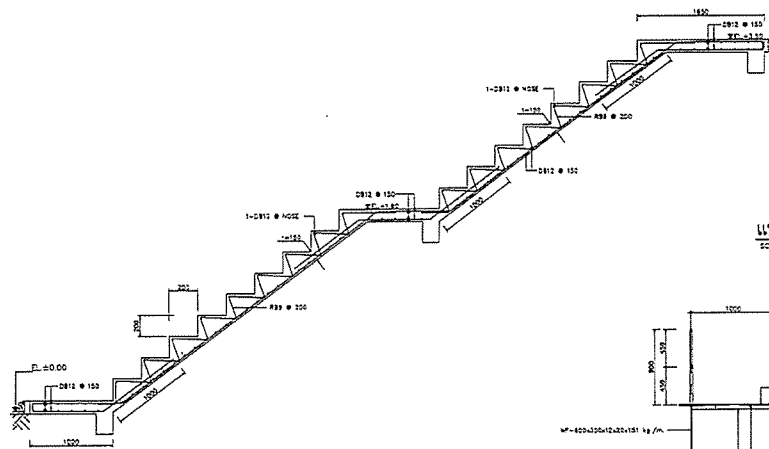
3 รูปตัด
SCALE 1:25



4 รูปตัด
SCALE 1:25


หมายเหตุ

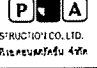PROJECT :	
OWNER :	
 กรมทรัพยากรธรรมชาติและสิ่งแวดล้อม MINISTRY OF NATURAL RESOURCES AND ENVIRONMENTAL CONSERVATION	
DESIGNER :	
 บริษัท พี.เจ.อี. จำกัด บริษัท ภูเก็ต ภูเก็ต จำกัด	
CONTRACTOR :	
 P.J.A. CONSTRUCTION CO., LTD. บริษัท พี.เจ.อี. คอนสตรัคชั่น จำกัด	
PROJECT MANAGER :	
นายวิชาญ ชัยวิเศษกุล	
RESIDENT ENGINEER :	
CONSULTANT :	
 บริษัท พี.ซี.เอ็ม. จำกัด บริษัท ภูเก็ต ภูเก็ต จำกัด	
STRUCTURAL ENGINEER :	
PROJECT MANAGER :	
นายวิชาญ ชัยวิเศษกุล	
RESIDENT ENGINEER :	
AS-BUILT DRAWING	
DRAWING TITLE :	
ถังเก็บน้ำ (CLARIFIER)	
DRAWN BY : นายวิชาญ ชัยวิเศษกุล	
CHECKED BY :	
CHECKED BY :	
PAPER SIZE : A1	
PLOT SCALE : 1:25	
DATE : 25/03/64	
DRAWING NO. :	SHEET NO. :
AS-12-ST-604	







5 รูปตัด
SCALE 1:20

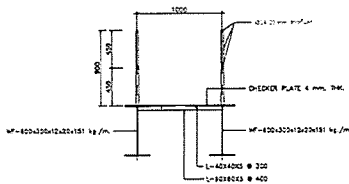
แบบขยายคานารับบันได
SCALE 1:20





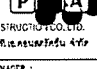



6 รูปตัด
SCALE 1:20

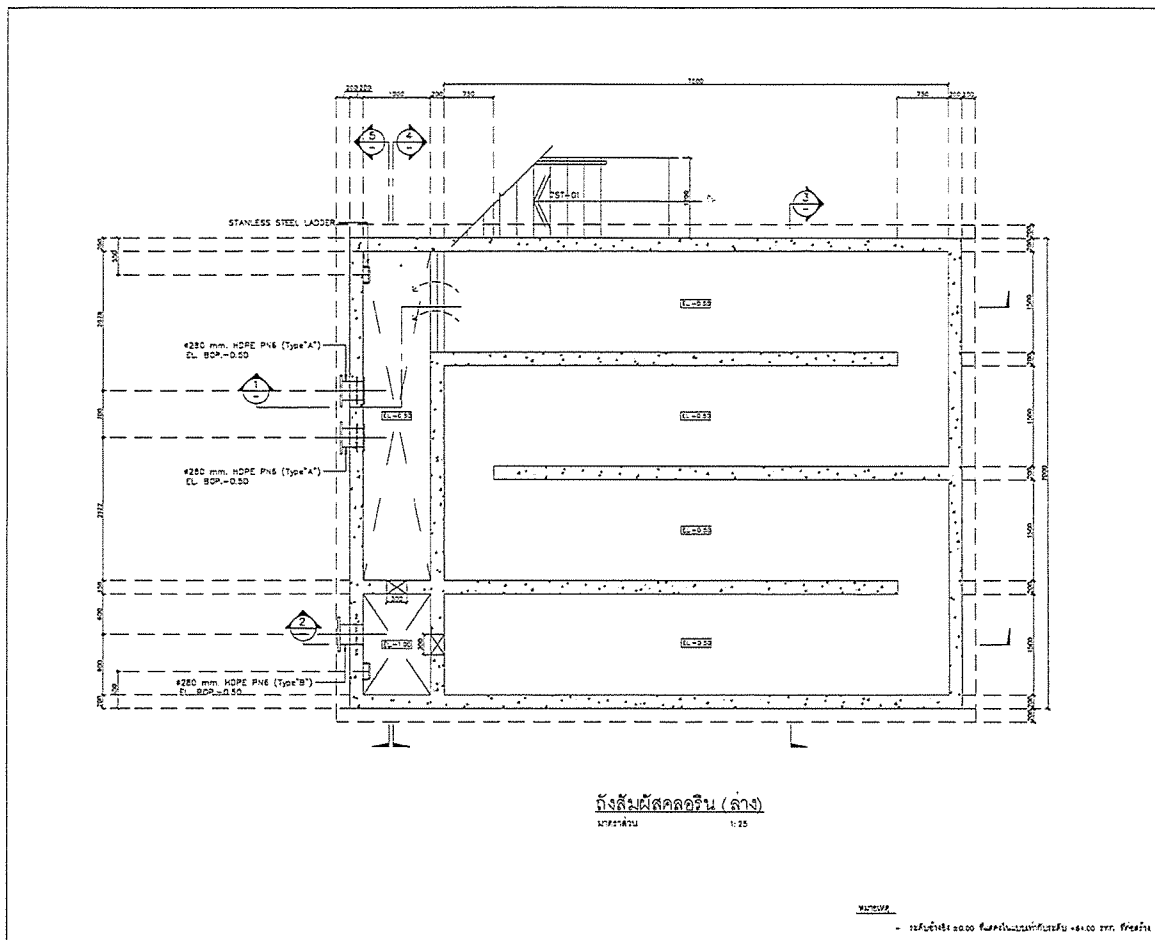




หมายเหตุ


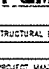
PROJECT :	
OWNER :	
 กรมทรัพยากรธรรมชาติและสิ่งแวดล้อม MINISTRY OF NATURAL RESOURCES AND ENVIRONMENTAL CONSERVATION	
DESIGNER :	
 บริษัท พี.เจ.อี. จำกัด บริษัท ภูเก็ต ภูเก็ต จำกัด	
CONTRACTOR :	
 P.J.A. CONSTRUCTION CO., LTD. บริษัท พี.เจ.อี. คอนสตรัคชั่น จำกัด	
PROJECT MANAGER :	
นายวิชาญ ชัยวิเศษกุล	
RESIDENT ENGINEER :	
CONSULTANT :	
 บริษัท พี.ซี.เอ็ม. จำกัด บริษัท ภูเก็ต ภูเก็ต จำกัด	
STRUCTURAL ENGINEER :	
PROJECT MANAGER :	
นายวิชาญ ชัยวิเศษกุล	
RESIDENT ENGINEER :	
AS-BUILT DRAWING	
DRAWING TITLE :	
DRAWN BY : นายวิชาญ ชัยวิเศษกุล	
CHECKED BY :	
CHECKED BY :	
PAPER SIZE : A1	
PLOT SCALE : 1:20	
DATE : 25/03/64	
DRAWING NO. :	SHEET NO. :
AS-12-ST-605	

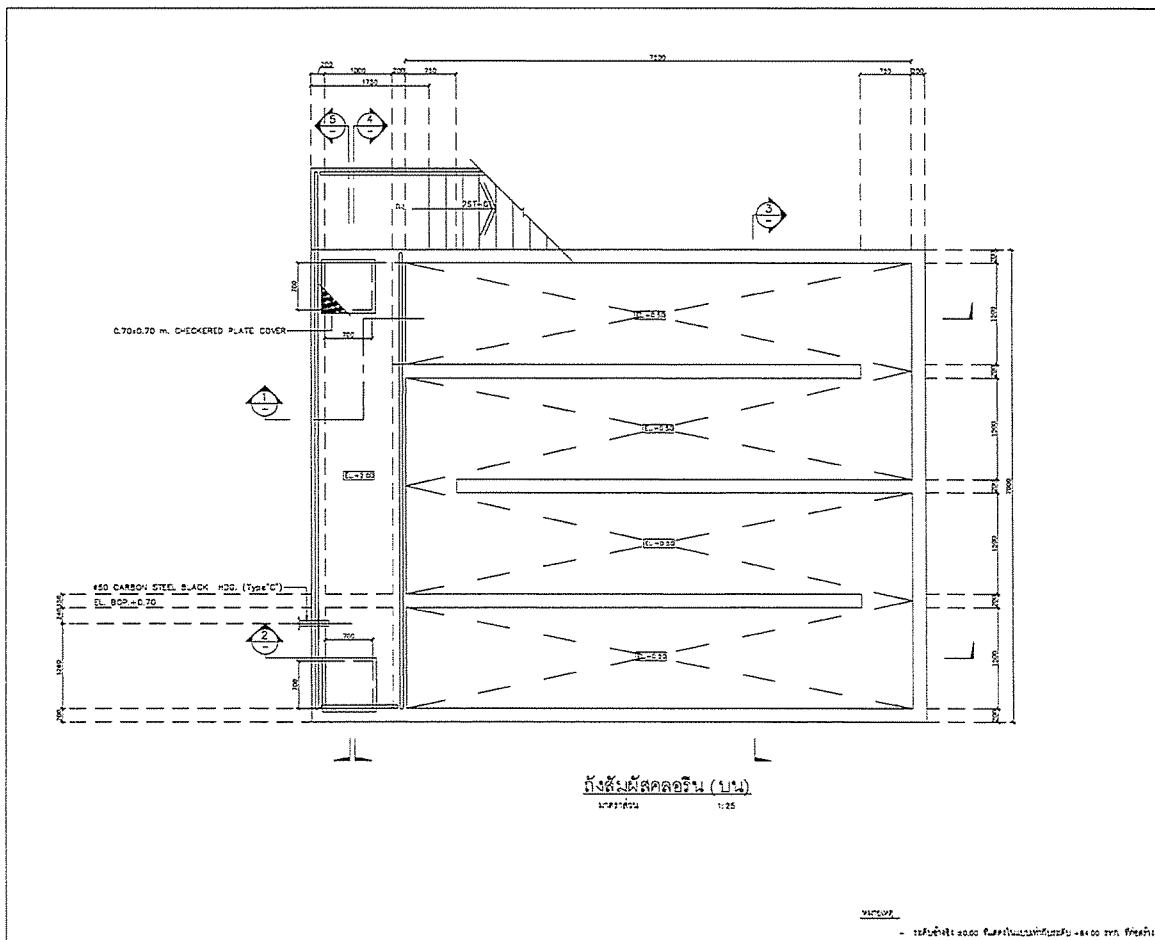


PROJECT : โครงการพัฒนาระบบบำบัดน้ำเสีย และปรับปรุงระบบระบายน้ำ	
OWNER :  กรมทรัพยากรธรรมชาติและสิ่งแวดล้อม MINISTRY OF NATURAL RESOURCES AND ENVIRONMENTAL CONSERVATION	
DESIGNER :  WE CONSULTANTS บริษัท วิศวกรที่ปรึกษา จำกัด	
CONTRACTOR :  P.A. CONSTRUCTION CO., LTD. บริษัท พี.เอ. คอนสตรัคชั่น จำกัด	
PROJECT MANAGER : นายแพทย์ วิชาญ วัฒนศิริกุล	
RESIDENT ENGINEER :	
CONSULTANT :  WE CONSULTANTS  PCM CONSULTANTS บริษัท พี.ซี.เอ็ม. จำกัด	
STRUCTURAL ENGINEER :	
PROJECT MANAGER : นายแพทย์ วิชาญ วัฒนศิริกุล	
RESIDENT ENGINEER :	
AS-BUILT DRAWING	
DRAWING TITLE :	
DRAWN BY : วิศวกรที่ปรึกษา	
CHECKED BY :	
PAPER SIZE : A1	
PLOT SCALE : 1:25	
DATE : 25/03/64	
DRAWING NO. :	SHEET NO. :
AS-12-ST-701	

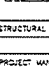

PROJECT : โครงการพัฒนาระบบบำบัดน้ำเสีย และปรับปรุงระบบระบายน้ำ	
OWNER :  กรมทรัพยากรธรรมชาติและสิ่งแวดล้อม MINISTRY OF NATURAL RESOURCES AND ENVIRONMENTAL CONSERVATION	
DESIGNER :  WE CONSULTANTS บริษัท วิศวกรที่ปรึกษา จำกัด	
CONTRACTOR :  P.A. CONSTRUCTION CO., LTD. บริษัท พี.เอ. คอนสตรัคชั่น จำกัด	
PROJECT MANAGER : นายแพทย์ วิชาญ วัฒนศิริกุล	
RESIDENT ENGINEER :	
CONSULTANT :  WE CONSULTANTS  PCM CONSULTANTS บริษัท พี.ซี.เอ็ม. จำกัด	
STRUCTURAL ENGINEER :	
PROJECT MANAGER : นายแพทย์ วิชาญ วัฒนศิริกุล	
RESIDENT ENGINEER :	
AS-BUILT DRAWING	
DRAWING TITLE :	
DRAWN BY : วิศวกรที่ปรึกษา	
CHECKED BY :	
PAPER SIZE : A1	
PLOT SCALE : 1:25	
DATE : 25/03/64	
DRAWING NO. :	SHEET NO. :
AS-12-ST-702	

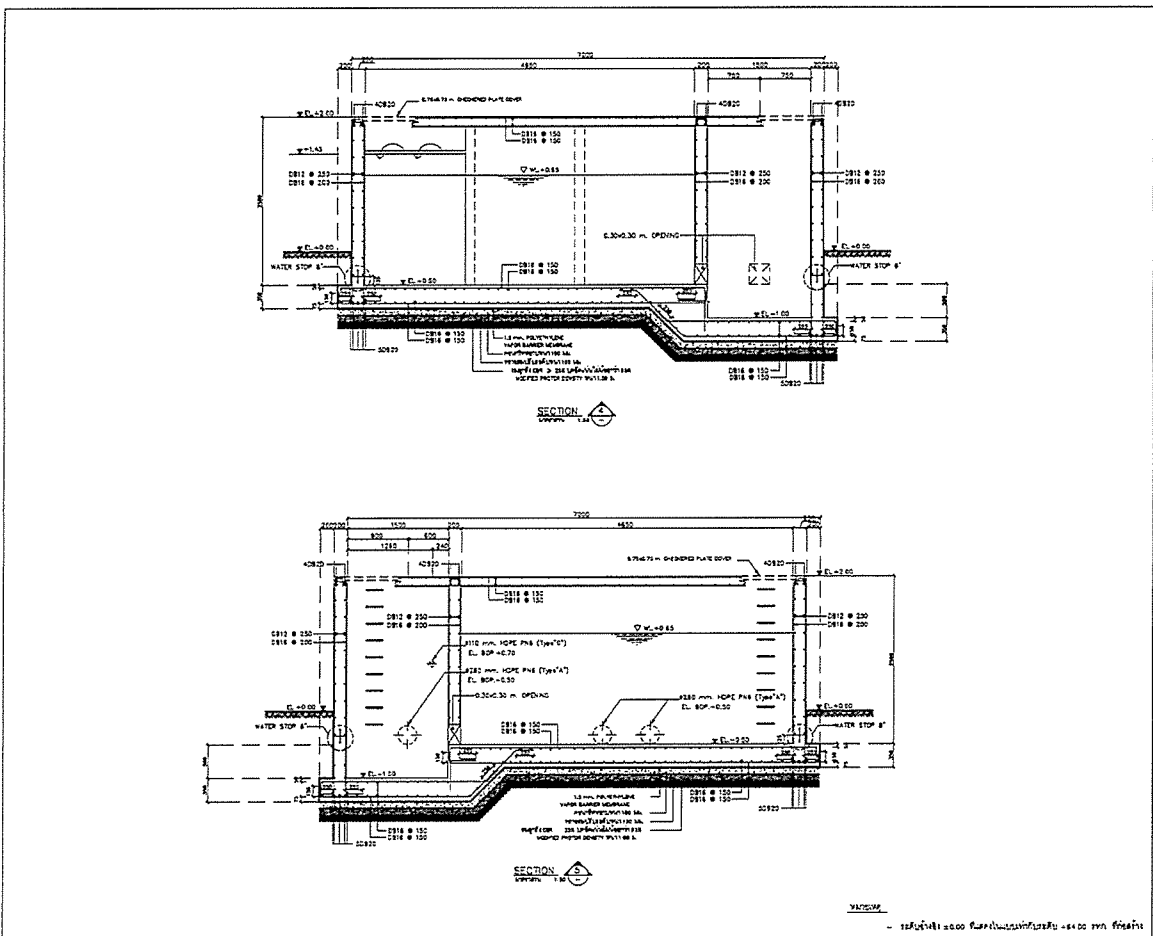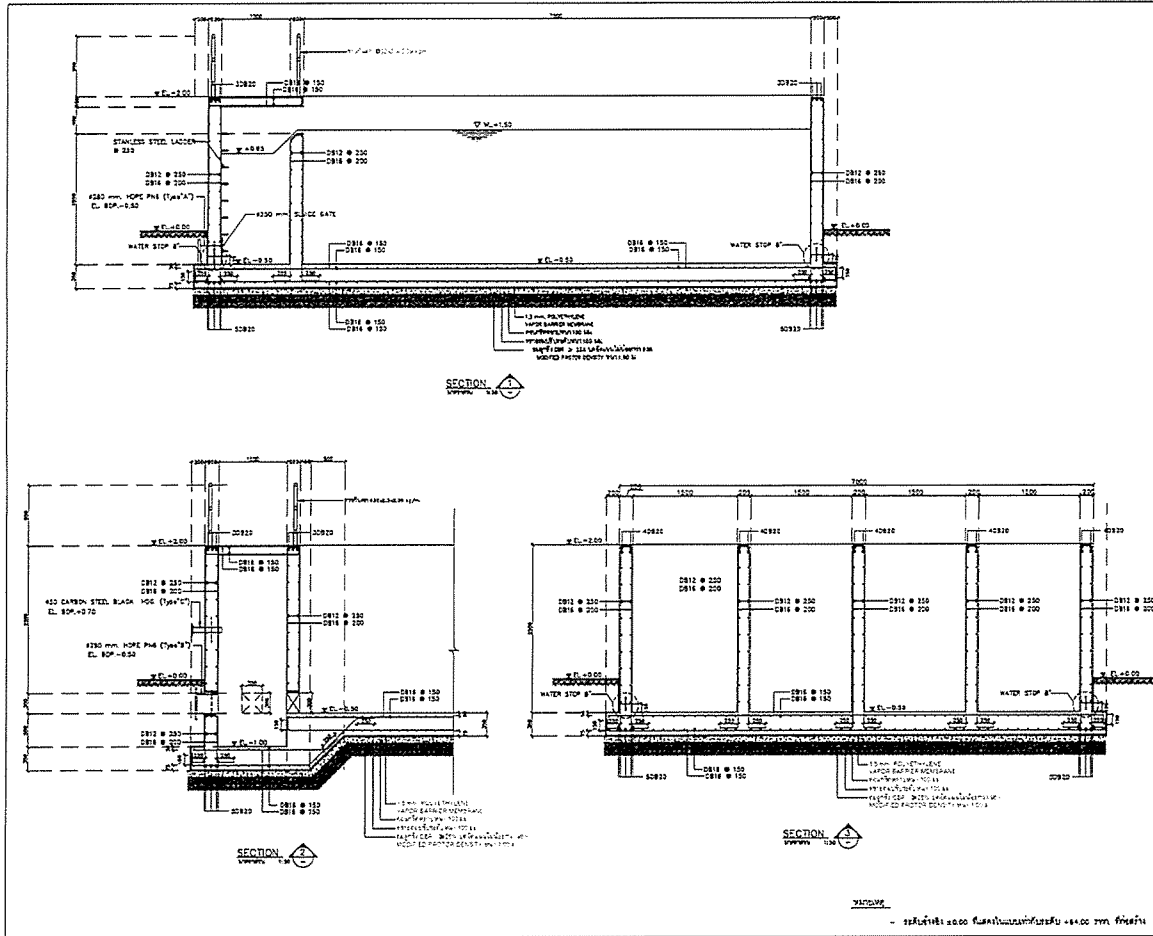


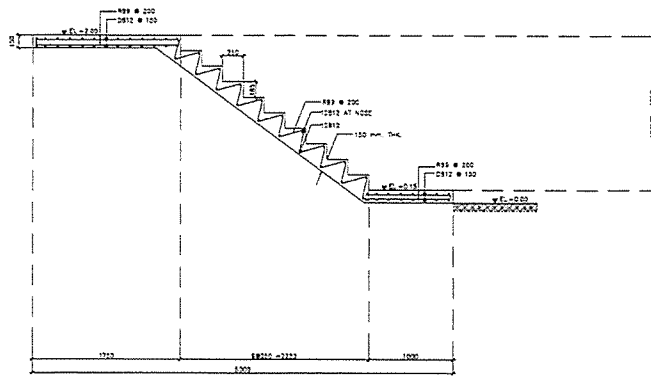



7ST-01
W.P. 1:20

หมายเหตุ


PROJECT :	
โครงการพัฒนาระบบบำบัดน้ำเสีย และปรับปรุงระบบระบายน้ำ	
OWNER :	
DESIGNER :	
CONTRACTOR :	
PROJECT MANAGER :	
RESIDENT ENGINEER :	
CONSULTANT :	
STRUCTURAL ENGINEER :	
PROJECT MANAGER :	
RESIDENT ENGINEER :	
AS-BUILT DRAWING	
DRAWING TITLE :	
DRAWN BY : วิศวกร ช่างเขียน	
CHECKED BY :	
PAPER SIZE : A1	
PLOT SCALE : 1:20	
DATE : 25/03/64	
DRAWING NO. :	SHEET NO. :
AS-12-ST-705	

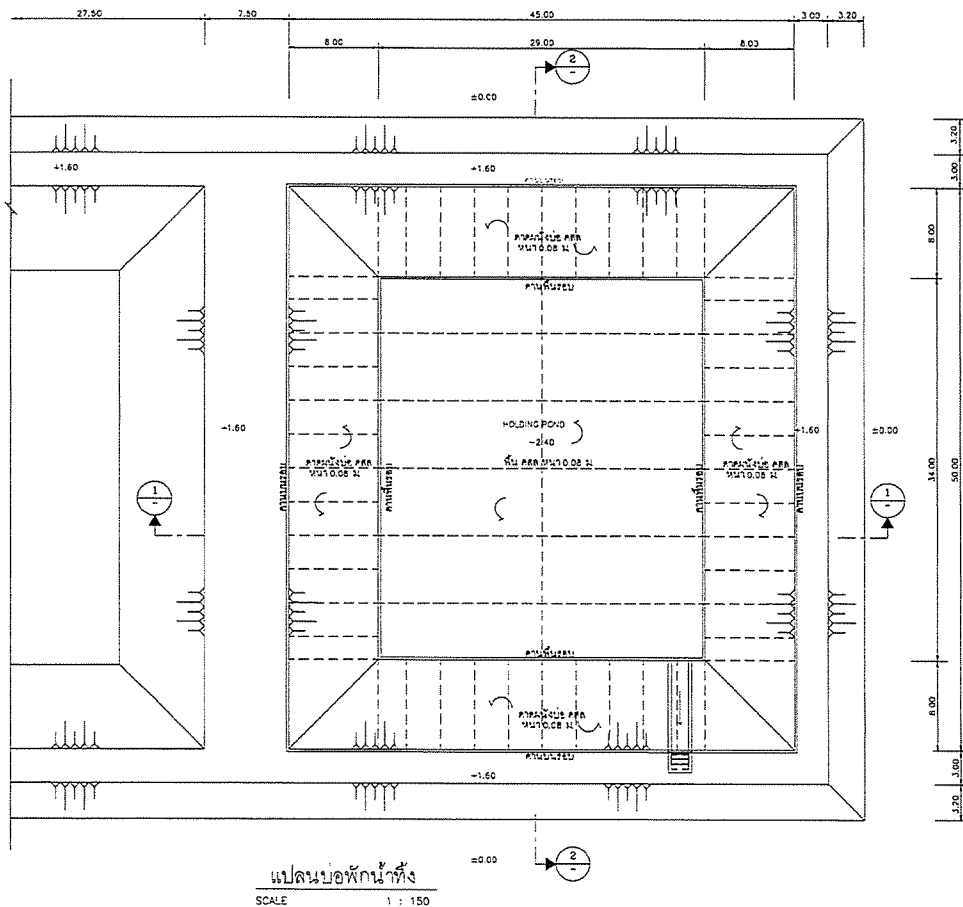



PROJECT :	
โครงการพัฒนาระบบบำบัดน้ำเสีย และปรับปรุงระบบระบายน้ำ	
OWNER :	
DESIGNER :	
CONTRACTOR :	
PROJECT MANAGER :	
RESIDENT ENGINEER :	
CONSULTANT :	
STRUCTURAL ENGINEER :	
PROJECT MANAGER :	
RESIDENT ENGINEER :	
AS-BUILT DRAWING	
DRAWING TITLE :	
DRAWN BY : วิศวกร ช่างเขียน	
CHECKED BY :	
PAPER SIZE : A1	
PLOT SCALE : 1:150	
DATE : 25/03/64	
DRAWING NO. :	SHEET NO. :
AS-12-ST-801	

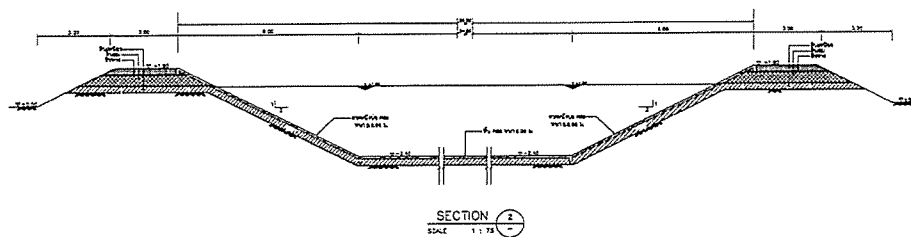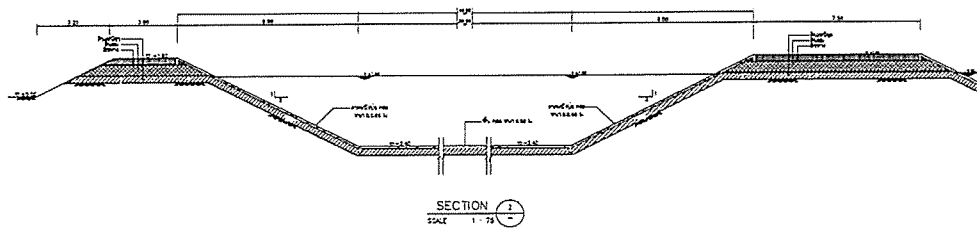

PROJECT :	
OWNER :	
DESIGNER :	
CONTRACTOR :	
PROJECT MANAGER :	
RESIDENT ENGINEER :	
CONSULTANT :	
STRUCTURAL ENGINEER :	
PROJECT MANAGER :	
RESIDENT ENGINEER :	
AS-BUILT DRAWING	
DRAWING TITLE :	
บ่อกักน้ำทิ้ง (HOLDING POND)	
DRAWN BY :	
CHECKED BY :	
PAPER SIZE : A1	
PLOT SCALE : 1:75	
DATE : 25/03/64	
DRAWING NO. :	SHEET NO. :
AS-12-ST-802	

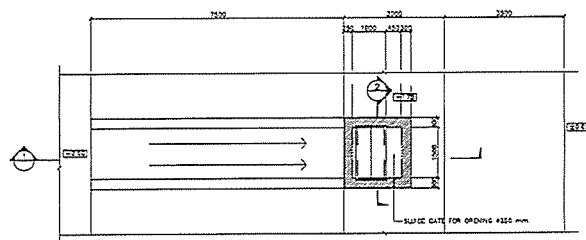


แบบขยายทางออก (OUTLET STRUCTURE)
SCALE 1:50

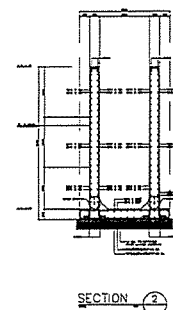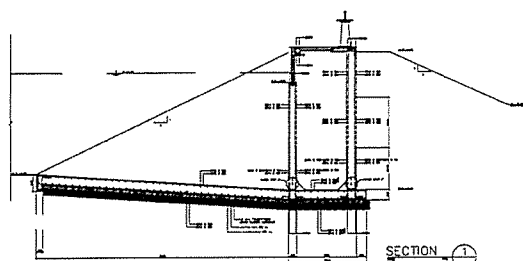

หมายเหตุ

1. วัสดุที่ใช้ก่อสร้างเป็นคอนกรีตเสริมเหล็ก

PROJECT :	
OWNER :	
DESIGNER :	
CONTRACTOR :	
PROJECT MANAGER :	
RESIDENT ENGINEER :	
CONSULTANT :	
STRUCTURAL ENGINEER :	
PROJECT MANAGER :	
RESIDENT ENGINEER :	
AS-BUILT DRAWING	
DRAWING TITLE :	
บ่อกักน้ำทิ้ง (HOLDING POND)	
DRAWN BY :	
CHECKED BY :	
PAPER SIZE : A1	
PLOT SCALE : 1:50	
DATE : 25/03/64	
DRAWING NO. :	SHEET NO. :
AS-12-ST-803	

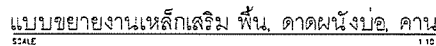






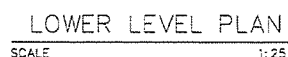
- ## CONSTRUCTION DETAILS




PROJECT :	
DRAWING NO. :	SHEET NO. :
AS-12-ST-B04	




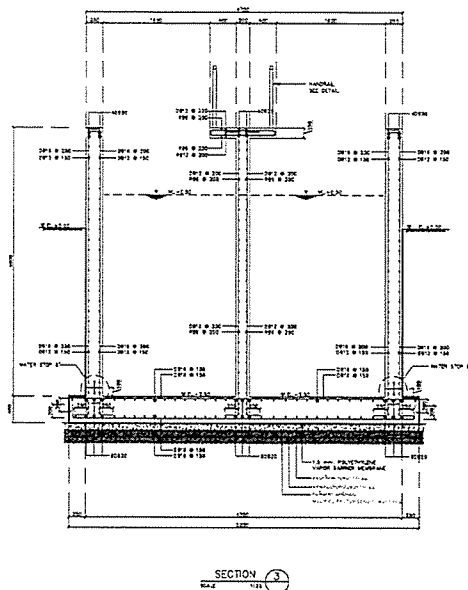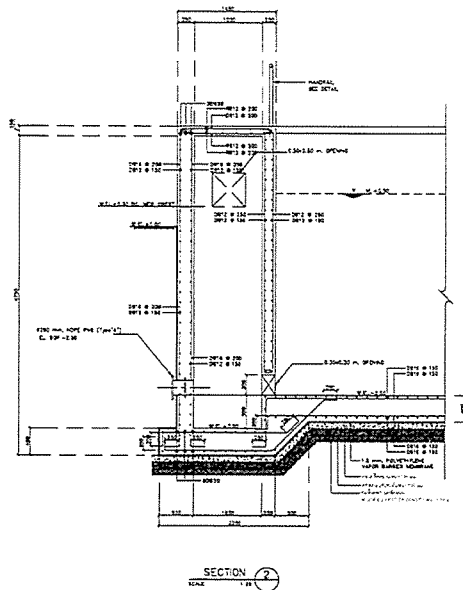


VIEW - 1:20

PROJECT :	
OWNER :	
DESIGNER :	
CONTRACTOR :	
PROJECT MANAGER :	
RESIDENT ENGINEER :	
CONSULTANT :	
STRUCTURAL ENGINEER :	
PROJECT MANAGER :	
RESIDENT ENGINEER :	
AS-BUILT DRAWING	
DRAWING TITLE :	
RE-AREATION TANK	
DRAWN BY : WHITSPRING ENGINEERING	
CHECKED BY :	
PAPER SIZE : A1	
PLOT SCALE : 1:20	
DATE : 25/03/64	
DRAWING NO :	SHEET NO :
AS-12-ST-804	

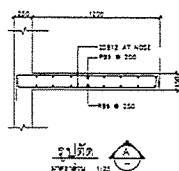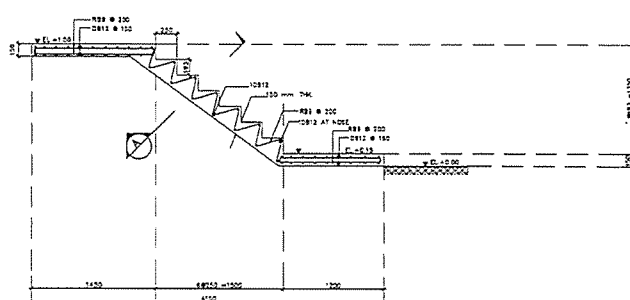


VIEW - 1:20




PROJECT :	
OWNER :	
DESIGNER :	
CONTRACTOR :	
PROJECT MANAGER :	
RESIDENT ENGINEER :	
CONSULTANT :	
STRUCTURAL ENGINEER :	
PROJECT MANAGER :	
RESIDENT ENGINEER :	
AS-BUILT DRAWING	
DRAWING TITLE :	
RE-AREATION TANK	
DRAWN BY : WHITSPRING ENGINEERING	
CHECKED BY :	
PAPER SIZE : A1	
PLOT SCALE : 1:20	
DATE : 25/03/64	
DRAWING NO :	SHEET NO :
AS-12-ST-805	

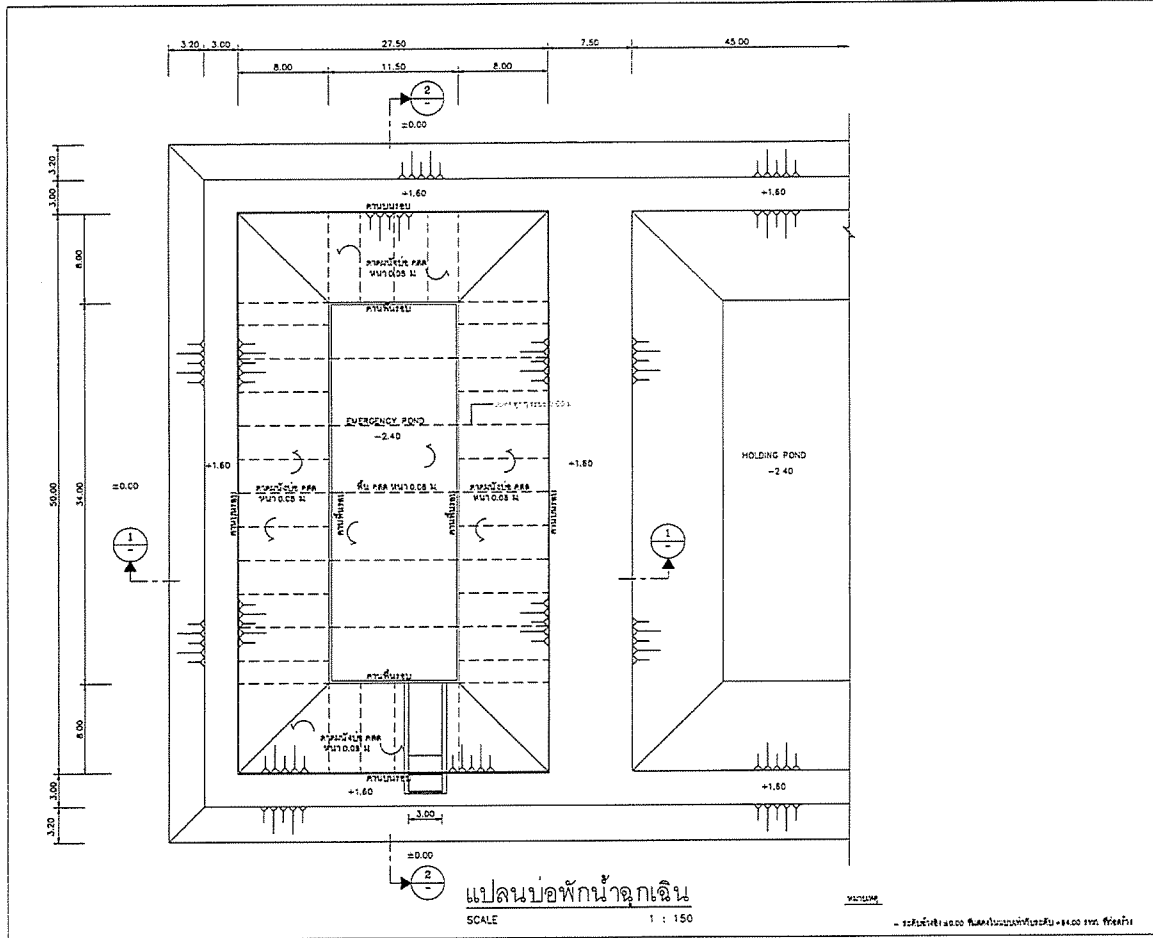

PROJECT :	
PAPER SIZE : A1	
PLOT SCALE : 1:150	
DATE : 25/03/64	
DRAWING NO. :	SHEET NO. :
AS-12-ST-1001	

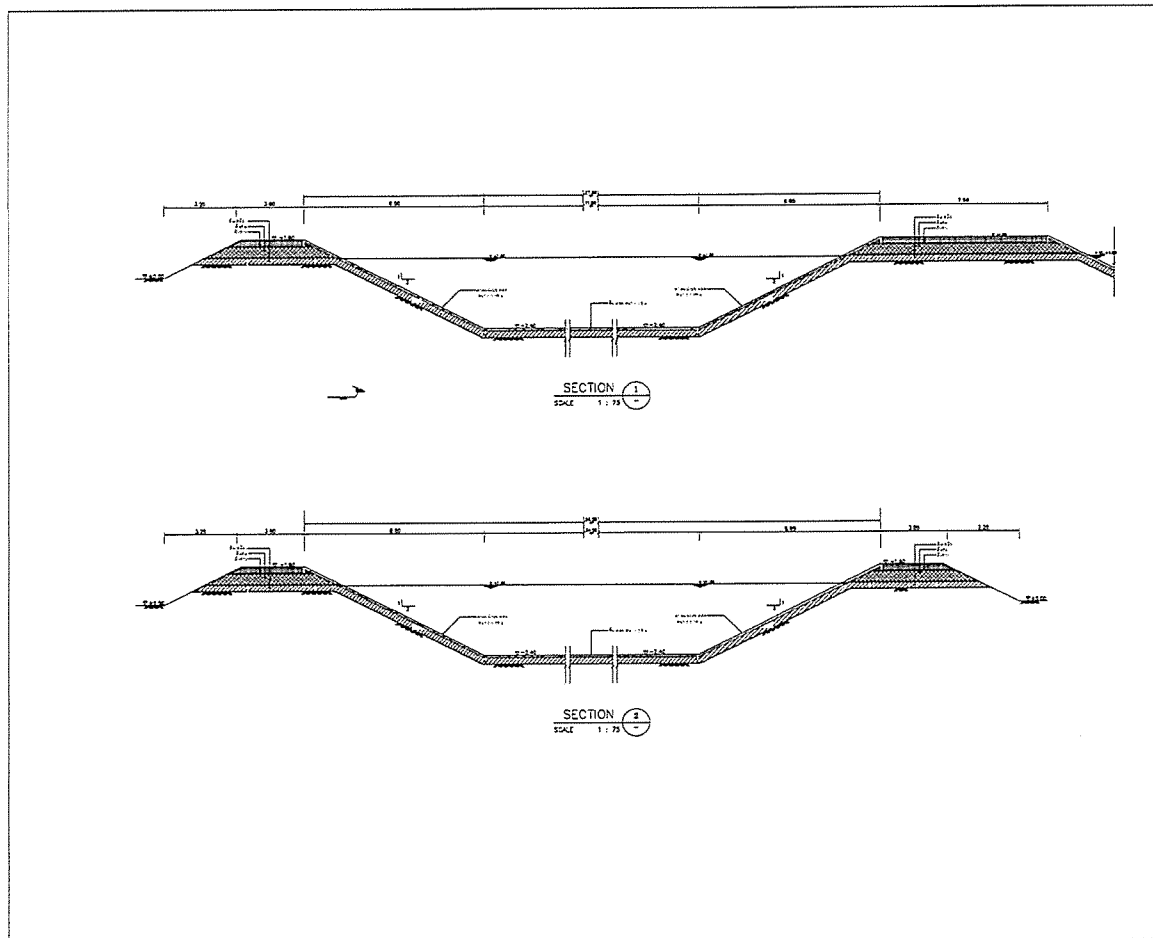


PROJECT :	
กรมการโยธาธิการและผังเมือง MINISTRY OF CONSTRUCTION AND PLANNING	
OWNER :	
กรมการโยธาธิการและผังเมือง MINISTRY OF CONSTRUCTION AND PLANNING	
DESIGNER :	
บริษัท พี.ที.เอ. จำกัด P.T.A. CO., LTD.	
CONTRACTOR :	
P.T.A. CONSTRUCTION CO., LTD.	
PROJECT MANAGER :	
วิศวกร ชัยวัฒน์ ชัยวัฒน์	
RESIDENT ENGINEER :	
CONSULTANT :	
บริษัท พี.ที.เอ. จำกัด P.T.A. CO., LTD.	
STRUCTURAL ENGINEER :	
PROJECT MANAGER :	
วิศวกร ชัยวัฒน์ ชัยวัฒน์	
RESIDENT ENGINEER :	
AS-BUILT DRAWING	
DRAWING TITLE :	
บ่อพักน้ำฉุกเฉิน (EMERGENCY POND)	
DRAWN BY :	
วิศวกร ชัยวัฒน์ ชัยวัฒน์	
CHECKED BY :	
วิศวกร ชัยวัฒน์ ชัยวัฒน์	
PAPER SIZE : A1	
PLOT SCALE : 1:75	
DATE : 25/03/64	
DRAWING NO. :	SHEET NO. :
AS-12-ST-1002	

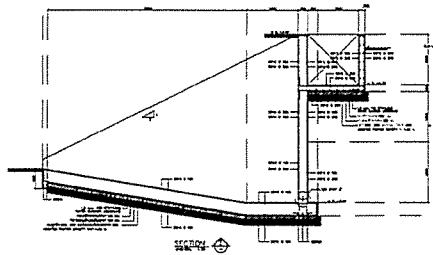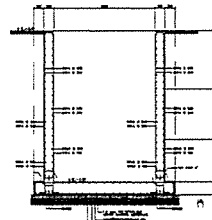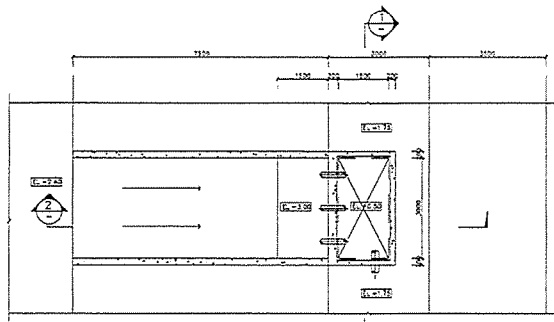


SCALE 1:50

PROJECT :	
STRUCTURAL ENGINEER :	
PROJECT MANAGER :	
วิศวกร	
RESIDENT ENGINEER :	
วิศวกร	
AS-BUILT DRAWING	
DRAWING TITLE :	
บ่อพักน้ำ (HOLDING POND)	
DRAWN BY : วิศวกร	
CHECKED BY :	
PAPER SIZE : A1	
PLOT SCALE : 1:50	
DATE : 25/03/64	
DRAWING NO. :	SHEET NO. :
AS-12-ST-1003	

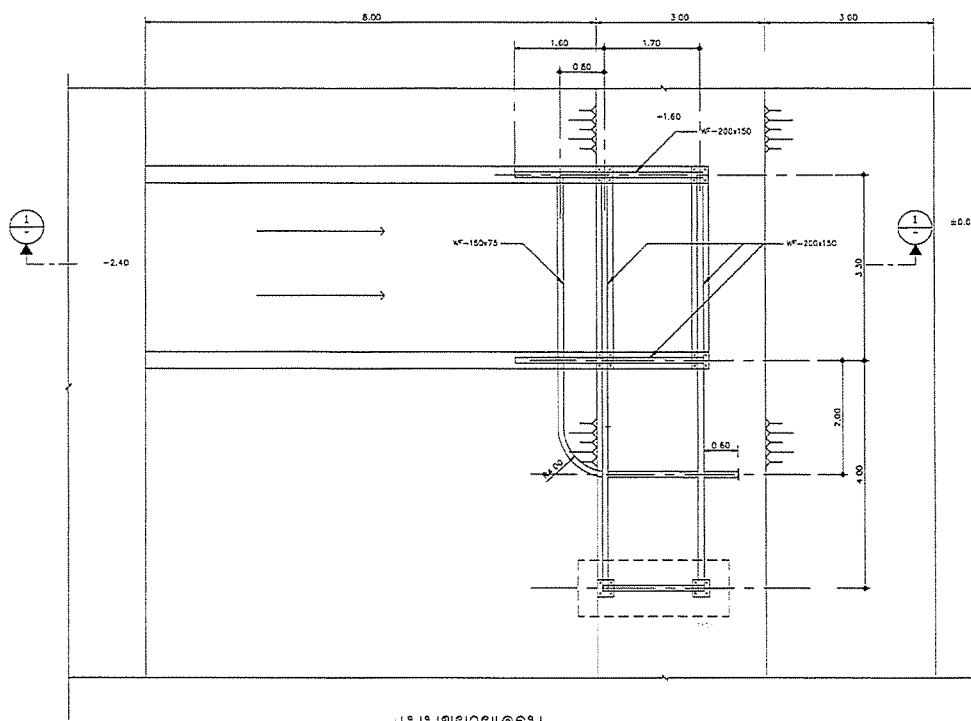

บ่อพักน้ำฉุกเฉิน
SCALE 1:50

PROJECT :	
STRUCTURAL ENGINEER :	
PROJECT MANAGER :	
วิศวกร	
RESIDENT ENGINEER :	
วิศวกร	
AS-BUILT DRAWING	
DRAWING TITLE :	
บ่อพักน้ำฉุกเฉิน (EMERGENCY POND)	
DRAWN BY : วิศวกร	
CHECKED BY :	
PAPER SIZE : A1	
PLOT SCALE : 1:50	
DATE : 25/03/64	
DRAWING NO. :	SHEET NO. :
AS-12-ST-1004	

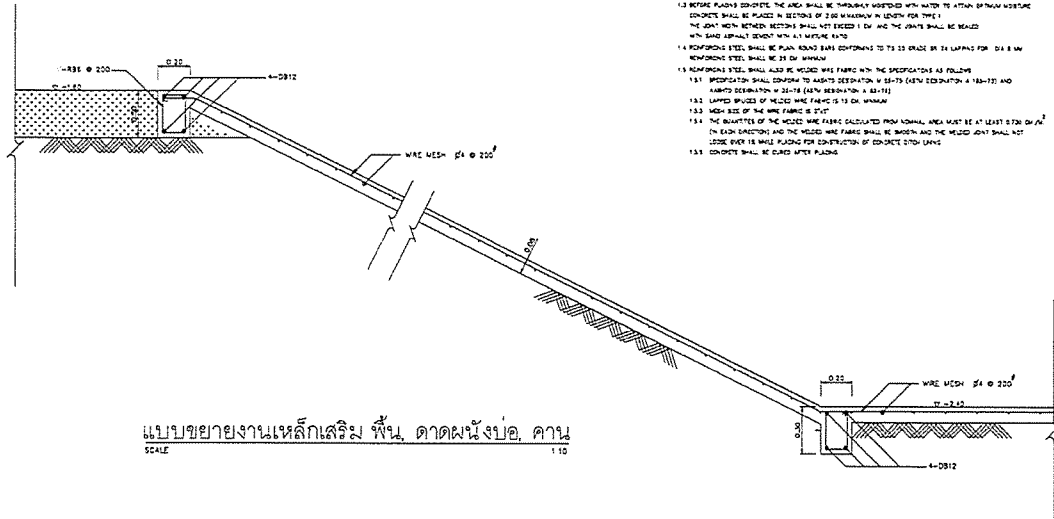

NOTES :






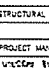
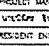
1. ALL DIMENSIONS ARE IN METERS UNLESS OTHERWISE INDICATED
2. CONCRETE SHALL HAVE A MINIMUM ULTIMATE COMPRESSIVE STRENGTH OF 18 MPa (2643 PSI) FOR TESTING ON DATE AT 28 DAYS
3. REINFORCING STEEL SHALL CONFORM TO ITS 25 GRADE BY EN 10080
4. THE TIME PERIOD OF DITCH LINING SHALL BE CONSTRUCTED IN THE AREA OF RAINFALL INTENSITY NOT OVER 10 MM IN 24 HOURS
5. DITCH LINING SHALL BE CONSTRUCTED BY CONSIDERATION OF THE SOIL CONDITION, DESIGN AND THE DRAINAGE IN THE DITCH CHANNEL
6. THE CONCRETE SIDE DITCH WITH R.C. COVER FOR EXTERIOR SHALL BE USED AT CONCRETE AS DIRECTED BY THE ENGINEER AND SHALL BE PLACED IN SECTION OF 300 MM INTERVAL. THE JOINT WITHIN BETWEEN SECTIONS SHALL NOT EXCEED 1 CM AND THE JOINT SHALL BE SEALED WITH SAND ASPHALT JOINT WITH 1:1 MIXTURE RATIO



CONSTRUCTION DETAILS

- 1.1 THE EXTERIOR DITCH OF CHANNEL SHALL BE EXCAVATED AND SHAPED IN ACCORDANCE WITH THE DRAWINGS AND THE BRIDGE SHALL BE CONSTRUCTED PROPERLY THE DITCH GRADIENT SHALL BE THE SAME OR SIMILAR TO THE EXISTING BRIDGE
- 1.2 CONCRETE SHALL HAVE A MINIMUM ULTIMATE COMPRESSIVE STRENGTH OF 18 MPa (2643 PSI) FOR TESTING ON DATE AT 28 DAYS
- 1.3 BEFORE PLACING CONCRETE, THE AREA SHALL BE THOROUGHLY MOISTENED WITH WATER TO ACTION OF PLAIN MOISTURE CONCRETE SHALL BE PLACED IN SECTIONS OF 2.00 M MAXIMUM IN LENGTH FOR TYPE 1
- 1.4 THE JOINT WITHIN BETWEEN SECTIONS SHALL NOT EXCEED 1 CM AND THE JOINT SHALL BE SEALED WITH SAND ASPHALT JOINT WITH 1:1 MIXTURE RATIO
- 1.5 REINFORCING STEEL SHALL BE PLACED IN ACCORDANCE TO ITS 25 GRADE BY EN 10080 FOR 25.0 MM REINFORCING STEEL SHALL BE 25 CM MAXIMUM
- 1.6 REINFORCING STEEL SHALL ALSO BE WELDED WIRE FABRIC WITH THE SPECIFICATIONS AS FOLLOWS
 - 1.6.2 LAPPED JOINTS OF WELDED WIRE FABRIC IS 75 CM MAXIMUM
 - 1.6.3 MIN. SIZE OF THE WIRE FABRIC IS 20 CM
 - 1.6.4 THE QUANTITY OF THE WELDED WIRE FABRIC CALCULATED FROM SQUARE AREA MUST BE AT LEAST 0.50 CM²/M² IN EACH DIRECTION AND THE WELDED WIRE FABRIC SHALL BE MOISTENED AND THE WELDED JOINT SHALL NOT LOOSE OVER 18 MM PLACING FOR CONSTRUCTION OF CONCRETE DITCH LINING
 - 1.6.5 CONCRETE SHALL BE CURED AFTER PLACING


หมายเหตุ


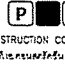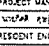

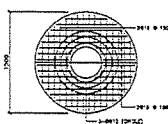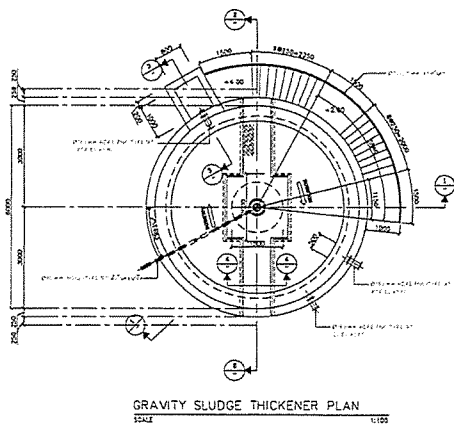
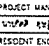

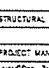
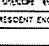
PROJECT :	
DESIGNER :	
 WE CONSULTANTS บริษัท เอ็ม ดี เอ็ม จำกัด บริษัท เอ็ม ดี เอ็ม จำกัด	
CONTRACTOR :	
 P.T.A. CONSTRUCTION CO., LTD. บริษัท พี.ที.เอ.คอนสตรัคชั่น จำกัด	
PROJECT MANAGER :	
 PROJECT ENGINEER :	
CONSULTANT :	
 WE CONSULTANTS  PCM CONSULTANTS บริษัท พีซีเอ็ม จำกัด บริษัท พีซีเอ็ม จำกัด	
STRUCTURAL ENGINEER :	
PROJECT MANAGER :	
 PROJECT ENGINEER :	
AS-BUILT DRAWING	
DRAWING TITLE :	
บ่อพักน้ำทิ้ง (HOLDING POND)	
DRAWN BY : วิศวกรโยธา (โยธา)	
CHECKED BY :	
CHECKED BY :	
PAPER SIZE : A1	
PLOT SCALE : 1:10	
DATE : 25/03/64	
DRAWING NO. :	SHEET NO. :
AS-12-ST-1007	

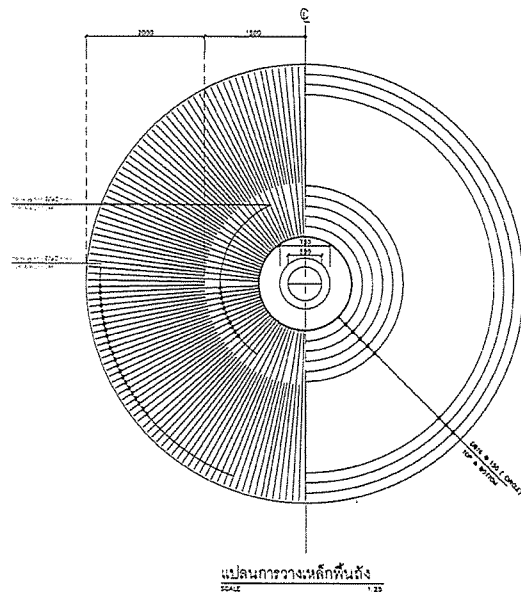

SCALE 1:25


 

 
 
 



แปลนการวางหลักพื้นก้นถัง
SCALE 1:25

PROJECT :	
DESIGNER :	
 WE CONSULTANTS บริษัท เอ็ม ดี เอ็ม จำกัด บริษัท เอ็ม ดี เอ็ม จำกัด	
CONTRACTOR :	
 P.T.A. CONSTRUCTION CO., LTD. บริษัท พี.ที.เอ.คอนสตรัคชั่น จำกัด	
PROJECT MANAGER :	
 PROJECT ENGINEER :	
CONSULTANT :	
 WE CONSULTANTS  PCM CONSULTANTS บริษัท พีซีเอ็ม จำกัด บริษัท พีซีเอ็ม จำกัด	
STRUCTURAL ENGINEER :	
PROJECT MANAGER :	
 PROJECT ENGINEER :	
AS-BUILT DRAWING	
DRAWING TITLE :	
อาคารควบคุมเครื่องจักรกล (MACHINERY BUILDING)	
DRAWN BY : วิศวกรโยธา (โยธา)	
CHECKED BY :	
CHECKED BY :	
PAPER SIZE : A1	
PLOT SCALE : 1:50	
DATE : 25/03/64	
DRAWING NO. :	SHEET NO. :
AS-12-ST-1101	

หมายเหตุ

- ระดับพื้นดิน ๑๐๐.๐๐ ฟุต/ระดับน้ำทะเลปานกลาง - ๑๐.๐๐ มม. ที่สถานี



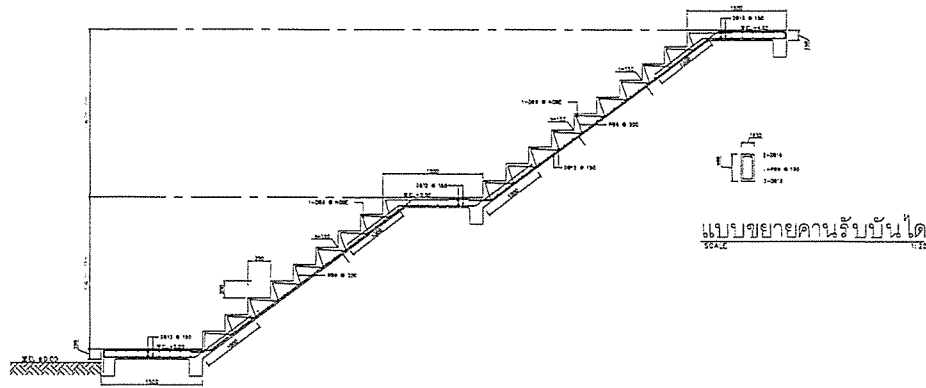

DRAWING NO. :	SHEET NO. :
AS-12-ST-1103	




SCALE 1:25


NOTES:

- ระดับพื้น 1000 มม. ในแปลนบันได และ 1040 มม. ที่หน้าบันได

PROJECT :	
RESIDENT ENGINEER :	
AS-BUILT DRAWING	
DRAWING TITLE :	
ถังเก็บตะกอนโคลน (THICKENER)	
CHECKED BY :	
PAPER SIZE : A1	
PLOT SCALE : 1:25	
DATE : 25/03/64	
DRAWING NO. :	SHEET NO. :
AS-12-ST-1103	

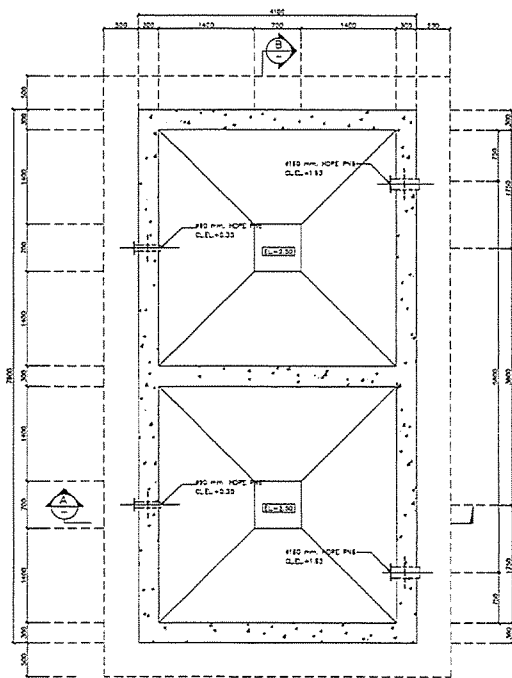



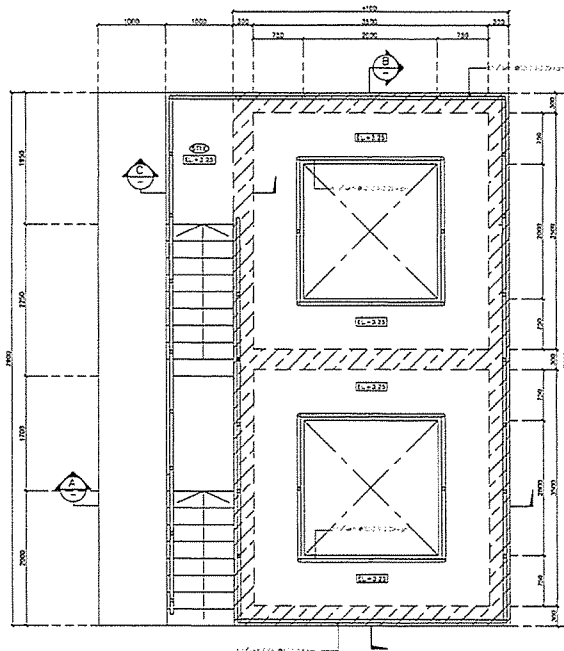

ถังเก็บตะกอนโคลน SLUDGE STORAGE TANK (ถังระดับ -2.50)
SCALE 1:25




ถังเก็บตะกอนโคลน SLUDGE STORAGE TANK (ถังระดับ +3.25)
SCALE 1:25

NOTES:

- ระดับพื้น 1000 มม. ในแปลนถัง และ 1040 มม. ที่หน้าถัง

PROJECT :	
RESIDENT ENGINEER :	
AS-BUILT DRAWING	
DRAWING TITLE :	
แบบแปลน A, B ถังเก็บตะกอนโคลน	
CHECKED BY :	
PAPER SIZE : A1	
PLOT SCALE : 1:25	
DATE : 25/03/64	
DRAWING NO. :	SHEET NO. :
AS-12-ST-1201	

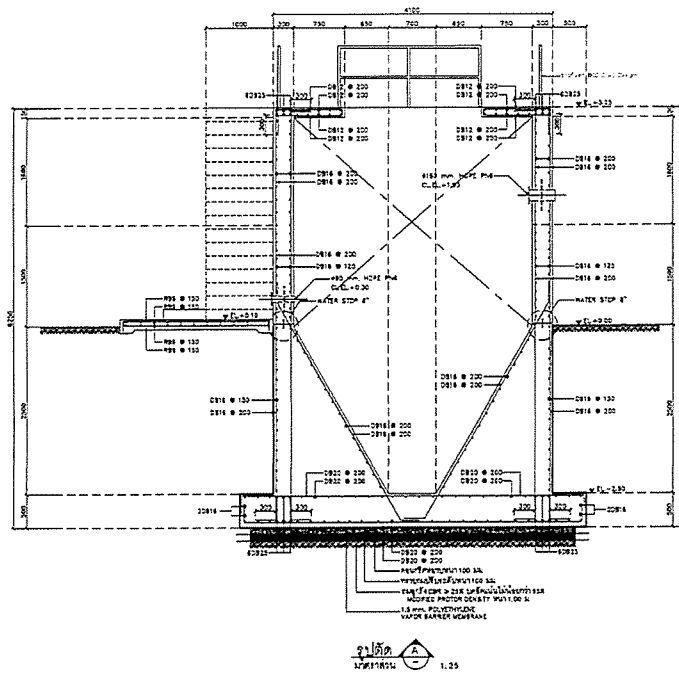


1:25

SCALE

- 1:25 (1:100) SCALE FOR CONSTRUCTION - 1:25 (1:100) SCALE

PROJECT :	
DESIGNER :	
CONTRACTOR :	
PROJECT MANAGER :	
RESIDENT ENGINEER :	
CONSULTANT :	
STRUCTURAL ENGINEER :	
PROJECT MANAGER :	
RESIDENT ENGINEER :	
AS-BUILT DRAWING	
DRAWING TITLE :	
DRAWN BY :	
CHECKED BY :	
PAPER SIZE : A1	
PLOT SCALE : 1:25	
DATE : 25/03/64	
DRAWING NO. :	SHEET NO. :
AS-12-ST-1202	

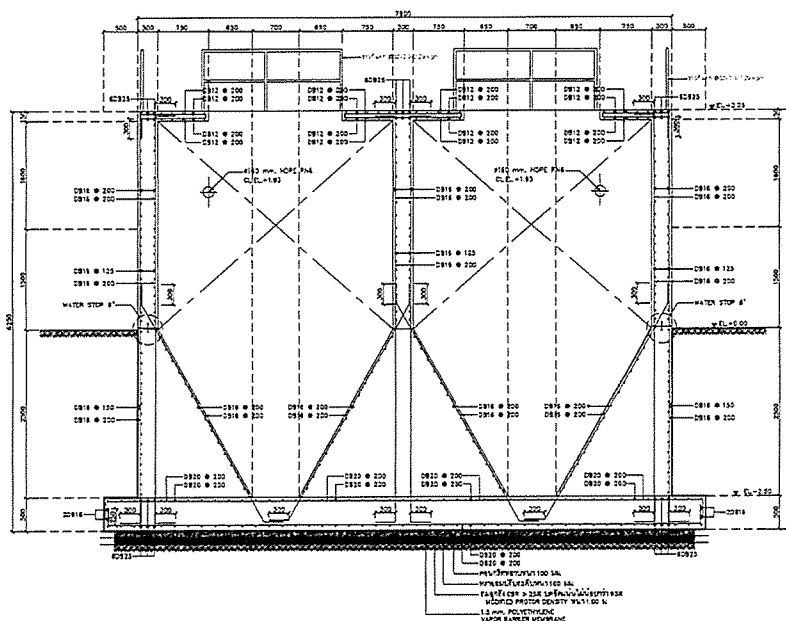


1:25


SCALE

- 1:25 (1:100) SCALE FOR CONSTRUCTION - 1:25 (1:100) SCALE


PROJECT :	
DESIGNER :	
CONTRACTOR :	
PROJECT MANAGER :	
RESIDENT ENGINEER :	
CONSULTANT :	
STRUCTURAL ENGINEER :	
PROJECT MANAGER :	
RESIDENT ENGINEER :	
AS-BUILT DRAWING	
DRAWING TITLE :	
DRAWN BY :	
CHECKED BY :	
PAPER SIZE : A1	
PLOT SCALE : 1:25	
DATE : 25/03/64	
DRAWING NO. :	SHEET NO. :
AS-12-ST-1203	

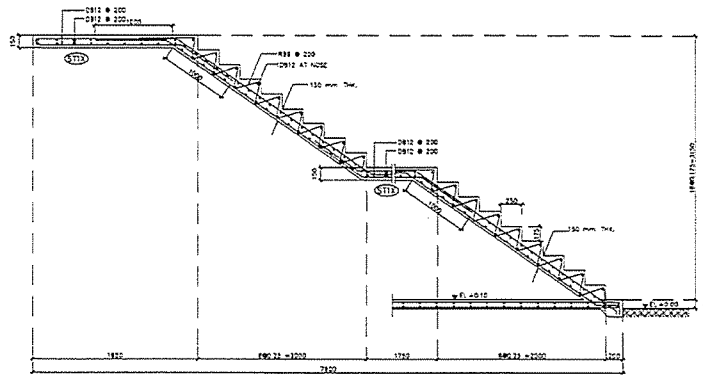

12ST-01
1:12

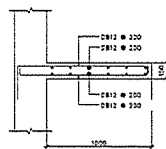


รูปตัด ST1X
1:12

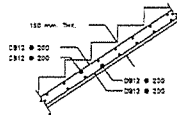


รูปตัด C
1:12

หมายเหตุ: 1. วัสดุที่ใช้เป็นเหล็กเสริมเป็นเหล็กเส้นขนาด 12 มม. และเหล็กเส้นขนาด 10 มม.

PROJECT :	
DESIGNER :	
CHECKED BY :	
CHECKED BY :	
PAPER SIZE : A1	
PLOT SCALE : 1:20	
DATE : 25/03/64	
DRAWING NO. :	SHEET NO. :
AS-12-ST-1204	

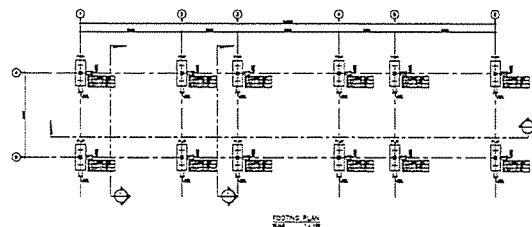


รูปทาบ

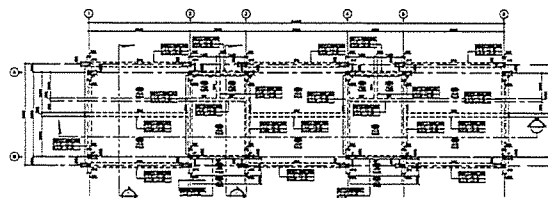


รูปทาบ (1:100)

หมายเหตุ: 1. วัสดุที่ใช้เป็นเหล็กเสริมเป็นเหล็กเส้นขนาด 12 มม. และเหล็กเส้นขนาด 10 มม.

PROJECT :	
DESIGNER :	
CHECKED BY :	
CHECKED BY :	
PAPER SIZE : A1	
PLOT SCALE : 1:100	
DATE : 25/03/64	
DRAWING NO. :	SHEET NO. :
AS-12-ST-1301	

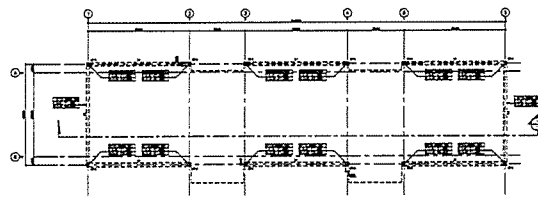



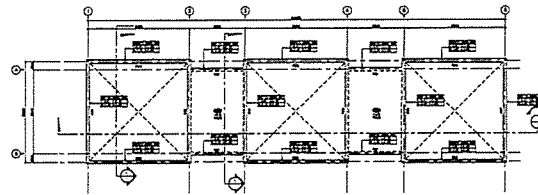


GROUND FLOOR (E+1.30)




FIRST FLOOR


SCALE

1:500 (FOR 5000) 1:100 (FOR 1000) 1:200 (FOR 2000)

PROJECT :	
CHECKED BY :	
PAPER SIZE : A1	
PLOT SCALE : 1:100	
DATE : 25/03/64	
DRAWING NO. : SHEET NO. :	
AS-12-ST-1302	

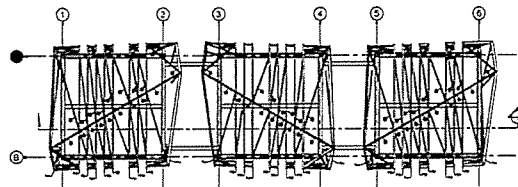



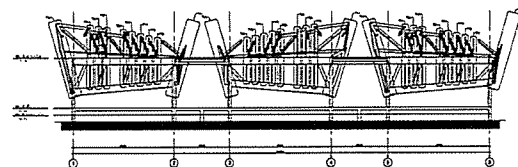


Elevation









Section


SCALE

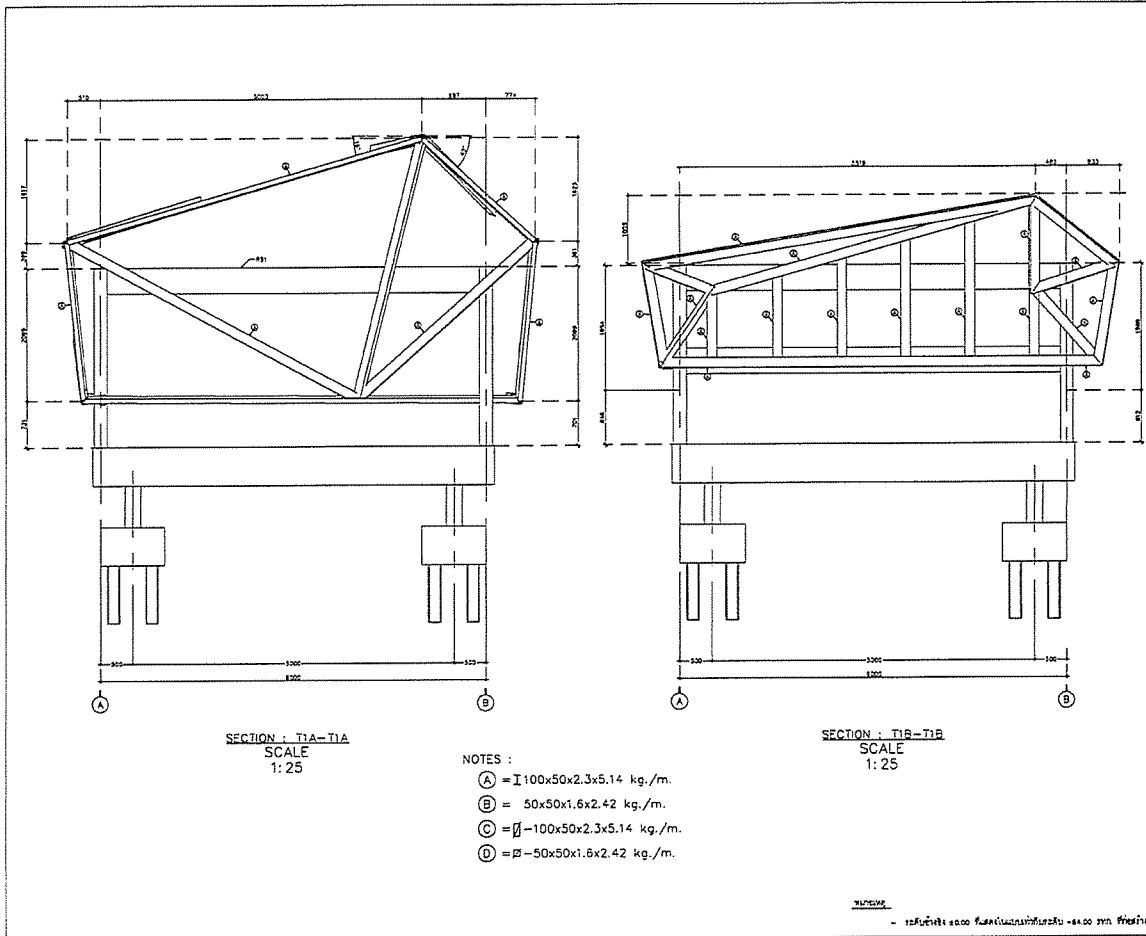




1:500 (FOR 5000) 1:100 (FOR 1000) 1:200 (FOR 2000)


PROJECT :	
OWNER :	
 กระทรวงคมนาคม MINISTRY OF TRANSPORT AND INFRASTRUCTURE	
DESIGNER :	
CONTRACTOR :	
 P.T.A. CONSTRUCTION CO., LTD. บริษัท ป.ที.เอ. คอนสตรัคชั่น จำกัด	
PROJECT MANAGER :	
วิศวกร วิศวกร RESIDENT ENGINEER :	
CONSULTANT :	
STRUCTURAL ENGINEER :	
PROJECT MANAGER :	
วิศวกร วิศวกร RESIDENT ENGINEER :	
AS-BUILT DRAWING	
DRAWING TITLE :	
DRAWN BY : วิศวกร วิศวกร	
CHECKED BY :	
PAPER SIZE : A1	
PLOT SCALE : 1:100	
DATE : 25/03/64	
DRAWING NO. : SHEET NO. :	
AS-12-ST-1303	

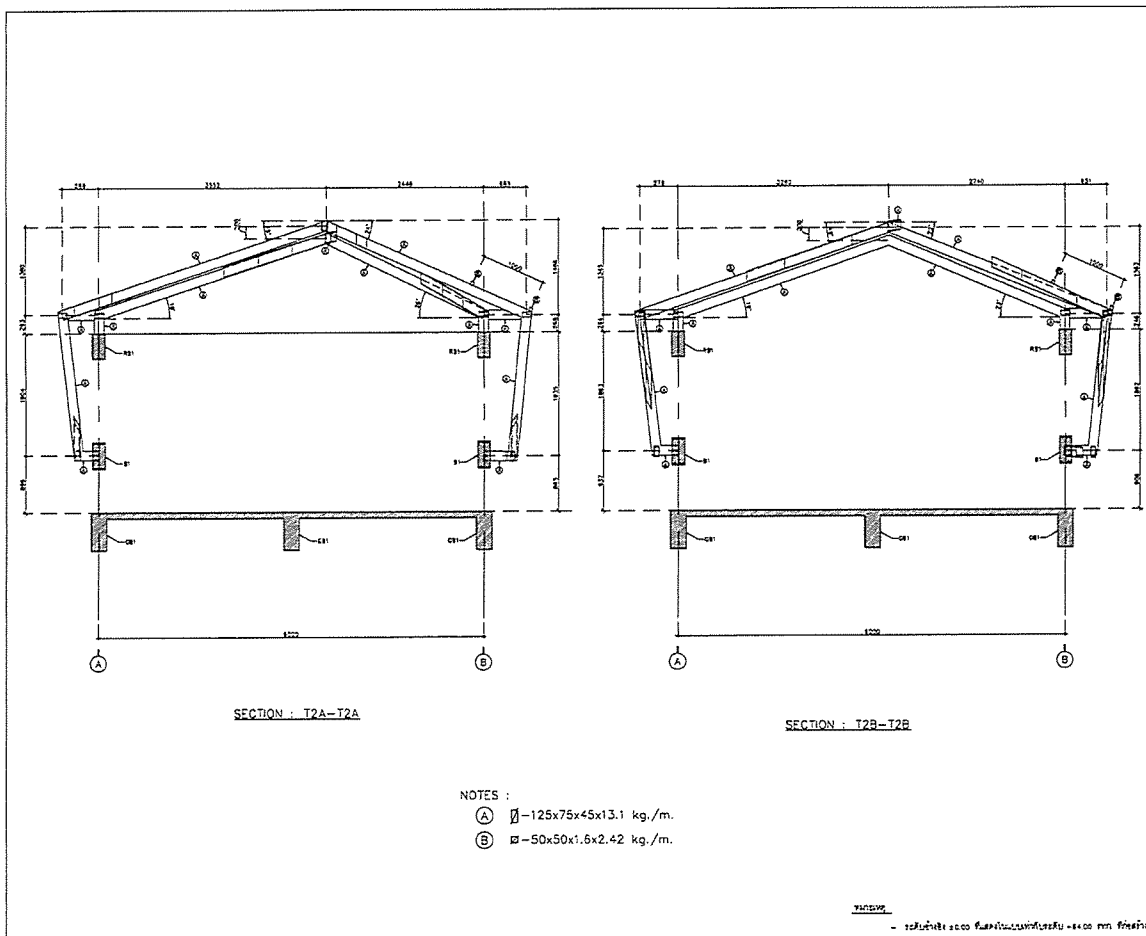

AS-BUILT DRAWING	
DRAWING TITLE : อาคารสำนักงานควบคุม (CONTROL BUILDING)	
DRAWN BY : วิเศษ ขวัญเมือง	
CHECKED BY :	
PAPER SIZE : A1	
PLOT SCALE : 1:25	
DATE : 25/03/64	
DRAWING NO. :	SHEET NO. :
AS-12-ST-1305	



AS-BUILT DRAWING	
DRAWING TITLE : อาคารสำนักงานควบคุม (CONTROL BUILDING)	
DRAWN BY : วิเศษ ขวัญเมือง	
CHECKED BY :	
PAPER SIZE : A1	
PLOT SCALE : 1:25	
DATE : 25/03/64	
DRAWING NO. :	SHEET NO. :
AS-12-ST-1307	

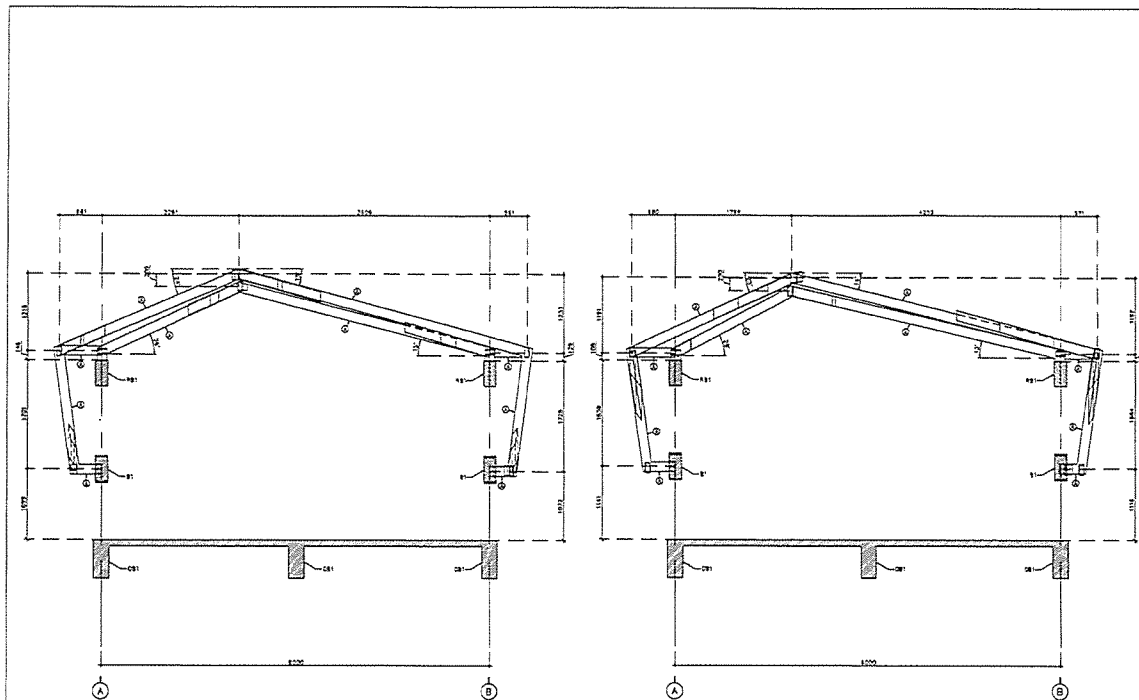

SECTION : T6A-T6A

SECTION : T4B-T4B


NOTES :

- Ⓐ \varnothing -125x75x45x13.1 kg./m.
- Ⓑ \varnothing -50x50x1.6x2.42 kg./m.

REVISION


PROJECT :	
OWNER :	
DESIGNER :	
CONTRACTOR :	
PROJECT MANAGER :	
RESIDENT ENGINEER :	
CONSULTANT :	
STRUCTURAL ENGINEER :	
PROJECT MANAGER :	
RESIDENT ENGINEER :	
AS-BUILT DRAWING	
DRAWING TITLE :	
DRAWN BY :	
CHECKED BY :	
PAPER SIZE : A1	
PLOT SCALE : 1:25	
DATE : 25/03/64	
DRAWING NO. :	SHEET NO. :
AS-12-ST-1308	

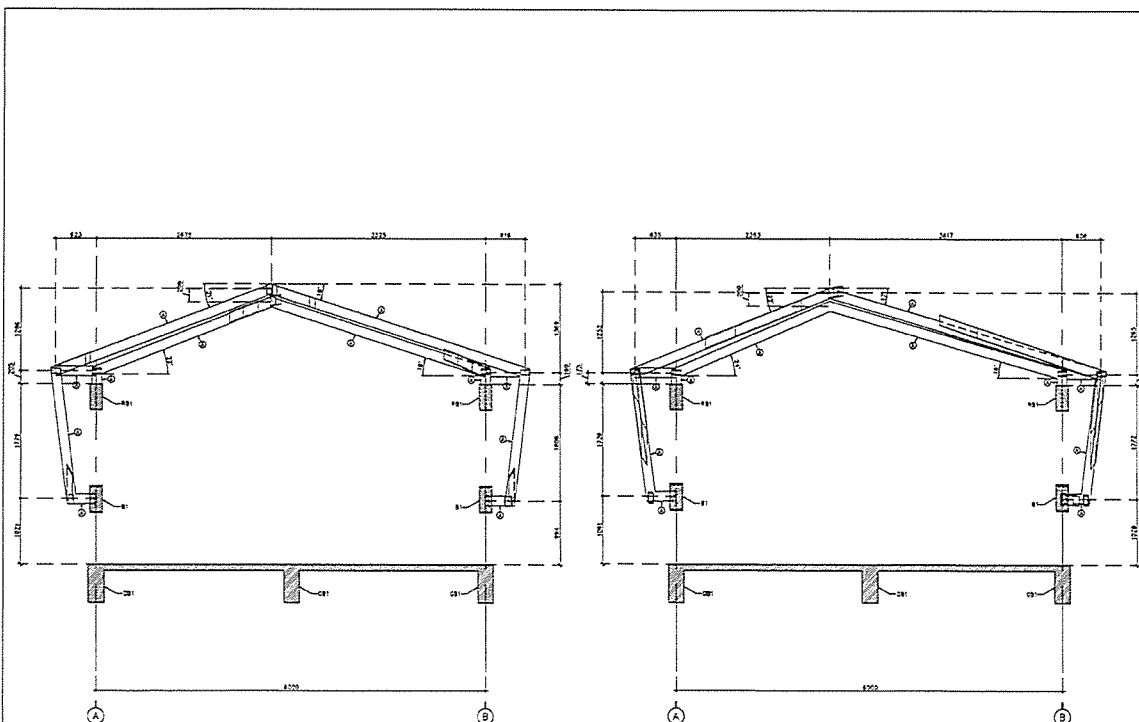

SECTION : T3A-T3A

SECTION : T3B-T3B


NOTES :

- Ⓐ \varnothing -125x75x45x13.1 kg./m.
- Ⓑ \varnothing -50x50x1.6x2.42 kg./m.


REVISION


PROJECT :	
OWNER :	
DESIGNER :	
CONTRACTOR :	
PROJECT MANAGER :	
RESIDENT ENGINEER :	
CONSULTANT :	
STRUCTURAL ENGINEER :	
PROJECT MANAGER :	
RESIDENT ENGINEER :	
AS-BUILT DRAWING	
DRAWING TITLE :	
DRAWN BY :	
CHECKED BY :	
PAPER SIZE : A1	
PLOT SCALE : 1:25	
DATE : 25/03/64	
DRAWING NO. :	SHEET NO. :
AS-12-ST-1309	

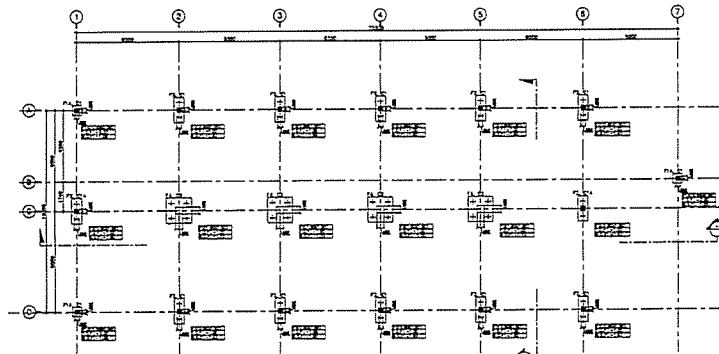

FOOTINGS PLAN
SCALE: 1:100

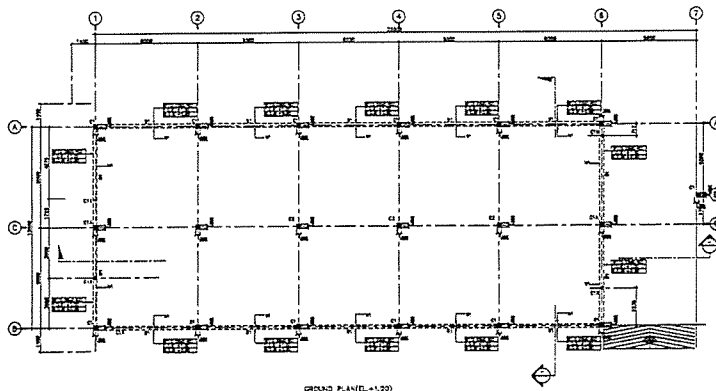


GROUND PLAN (1:100)
SCALE: 1:100


NOTES



PROJECT :	
OWNER :	
DESIGNER :	
CONTRACTOR :	
PROJECT MANAGER :	
RESIDENT ENGINEER :	
CONSULTANT :	
STRUCTURAL ENGINEER :	
PROJECT MANAGER :	
RESIDENT ENGINEER :	
AS-BUILT DRAWING	
DRAWING TITLE :	
DRAWN BY :	
CHECKED BY :	
PAPER SIZE :	
PLOT SCALE :	
DATE :	
DRAWING NO. :	
SHEET NO. :	
AS-12-ST-1401	

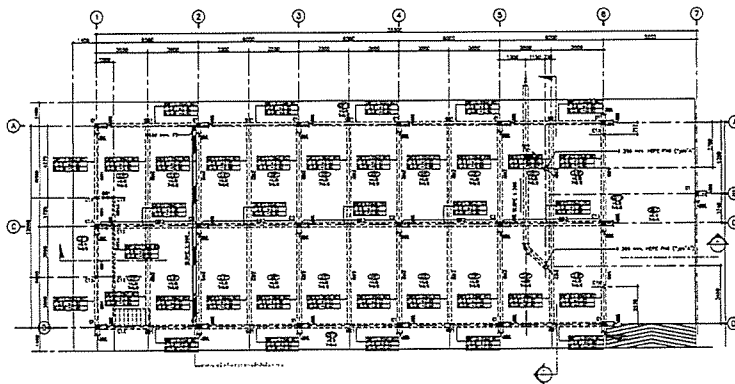

GROUND PLAN (1:100)
SCALE: 1:100

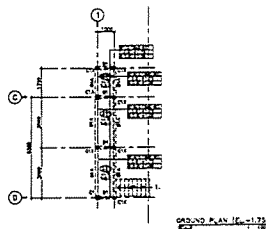

GROUND PLAN (1:100)
SCALE: 1:100

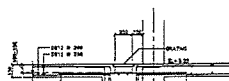


SECTION 1 (Scale 1:100)

NOTES



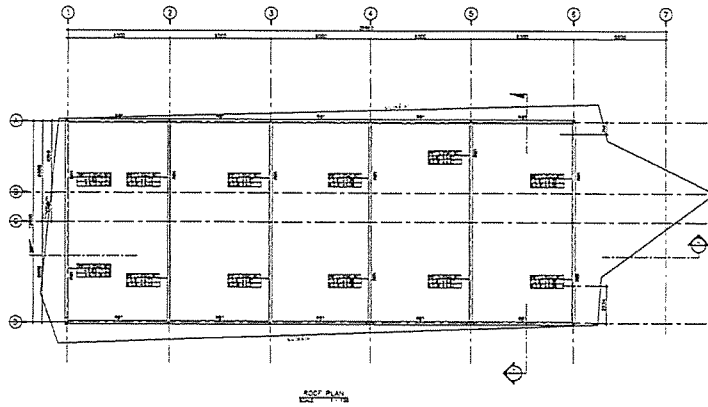



PROJECT :	
OWNER :	
DESIGNER :	
CONTRACTOR :	
PROJECT MANAGER :	
RESIDENT ENGINEER :	
CONSULTANT :	
STRUCTURAL ENGINEER :	
PROJECT MANAGER :	
RESIDENT ENGINEER :	
AS-BUILT DRAWING	
DRAWING TITLE :	
DRAWN BY :	
CHECKED BY :	
PAPER SIZE :	
PLOT SCALE :	
DATE :	
DRAWING NO. :	
SHEET NO. :	
AS-12-ST-1402	



ROOF PLAN
SCALE: 1:100



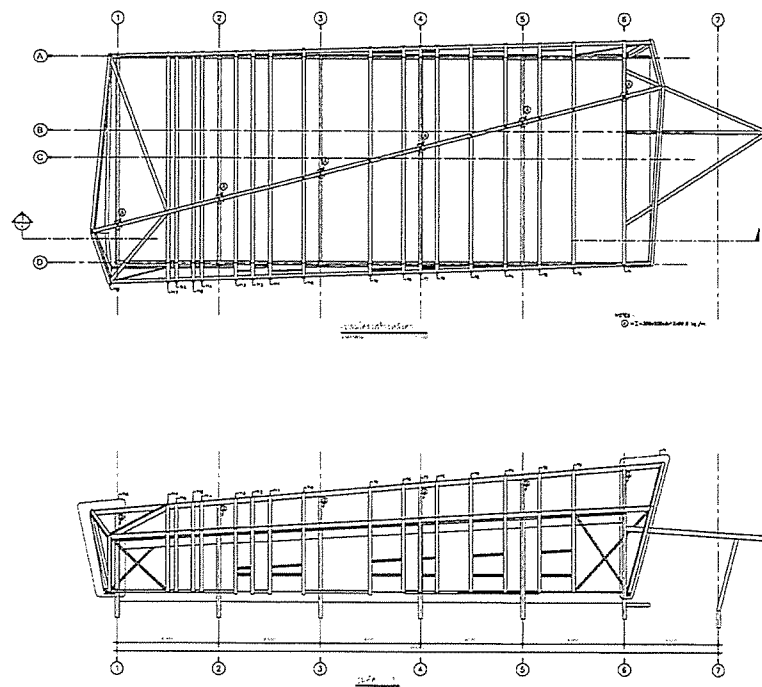

NOTE: - REFERENCE TO THE ARCHITECTURAL DRAWING - 1000 mm. 1/100


PROJECT :	
OWNER :	
	
DESIGNER :	
	
CONTRACTOR :	
	
PROJECT MANAGER :	
RESIDENT ENGINEER :	
CONSULTANT :	
	
STRUCTURAL ENGINEER :	
PROJECT MANAGER :	
RESIDENT ENGINEER :	
AS-BUILT DRAWING	
DRAWING TITLE :	
CHECKED BY :	
PAPER SIZE : A1	
PLOT SCALE : 1:100	
DATE : 25/03/64	
DRAWING NO. :	SHEET NO. :
AS-12-ST-1403	




Side Elevation
SCALE: 1:100

NOTE: - REFERENCE TO THE ARCHITECTURAL DRAWING - 1000 mm. 1/100


PROJECT :	
OWNER :	
	
DESIGNER :	
	
CONTRACTOR :	
	
PROJECT MANAGER :	
RESIDENT ENGINEER :	
CONSULTANT :	
	
STRUCTURAL ENGINEER :	
PROJECT MANAGER :	
RESIDENT ENGINEER :	
AS-BUILT DRAWING	
DRAWING TITLE :	
CHECKED BY :	
PAPER SIZE : A1	
PLOT SCALE : 1:100	
DATE : 25/03/64	
DRAWING NO. :	SHEET NO. :
AS-12-ST-1404	

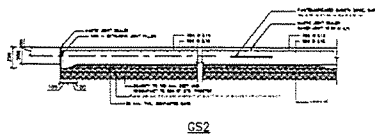


GS2

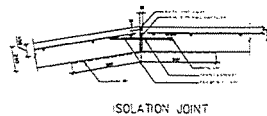


ISOLATION JOINT

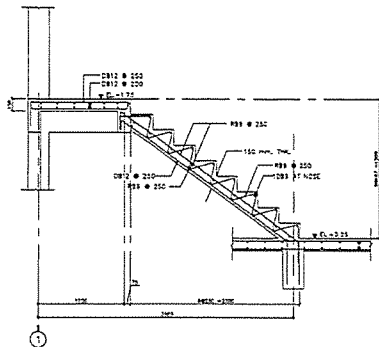

แบบขยายบันได 14ST-01

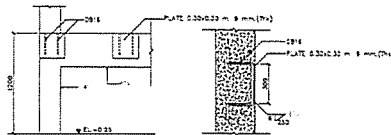


แบบขยายงานติดตั้งแผ่นเหล็ก (เสา, ทาน)

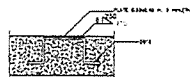


แบบขยายงานติดตั้งแผ่นเหล็ก (คานรับหลังคา)


PROJECT :	
โครงการพัฒนาระบบสาธารณูปโภคและ สิ่งอำนวยความสะดวก บริเวณโครงการ 14ST-01	
OWNER :	
DESIGNER :	
CONTRACTOR :	
PROJECT MANAGER :	
RESIDENT ENGINEER :	
CONSULTANT :	
STRUCTURAL ENGINEER :	
PROJECT MANAGER :	
RESIDENT ENGINEER :	
AS-BUILT DRAWING	
DRAWING TITLE :	
อาคารประกอบเครื่องจักร (MACHINERY BUILDING)	
DRAWN BY :	
CHECKED BY :	
PAPER SIZE : A1	
PLOT SCALE : 1:20	
DATE : 25/03/64	
DRAWING NO. :	SHEET NO. :
AS-12-ST-1407	

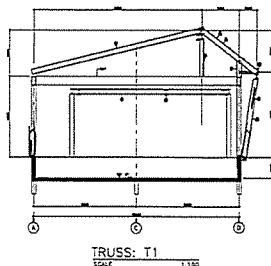


TRUSS: T1
SCALE 1:100

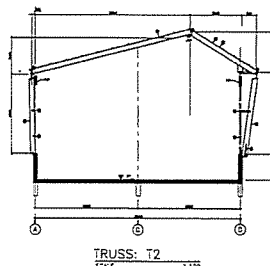

TRUSS: T2
SCALE 1:100

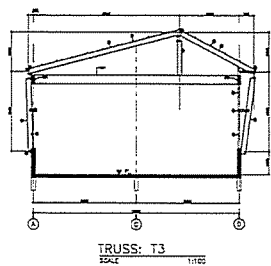

TRUSS: T3
SCALE 1:100

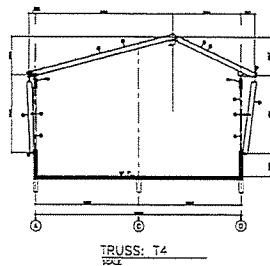


TRUSS: T4
SCALE 1:100



หมายเหตุ

- วัสดุที่ใช้ 20.00 กิโลกรัมต่อตารางเมตร - 24.00 กก. ต่อตารางเมตร


PROJECT :	
โครงการพัฒนาระบบสาธารณูปโภคและ สิ่งอำนวยความสะดวก บริเวณโครงการ 14ST-01	
OWNER :	
DESIGNER :	
CONTRACTOR :	
PROJECT MANAGER :	
RESIDENT ENGINEER :	
CONSULTANT :	
STRUCTURAL ENGINEER :	
PROJECT MANAGER :	
RESIDENT ENGINEER :	
AS-BUILT DRAWING	
DRAWING TITLE :	
อาคารประกอบเครื่องจักร (MACHINERY BUILDING)	
DRAWN BY :	
CHECKED BY :	
PAPER SIZE : A1	
PLOT SCALE : 1:100	
DATE : 25/03/64	
DRAWING NO. :	SHEET NO. :
AS-12-ST-1408	

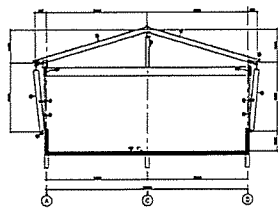


TRUSS: T9
SCALE 1:100

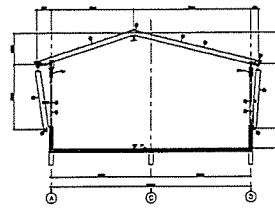

TRUSS: T10
SCALE 1:100

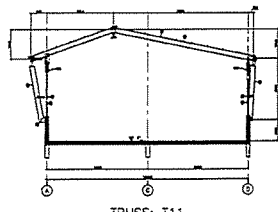

TRUSS: T11
SCALE 1:100

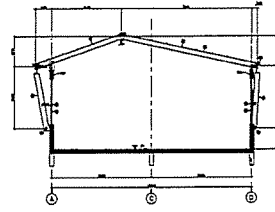


TRUSS: T12
SCALE 1:100

- NOTE:


DATE: 25/03/64

AS-12-ST-1410


PROJECT :	
OWNER :	
DESIGNER :	
CONTRACTOR :	
PROJECT MANAGER :	
RESIDENT ENGINEER :	
CONSULTANT :	
STRUCTURAL ENGINEER :	
PROJECT MANAGER :	
RESIDENT ENGINEER :	
AS-BUILT DRAWING	
DRAWING TITLE :	
DRAWN BY :	
CHECKED BY :	
PAPER SIZE : A1	
PLOT SCALE : 1:100	
DATE : 25/03/64	
DRAWING NO. :	SHEET NO. :
AS-12-ST-1410	

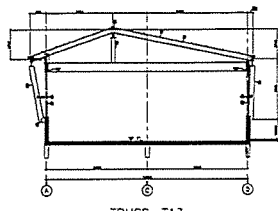


TRUSS: T13
SCALE 1:100

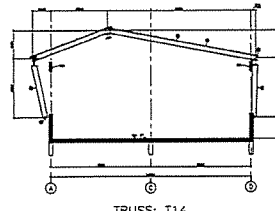

TRUSS: T14
SCALE 1:100

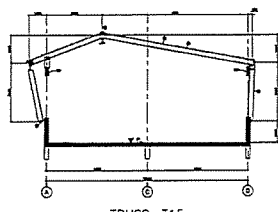

TRUSS: T15
SCALE 1:100

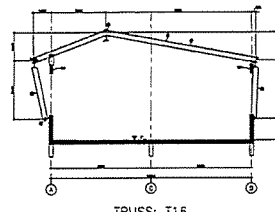


TRUSS: T16
SCALE 1:100

- NOTE:


DATE: 25/03/64

AS-12-ST-1411


PROJECT :	
OWNER :	
DESIGNER :	
CONTRACTOR :	
PROJECT MANAGER :	
RESIDENT ENGINEER :	
CONSULTANT :	
STRUCTURAL ENGINEER :	
PROJECT MANAGER :	
RESIDENT ENGINEER :	
AS-BUILT DRAWING	
DRAWING TITLE :	
DRAWN BY :	
CHECKED BY :	
PAPER SIZE : A1	
PLOT SCALE : 1:100	
DATE : 25/03/64	
DRAWING NO. :	SHEET NO. :
AS-12-ST-1411	

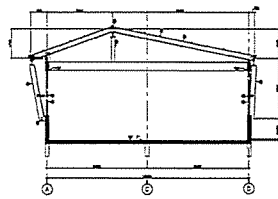


TRUSS: T13
SCALE 1:100

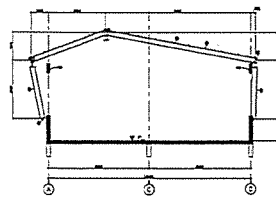

TRUSS: T14
SCALE 1:100

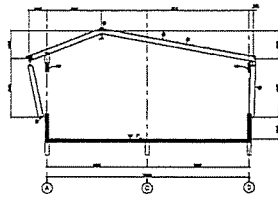

TRUSS: T15
SCALE 1:100

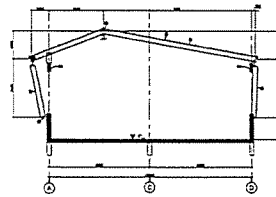


TRUSS: T16
SCALE 1:100

- NOTE:



PROJECT :	
INDUSTRIAL ZONE DEVELOPMENT PROJECT	
OWNER :	
DESIGNER :	
CONTRACTOR :	
PROJECT MANAGER :	
RESIDENT ENGINEER :	
CONSULTANT :	
STRUCTURAL ENGINEER :	
PROJECT MANAGER :	
RESIDENT ENGINEER :	
AS-BUILT DRAWING	
DRAWING TITLE :	
DRAWN BY : WISDOM ENGINEERING	
CHECKED BY :	
PAPER SIZE : A1	
PLOT SCALE : 1:100	
DATE : 25/03/18	
DRAWING NO. :	SHEET NO. :
AS-12-ST-1411	

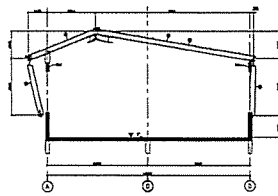

TRUSS: T17
SCALE 1:100

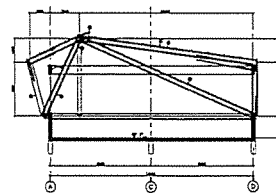


TRUSS: T18
SCALE 1:100


PROJECT :	
INDUSTRIAL ZONE DEVELOPMENT PROJECT	
OWNER :	
DESIGNER :	
CONTRACTOR :	
PROJECT MANAGER :	
RESIDENT ENGINEER :	
CONSULTANT :	
STRUCTURAL ENGINEER :	
PROJECT MANAGER :	
RESIDENT ENGINEER :	
AS-BUILT DRAWING	
DRAWING TITLE :	
DRAWN BY : WISDOM ENGINEERING	
CHECKED BY :	
PAPER SIZE : A1	
PLOT SCALE : 1:100	
DATE : 25/03/18	
DRAWING NO. :	SHEET NO. :
AS-12-ST-1412	

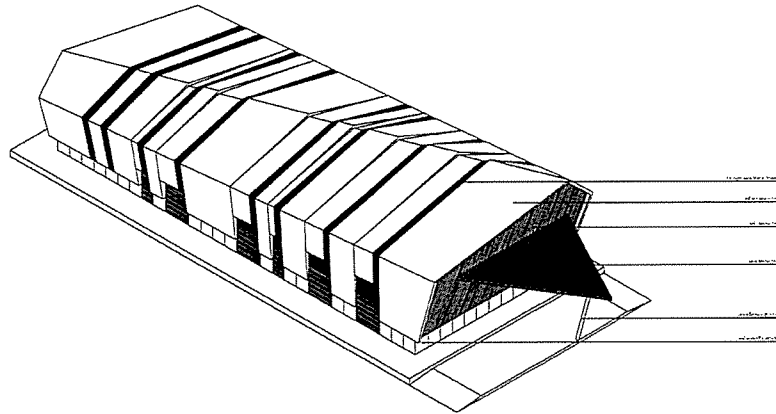


ISOMETRIC
TYPE 1/2

PROJECT :	
OWNER :	
DESIGNER :	
CONTRACTOR :	
PROJECT MANAGER :	
RESIDENT ENGINEER :	
CONSULTANT :	
STRUCTURAL ENGINEER :	
PROJECT MANAGER :	
RESIDENT ENGINEER :	
AS-BUILT DRAWING	
DRAWING TITLE :	
DRAWN BY :	
CHECKED BY :	
PAPER SIZE :	
PLOT SCALE :	
DATE :	
DRAWING NO. :	SHEET NO. :
AS-12-ST-1413	

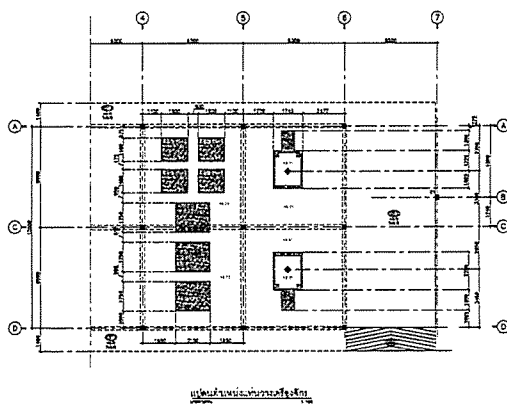



PROJECT :	
OWNER :	
DESIGNER :	
CONTRACTOR :	
PROJECT MANAGER :	
RESIDENT ENGINEER :	
CONSULTANT :	
STRUCTURAL ENGINEER :	
PROJECT MANAGER :	
RESIDENT ENGINEER :	
AS-BUILT DRAWING	
DRAWING TITLE :	
DRAWN BY :	
CHECKED BY :	
PAPER SIZE :	
PLOT SCALE :	
DATE :	
DRAWING NO. :	SHEET NO. :
AS-12-ST-1414	

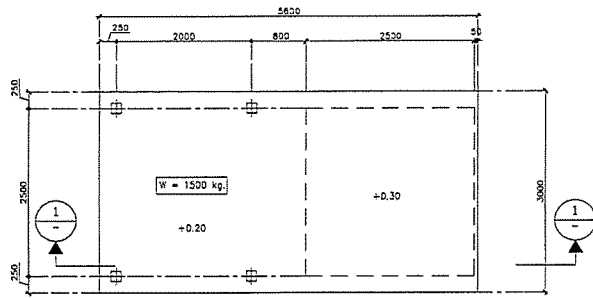



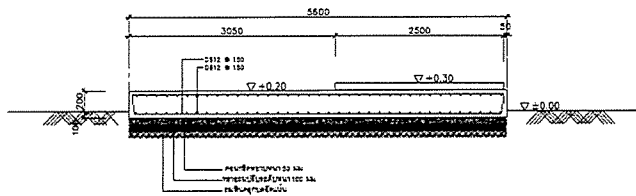


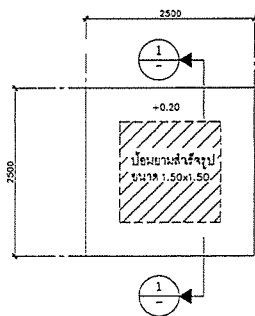
BOOSTER PUMP & WATER STORAGE TANK
มาตราส่วน 1:50




รูปตัด 1-1
มาตราส่วน 1:50

หมายเหตุ - ระดับพื้น 0.00 คือระดับหน้าท่อน้ำดิบ +0.00 70% ที่สถานี

PROJECT :	
โครงการพัฒนาระบบจ่ายน้ำประปาในพื้นที่ พัฒนาอุตสาหกรรม อ.เมือง จ.ขอนแก่น 2564	
OWNER :	
 องค์การอุตสาหกรรมพัฒนาเมือง INDUSTRIAL ESTATE AUTHORITY OF THAILAND	
DESIGNER :	
CONTRACTOR :	
 P.T.A. CONSTRUCTION CO., LTD. บริษัท พี.ที.เอ.คอนสตรัคชั่น จำกัด	
PROJECT MANAGER :	
นายวิชาญ ชัยวัฒน์	
RESIDENT ENGINEER :	
CONSULTANT :	
STRUCTURAL ENGINEER :	
PROJECT MANAGER :	
นายวิชาญ ชัยวัฒน์	
RESIDENT ENGINEER :	
AS-BUILT DRAWING	
DRAWING TITLE :	
BOOSTER PUMP & WATER STORAGE TANK	
DRAWN BY : นายวิชาญ ชัยวัฒน์	
CHECKED BY :	
CHECKED BY :	
PAPER SIZE : A1	
PLOT SCALE : 1:25	
DATE : 25/03/64	
DRAWING NO. :	SHEET NO. :
AS-12-ST-1701	






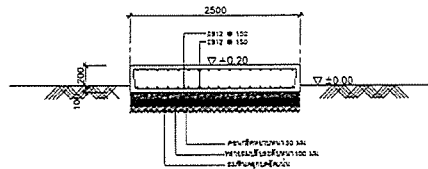


แปลนขยายแท่นป้อนน้ำ
มาตราส่วน 1:25




รูปตัด 1-1
มาตราส่วน 1:25

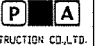หมายเหตุ - ระดับพื้น 0.00 คือระดับหน้าท่อน้ำดิบ +0.00 70% ที่สถานี


PROJECT :	
โครงการพัฒนาระบบจ่ายน้ำประปาในพื้นที่ พัฒนาอุตสาหกรรม อ.เมือง จ.ขอนแก่น 2564	
OWNER :	
 องค์การอุตสาหกรรมพัฒนาเมือง INDUSTRIAL ESTATE AUTHORITY OF THAILAND	
DESIGNER :	
CONTRACTOR :	
 P.T.A. CONSTRUCTION CO., LTD. บริษัท พี.ที.เอ.คอนสตรัคชั่น จำกัด	
PROJECT MANAGER :	
นายวิชาญ ชัยวัฒน์	
RESIDENT ENGINEER :	
CONSULTANT :	
STRUCTURAL ENGINEER :	
PROJECT MANAGER :	
นายวิชาญ ชัยวัฒน์	
RESIDENT ENGINEER :	
AS-BUILT DRAWING	
DRAWING TITLE :	
แปลนขยายแท่นป้อนน้ำ	
DRAWN BY : นายวิชาญ ชัยวัฒน์	
CHECKED BY :	
CHECKED BY :	
PAPER SIZE : A1	
PLOT SCALE : 1:100	
DATE : 25/03/64	
DRAWING NO. :	SHEET NO. :
AS-12-ST-1801	

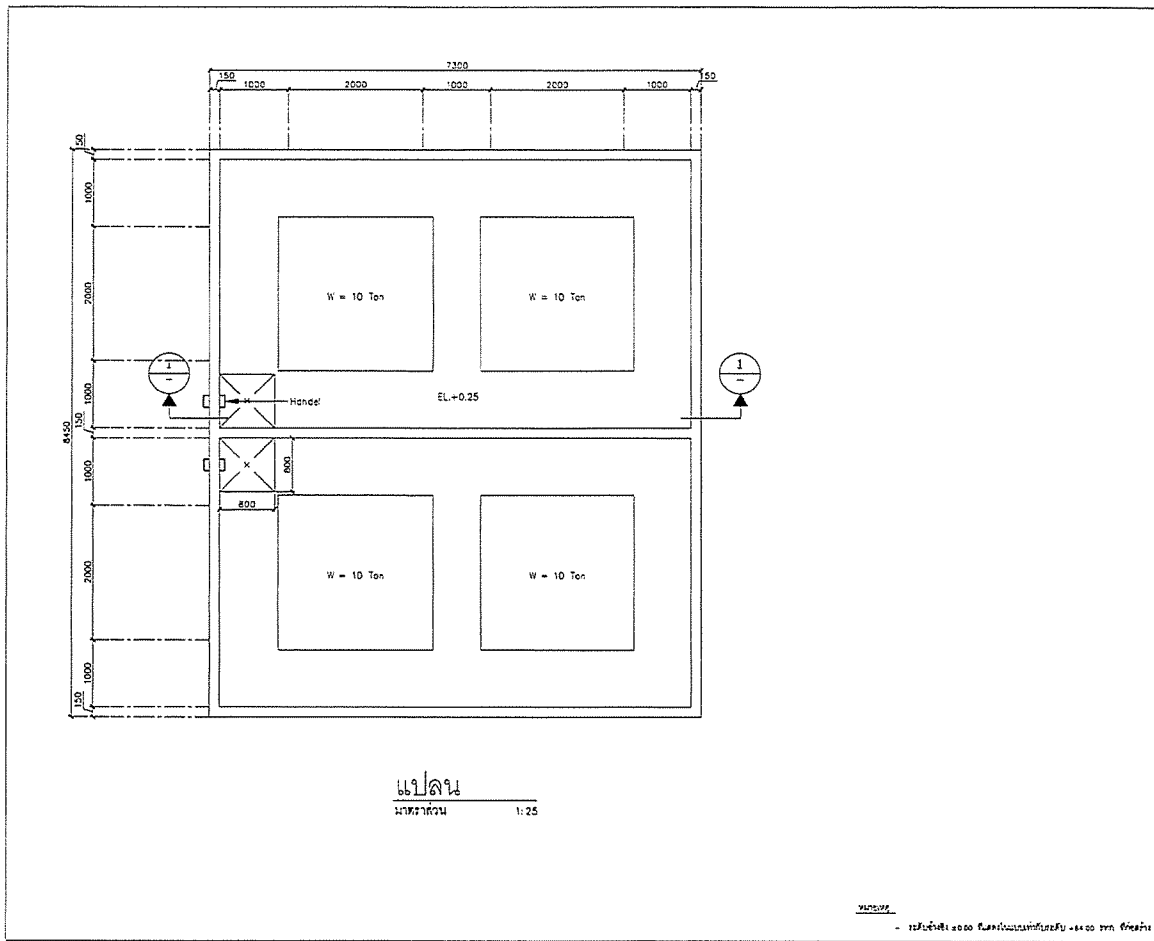


CONTRACTOR :	P.T.A. CONSTRUCTION CO., LTD.
RESIDENT ENGINEER :	
STRUCTURAL ENGINEER :	
RESIDENT ENGINEER :	
AS-BUILT DRAWING	
DRAWING TITLE :	CHEMICAL BUND
CHECKED BY :	
CHECKED BY :	
PAPER SIZE :	A1
PLOT SCALE :	1:25
DATE :	25/03/64
DRAWING NO. :	SHEET NO. :
AS-12-ST-1801	

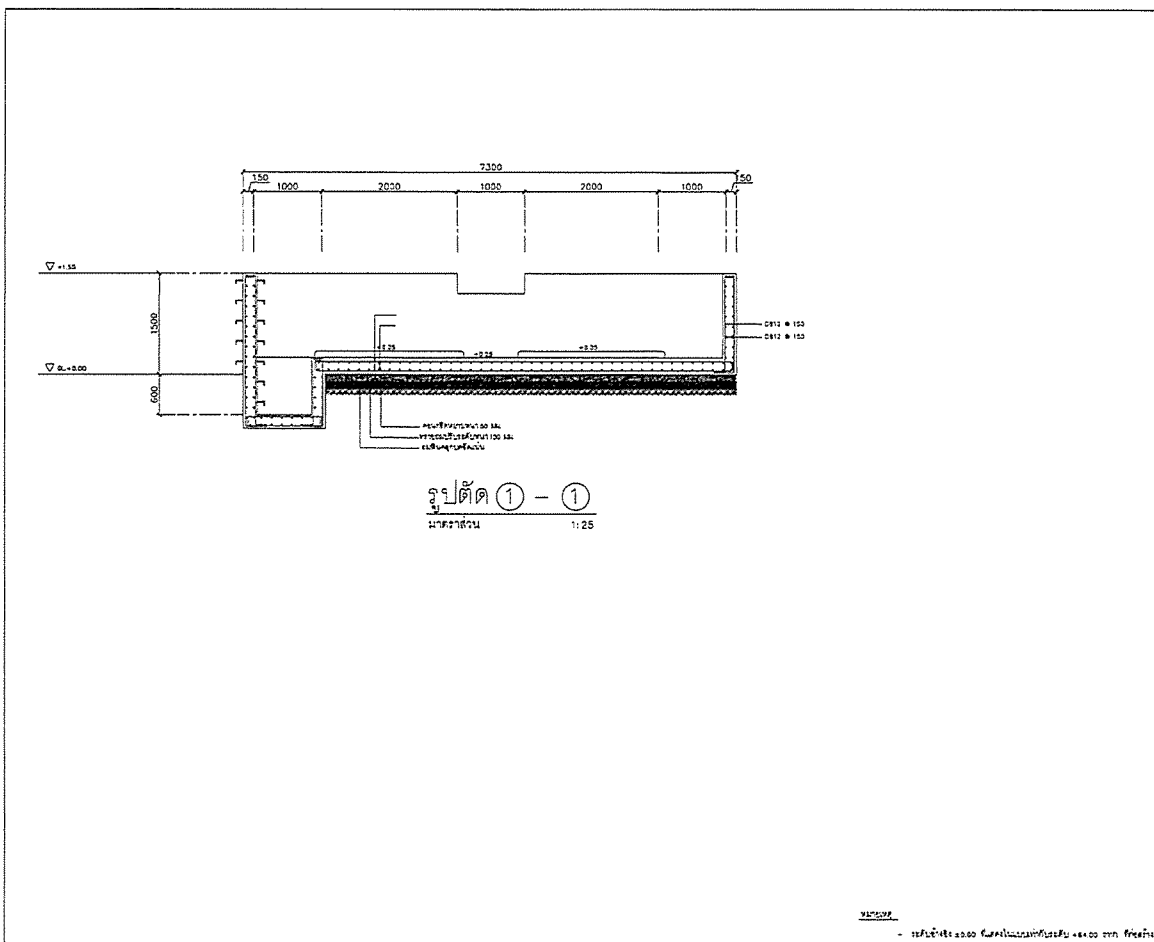





CONTRACTOR :	P.T.A. CONSTRUCTION CO., LTD.
RESIDENT ENGINEER :	
STRUCTURAL ENGINEER :	
RESIDENT ENGINEER :	
AS-BUILT DRAWING	
DRAWING TITLE :	CHEMICAL BUND
CHECKED BY :	
CHECKED BY :	
PAPER SIZE :	A1
PLOT SCALE :	1:25
DATE :	25/03/64
DRAWING NO. :	SHEET NO. :
AS-12-ST-1802	

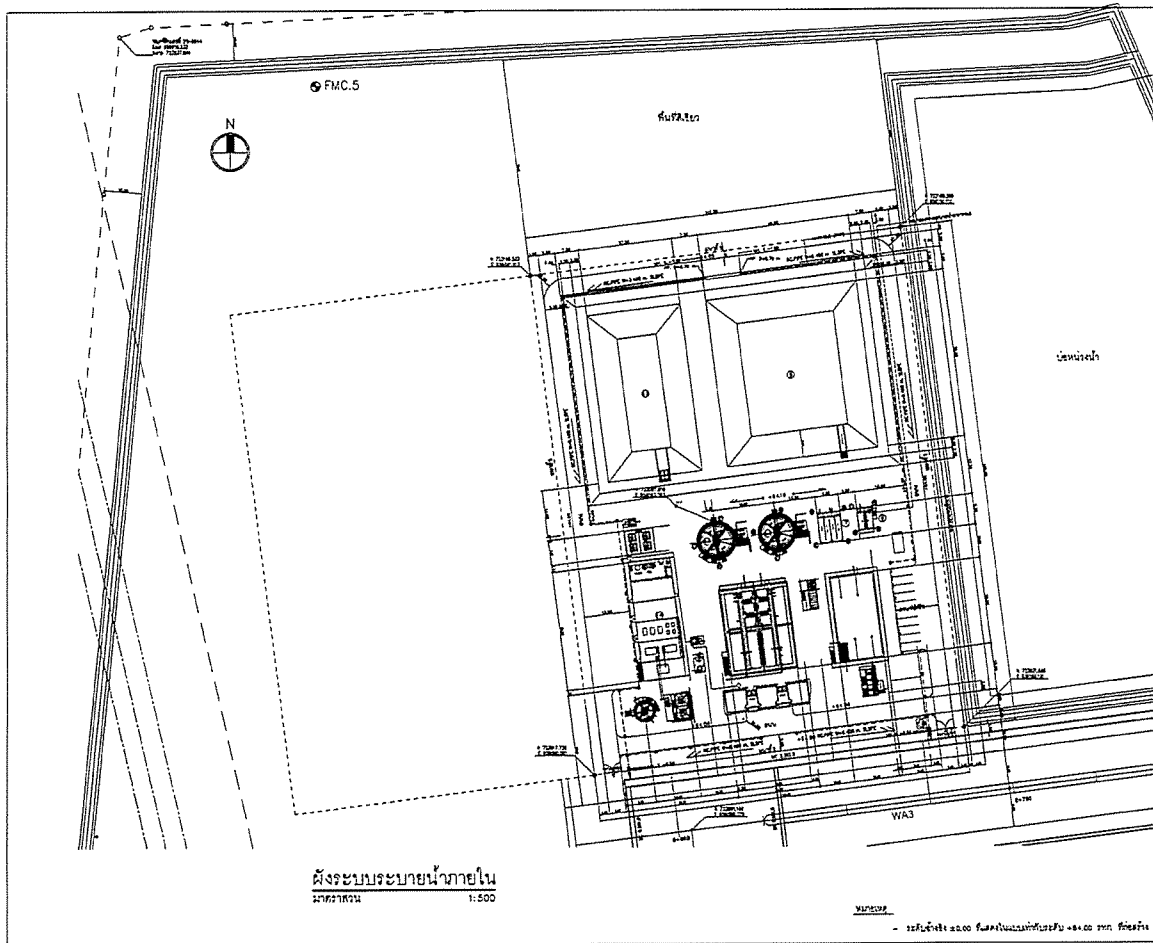

PROJECT :	
CONTRACTOR :	
P.T.A. CONSTRUCTION CO., LTD. บริษัท พี.ที.เอส. จำกัด	
PROJECT MANAGER :	
นายวิชาญ ชื่นชูเกียรติ	
RESIDENT ENGINEER :	
CONSULTANT :	
STRUCTURAL ENGINEER :	
PROJECT MANAGER :	
นายวิชาญ ชื่นชูเกียรติ	
RESIDENT ENGINEER :	
AS-BUILT DRAWING	
DRAWING TITLE :	
แบบผังระบบระบายน้ำภายใน (โรงบ่มน้ำดื่ม)	
DRAWN BY : นายวิชาญ ชื่นชูเกียรติ	
CHECKED BY :	
PAPER SIZE : A1	
PLOT SCALE : 1:500	
DATE : 25/03/64	
DRAWING NO. : SHEET NO. :	
AS-12-ST-2001	

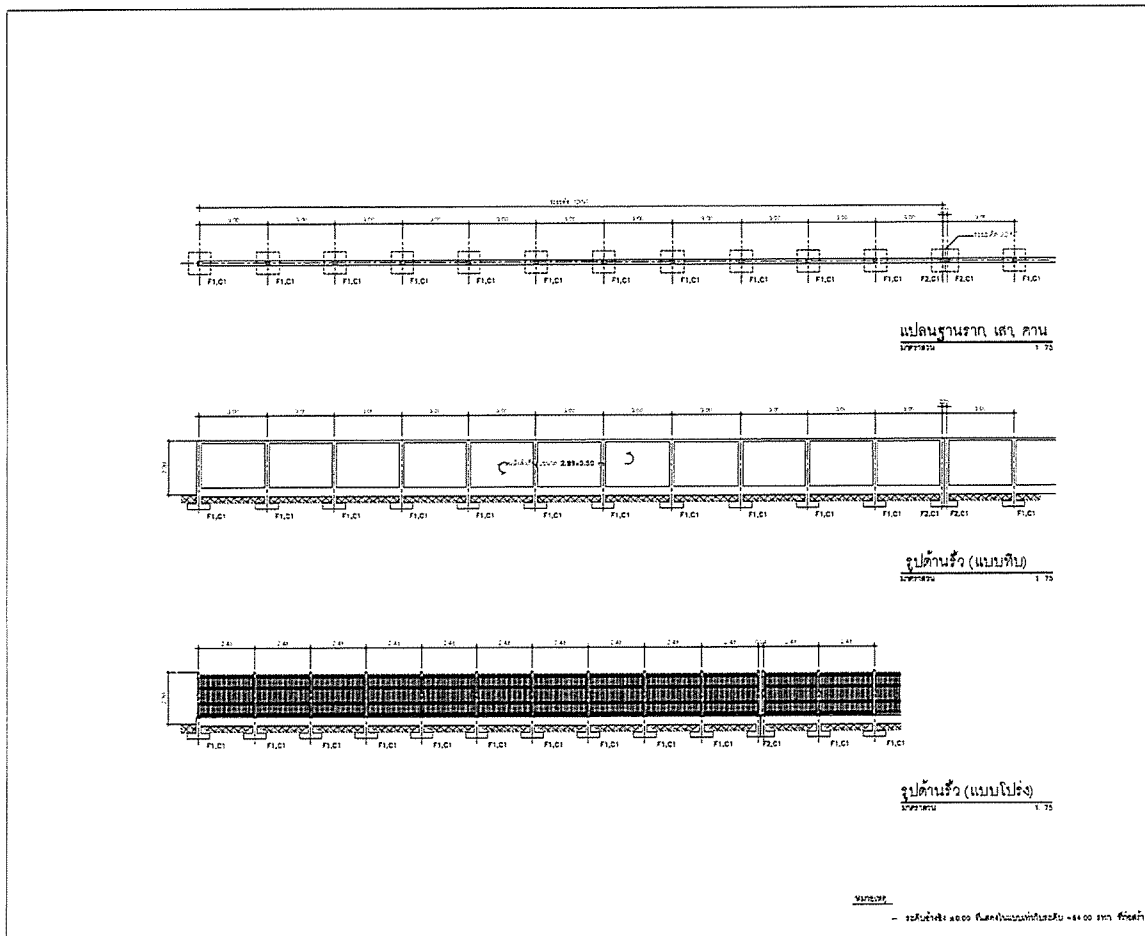

PROJECT :	
CONTRACTOR :	
P.T.A. CONSTRUCTION CO., LTD. บริษัท พี.ที.เอส. จำกัด	
PROJECT MANAGER :	
นายวิชาญ ชื่นชูเกียรติ	
RESIDENT ENGINEER :	
CONSULTANT :	
STRUCTURAL ENGINEER :	
PROJECT MANAGER :	
นายวิชาญ ชื่นชูเกียรติ	
RESIDENT ENGINEER :	
AS-BUILT DRAWING	
DRAWING TITLE :	
แบบแปลนฐานราก (โรงบ่มน้ำดื่ม)	
DRAWN BY : นายวิชาญ ชื่นชูเกียรติ	
CHECKED BY :	
PAPER SIZE : A1	
PLOT SCALE : 1:75	
DATE : 25/03/64	
DRAWING NO. : SHEET NO. :	
AS-12-ST-2002	

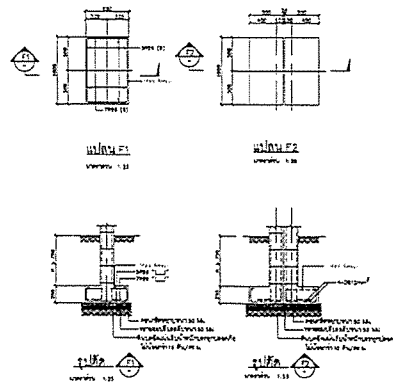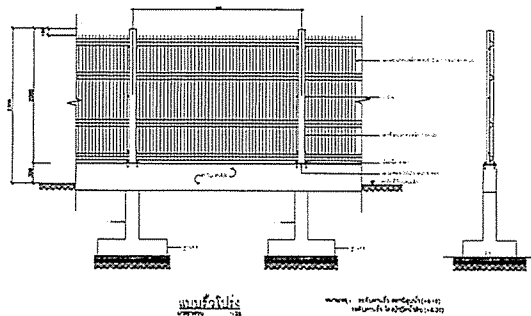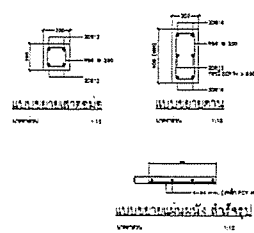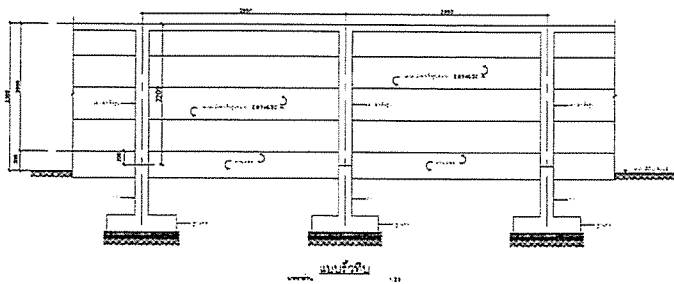


PAPER SIZE : A1

PLOT SCALE : 1:25


DATE : 25/03/64

DRAWING NO. : SHEET NO. :
AS-12-ST-2003

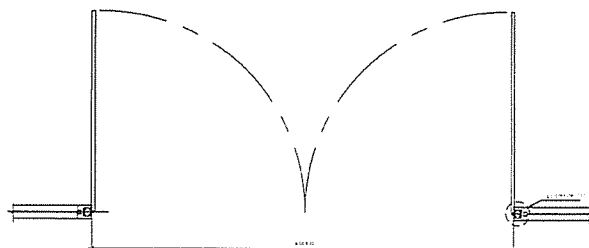


แปลน
ขนาด 1:25


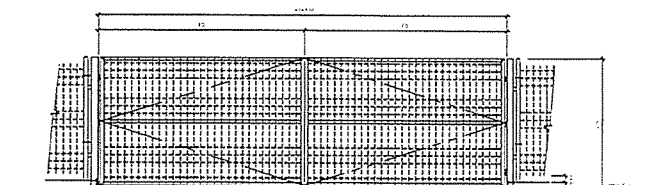

รูปด้าน
ขนาด 1:25

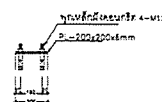

แบบขยาย "1" การยึดเสาประตูดู


PAPER SIZE : A1


PLOT SCALE : 1:25

DATE : 25/03/64


DRAWING NO. : SHEET NO. :
AS-12-ST-2004

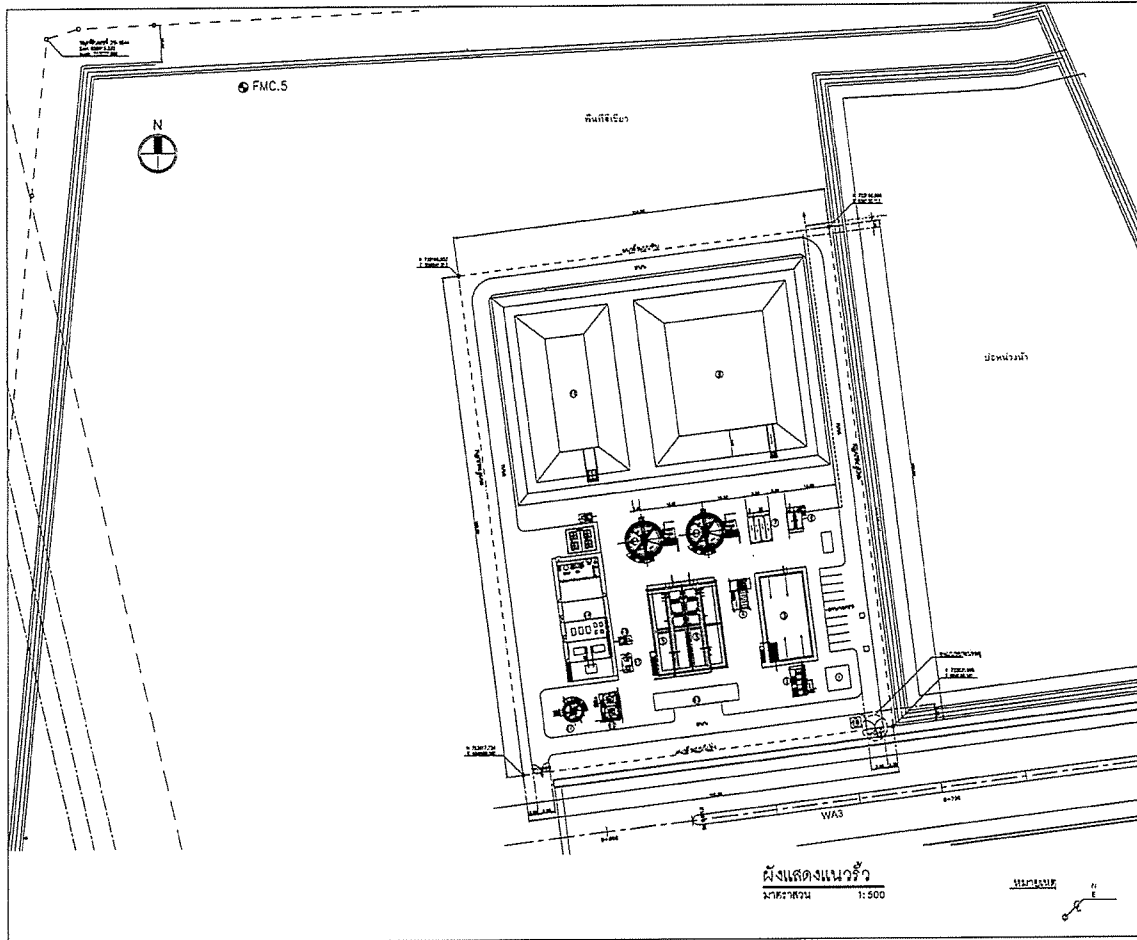


AS-BUILT DRAWING	
DRAWN BY : นายวิชาญ ชื่นชูเกียรติ	
CHECKED BY :	
PAPER SIZE : A1	
PLOT SCALE : 1:500	
DATE : 25/03/64	
DRAWING NO. :	SHEET NO. :
AS-12-ST-2001	

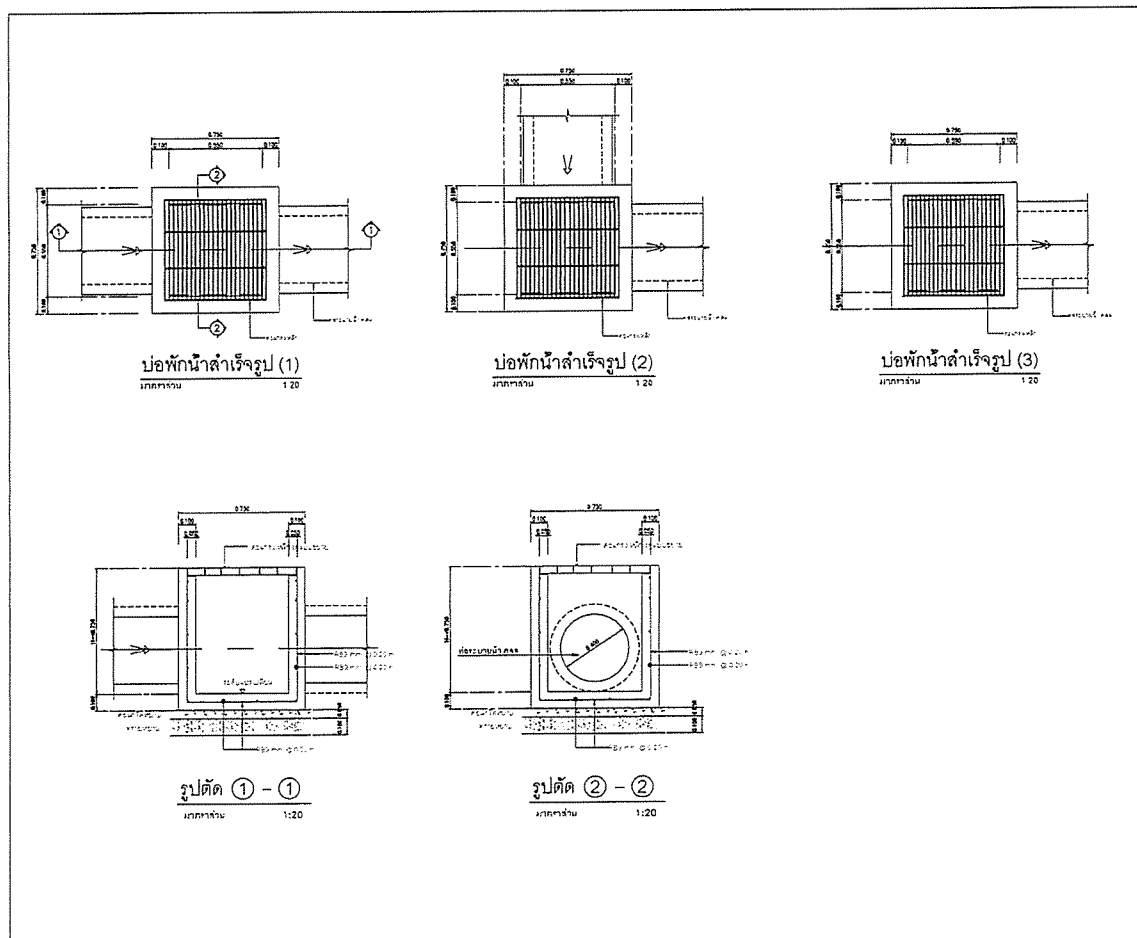


DRAWN BY : นายวิชาญ ชื่นชูเกียรติ	
CHECKED BY :	
PAPER SIZE : A1	
PLOT SCALE : 1:10	
DATE : 25/03/64	
DRAWING NO. :	SHEET NO. :
AS-11-ST-2102	

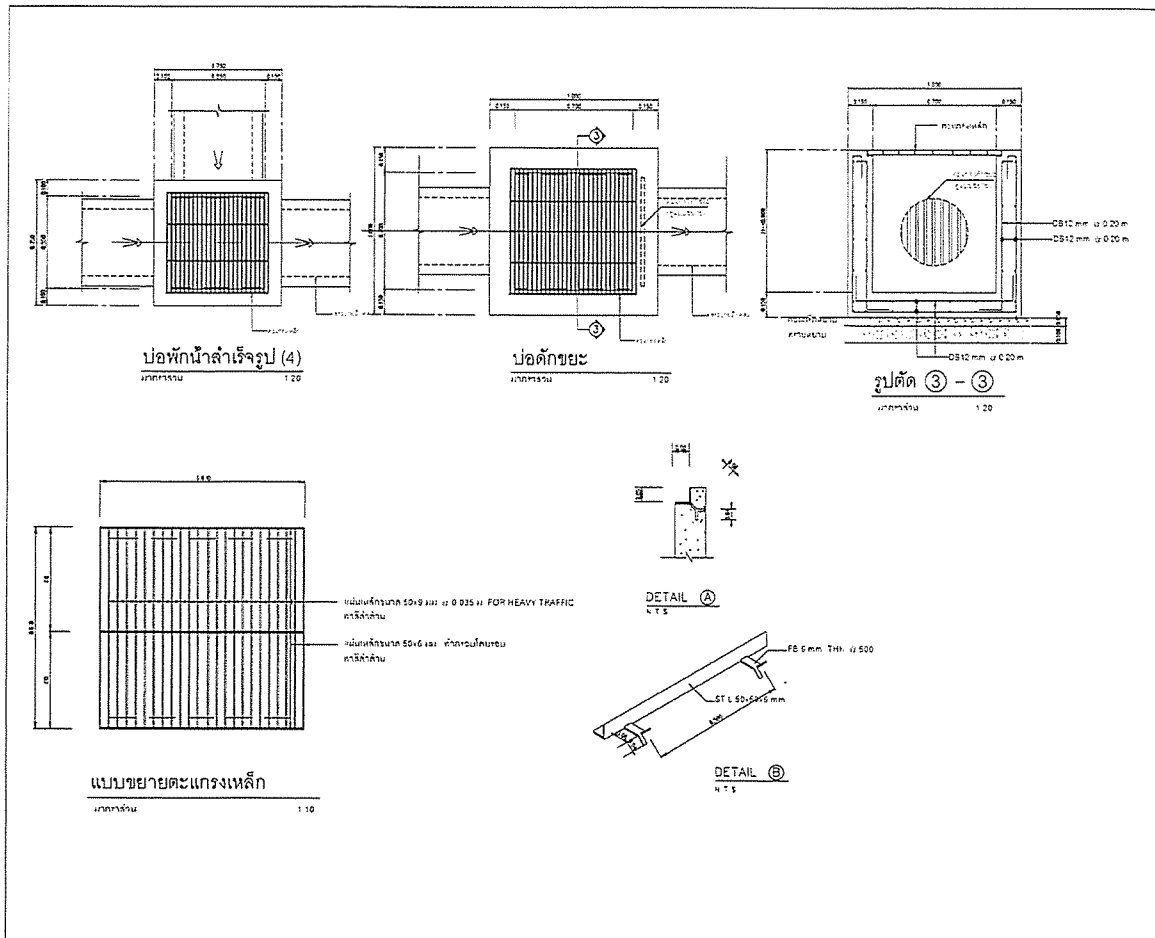



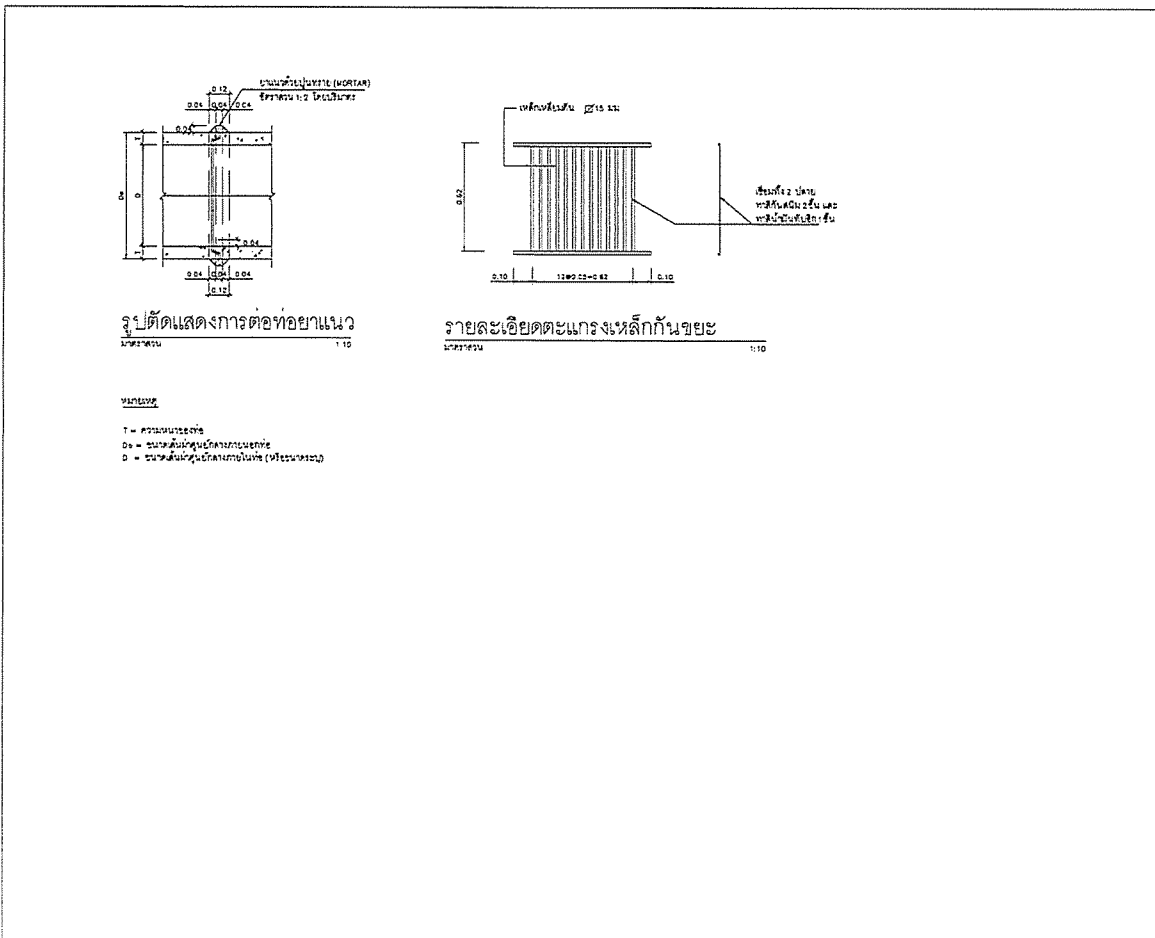


CHECKED BY :	
PAPER SIZE :	A1
PLOT SCALE :	1:10
DATE :	25/03/64
DRAWING NO. :	
SHEET NO. :	
AS-12-ST-2103	

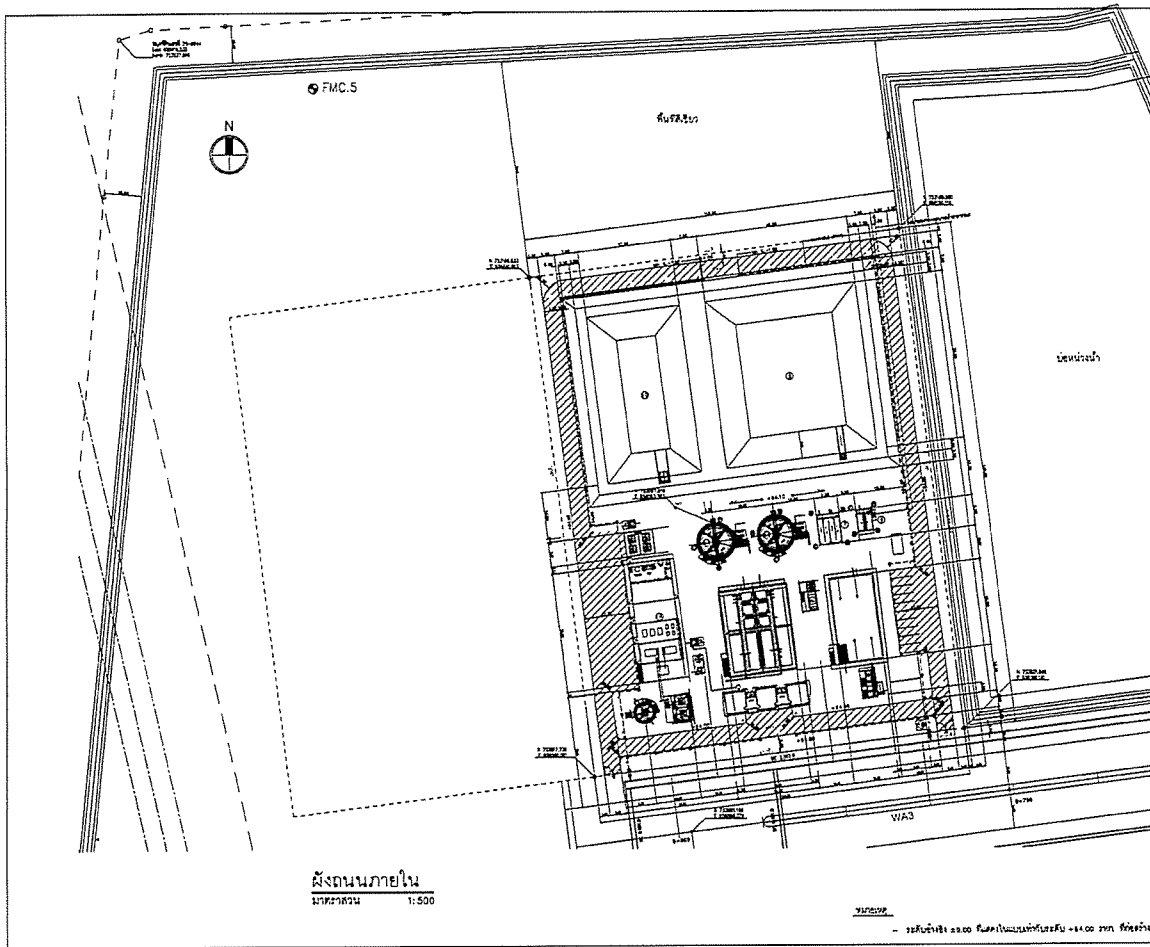






CHECKED BY :	
PAPER SIZE :	A1
PLOT SCALE :	1:10
DATE :	25/03/64
DRAWING NO. :	
SHEET NO. :	
AS-12-ST-2104	

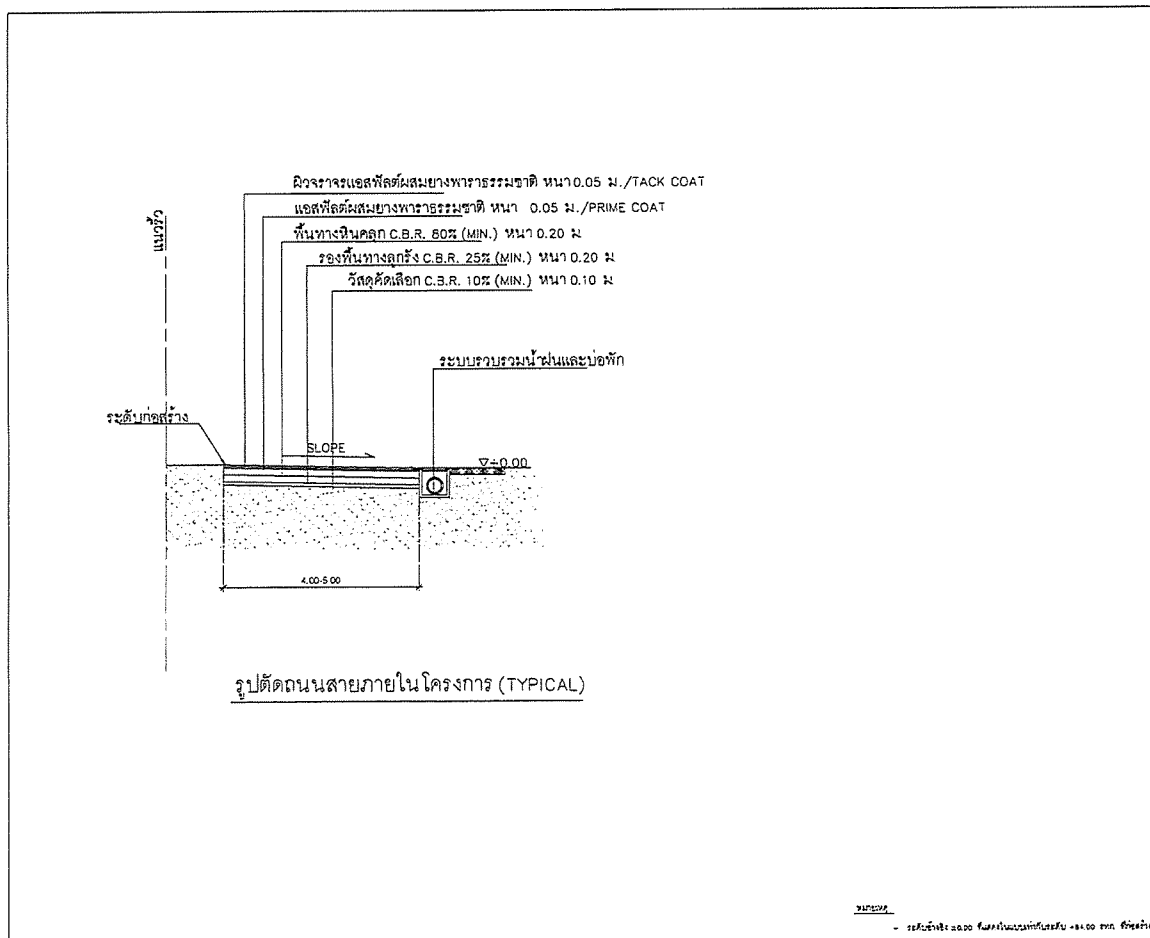


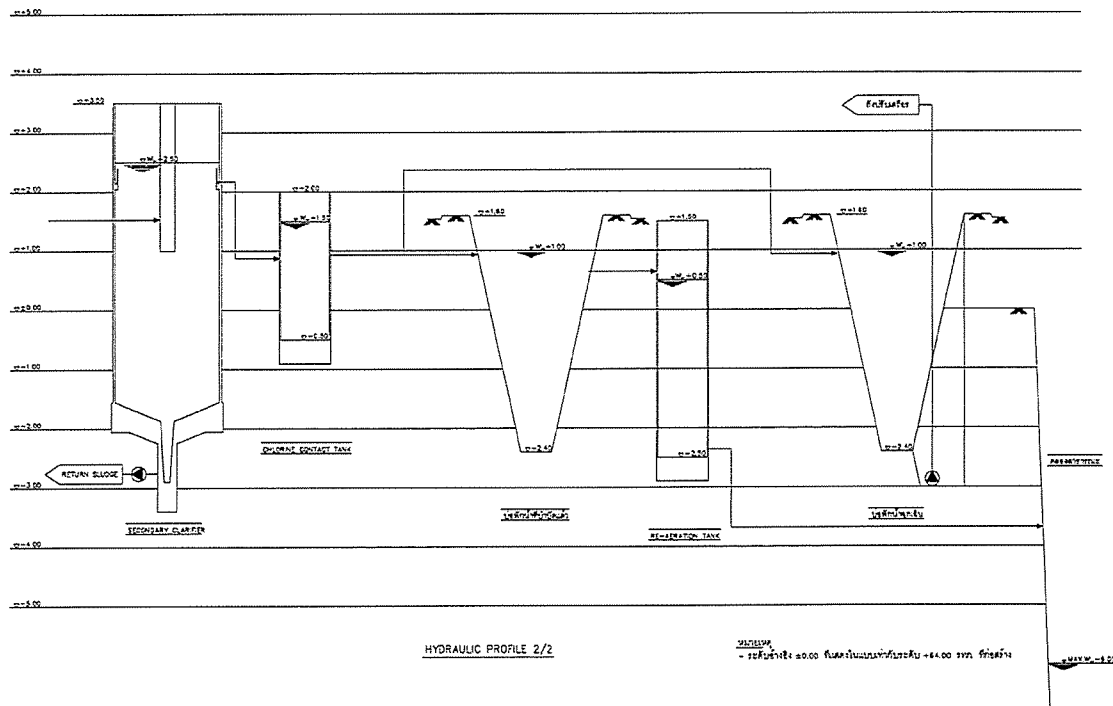

PROJECT :	
OWNER :	
DESIGNER :	
CONTRACTOR :	
PROJECT MANAGER :	
RESIDENT ENGINEER :	
CONSULTANT :	
STRUCTURAL ENGINEER :	
PROJECT MANAGER :	
RESIDENT ENGINEER :	
AS-BUILT DRAWING	
DRAWING TITLE :	
DRAWN BY :	
CHECKED BY :	
CHECKED BY :	
PAPER SIZE : A1	
PLOT SCALE : NTS	
DATE : 25/03/84	
DRAWING NO. :	SHEET NO. :
AS-12-NP-102	

ITEM	DRAWING NO.	DESCRIPTION
1	AS-12-U-001	รายการ
2	AS-12-CN-001	สัญลักษณ์ และรายละเอียดทั่วไป
3	AS-12-SO-001	SCHEMATIC DIAGRAM
4	AS-12-P1-001	P&I DIAGRAM 1
5	AS-12-P1-002	P&I DIAGRAM 2
6	AS-12-P1-003	P&I DIAGRAM 3
7	AS-12-P1-004	P&I DIAGRAM 4
8	AS-12-P1-005	P&I DIAGRAM 5
9	AS-12-P1-006	P&I DIAGRAM 6
10	AS-12-P1-007	P&I DIAGRAM 7
11	AS-12-P1-008	P&I DIAGRAM 8
12	AS-12-P1-009	P&I DIAGRAM 9
13	AS-12-P1-010	P&I DIAGRAM 10
14	AS-12-P1-011	P&I DIAGRAM 11
15	AS-12-P1-012	P&I DIAGRAM 12
16	AS-12-P1-013	P&I DIAGRAM 13
17	AS-12-EQ-001	EQUIPMENT LIST
18	AS-12-EQ-002	VALVE LIST 1
19	AS-12-EQ-003	VALVE LIST 2
20	AS-12-EQ-004	VALVE LIST 3
21	AS-12-NP-001	HYDRAULIC PROFILE 1
22	AS-12-NP-002	HYDRAULIC PROFILE 2
23	AS-12-SN-101	ถังเก็บน้ำดิบ
24	AS-12-SN-102	ถังแยกไขมันและกากตะกอน

PROJECT :	
OWNER :	
DESIGNER :	
CONTRACTOR :	
PROJECT MANAGER :	
RESIDENT ENGINEER :	
CONSULTANT :	
STRUCTURAL ENGINEER :	
PROJECT MANAGER :	
RESIDENT ENGINEER :	
AS-BUILT DRAWING	
DRAWING TITLE :	
HYDRAULIC PROFILE 1	
DRAWN BY :	
CHECKED BY :	
CHECKED BY :	
PAPER SIZE : A1	
PLOT SCALE : NTS	
DATE : 25/03/84	
DRAWING NO. :	SHEET NO. :
AS-12-U-001	

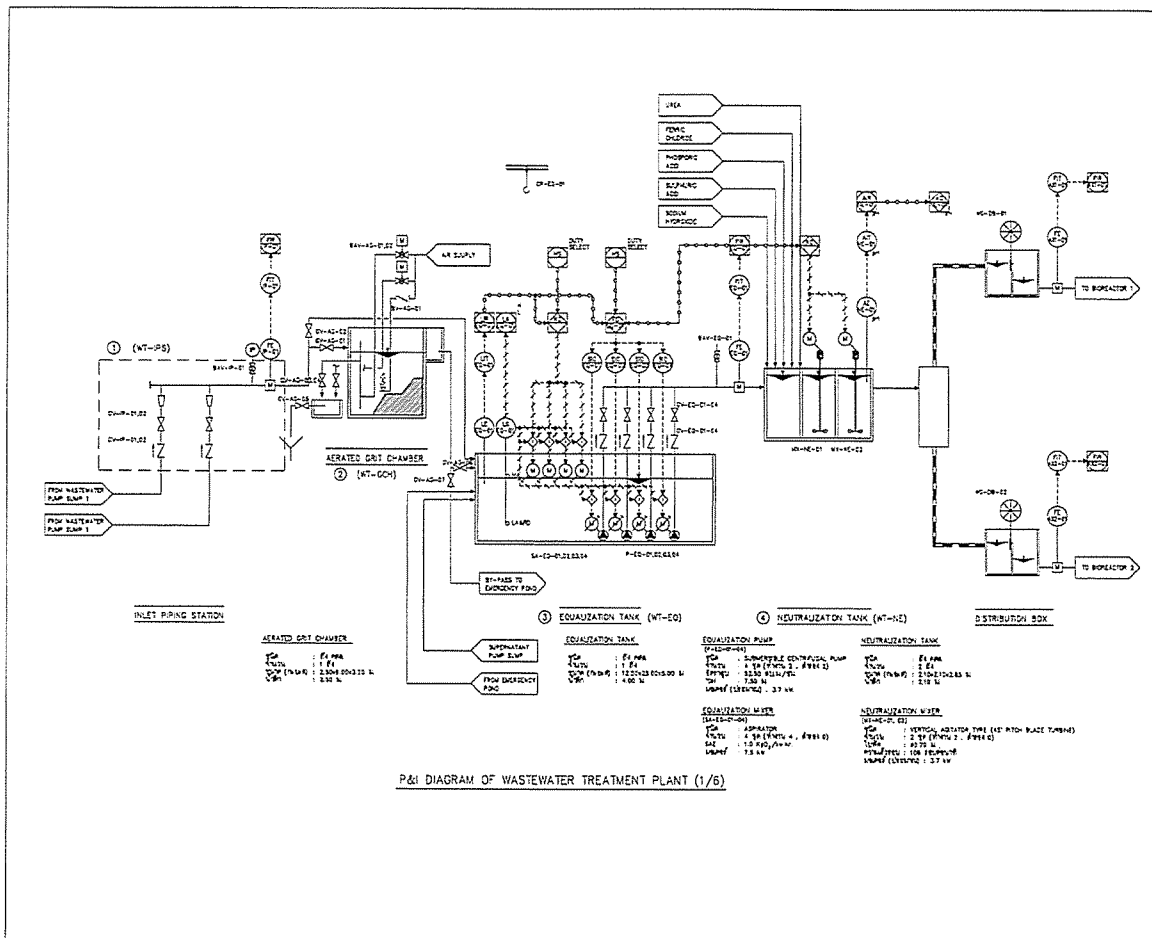

PROJECT:
กรมส่งเสริมการค้าระหว่างประเทศ
กระทรวงพาณิชย์ กรุงเทพมหานคร 10200

OWNER:

DESIGNER:
P.T.A. CONSULTING
138/101 ถนนสุขุมวิท
กรุงเทพมหานคร 10110

CONTRACTOR:
P.T.A. CONSTRUCTION CO., LTD.
138/101 ถนนสุขุมวิท
กรุงเทพมหานคร 10110

PROJECT MANAGER:
วิเศษ วัฒนศิริ

RESIDENT ENGINEER:

CONSULTANT:
P.T.A. CONSULTING
138/101 ถนนสุขุมวิท
กรุงเทพมหานคร 10110

STRUCTURAL ENGINEER:

PROJECT MANAGER:
วิเศษ วัฒนศิริ

RESIDENT ENGINEER:

AS-BUILT DRAWING

DRAWING TITLE:


P&ID DIAGRAM 1

DRAWN BY: Vudjijayong JONGKUN

CHECKED BY:

DATE: 25/03/64

DRAWING NO.: AS-12-P-101

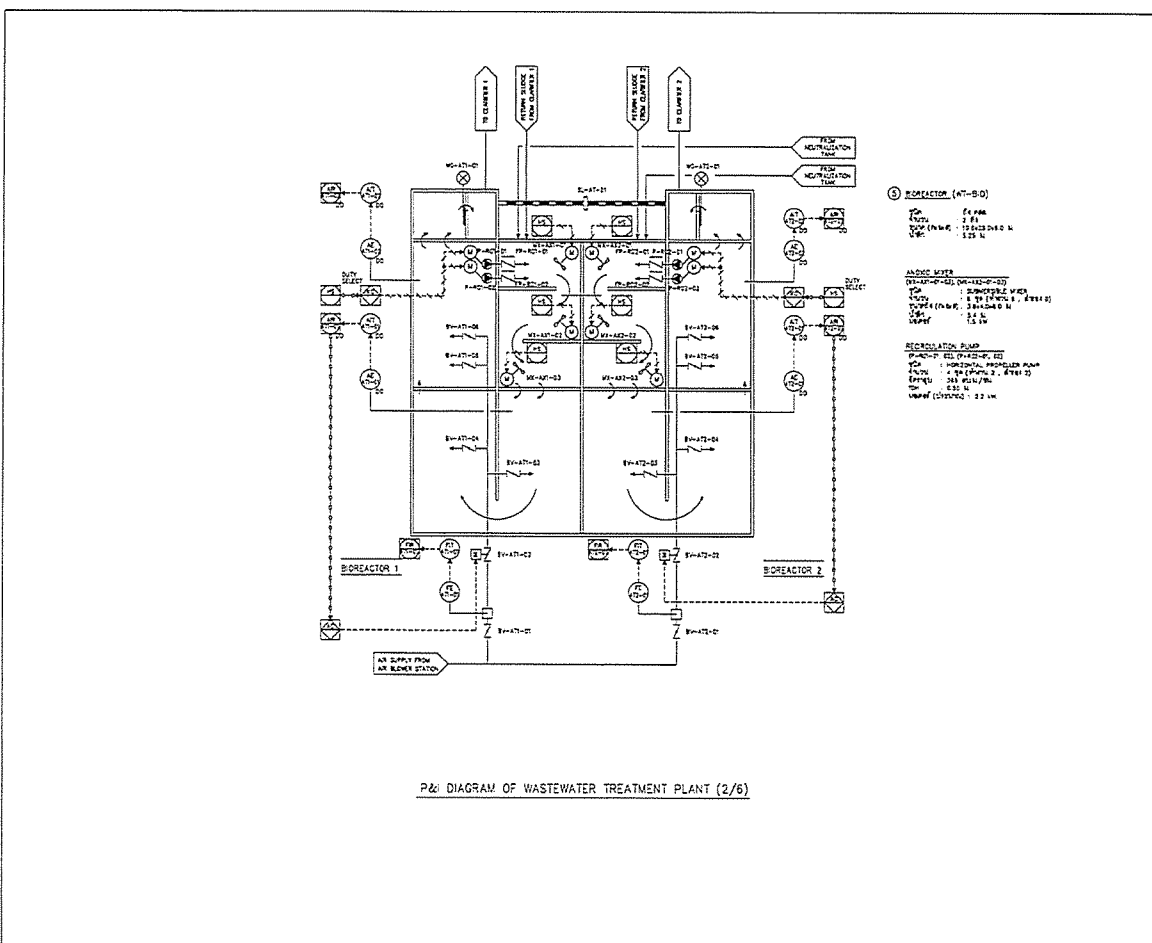

PROJECT:
กรมส่งเสริมการค้าระหว่างประเทศ
กระทรวงพาณิชย์ กรุงเทพมหานคร 10200

OWNER:

DESIGNER:
P.T.A. CONSULTING
138/101 ถนนสุขุมวิท
กรุงเทพมหานคร 10110

CONTRACTOR:
P.T.A. CONSTRUCTION CO., LTD.
138/101 ถนนสุขุมวิท
กรุงเทพมหานคร 10110

PROJECT MANAGER:
วิเศษ วัฒนศิริ

RESIDENT ENGINEER:

CONSULTANT:
P.T.A. CONSULTING
138/101 ถนนสุขุมวิท
กรุงเทพมหานคร 10110

STRUCTURAL ENGINEER:

PROJECT MANAGER:
วิเศษ วัฒนศิริ

RESIDENT ENGINEER:

AS-BUILT DRAWING

DRAWING TITLE:


P&ID DIAGRAM 2

DRAWN BY: Vudjijayong JONGKUN




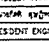

CHECKED BY:


DATE: 25/03/64

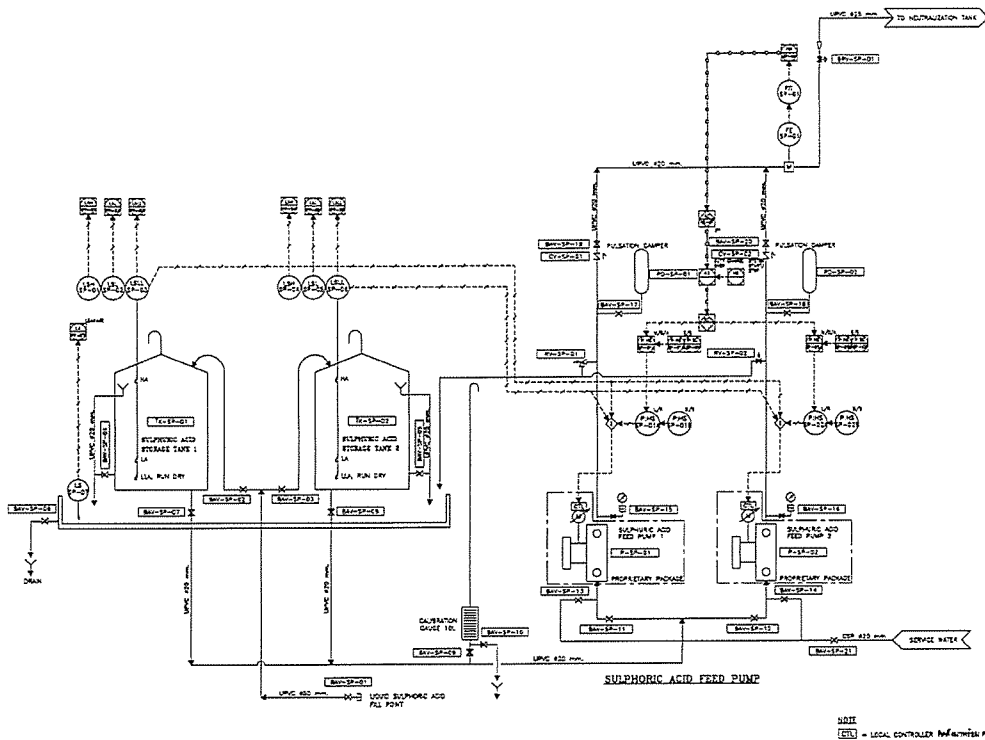DRAWING NO.: AS-12-P-102


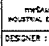
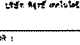
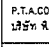



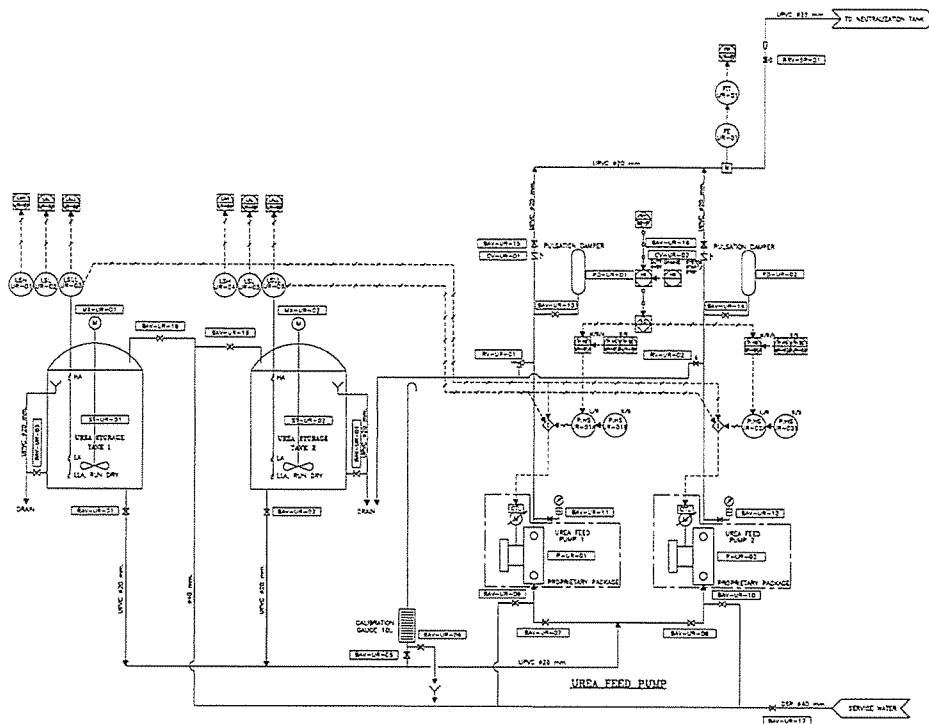
P&I DIAGRAM ของระบบเตรียมและจ่ายกรดซัลฟิวริก

RESIDENT ENGINEER :	
AS-BUILT DRAWING	
DRAWING TITLE :	
P&I DIAGRAM 7	
DRAWN BY :	นายแพทย์ ภูมิพัฒน์
CHECKED BY :	
DATE :	25/03/84
DRAWING NO. :	SHEET NO. :
AS-12-P-107	

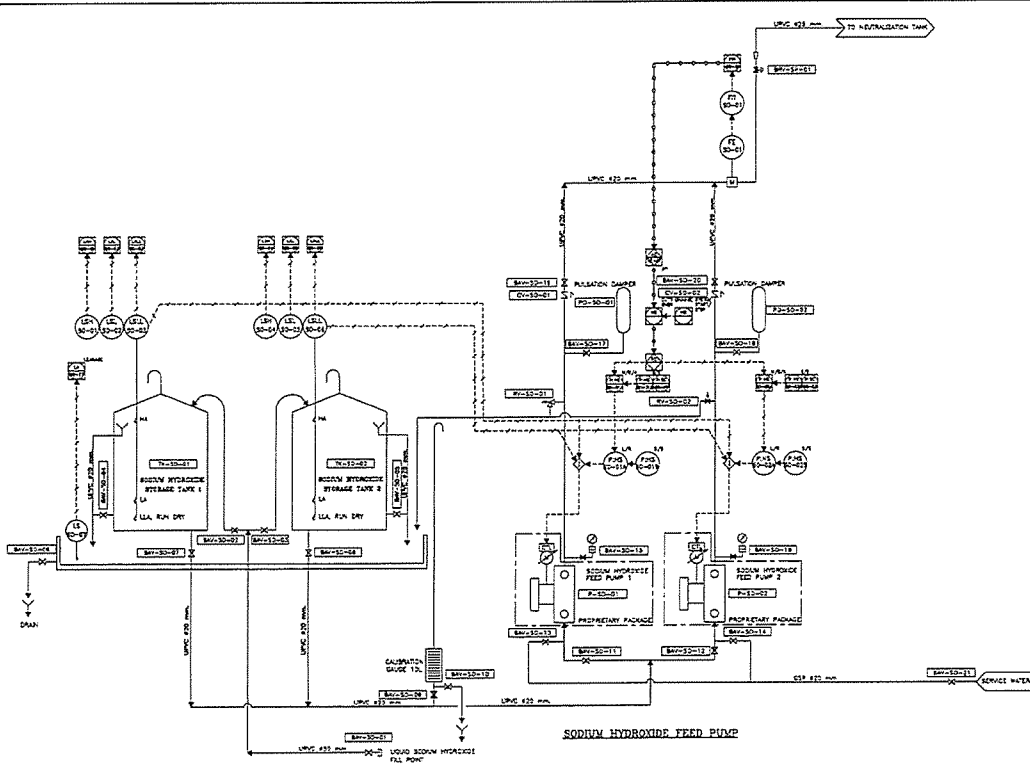

แบบแสดง กระบวนการและเครื่องมีวัดสำหรับระบบเตรียมและจ่ายโซเดียมไฮดรอกไซด์
(P & I DIAGRAM FOR SODIUM HYDROXIDE FEEDING SYSTEM)


RESIDENT ENGINEER :	
AS-BUILT DRAWING	
DRAWING TITLE :	
P&I DIAGRAM 8	
DRAWN BY :	นายแพทย์ ภูมิพัฒน์
CHECKED BY :	
DATE :	25/03/84
DRAWING NO. :	SHEET NO. :
AS-12-P-108	



แบบแสดง กระบวนการและเครื่องมือวัดสำหรับระบบเตรียมและจ่ายยูเรีย
(P & I DIAGRAM FOR UREA FEEDING SYSTEM)

NOTE
L.C. = LOCAL CONTROLLER Refer to P&ID P-109


RESIDENT ENGINEER :	
AS-BUILT DRAWING	
DRAWING TITLE :	P&I DIAGRAM 9
DRAWN BY :	วิเศษ งามวิเศษ
CHECKED BY :	
CHECKED BY :	
PAPER SIZE :	A1
PLOT SCALE :	1:100
DATE :	25/03/84
DRAWING NO. :	SHEET NO. :
AS-12-P-109	

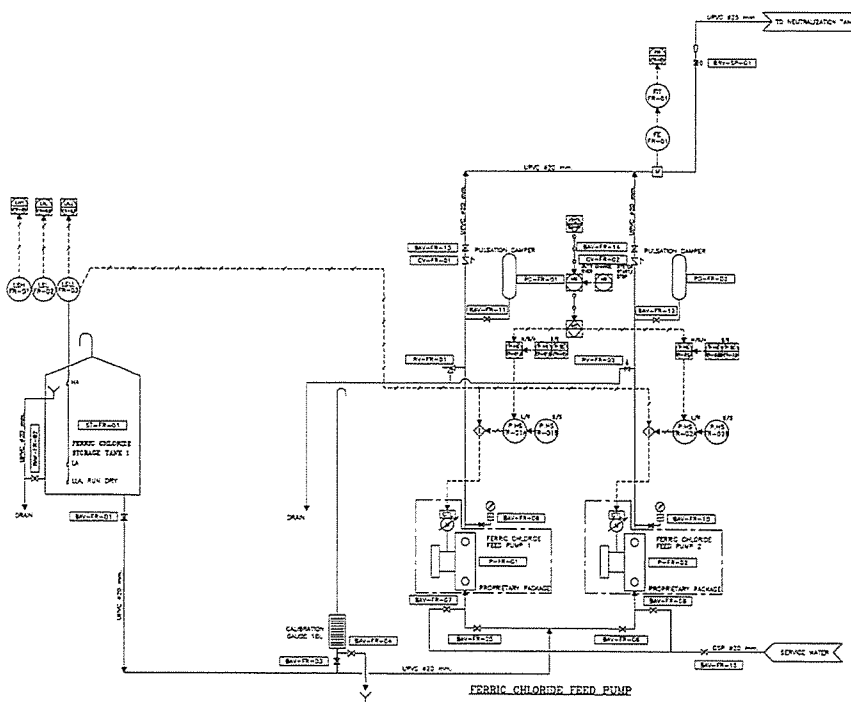

แบบแสดง กระบวนการและเครื่องมือวัดสำหรับระบบเตรียมและจ่ายฟิสิกคลอไรด์
(P & I DIAGRAM FOR FERRIC CHLORIDE FEEDING SYSTEM)


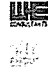
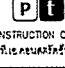

NOTE
L.C. = LOCAL CONTROLLER Refer to P&ID P-110


RESIDENT ENGINEER :	
AS-BUILT DRAWING	
DRAWING TITLE :	P&I DIAGRAM 10
DRAWN BY :	วิเศษ งามวิเศษ
CHECKED BY :	
CHECKED BY :	
PAPER SIZE :	A1
PLOT SCALE :	1:100
DATE :	25/03/84
DRAWING NO. :	SHEET NO. :
AS-12-P-110	

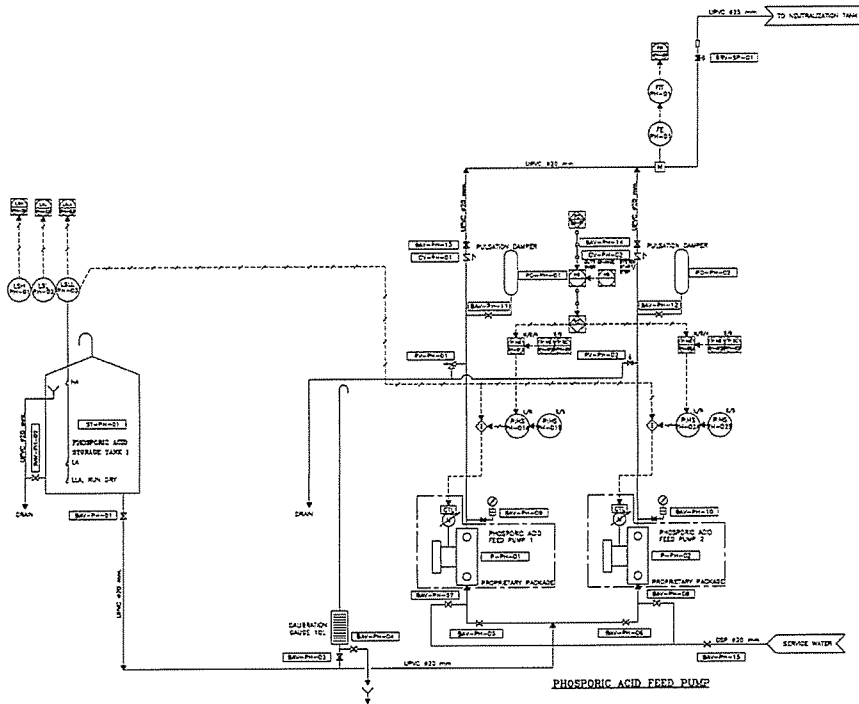

แบบแสดง กระบวนการและเครื่องมือวัดสำหรับระบบเตรียมและจ่ายกรดฟอสฟอริก
(P & I DIAGRAM FOR PHOSPHORIC ACID FEEDING SYSTEM)


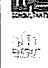
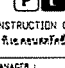

NOTE:
[LC] = LOCAL CONTROLLER สำหรับปั๊ม P-100-01


PROJECT :	
STRUCTURAL ENGINEER :	
PROJECT MANAGER :	
RESIDENT ENGINEER :	
AS-BUILT DRAWING	
DRAWING TITLE :	
P&I DIAGRAM 11	
DRAWN BY : วิศวกรระบบ	
CHECKED BY :	
PAPER SIZE : A1	
PLOT SCALE : NTS	
DATE : 25/03/64	
DRAWING NO. :	SHEET NO. :
AS-12-P-111	

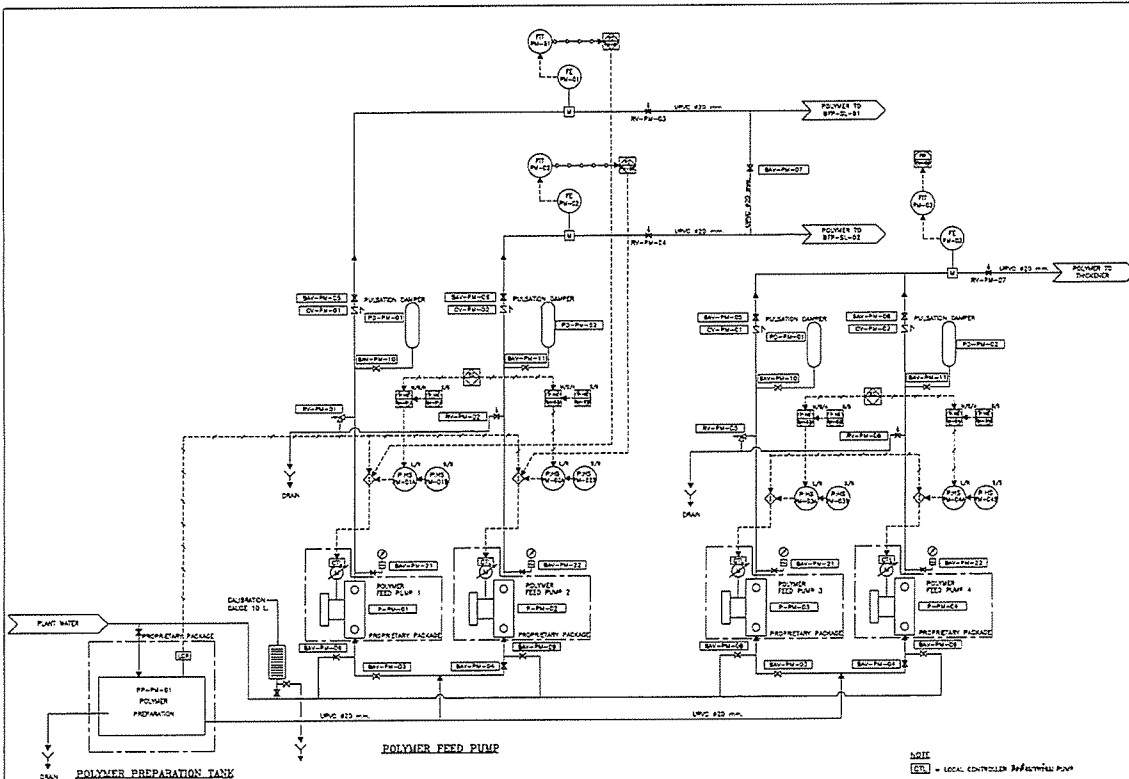

แบบแสดง กระบวนการและเครื่องมือวัดสำหรับระบบเตรียมและจ่ายโพลิเมอร์
(P & I DIAGRAM FOR POLYMER FEEDING SYSTEMS)

NOTE:
[LC] = LOCAL CONTROLLER สำหรับปั๊ม P-100-01


PROJECT :	
STRUCTURAL ENGINEER :	
PROJECT MANAGER :	
RESIDENT ENGINEER :	
AS-BUILT DRAWING	
DRAWING TITLE :	
P&I DIAGRAM 12	
DRAWN BY : วิศวกรระบบ	
CHECKED BY :	
PAPER SIZE : A1	
PLOT SCALE : NTS	
DATE : 25/03/64	
DRAWING NO. :	SHEET NO. :
AS-12-P-112	

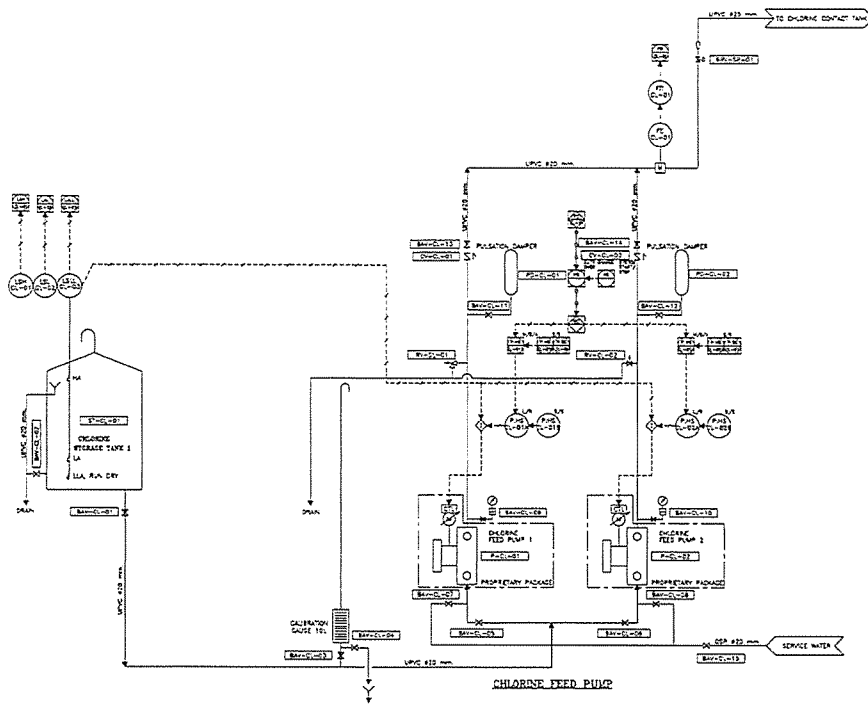

แบบแสดง กระบวนการและเครื่องมือวัดสำหรับระบบเตรียมและจ่ายสารละลายคลอรีน
(P & I DIAGRAM FOR CHLORINE SOLUTION FEEDING SYSTEM)


NOTE
CCL = LOCAL CONTROL ควบคุมด้วยมือ



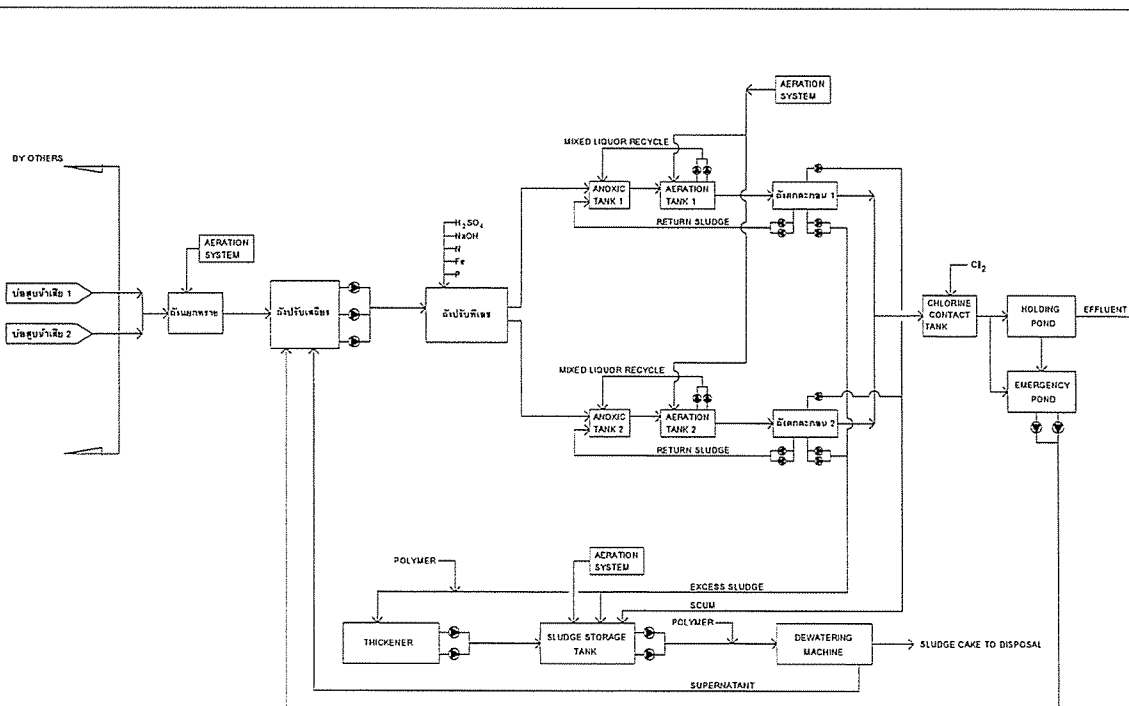




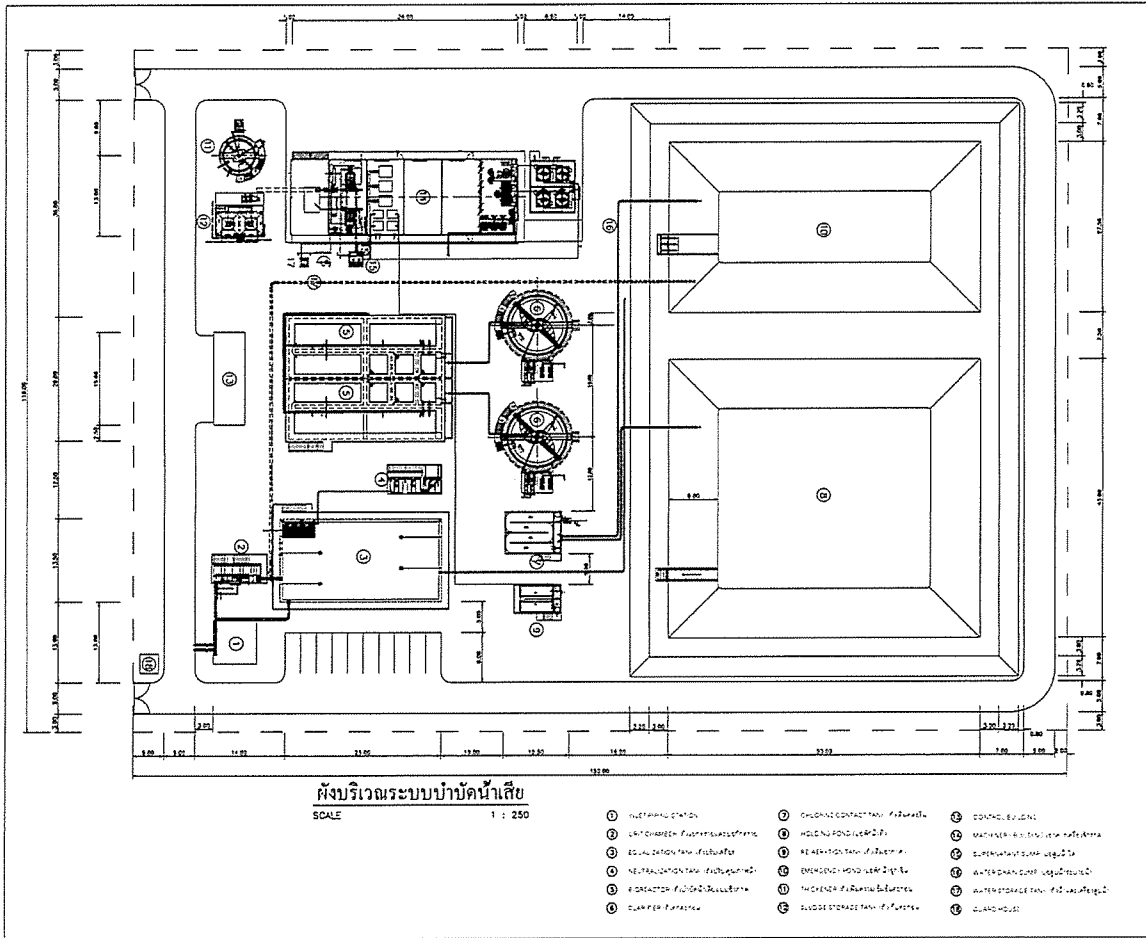









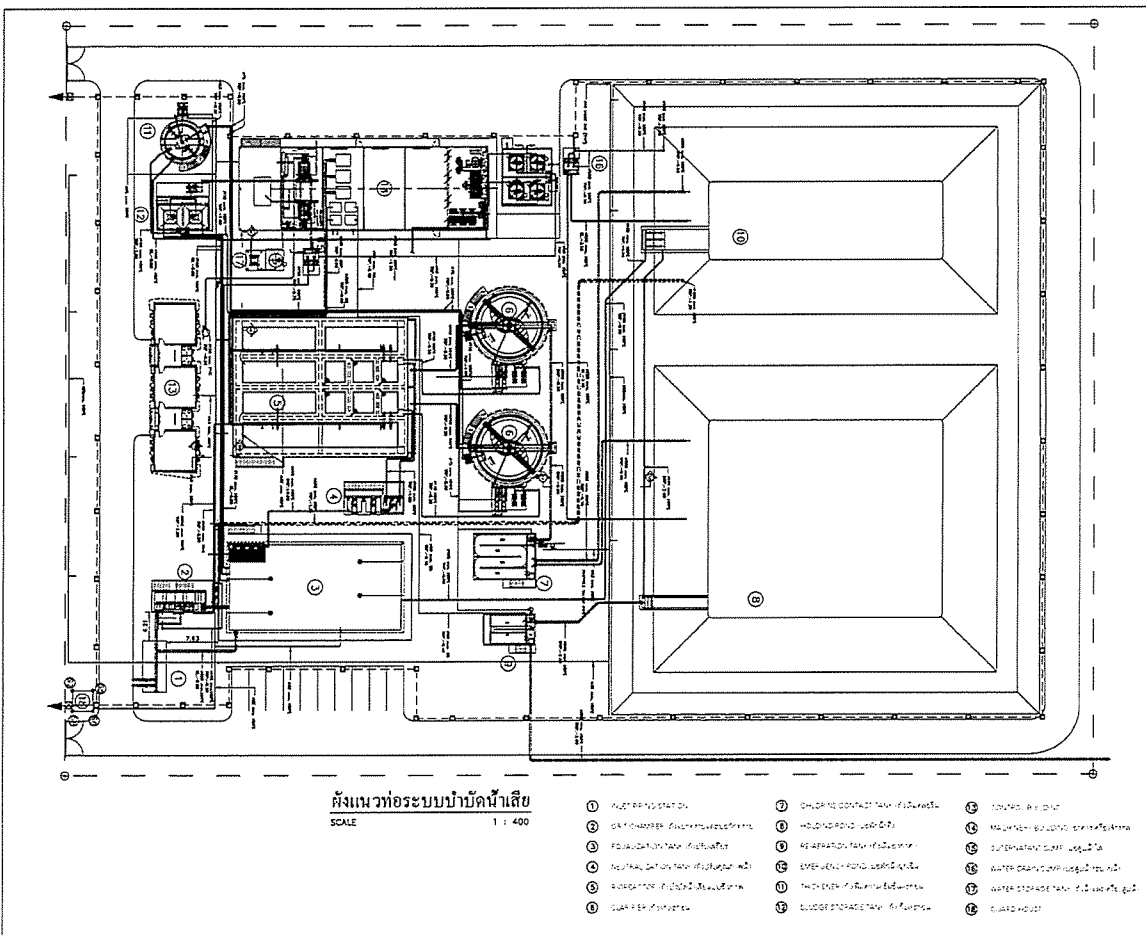




PROJECT : โครงการพัฒนาระบบบำบัดน้ำเสีย และระบบจ่ายน้ำประปา	
OWNER :  กรมส่งเสริมการค้าระหว่างประเทศ INDUSTRIAL ESTATE AUTHORITY OF THAILAND	
DESIGNER :  บริษัท WE CONSULTANTS จำกัด  บริษัท PCM CONSULTANTS จำกัด	
CONTRACTOR :  P.T.A. CONSTRUCTION CO., LTD. บริษัท พี.ที.เอ. คอนสตรัคชั่น จำกัด	
PROJECT MANAGER : นายวิชาญ บุญญา	
RESIDENT ENGINEER :	
CONSULTANT :  บริษัท WE CONSULTANTS จำกัด  บริษัท PCM CONSULTANTS จำกัด	
STRUCTURAL ENGINEER :	
PROJECT MANAGER : นายวิชาญ บุญญา	
RESIDENT ENGINEER :	
AS-BUILT DRAWING	
DRAWING TITLE : ผังบริเวณระบบบำบัดน้ำเสีย	
DRAWN BY : นายวิชาญ บุญญา	
CHECKED BY :	
PAPER SIZE : A1	
PLOT SCALE : 1:250	
DATE : 25/03/64	
DRAWING NO. :	SHEET NO. :
AS-12-SN-101	




PROJECT : โครงการพัฒนาระบบบำบัดน้ำเสีย และระบบจ่ายน้ำประปา	
OWNER :  กรมส่งเสริมการค้าระหว่างประเทศ INDUSTRIAL ESTATE AUTHORITY OF THAILAND	
DESIGNER :  บริษัท WE CONSULTANTS จำกัด  บริษัท PCM CONSULTANTS จำกัด	
CONTRACTOR :  P.T.A. CONSTRUCTION CO., LTD. บริษัท พี.ที.เอ. คอนสตรัคชั่น จำกัด	
PROJECT MANAGER : นายวิชาญ บุญญา	
RESIDENT ENGINEER :	
CONSULTANT :  บริษัท WE CONSULTANTS จำกัด  บริษัท PCM CONSULTANTS จำกัด	
STRUCTURAL ENGINEER :	
PROJECT MANAGER : นายวิชาญ บุญญา	
RESIDENT ENGINEER :	
AS-BUILT DRAWING	
DRAWING TITLE : ผังแนวท่อระบบบำบัดน้ำเสีย	
DRAWN BY : นายวิชาญ บุญญา	
CHECKED BY :	
PAPER SIZE : A1	
PLOT SCALE : 1:250	
DATE : 25/03/64	
DRAWING NO. :	SHEET NO. :
AS-12-SN-101	

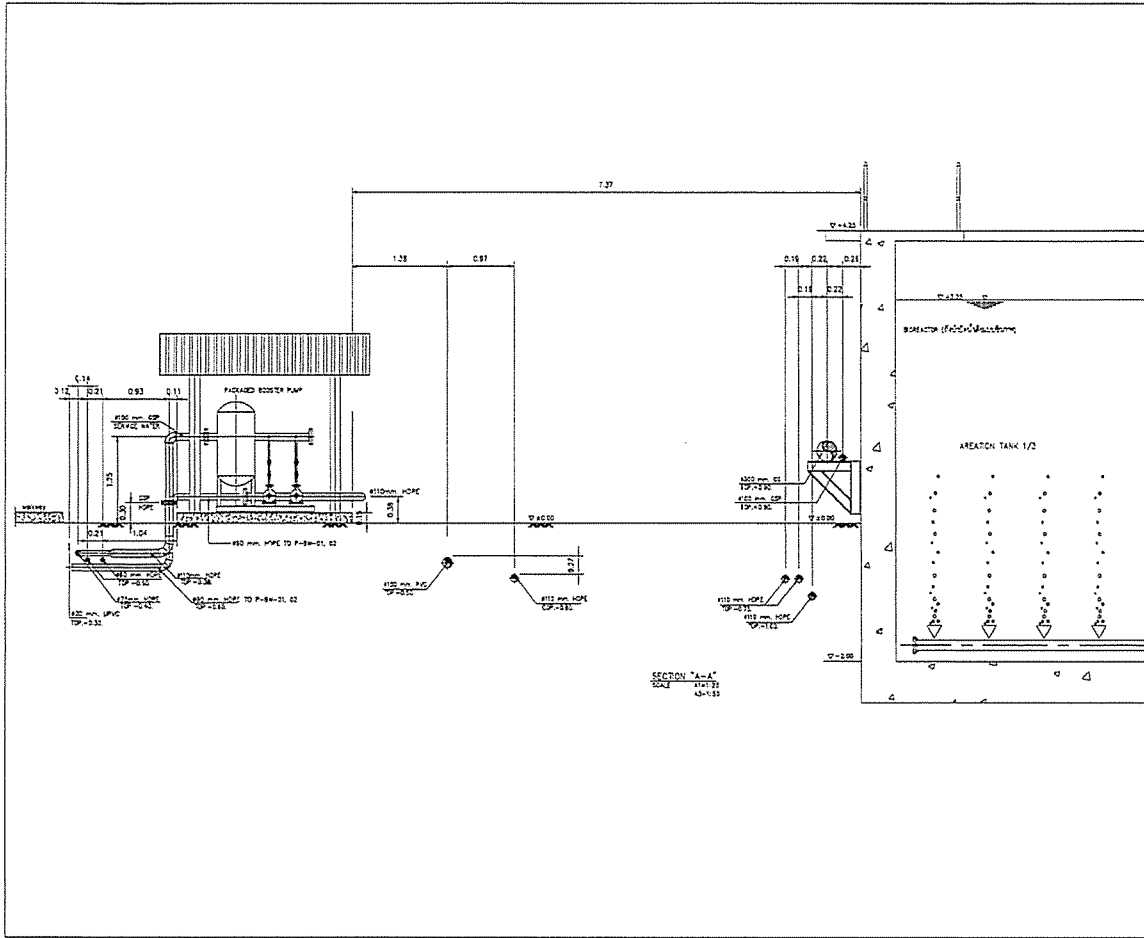


PROJECT :	
กรมส่งเสริมการค้าระหว่างประเทศ กระทรวงพาณิชย์ กรุงเทพมหานคร 10250	
OWNER :	
DESIGNER :	
CONTRACTOR :	
PROJECT MANAGER :	
RESIDENT ENGINEER :	
CONSULTANT :	
STRUCTURAL ENGINEER :	
PROJECT MANAGER :	
RESIDENT ENGINEER :	
AS-BUILT DRAWING	
DRAWING TITLE :	
แผนภูมิแบบก่อสร้าง - ฐาน A-A	
DRAWN BY : วิจัยกมล อภิบาล	
CHECKED BY :	
PAPER SIZE : A1	
PLOT SCALE : A1=1:25 A3=1:50	
DATE : 25/03/64	
DRAWING NO. :	SHEET NO. :
AS-12-SN-103	

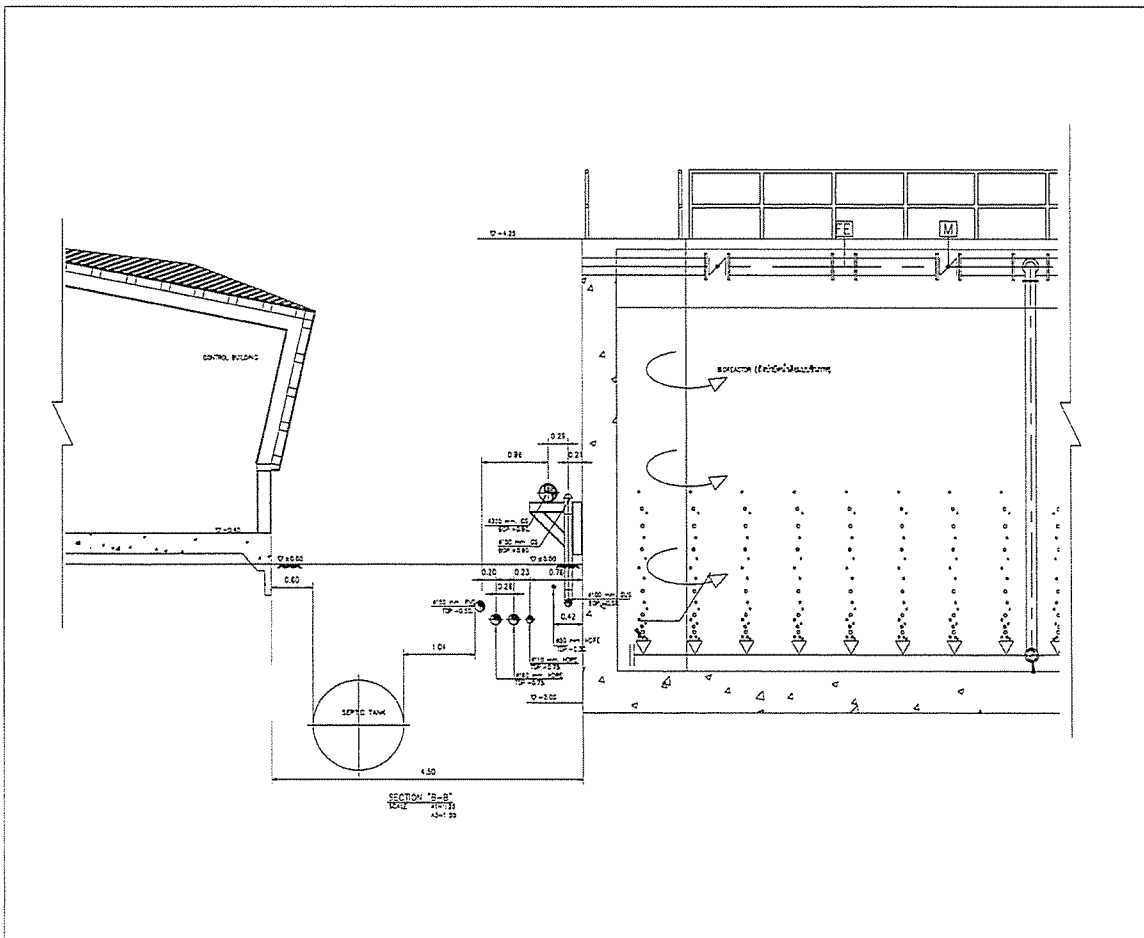

PROJECT :	
กรมส่งเสริมการค้าระหว่างประเทศ กระทรวงพาณิชย์ กรุงเทพมหานคร 10250	
OWNER :	
DESIGNER :	
CONTRACTOR :	
PROJECT MANAGER :	
RESIDENT ENGINEER :	
CONSULTANT :	
STRUCTURAL ENGINEER :	
PROJECT MANAGER :	
RESIDENT ENGINEER :	
AS-BUILT DRAWING	
DRAWING TITLE :	
แผนภูมิแบบก่อสร้าง - ฐาน B-B	
DRAWN BY : วิจัยกมล อภิบาล	
CHECKED BY :	
PAPER SIZE : A1	
PLOT SCALE : A1=1:25 A3=1:50	
DATE : 25/03/64	
DRAWING NO. :	SHEET NO. :
AS-12-SN-104	

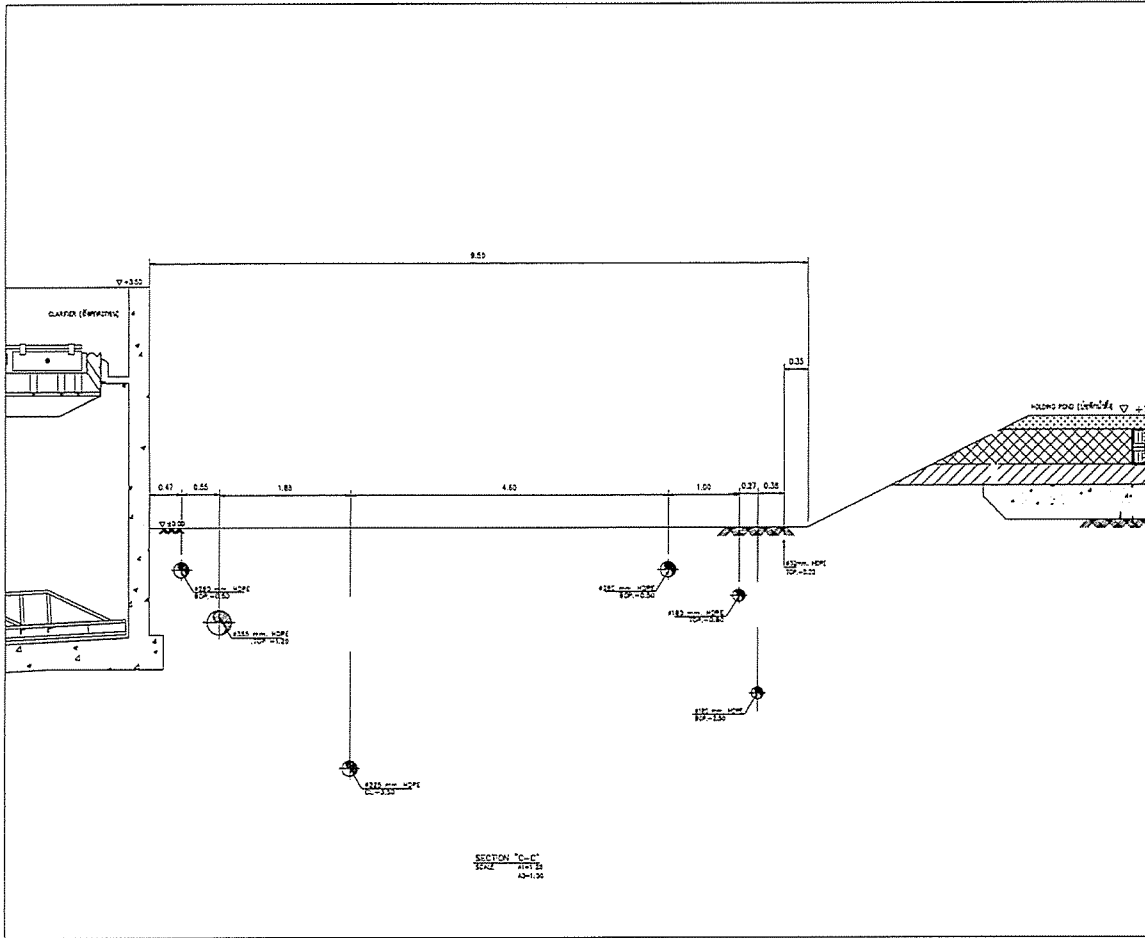


PROJECT :	
โครงการพัฒนาระบบบำบัดน้ำเสีย และน้ำทิ้งจากโรงงานอุตสาหกรรม	
OWNER :	
 INDUSTRIAL ESTATE AUTHORITY OF THAILAND	
DESIGNER :	
 UWE CONSULTANTS	
CONTRACTOR :	
 P.T.A. CONSTRUCTION CO., LTD.	
PROJECT MANAGER :	
RESIDENT ENGINEER :	
CONSULTANT :	
 UWE CONSULTANTS	
 PCM CONSULTANTS	
STRUCTURAL ENGINEER :	
PROJECT MANAGER :	
RESIDENT ENGINEER :	
AS-BUILT DRAWING	
DRAWING TITLE :	
แบบแปลนระบบบำบัดน้ำเสีย -	
รูปตัด C-C	
DRAWN BY : วนิชกร พงษ์พานิช	
CHECKED BY :	
CHECKED BY :	
PAPER SIZE : A1	
PLOT SCALE : A1=1:25 A2=1:50	
DATE : 25/05/64	
DRAWING NO. :	SHEET NO. :
AS-12-SN-105	

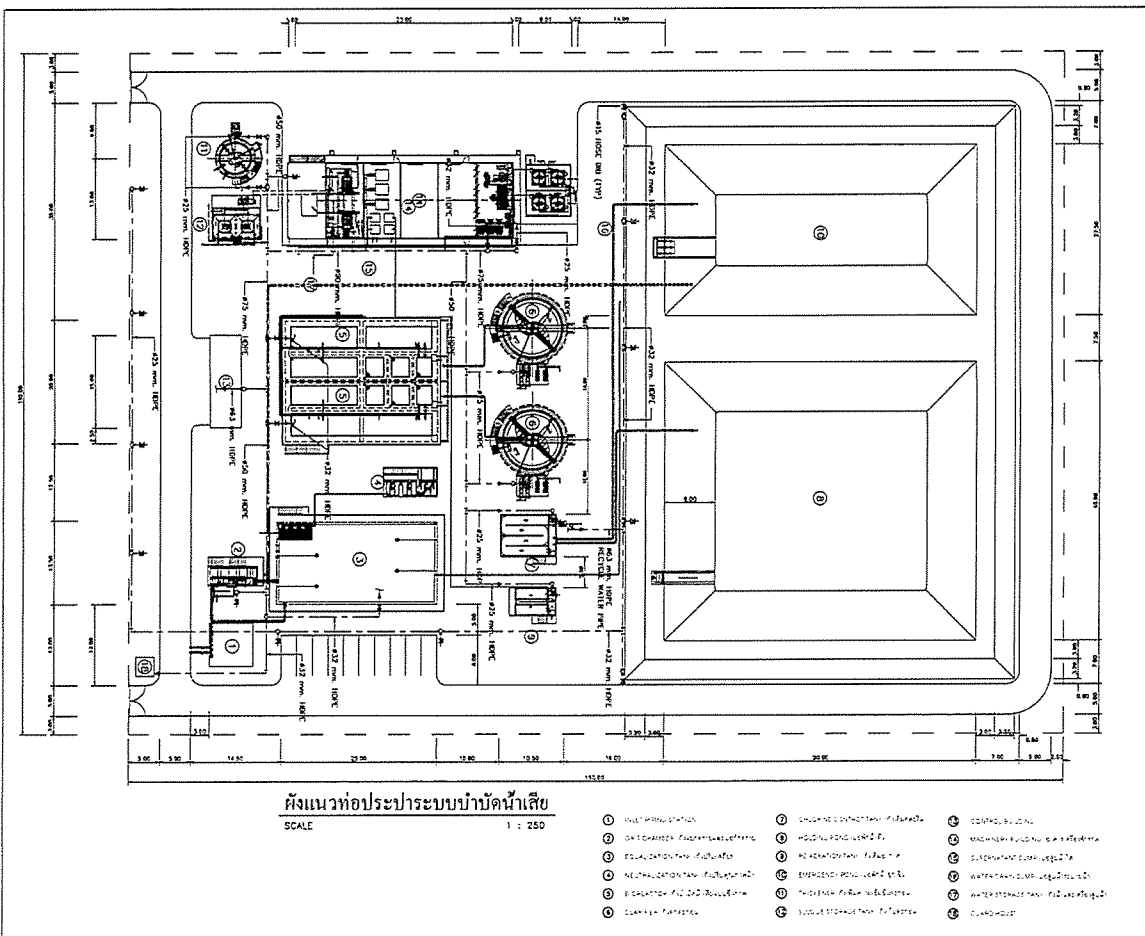


PROJECT :	
โครงการพัฒนาระบบบำบัดน้ำเสีย และน้ำทิ้งจากโรงงานอุตสาหกรรม	
OWNER :	
 INDUSTRIAL ESTATE AUTHORITY OF THAILAND	
DESIGNER :	
 UWE CONSULTANTS	
CONTRACTOR :	
 P.T.A. CONSTRUCTION CO., LTD.	
PROJECT MANAGER :	
RESIDENT ENGINEER :	
CONSULTANT :	
 UWE CONSULTANTS	
 PCM CONSULTANTS	
STRUCTURAL ENGINEER :	
PROJECT MANAGER :	
RESIDENT ENGINEER :	
AS-BUILT DRAWING	
DRAWING TITLE :	
ผังแนวท่อประปาแบบบำบัดน้ำเสีย	
DRAWN BY : วนิชกร พงษ์พานิช	
CHECKED BY :	
CHECKED BY :	
PAPER SIZE : A1	
PLOT SCALE : 1:250	
DATE : 25/05/64	
DRAWING NO. :	SHEET NO. :
AS-12-SN-105	

ผังแนวท่อประปาแบบบำบัดน้ำเสีย
SCALE 1 : 250


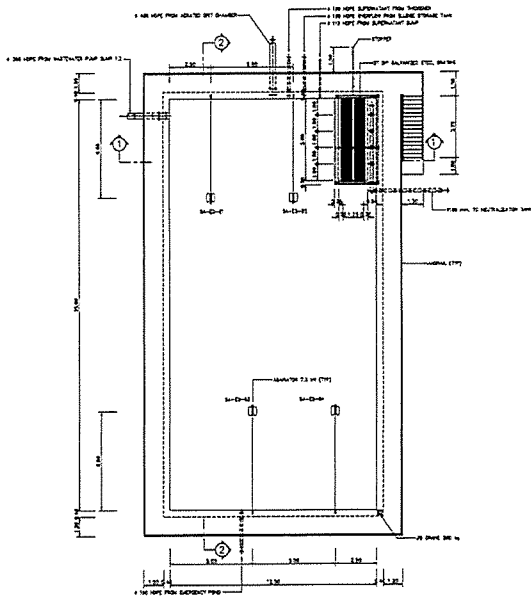


ถังปรับระดับน้ำ (EQUALIZATION TANK) TOP PLAN

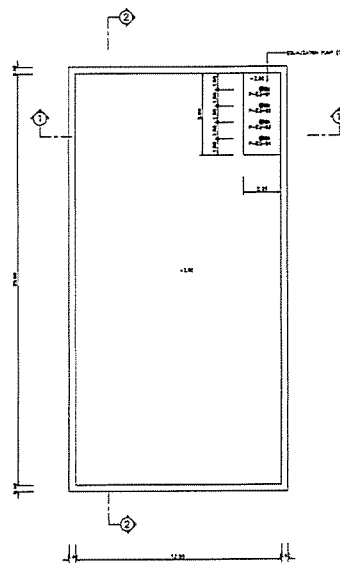


ถังปรับระดับน้ำ (EQUALIZATION TANK) BOTTOM PLAN


PROJECT :	
OWNER :	
DESIGNER :	
CONTRACTOR :	
PROJECT MANAGER :	
RESIDENT ENGINEER :	
CONSULTANT :	
STRUCTURAL ENGINEER :	
PROJECT MANAGER :	
RESIDENT ENGINEER :	
AS-BUILT DRAWING	
DRAWING TITLE :	
DRAWN BY :	
CHECKED BY :	
PAPER SIZE : A1	
PLOT SCALE : A1=1:100 A2=1:200	
DATE : 25/03/64	
DRAWING NO. :	SHEET NO. :
AS-12-SH-001	

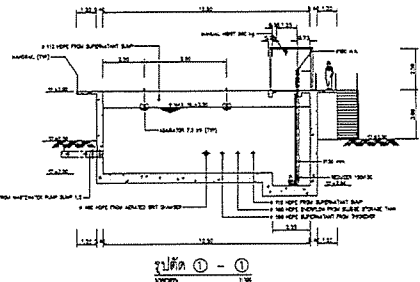



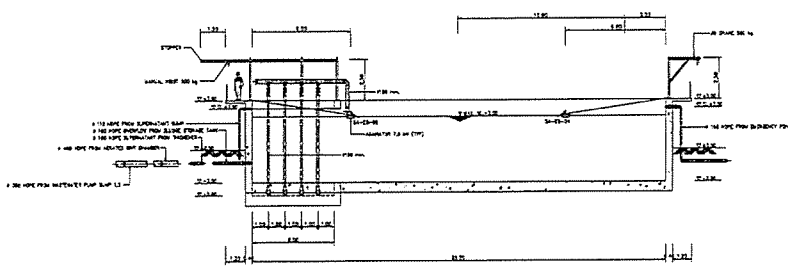








รูปตัด ① - ①






 







รูปตัด ② - ②

PROJECT :	
OWNER :	
DESIGNER :	
CONTRACTOR :	
PROJECT MANAGER :	
RESIDENT ENGINEER :	
CONSULTANT :	
STRUCTURAL ENGINEER :	
PROJECT MANAGER :	
RESIDENT ENGINEER :	
AS-BUILT DRAWING	
DRAWING TITLE :	
DRAWN BY :	
CHECKED BY :	
PAPER SIZE : A1	
PLOT SCALE : A1=1:100 A2=1:200	
DATE : 25/03/64	
DRAWING NO. :	SHEET NO. :
AS-12-SH-002	

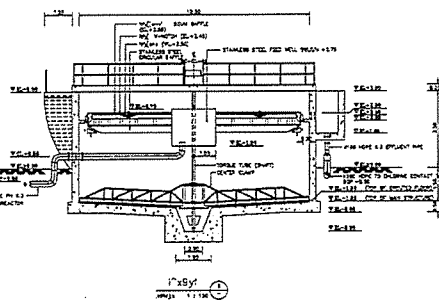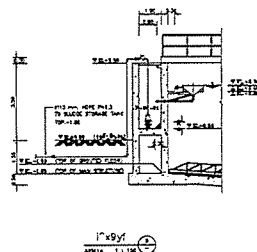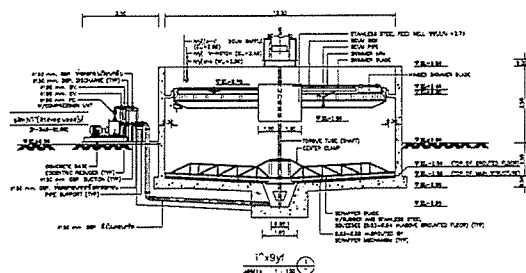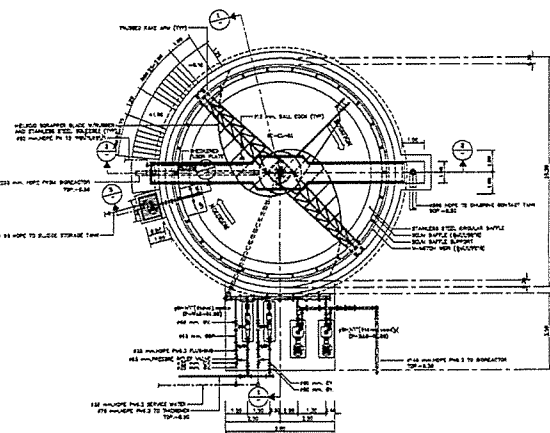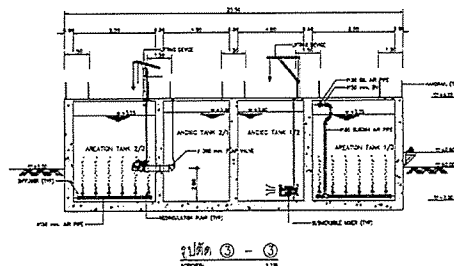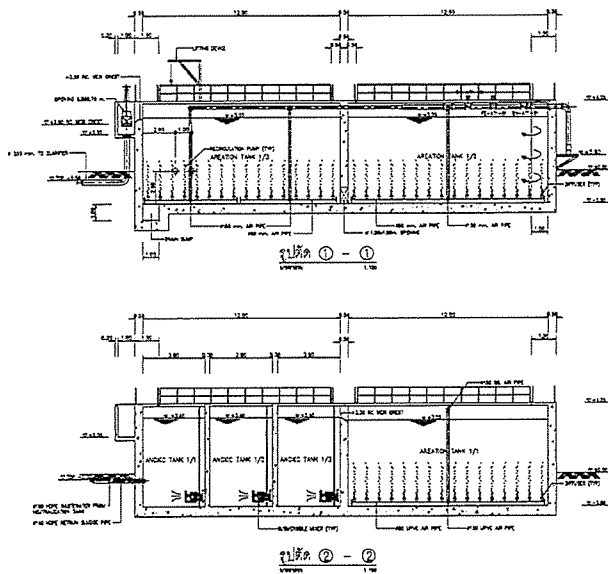









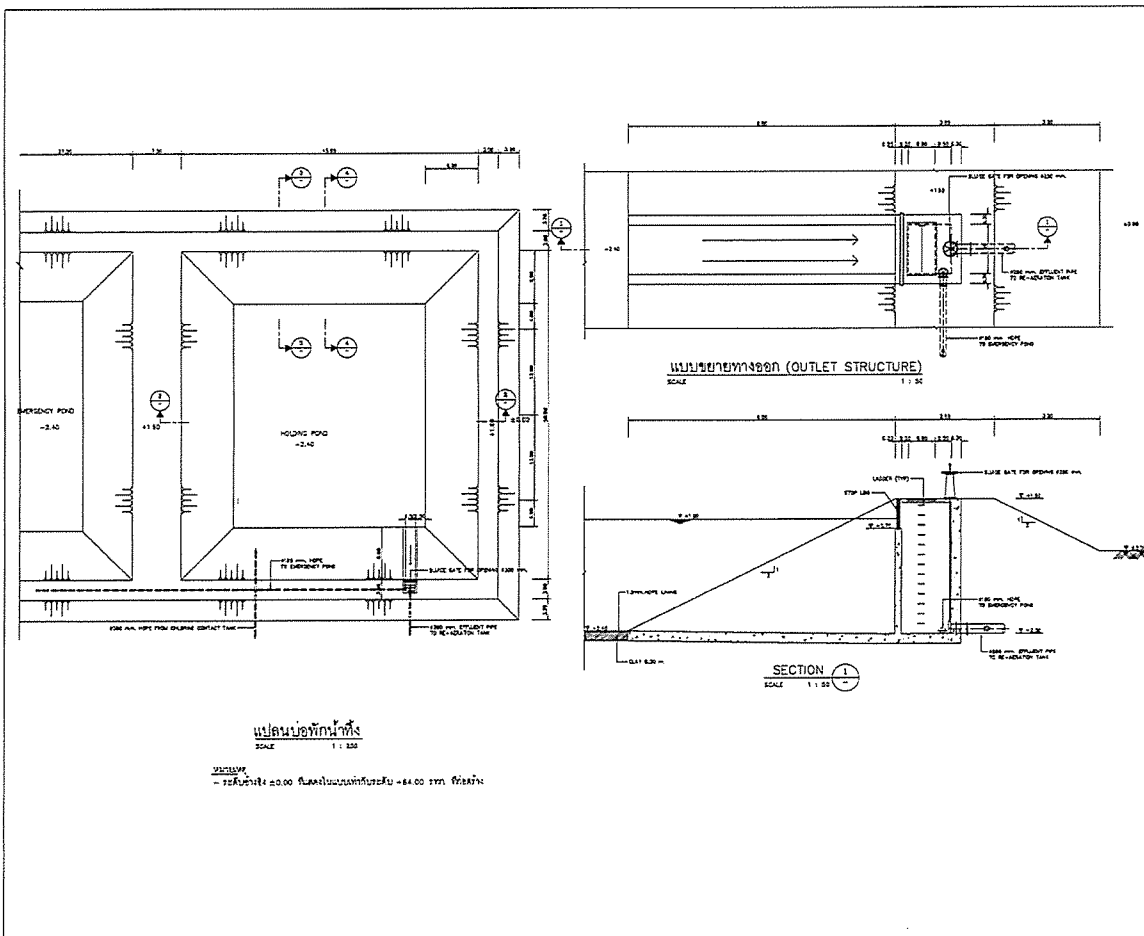

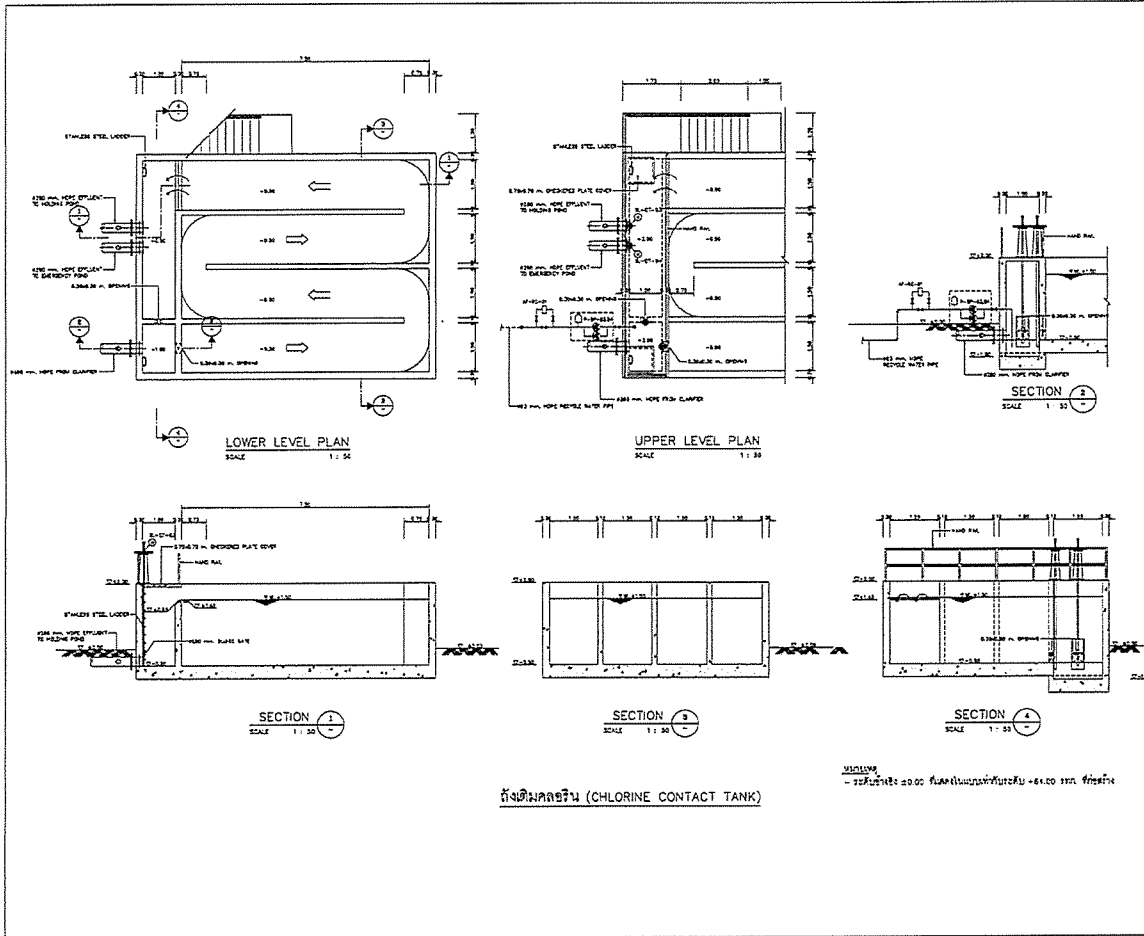






[illegible]





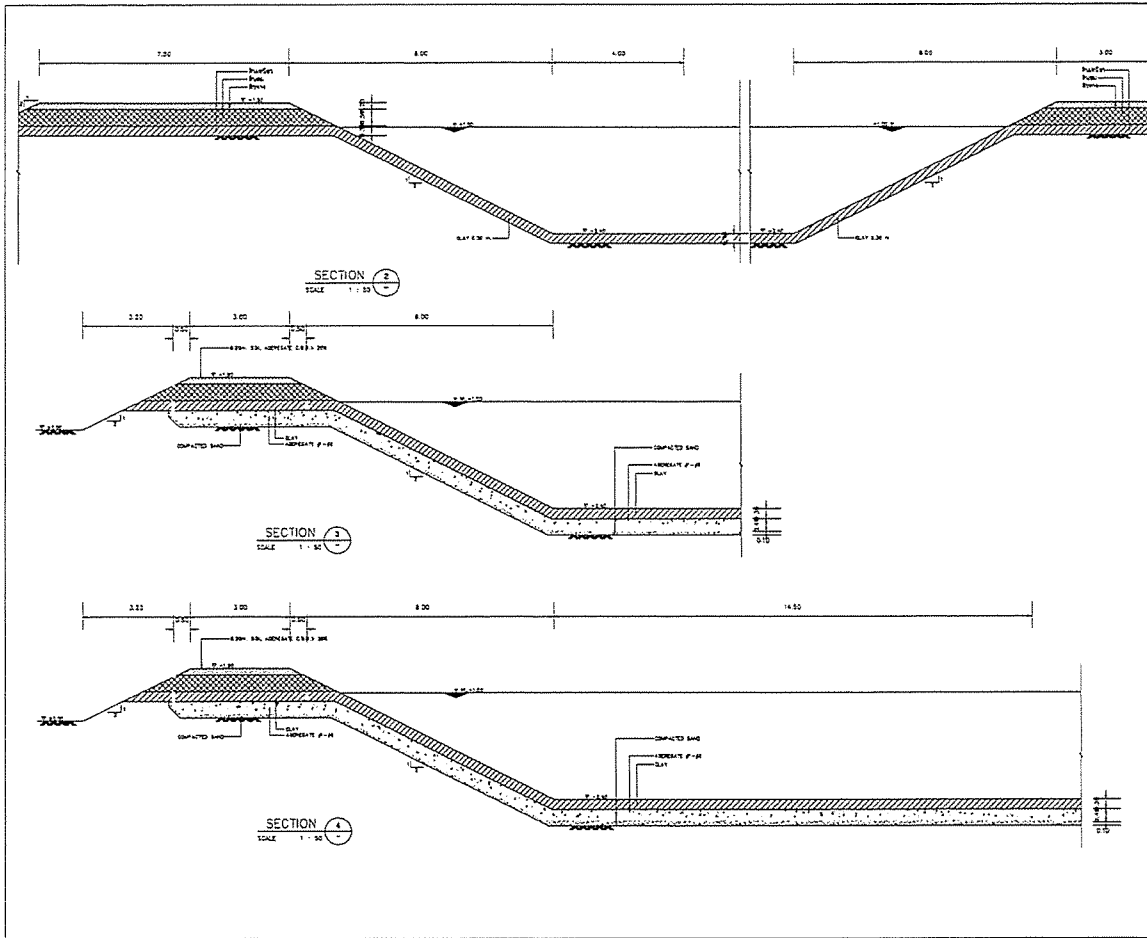


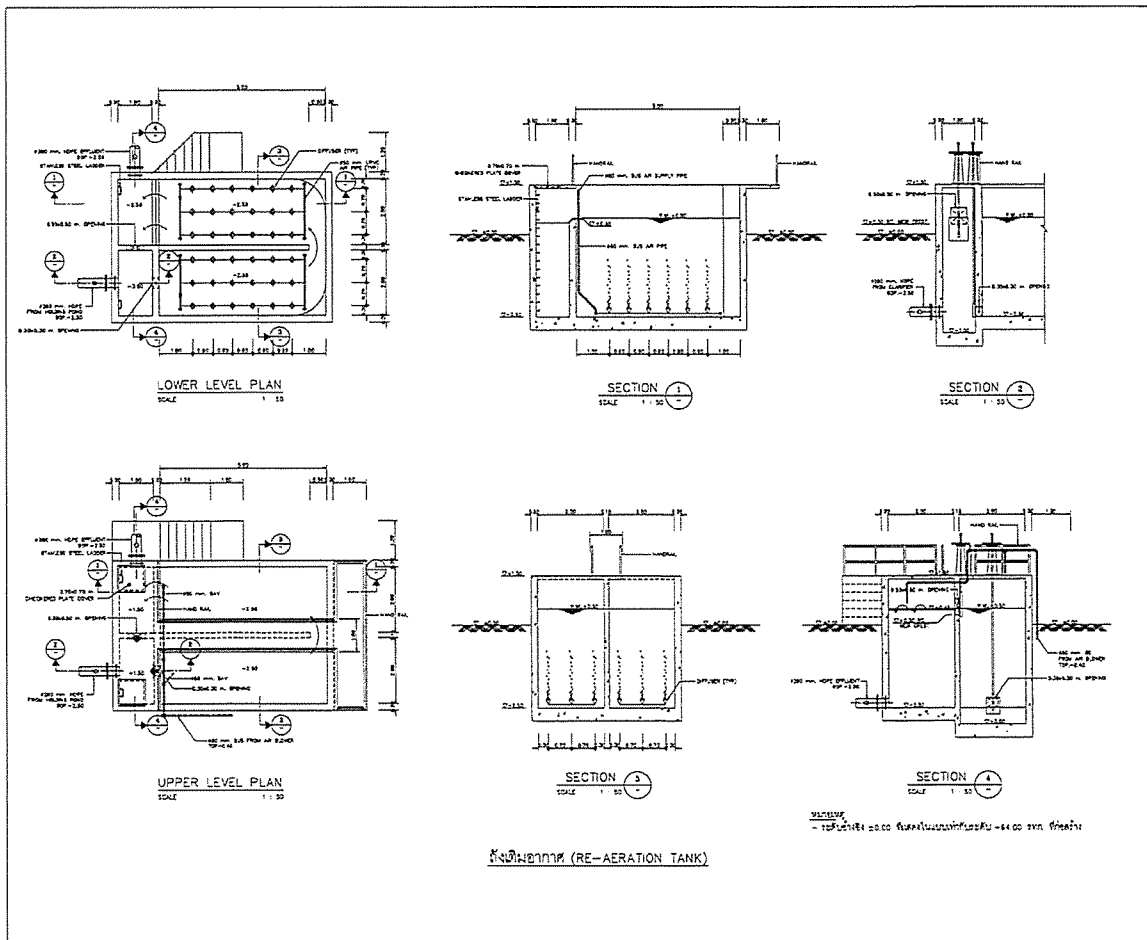
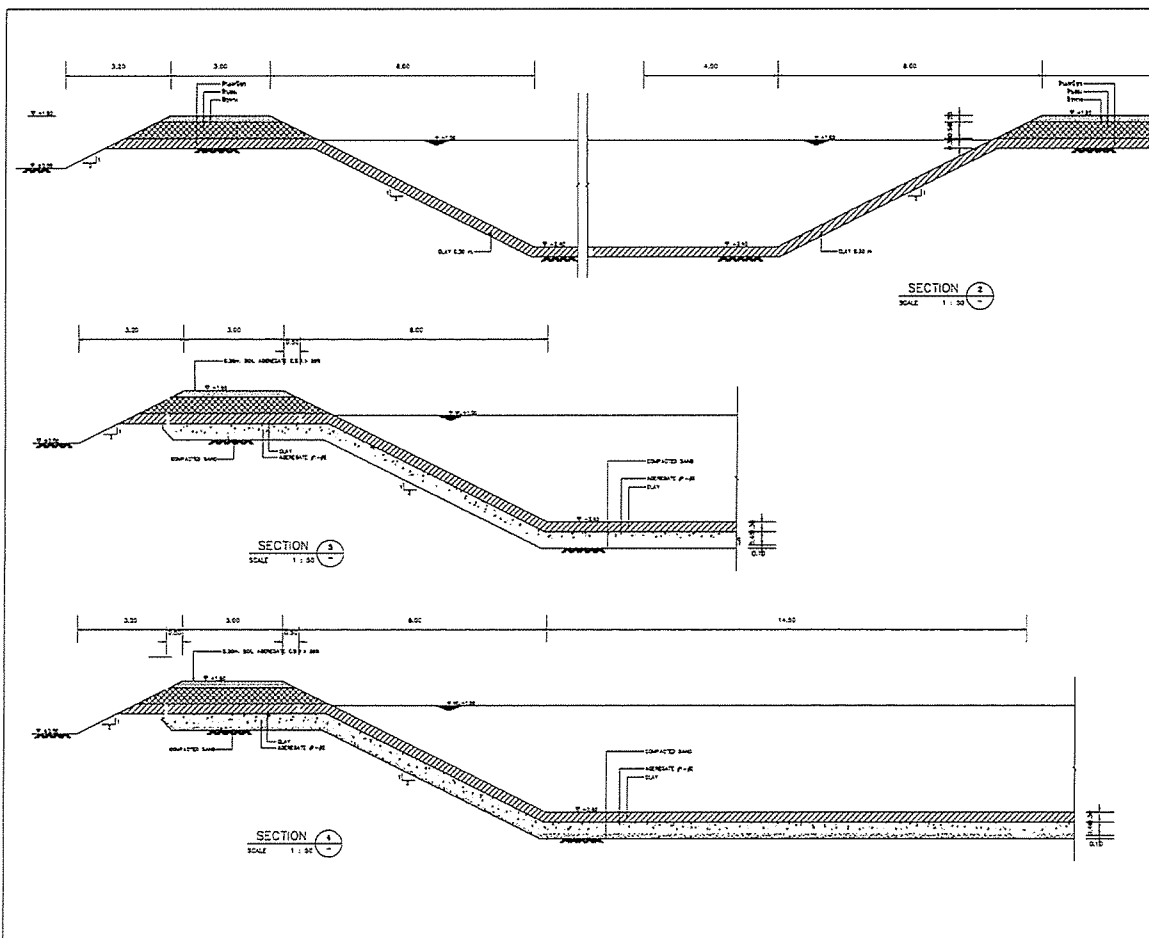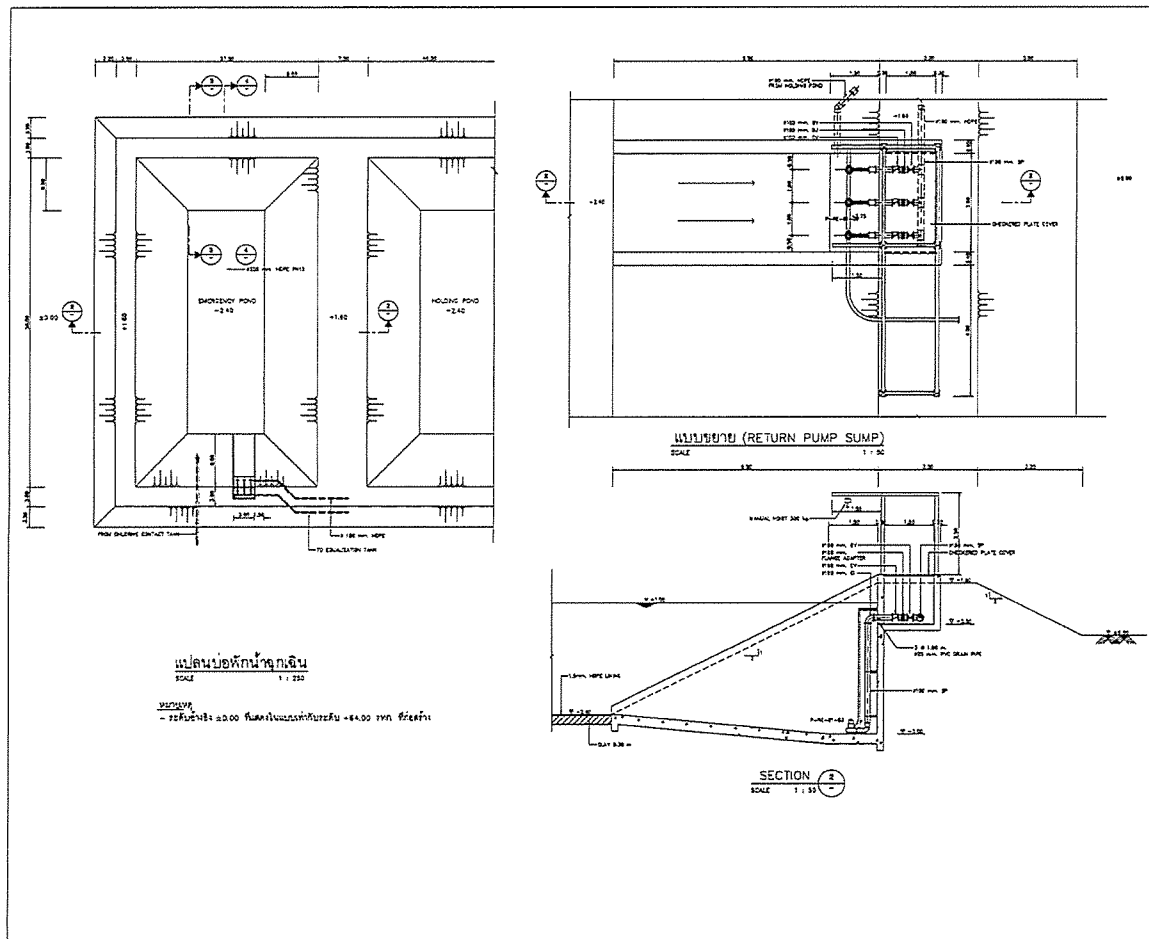


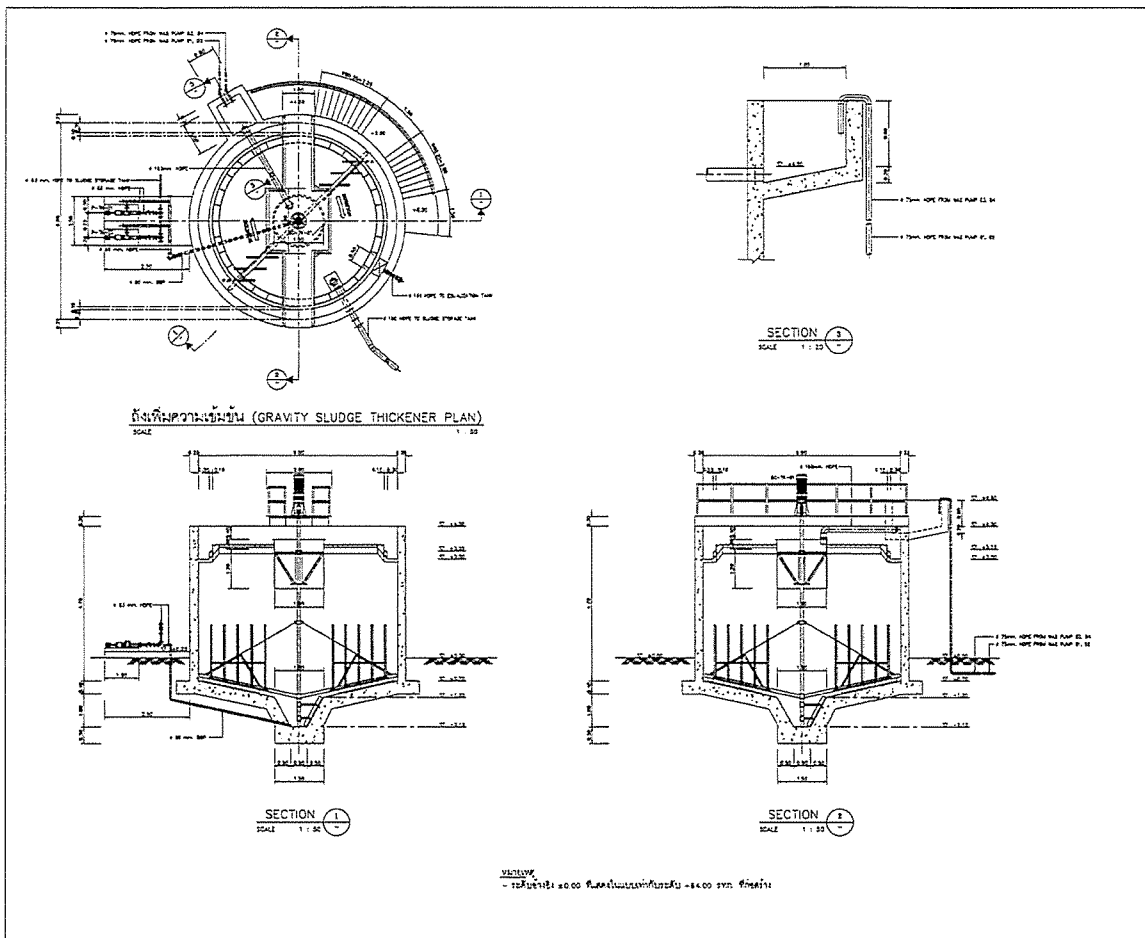


AS-BUILT DRAWING	
DRAWN BY :	
CHECKED BY :	
PAPER SIZE :	A1
PLOT SCALE :	A1=1:50 A2=1:100
DATE :	25/03/64
DRAWING NO. :	AS-12-SN-1101
SHEET NO. :	

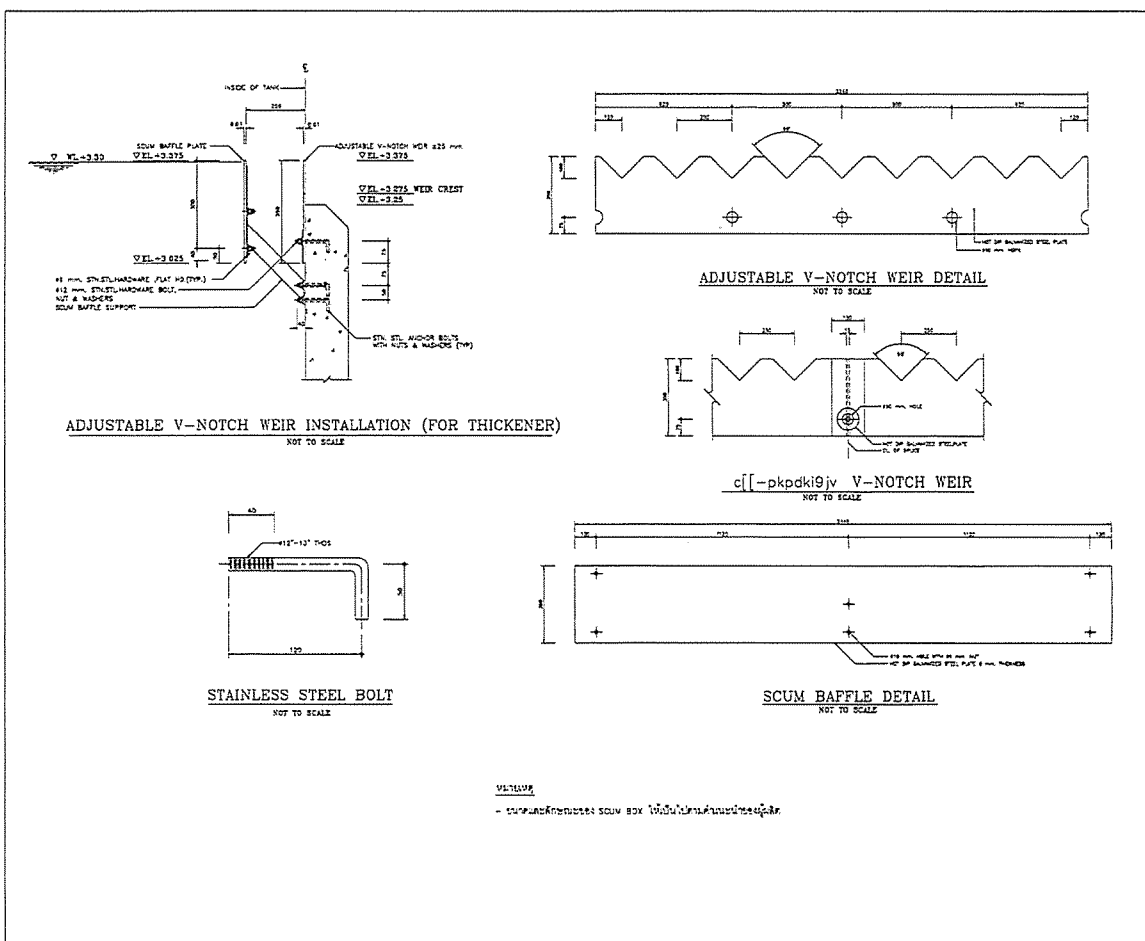


AS-BUILT DRAWING	
DRAWING TITLE :	V-NOTCH WEIR FOR THICKENER
CHECKED BY :	
PAPER SIZE :	A1
PLOT SCALE :	A1=1:50 A2=1:100
DATE :	25/03/64
DRAWING NO. :	AS-12-SN-1102
SHEET NO. :	

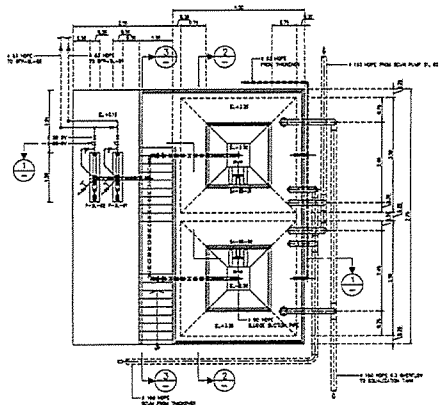


รูปตัดหน้า-หลัง

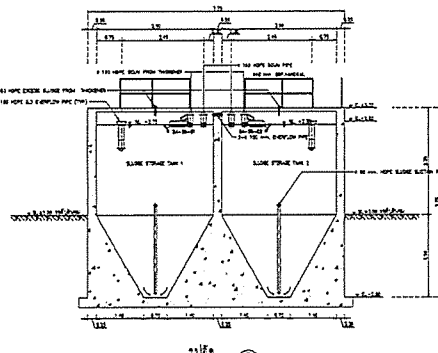

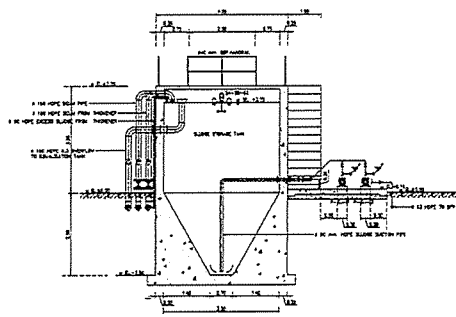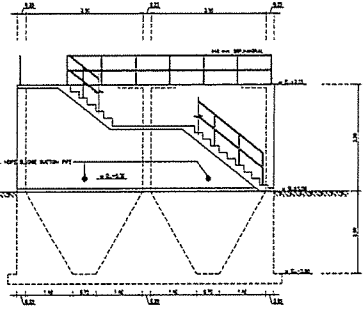


PROJECT :	
OWNER :	
DESIGNER :	
CONTRACTOR :	
PROJECT MANAGER :	
RESIDENT ENGINEER :	
CONSULTANT :	
STRUCTURAL ENGINEER :	
PROJECT MANAGER :	
RESIDENT ENGINEER :	
AS-BUILT DRAWING	
DRAWING TITLE :	
รูปตัดหน้า-หลัง	
DRAWN BY : วิศวกร	
CHECKED BY :	
CHECKED BY :	
PAPER SIZE : A1	
PLOT SCALE : A1=1:100 A3=1:200	
DATE : 25/03/64	
DRAWING NO. :	SHEET NO. :
AS-12-SN-1231	

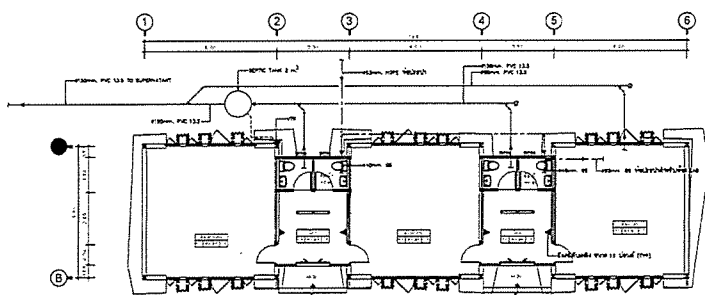

ผังระบบระบายน้ำภายในอาคาร

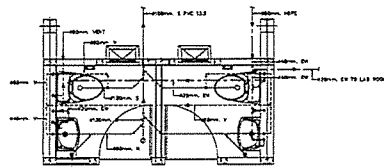




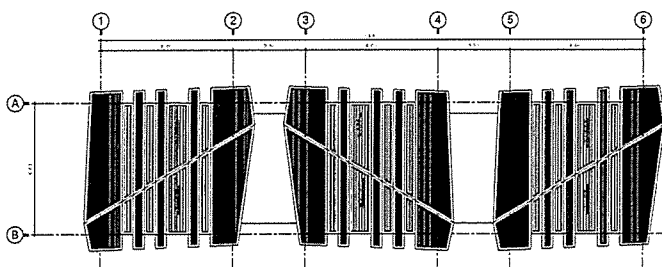


แบบขยายห้องน้ำ

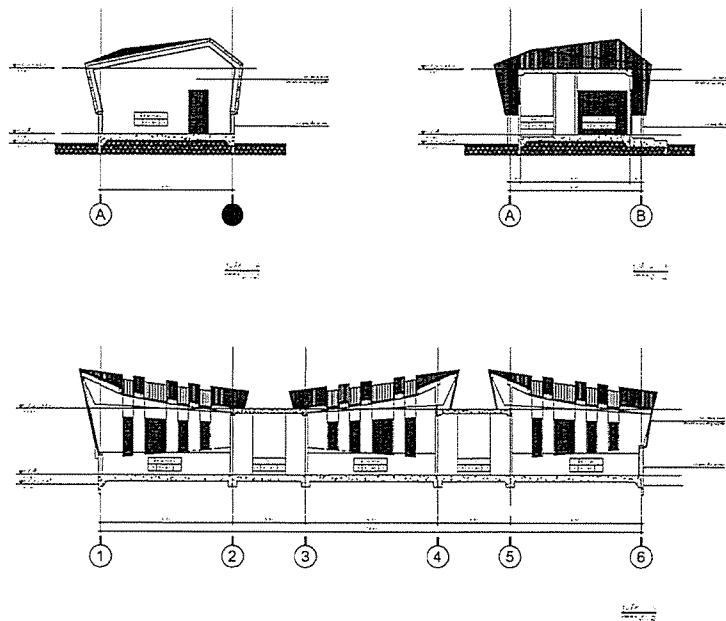


ผังระบบระบายน้ำภายในอาคาร

PROJECT :	
OWNER :	
DESIGNER :	
CONTRACTOR :	
PROJECT MANAGER :	
RESIDENT ENGINEER :	
CONSULTANT :	
STRUCTURAL ENGINEER :	
PROJECT MANAGER :	
RESIDENT ENGINEER :	
AS-BUILT DRAWING	
DRAWING TITLE :	
รูปตัดหน้า-หลัง	
DRAWN BY : วิศวกร	
CHECKED BY :	
CHECKED BY :	
PAPER SIZE : A1	
PLOT SCALE : A1=1:100 A3=1:200	
DATE : 25/03/64	
DRAWING NO. :	SHEET NO. :
AS-12-SN-1231	





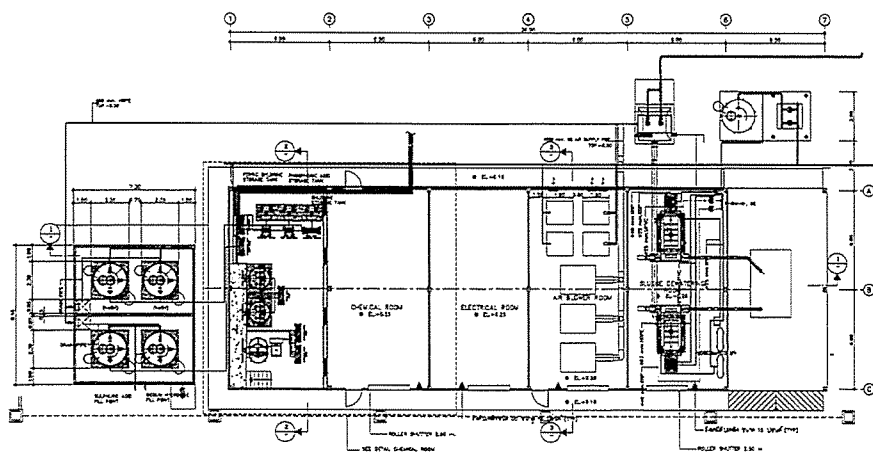


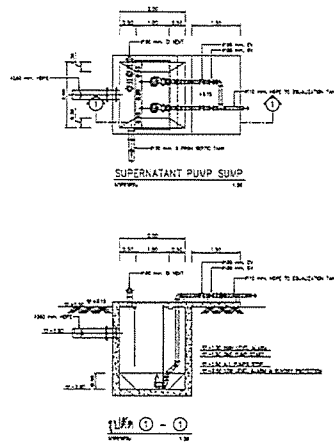
PROJECT :	
โครงการพัฒนาระบบสาธารณูปโภค และสาธารณูปการ บริเวณที่ดิน	
OWNER :	
 INDUSTRIAL ESTATE AUTHORITY OF THAILAND	
DESIGNER :	
 WE CONSULTANTS	
CONTRACTOR :	
 P.T.A. CONSTRUCTION CO., LTD. บริษัท พี.ที.เอ. คอนสตรัคชั่น จำกัด	
PROJECT MANAGER :	
วิศวกรโครงการ	
RESIDENT ENGINEER :	
CONSULTANT :	
 WE CONSULTANTS	
 PCM	
STRUCTURAL ENGINEER :	
PROJECT MANAGER :	
วิศวกรโครงการ	
RESIDENT ENGINEER :	
AS-BUILT DRAWING	
DRAWING TITLE :	
แบบแปลน - ทั่วไป	
DRAWN BY : วิศวกรโครงการ	
CHECKED BY :	
PAPER SIZE : A1	
PLOT SCALE : A1=1:100 A2=1:200	
DATE : 25/03/64	
DRAWING NO. :	SHEET NO. :
AS-12-SN-1302	



MACHINERY BUILDING PLAN
SCALE 1 : 100


หมายเหตุ
- เครื่องจักร 25.00 ฐานปูนคอนกรีต 25.00 ซม. หนา 10 ซม.

PROJECT :	
โครงการพัฒนาระบบสาธารณูปโภค และสาธารณูปการ บริเวณที่ดิน	
OWNER :	
 INDUSTRIAL ESTATE AUTHORITY OF THAILAND	
DESIGNER :	
 WE CONSULTANTS	
CONTRACTOR :	
 P.T.A. CONSTRUCTION CO., LTD. บริษัท พี.ที.เอ. คอนสตรัคชั่น จำกัด	
PROJECT MANAGER :	
วิศวกรโครงการ	
RESIDENT ENGINEER :	
CONSULTANT :	
 WE CONSULTANTS	
 PCM	
STRUCTURAL ENGINEER :	
PROJECT MANAGER :	
วิศวกรโครงการ	
RESIDENT ENGINEER :	
AS-BUILT DRAWING	
DRAWING TITLE :	
แบบแปลน - ทั่วไป	
DRAWN BY : วิศวกรโครงการ	
CHECKED BY :	
PAPER SIZE : A1	
PLOT SCALE : A1=1:100 A2=1:200	
DATE : 25/03/64	
DRAWING NO. :	SHEET NO. :
AS-12-SN-1401	




NOTE

PROJECT :	
OWNER :	
DESIGNER :	
CONTRACTOR :	
PROJECT MANAGER :	
RESIDENT ENGINEER :	
CONSULTANT :	
STRUCTURAL ENGINEER :	
PROJECT MANAGER :	
RESIDENT ENGINEER :	
AS-BUILT DRAWING	
DRAWING TITLE :	
DRAWN BY :	
CHECKED BY :	
PAPER SIZE : A1	
PLOT SCALE : A1=1:50 A3=1:100	
DATE : 25/03/84	
DRAWING NO. :	SHEET NO. :
AS-12-SN-1501	

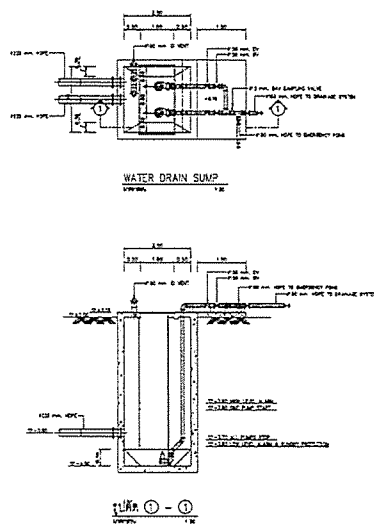


NOTE

PROJECT :	
OWNER :	
DESIGNER :	
CONTRACTOR :	
PROJECT MANAGER :	
RESIDENT ENGINEER :	
CONSULTANT :	
STRUCTURAL ENGINEER :	
PROJECT MANAGER :	
RESIDENT ENGINEER :	
AS-BUILT DRAWING	
DRAWING TITLE :	
DRAWN BY :	
CHECKED BY :	
PAPER SIZE : A1	
PLOT SCALE : A1=1:50 A3=1:100	
DATE : 25/03/84	
DRAWING NO. :	SHEET NO. :
AS-12-SN-1501	

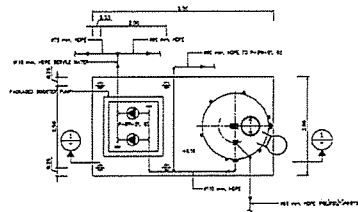


BOOSTER PUMP & WATER STORAGE TANK
1/100

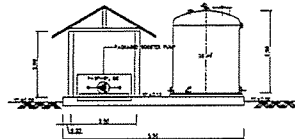


ถังเก็บน้ำ - 1
1/100

หมายเหตุ :
- ระดับน้ำในถังเก็บน้ำ = +4.00 ม.รท.ก.

PROJECT :	
OWNER :	
DESIGNER :	
CONTRACTOR :	
PROJECT MANAGER :	
RESIDENT ENGINEER :	
CONSULTANT :	
STRUCTURAL ENGINEER :	
PROJECT MANAGER :	
RESIDENT ENGINEER :	
AS-BUILT DRAWING	
DRAWING TITLE :	
DRAWN BY :	
CHECKED BY :	
PAPER SIZE : A1	
PLOT SCALE : A1=1:50 A3=1:100	
DATE : 25/03/84	
DRAWING NO. :	SHEET NO. :
AS-12-SN-1721	


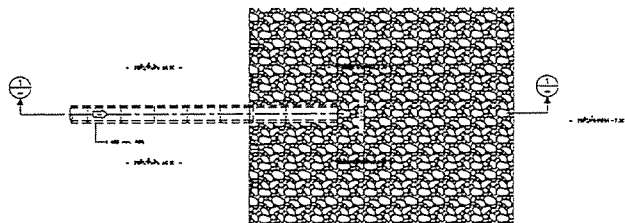


1/100

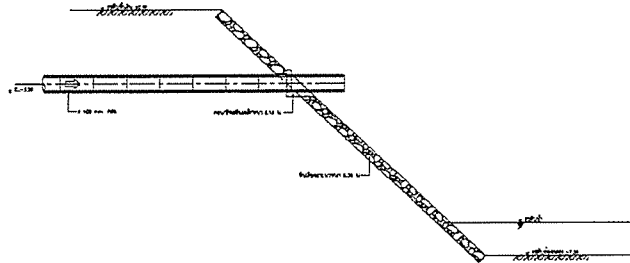

1/100

PROJECT :	
OWNER :	
DESIGNER :	
CONTRACTOR :	
PROJECT MANAGER :	
RESIDENT ENGINEER :	
CONSULTANT :	
STRUCTURAL ENGINEER :	
PROJECT MANAGER :	
RESIDENT ENGINEER :	
AS-BUILT DRAWING	
DRAWING TITLE :	
DRAWN BY :	
CHECKED BY :	
PAPER SIZE : A1	
PLOT SCALE : A1=1:50 A3=1:100	
DATE : 17/01/84	
DRAWING NO. :	SHEET NO. :
AS-12-SN-1921	53

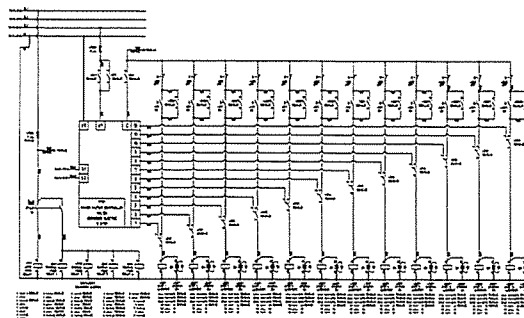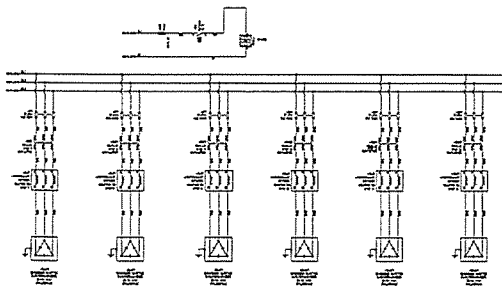




PROJECT :
 OWNER :
 DESIGNER :
 CONTRACTOR :
 PROJECT MANAGER :
 RESIDENT ENGINEER :
 CONSULTANT :
 STRUCTURAL ENGINEER :
 PROJECT MANAGER :
 RESIDENT ENGINEER :
 AS-BUILT DRAWING
 DRAWING TITLE :
 MDB PANEL
 DRAWN BY :
 CHECKED BY :
 CHECKED BY :
 PAPER SIZE : A1
 PLOT SCALE : 1:100
 DATE : 25/03/84
 DRAWING NO. : SHEET NO. :
 AS-12-UE-204 04

ITEM NO.	DESCRIPTION	QUANTITY	UNIT	REMARKS
1
2
ITEM NO.	DESCRIPTION	QUANTITY	UNIT	REMARKS
1
2
3


PROJECT :
 OWNER :
 DESIGNER :
 CONTRACTOR :
 PROJECT MANAGER :
 RESIDENT ENGINEER :
 CONSULTANT :
 STRUCTURAL ENGINEER :
 PROJECT MANAGER :
 RESIDENT ENGINEER :
 AS-BUILT DRAWING
 DRAWING TITLE :
 MCC-EQ PANEL
 DRAWN BY :
 CHECKED BY :
 CHECKED BY :
 PAPER SIZE : A1
 PLOT SCALE : 1:100
 DATE : 25/03/84
 DRAWING NO. : SHEET NO. :
 AS-12-UE-301 01

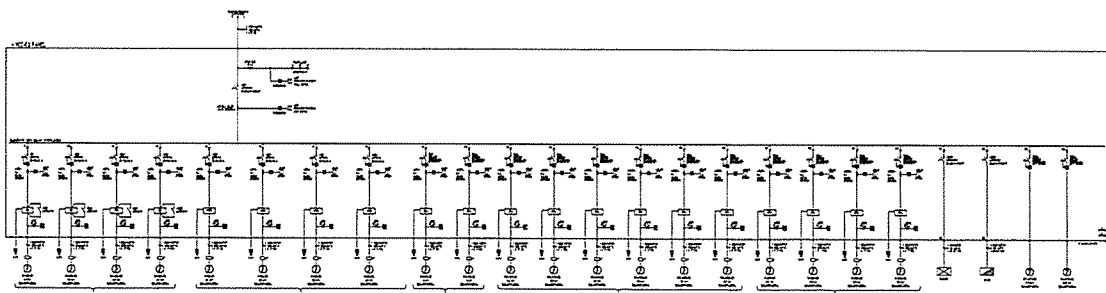

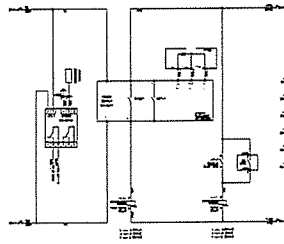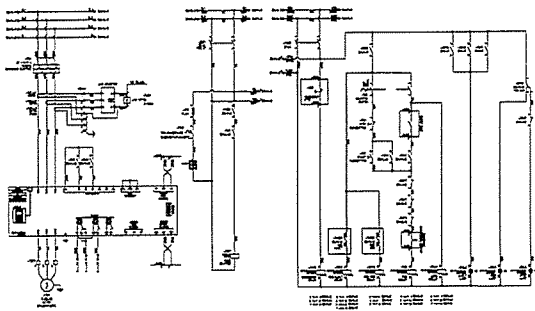

TERMINAL LIST

-7X1C1		
7724	1	1
2834	2	2
3485	3	3
3136	4	4
7724	5	5
7754	6	6
-7X1C2		
3811	1	1
3812	2	2
+240C	3	3
1218	4	4
121	5	5
122	6	6
123	7	7
-DVI94	8	8
-DVI94	9	9
-DVI94	10	10
-DVI94	11	11
-7X1C3		
7401	1	1
7402	2	2

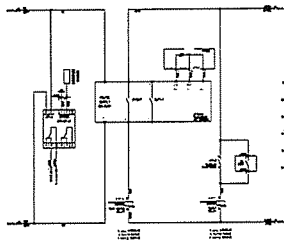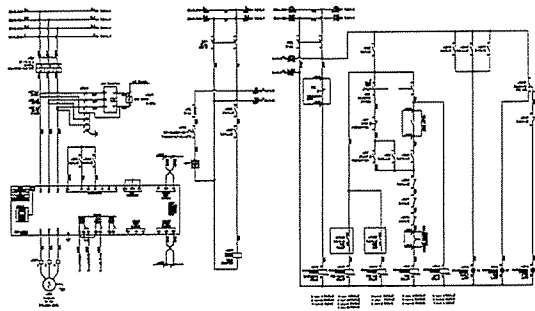

TERMINAL LIST

-8X1C1		
4924	1	1
4154	2	2
4155	3	3
4156	4	4
4924	5	5
4154	6	6
-8X1C2		
4211	1	1
4212	2	2
+240C	3	3
124	4	4
125	5	5
126	6	6
127	7	7
-DVI94	8	8
-DVI94	9	9
-DVI94	10	10
-DVI94	11	11
-8X1C3		
8X1C1	1	1
8X1C2	2	2

PROJECT :
โครงการพัฒนาระบบไฟฟ้า
และระบบควบคุมอัตโนมัติ

OWNER :

DESIGNER :


CONTRACTOR :

P.T.A. CONSTRUCTION CO., LTD.
บริษัท พี.ที.เอ. คอนสตรัคชั่น จำกัด

PROJECT MANAGER :
วิเศษ คงประทีพ

RESIDENT ENGINEER :
วิเศษ คงประทีพ

CONSULTANT :


STRUCTURAL ENGINEER :
วิเศษ คงประทีพ


PROJECT MANAGER :
วิเศษ คงประทีพ

RESIDENT ENGINEER :
วิเศษ คงประทีพ

AS-BUILT DRAWING


DRAWING TITLE :
MCC-EO PANEL

DRAWN BY :
CHECKED BY :
CHECKED BY :
PAPER SIZE : A1
PLOT SCALE : 1:100
DATE : 25/03/64
DRAWING NO. : SHEET NO. :
AS-12-ME-310 10

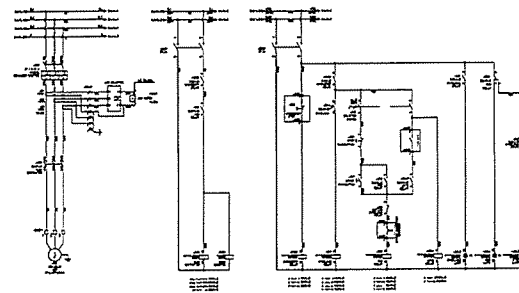

TERMINAL LIST

-9X1C1		
4924	1	1
4152	2	2
4153	3	3
4154	4	4
-9X1C2		
4211	1	1
4212	2	2
+240C	3	3
124	4	4
125	5	5
126	6	6
127	7	7

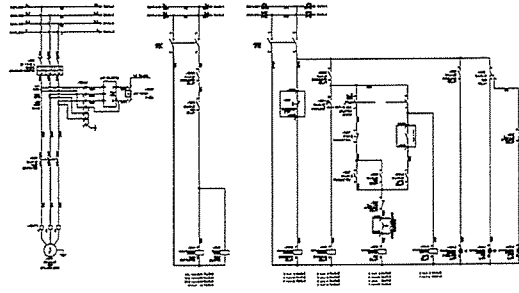

TERMINAL LIST

-10X1C1		
4924	1	1
4152	2	2
4153	3	3
4154	4	4
-10X1C2		
4211	1	1
4212	2	2
+240C	3	3
124	4	4
125	5	5
126	6	6
127	7	7

PROJECT :
โครงการพัฒนาระบบไฟฟ้า
และระบบควบคุมอัตโนมัติ

OWNER :

DESIGNER :


CONTRACTOR :

P.T.A. CONSTRUCTION CO., LTD.
บริษัท พี.ที.เอ. คอนสตรัคชั่น จำกัด

PROJECT MANAGER :
วิเศษ คงประทีพ

RESIDENT ENGINEER :
วิเศษ คงประทีพ

CONSULTANT :


STRUCTURAL ENGINEER :
วิเศษ คงประทีพ





PROJECT MANAGER :
วิเศษ คงประทีพ

RESIDENT ENGINEER :
วิเศษ คงประทีพ

AS-BUILT DRAWING

DRAWING TITLE :
MCC-EO PANEL

DRAWN BY :
CHECKED BY :
CHECKED BY :
PAPER SIZE : A1
PLOT SCALE : 1:100
DATE : 25/03/64
DRAWING NO. : SHEET NO. :
AS-12-ME-311 11

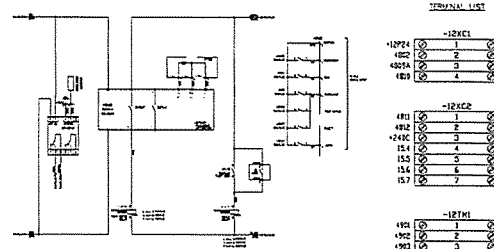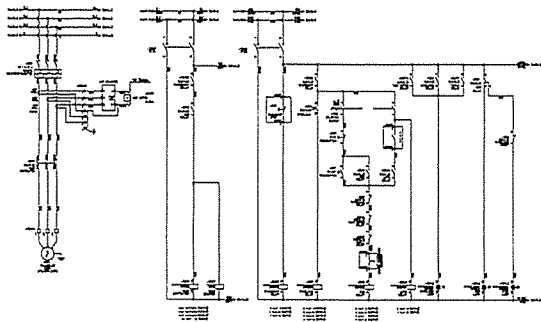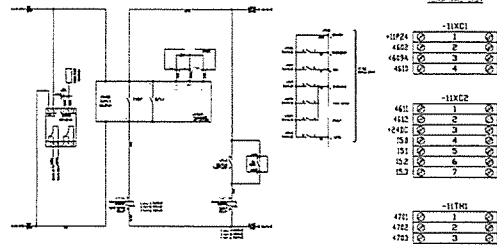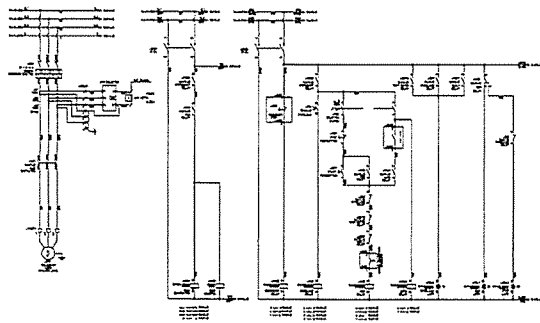


AS-BUILT DRAWING

DRAWING TITLE :
MCC-EQ PANEL

DRAWN BY :
CHECKED BY :
DATE : 25/03/84

DRAWING NO. : SHEET NO. :
AS-12-ME-312 12

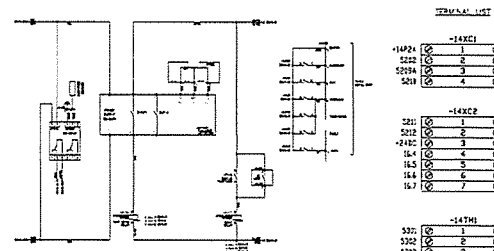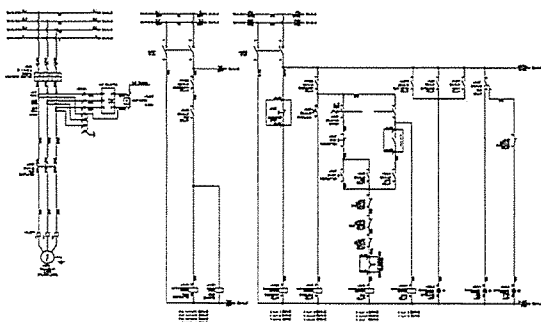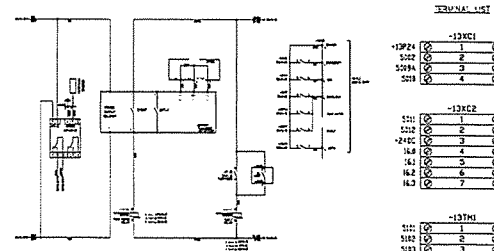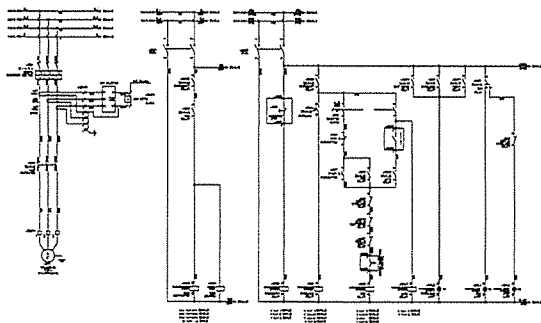


AS-BUILT DRAWING

DRAWING TITLE :
MCC-EQ PANEL

DRAWN BY :
CHECKED BY :
DATE : 25/03/84

DRAWING NO. : SHEET NO. :
AS-12-ME-313 13

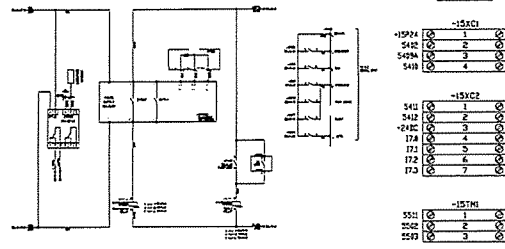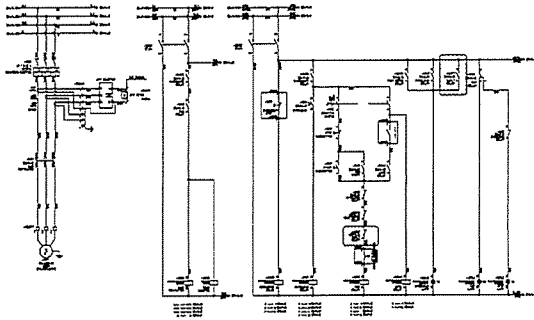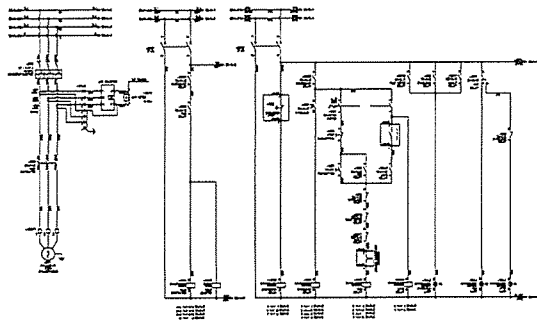


TERMINAL LIST

15974	1
5432	2
5434	3
5418	4

5411	1
5412	2
5413	3
177A	4
177	5
177	6
177	7

5511	1
5512	2
5513	3

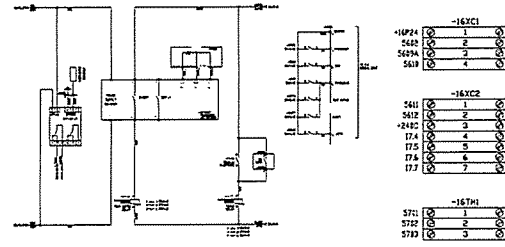

TERMINAL LIST

16724	1
5442	2
5434	3
5418	4

5411	1
5412	2
5413	3
177A	4
177	5
177	6
177	7

5711	1
5712	2
5713	3

PROJECT :
โครงการพัฒนาระบบไฟฟ้า
อาคารสำนักงานของ บริษัท

OWNER :
บริษัท

DESIGNER :
บริษัท

CONTRACTOR :
P.T.A. CONSTRUCTION CO., LTD.
บริษัท

PROJECT MANAGER :
บริษัท

RESIDENT ENGINEER :
บริษัท

CONSULTANT :
บริษัท

STRUCTURAL ENGINEER :
บริษัท




PROJECT MANAGER :
บริษัท

RESIDENT ENGINEER :
บริษัท

AS-BUILT DRAWING

DRAWING TITLE :
MCC-EQ PANEL

DRAWN BY :
CHECKED BY :
PAPER SIZE : A1
PLOT SCALE : 1:100
DATE : 25/03/64
DRAWING NO. : SHEET NO. :
AS-12-ME-314 14

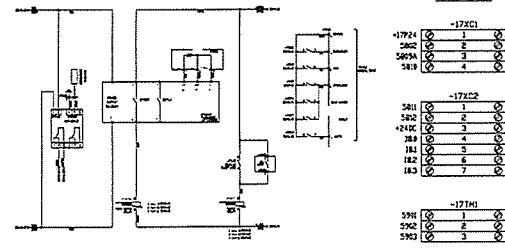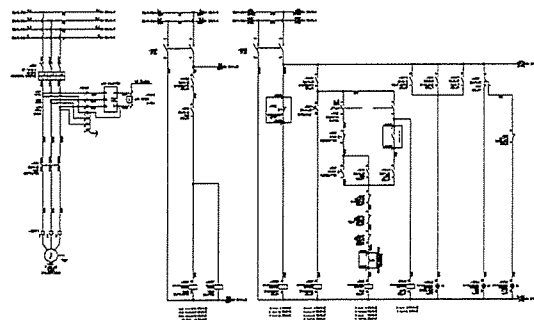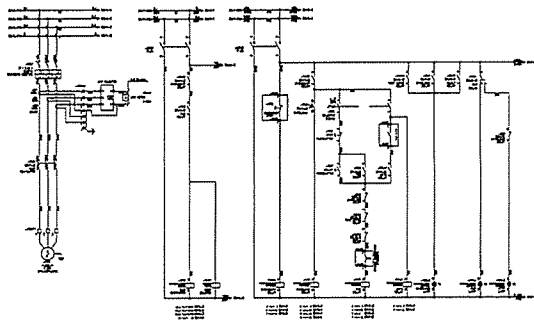


TERMINAL LIST

1724	1
5442	2
5434	3
5418	4

5411	1
5412	2
5413	3
177A	4
177	5
177	6
177	7

5911	1
5912	2
5913	3

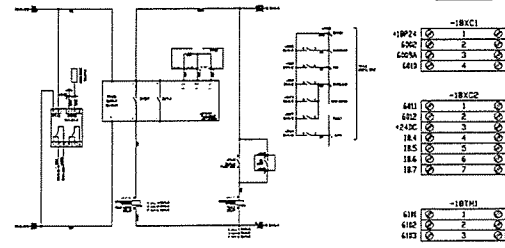

TERMINAL LIST

1814	1
6022	2
6034	3
6018	4

6011	1
6012	2
6013	3
184	4
185	5
186	6
187	7

6111	1
6112	2
6113	3

PROJECT :
โครงการพัฒนาระบบไฟฟ้า
อาคารสำนักงานของ บริษัท

OWNER :
บริษัท

DESIGNER :
บริษัท

CONTRACTOR :
P.T.A. CONSTRUCTION CO., LTD.
บริษัท

PROJECT MANAGER :
บริษัท

RESIDENT ENGINEER :
บริษัท

CONSULTANT :
บริษัท

STRUCTURAL ENGINEER :
บริษัท





PROJECT MANAGER :
บริษัท

RESIDENT ENGINEER :
บริษัท




AS-BUILT DRAWING

DRAWING TITLE :
MCC-EQ PANEL

DRAWN BY :
CHECKED BY :
PAPER SIZE : A1
PLOT SCALE : 1:100
DATE : 25/03/64
DRAWING NO. : SHEET NO. :
AS-12-ME-315 15

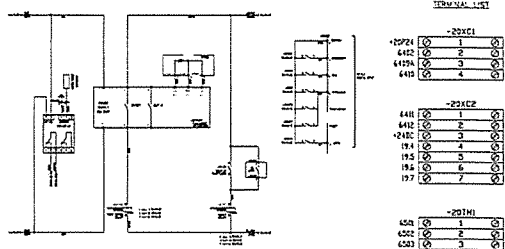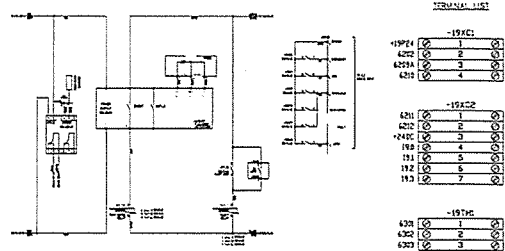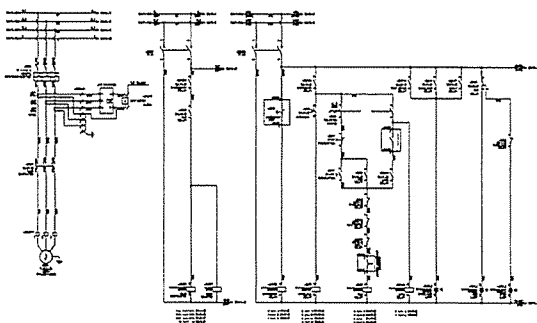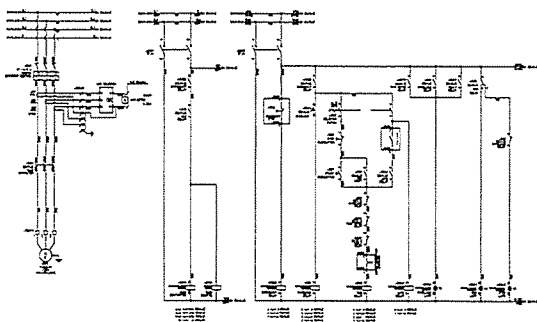


PROJECT :
 OWNER :
 DESIGNER :
 CONTRACTOR :
 PROJECT MANAGER :
 RESIDENT ENGINEER :
 CONSULTANT :
 STRUCTURAL ENGINEER :
 PROJECT MANAGER :
 RESIDENT ENGINEER :
 AS-BUILT DRAWING
 DRAWING TITLE :
 MCC-EQ PANEL
 DRAWN BY :
 CHECKED BY :
 CHECKED BY :
 PAPER SIZE : A1
 PLOT SCALE : 1:100
 DATE : 25/03/64
 DRAWING NO. : SHEET NO. :
 AS-12-UE-316 16

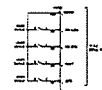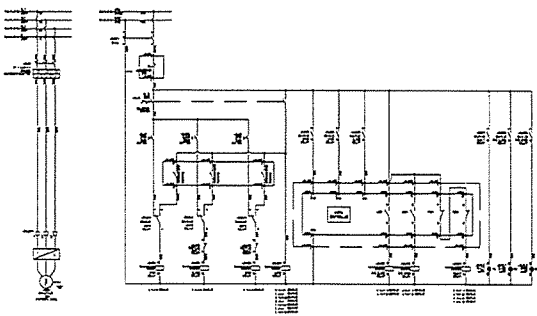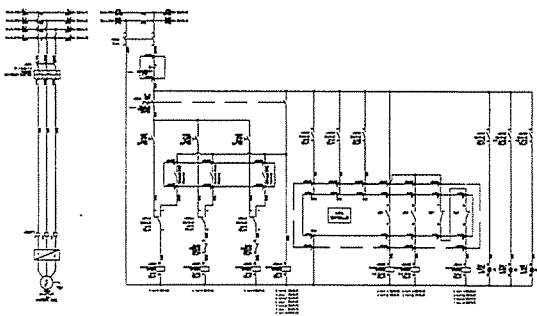




PROJECT :
 OWNER :
 DESIGNER :
 CONTRACTOR :
 PROJECT MANAGER :
 RESIDENT ENGINEER :
 CONSULTANT :
 STRUCTURAL ENGINEER :
 PROJECT MANAGER :
 RESIDENT ENGINEER :
 AS-BUILT DRAWING
 DRAWING TITLE :
 MCC-EQ PANEL
 DRAWN BY :
 CHECKED BY :
 CHECKED BY :
 PAPER SIZE : A1
 PLOT SCALE : 1:100
 DATE : 25/03/64
 DRAWING NO. : SHEET NO. :
 AS-12-UE-317 17

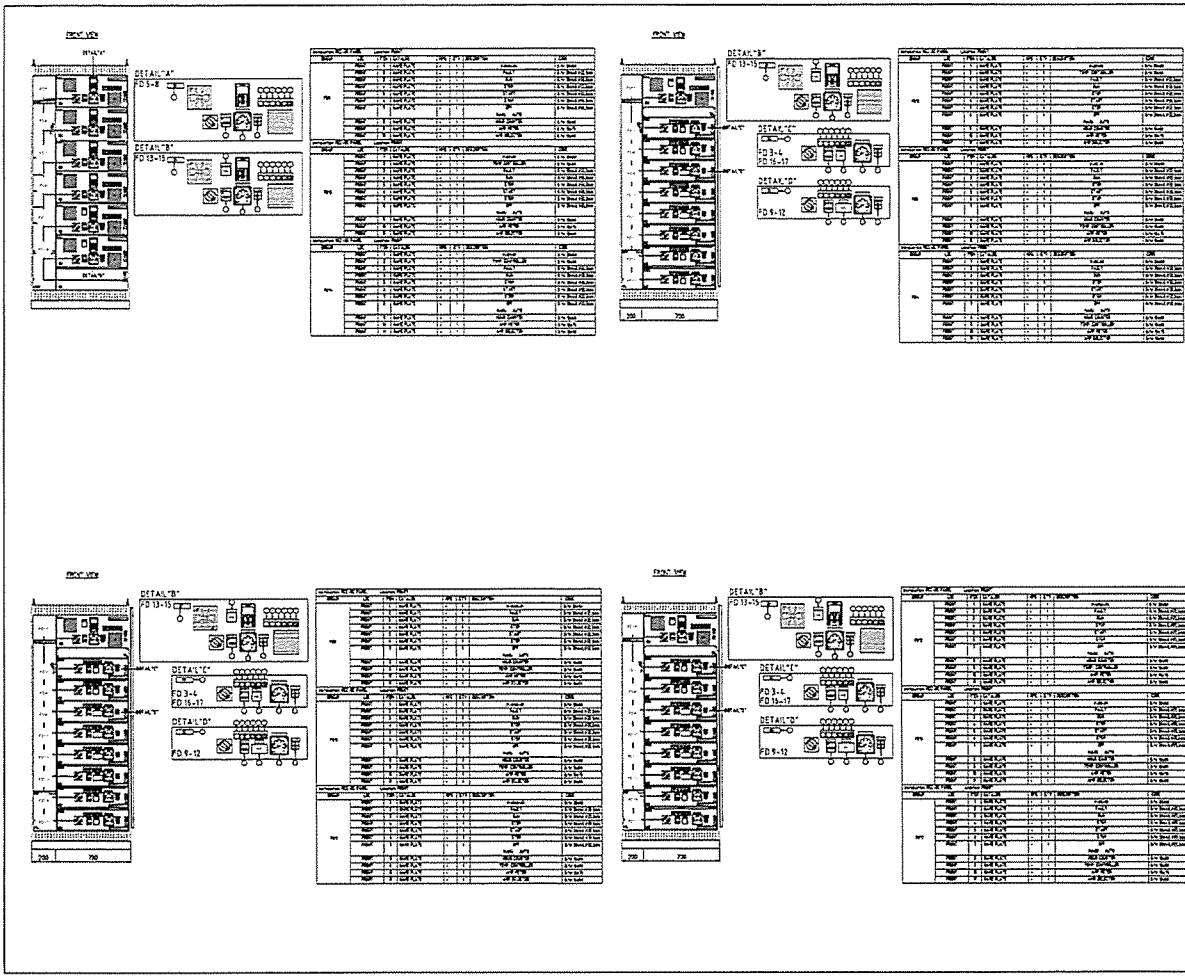


PROJECT :
 OWNER :
 DESIGNER :
 CONTRACTOR :
 PROJECT MANAGER :
 RESIDENT ENGINEER :
 CONSULTANT :
 STRUCTURAL ENGINEER :
 PROJECT MANAGER :
 RESIDENT ENGINEER :
 AS-BUILT DRAWING
 DRAWING TITLE :
 MCC-SC PANEL
 DRAWN BY :
 CHECKED BY :
 CHECKED BY :
 PAPER SIZE : A1
 PLOT SCALE : 1:100
 DATE : 25/03/64
 DRAWING NO. : SHEET NO. :
 AS-12-VE-403 03

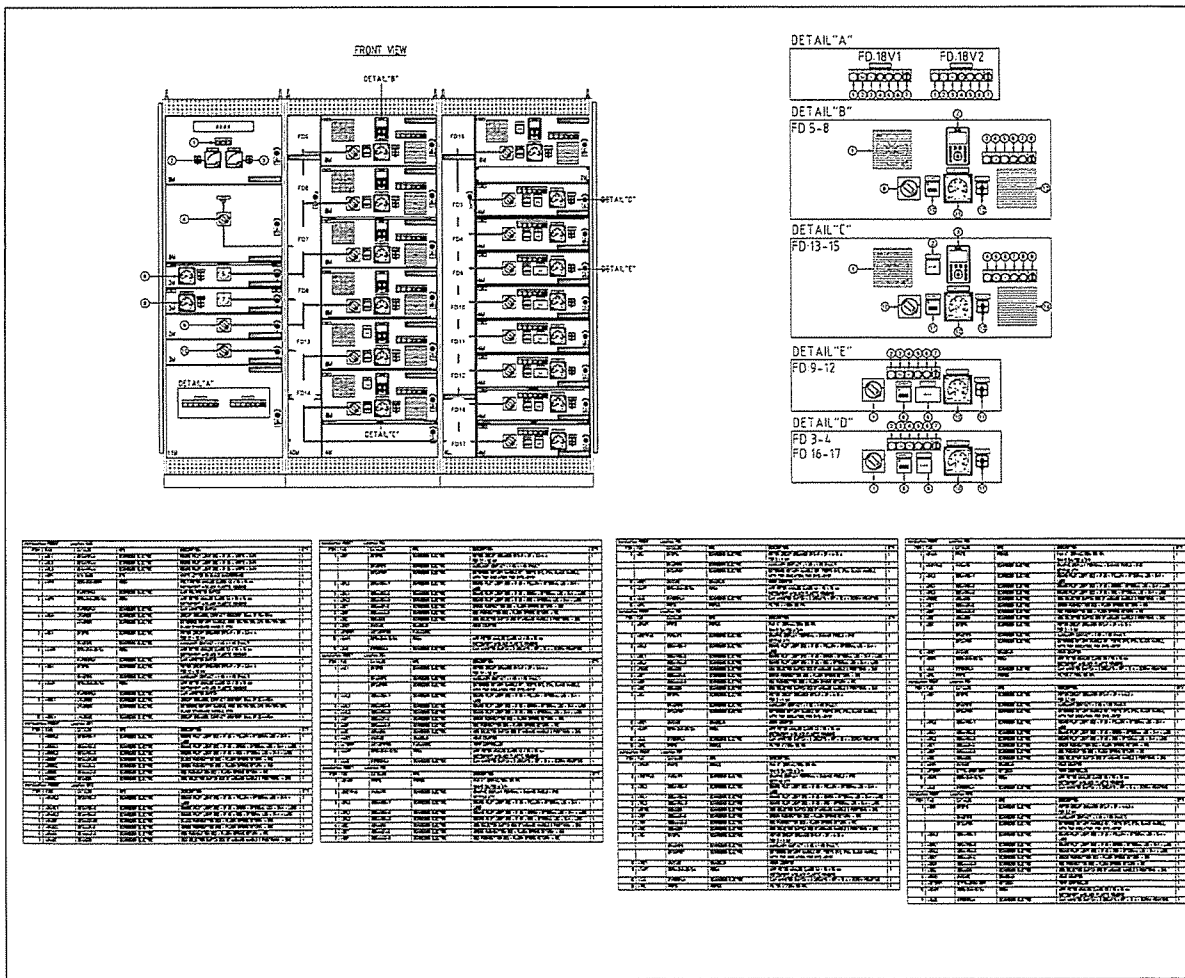



PROJECT :
 OWNER :
 DESIGNER :
 CONTRACTOR :
 PROJECT MANAGER :
 RESIDENT ENGINEER :
 CONSULTANT :
 STRUCTURAL ENGINEER :
 PROJECT MANAGER :
 RESIDENT ENGINEER :
 AS-BUILT DRAWING
 DRAWING TITLE :
 MCC-SC PANEL
 DRAWN BY :
 CHECKED BY :
 CHECKED BY :
 PAPER SIZE : A1
 PLOT SCALE : 1:100
 DATE : 25/03/64
 DRAWING NO. : SHEET NO. :
 AS-12-VE-404 04

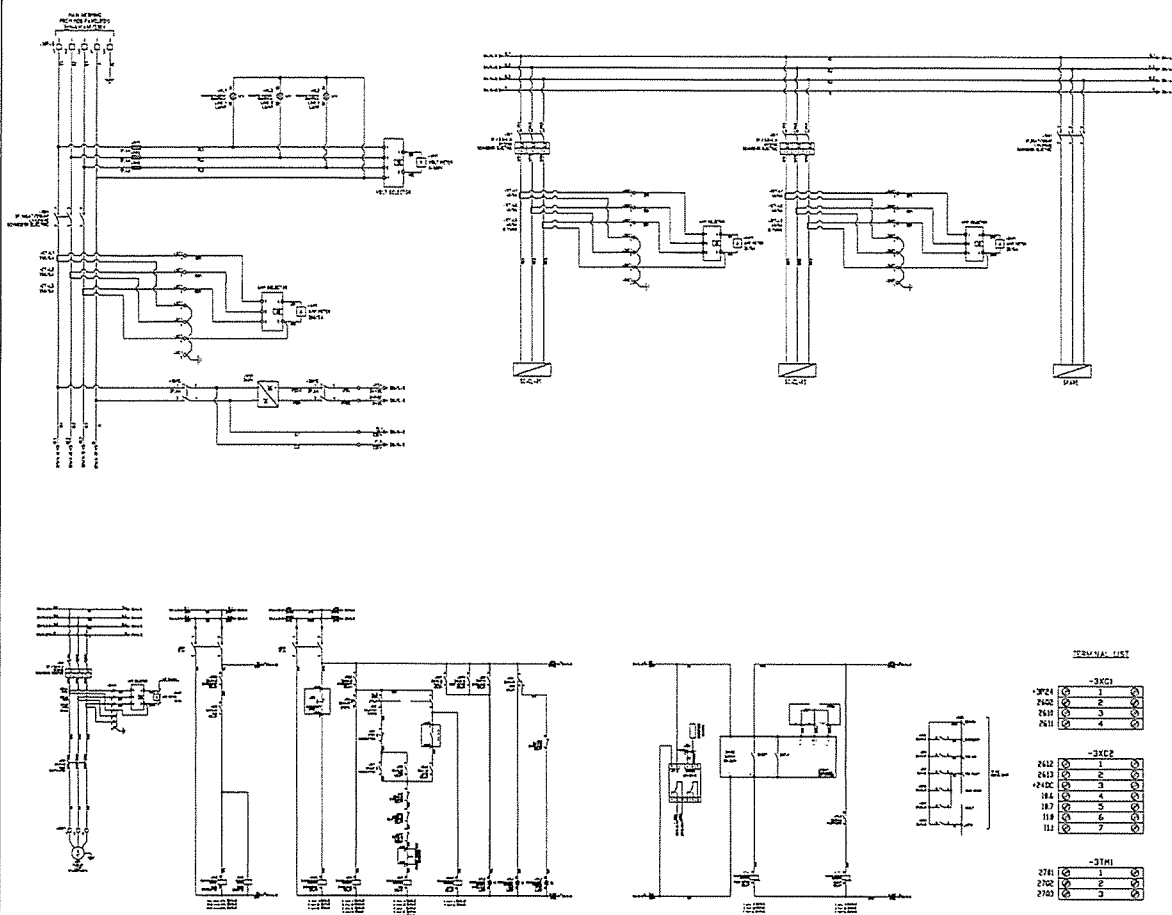

PROJECT :
 OWNER :
 DESIGNER :
 CONTRACTOR :
 PROJECT MANAGER :
 RESIDENT ENGINEER :
 CONSULTANT :
 STRUCTURAL ENGINEER :
 PROJECT MANAGER :
 RESIDENT ENGINEER :
 AS-BUILT DRAWING
 DRAWING TITLE :
 MCC-SC PANEL
 DRAWN BY :
 CHECKED BY :
 CHECKED BY :
 PAPER SIZE : A1
 PLOT SCALE : 1:100
 DATE : 25/03/64
 DRAWING NO. : SHEET NO. :
 AS-12-UE-407 07


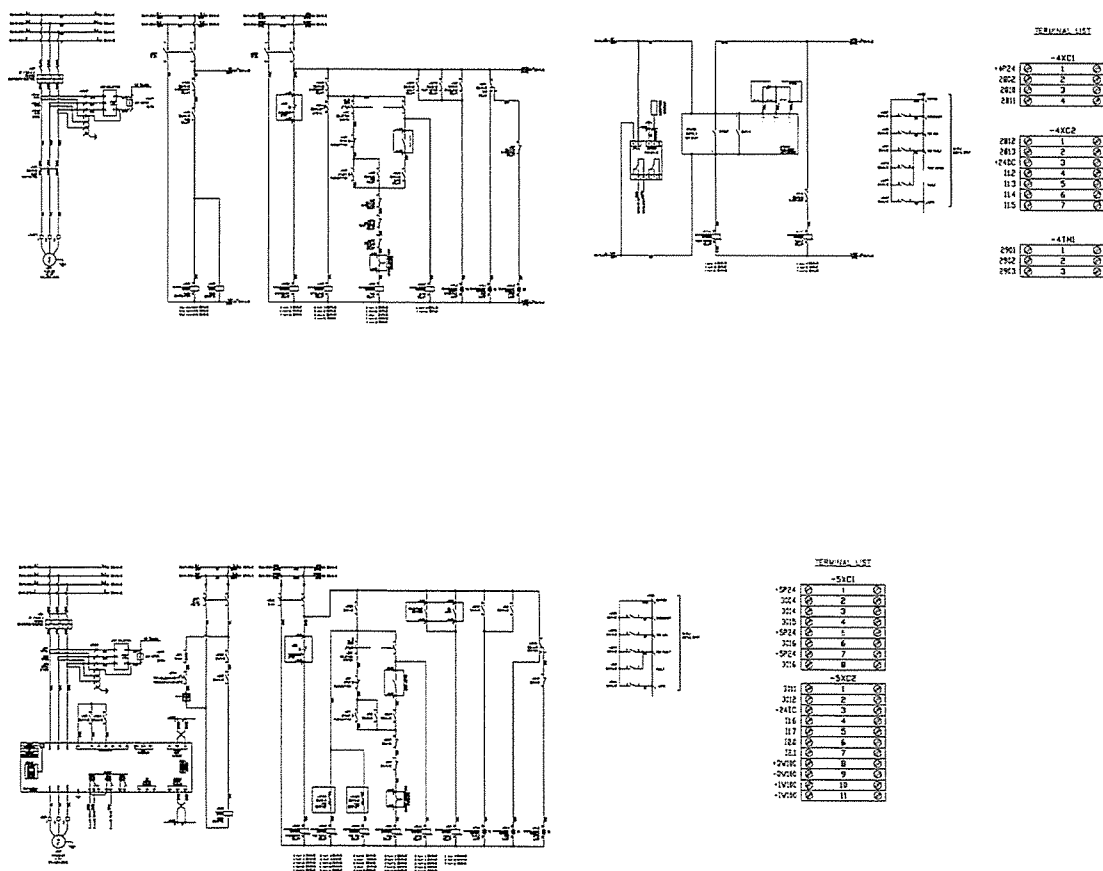


PROJECT :
 OWNER :
 DESIGNER :
 CONTRACTOR :
 PROJECT MANAGER :
 RESIDENT ENGINEER :
 CONSULTANT :
 STRUCTURAL ENGINEER :
 PROJECT MANAGER :
 RESIDENT ENGINEER :
 AS-BUILT DRAWING
 DRAWING TITLE :
 MCC-SC PANEL
 DRAWN BY :
 CHECKED BY :
 CHECKED BY :
 PAPER SIZE : A1
 PLOT SCALE : 1:100
 DATE : 25/03/64
 DRAWING NO. : SHEET NO. :
 AS-12-UE-408 08

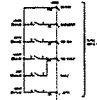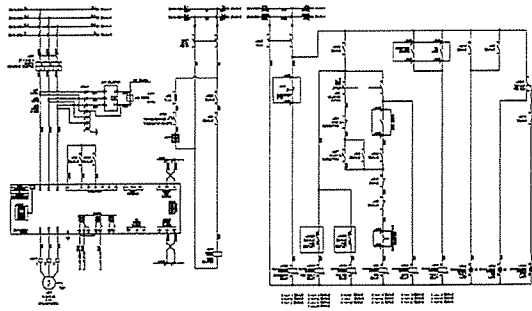

TERMINAL LIST


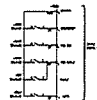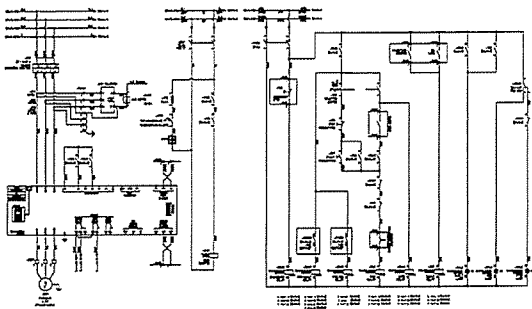

TERMINAL LIST

-BXCI		

PROJECT :

CONSULTANT :

STRUCTURAL ENGINEER :

AS-BUILT DRAWING

DRAWING TITLE :
MCC-SC PANEL

DRAWN BY : -



CHECKED BY :

PAPER SIZE : A1

PLOT SCALE : 1:100


DATE : 25/03/64

DRAWING NO. : SHEET NO. :
AS-12-ME-409 09

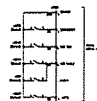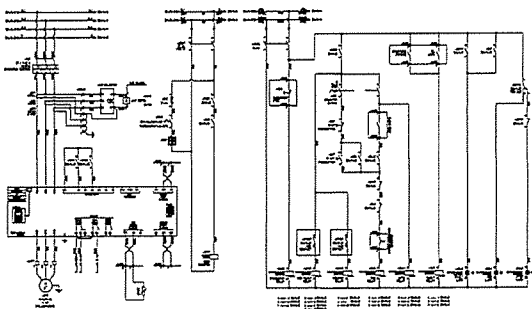

TERMINAL LIST

-BXCI		

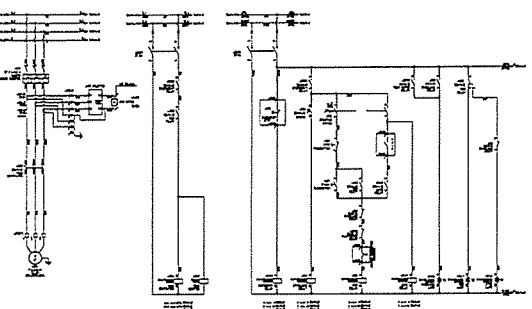

TERMINAL LIST

-BXCI		

PROJECT :

CONSULTANT :

STRUCTURAL ENGINEER :

AS-BUILT DRAWING

DRAWING TITLE :
MCC-SC PANEL

DRAWN BY : -



CHECKED BY :

PAPER SIZE : A1

PLOT SCALE : 1:100



DATE : 25/03/64

DRAWING NO. : SHEET NO. :
AS-12-ME-410 10

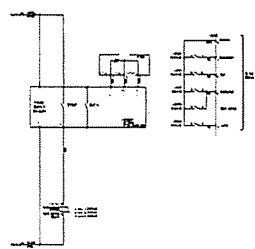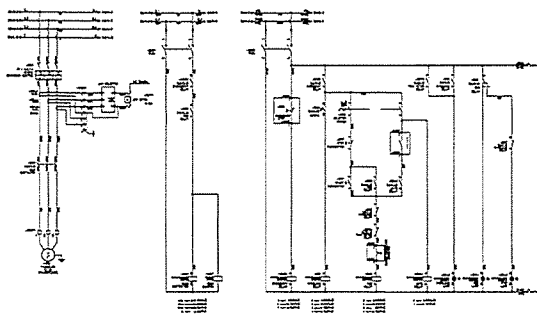

TERMINAL LIST

10P24	1	10X21
1024	2	10X22
1025	3	10X23
1026	4	10X24
1027	5	10X25
1028	6	10X26
1029	7	10X27
1030	8	10X28
1031	9	10X29
1032	10	10X30
1033	11	10X31
1034	12	10X32
1035	13	10X33
1036	14	10X34
1037	15	10X35

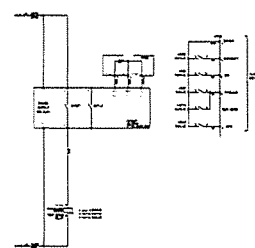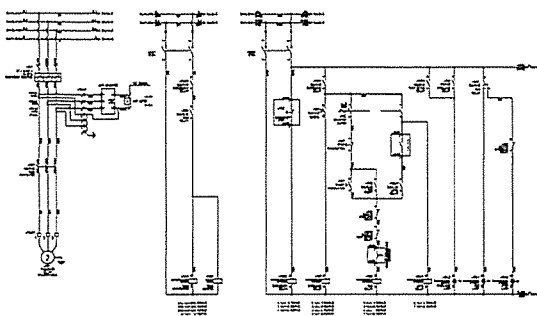

TERMINAL LIST

10P24	1	10X21
1024	2	10X22
1025	3	10X23
1026	4	10X24
1027	5	10X25
1028	6	10X26
1029	7	10X27
1030	8	10X28
1031	9	10X29
1032	10	10X30
1033	11	10X31
1034	12	10X32
1035	13	10X33
1036	14	10X34
1037	15	10X35

PROJECT :

AS-BUILT DRAWING

DRAWING TITLE :
 MCC-SC PANEL

DRAWN BY : -

CHECKED BY : -



CHECKED BY : -

PAPER SIZE : A1

PLOT SCALE : 1:100



DATE : 25/03/64

DRAWING NO. : SHEET NO. :
 AS-12-ME-411 11

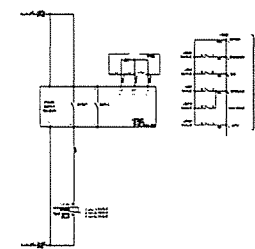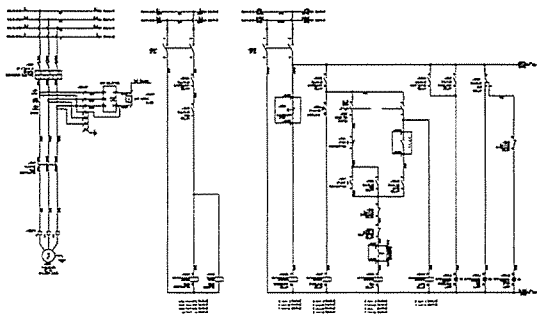

TERMINAL LIST

10P24	1	10X21
1024	2	10X22
1025	3	10X23
1026	4	10X24
1027	5	10X25
1028	6	10X26
1029	7	10X27
1030	8	10X28
1031	9	10X29
1032	10	10X30
1033	11	10X31
1034	12	10X32
1035	13	10X33
1036	14	10X34
1037	15	10X35

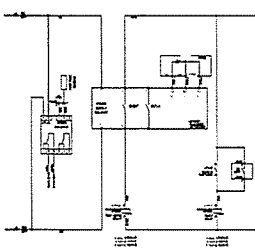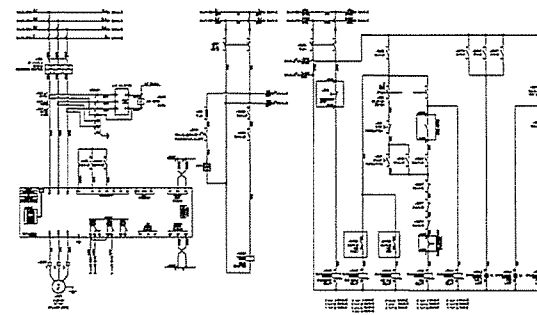

TERMINAL LIST

10P24	1	10X21
1024	2	10X22
1025	3	10X23
1026	4	10X24
1027	5	10X25
1028	6	10X26
1029	7	10X27
1030	8	10X28
1031	9	10X29
1032	10	10X30
1033	11	10X31
1034	12	10X32
1035	13	10X33
1036	14	10X34
1037	15	10X35

PROJECT :

AS-BUILT DRAWING

DRAWING TITLE :
 MCC-SC PANEL

DRAWN BY : -

CHECKED BY : -



CHECKED BY : -

PAPER SIZE : A1



PLOT SCALE : 1:100

DATE : 25/03/64

DRAWING NO. : SHEET NO. :
 AS-12-ME-412 12

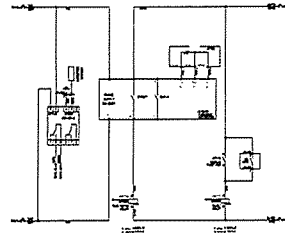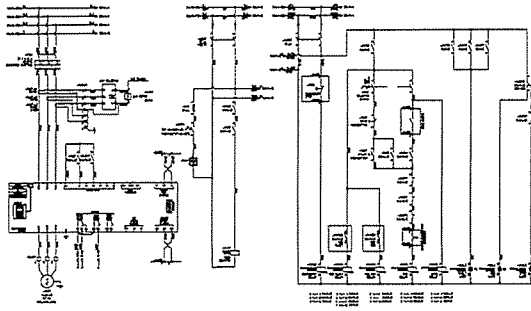

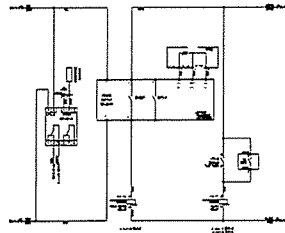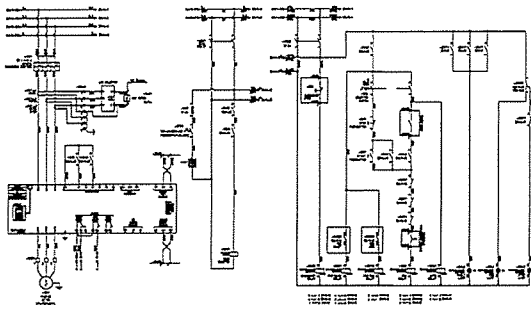

TERMINAL LIST	
-14XC1	
14P24	1
480	2
481	3
482	4
14P24	5
476	6
-14XC2	
480	1
481	2
482	3
14P24	4
14P24	5
14P24	6
14P24	7
14P24	8
14P24	9
14P24	10
14P24	11
-14XC3	
480	1
481	2




TERMINAL LIST	
-15XC1	
15P24	1
524	2
525	3
526	4
527	5
-15XC2	
524	1
525	2
526	3
527	4
528	5
529	6
530	7
531	8
532	9
533	10
534	11
-15XC3	
524	1
525	2

PROJECT :



AS-BUILT DRAWING

DRAWING TITLE :
MCC-SC PANEL

DRAWN BY :
CHECKED BY :
CHECKED BY :
PAPER SIZE : A1
PLOT SCALE : 1:100
DATE : 25/03/64
DRAWING NO. : SHEET NO. :
AS-12-VE-413 13

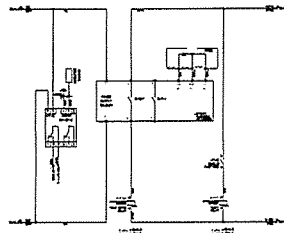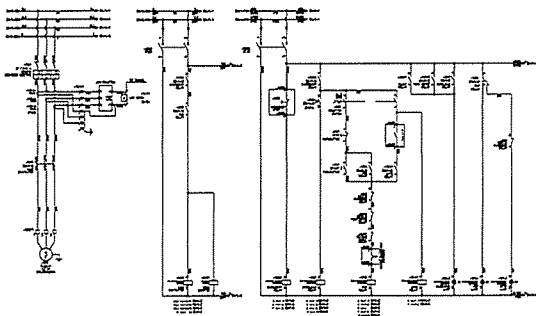

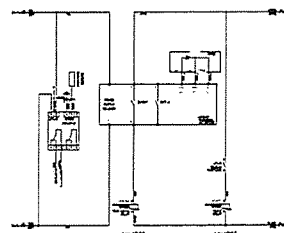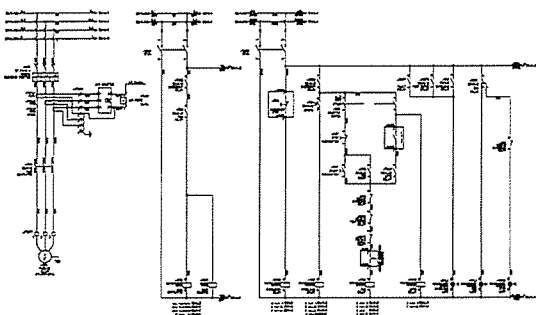

TERMINAL LIST	
-16XC1	
16P24	1
532	2
533	3
534	4
-16XC2	
532	1
533	2
534	3
535	4
536	5
537	6
538	7
-16XC3	
532	1
533	2
534	3




TERMINAL LIST	
-17XC1	
17P24	1
540	2
541	3
542	4
-17XC2	
540	1
541	2
542	3
543	4
544	5
545	6
546	7
-17XC3	
540	1
541	2
542	3

PROJECT :

AS-BUILT DRAWING

DRAWING TITLE :
MCC-SC PANEL

DRAWN BY :
CHECKED BY :
CHECKED BY :
PAPER SIZE : A1
PLOT SCALE : 1:100
DATE : 25/03/64
DRAWING NO. : SHEET NO. :
AS-12-VE-414 14

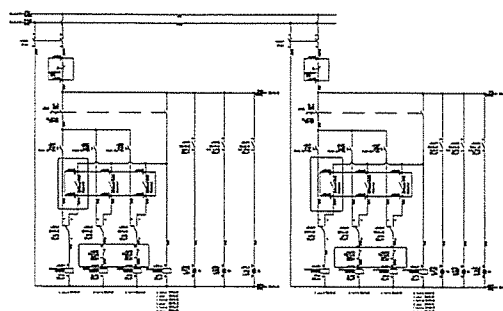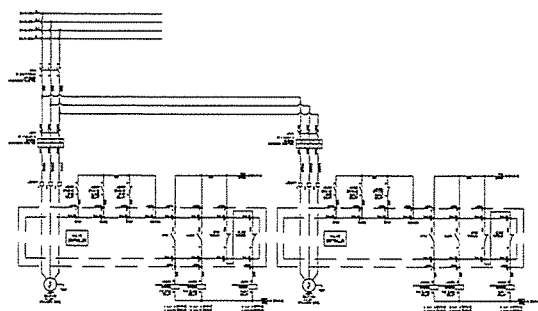


TERMINAL LIST

EMERGENCY STOP	5704	1	5704	1	5704	1	5704	1
STOP	5704	2	5704	2	5704	2	5704	2
START	5704	3	5704	3	5704	3	5704	3


PROJECT :
OWNER :
DESIGNER :
CONTRACTOR :
PROJECT MANAGER :
RESIDENT ENGINEER :
CONSULTANT :
STRUCTURAL ENGINEER :
PROJECT MANAGER :
RESIDENT ENGINEER :
AS-BUILT DRAWING
DRAWING TITLE :
MCC-SC PANEL
DRAWN BY :
CHECKED BY :
CHECKED BY :
PAPER SIZE : A1
PLOT SCALE : 1:100
DATE : 25/03/84
DRAWING NO. : SHEET NO. :
AS-12-ME-415 15

ITEM NO.	DESCRIPTION	UNIT	QUANTITY	REMARKS
1
2
ITEM NO.	DESCRIPTION	UNIT	QUANTITY	REMARKS
1
2
3
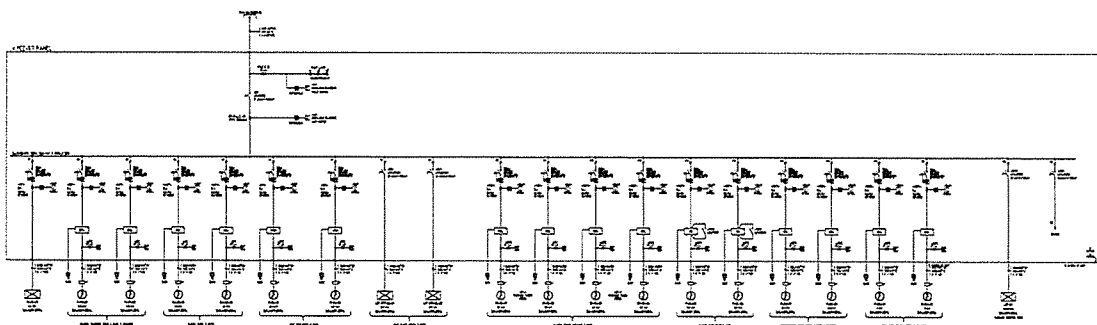

PROJECT :
OWNER :
DESIGNER :
CONTRACTOR :
PROJECT MANAGER :
RESIDENT ENGINEER :
CONSULTANT :
STRUCTURAL ENGINEER :
PROJECT MANAGER :
RESIDENT ENGINEER :
AS-BUILT DRAWING
DRAWING TITLE :
MCC-ST PANEL
DRAWN BY :
CHECKED BY :
CHECKED BY :
PAPER SIZE : A1
PLOT SCALE : 1:100
DATE : 25/03/84
DRAWING NO. : SHEET NO. :
AS-12-ME-501 01

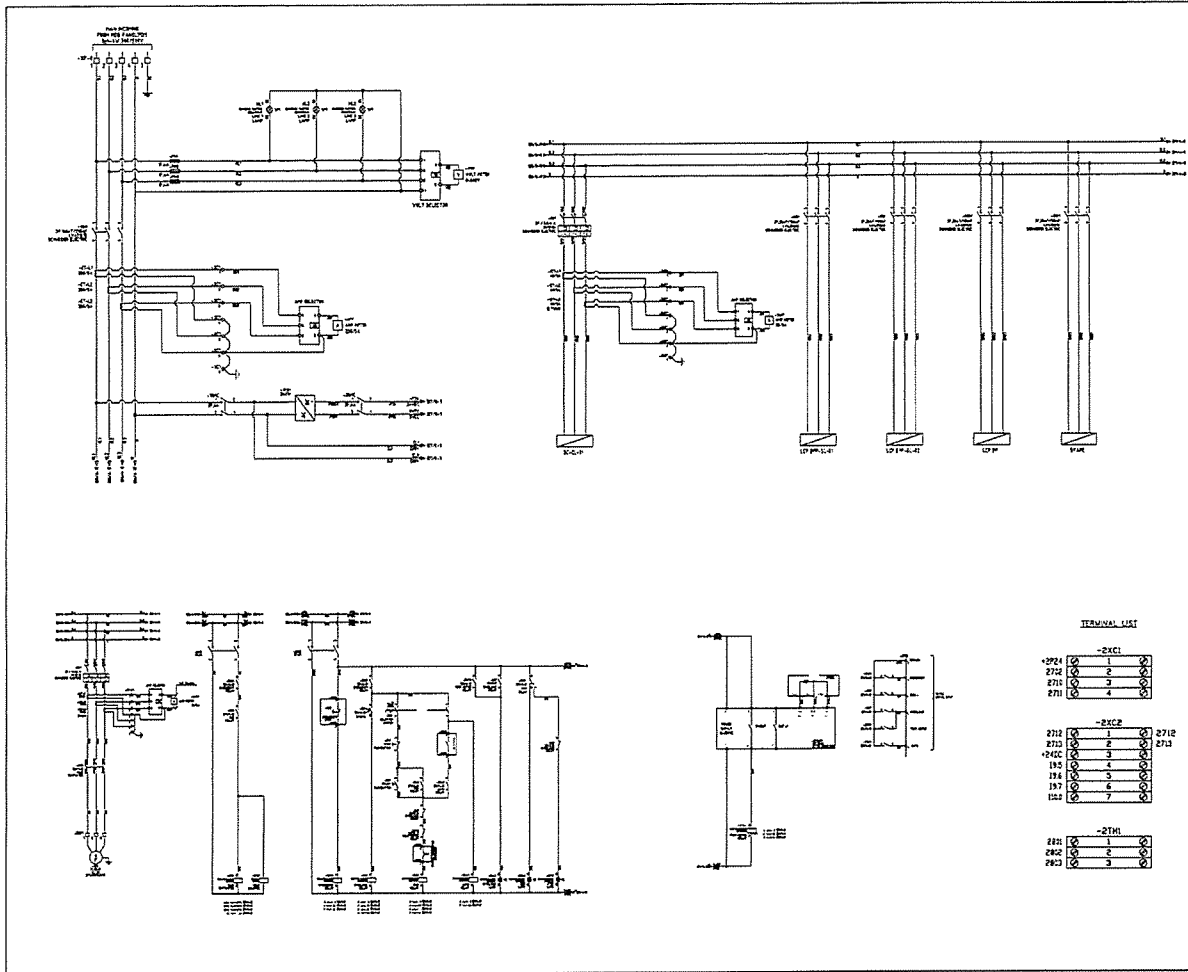

PROJECT :

RESIDENT ENGINEER :

AS-BUILT DRAWING

DRAWING TITLE :

MCC-ST PANEL

DRAWN BY : -

CHECKED BY :

CHECKED BY :


PAPER SIZE : A1

PLOT SCALE : 1:100

DATE : 25/03/64

DRAWING NO. : SHEET NO. :

AS-12-ME-506 06

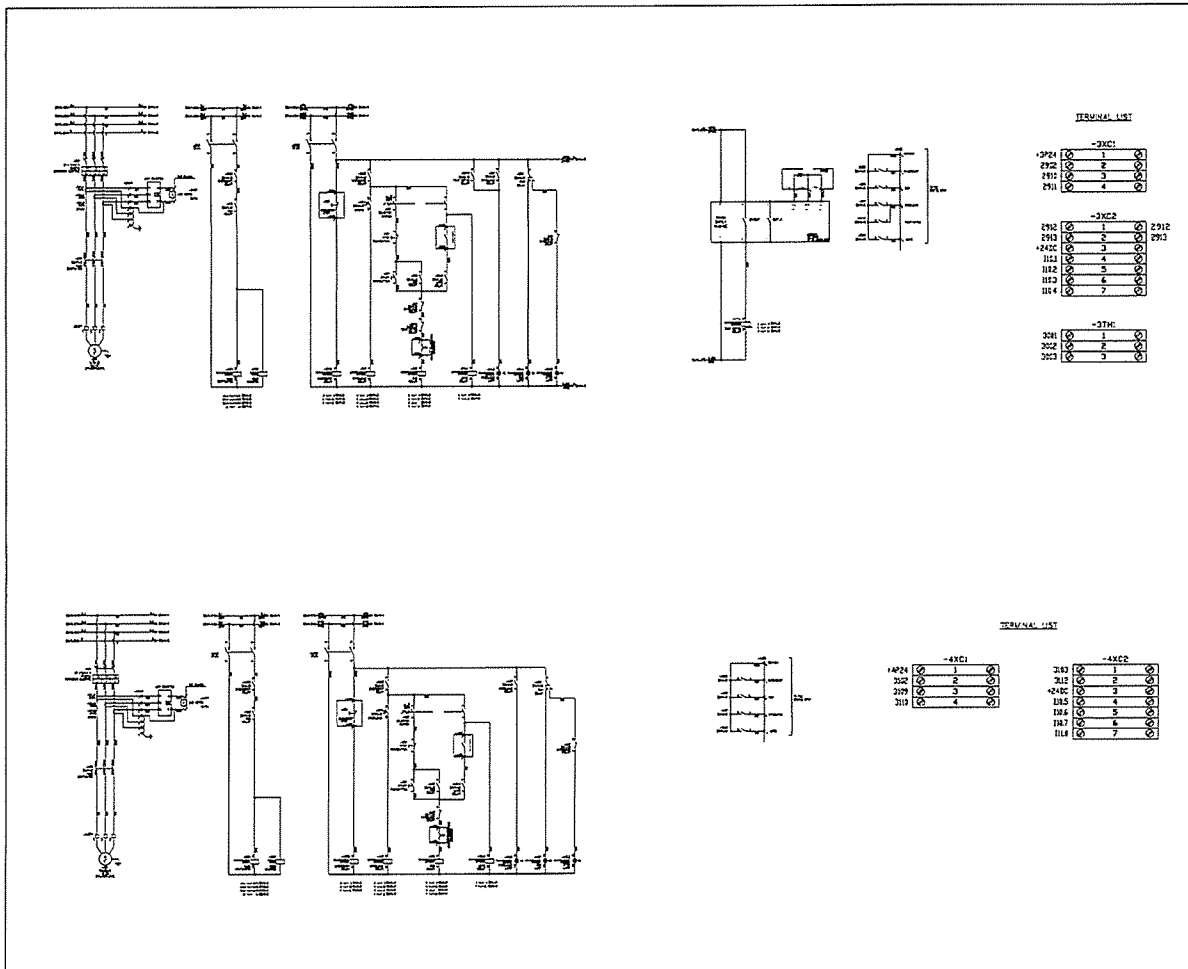

PROJECT :

RESIDENT ENGINEER :

AS-BUILT DRAWING

DRAWING TITLE :

MCC-ST PANEL

DRAWN BY : -

CHECKED BY :

CHECKED BY :


PAPER SIZE : A1

PLOT SCALE : 1:100

DATE : 25/03/64

DRAWING NO. : SHEET NO. :



AS-12-ME-507 07

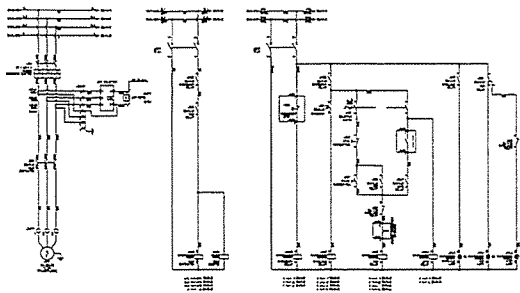

TERMINAL LIST

-5XC1		
1P24	1	1
3302	2	2
3303	3	3
3304	4	4

-5XC2		
3310	1	1
3311	2	2
3312	3	3
3313	4	4
3314	5	5
3315	6	6
3316	7	7

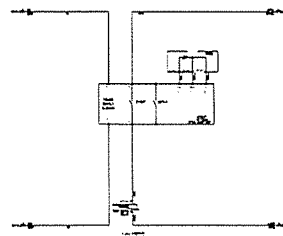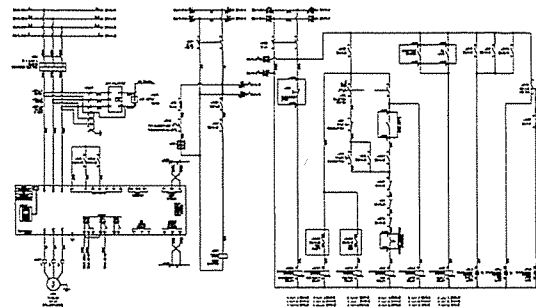

TERMINAL LIST

-6XC1		
1P24	1	1
3304	2	2
3305	3	3
3306	4	4

-6XC2		
3311	1	1
3312	2	2
3313	3	3
3314	4	4
3315	5	5
3316	6	6
3317	7	7
3318	8	8
3319	9	9
3320	10	10
3321	11	11

-6XC3		
3301	1	1
3302	2	2

PROJECT :

RESIDENT ENGINEER :

AS-BUILT DRAWING

DRAWING TITLE :
MCC-ST PANEL

DRAWN BY : -

CHECKED BY : -



CHECKED BY : -

PAPER SIZE : A1

PLOT SCALE : 1:100

DATE : 25/03/64

DRAWING NO. : SHEET NO. :
AS-12-VE-508 08

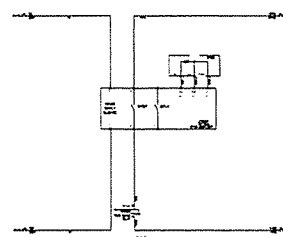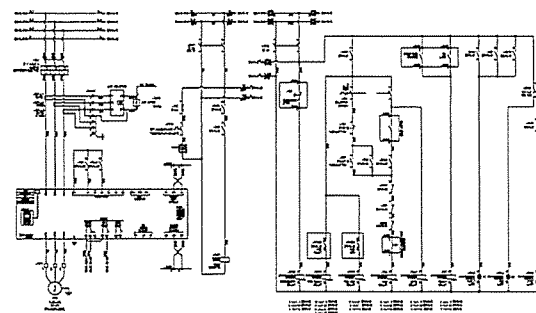

TERMINAL LIST

-7XC1		
1P24	1	1
4004	2	2
4005	3	3
4006	4	4

-7XC2		
4011	1	1
4012	2	2
4013	3	3
4014	4	4
4015	5	5
4016	6	6
4017	7	7
4018	8	8
4019	9	9
4020	10	10
4021	11	11

-7XC3		
7001	1	1
7002	2	2

PROJECT :

RESIDENT ENGINEER :

AS-BUILT DRAWING

DRAWING TITLE :
MCC-ST PANEL

DRAWN BY : -

CHECKED BY : -


CHECKED BY : -

PAPER SIZE : A1

PLOT SCALE : 1:100

DATE : 25/03/64



DRAWING NO. : SHEET NO. :
AS-12-VE-509 09

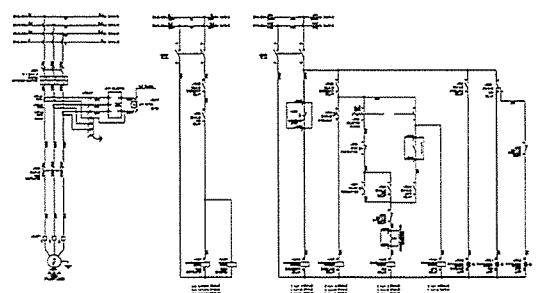

TERMINAL LIST

-10XC1		
1P24	1	1
3302	2	2
3303	3	3
3304	4	4



-10XC2		
3309	1	1
3310	2	2
3311	3	3
3312	4	4
3313	5	5
3314	6	6
3315	7	7

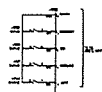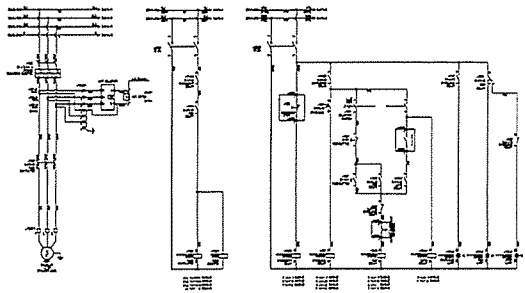

-11XC1	
11P24	1
4102	2
4103	3
4104	4

TERMINAL LIST

-11XC2	
4101	1
4102	2
4103	3
4104	4
1172	5
1173	6
1174	7

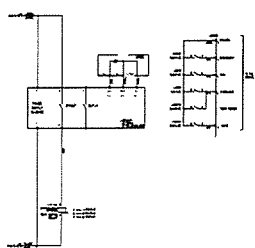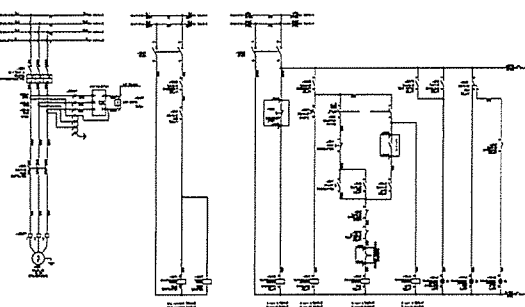

TERMINAL LIST

-12XC1	
11P24	1
4202	2
4203	3
4204	4

-12XC2	
4302	1
4303	2
4304	3
1175	4
1176	5
1177	6
1182	7

TERMINAL LIST

-12TH	
4401	1
4402	2
4403	3

PROJECT :

AS-BUILT DRAWING

DRAWING TITLE :
MCC-ST PANEL

DRAWN BY :
CHECKED BY :
PAPER SIZE : A1
PLOT SCALE : 1:100
DATE : 25/03/84
DRAWING NO. : SHEET NO. :
AS-12-ME-510 10

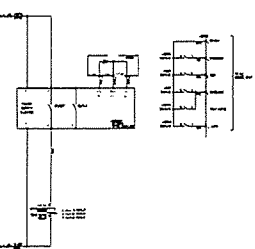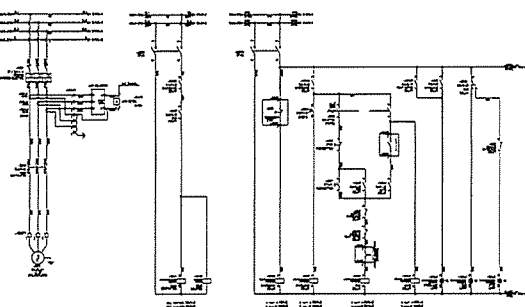

TERMINAL LIST

-13XC1	
11P24	1
4502	2
4503	3
4504	4

-13XC2	
4502	1
4503	2
4504	3
1181	4
1182	5
1183	6
1184	7

TERMINAL LIST

-13TH	
4601	1
4602	2
4603	3

PROJECT :
โครงการพัฒนาระบบไฟฟ้า

DESIGNER :
WE CONSULTANTS
บริษัท เวิลด์ อีโคโนมิก
คอนซัลตันท์ จำกัด

CONTRACTOR :
P.T.A.
P.T.A. CONSTRUCTION CO., LTD.
บริษัท พี.ที.เอ. คอนสตรัคชั่น จำกัด

PROJECT MANAGER :
วิเศษ อภัยภูมิกุล

RESIDENT ENGINEER :
วิเศษ อภัยภูมิกุล

CONSULTANT :
WE CONSULTANTS
บริษัท เวิลด์ อีโคโนมิก
คอนซัลตันท์ จำกัด

PCMC
บริษัท พี.ซี.เอ็ม.ซี.
คอนซัลตันท์ จำกัด

STRUCTURAL ENGINEER :
P.T.A.



PROJECT MANAGER :
วิเศษ อภัยภูมิกุล

RESIDENT ENGINEER :
วิเศษ อภัยภูมิกุล

AS-BUILT DRAWING

DRAWING TITLE :
MCC-ST PANEL

DRAWN BY :
CHECKED BY :
PAPER SIZE : A1
PLOT SCALE : 1:100
DATE : 25/03/84
DRAWING NO. : SHEET NO. :
AS-12-ME-511 11

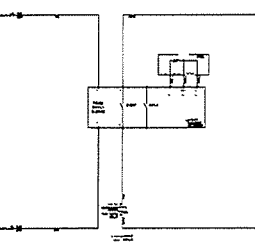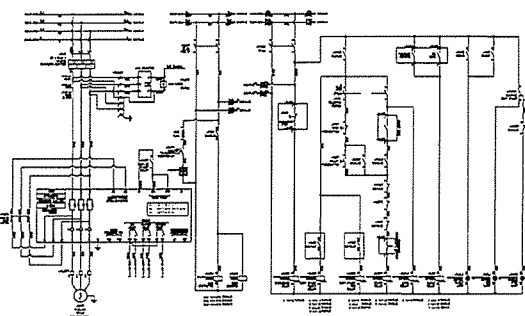



TERMINAL LIST

-14XC1	
11P24	1
4602	2
4603	3
11P24	4
4604	5
4605	6
4606	7

-14XC2	
4601	1
4602	2
4603	3
1185	4
1186	5
1187	6
1188	7



TERMINAL LIST

-14TH	
4601	1
4602	2
4603	3

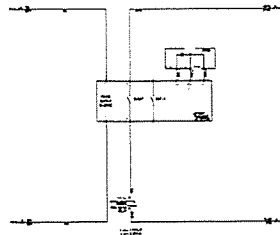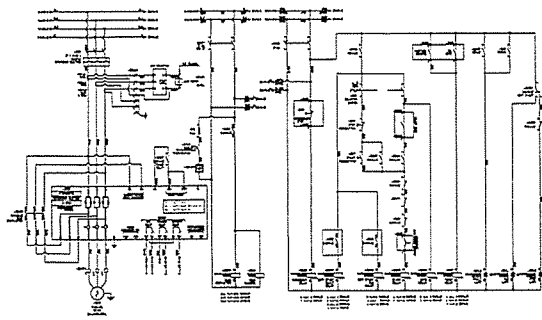

TERMINAL LIST

-15X01		
15024	1	1
4310	2	2
4314	3	3
4316	4	4
15024	5	5
4316	6	6
4314	7	7
4310	8	8
-15X02		
4310	1	1
4314	2	2
2400	3	3
1501	4	4
1502	5	5
1503	6	6
1504	7	7
-15X03		
5201	1	1
5202	2	2
5203	3	3

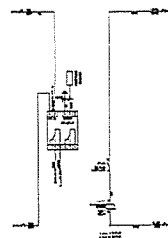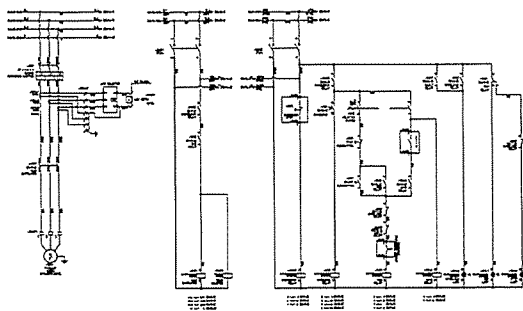

TERMINAL LIST

-16X01		
15024	1	1
5102	2	2
5110	3	3
5118	4	4
-16X02		
5112	1	1
5113	2	2
2400	3	3
1502	4	4
1504	5	5
1503	6	6
1504	7	7
-16X03		
1601	1	1
1602	2	2

PROJECT :

AS-BUILT DRAWING



DRAWING TITLE :
MCC-ST PANEL

DRAWN BY :
CHECKED BY :
PAPER SIZE : A1
PLOT SCALE : 1:100
DATE : 25/03/84
DRAWING NO. : SHEET NO. :
AS-12-VE-512 12

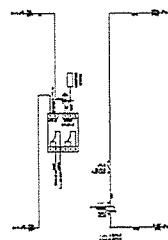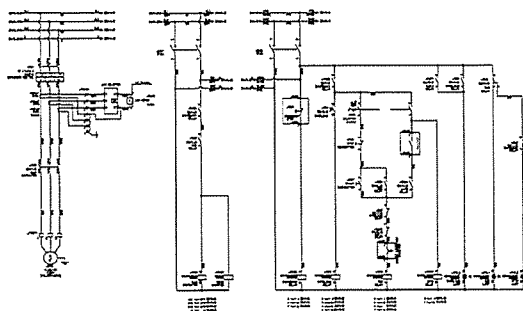

TERMINAL LIST

-17X01		
17024	1	1
5202	2	2
5208	3	3
5210	4	4
-17X02		
5212	1	1
5213	2	2
2400	3	3
1502	4	4
1504	5	5
1503	6	6
1504	7	7
-17X03		
1702	1	1
1703	2	2

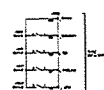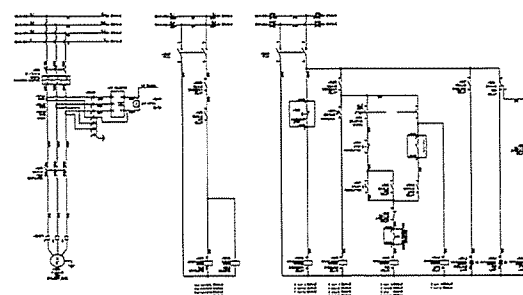

TERMINAL LIST

-18X01		
18024	1	1
5202	2	2
5208	3	3
5210	4	4
-18X02		
5212	1	1
5213	2	2
2400	3	3
1502	4	4
1504	5	5
1503	6	6
1504	7	7

PROJECT :


AS-BUILT DRAWING


DRAWING TITLE :
MCC-ST PANEL


DRAWN BY :
CHECKED BY :
PAPER SIZE : A1
PLOT SCALE : 1:100
DATE : 25/03/84
DRAWING NO. : SHEET NO. :
AS-12-VE-513 13

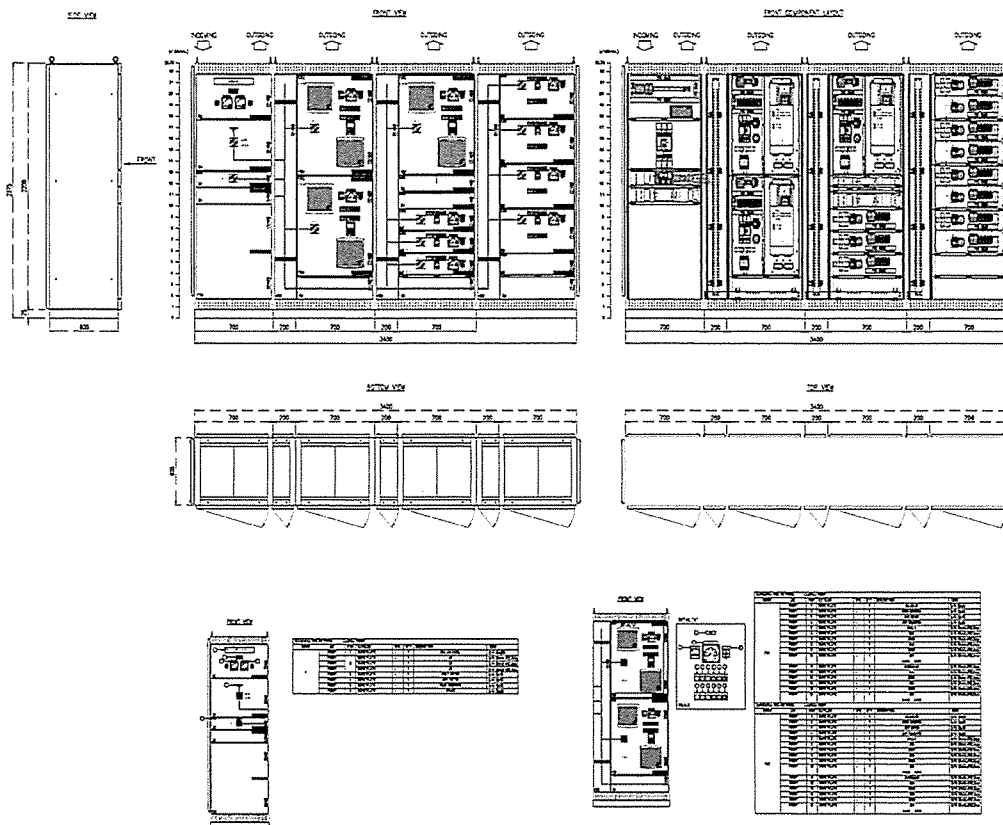

PROJECT :
โครงการพัฒนาระบบไฟฟ้า
และระบบควบคุมอาคาร


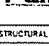
OWNER :

INDUSTRIAL ESTATE AUTHORITY OF THAILAND

DESIGNER :

Uthairat Engineering
Uthairat Engineering Co., Ltd.

CONTRACTOR :

P.T.A. CONSTRUCTION CO., LTD.
บริษัท พี.ที.เอ.คอนสตรัคชั่น จำกัด

PROJECT MANAGER :
วิเศษ ขวัญเมือง

RESIDENT ENGINEER :

CONSULTANT :

Uthairat Engineering
Uthairat Engineering Co., Ltd.

PCM Engineering
PCM Engineering Co., Ltd.

STRUCTURAL ENGINEER :


PROJECT MANAGER :
วิเศษ ขวัญเมือง

RESIDENT ENGINEER :


AS-BUILT DRAWING


DRAWING TITLE :
MCC-AB PANEL


DRAWN BY : -
CHECKED BY : -
CHECKED BY : AI
PAPER SIZE : A1
PLOT SCALE : 1:100
DATE : 25/03/64
DRAWING NO. : SHEET NO. :
AS-12-ME-602 02

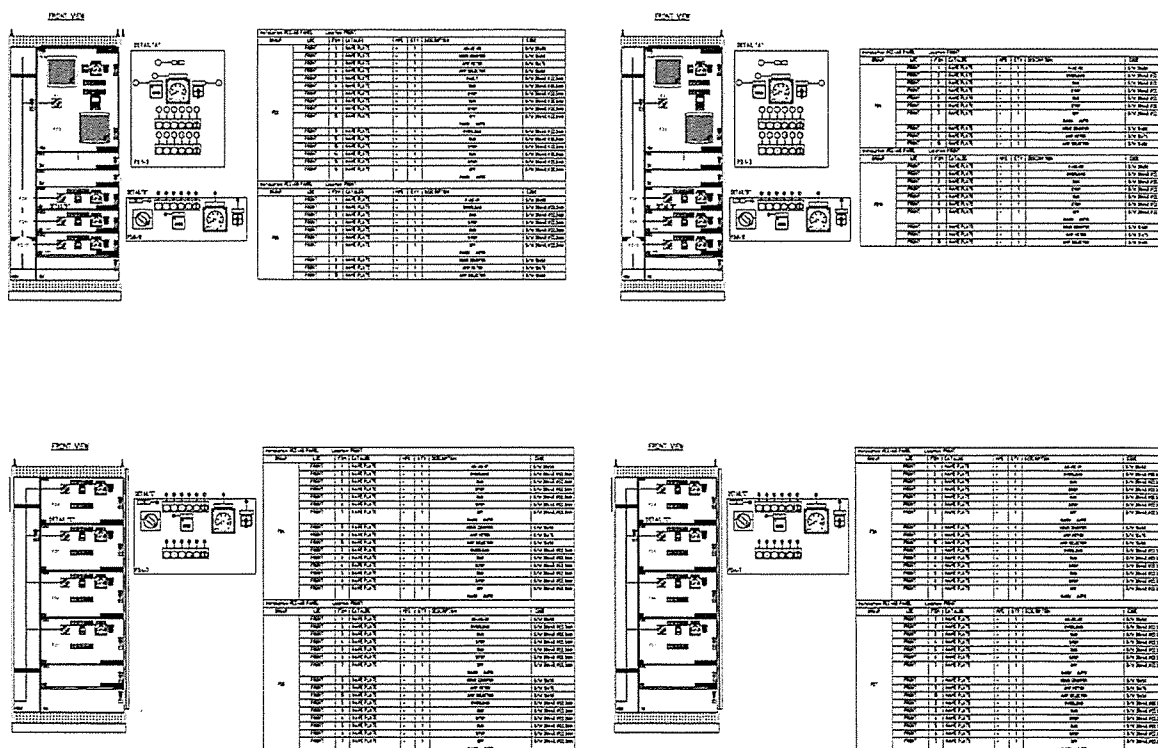

PROJECT :
โครงการพัฒนาระบบไฟฟ้า
และระบบควบคุมอาคาร



OWNER :

INDUSTRIAL ESTATE AUTHORITY OF THAILAND

DESIGNER :

Uthairat Engineering
Uthairat Engineering Co., Ltd.

CONTRACTOR :

P.T.A. CONSTRUCTION CO., LTD.
บริษัท พี.ที.เอ.คอนสตรัคชั่น จำกัด

PROJECT MANAGER :
วิเศษ ขวัญเมือง

RESIDENT ENGINEER :

CONSULTANT :

Uthairat Engineering
Uthairat Engineering Co., Ltd.

PCM Engineering
PCM Engineering Co., Ltd.

STRUCTURAL ENGINEER :

PROJECT MANAGER :
วิเศษ ขวัญเมือง

RESIDENT ENGINEER :

AS-BUILT DRAWING

DRAWING TITLE :
MCC-AB PANEL



DRAWN BY : -
CHECKED BY : -
CHECKED BY : AI
PAPER SIZE : A1
PLOT SCALE : 1:100
DATE : 25/03/64
DRAWING NO. : SHEET NO. :
AS-12-ME-603 03

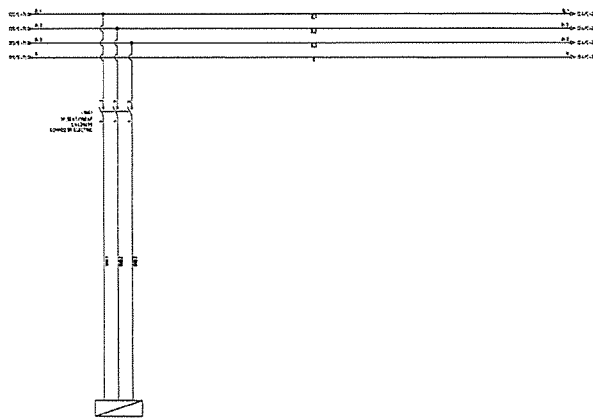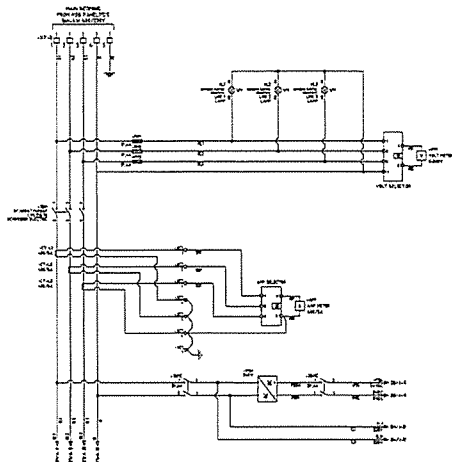

PROJECT :
 OWNER :
 DESIGNER :
 CONTRACTOR :
 PROJECT MANAGER :
 RESIDENT ENGINEER :
 CONSULTANT :
 STRUCTURAL ENGINEER :
 PROJECT MANAGER :
 RESIDENT ENGINEER :
 AS-BUILT DRAWING
 DRAWING TITLE :
 MCC-AB PANEL
 DRAWN BY :
 CHECKED BY :
 CHECKED BY :
 PAPER SIZE : A1
 PLOT SCALE : 1:100
 DATE : 25/03/84
 DRAWING NO. : SHEET NO. :
 AS-12-ME-606 06

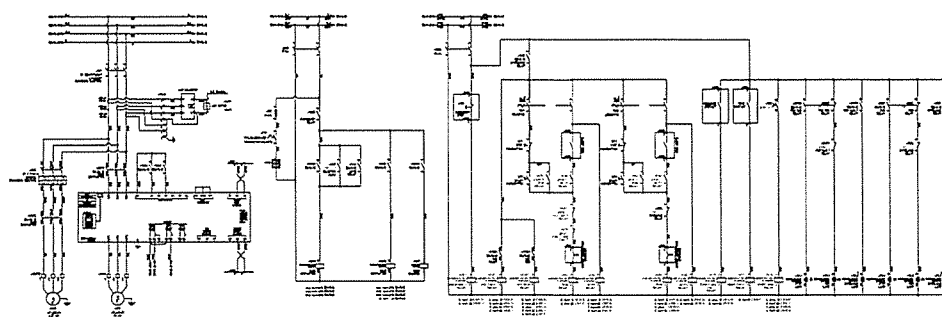



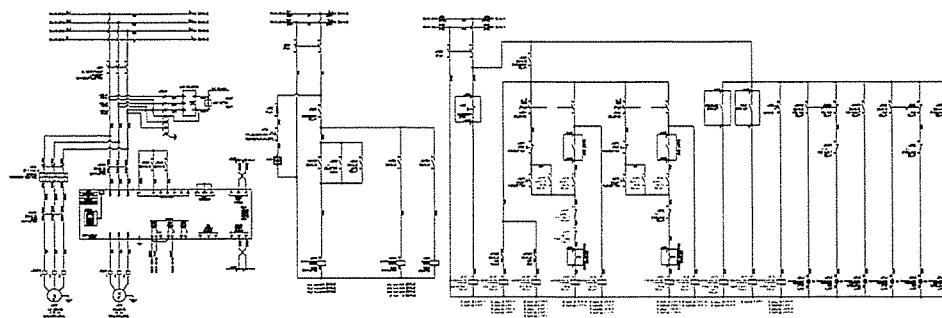



PROJECT :
 OWNER :
 DESIGNER :
 CONTRACTOR :
 PROJECT MANAGER :
 RESIDENT ENGINEER :
 CONSULTANT :
 STRUCTURAL ENGINEER :
 PROJECT MANAGER :
 RESIDENT ENGINEER :
 AS-BUILT DRAWING
 DRAWING TITLE :
 MCC-AB PANEL
 DRAWN BY :
 CHECKED BY :
 CHECKED BY :
 PAPER SIZE : A1
 PLOT SCALE : 1:100
 DATE : 25/03/84
 DRAWING NO. : SHEET NO. :
 AS-12-ME-607 07

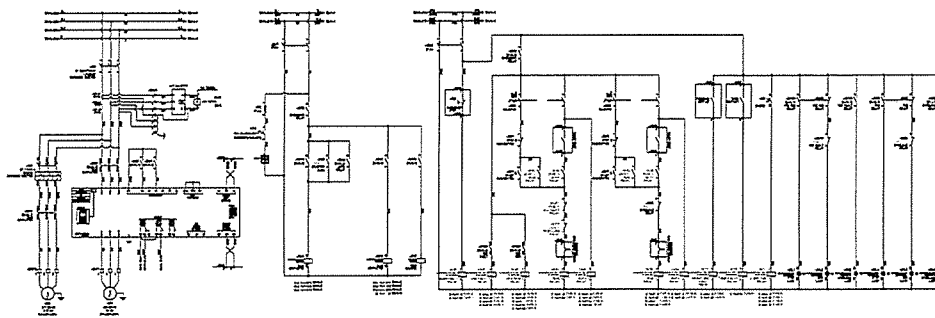

-2XC1		-2XC2	
210	1	210	1
211	2	211	2
212	3	212	3
213	4	213	4
214	5	214	5
215	6	215	6
216	7	216	7
217	8	217	8
218	9	218	9
219	10	219	10
220	11	220	11
221	12	221	12
222	13	222	13
223	14	223	14
224	15	224	15
225	16	225	16
226	17	226	17
227	18	227	18

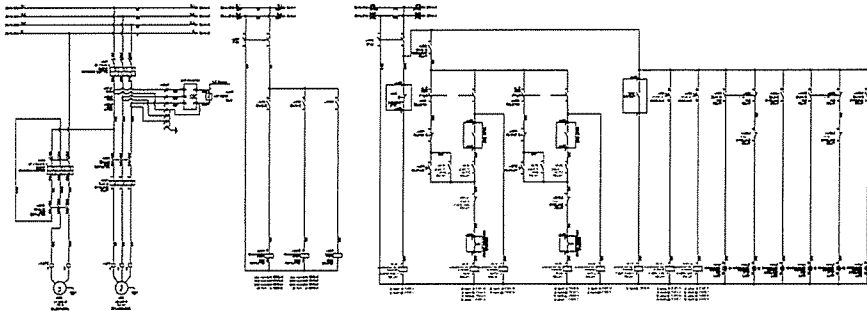

-4XC1		-4XC2	
210	1	210	1
211	2	211	2
212	3	212	3
213	4	213	4
214	5	214	5
215	6	215	6
216	7	216	7
217	8	217	8
218	9	218	9
219	10	219	10
220	11	220	11
221	12	221	12
222	13	222	13

PROJECT :

AS-BUILT DRAWING

DRAWING TITLE :
 MCC-AB PANEL

DRAWN BY :
 WE CONSULTANTS


CHECKED BY :
 WE CONSULTANTS

PAPER SIZE : A1


PLOT SCALE : 1:100

DATE : 25/03/64

DRAWING NO. : SHEET NO. :
 AS-12-ME-508 08

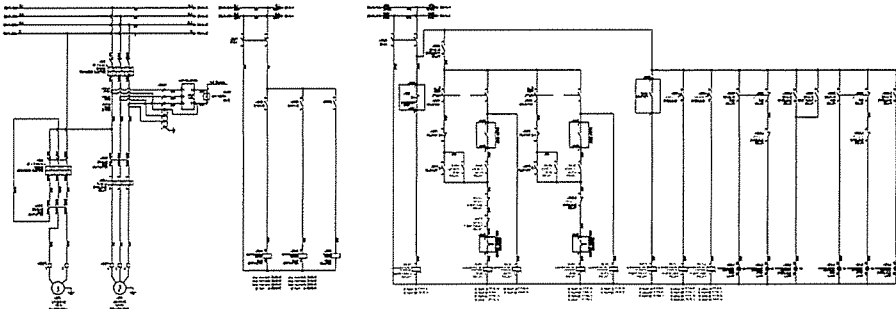

-2XC1		-2XC2	
210	1	210	1
211	2	211	2
212	3	212	3
213	4	213	4
214	5	214	5
215	6	215	6
216	7	216	7
217	8	217	8
218	9	218	9
219	10	219	10
220	11	220	11
221	12	221	12
222	13	222	13

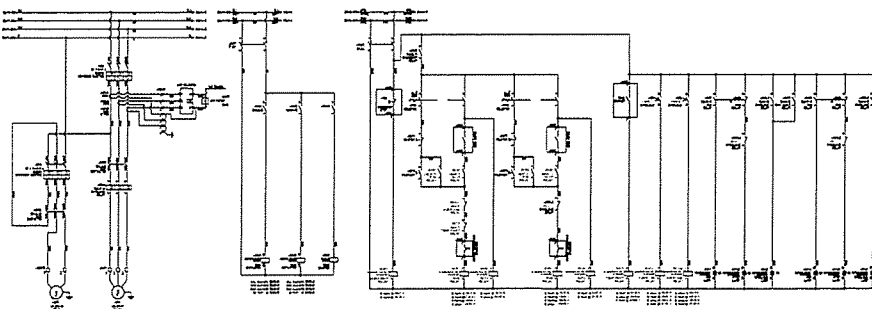

-6XC1		-6XC2	
210	1	210	1
211	2	211	2
212	3	212	3
213	4	213	4
214	5	214	5
215	6	215	6
216	7	216	7
217	8	217	8
218	9	218	9
219	10	219	10
220	11	220	11
221	12	221	12
222	13	222	13

PROJECT :

AS-BUILT DRAWING

DRAWING TITLE :
 MCC-AB PANEL

DRAWN BY :
 WE CONSULTANTS


CHECKED BY :
 WE CONSULTANTS

PAPER SIZE : A1


PLOT SCALE : 1:100

DATE : 25/03/64

DRAWING NO. : SHEET NO. :
 AS-12-ME-509 09

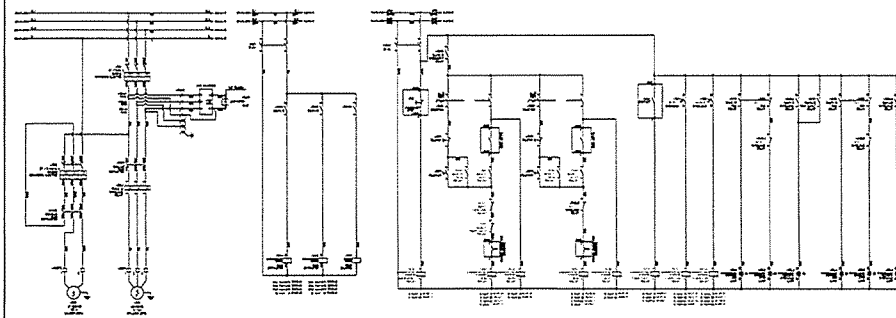


-7XC1	
724	1
430	2
427A	3
430	4
431	5
428	6
724	7
431	8
-7XC2	
430	1
428	2
427	3
423	4
440	5
427	6
424	7
423	8
424	9
423	10
424	11
423	12
424	13

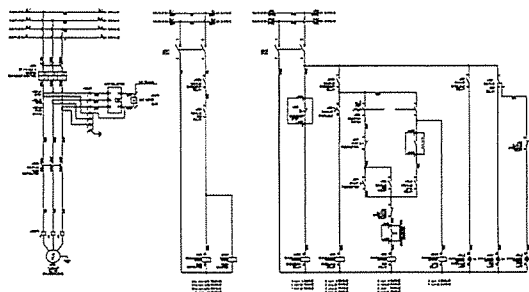

-8XC1	
438	1
438	2
438	3
438	4
-8XC2	
438	1
438	2
438	3
438	4
438	5
438	6
438	7


TERMINAL LIST

PROJECT :
 OWNER :
 DESIGNER :
 CONTRACTOR :
 PROJECT MANAGER :
 RESIDENT ENGINEER :
 CONSULTANT :
 STRUCTURAL ENGINEER :
 PROJECT MANAGER :
 RESIDENT ENGINEER :
 AS-BUILT DRAWING
 DRAWING TITLE :
 MCC-AB PANEL
 DRAWN BY :
 CHECKED BY :
 PAPER SIZE : A1
 PLOT SCALE : 1:100
 DATE : 25/03/84
 DRAWING NO. : SHEET NO. :
 AS-12-ME-610 10

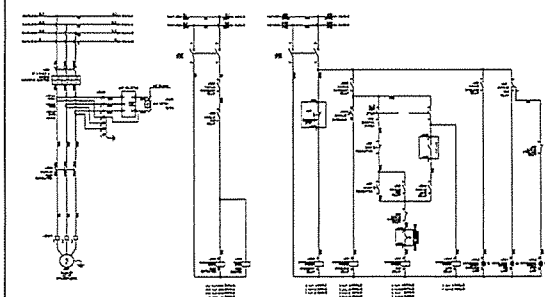

-9XC1	
432	1
432	2
432	3
432	4
-9XC2	
432	1
432	2
432	3
432	4
432	5
432	6
432	7



TERMINAL LIST

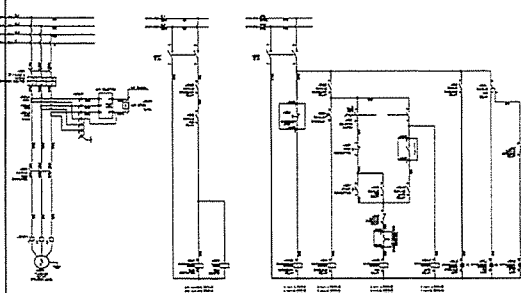

-10XC1	
432	1
432	2
432	3
432	4
-10XC2	
432	1
432	2
432	3
432	4
432	5
432	6
432	7

TERMINAL LIST

PROJECT :
 OWNER :
 DESIGNER :
 CONTRACTOR :
 PROJECT MANAGER :
 RESIDENT ENGINEER :
 CONSULTANT :
 STRUCTURAL ENGINEER :
 PROJECT MANAGER :
 RESIDENT ENGINEER :
 AS-BUILT DRAWING
 DRAWING TITLE :
 MCC-AB PANEL
 DRAWN BY :
 CHECKED BY :
 PAPER SIZE : A1
 PLOT SCALE : 1:100
 DATE : 25/03/84
 DRAWING NO. : SHEET NO. :
 AS-12-ME-611 11

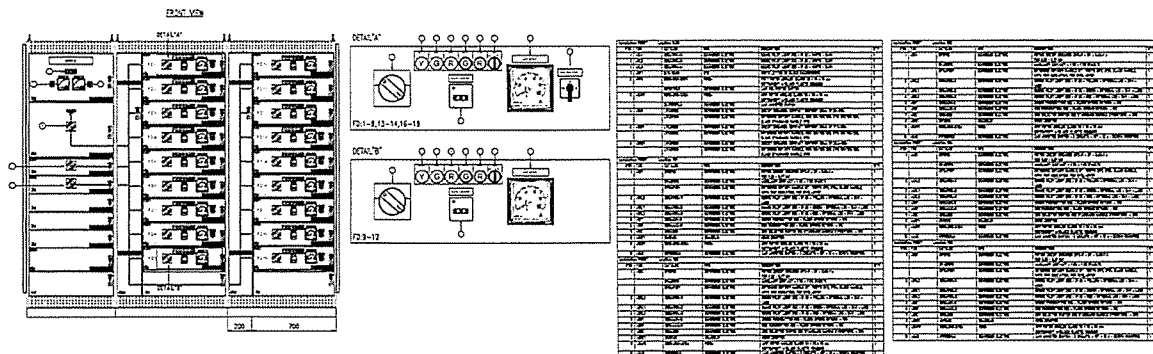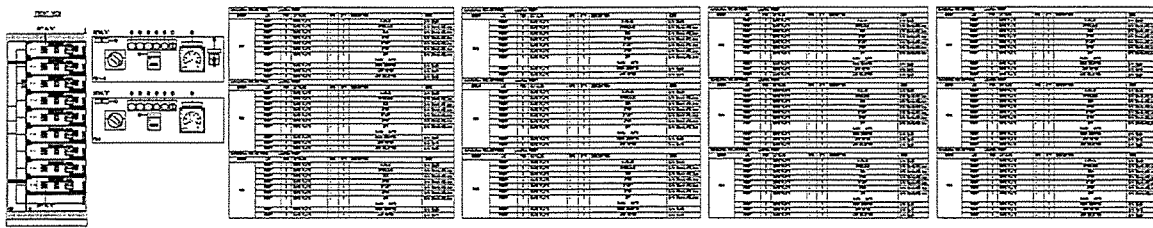

PROJECT :

AS-BUILT DRAWING

DRAWING TITLE :
MCC-CH PANEL

DRAWN BY :
CHECKED BY :
DATE : 25/03/64

DRAWING NO. : SHEET NO. :
AS-12-ME-703 03

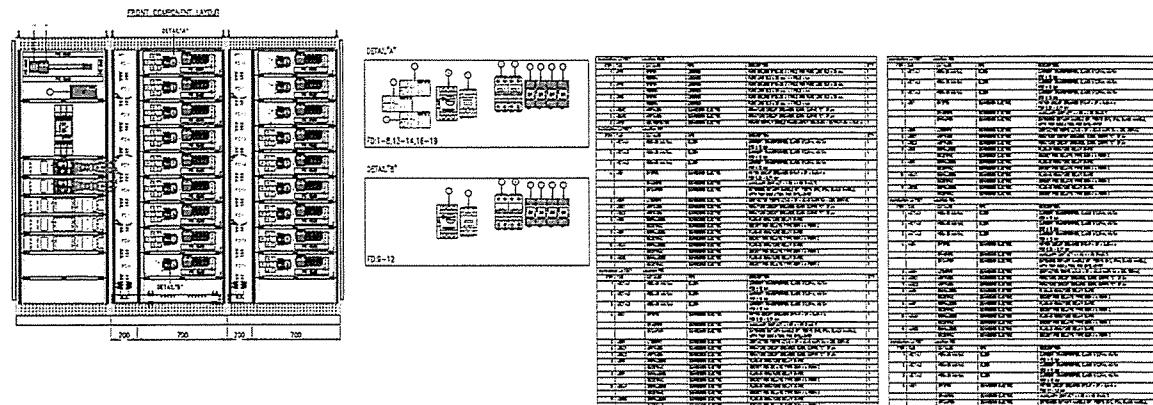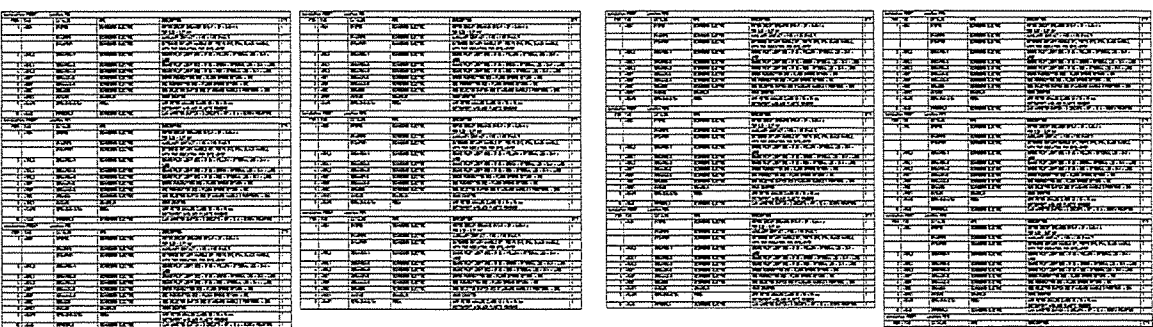

PROJECT :

AS-BUILT DRAWING

DRAWING TITLE :
MCC-CH PANEL


DRAWN BY :
CHECKED BY :
DATE : 25/03/64

DRAWING NO. : SHEET NO. :
AS-12-ME-704 04

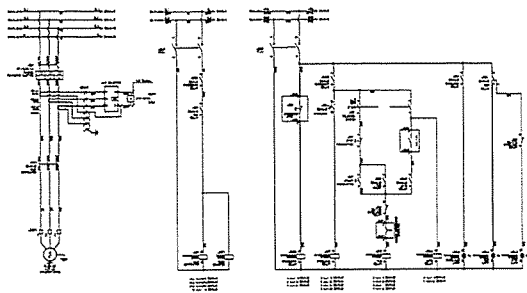

TERMINAL LIST	
NO.	TERMINAL
1201	1
1202	2
1203	3
1204	4

TERMINAL LIST	
NO.	TERMINAL
1201	1
1202	2
1203	3
1204	4
1205	5
1206	6
1207	7

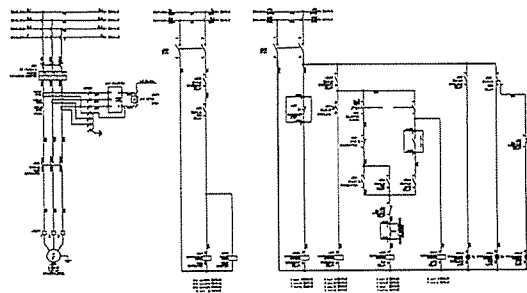

TERMINAL LIST	
NO.	TERMINAL
1201	1
1202	2
1203	3
1204	4

TERMINAL LIST	
NO.	TERMINAL
1201	1
1202	2
1203	3
1204	4
1205	5
1206	6
1207	7

PROJECT :

RESIDENT ENGINEER :

AS-BUILT DRAWING

DRAWING TITLE :
MCC-CH PANEL

DRAWN BY : -

CHECKED BY : -


CHECKED BY : -

PAPER SIZE : A1

PLOT SCALE : 1:100


DATE : 25/03/64

DRAWING NO. : SHEET NO. :
AS-12-ME-707 07

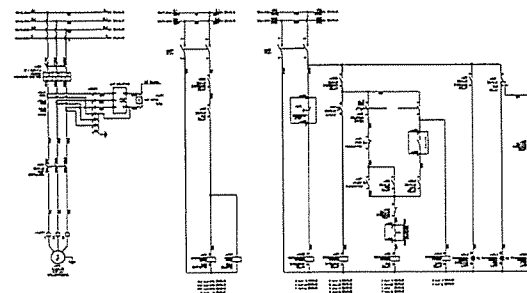

TERMINAL LIST	
NO.	TERMINAL
1201	1
1202	2
1203	3
1204	4

TERMINAL LIST	
NO.	TERMINAL
1201	1
1202	2
1203	3
1204	4
1205	5
1206	6
1207	7

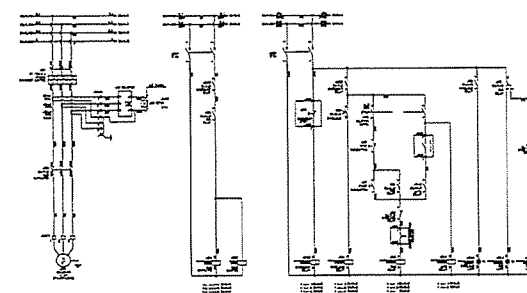

TERMINAL LIST	
NO.	TERMINAL
1201	1
1202	2
1203	3
1204	4

TERMINAL LIST	
NO.	TERMINAL
1201	1
1202	2
1203	3
1204	4
1205	5
1206	6
1207	7

PROJECT :

RESIDENT ENGINEER :

AS-BUILT DRAWING

DRAWING TITLE :
MCC-CH PANEL

DRAWN BY : -

CHECKED BY : -


CHECKED BY : -

PAPER SIZE : A1

PLOT SCALE : 1:100



DATE : 25/03/64

DRAWING NO. : SHEET NO. :
AS-12-ME-708 08

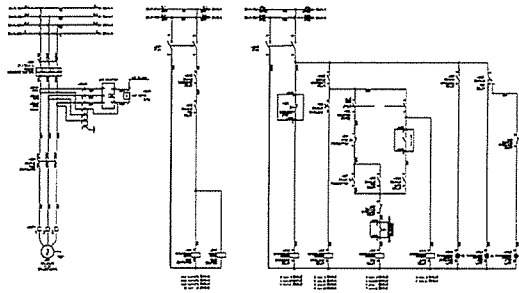

TERMINAL LIST

-BXCI		-BXC2	
4214	1	4218	1
4215	2	4219	2
4216	3	4220	3
4217	4	4221	4
		4222	5
		4223	6
		4224	7

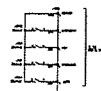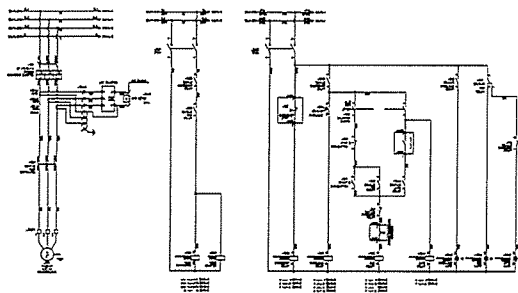

TERMINAL LIST

-7XCI		-7XC2	
7214	1	7218	1
7215	2	7219	2
7216	3	7220	3
7217	4	7221	4
		7222	5
		7223	6
		7224	7

PROJECT :

AS-BUILT DRAWING



DRAWING TITLE :
MCC-CH PANEL

DRAWN BY :
CHECKED BY :
PAPER SIZE : A1
PLOT SCALE : 1:100
DATE : 25/03/64
DRAWING NO. : SHEET NO. :
AS-12-ME-709 09

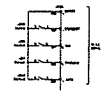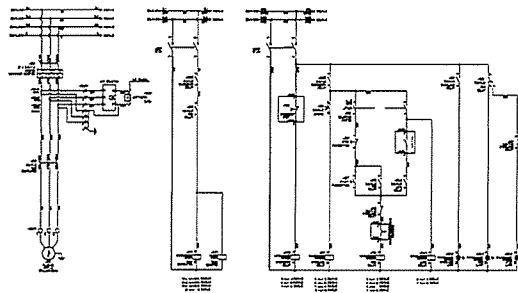

TERMINAL LIST

-BXCI		-BXC2	
4214	1	4218	1
4215	2	4219	2
4216	3	4220	3
4217	4	4221	4
		4222	5
		4223	6
		4224	7

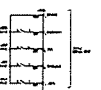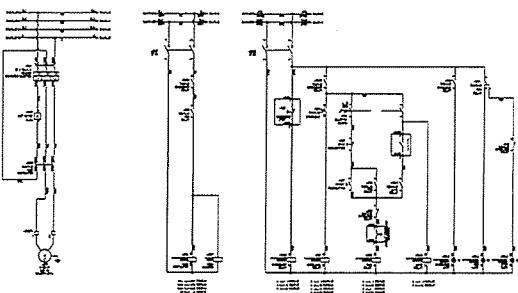

TERMINAL LIST

-BXCI		-BXC2	
4214	1	4218	1
4215	2	4219	2
4216	3	4220	3
4217	4	4221	4
		4222	5
		4223	6
		4224	7

PROJECT :

AS-BUILT DRAWING

DRAWING TITLE :
MCC-CH PANEL



DRAWN BY :
CHECKED BY :
PAPER SIZE : A1
PLOT SCALE : 1:100
DATE : 25/03/64
DRAWING NO. : SHEET NO. :
AS-12-ME-710 10

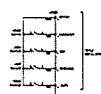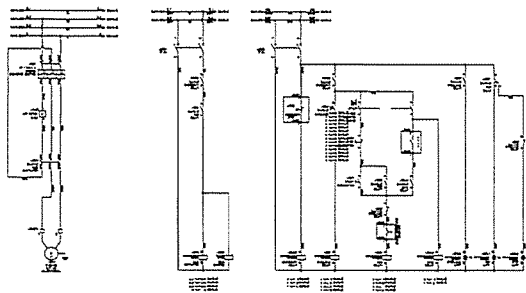

TERMINAL LIST

-12XK1	
12P24	1
442	2
442	3
423	4

-12XK2	
449	1
441	2
242C	3
124	4
124	5
124	6
124	7

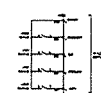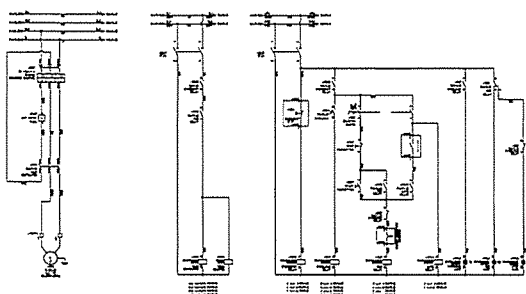

TERMINAL LIST

-12XK1	
12P24	1
442	2
442	3
423	4

-12XK2	
449	1
441	2
242C	3
124	4
124	5
124	6
124	7

PROJECT :

AS-BUILT DRAWING

DRAWING TITLE :
MCC-CH PANEL



DRAWN BY :
CHECKED BY :
PAPER SIZE : A1
PLOT SCALE : 1:100
DATE : 25/03/64
DRAWING NO. : SHEET NO. :
AS-12-ME-711 11

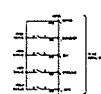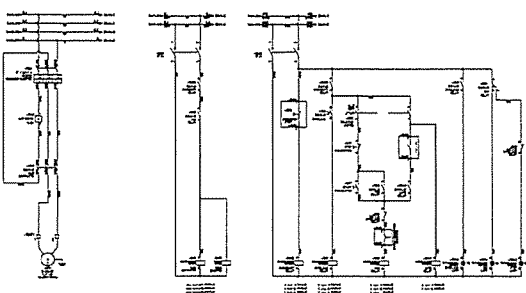

TERMINAL LIST

-12XK1	
12P24	1
442	2
442	3
423	4

-12XK2	
449	1
441	2
242C	3
124	4
124	5
124	6
124	7

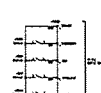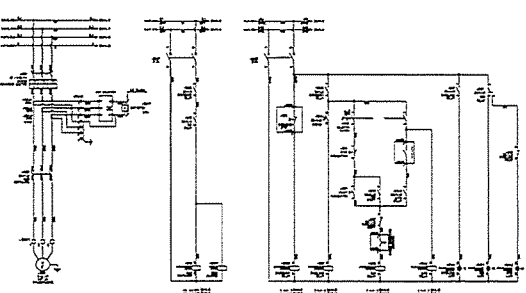

TERMINAL LIST

-12XK1	
12P24	1
442	2
442	3
423	4

-12XK2	
449	1
441	2
242C	3
124	4
124	5
124	6
124	7

PROJECT :

AS-BUILT DRAWING



DRAWING TITLE :
MCC-CH PANEL

DRAWN BY :
CHECKED BY :
PAPER SIZE : A1
PLOT SCALE : 1:100
DATE : 25/03/64
DRAWING NO. : SHEET NO. :
AS-12-ME-712 12

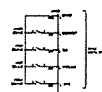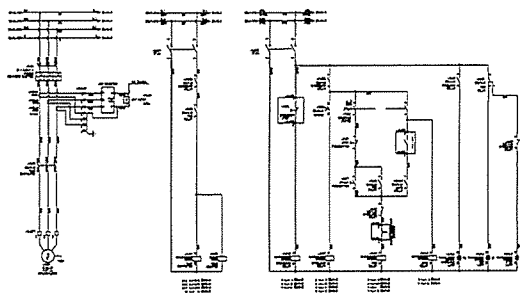

TERMINAL LIST

-14XC1			-14XC2		
14P24	1	1	521	1	1
521	2	2	521	2	2
522	3	3	522	3	3
523	4	4	523	4	4

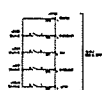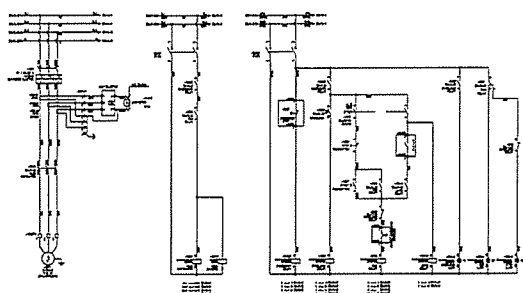

TERMINAL LIST

-16XC1			-16XC2		
16P24	1	1	510	1	1
542	2	2	511	2	2
543	3	3	512	3	3
544	4	4	513	4	4

PROJECT :
Industrial Estate Authority of Thailand
Industrial Estate Authority of Thailand

OWNER :
Industrial Estate Authority of Thailand

DESIGNER :
Industrial Estate Authority of Thailand

CONTRACTOR :
P.T.A. CONSTRUCTION CO., LTD.
บริษัท ป.ที.เอ. คอนสตรัคชั่น จำกัด

PROJECT MANAGER :
วิเศษ ทรัพย์เจริญ

RESIDENT ENGINEER :
วิเศษ ทรัพย์เจริญ

CONSULTANT :
Industrial Estate Authority of Thailand

STRUCTURAL ENGINEER :
Industrial Estate Authority of Thailand



PROJECT MANAGER :
วิเศษ ทรัพย์เจริญ

RESIDENT ENGINEER :
วิเศษ ทรัพย์เจริญ

AS-BUILT DRAWING



DRAWING TITLE :
MCC-CH PANEL

DRAWN BY :
CHECKED BY :
PAPER SIZE : A1
PLOT SCALE : 1:100
DATE : 25/03/84
DRAWING NO. : SHEET NO. :
AS-12-UE-713 13

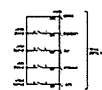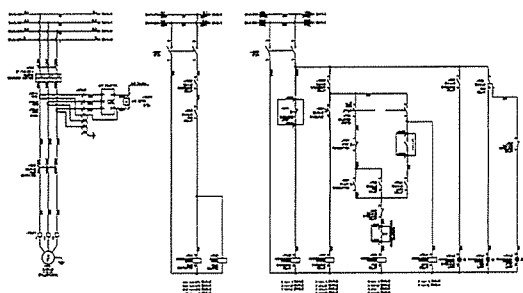

TERMINAL LIST

-17XC1			-17XC2		
17P24	1	1	540	1	1
542	2	2	541	2	2
543	3	3	542	3	3
544	4	4	543	4	4

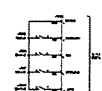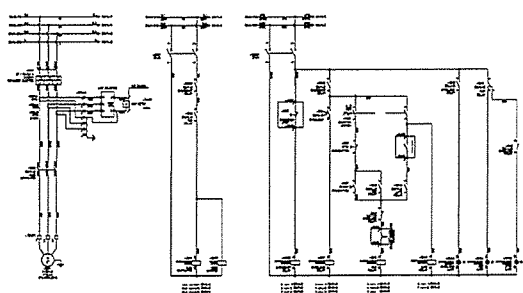

TERMINAL LIST

-18XC1			-18XC2		
18P24	1	1	580	1	1
581	2	2	581	2	2
582	3	3	582	3	3
583	4	4	583	4	4

PROJECT :
Industrial Estate Authority of Thailand
Industrial Estate Authority of Thailand

OWNER :
Industrial Estate Authority of Thailand

DESIGNER :
Industrial Estate Authority of Thailand

CONTRACTOR :
P.T.A. CONSTRUCTION CO., LTD.
บริษัท ป.ที.เอ. คอนสตรัคชั่น จำกัด

PROJECT MANAGER :
วิเศษ ทรัพย์เจริญ

RESIDENT ENGINEER :
วิเศษ ทรัพย์เจริญ

CONSULTANT :
Industrial Estate Authority of Thailand

STRUCTURAL ENGINEER :
Industrial Estate Authority of Thailand


PROJECT MANAGER :
วิเศษ ทรัพย์เจริญ

RESIDENT ENGINEER :
วิเศษ ทรัพย์เจริญ

AS-BUILT DRAWING

DRAWING TITLE :
MCC-CH PANEL

DRAWN BY :
CHECKED BY :
PAPER SIZE : A1
PLOT SCALE : 1:100
DATE : 25/03/84
DRAWING NO. : SHEET NO. :
AS-12-UE-714 14

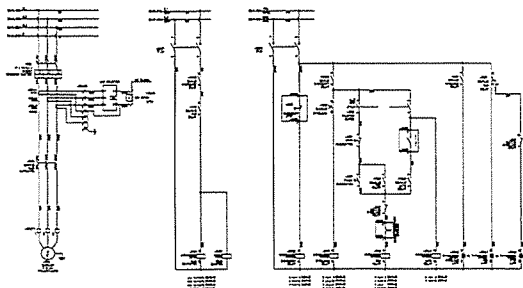


TERMINAL LIST











PROJECT :
 OWNER :
 DESIGNER :
 CONTRACTOR :
 PROJECT MANAGER :
 RESIDENT ENGINEER :
 CONSULTANT :
 STRUCTURAL ENGINEER :
 PROJECT MANAGER :
 RESIDENT ENGINEER :
 AS-BUILT DRAWING
 DRAWING TITLE :
 MCC-CH PANEL
 DRAWN BY :
 CHECKED BY :
 CHECKED BY :
 PAPER SIZE : A1
 PLOT SCALE : 1:100
 DATE : 25/03/84
 DRAWING NO. : SHEET NO. :
 AS-12-ME-715 15




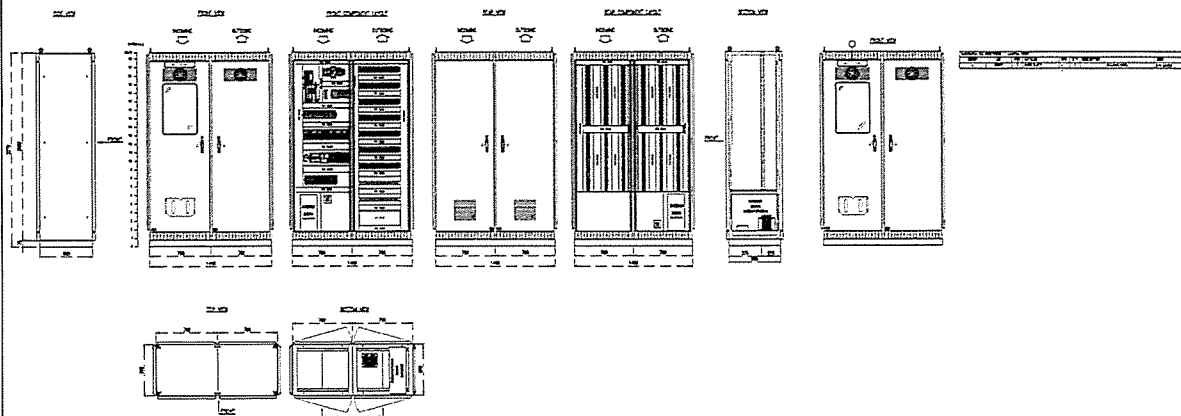

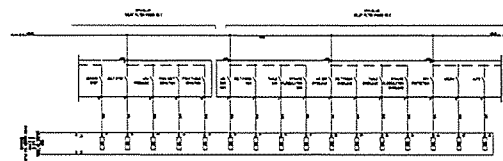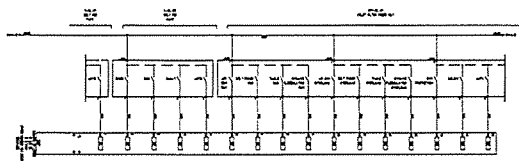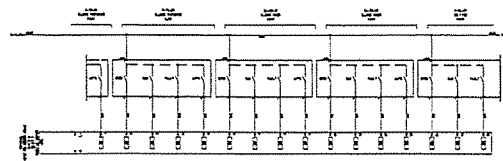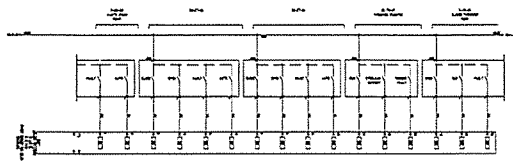




PROJECT :
 OWNER :
 DESIGNER :
 CONTRACTOR :
 PROJECT MANAGER :
 RESIDENT ENGINEER :
 CONSULTANT :
 STRUCTURAL ENGINEER :
 PROJECT MANAGER :
 RESIDENT ENGINEER :
 AS-BUILT DRAWING
 DRAWING TITLE :
 PLC-MAS PANEL
 DRAWN BY :
 CHECKED BY :
 CHECKED BY :
 PAPER SIZE : A1
 PLOT SCALE : 1:100
 DATE : 25/03/84
 DRAWING NO. : SHEET NO. :
 AS-12-ME-0801 01







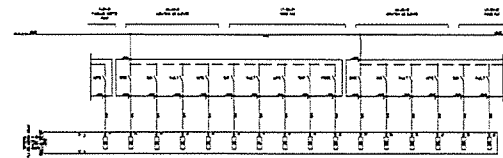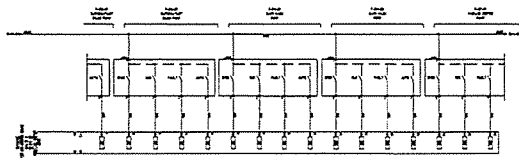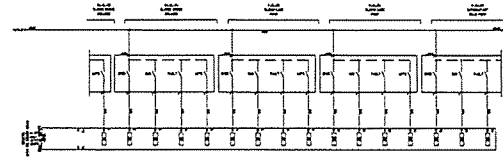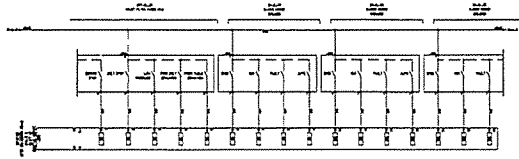






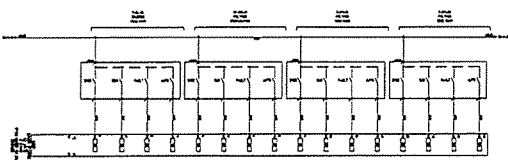
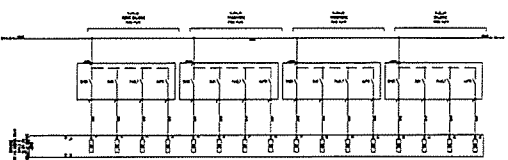
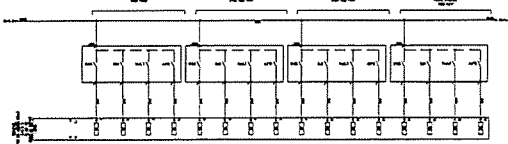
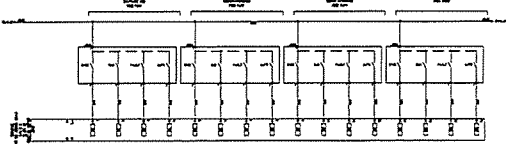
PROJECT :	
OWNER :	
DESIGNER :	
 U.S. CONSULTING	วิศวกร วิศวกร วิศวกร วิศวกร
CONTRACTOR :	
 P.T.A. CONSTRUCTION CO., LTD. บริษัท พี.ที.เอ. คอนสตรัคชั่น จำกัด	
PROJECT MANAGER :	
RESIDENT ENGINEER :	
CONSULTANT :	
 U.S. CONSULTING	วิศวกร วิศวกร วิศวกร วิศวกร
 PCM	วิศวกร วิศวกร วิศวกร วิศวกร
STRUCTURAL ENGINEER :	
PROJECT MANAGER :	
RESIDENT ENGINEER :	
AS-BUILT DRAWING	
DRAWING TITLE :	
PLC-MAS PANEL	
DRAWN BY :	
CHECKED BY :	
PAPER SIZE : A1	
PLOT SCALE : 1:100	
DATE : 25/03/64	
DRAWING NO. :	SHEET NO. :
AS-12-ME-0804	04

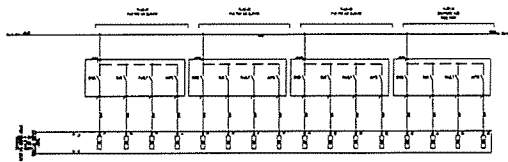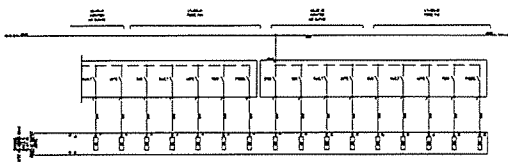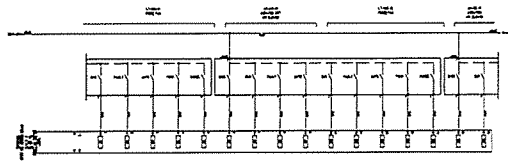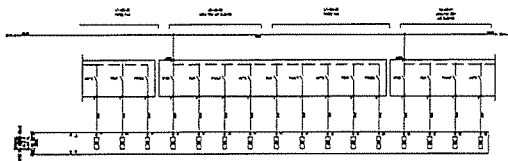






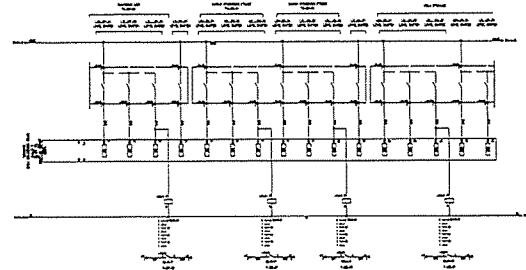
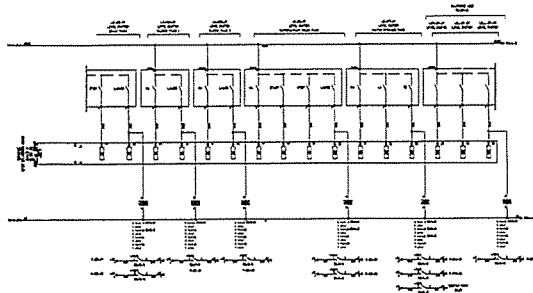
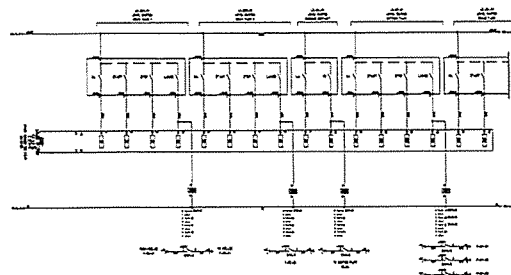
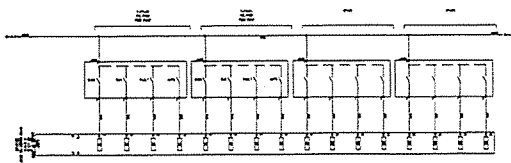
PROJECT :	
OWNER :	
DESIGNER :	
CONTRACTOR :	
 P.T.A. CONSTRUCTION CO., LTD. บริษัท พี.ที.เอ. คอนสตรัคชั่น จำกัด	
PROJECT MANAGER :	
RESIDENT ENGINEER :	
CONSULTANT :	
STRUCTURAL ENGINEER :	
PROJECT MANAGER :	
RESIDENT ENGINEER :	
AS-BUILT DRAWING	
DRAWING TITLE :	
PLC-MAS PANEL	
DRAWN BY :	
CHECKED BY :	
PAPER SIZE : A1	
PLOT SCALE : 1:100	
DATE : 25/03/64	
DRAWING NO. :	SHEET NO. :
AS-12-ME-0805	05








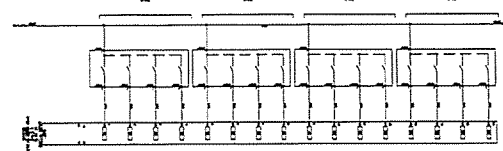
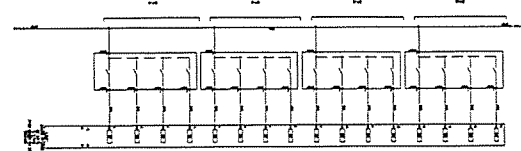
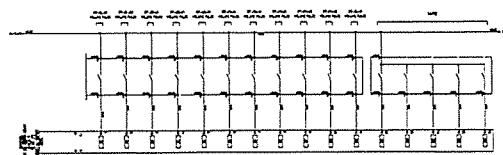
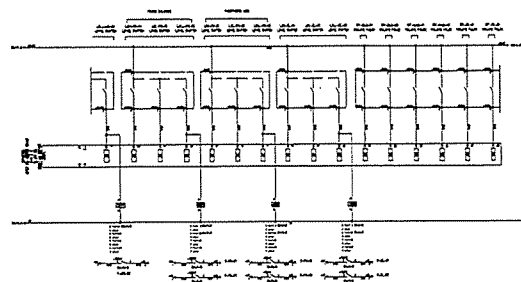
PROJECT :	
โครงการพัฒนาระบบไฟฟ้า อาคารสำนักงาน อาคาร 1001	
OWNER :	
 THE INDUSTRIAL ESTATE AUTHORITY OF THAILAND	
DESIGNER :	
 WE CONSULTANTS วิศวกร วิศวกร วิศวกร วิศวกร	
CONTRACTOR :	
 P.T.A. CONSTRUCTION CO., LTD. บริษัท พี.ที.เอ. คอนสตรัคชั่น จำกัด	
PROJECT MANAGER :	
วิศวกร วิศวกร	
RESIDENT ENGINEER :	
CONSULTANT :	
 WE CONSULTANTS  PCM CONSULTANTS วิศวกร วิศวกร วิศวกร วิศวกร	
STRUCTURAL ENGINEER :	
PROJECT MANAGER :	
วิศวกร วิศวกร	
RESIDENT ENGINEER :	
AS-BUILT DRAWING	
DRAWING TITLE :	
PLC-MAS PANEL	
DRAWN BY : -	
CHECKED BY :	
CHECKED BY :	
PAPER SIZE : A1	
PLOT SCALE : 1:100	
DATE : 25/03/64	
DRAWING NO. :	SHEET NO. :
AS-12-ME-0805	06












PROJECT :	
โครงการพัฒนาระบบไฟฟ้า อาคารสำนักงาน อาคาร 1001	
OWNER :	
 THE INDUSTRIAL ESTATE AUTHORITY OF THAILAND	
DESIGNER :	
 WE CONSULTANTS วิศวกร วิศวกร วิศวกร วิศวกร	
CONTRACTOR :	
 P.T.A. CONSTRUCTION CO., LTD. บริษัท พี.ที.เอ. คอนสตรัคชั่น จำกัด	
PROJECT MANAGER :	
วิศวกร วิศวกร	
RESIDENT ENGINEER :	
CONSULTANT :	
 WE CONSULTANTS  PCM CONSULTANTS วิศวกร วิศวกร วิศวกร วิศวกร	
STRUCTURAL ENGINEER :	
PROJECT MANAGER :	
วิศวกร วิศวกร	
RESIDENT ENGINEER :	
AS-BUILT DRAWING	
DRAWING TITLE :	
PLC-MAS PANEL	
DRAWN BY : -	
CHECKED BY :	
CHECKED BY :	
PAPER SIZE : A1	
PLOT SCALE : 1:100	
DATE : 25/03/64	
DRAWING NO. :	SHEET NO. :
AS-12-ME-0807	07





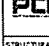


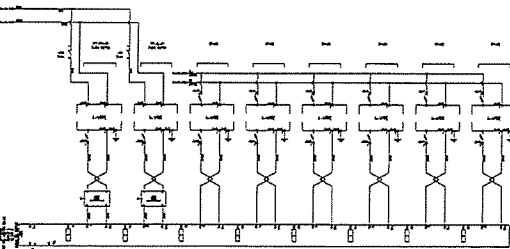
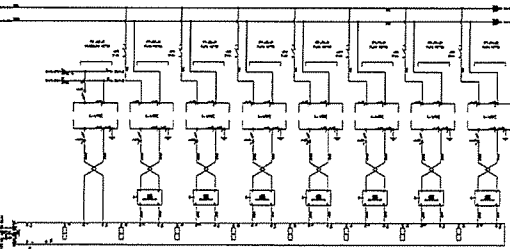
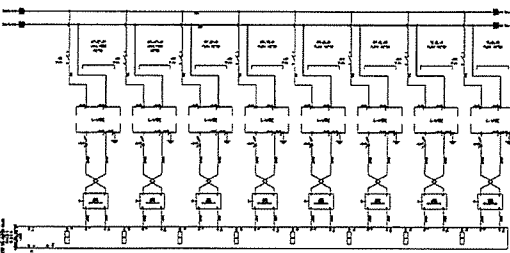
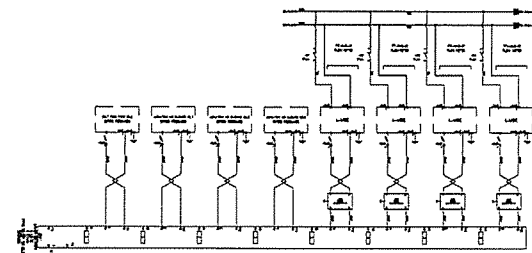
PROJECT :	
RESIDENT ENGINEER :	
AS-BUILT DRAWING	
DRAWING TITLE :	
PLC-MAS PANEL	
DRAWN BY : -	
CHECKED BY :	
CHECKED BY :	
PAPER SIZE : A1	
PLOT SCALE : 1:100	
DATE : 25/03/94	
DRAWING NO. :	SHEET NO. :
AS-12-VE-0808	08

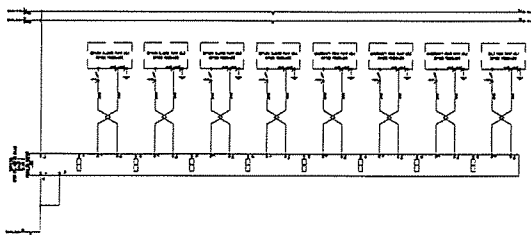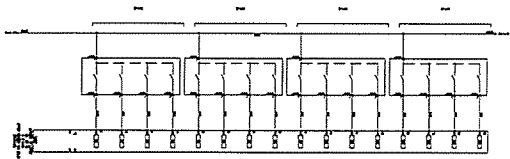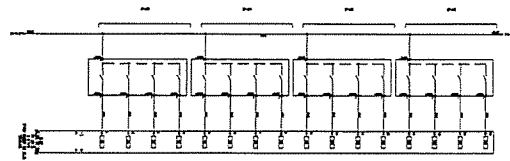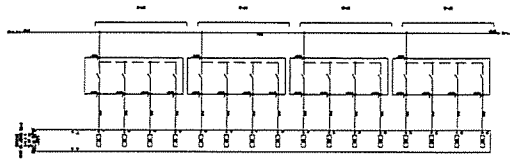






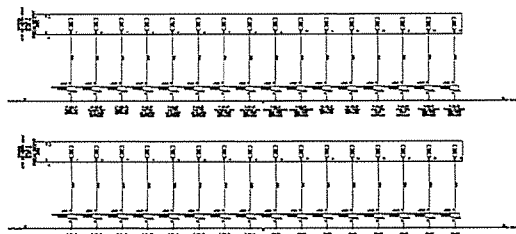
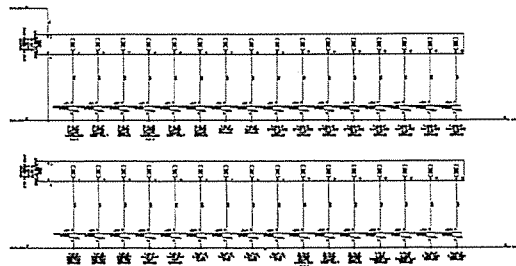
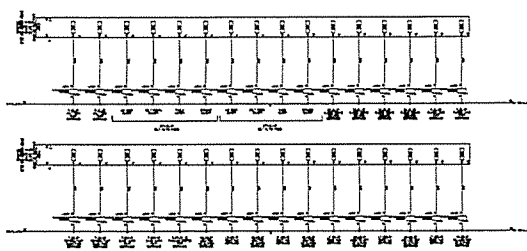
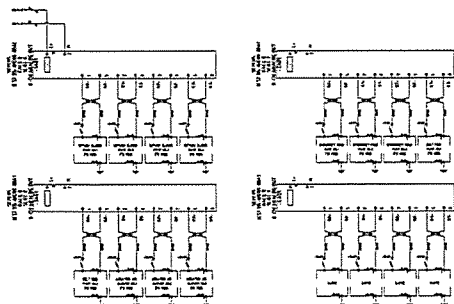
PROJECT :	
RESIDENT ENGINEER :	
AS-BUILT DRAWING	
DRAWING TITLE :	
PLC-MAS PANEL	
DRAWN BY : -	
CHECKED BY :	
CHECKED BY :	
PAPER SIZE : A1	
PLOT SCALE : 1:100	
DATE : 25/03/94	
DRAWING NO. :	SHEET NO. :
AS-12-VE-0809	09






PROJECT :	
โครงการพัฒนาระบบควบคุมอัตโนมัติ	
Automated Control System Project	
OWNER :	
 กรมทรัพยากรธรรมชาติและสิ่งแวดล้อม MINISTRY OF NATURAL RESOURCES AND ENVIRONMENTAL CONSERVATION	
DESIGNER :	
 บริษัท วิศวกรที่ปรึกษา WE CONSULTANTS	
CONTRACTOR :	
 P.T.A. CONSTRUCTION CO., LTD. บริษัท พี.ที.เอ.คอนสตรัคชั่น จำกัด	
PROJECT MANAGER :	
วิเศษ ขจรเกียรติ	
RESIDENT ENGINEER :	
CONSULTANT :	
 บริษัท วิศวกรที่ปรึกษา WE CONSULTANTS	
 บริษัท วิศวกรที่ปรึกษา PCM CONSULTANTS	
STRUCTURAL ENGINEER :	
PROJECT MANAGER :	
วิเศษ ขจรเกียรติ	
RESIDENT ENGINEER :	
AS-BUILT DRAWING	
DRAWING TITLE :	
PLC-MAS PANEL	
DRAWN BY : -	
CHECKED BY :	
CHECKED BY :	
PAPER SIZE : A1	
PLOT SCALE : 1:100	
DATE : 25/03/84	
DRAWING NO. :	SHEET NO. :
AS-12-ME-0810	10




PROJECT :	
โครงการพัฒนาระบบควบคุมอัตโนมัติ	
Automated Control System Project	
OWNER :	
 กรมทรัพยากรธรรมชาติและสิ่งแวดล้อม MINISTRY OF NATURAL RESOURCES AND ENVIRONMENTAL CONSERVATION	
DESIGNER :	
 บริษัท วิศวกรที่ปรึกษา WE CONSULTANTS	
CONTRACTOR :	
 P.T.A. CONSTRUCTION CO., LTD. บริษัท พี.ที.เอ.คอนสตรัคชั่น จำกัด	
PROJECT MANAGER :	
วิเศษ ขจรเกียรติ	
RESIDENT ENGINEER :	
CONSULTANT :	
 บริษัท วิศวกรที่ปรึกษา WE CONSULTANTS	
 บริษัท วิศวกรที่ปรึกษา PCM CONSULTANTS	
STRUCTURAL ENGINEER :	
PROJECT MANAGER :	
วิเศษ ขจรเกียรติ	
RESIDENT ENGINEER :	
AS-BUILT DRAWING	
DRAWING TITLE :	
PLC-MAS PANEL	
DRAWN BY : -	
CHECKED BY :	
CHECKED BY :	
PAPER SIZE : A1	
PLOT SCALE : 1:100	
DATE : 25/03/84	
DRAWING NO. :	SHEET NO. :
AS-12-ME-0811	11




PROJECT :	
RESIDENT ENGINEER :	
AS-BUILT DRAWING	
DRAWING TITLE :	
PLC-MAS PANEL	
DRAWN BY : -	
CHECKED BY :	
CHECKED BY :	
PAPER SIZE : A1	
PLOT SCALE : 1:100	
DATE : 25/03/84	
DRAWING NO. :	SHEET NO. :
AS-12-ME-0812	12

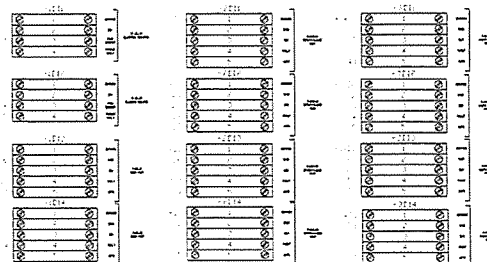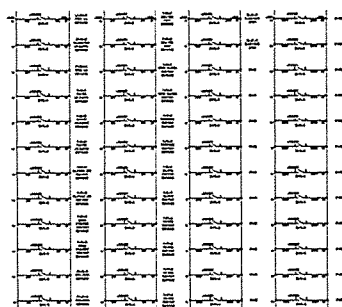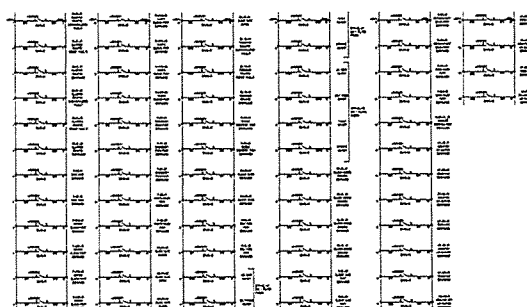



PROJECT :	
RESIDENT ENGINEER :	
AS-BUILT DRAWING	
DRAWING TITLE :	
PLC-MAS PANEL	
DRAWN BY : -	
CHECKED BY :	
CHECKED BY :	
PAPER SIZE : A1	
PLOT SCALE : 1:100	
DATE : 25/03/84	
DRAWING NO. :	SHEET NO. :
AS-12-ME-0813	13

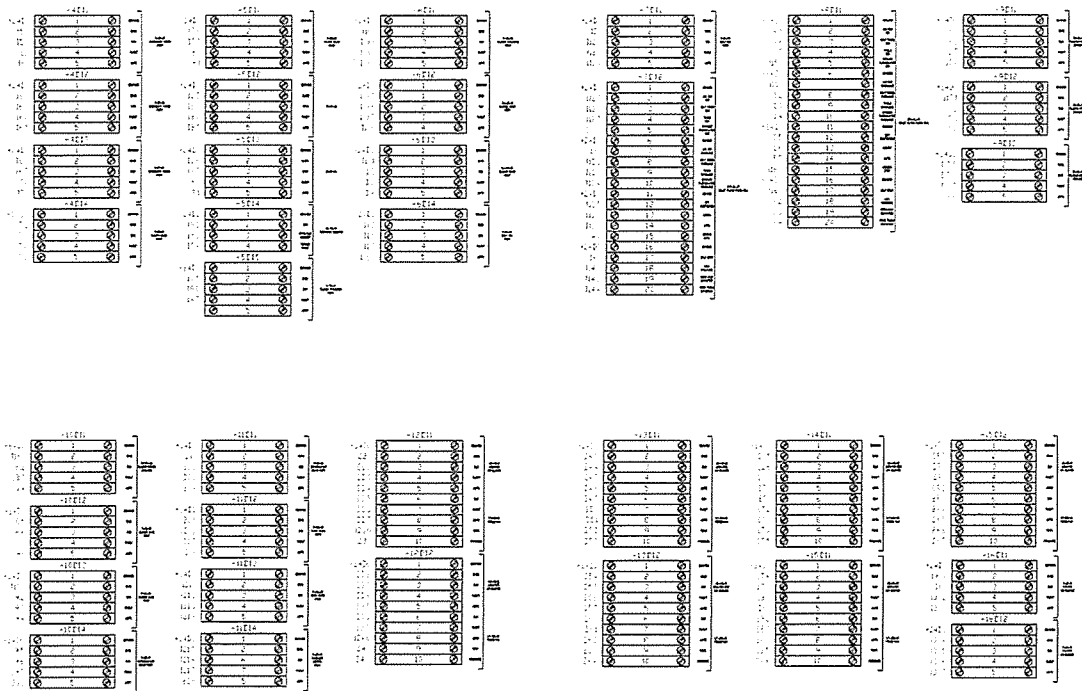





PROJECT :	
OWNER :	
DESIGNER :	
CONTRACTOR :	
PROJECT MANAGER :	
RESIDENT ENGINEER :	
CONSULTANT :	
STRUCTURAL ENGINEER :	
PROJECT MANAGER :	
RESIDENT ENGINEER :	
AS-BUILT DRAWING	
DRAWING TITLE :	
PLC-MAS PANEL	
DRAWN BY :	
CHECKED BY :	
PAPER SIZE : A1	
PLOT SCALE : 1:100	
DATE : 25/03/64	
DRAWING NO. :	SHEET NO. :
AS-12-ME-0814	14

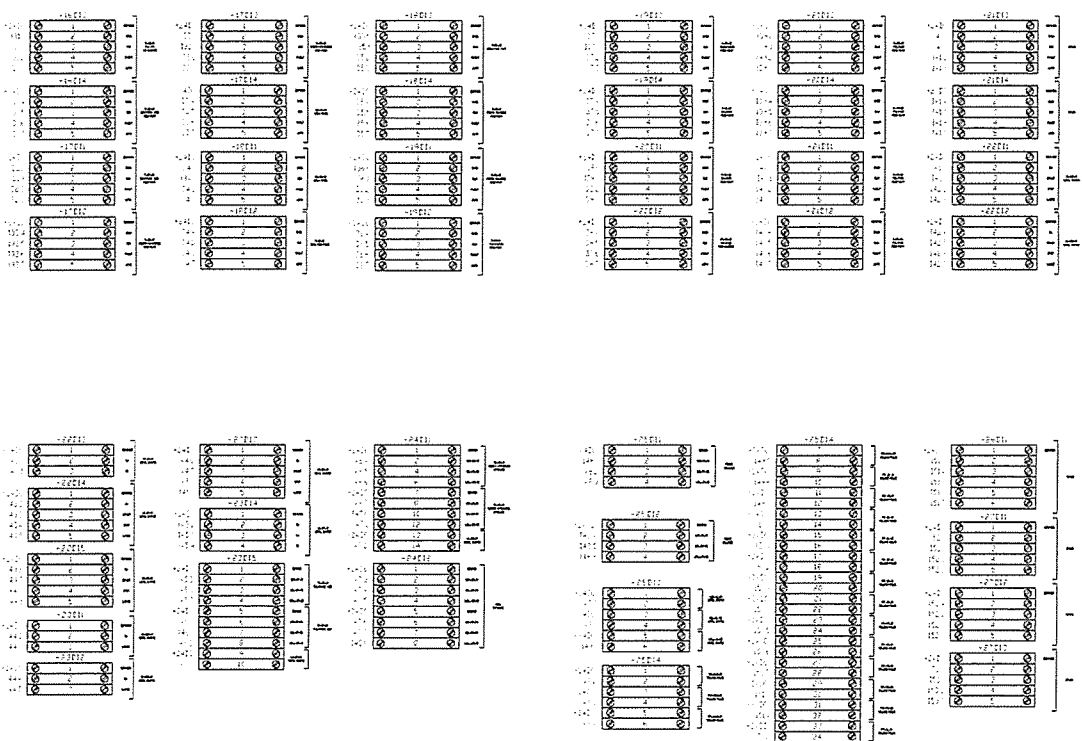



PROJECT :	
OWNER :	
DESIGNER :	
CONTRACTOR :	
PROJECT MANAGER :	
RESIDENT ENGINEER :	
CONSULTANT :	
STRUCTURAL ENGINEER :	
PROJECT MANAGER :	
RESIDENT ENGINEER :	
AS-BUILT DRAWING	
DRAWING TITLE :	
PLC-MAS PANEL	
DRAWN BY :	
CHECKED BY :	
PAPER SIZE : A1	
PLOT SCALE : 1:100	
DATE : 25/03/64	
DRAWING NO. :	SHEET NO. :
AS-12-ME-0815	15

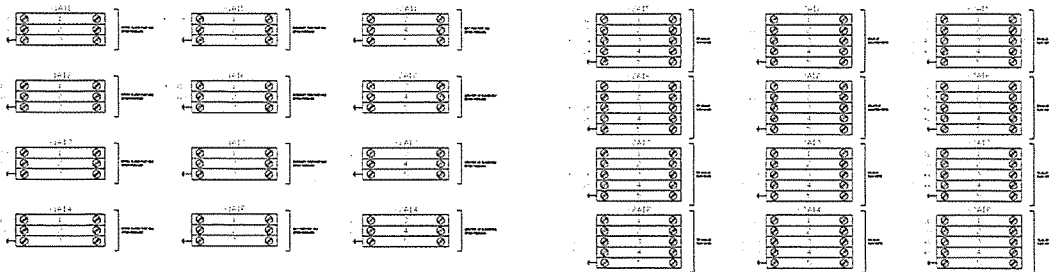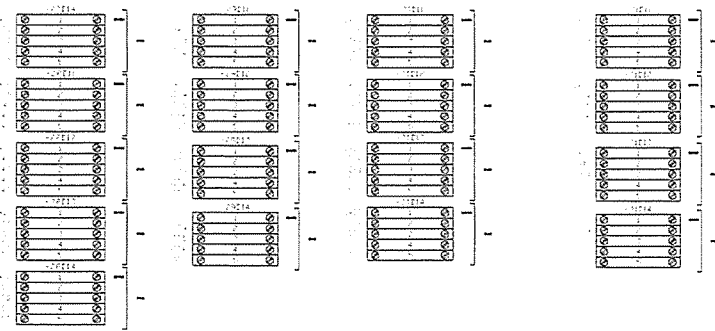



PROJECT :	
OWNER :	
DESIGNER :	
CONTRACTOR :	
PROJECT MANAGER :	
RESIDENT ENGINEER :	
CONSULTANT :	
STRUCTURAL ENGINEER :	
PROJECT MANAGER :	
RESIDENT ENGINEER :	
AS-BUILT DRAWING	
DRAWING TITLE :	
PLC-MAS PANEL	
DRAWN BY :	
CHECKED BY :	
PAPER SIZE : A1	
PLOT SCALE : 1:100	
DATE : 25/03/84	
DRAWING NO. :	SHEET NO. :
AS-12-ME-0816	16

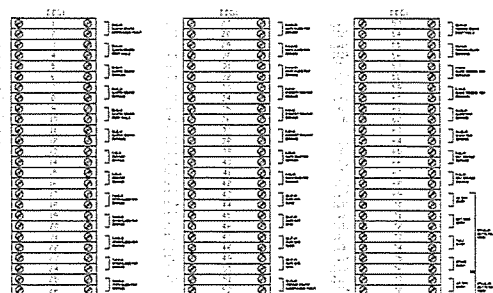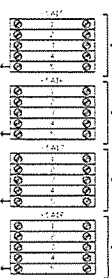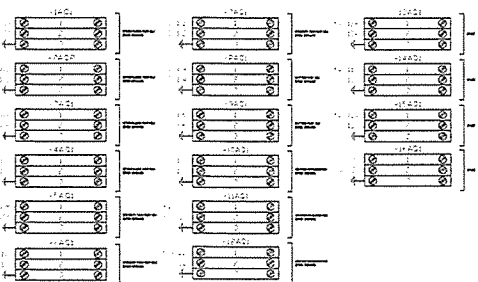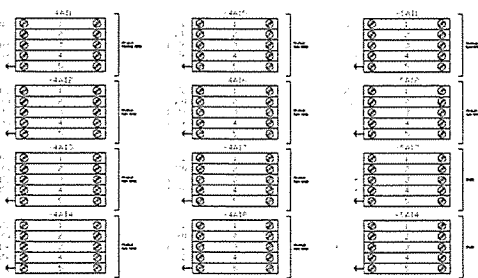





PROJECT :	
OWNER :	
DESIGNER :	
CONTRACTOR :	
PROJECT MANAGER :	
RESIDENT ENGINEER :	
CONSULTANT :	
STRUCTURAL ENGINEER :	
PROJECT MANAGER :	
RESIDENT ENGINEER :	
AS-BUILT DRAWING	
DRAWING TITLE :	
PLC-MAS PANEL	
DRAWN BY :	
CHECKED BY :	
PAPER SIZE : A1	
PLOT SCALE : 1:100	
DATE : 25/03/84	
DRAWING NO. :	SHEET NO. :
AS-12-ME-0817	17

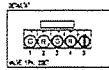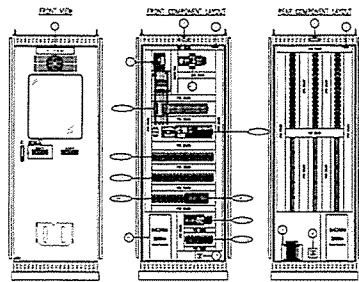






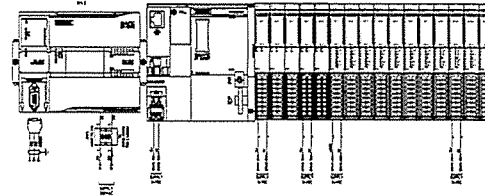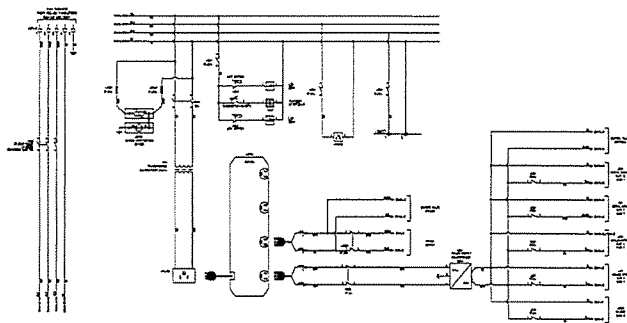





PROJECT :
 OWNER :
 DESIGNER :
 CONTRACTOR :
 PROJECT MANAGER :
 RESIDENT ENGINEER :
 CONSULTANT :
 STRUCTURAL ENGINEER :
 PROJECT MANAGER :
 RESIDENT ENGINEER :
 AS-BUILT DRAWING
 DRAWING TITLE :
 PLC-EQ PANEL
 DRAWN BY :
 CHECKED BY :
 CHECKED BY :
 PAPER SIZE : A1
 PLOT SCALE : 1:100
 DATE : 25/03/64
 DRAWING NO. : SHEET NO. :
 AS-12-ME-0820 20

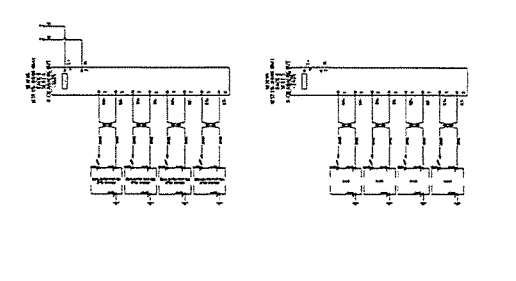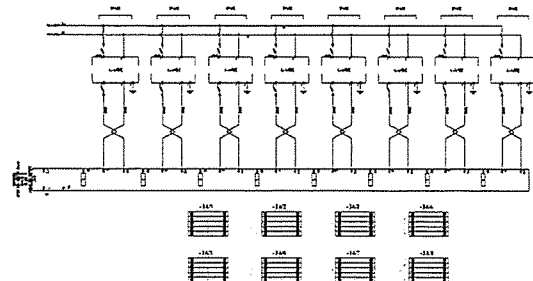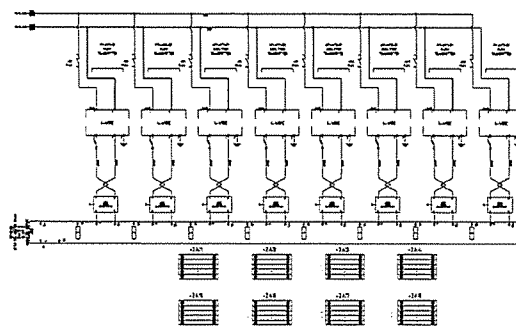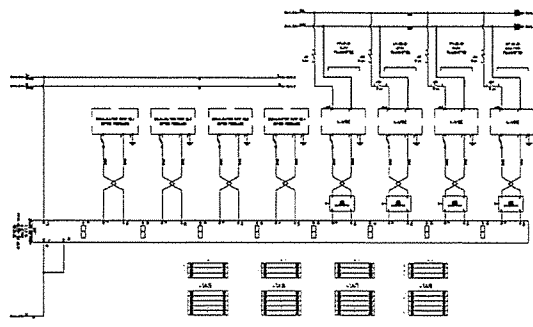





PROJECT :
 OWNER :
 DESIGNER :
 CONTRACTOR :
 PROJECT MANAGER :
 RESIDENT ENGINEER :
 CONSULTANT :
 STRUCTURAL ENGINEER :
 PROJECT MANAGER :
 RESIDENT ENGINEER :
 AS-BUILT DRAWING
 DRAWING TITLE :
 PLC-EQ PANEL
 DRAWN BY :
 CHECKED BY :
 CHECKED BY :
 PAPER SIZE : A1
 PLOT SCALE : 1:100
 DATE : 25/03/64
 DRAWING NO. : SHEET NO. :
 AS-12-ME-0821 21

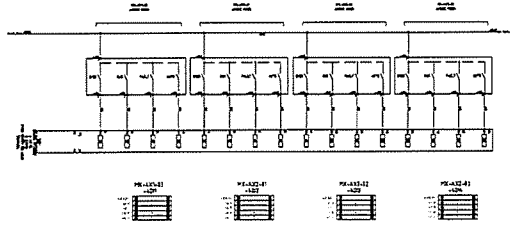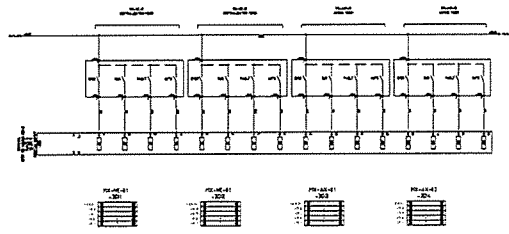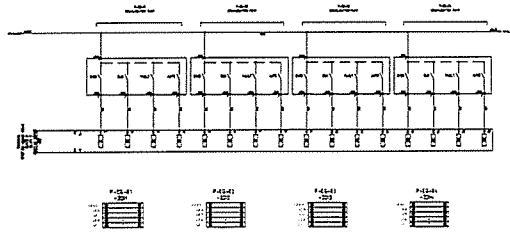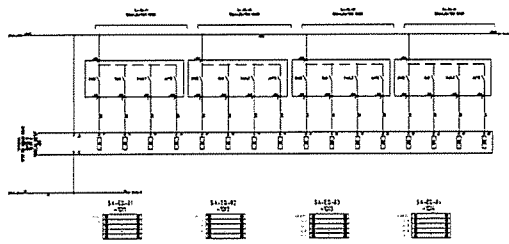





PROJECT :	
OWNER :	
DESIGNER :	
CONTRACTOR :	
CONSULTANT :	
STRUCTURAL ENGINEER :	
PROJECT MANAGER :	
RESIDENT ENGINEER :	
DRAWING TITLE :	
DRAWING NO. :	
SHEET NO. :	

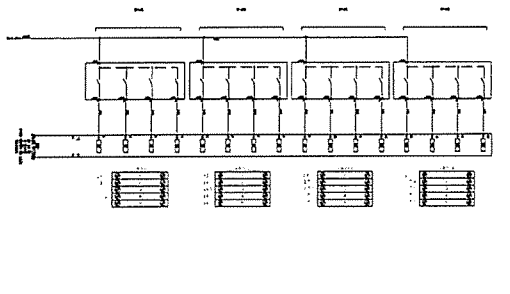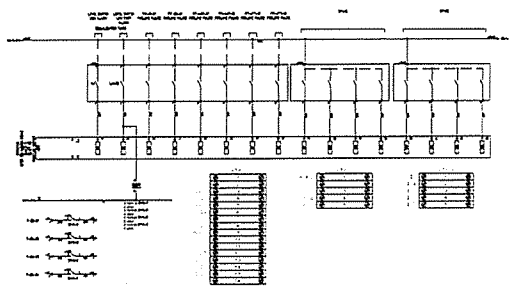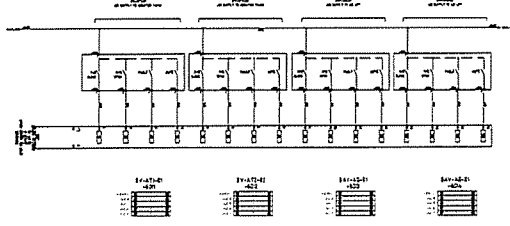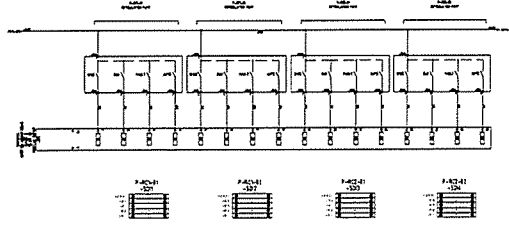


PROJECT :	
OWNER :	
DESIGNER :	
CONTRACTOR :	
CONSULTANT :	
STRUCTURAL ENGINEER :	
PROJECT MANAGER :	
RESIDENT ENGINEER :	
DRAWING TITLE :	
DRAWING NO. :	
SHEET NO. :	

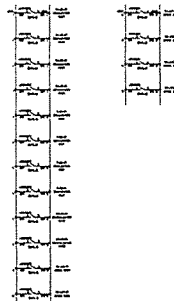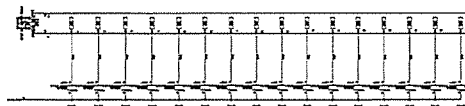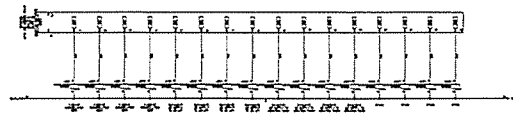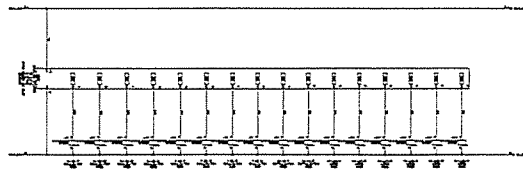

PROJECT :	
OWNER :	
DESIGNER :	
CONTRACTOR :	
CONSULTANT :	
STRUCTURAL ENGINEER :	
PROJECT MANAGER :	
RESIDENT ENGINEER :	
AS-BUILT DRAWING	
DRAWING TITLE :	
PLC-EQ PANEL	
DRAWN BY :	
CHECKED BY :	
PAPER SIZE : A1	
PLOT SCALE : 1:100	
DATE : 25/03/84	
DRAWING NO. :	SHEET NO. :
AS-12-ME-0824	24

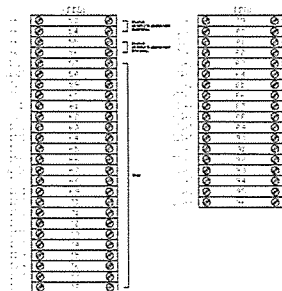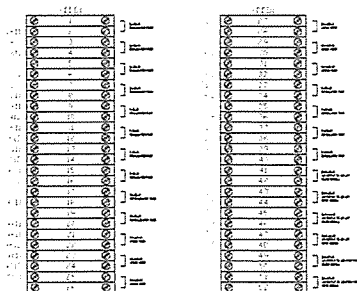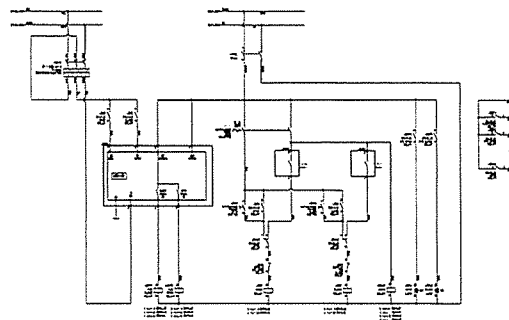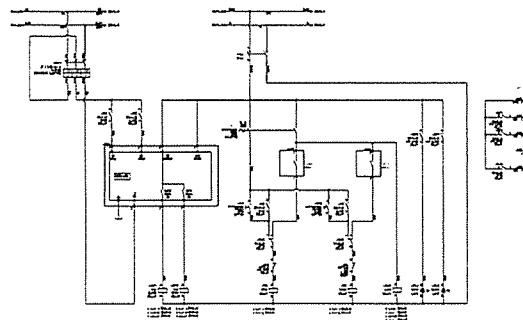

PROJECT :	
OWNER :	
DESIGNER :	
CONTRACTOR :	
CONSULTANT :	
STRUCTURAL ENGINEER :	
PROJECT MANAGER :	
RESIDENT ENGINEER :	
AS-BUILT DRAWING	
DRAWING TITLE :	
PLC-EQ PANEL	
DRAWN BY :	
CHECKED BY :	
PAPER SIZE : A1	
PLOT SCALE : 1:100	
DATE : 25/03/84	
DRAWING NO. :	SHEET NO. :
AS-12-ME-0825	25

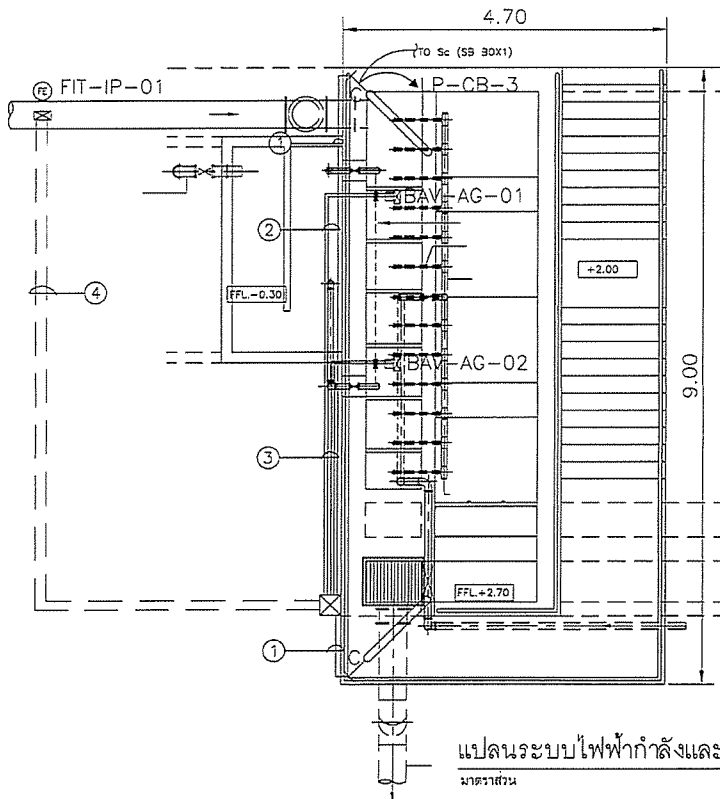

Note :


- ① 1x2C-2.5/2.5G sq.mm. NYY, Di $\phi 1/2$ " IMC
1x2C-2.5/2.5G sq.mm. NYY, Di $\phi 1/2$ " IMC
- ② 1x(3Cx2.5 sq.mm. CV, Di $\phi 3/4$ " IMC)
1x(12C-1.5 sq.mm. CW, Di $\phi 3/4$ " IMC)
- ③ 1x2C-2.5/2.5G sq.mm. NYY, Di $\phi 1/2$ " IMC
2x(3Cx2.5 sq.mm. CV, Di $\phi 3/4$ " IMC)
2x(12C-1.5 sq.mm. CW, Di $\phi 3/4$ " IMC)
- ④ 1x2C-1.5/1.5G sq.mm. CV, Di $\phi 3/2$ mm HDPE
1P-1.5mm. TWISTED PAIRS W/SHIELD
Di $\phi 3/2$ mm HDPE

แปลนระบบไฟฟ้ากำลังและควบคุม AERATED GRIT CHAMBER

ขนาดจริง

A1=1:250


RESIDENT ENGINEER :	
AS-BUILT DRAWING	
DRAWING TITLE :	ระบบไฟฟ้าและควบคุม AERATED GRIT CHAMBER
DRAWN BY :	
CHECKED BY :	
CHECKED BY :	
PAPER SIZE :	A1
PLOT SCALE :	1:250
DATE :	25-03-64
DRAWING NO. :	
AS-12-ME-901	

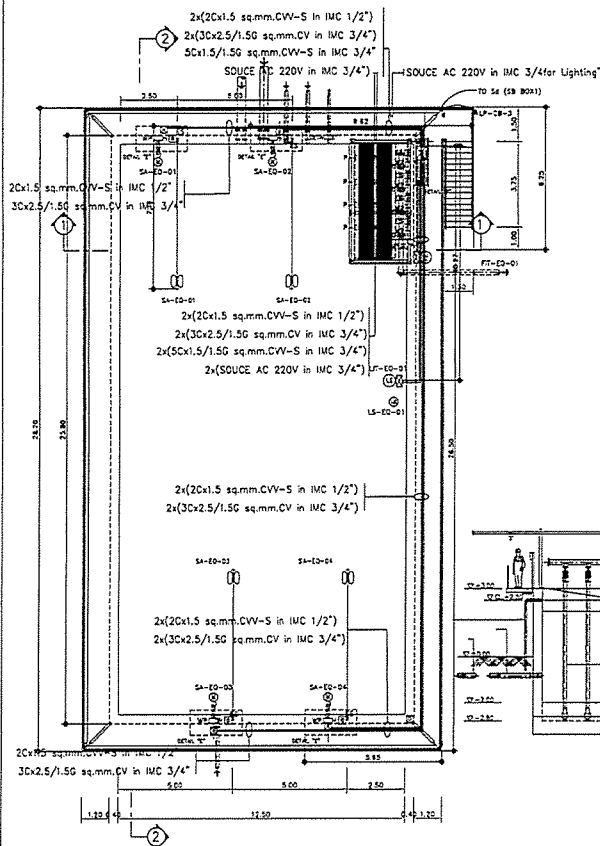

ROOT LINE CONDUIT EQUALIZATION TANK


ขนาดจริง

A1=1:75

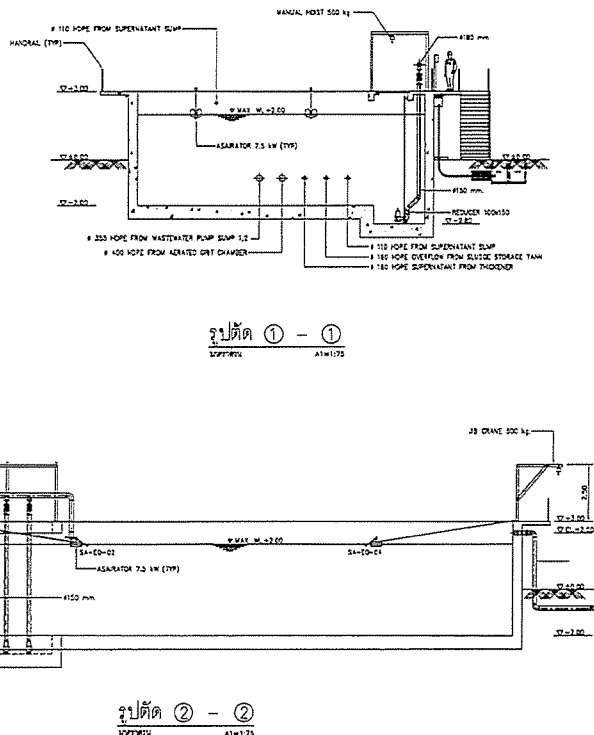

รูปตัด 2-2
A1=1:75


RESIDENT ENGINEER :	
AS-BUILT DRAWING	
DRAWING TITLE :	ระบบไฟฟ้าและควบคุม EQUALIZATION TANK
DRAWN BY :	
CHECKED BY :	
CHECKED BY :	
PAPER SIZE :	A1
PLOT SCALE :	1:75
DATE :	25-03-64
DRAWING NO. :	
AS-12-ME-1001	

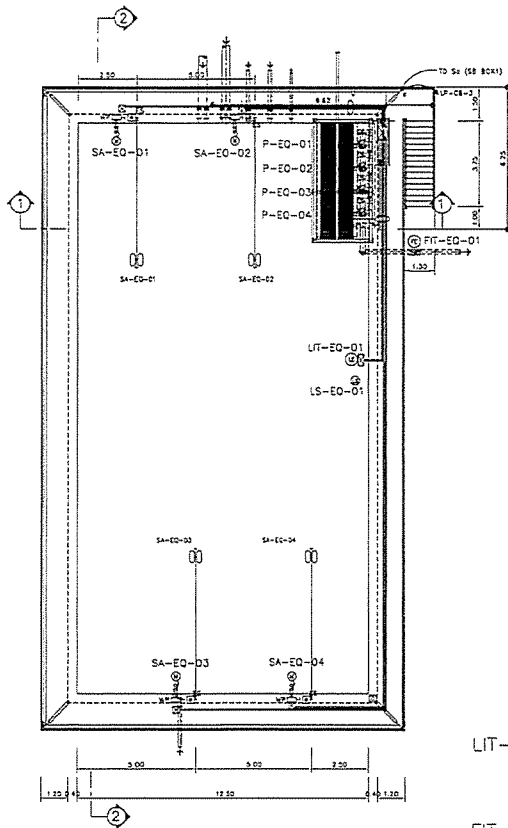

ROOT LINE CONDUIT EQUALIZATION TANK
1:40
A1-1.75


SA-EQ-01	3Cx2.5/2.5 G sq.mm. CV 3C-1.5 sq.mm. CW	MCC-EQ
SA-EQ-02	3Cx2.5/2.5 G sq.mm. CV 3C-1.5 sq.mm. CW	MCC-EQ
SA-EQ-03	3Cx2.5/2.5 G sq.mm. CV 3C-1.5 sq.mm. CW	MCC-EQ
SA-EQ-04	3Cx2.5/2.5 G sq.mm. CV 3C-1.5 sq.mm. CW	MCC-EQ
P-EQ-01	3Cx2.5/2.5 G sq.mm. CV 5C-1.5 sq.mm. CW	MCC-EQ
P-EQ-02	3Cx2.5/2.5 G sq.mm. CV 5C-1.5 sq.mm. CW	MCC-EQ
P-EQ-03	3Cx2.5/2.5 G sq.mm. CV 5C-1.5 sq.mm. CW	MCC-EQ
P-EQ-04	3Cx2.5/2.5 G sq.mm. CV 5C-1.5 sq.mm. CW	MCC-EQ
LS-EQ-01	7C-1.5 sq.mm. CW	PLC-EQ
LIT-EQ-01	2Cx1.5/1.5G sq.mm. CV 1P-1.5 sq.mm. TWISTED PAIRS W/SHIELD	PLC-EQ
FIT-EQ-01	2Cx1.5/1.5G sq.mm. CV 1P-1.5 sq.mm. TWISTED PAIRS W/SHIELD	PLC-EQ
LIGHTING	3Cx2.5/2.5 G sq.mm. CV LP-CB (SW-box d)	

RESIDENT ENGINEER :	
AS-BUILT DRAWING	
DRAWING TITLE :	ระบบไฟฟ้าและระบบระบายน้ำ CABLE EQUALIZATION TANK
DRAWN BY :	
CHECKED BY :	
PAPER SIZE :	A1
DATE :	25-03-64
DRAWING NO. :	AS-12-ME-1002

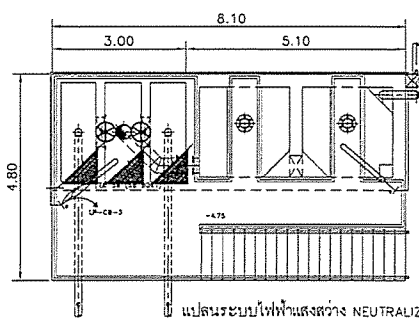


1:40
A1-1.40

- 2x(3Cx2.5/2.5G mm² CV, in DI: #3/4" IVC)
2x(5C-1.5 mm² CW, in DI: #3/4" IVC)
1x(2Cx2.5/2.5G mm² CV, in DI: #3/4" IVC)
1x(1P-1.5mm² TWISTED PAIRS W/SHIELD in DI: #3/4" IVC)
- 1x(3Cx2.5/2.5G mm² CV, in DI: #3/4" IVC)
1x(5C-1.5 mm² CW, in DI: #3/4" IVC)
1x(2Cx2.5/2.5G mm² CV, in DI: #3/4" IVC)
1x(1P-1.5mm² TWISTED PAIRS W/SHIELD in DI: #3/4" IVC)
- 2x(2Cx2.5/2.5G mm. CV, in DI: #3/4" IVC)
2x(1P-1.5mm. TWISTED PAIRS W/SHIELD in DI: #3/4" IVC)
- 1x(2Cx2.5/2.5G mm. CV, in DI: #3/4" IVC)
1x(1P-1.5mm. TWISTED PAIRS W/SHIELD in DI: #3/4" IVC)

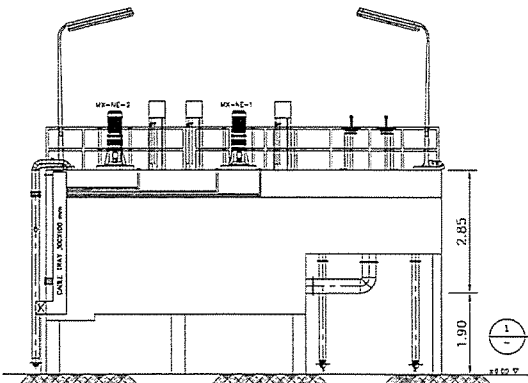


SECTION
1 : 40
SCALE

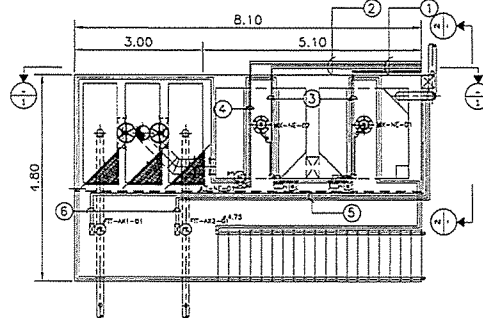


แปลนระบบไฟฟ้าและระบบระบายน้ำ NEUTRALIZATION
1:40
A1-1.40

- 1x(3Cx2.5/2.5G mm² CV, in DI: #3/4" IVC)
1x(5C-1.5 mm² CW, in DI: #3/4" IVC)
1x(2Cx2.5/2.5G mm² CV, in DI: #3/4" IVC)
1x(1P-1.5mm² TWISTED PAIRS W/SHIELD in DI: #3/4" IVC)

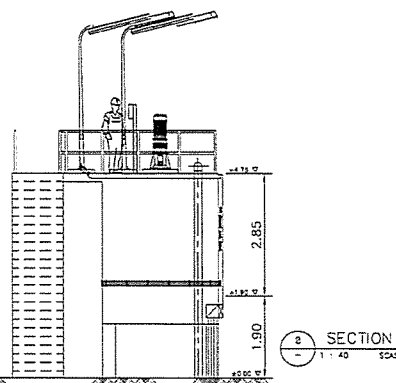

SECTION
1 : 40
SCALE

RESIDENT ENGINEER :	
AS-BUILT DRAWING	
DRAWING TITLE :	ระบบไฟฟ้าและระบบระบายน้ำ NEUTRALIZATION
DRAWN BY :	
CHECKED BY :	
PAPER SIZE :	A1
DATE :	25-03-64
DRAWING NO. :	AS-12-ME-1101

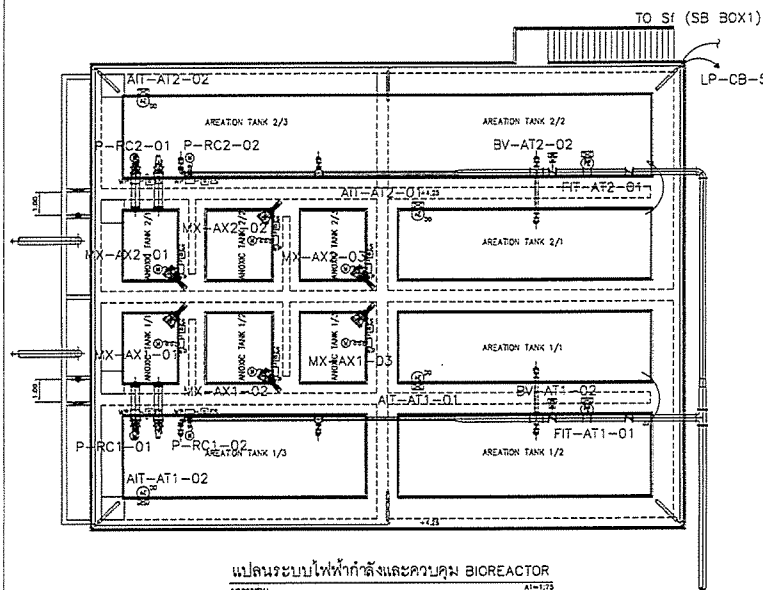

แปลนระบบไฟฟ้ากำลังและควบคุม BIOREACTOR
ส่วนล่าง

BV-AT1-02	2Cx1.5/1.5 G sq.mm. CV 12C-1.5 sq.mm. CVV	PLC-EQ	AIT-AT1-01	2Cx1.5/1.5 G sq.mm. CV 1P-1.5 sq.mm. TWISTED PAIRS W/SHIELD	PLC-EQ
BV-AT2-02	2Cx1.5/1.5 G sq.mm. CV 12C-1.5 sq.mm. CVV	PLC-EQ	AIT-AT1-02	2Cx1.5/1.5 G sq.mm. CV 1P-1.5 sq.mm. TWISTED PAIRS W/SHIELD	PLC-EQ
FIT-AT1-01	2Cx1.5/1.5 G sq.mm. CV 1P-1.5 sq.mm. TWISTED PAIRS W/SHIELD	PLC-EQ	AIT-AT2-01	2Cx1.5/1.5 G sq.mm. CV 1P-1.5 sq.mm. TWISTED PAIRS W/SHIELD	PLC-EQ
FIT-AT2-01	2Cx1.5/1.5 G sq.mm. CV 1P-1.5 sq.mm. TWISTED PAIRS W/SHIELD	PLC-EQ	AIT-AT2-02	2Cx1.5/1.5 G sq.mm. CV 1P-1.5 sq.mm. TWISTED PAIRS W/SHIELD	PLC-EQ
LIGHTING	3Cx2.5/2.5 G sq.mm. CV LP-CB (SW-box f)				

P-RC1-01	3Cx2.5/2.5 G sq.mm. CV 7C-1.5 sq.mm. CVV	MCC-EQ
P-RC1-02	3Cx2.5/2.5 G sq.mm. CV 7C-1.5 sq.mm. CVV	MCC-EQ
P-RC2-01	3Cx2.5/2.5 G sq.mm. CV 7C-1.5 sq.mm. CVV	MCC-EQ
P-RC2-02	3Cx2.5/2.5 G sq.mm. CV 7C-1.5 sq.mm. CVV	MCC-EQ
MX-AX1-01	3Cx2.5/2.5 G sq.mm. CV 7C-1.5 sq.mm. CVV	MCC-EQ
MX-AX1-02	3Cx2.5/2.5 G sq.mm. CV 7C-1.5 sq.mm. CVV	MCC-EQ
MX-AX1-03	3Cx2.5/2.5 G sq.mm. CV 7C-1.5 sq.mm. CVV	MCC-EQ
MX-AX2-01	3Cx2.5/2.5 G sq.mm. CV 7C-1.5 sq.mm. CVV	MCC-EQ
MX-AX2-02	3Cx2.5/2.5 G sq.mm. CV 7C-1.5 sq.mm. CVV	MCC-EQ
MX-AX2-03	3Cx2.5/2.5 G sq.mm. CV 7C-1.5 sq.mm. CVV	MCC-EQ


AS-BUILT DRAWING

DRAWING TITLE :
ระบบไฟฟ้ากำลังและควบคุม
CABLE BIOREACTOR

DRAWN BY :
CHECKED BY :
PAPER SIZE : A1
PLOT SCALE : 1:75
DATE : 25-03-64
DRAWING NO. :
AS-12-ME-1201

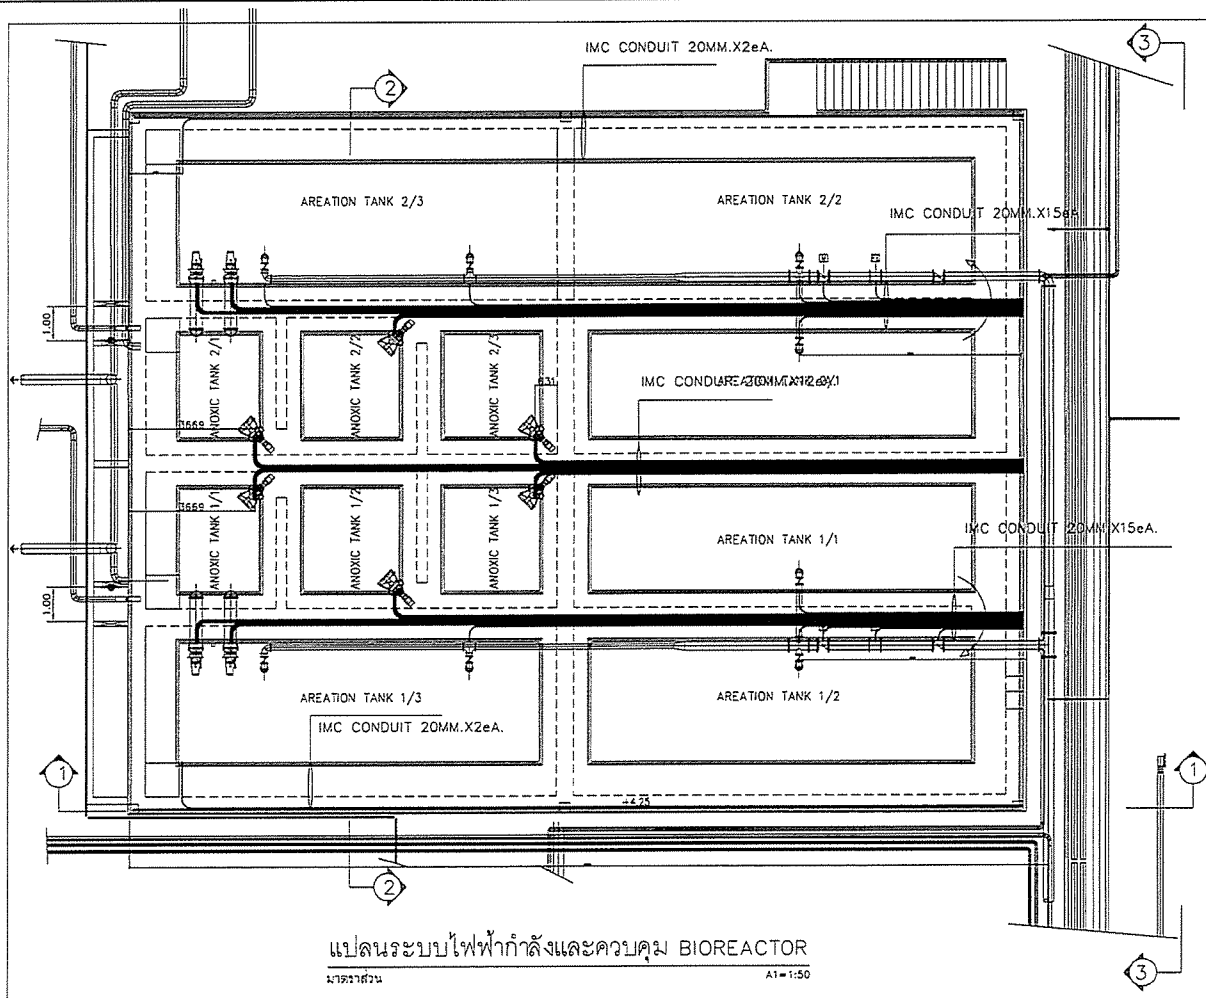

แปลนระบบไฟฟ้ากำลังและควบคุม BIOREACTOR
ส่วนล่าง



AS-BUILT DRAWING

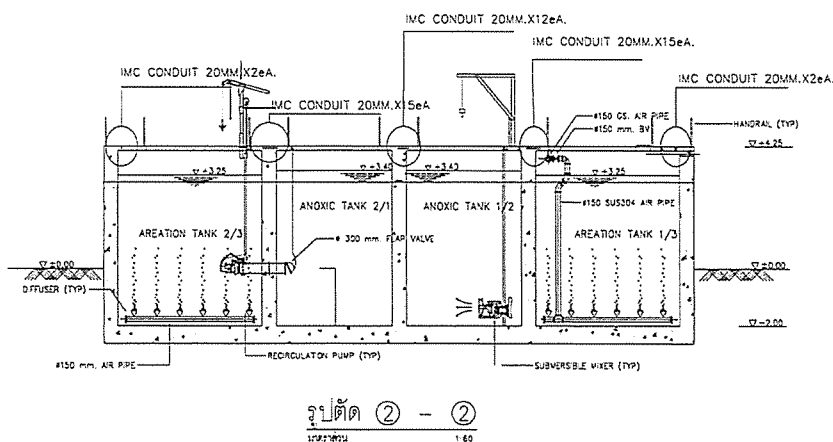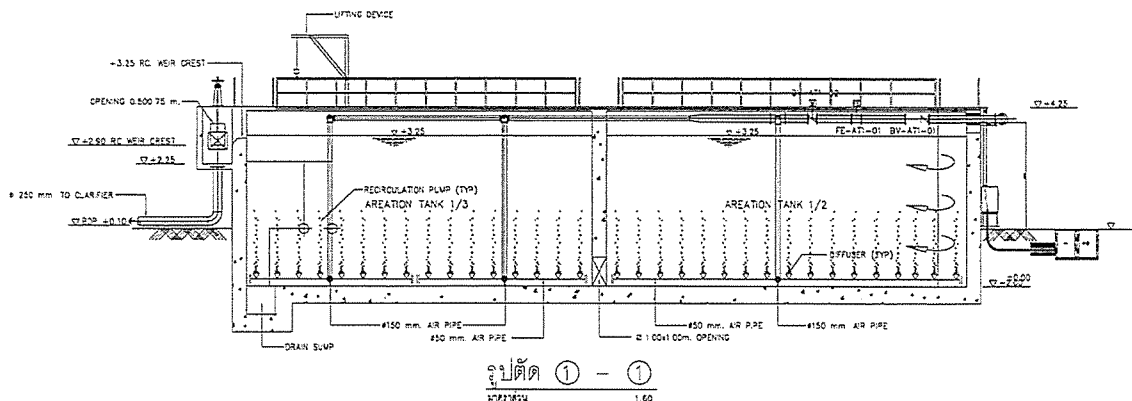



DRAWING TITLE :
ระบบไฟฟ้ากำลังและควบคุม
BIOREACTOR


DRAWN BY :
CHECKED BY :
PAPER SIZE : A1
PLOT SCALE : 1:50
DATE : 25-03-64
DRAWING NO. :
AS-12-ME-1202

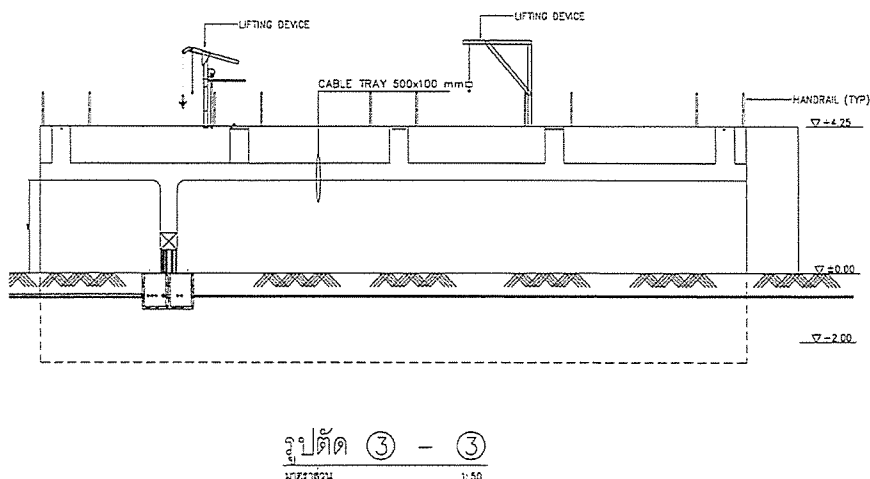


PROJECT :	โครงการพัฒนาระบบบำบัดน้ำเสีย ภาคอุตสาหกรรม จังหวัดนนทบุรี
OWNER :	 THE PROVINCIAL ESTATE AUTHORITY OF THAILAND
DESIGNER :	 WE CONSULTANTS บริษัท วิศวกรที่ปรึกษา จำกัด
CONTRACTOR :	 P.T.A. CONSTRUCTION CO., LTD. บริษัท พี.ที.เอ.คอนสตรัคชั่น จำกัด
RESIDENT ENGINEER :	
CONSULTANT :	 WE CONSULTANTS บริษัท วิศวกรที่ปรึกษา จำกัด
STRUCTURAL ENGINEER :	
RESIDENT ENGINEER :	
AS-BUILT DRAWING	
DRAWING TITLE :	SECTION 1-2 BIOREACTOR
DRAWN BY :	
CHECKED BY :	
PAPER SIZE :	A1
PLOT SCALE :	1:60
DATE :	25-03-64
DRAWING NO. :	AS-12-ME-1203



PROJECT :	โครงการพัฒนาระบบบำบัดน้ำเสีย ภาคอุตสาหกรรม จังหวัดนนทบุรี
OWNER :	 THE PROVINCIAL ESTATE AUTHORITY OF THAILAND
DESIGNER :	 WE CONSULTANTS บริษัท วิศวกรที่ปรึกษา จำกัด
CONTRACTOR :	 P.T.A. CONSTRUCTION CO., LTD. บริษัท พี.ที.เอ.คอนสตรัคชั่น จำกัด
RESIDENT ENGINEER :	
CONSULTANT :	 WE CONSULTANTS บริษัท วิศวกรที่ปรึกษา จำกัด
STRUCTURAL ENGINEER :	
RESIDENT ENGINEER :	
AS-BUILT DRAWING	
DRAWING TITLE :	SECTION 3 BIOREACTOR
DRAWN BY :	
CHECKED BY :	
PAPER SIZE :	A1
PLOT SCALE :	1:60
DATE :	25-03-64
DRAWING NO. :	AS-12-ME-1204

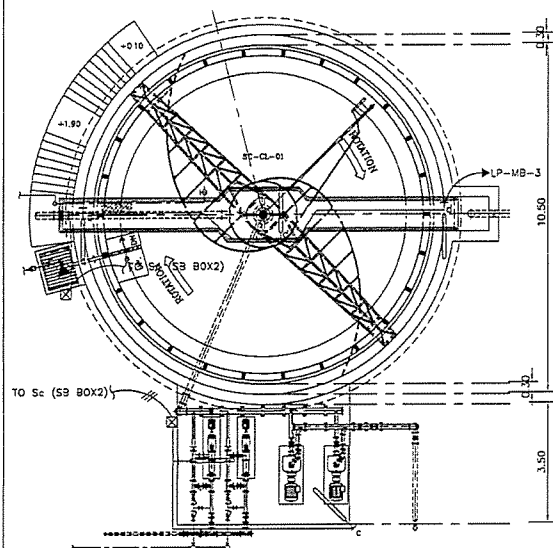

แปลนระบบไฟฟ้าแสงสว่าง CLARIFIER 1
1/150

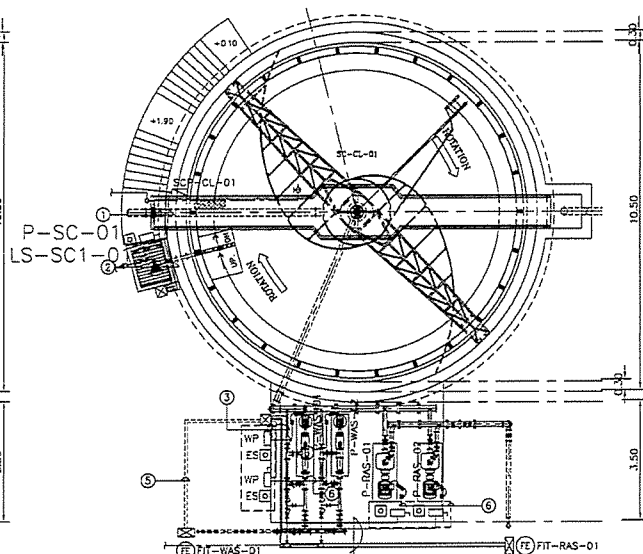

แปลนระบบไฟฟ้ากำลังและควบคุม CLARIFIER 1
1/150

Note :

- | | | |
|---|---|--|
| ① 1x4Cx2.5/2.5G mm. CV in Di 3/4" IMC
1x12C-1.5mm ² CV, in Di 3/4" IMC
1x7C-1.5mm. CV, in Di 3/4" IMC | ③ 4x3Cx2.5/2.5G mm. CV in Di 3/4" IMC
4x7C-1.5mm ² CV, in Di 3/4" IMC
1x3Cx2.5/2.5G mm. CV in Di 3/4" IMC
1P-1.5mm ² TWISTED PAIRS W/SHIELD 3/4" IMC | ⑤ 1x3Cx2.5/2.5G mm. CV in Di 3/4" IMC
1P-1.5mm. TWISTED PAIRS W/SHIELD in Di 3/4" IMC |
| ② 1x3Cx2.5/2.5G mm. CV in Di 3/4" IMC
2x7C-1.5mm ² CV, in Di 3/4" IMC
1x4Cx2.5/2.5G mm. CV in Di 3/4" IMC
1x12C-1.5mm ² CV, in Di 3/4" IMC | ④ 2x3Cx2.5/2.5G mm. CV in Di 3/4" IMC
2x7C-1.5mm ² CV, in Di 3/4" IMC
1x3Cx2.5/2.5G mm. CV in Di 3/4" IMC
1P-1.5mm. TWISTED PAIRS W/SHIELD in Di 3/4" IMC | ⑥ 1x3Cx2.5/2.5G mm. CV in Di 3/4" IMC |

PROJECT :


AS-BUILT DRAWING

DRAWING TITLE :
ระบบไฟฟ้ากำลังและควบคุม
CLARIFIER 1

DRAWN BY :
CHECKED BY :
CHECKED BY :
PAPER SIZE : A1
PLOT SCALE : 1:50
DATE : 25-03-84
DRAWING NO. :
AS-12-ME-1301

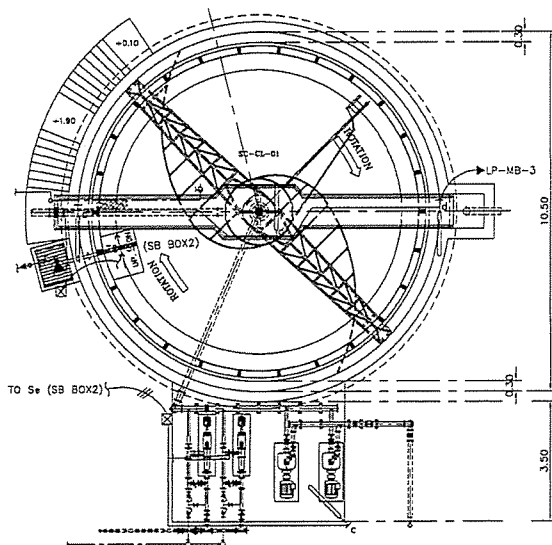

แปลนระบบไฟฟ้าแสงสว่าง CLARIFIER 1
1/150

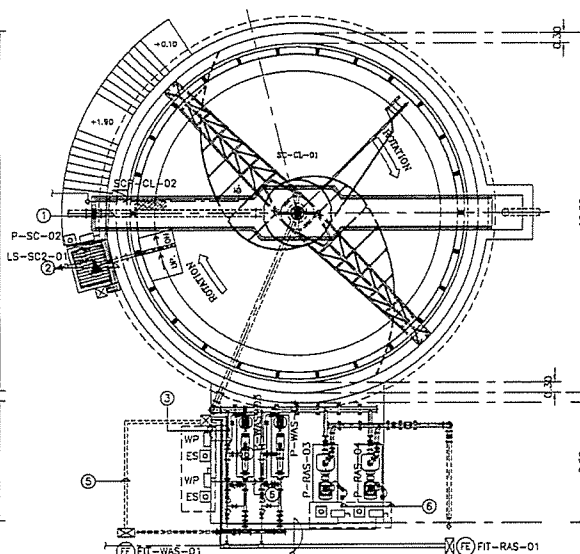

แปลนระบบไฟฟ้ากำลังและควบคุม CLARIFIER 2
1/150

Note :

- | | | |
|---|---|--|
| ① 1x4Cx2.5/2.5G mm. CV in Di 3/4" IMC
1x12C-1.5mm ² CV, in Di 3/4" IMC
1x7C-1.5mm. CV, in Di 3/4" IMC | ③ 4x3Cx2.5/2.5G mm. CV in Di 3/4" IMC
4x7C-1.5mm ² CV, in Di 3/4" IMC
1x3Cx2.5/2.5G mm. CV in Di 3/4" IMC
1P-1.5mm ² TWISTED PAIRS W/SHIELD 3/4" IMC | ⑤ 1x3Cx2.5/2.5G mm. CV in Di 3/4" IMC
1P-1.5mm. TWISTED PAIRS W/SHIELD in Di 3/4" IMC |
| ② 1x3Cx2.5/2.5G mm. CV in Di 3/4" IMC
2x7C-1.5mm ² CV, in Di 3/4" IMC
1x4Cx2.5/2.5G mm. CV in Di 3/4" IMC
1x12C-1.5mm ² CV, in Di 3/4" IMC | ④ 2x3Cx2.5/2.5G mm. CV in Di 3/4" IMC
2x7C-1.5mm ² CV, in Di 3/4" IMC
1x3Cx2.5/2.5G mm. CV in Di 3/4" IMC
1P-1.5mm. TWISTED PAIRS W/SHIELD in Di 3/4" IMC | ⑥ 1x3Cx2.5/2.5G mm. CV in Di 3/4" IMC |

PROJECT :


AS-BUILT DRAWING

DRAWING TITLE :
ระบบไฟฟ้ากำลังและควบคุม
CLARIFIER 2

DRAWN BY :
CHECKED BY :
CHECKED BY :
PAPER SIZE : A1
PLOT SCALE : 1:50
DATE : 25-03-84
DRAWING NO. :
AS-12-ME-1401

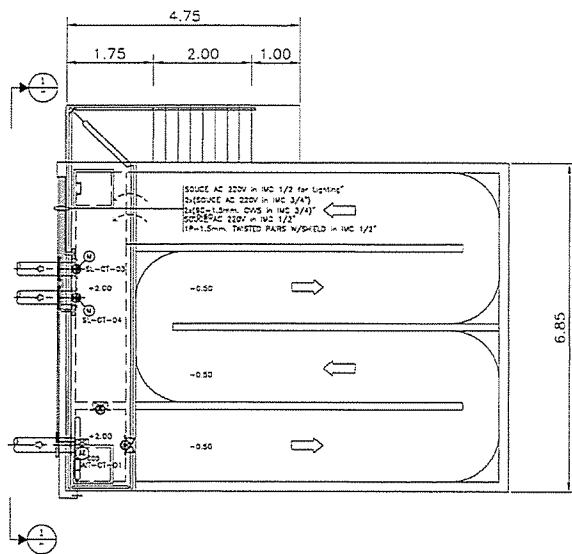


แปลนระบบไฟฟ้ากำลังและควบคุม CHLORINE CONTACT TANK
 1/135

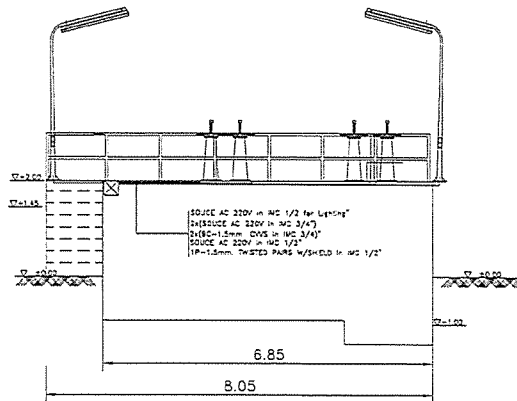


SECTION 1
 SCALE 1 : 35

PROJECT :	
OWNER :	
DESIGNER :	
CONTRACTOR :	
PROJECT MANAGER :	
RESIDENT ENGINEER :	
CONSULTANT :	
STRUCTURAL ENGINEER :	
PROJECT MANAGER :	
RESIDENT ENGINEER :	
AS-BUILT DRAWING	
DRAWING TITLE	
ระบบไฟฟ้ากำลังและควบคุม	
CHLORINE CONTACT TANK	
DRAWN BY :	
CHECKED BY :	
CHECKED BY :	
PAPER SIZE : A1	
PLOT SCALE : 1:35	
DATE : 25-03-64	
DRAWING NO. :	
AS-12-ME-1501	

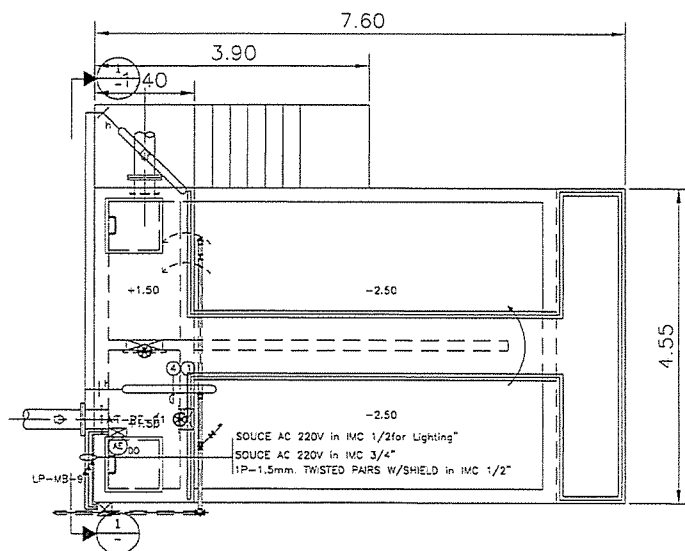


แปลนระบบไฟฟ้ากำลังและควบคุม RE-AERATION TANK
 1/125

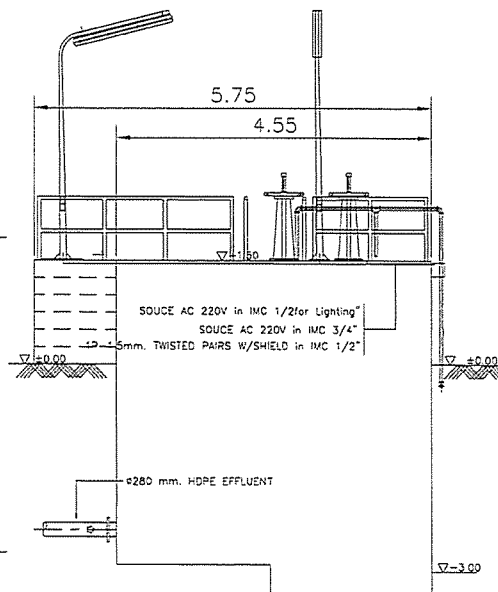


SECTION 1
 SCALE 1 : 25

PROJECT :	
OWNER :	
DESIGNER :	
CONTRACTOR :	
PROJECT MANAGER :	
RESIDENT ENGINEER :	
CONSULTANT :	
STRUCTURAL ENGINEER :	
PROJECT MANAGER :	
RESIDENT ENGINEER :	
AS-BUILT DRAWING	
DRAWING TITLE	
ระบบไฟฟ้ากำลังและควบคุม	
RE-AERATION TANK	
DRAWN BY :	
CHECKED BY :	
CHECKED BY :	
PAPER SIZE : A1	
PLOT SCALE : 1:25	
DATE : 25-03-64	
DRAWING NO. :	
AS-12-ME-1501	

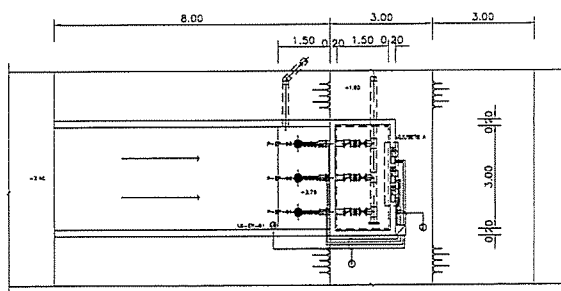


แปลนระบบไฟฟ้าถังและควบคุม RETURN PUMP SUMP
AS-12-1

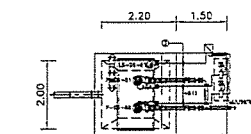


แปลนระบบไฟฟ้าถังและควบคุม WATER DRAIN SUMP
AS-12-2

- ① 3X(30x2.5mm. CV, 1x2.5 mm G, ø1" IMC)
SC-1.5mm. CV, ø3/4" IMC
- ② 6X(30x2.5mm. CV, 1x2.5 mm G, ø1" IMC)
- ③ 2X(30x2.5mm. CV, 1x2.5 mm G, ø1" IMC)
1X(SC-1.5mm. CV, ø3/4" IMC)

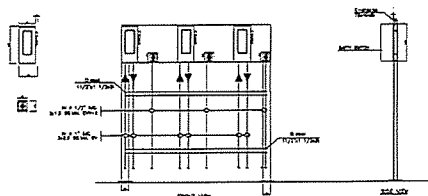


แผนขยาย A

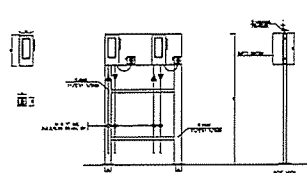


แผนขยาย B

PROJECT :	
โครงการพัฒนาระบบบำบัดน้ำเสีย และระบบระบายน้ำของโรงงานอุตสาหกรรม	
OWNER :	
INDUSTRIAL ESTATE AUTHORITY OF THAILAND	
DESIGNER :	
UWE CONSULTANTS	
CONTRACTOR :	
P.T.A. CONSTRUCTION CO., LTD.	
PROJECT MANAGER :	
RESIDENT ENGINEER :	
CONSULTANT :	
UWE CONSULTANTS	
PCM	
STRUCTURAL ENGINEER :	
PROJECT MANAGER :	
RESIDENT ENGINEER :	
AS-BUILT DRAWING	
DRAWING TITLE	
ระบบไฟฟ้าถังและควบคุม RETURN & WATER PUMP	
DRAWN BY :	
CHECKED BY :	
PAPER SIZE : A1	
PLOT SCALE : 1:50	
DATE : 25-03-64	
DRAWING NO. :	
AS-12-ME-1701	

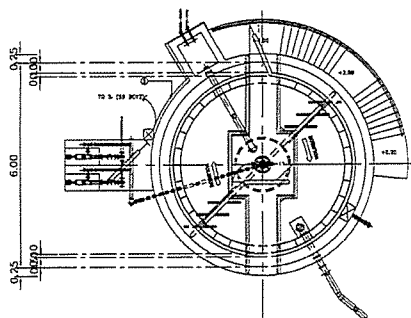


แปลนระบบไฟฟ้าถังและควบคุม SLUDGE THICKENER
AS-12-3

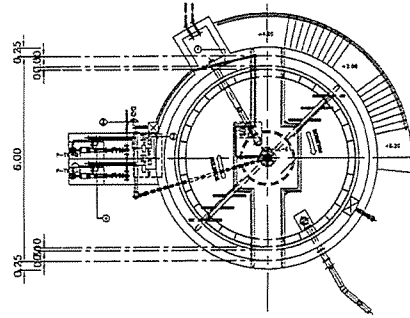


แปลนระบบไฟฟ้าถังและควบคุม SLUDGE THICKENER
AS-12-3

- NOTE :
- ① 30x2.5mm² CV, 1x2.5 mm G, ø3/4" IMC
 - ② SC-1.5mm² CV, ø3/4" IMC
 - ③ 3X(30x2.5mm² CV, 1x2.5 mm G, ø3/4" IMC)
2X(SC-1.5mm² CV, ø3/4" IMC)
 - ④ 3x2.5mm. CV, 1x2.5mm G, ø3/4" IMC
1P-1.5mm. TWISTED PAIRS W/SHIELD ø1/2" IMC
 - ⑤ 30x2.5mm² CV, 1x2.5 mm G, ø3/4" IMC

PROJECT :	
โครงการพัฒนาระบบบำบัดน้ำเสีย และระบบระบายน้ำของโรงงานอุตสาหกรรม	
OWNER :	
INDUSTRIAL ESTATE AUTHORITY OF THAILAND	
DESIGNER :	
UWE CONSULTANTS	
CONTRACTOR :	
P.T.A. CONSTRUCTION CO., LTD.	
PROJECT MANAGER :	
RESIDENT ENGINEER :	
CONSULTANT :	
UWE CONSULTANTS	
PCM	
STRUCTURAL ENGINEER :	
PROJECT MANAGER :	
RESIDENT ENGINEER :	
AS-BUILT DRAWING	
DRAWING TITLE	
ระบบไฟฟ้าถังและควบคุม SLUDGE THICKENER	
DRAWN BY :	
CHECKED BY :	
PAPER SIZE : A1	
PLOT SCALE : 1:50	
DATE : 25-03-64	
DRAWING NO. :	
AS-12-ME-1801	

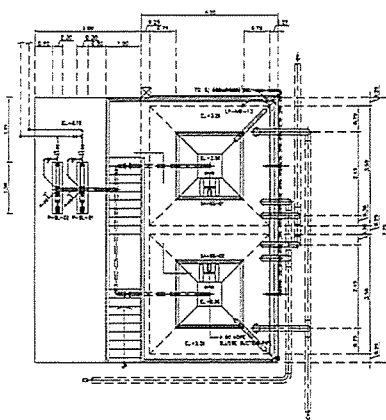

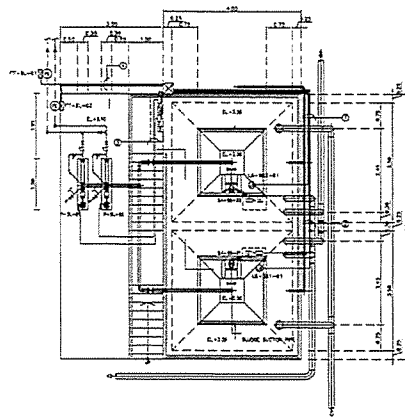
หมายเหตุ :



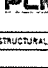


- ① 2x(3C \times 2.5mm² CV, 1x2.5 mm² G, ϕ 1" IMC)
2x(7C-1.5mm² CV, ϕ 3/4" IMC)
- ② 1x(3C \times 2.5mm² CV, 1x2.5 mm² G, ϕ 1" IMC)
1x(7C-1.5mm² CV, ϕ 3/4" IMC)




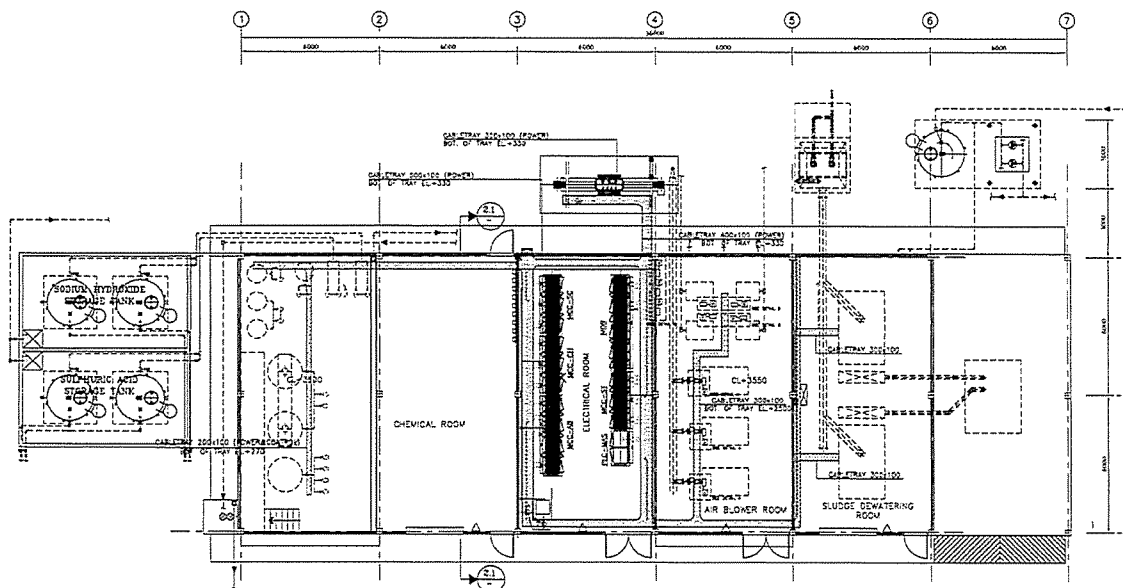
- ③ 1x(3C \times 2.5mm² CV, 1x2.5 mm G, ϕ 1" IMC)
- ④ 1x2C \times 2.5mm. CV, 1x2.5mm G, ϕ 3/4" IMC
1P-1.5mm. TWISTED PAIRS W/SHIELD ϕ 1/2" IMC


PROJECT :	
โครงการพัฒนาระบบบำบัดน้ำเสีย และปรับปรุงระบบระบายน้ำ	
OWNER :	
DESIGNER :	
 WE CONSULTING	
CONTRACTOR :	
 P.T.A. CONSTRUCTION CO., LTD. บริษัท พี.ที.เอ. คอนสตรัคชั่น จำกัด	
PROJECT MANAGER :	
วิศวกรโครงการ	
RESIDENT ENGINEER :	
CONSULTANT :	
 WE CONSULTING	
 PCM CONSULTING	
STRUCTURAL ENGINEER :	
PROJECT MANAGER :	
วิศวกรโครงการ	
RESIDENT ENGINEER :	
AS-BUILT DRAWING	
DRAWING TITLE :	
DRAWN BY :	
CHECKED BY :	
CHECKED BY :	
PAPER SIZE : A1	
PLOT SCALE : 1:50	
DATE 25-03-64	
DRAWING NO. :	
AS-12-ME-1501	



ROOT LINE CABLE TRAY
SCALE 1 : 75

PROJECT :	
โครงการพัฒนาระบบบำบัดน้ำเสีย และปรับปรุงระบบระบายน้ำ	
OWNER :	
DESIGNER :	
 WE CONSULTING	
CONTRACTOR :	
 P.T.A. CONSTRUCTION CO., LTD. บริษัท พี.ที.เอ. คอนสตรัคชั่น จำกัด	
PROJECT MANAGER :	
วิศวกรโครงการ	
RESIDENT ENGINEER :	
CONSULTANT :	
 WE CONSULTING	
 PCM CONSULTING	
STRUCTURAL ENGINEER :	
PROJECT MANAGER :	
วิศวกรโครงการ	
RESIDENT ENGINEER :	
AS-BUILT DRAWING	
DRAWING TITLE :	
LINE CABLE TRAY	
DRAWN BY :	
CHECKED BY :	
CHECKED BY :	
PAPER SIZE : A1	
PLOT SCALE : 1:75	
DATE 25-03-64	
DRAWING NO. :	
AS-12-ME-2001	

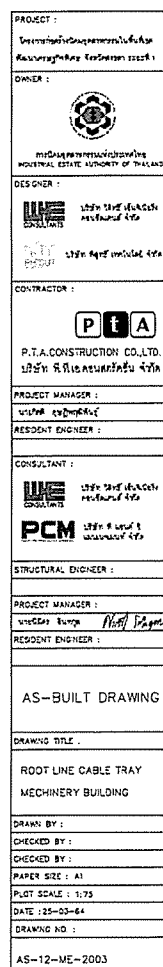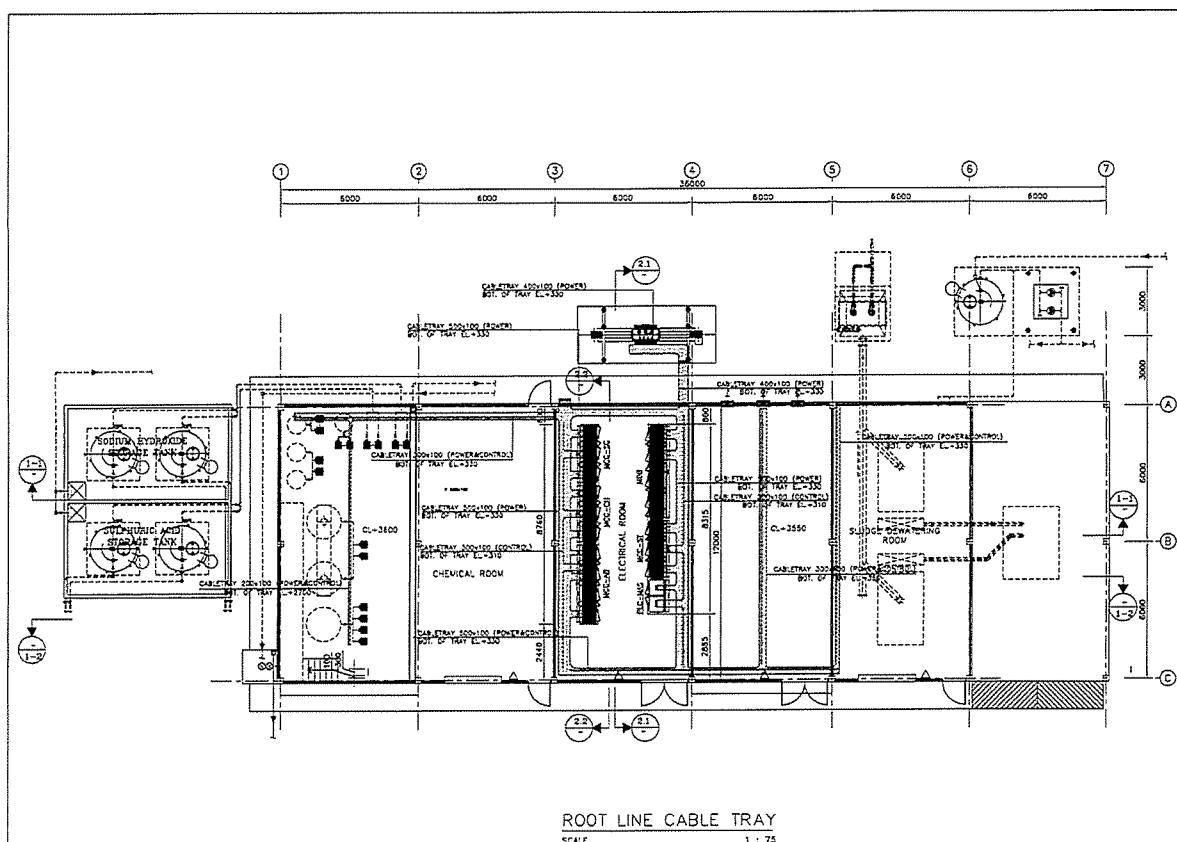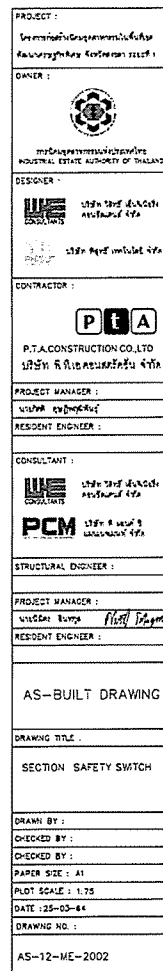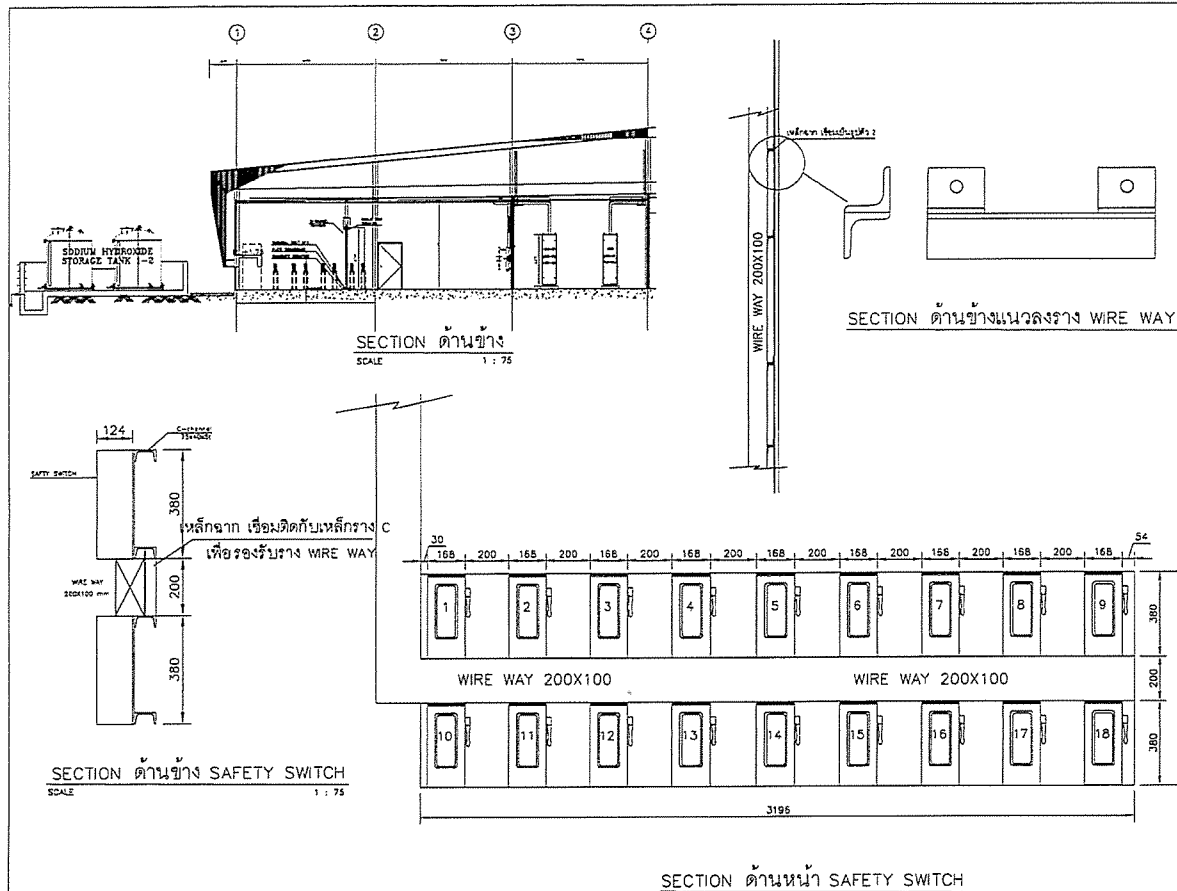


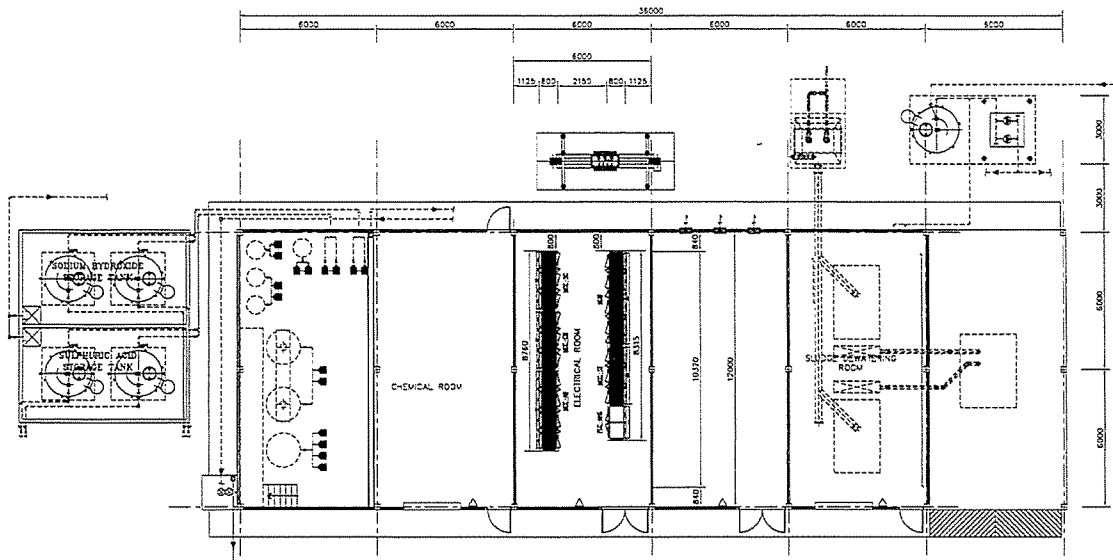

ตำแหน่งตู้ในห้องไฟฟ้า

SCALE 1 : 75


AS-BUILT DRAWING	
DRAWING TITLE :	ตำแหน่งตู้ในห้องไฟฟ้า
DRAWN BY :	
CHECKED BY :	
PAPER SIZE :	A1
PLOT SCALE :	1:75
DATE :	25-03-64
DRAWING NO. :	
AS-12-ME-2004	

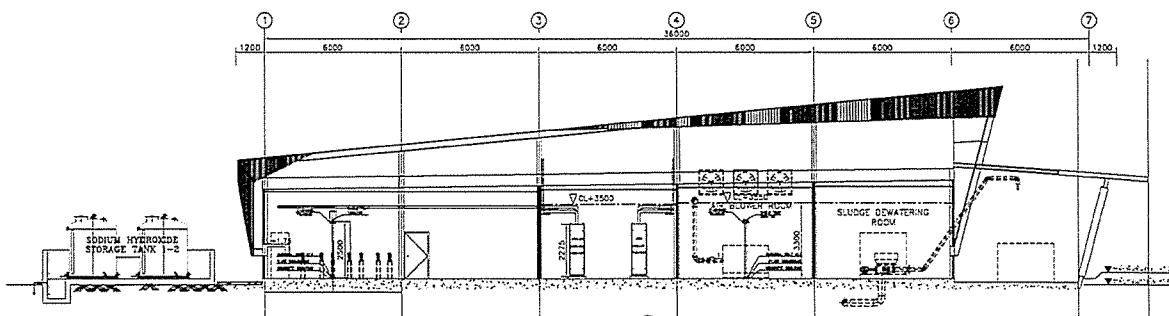

SECTION 1-1


SCALE 1 : 75

AS-BUILT DRAWING	
DRAWING TITLE :	SECTION ROOT LINE CABLE TRAY
DRAWN BY :	
CHECKED BY :	
PAPER SIZE :	A1
PLOT SCALE :	1:75
DATE :	25-03-64
DRAWING NO. :	
AS-12-ME-2005	

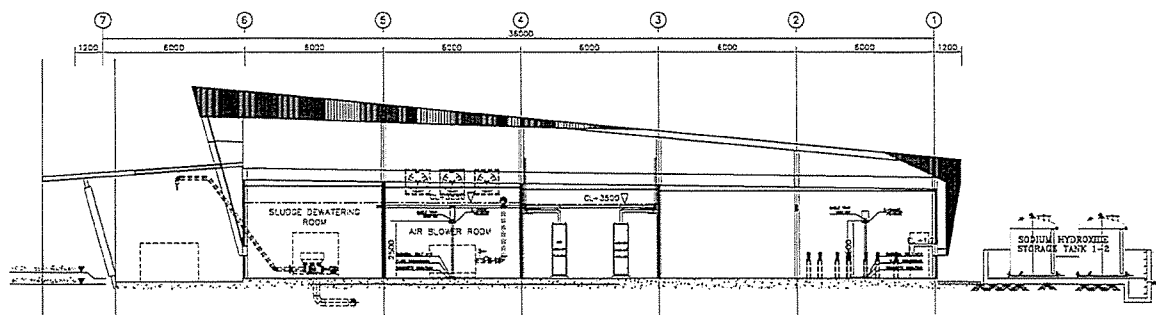



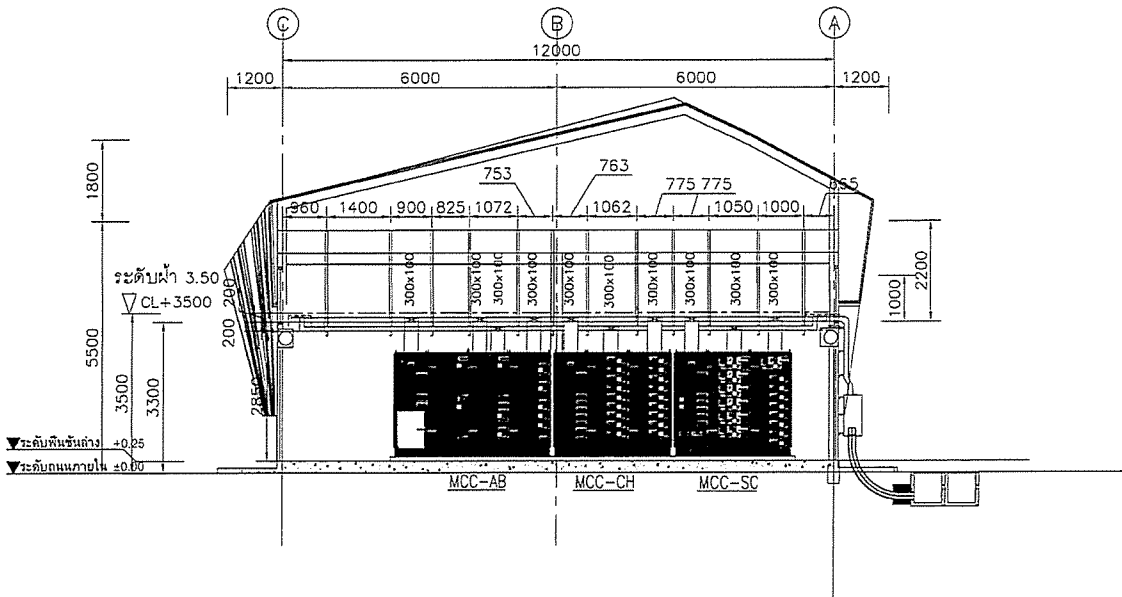


SECTION 1-2

SCALE 1 : 75





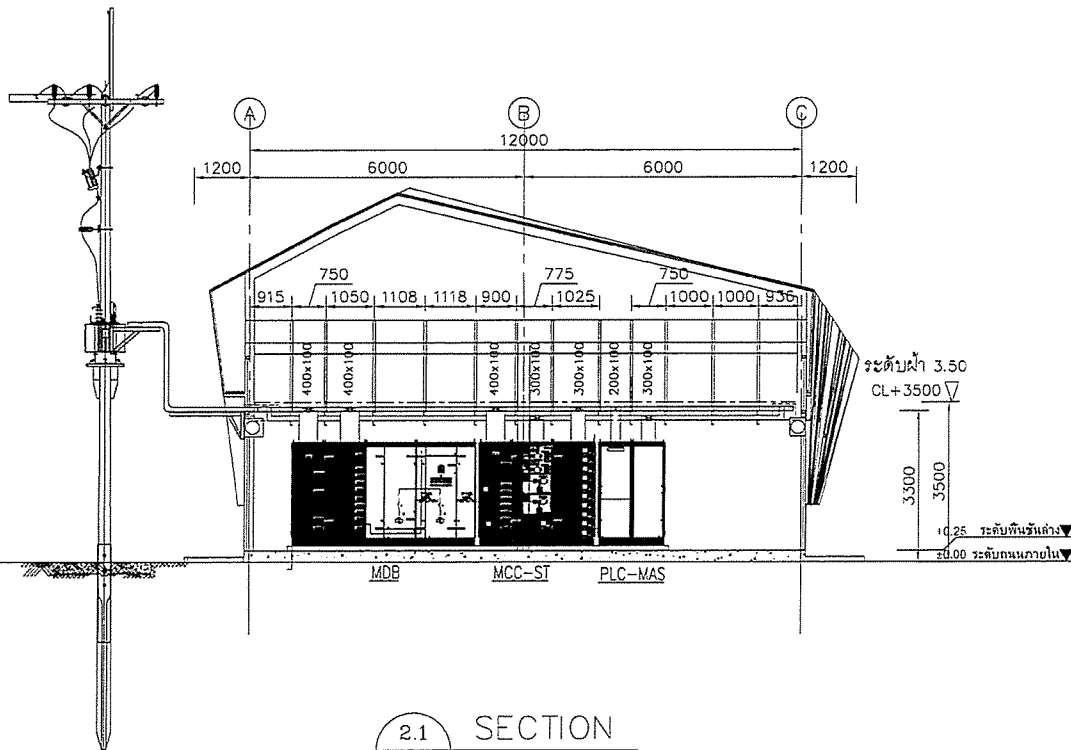


SECTION 2.2
SCALE 1 : 37.5

OWNER :	 INDUSTRIAL ESTATE AUTHORITY OF THAILAND
DESIGNER :	 UWE CONSULTANTS
CONTRACTOR :	 P.T.A. CONSTRUCTION CO., LTD.
PROJECT MANAGER :	วิเศษ งามบุญชู
RESIDENT ENGINEER :	
CONSULTANT :	 UWE CONSULTANTS
STRUCTURAL ENGINEER :	
PROJECT MANAGER :	วิเศษ งามบุญชู
RESIDENT ENGINEER :	ณัฐ ใหญ่
AS-BUILT DRAWING	
DRAWING TITLE :	
SECTION MCC-AB MCC-CH MCC-SC	
DRAWN BY :	
CHECKED BY :	
CHECKED BY :	
PAPER SIZE : A1	
PLOT SCALE : 1:37.5	
DATE : 25-03-64	
DRAWING NO. :	
AS-12-ME-2006	



SECTION 2.1
SCALE 1 : 37.5


OWNER :	 INDUSTRIAL ESTATE AUTHORITY OF THAILAND
DESIGNER :	 UWE CONSULTANTS
CONTRACTOR :	 P.T.A. CONSTRUCTION CO., LTD.
PROJECT MANAGER :	วิเศษ งามบุญชู
RESIDENT ENGINEER :	
CONSULTANT :	 UWE CONSULTANTS
STRUCTURAL ENGINEER :	
PROJECT MANAGER :	วิเศษ งามบุญชู
RESIDENT ENGINEER :	ณัฐ ใหญ่
AS-BUILT DRAWING	
DRAWING TITLE :	
SECTION MDB MCC-ST & PLC-MAS	
DRAWN BY :	
CHECKED BY :	
CHECKED BY :	
PAPER SIZE : A1	
PLOT SCALE : 1:37.5	
DATE : 25-03-64	
DRAWING NO. :	
AS-12-ME-2007	

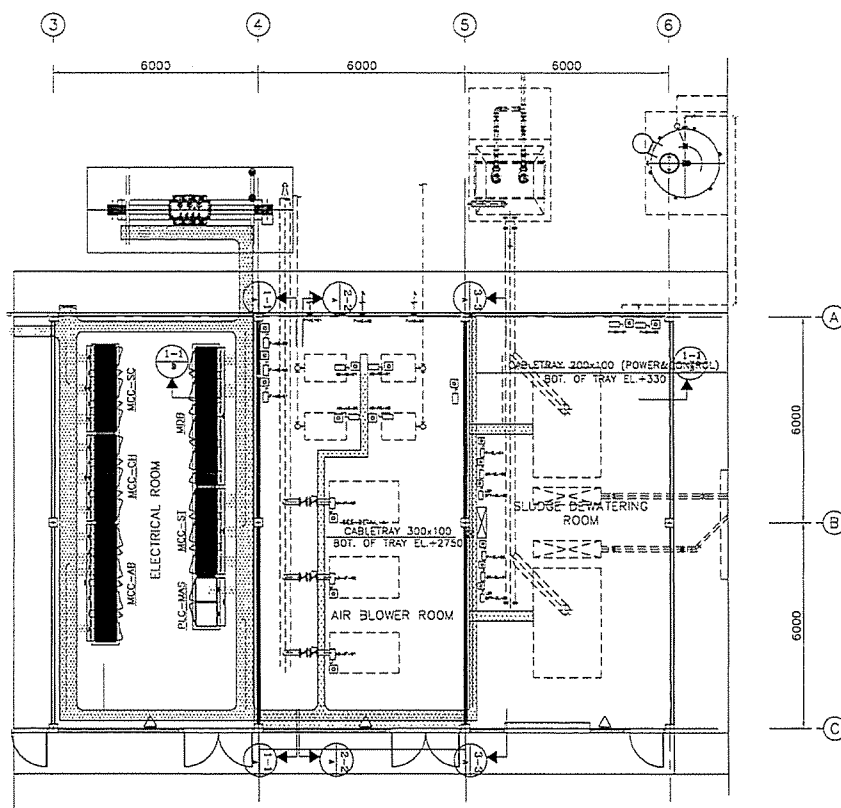

ROOT LINE CABLE TRAY

SCALE 1 : 50

AS-BUILT DRAWING	
DRAWING TITLE :	CABLE TRAY AIR BLOWER & SLUDGE DEWATERING ROOM
DRAWN BY :	
CHECKED BY :	
CHECKED BY :	
PAPER SIZE :	A1
PLOT SCALE :	1:50
DATE :	15-03-64
DRAWING NO. :	
AS-12-ME-2008	

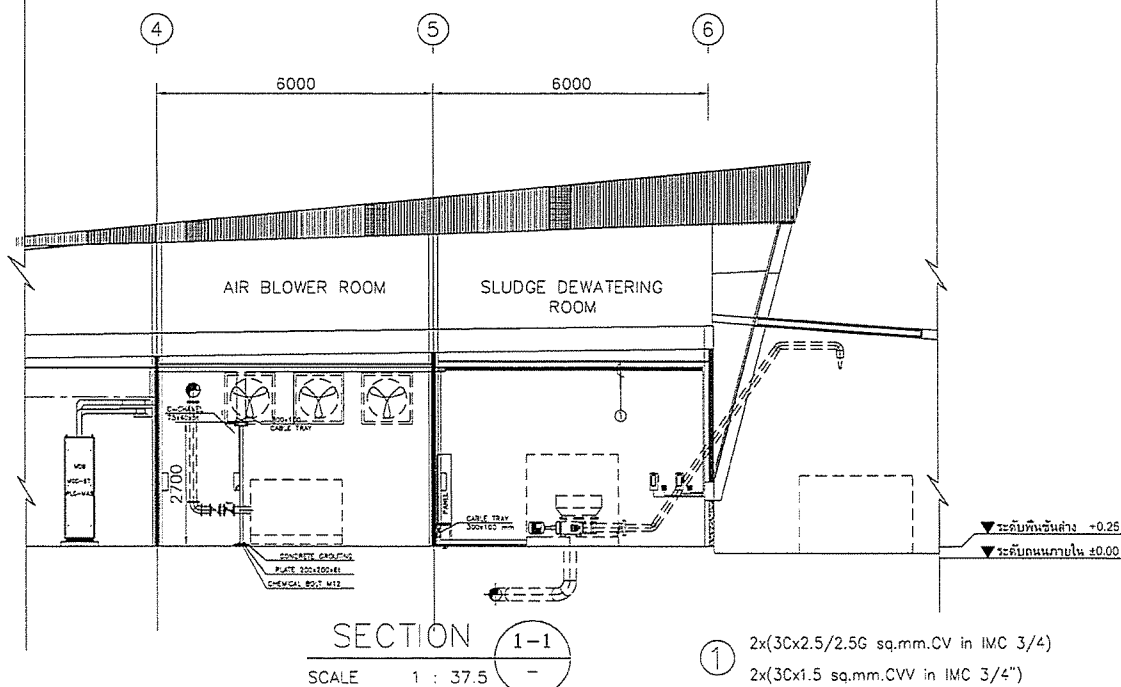


SECTION 1-1

SCALE 1 : 37.5



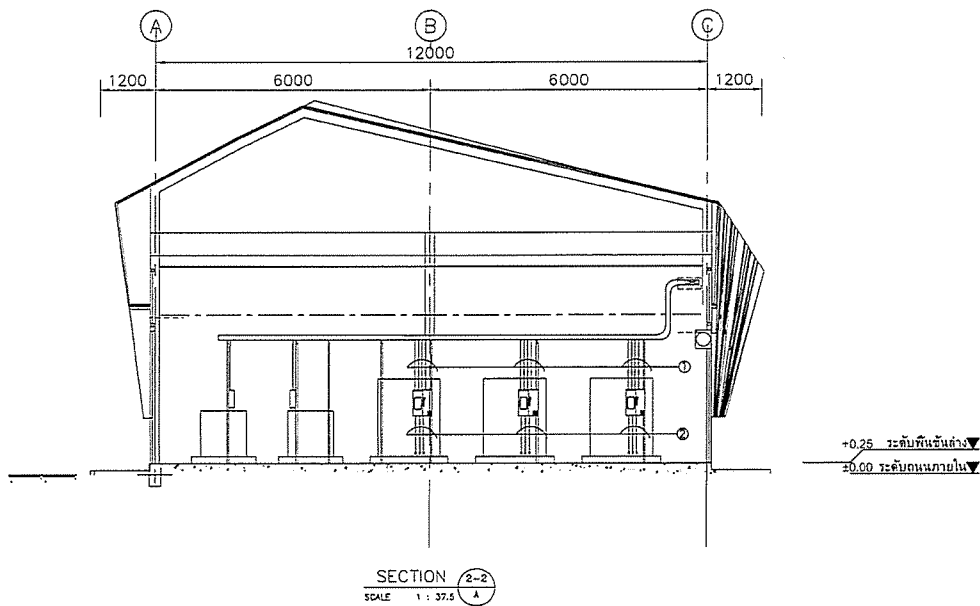


- ① 2x(3Cx2.5/2.5G sq.mm.CV in IMC 3/4")
2x(3Cx1.5 sq.mm.CV in IMC 3/4")


AS-BUILT DRAWING	
DRAWING TITLE :	SECTION ROOT LINE CABLE TRAY
DRAWN BY :	
CHECKED BY :	
CHECKED BY :	
PAPER SIZE :	A1
PLOT SCALE :	1:37.5
DATE :	15-03-64
DRAWING NO. :	
AS-12-ME-2009	





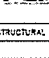


① 3C_x25/16G sq.mm.CV in IMC 1 1/2
3C_x2.5/1.5G sq.mm.CV in IMC 3/4"
3C_x1.5 sq.mm.CVV in IMC 3/4"
7C_x1.5 sq.mm.CVV in IMC 3/4"

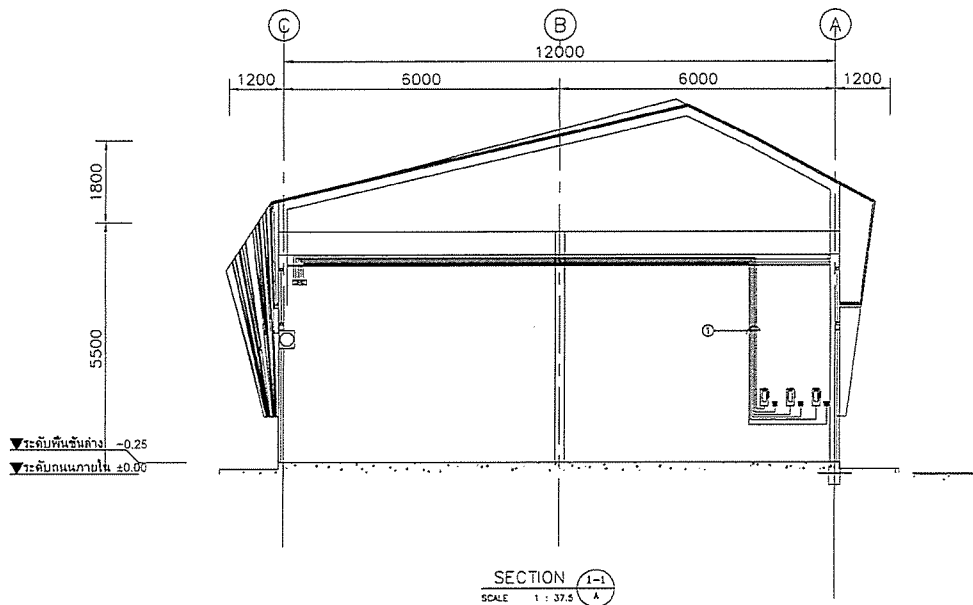
② 3C_x25/16G sq.mm.CV in IMC 1 1/2
3C_x2.5/1.5G sq.mm.CV in IMC 3/4"
3C_x1.5 sq.mm.CVV in IMC 3/4"
7C_x1.5 sq.mm.CVV in IMC 3/4"

PROJECT :	
DESIGNER :	
 UWE CONSULTANTS บริษัท อูเอ คอนซัลตัน จำกัด	
CONTRACTOR :	
 P.T.A. CONSTRUCTION CO., LTD. บริษัท พี.ที.เอ. คอนสตรัคชั่น จำกัด	
PROJECT MANAGER :	
นายสมชาย ชาญชัยกุล	
RESIDENT ENGINEER :	
CONSULTANT :	
 UWE CONSULTANTS บริษัท อูเอ คอนซัลตัน จำกัด	
 PCM CONSULTANTS บริษัท พีซีเอ็ม คอนซัลตัน จำกัด	
STRUCTURAL ENGINEER :	
PROJECT MANAGER :	
นายสมชาย ชาญชัยกุล	
RESIDENT ENGINEER :	
AS-BUILT DRAWING	
DRAWING TITLE :	
SECTION 2-2A	
DRAWN BY :	
CHECKED BY :	
CHECKED BY :	
PAPER SIZE : A1	
PLOT SCALE : 1:37.5	
DATE : 25-03-64	
DRAWING NO. :	
AS-12-ME-2010	



① 3x(3C_x2.5/2.5G sq.mm.CV in IMC 3/4)
3x(3C_x1.5 sq.mm.CVV in IMC 3/4"

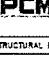
PROJECT :	
โครงการพัฒนาระบบสาธารณูปโภค และโครงสร้างพื้นฐาน เขตพัฒนาพิเศษ	
OWNER :	
 กรมทรัพยากรธรรมชาติและสิ่งแวดล้อม MINISTRY OF NATURAL RESOURCES AND ENVIRONMENTAL CONSERVATION	
DESIGNER :	
 UWE CONSULTANTS บริษัท อูเอ คอนซัลตัน จำกัด	
CONTRACTOR :	
 P.T.A. CONSTRUCTION CO., LTD. บริษัท พี.ที.เอ. คอนสตรัคชั่น จำกัด	
PROJECT MANAGER :	
นายสมชาย ชาญชัยกุล	
RESIDENT ENGINEER :	
CONSULTANT :	
 UWE CONSULTANTS บริษัท อูเอ คอนซัลตัน จำกัด	
 PCM CONSULTANTS บริษัท พีซีเอ็ม คอนซัลตัน จำกัด	
STRUCTURAL ENGINEER :	
PROJECT MANAGER :	
นายสมชาย ชาญชัยกุล	
RESIDENT ENGINEER :	
AS-BUILT DRAWING	
DRAWING TITLE :	
SECTION 1-1A	
DRAWN BY :	
CHECKED BY :	
CHECKED BY :	
PAPER SIZE : A1	
PLOT SCALE : 1:37.5	
DATE : 25-03-64	
DRAWING NO. :	
AS-12-ME-2011	

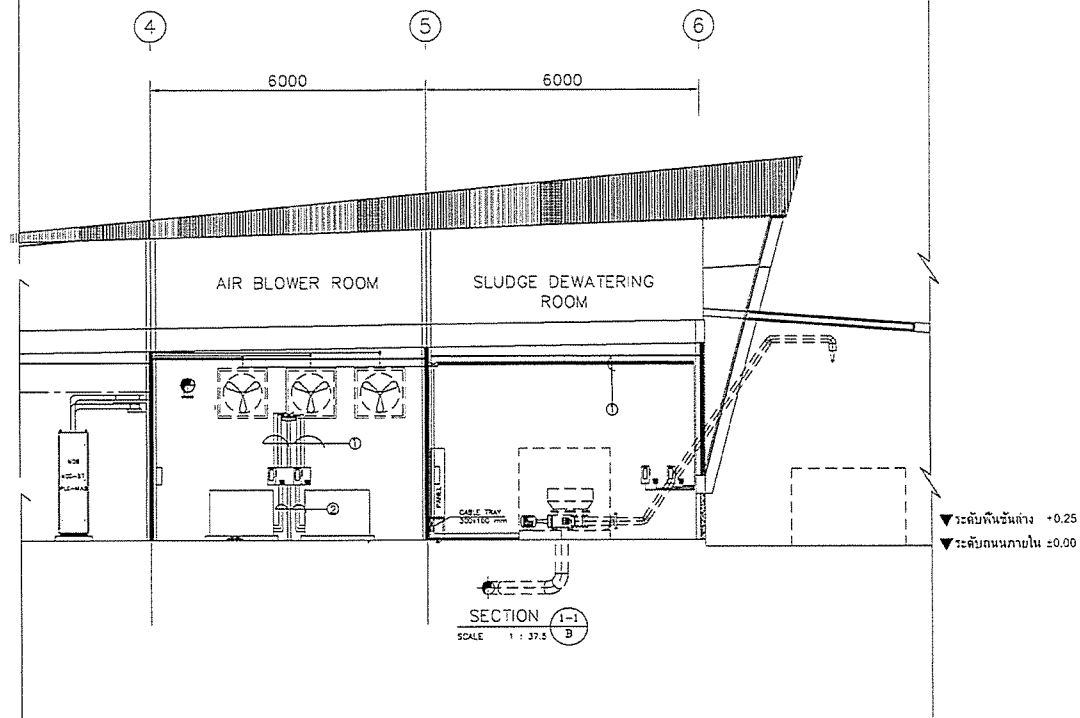

① 2x(3Cx2.5/2.5G sq.mm.CV in IMC 3/4)
5Cx1.5 sq.mm.CVV in IMC 3/4"


② 2x(3Cx2.5/2.5G sq.mm.CV in IMC 3/4)
3Cx1.5 sq.mm.CVV in IMC 3/4"

AS-BUILT DRAWING	
DRAWING TITLE :	
SECTION 1-1B	
DRAWN BY :	
CHECKED BY :	
CHECKED BY :	
PAPER SIZE : A1	
PLOT SCALE : 1:37.5	
DATE : 25-03-64	
DRAWING NO. :	
AS-12-ME-2012	

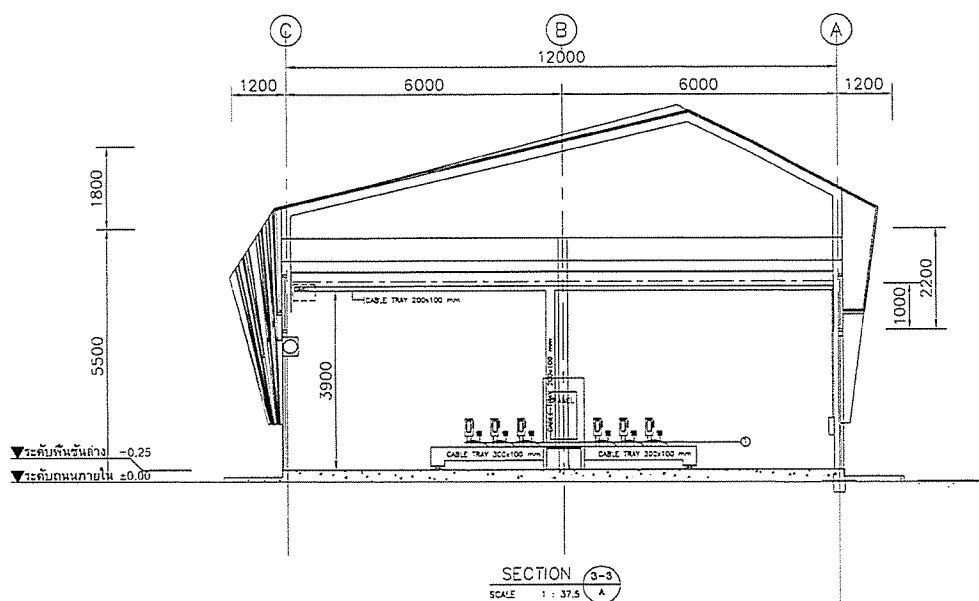

① 2x(3Cx2.5/2.5G sq.mm.CV in IMC 3/4)
2x(3Cx1.5 sq.mm.CVV in IMC 3/4)"

RESIDENT ENGINEER :	
AS-BUILT DRAWING	
DRAWING TITLE :	
SECTION 3-3 A	
DRAWN BY :	
CHECKED BY :	
CHECKED BY :	
PAPER SIZE : A1	
PLOT SCALE : 1:37.5	
DATE : 25-03-64	
DRAWING NO. :	
AS-12-ME-2013	

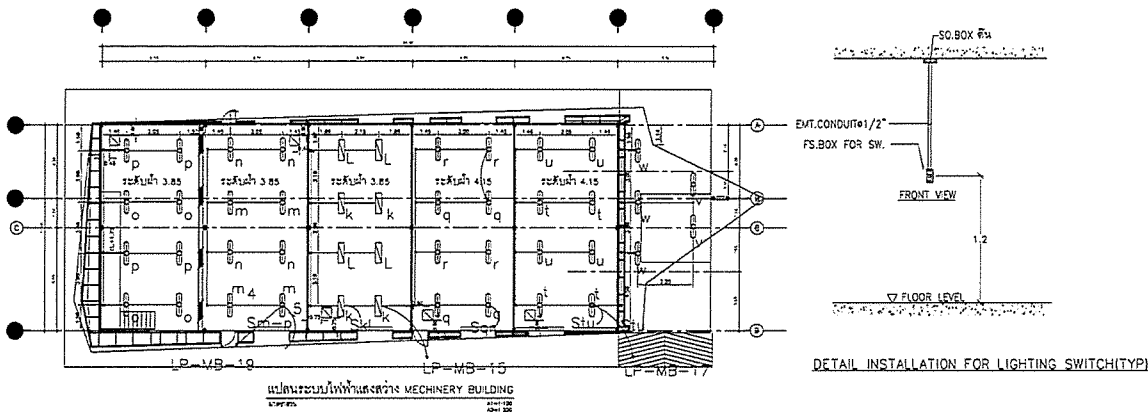


TYPE	SYMBOL	FIXTURE	DESCRIPTION	QUANTITY
RA236			HOUSING : FITTING OF SOLID ROLLED STEEL SHEET 0.8 mm THICKNESS LAMP : WHITE FLUORESCENT LAMP, 800A, 40WATT (FM 80 AND 2000 LUMINOUS LAMP) PART : SPRING RETAIN LOCKED MOUNT : LOW LINE MOUNT W/ DIFFUSOR REFLECTOR : ANODIZED ALUMINUM REFLECTOR ON 3030 x 815 DIFFUSER : ALUMINUM LAMINAR MESH MOUNTING : RECESS MOUNTED	8 SETS
SW236 SW136			HOUSING COVER : POLYCARBONATE FIXTURE : WHITE ON BODY CHAMELLED LAMP : 800A, 40WATT PART : SPRING RETAIN LOCKED MOUNT : LOW LINE MOUNT W/ DIFFUSOR REFLECTOR : ANODIZED ALUMINUM REFLECTOR ON 3030 x 815 DIFFUSER : ALUMINUM LAMINAR MESH MOUNTING : SURFACE MOUNTED	27 SETS

PROJECT :
Industrial Estate Authority of Thailand
Industrial Estate Authority of Thailand

OWNER :
Industrial Estate Authority of Thailand

DESIGNER :
P.T.A. CONSTRUCTION CO., LTD.
บริษัท พี.ที.เอ.คอนสตรัคชั่น จำกัด

CONTRACTOR :
P.T.A. CONSTRUCTION CO., LTD.
บริษัท พี.ที.เอ.คอนสตรัคชั่น จำกัด

PROJECT MANAGER :
วิเศษ บุญดี

RESIDENT ENGINEER :
วิเศษ บุญดี

CONSULTANT :
P.T.A. CONSTRUCTION CO., LTD.
บริษัท พี.ที.เอ.คอนสตรัคชั่น จำกัด

STRUCTURAL ENGINEER :
P.T.A. CONSTRUCTION CO., LTD.
บริษัท พี.ที.เอ.คอนสตรัคชั่น จำกัด


PROJECT MANAGER :
วิเศษ บุญดี

RESIDENT ENGINEER :
วิเศษ บุญดี

AS-BUILT DRAWING

DRAWING TITLE :
LIGHTING
MECHINERY BUILDING

DRAWN BY :
CHECKED BY :
DATE : 25-03-64
DRAWING NO. :
AS-12-ME-2014

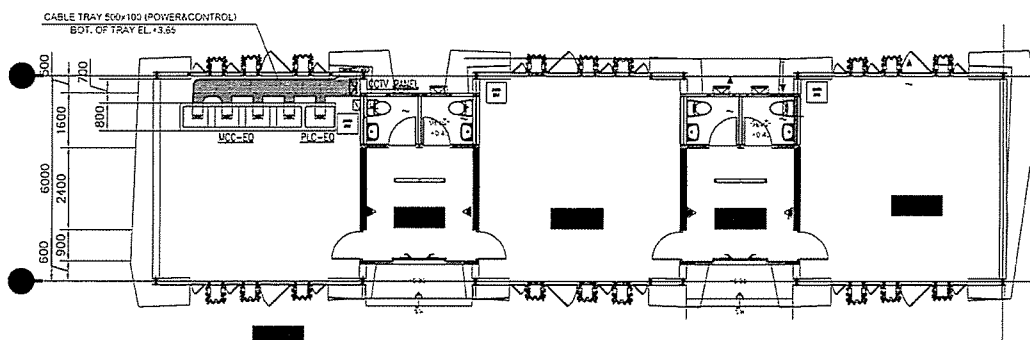

แนวรางไฟฟ้าพร้อมตำแหน่งตู้ควบคุม
SCALE 1 : 500

PROJECT :
Industrial Estate Authority of Thailand
Industrial Estate Authority of Thailand

OWNER :
Industrial Estate Authority of Thailand

DESIGNER :
P.T.A. CONSTRUCTION CO., LTD.
บริษัท พี.ที.เอ.คอนสตรัคชั่น จำกัด

CONTRACTOR :
P.T.A. CONSTRUCTION CO., LTD.
บริษัท พี.ที.เอ.คอนสตรัคชั่น จำกัด

PROJECT MANAGER :
วิเศษ บุญดี

RESIDENT ENGINEER :
วิเศษ บุญดี

CONSULTANT :
P.T.A. CONSTRUCTION CO., LTD.
บริษัท พี.ที.เอ.คอนสตรัคชั่น จำกัด

STRUCTURAL ENGINEER :
P.T.A. CONSTRUCTION CO., LTD.
บริษัท พี.ที.เอ.คอนสตรัคชั่น จำกัด


PROJECT MANAGER :
วิเศษ บุญดี

RESIDENT ENGINEER :
วิเศษ บุญดี

AS-BUILT DRAWING


DRAWING TITLE :
ตำแหน่งตู้ไฟฟ้าและแนวราง
ไฟฟ้าอาคารควบคุม

DRAWN BY :
CHECKED BY :
DATE : 25-03-64
DRAWING NO. :
AS-12-ME-2101


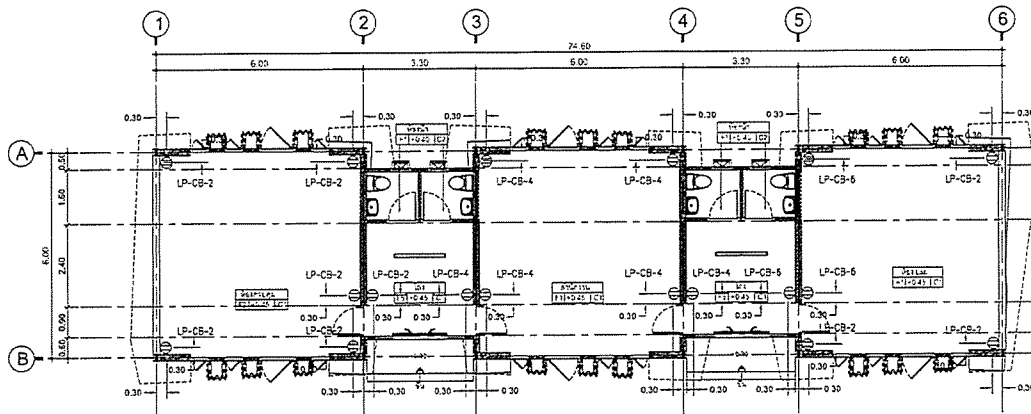


RECEPTACLE OUTLET LAYOUT PLAN

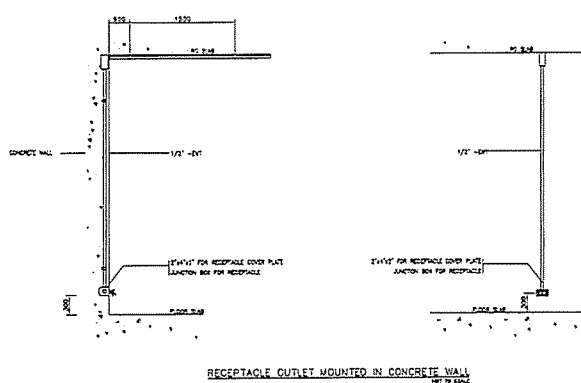

PROJECT :
 INDUSTRIAL ESTATE AUTHORITY OF THAILAND
 OWNER :
 DESIGNER :
 CONTRACTOR :
 PROJECT MANAGER :
 RESIDENT ENGINEER :
 CONSULTANT :
 STRUCTURAL ENGINEER :
 PROJECT MANAGER :
 RESIDENT ENGINEER :
 AS-BUILT DRAWING
 DRAWING TITLE :
 OUTLET
 CONTROL BUILDING
 DRAWN BY :
 CHECKED BY :
 PAPER SIZE : A1
 DATE : 25-03-64
 DRAWING NO. :
 AS-12-ME-2104

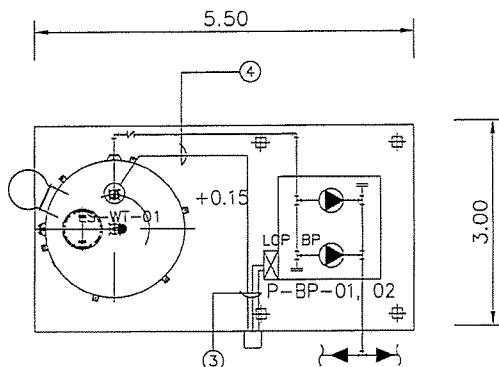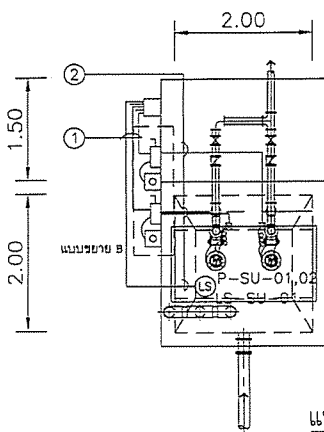


แปลนระบบไฟฟ้ากำลัง SUPERNATANT SUMP & WATER STORAGE

มาตรฐาน


A1=1:25

- 2X(3C \times 2.5/2.5G mm² CV,in Di ϕ 1" IMC)
7C-1.5mm. CV, ϕ 3/4" IMC
- 2X(3C \times 2.5/2.5G mm² CV,in Di ϕ 1" IMC)
7C-1.5mm. CV, ϕ 3/4" IMC
- 1X(4C \times 2.5/2.5G mm² CV,in Di ϕ 1" IMC)
7C-1.5mm. CV, ϕ 3/4" IMC
12C-1.5mm. CV, ϕ 3/4" IMC

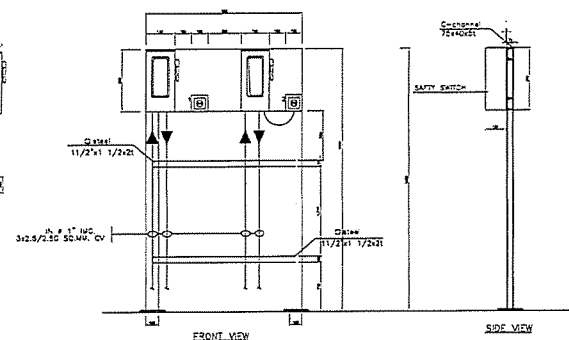

แบบขยาย B


PROJECT :
 INDUSTRIAL ESTATE AUTHORITY OF THAILAND
 OWNER :
 DESIGNER :
 CONTRACTOR :
 PROJECT MANAGER :
 RESIDENT ENGINEER :
 CONSULTANT :
 STRUCTURAL ENGINEER :
 PROJECT MANAGER :
 RESIDENT ENGINEER :
 AS-BUILT DRAWING
 DRAWING TITLE :
 SUPERNATANT SUMP
 WATER STORAGE
 DRAWN BY :
 CHECKED BY :
 PAPER SIZE : A1
 DATE : 25-03-64
 DRAWING NO. :
 AS-12-ME-2201

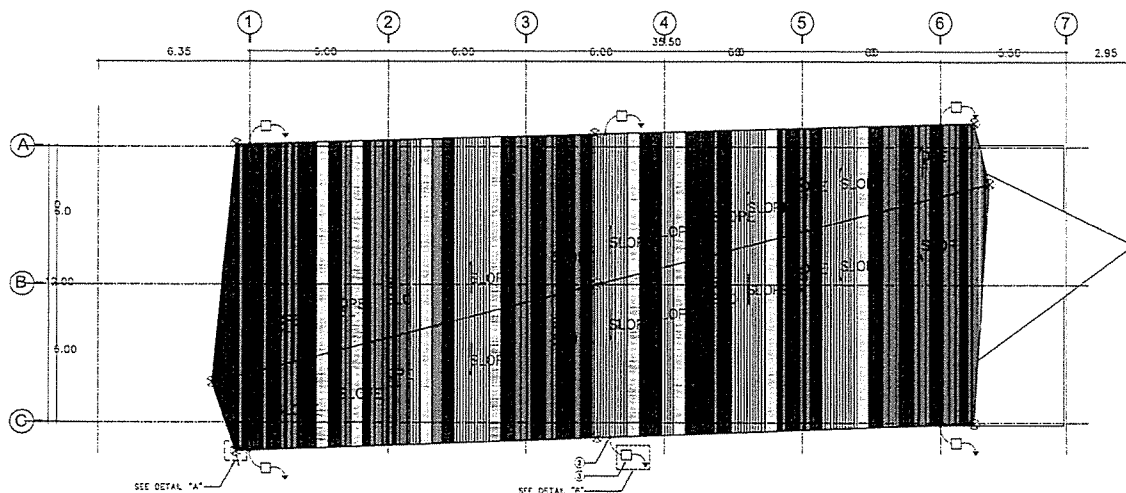

แบบระบบป้องกันฟ้าผ่า MECHINERY BUILDING
AS-BUILT





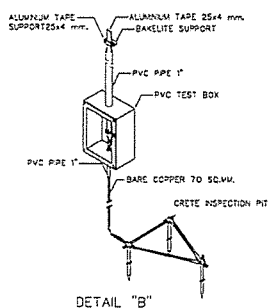

DETAIL "A"




DETAIL "B"

NOTE

1. ALUMINUM AIR TERMINAL RODS Ø5/8" 60 cm.
2. EXOTHERMIC WELDED
3. GROUND TEST BOX W/GROUND ROD 3xØ8/8"x3,000 mm. COPPER GROUND ROD ANDใช้เหล็กเส้นขนาด 16 มม. สำหรับขุดเจาะดินบริเวณ
4. 25x4 mm ALUMINUM TAPE W/SUPPORT 1 m.


PROJECT :	โครงการพัฒนาระบบป้องกันฟ้าผ่า และระบบระบายน้ำ อาคาร MECHINERY BUILDING
OWNER :	 INDUSTRIAL ESTATE AUTHORITY OF THAILAND
DESIGNER :	 WE CONSULTING บริษัท วิศวกรที่ปรึกษา และสถาปนิก จำกัด
CONTRACTOR :	 P.T.A.CONSTRUCTION CO.,LTD. บริษัท พี.ที.เอ.คอนสตรัคชั่น จำกัด
PROJECT MANAGER :	นาย วิทยา วัฒนศิริกุล
RESIDENT ENGINEER :	
CONSULTANT :	 WE CONSULTING บริษัท วิศวกรที่ปรึกษา และสถาปนิก จำกัด
STRUCTURAL ENGINEER :	
PROJECT MANAGER :	นาย วิทยา วัฒนศิริกุล
RESIDENT ENGINEER :	
AS-BUILT DRAWING	
DRAWING TITLE	ระบบป้องกันฟ้าผ่า MECHINERY BUILDING
DRAWN BY :	
CHECKED BY :	
CHECKED BY :	
PAPER SIZE :	A3
PLOT SCALE :	1:75
DATE :	25-03-64
DRAWING NO. :	
AS-12-ME-2301	

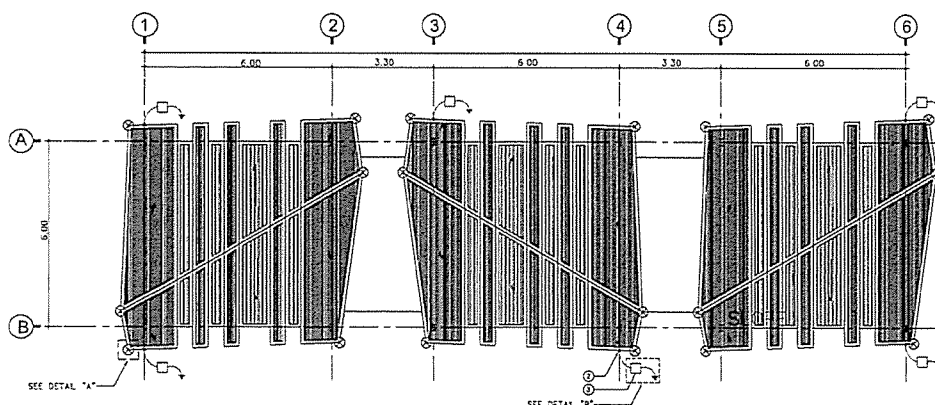

แบบระบบป้องกันฟ้าผ่า CONTROL BUILDING
AS-BUILT





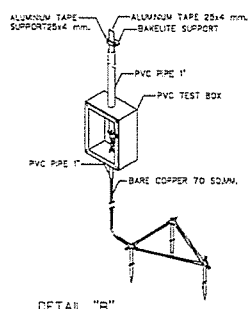

DETAIL "A"




DETAIL "B"






NOTE

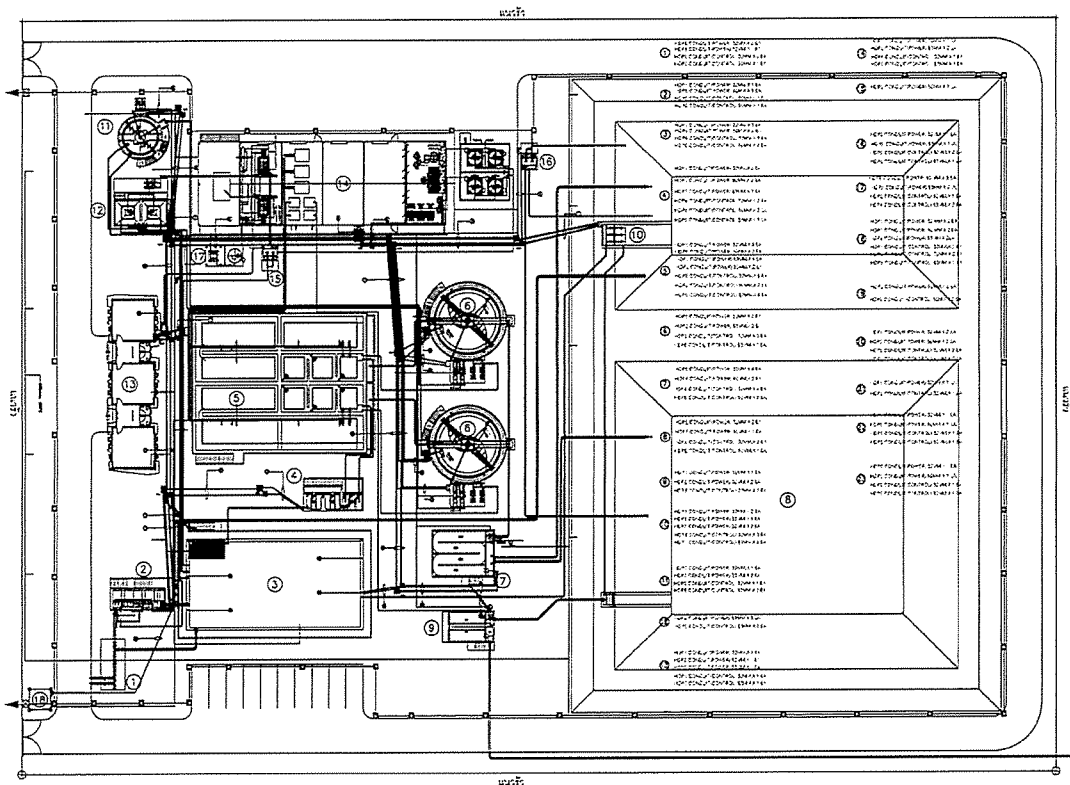
1. ALUMINUM AIR TERMINAL RODS Ø5/8" 60 cm.
2. EXOTHERMIC WELDED
3. GROUND TEST BOX W/GROUND ROD 3xØ8/8"x3,000 mm. COPPER GROUND ROD AND ใช้เหล็กเส้นขนาด 16 มม. สำหรับขุดเจาะดินบริเวณ
4. 25x4 mm ALUMINUM TAPE W/SUPPORT 1 m.






PROJECT :	โครงการพัฒนาระบบป้องกันฟ้าผ่า และระบบระบายน้ำ อาคาร CONTROL BUILDING
OWNER :	 INDUSTRIAL ESTATE AUTHORITY OF THAILAND
DESIGNER :	 WE CONSULTING บริษัท วิศวกรที่ปรึกษา และสถาปนิก จำกัด
CONTRACTOR :	 P.T.A.CONSTRUCTION CO.,LTD. บริษัท พี.ที.เอ.คอนสตรัคชั่น จำกัด
PROJECT MANAGER :	นาย วิทยา วัฒนศิริกุล
RESIDENT ENGINEER :	
CONSULTANT :	 WE CONSULTING บริษัท วิศวกรที่ปรึกษา และสถาปนิก จำกัด
STRUCTURAL ENGINEER :	
PROJECT MANAGER :	นาย วิทยา วัฒนศิริกุล
RESIDENT ENGINEER :	
AS-BUILT DRAWING	
DRAWING TITLE	ระบบป้องกันฟ้าผ่า CONTROL BUILDING
DRAWN BY :	
CHECKED BY :	
CHECKED BY :	
PAPER SIZE :	A3
PLOT SCALE :	1:75
DATE :	25-03-64
DRAWING NO. :	
AS-12-ME-2401	

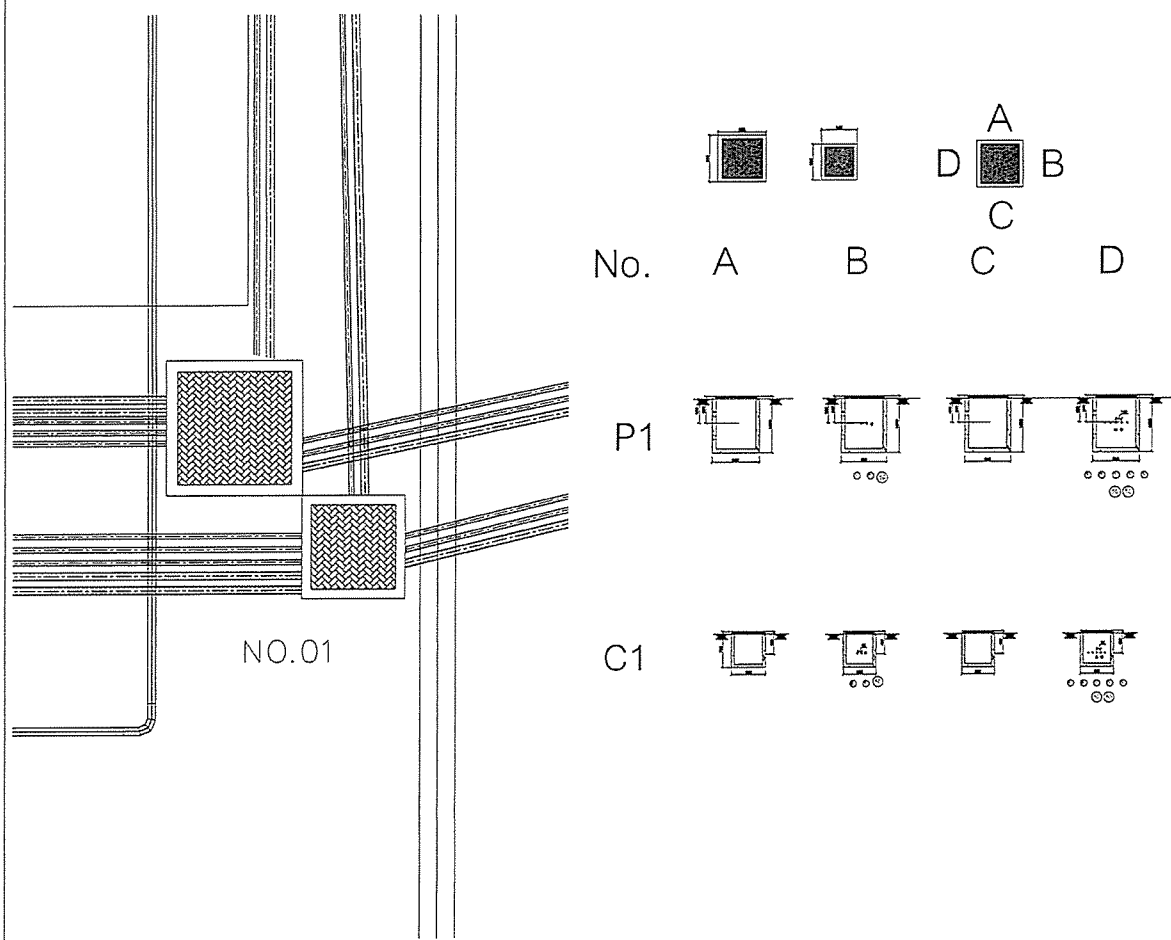


— แนวผังท่อระบบไฟฟ้าในส่วน POWER
— แนวผังท่อระบบไฟฟ้าในส่วน CONTROL


PROJECT :	
OWNER :	
 THE INDUSTRIAL ESTATE AUTHORITY OF THAILAND	
DESIGNER :	
 บริษัท อูเอ CONSULTING จำกัด	
CONTRACTOR :	
 P.T.A. CONSTRUCTION CO., LTD. บริษัท พีทีเอคอนสตรัคชั่น จำกัด	
PROJECT MANAGER :	
นาย อรรถสิทธิ์	
RESIDENT ENGINEER :	
CONSULTANT :	
 บริษัท อูเอ CONSULTING จำกัด	
 บริษัท พีซีเอ็ม จำกัด	
STRUCTURAL ENGINEER :	
PROJECT MANAGER :	
นาย อรรถสิทธิ์	
RESIDENT ENGINEER :	
AS-BUILT DRAWING	
DRAWING TITLE :	
ROOT LINE UNDER GROUND	
DRAWN BY : -	
CHECKED BY :	
CHECKED BY :	
PAPER SIZE : A1	
PLOT SCALE : 1:200	
DATE : 25-03-64	
DRAWING NO. :	
AS-12-ME-2501	



PROJECT :	
OWNER :	
 THE INDUSTRIAL ESTATE AUTHORITY OF THAILAND	
DESIGNER :	
 บริษัท อูเอ CONSULTING จำกัด	
CONTRACTOR :	
 P.T.A. CONSTRUCTION CO., LTD. บริษัท พีทีเอคอนสตรัคชั่น จำกัด	
PROJECT MANAGER :	
นาย อรรถสิทธิ์	
RESIDENT ENGINEER :	
CONSULTANT :	
 บริษัท อูเอ CONSULTING จำกัด	
 บริษัท พีซีเอ็ม จำกัด	
STRUCTURAL ENGINEER :	
PROJECT MANAGER :	
นาย อรรถสิทธิ์	
RESIDENT ENGINEER :	
AS-BUILT DRAWING	
DRAWING TITLE :	
SECTION No.1	
DRAWN BY : -	
CHECKED BY :	
CHECKED BY :	
PAPER SIZE : A1	
PLOT SCALE : 1:200	
DATE : 25-03-64	
DRAWING NO. :	
AS-12-ME-2502	

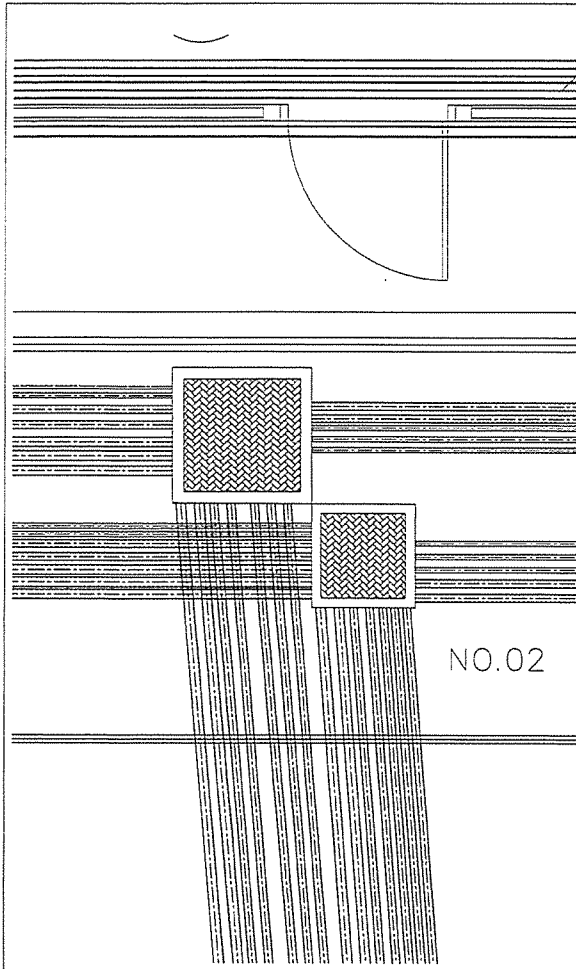


No.

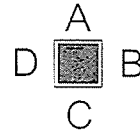



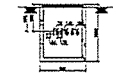

D


P2




C2



PROJECT :	
กรมส่งเสริมการค้าระหว่างประเทศ กระทรวงพาณิชย์ กรุงเทพมหานคร 10200	
OWNER :	
 กรมส่งเสริมการค้าระหว่างประเทศ INDUSTRIAL ESTATE AUTHORITY OF THAILAND	
DESIGNER :	
 บริษัท พี.ที.เอ. คอนสตรัคชั่น จำกัด บริษัท สถาปัตย์ร่วมคิด จำกัด	
CONTRACTOR :	
 P.T.A. CONSTRUCTION CO., LTD. บริษัท พี.ที.เอ. คอนสตรัคชั่น จำกัด	
PROJECT MANAGER :	
วิเศษ รุ่งเรือง	
RESIDENT ENGINEER :	
CONSULTANT :	
 PCM บริษัท พี.ซี.เอ็ม. วิศวกรรม จำกัด	
STRUCTURAL ENGINEER :	
PROJECT MANAGER :	
วิเศษ รุ่งเรือง	
RESIDENT ENGINEER :	
AS-BUILT DRAWING	
DRAWING TITLE :	
SECTION No.2	
DRAWN BY : -	
CHECKED BY :	
CHECKED BY :	
PAPER SIZE : A1	
PLOT SCALE : -	
DATE : 25-03-64	
DRAWING NO. :	
AS-12-ME-2503	



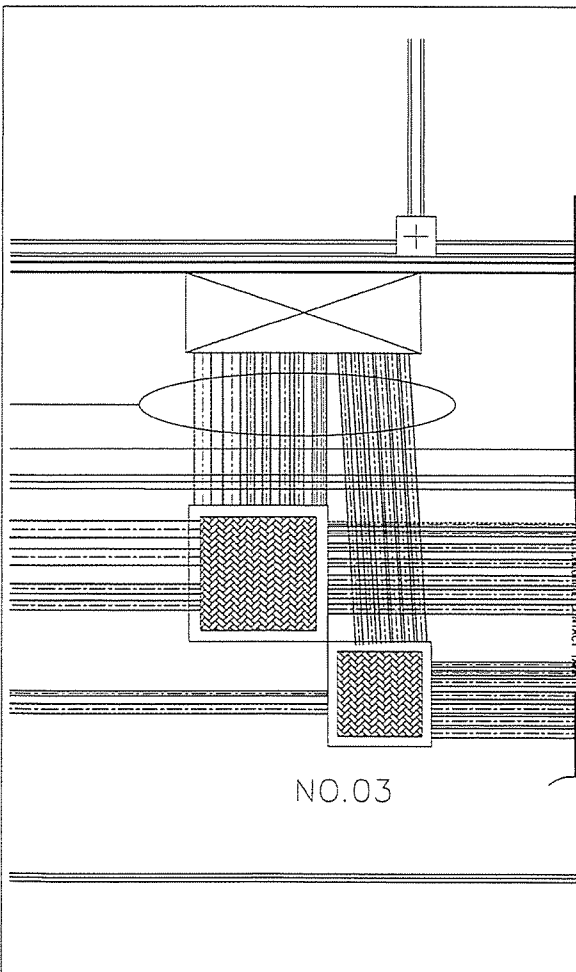


No.

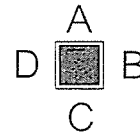



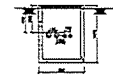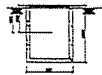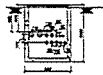

D



P3








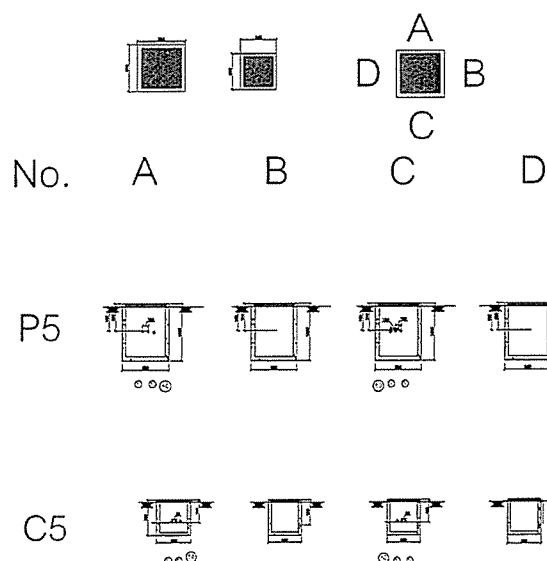
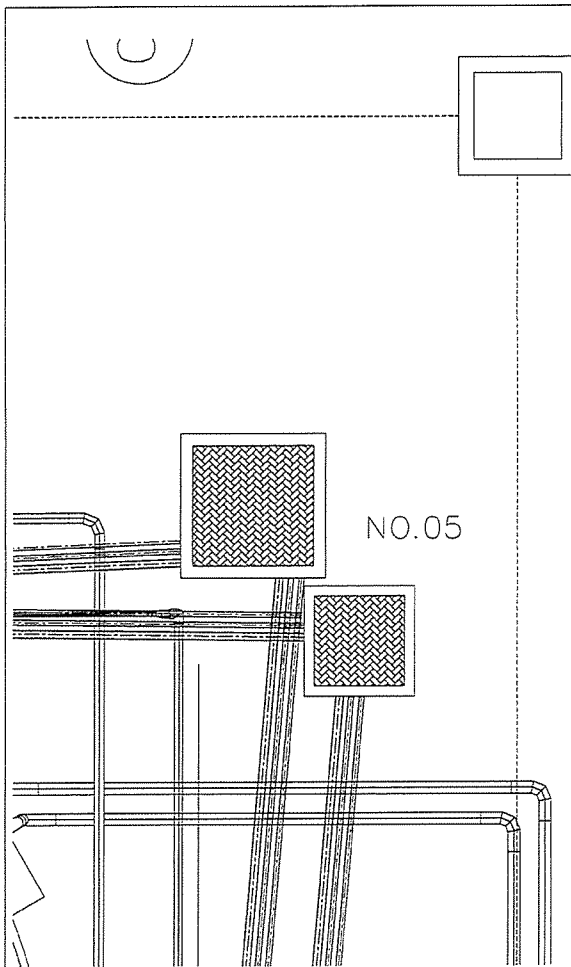
C3

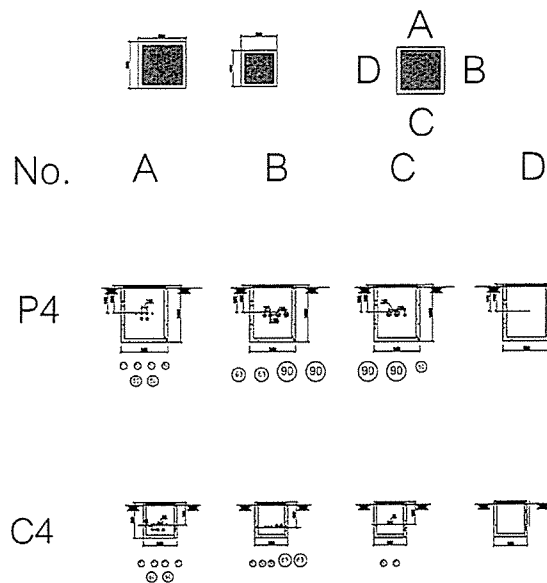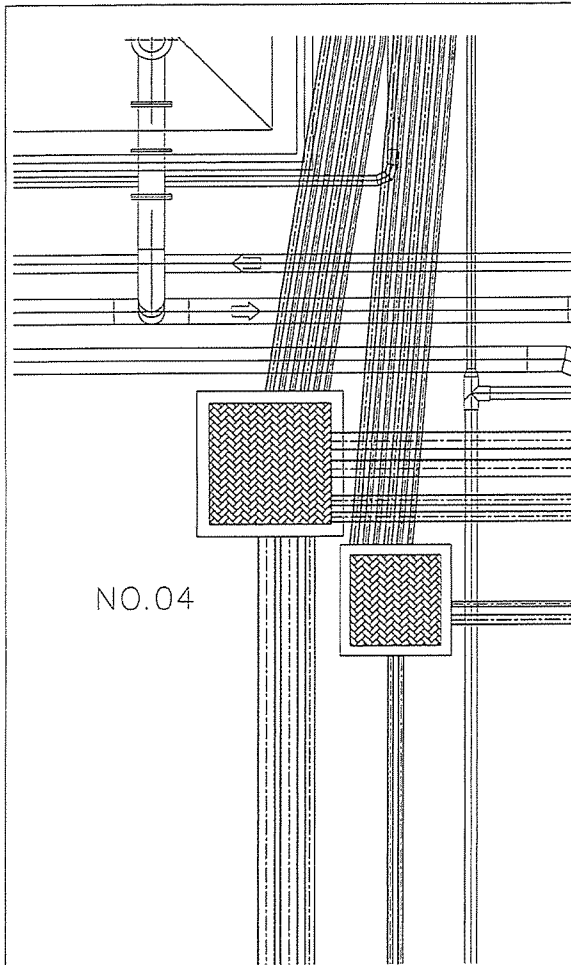






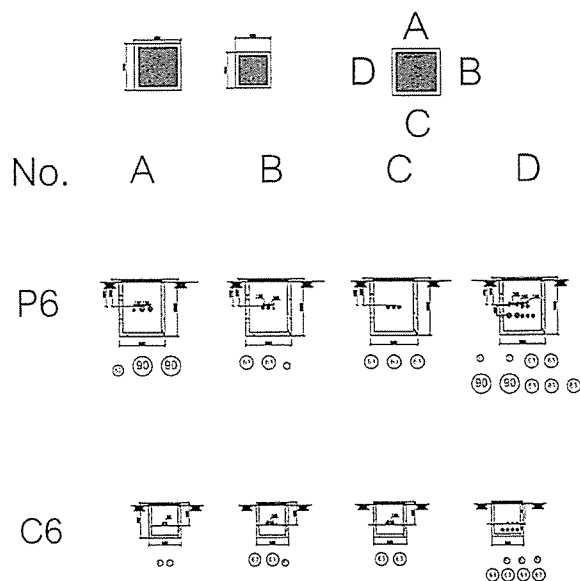
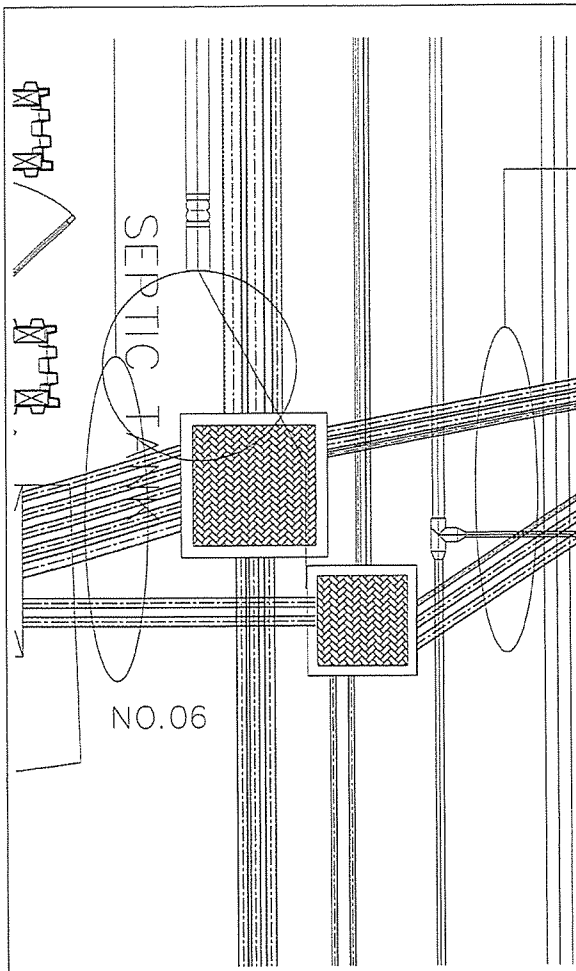
PROJECT :	
กรมส่งเสริมการค้าระหว่างประเทศ กระทรวงพาณิชย์ กรุงเทพมหานคร 10200	
OWNER :	
 กรมส่งเสริมการค้าระหว่างประเทศ INDUSTRIAL ESTATE AUTHORITY OF THAILAND	
DESIGNER :	
 บริษัท พี.ที.เอ. คอนสตรัคชั่น จำกัด บริษัท สถาปัตย์ร่วมคิด จำกัด	
CONTRACTOR :	
 P.T.A. CONSTRUCTION CO., LTD. บริษัท พี.ที.เอ. คอนสตรัคชั่น จำกัด	
PROJECT MANAGER :	
วิเศษ รุ่งเรือง	
RESIDENT ENGINEER :	
CONSULTANT :	
 PCM บริษัท พี.ซี.เอ็ม. วิศวกรรม จำกัด	
STRUCTURAL ENGINEER :	
PROJECT MANAGER :	
วิเศษ รุ่งเรือง	
RESIDENT ENGINEER :	
AS-BUILT DRAWING	
DRAWING TITLE :	
SECTION No.3	
DRAWN BY : -	
CHECKED BY :	
CHECKED BY :	
PAPER SIZE : A1	
PLOT SCALE : -	
DATE : 25-03-64	
DRAWING NO. :	
AS-12-ME-2504	








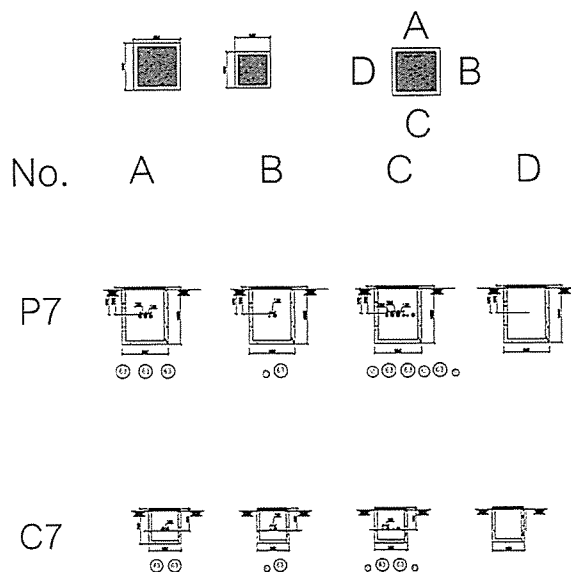
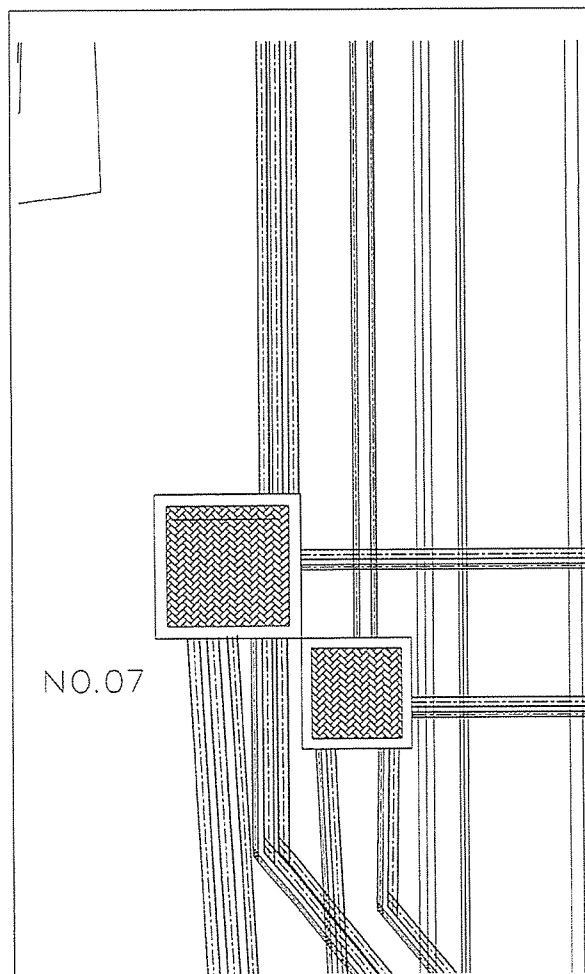
PROJECT :	
OWNER :	
 INDUSTRIAL ESTATE AUTHORITY OF THAILAND	
DESIGNER :	
 UWE CONSULTING	
CONTRACTOR :	
 P.T.A. CONSTRUCTION CO., LTD.	
PROJECT MANAGER :	
RESIDENT ENGINEER :	
CONSULTANT :	
 UWE CONSULTING	
 PCM	
STRUCTURAL ENGINEER :	
PROJECT MANAGER :	
RESIDENT ENGINEER :	
AS-BUILT DRAWING	
DRAWING TITLE :	
SECTION No.4	
DRAWN BY : -	
CHECKED BY :	
PAPER SIZE : A1	
PLOT SCALE :	
DATE : 25-03-64	
DRAWING NO. :	
AS-12-ME-2505	









PROJECT :	
OWNER :	
 INDUSTRIAL ESTATE AUTHORITY OF THAILAND	
DESIGNER :	
 UWE CONSULTING	
CONTRACTOR :	
 P.T.A. CONSTRUCTION CO., LTD.	
PROJECT MANAGER :	
RESIDENT ENGINEER :	
CONSULTANT :	
 UWE CONSULTING	
 PCM	
STRUCTURAL ENGINEER :	
PROJECT MANAGER :	
RESIDENT ENGINEER :	
AS-BUILT DRAWING	
DRAWING TITLE :	
SECTION No.5	
DRAWN BY : -	
CHECKED BY :	
PAPER SIZE : A1	
PLOT SCALE :	
DATE : 25-03-64	
DRAWING NO. :	
AS-12-ME-2506	



PROJECT : กรมส่งเสริมการค้าระหว่างประเทศ กระทรวงพาณิชย์ กรุงเทพมหานคร	
OWNER :  กระทรวงพาณิชย์ กรุงเทพมหานคร	
DESIGNER :  UWE CONSULTANTS บริษัท ยูเอช ดีไซน์ คอนซัลตัน จำกัด	
CONTRACTOR :  P.T.A. CONSTRUCTION CO., LTD. บริษัท พี.ที.เอ. คอนสตรัคชั่น จำกัด	
PROJECT MANAGER : วิเศษ งามบุรินทร์	
RESIDENT ENGINEER :	
CONSULTANT :  UWE CONSULTANTS บริษัท ยูเอช ดีไซน์ คอนซัลตัน จำกัด  PCM บริษัท พี.ซี.เอ็ม จำกัด	
STRUCTURAL ENGINEER :	
PROJECT MANAGER : วิเศษ งามบุรินทร์	
RESIDENT ENGINEER : พลพัฒน์ งามบุรินทร์	
AS-BUILT DRAWING	
DRAWING TITLE :	
SECTION No.6	
DRAWN BY : -	
CHECKED BY :	
CHECKED BY :	
PAPER SIZE : A1	
PLOT SCALE :	
DATE :25-03-64	
DRAWING NO. :	
AS-12-ME-2507	

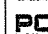

PROJECT : กรมส่งเสริมการค้าระหว่างประเทศ กระทรวงพาณิชย์ กรุงเทพมหานคร	
OWNER :  กระทรวงพาณิชย์ กรุงเทพมหานคร	
DESIGNER :  UWE CONSULTANTS บริษัท ยูเอช ดีไซน์ คอนซัลตัน จำกัด	
CONTRACTOR :  P.T.A. CONSTRUCTION CO., LTD. บริษัท พี.ที.เอ. คอนสตรัคชั่น จำกัด	
PROJECT MANAGER : วิเศษ งามบุรินทร์	
RESIDENT ENGINEER :	
CONSULTANT :  UWE CONSULTANTS บริษัท ยูเอช ดีไซน์ คอนซัลตัน จำกัด  PCM บริษัท พี.ซี.เอ็ม จำกัด	
STRUCTURAL ENGINEER :	
PROJECT MANAGER : วิเศษ งามบุรินทร์	
RESIDENT ENGINEER : พลพัฒน์ งามบุรินทร์	
AS-BUILT DRAWING	
DRAWING TITLE :	
SECTION No.7	
DRAWN BY : -	
CHECKED BY :	
CHECKED BY :	
PAPER SIZE : A1	
PLOT SCALE :	
DATE :25-03-64	
DRAWING NO. :	
AS-12-ME-2508	

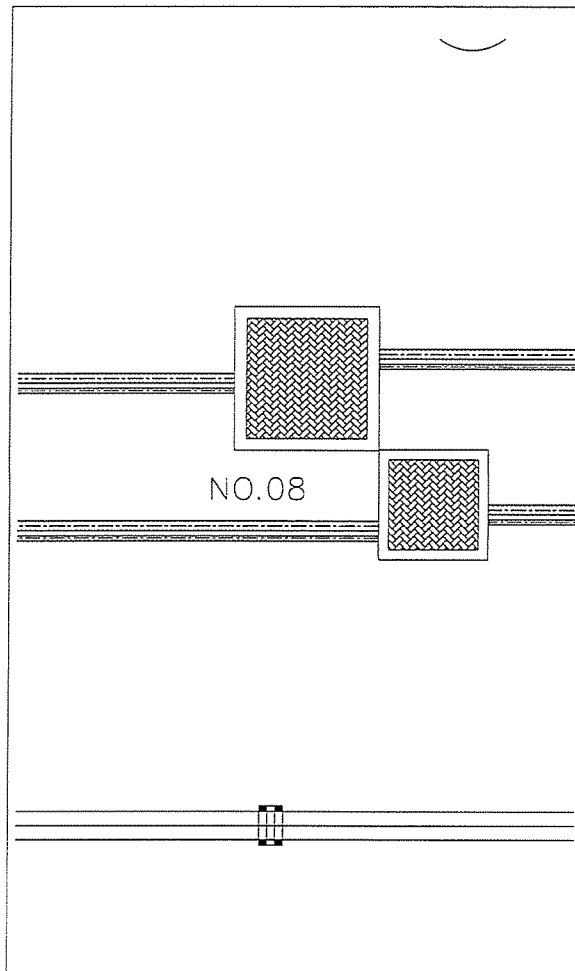


No. A B C D

P8

C8

PROJECT :	
OWNER :	
DESIGNER :	
CONTRACTOR :	
CONSULTANT :	
STRUCTURAL ENGINEER :	
PROJECT MANAGER :	
RESIDENT ENGINEER :	
AS-BUILT DRAWING	
DRAWING TITLE :	
SECTION No.8	
DRAWN BY :	
CHECKED BY :	
PAPER SIZE : A1	
PLOT SCALE :	
DATE : 25-03-64	
DRAWING NO. :	
AS-12-ME-2509	

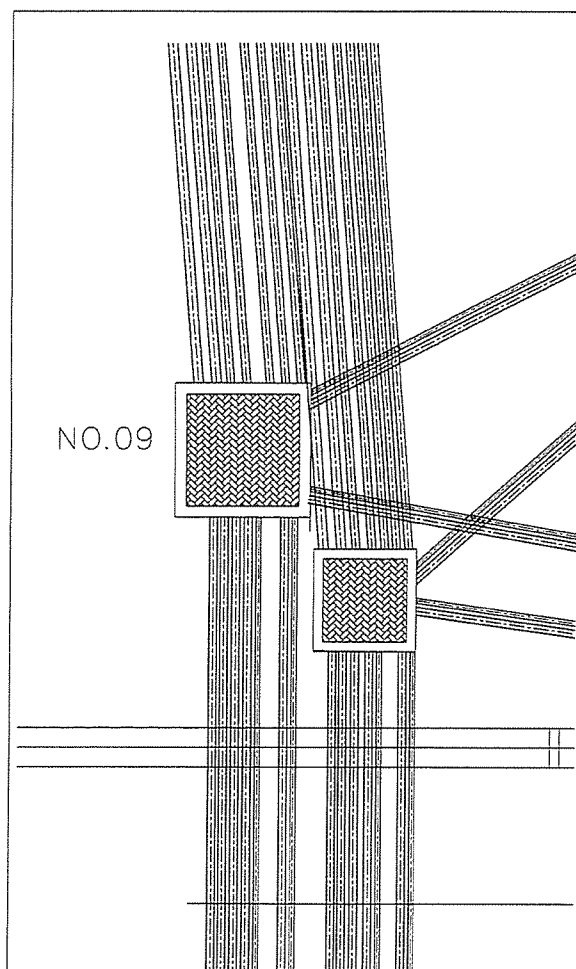






No. A B C D


P9

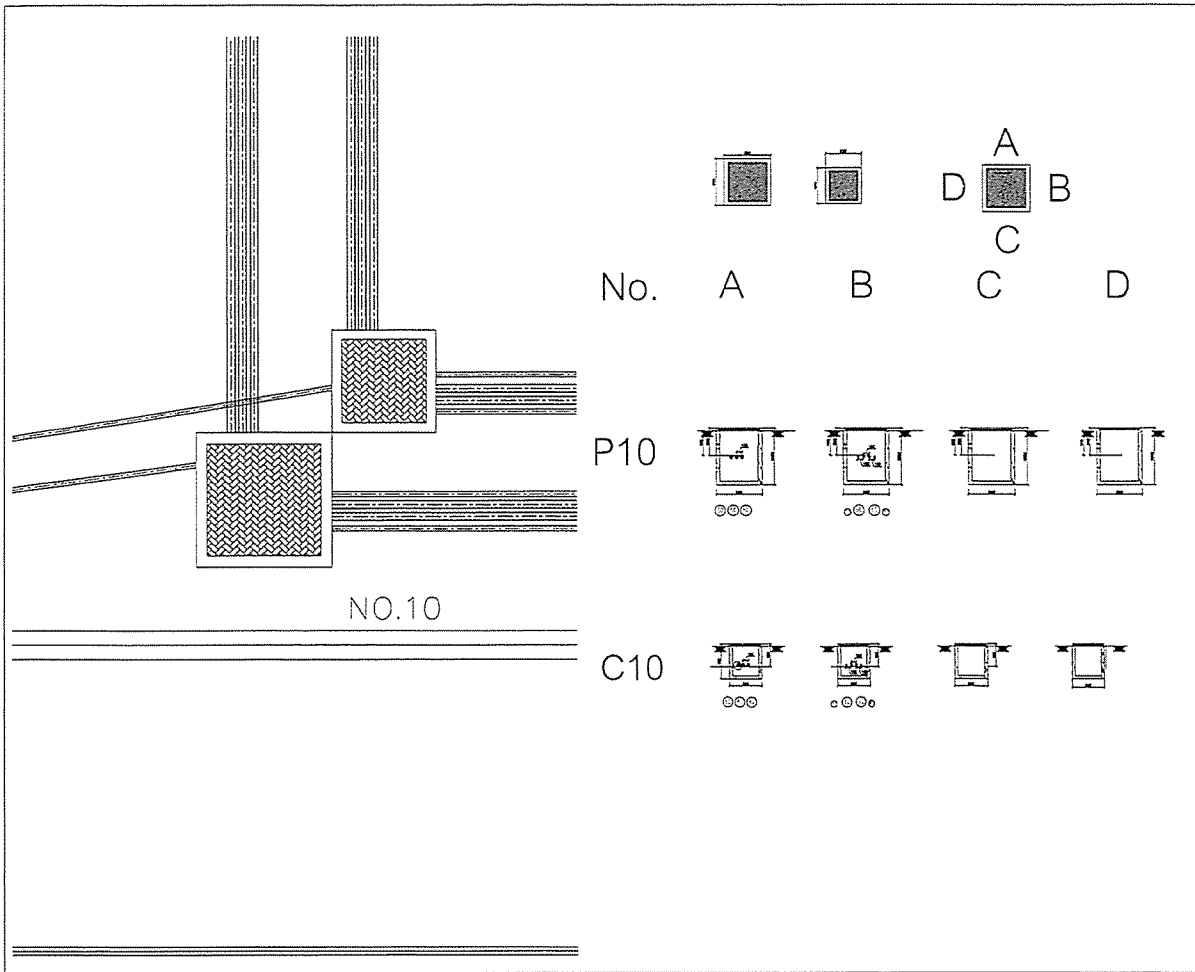



C9

PROJECT :	
OWNER :	
DESIGNER :	
CONTRACTOR :	
CONSULTANT :	
STRUCTURAL ENGINEER :	
PROJECT MANAGER :	
RESIDENT ENGINEER :	
AS-BUILT DRAWING	
DRAWING TITLE :	
SECTION No.9	
DRAWN BY :	
CHECKED BY :	
PAPER SIZE : A1	
PLOT SCALE :	
DATE : 25-03-64	
DRAWING NO. :	
AS-12-ME-2510	

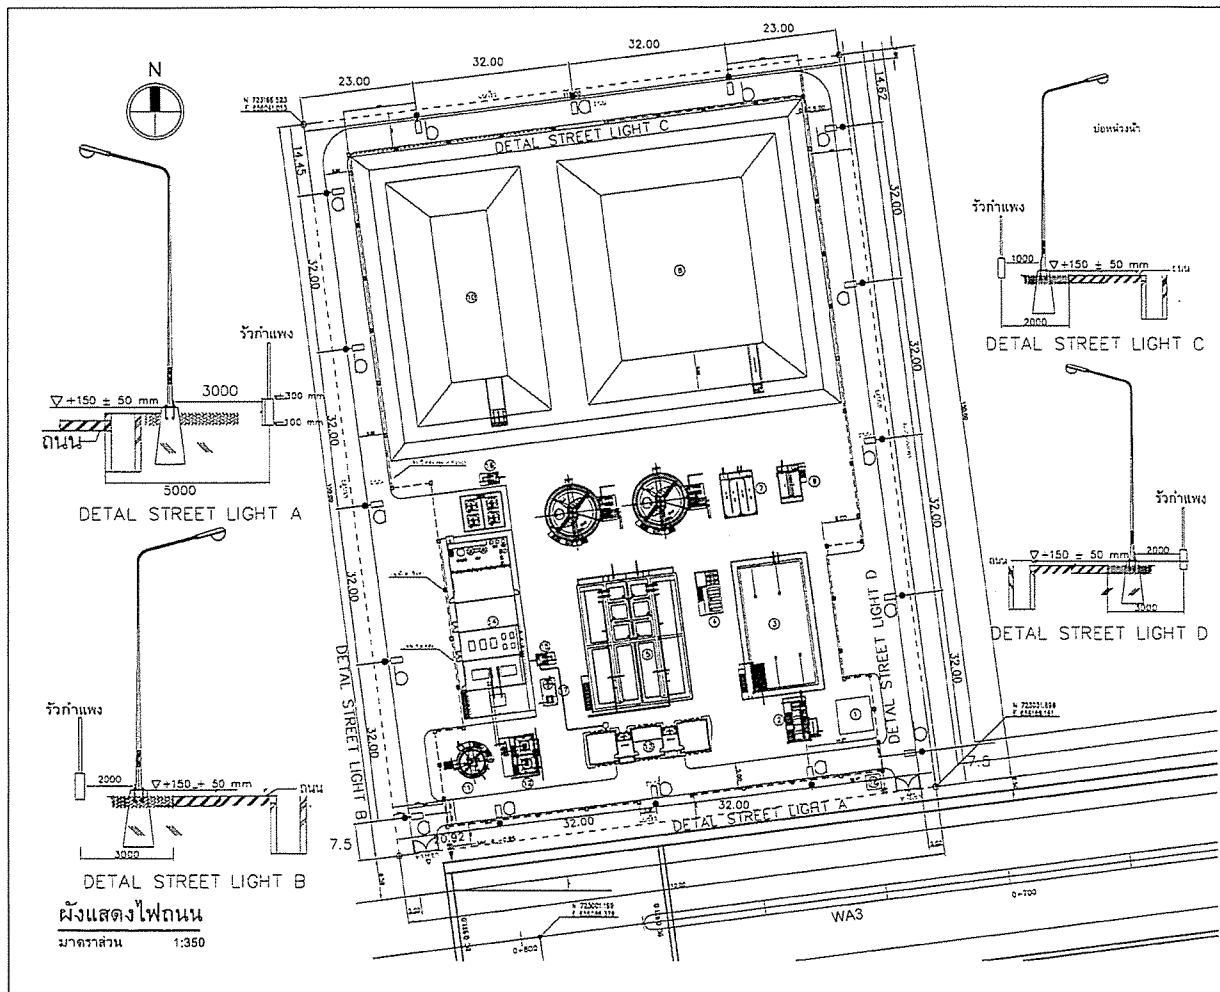

AS-BUILT DRAWING	
DRAWING TITLE :	
SECTION No.10	
DRAWN BY :	-
CHECKED BY :	-
CHECKED BY :	-
PAPER SIZE :	A1
PLOT SCALE :	-
DATE :	13-03-84
DRAWING NO. :	-
AS-12-ME-2511	



AS-BUILT DRAWING	
DRAWING TITLE :	แสดงตำแหน่งโคมไฟถนน STREET LIGHTING
DRAWN BY :	-
CHECKED BY :	-
CHECKED BY :	-
PAPER SIZE :	A1
PLOT SCALE :	1:350
DATE :	13-03-84
DRAWING NO. :	-
AS-12-ME-2601	

7ข


เอกสารตรวจสอบซ่อมแซม ดูแลบำรุงรักษา
อุปกรณ์เครื่องมือที่ใช้ในระบบบำบัดน้ำเสีย




USCO		บริษัท โกลบอล ยูทิลิตี้ เซอร์วิส จำกัด หน่วยงาน นิคมอุตสาหกรรมสงขลา (สะพาน)													
		แผนบำรุงรักษา เครื่องจักรระบบบำบัดน้ำเสีย ประจำปี 2566-2567													
ลำดับที่	เครื่องจักร	รายละเอียดแผนงาน	เดือน	พ.ค. 66	มิ.ย.-66	ก.ค.-66	ส.ค.-66	ก.ย.-66	ต.ค.-66	พ.ย.-66	ธ.ค.-66	ม.ค.-67	ก.พ.-67	มี.ค.-67	เม.ย.-67
18	Hoist	Over head Crane 500 kg (100 ไร่)													
		ตรวจสอบให้ถูกต้องตามการบำรุงอุปกรณ.		IM	IM	IM	IM	IM	IM	IM	IM	IM	IM	IM	IM
		ทำความสะอาด, ตรวจสอบเช็ค, เติมน้ำมัน, เปลี่ยนไส้กรอง		IM	IM	IM	IM	IM	IM	IM	IM	IM	IM	IM	IM
		ตรวจสอบความพร้อมใช้งาน, ตรวจสอบความปลอดภัย		IM	IM	IM	IM	IM	IM	IM	IM	IM	IM	IM	IM

058-8-824721

USCO		บริษัท โกลบอล ยูทิลิตี้ เซอร์วิส จำกัด หน่วยงาน นิคมอุตสาหกรรมสงขลา (สะพาน)													
		แผนบำรุงรักษา เครื่องจักรระบบบำบัดน้ำเสีย ประจำปี 2566-2567													
ลำดับที่	เครื่องจักร	รายละเอียดแผนงาน	เดือน	พ.ค. 66	มิ.ย.-66	ก.ค.-66	ส.ค.-66	ก.ย.-66	ต.ค.-66	พ.ย.-66	ธ.ค.-66	ม.ค.-67	ก.พ.-67	มี.ค.-67	เม.ย.-67
18	Mixer	Neutralization Agitator (4.0 kW) No.1													
		Visual check มีติดระดับไฟฟ้า, ตรวจสอบไฟฟ้า		IM/3M	IM	IM	IM/3M	IM	IM	IM/3M	IM	IM	IM/3M	IM	IM/1Y
		ทำความสะอาด, ตรวจสอบการบำรุงอุปกรณ.		IM/3M	IM	IM	IM/3M	IM	IM	IM/3M	IM	IM	IM/3M	IM	IM/1Y
		ทำความสะอาด, ตรวจสอบเช็ค, เติมน้ำมัน, เปลี่ยนไส้กรอง		IM/3M	IM	IM	IM/3M	IM	IM	IM/3M	IM	IM	IM/3M	IM	IM/1Y
		ตรวจสอบความพร้อมใช้งาน, ตรวจสอบความปลอดภัย		IM/3M			IM/3M			IM/3M			IM/3M		IM/1Y
		ทำความสะอาด, ตรวจสอบความพร้อมใช้งาน		IM/3M			IM/3M			IM/3M			IM/3M		IM/1Y
		ทำความสะอาด, ตรวจสอบความพร้อมใช้งาน		IM/3M			IM/3M			IM/3M			IM/3M		IM/1Y
19	Mixer	Neutralization Agitator (4.0 kW) No.2													
		Visual check มีติดระดับไฟฟ้า, ตรวจสอบไฟฟ้า		IM/3M	IM	IM	IM/3M	IM	IM	IM/3M	IM	IM	IM/3M	IM	IM/1Y
		ทำความสะอาด, ตรวจสอบการบำรุงอุปกรณ.		IM/3M	IM	IM	IM/3M	IM	IM	IM/3M	IM	IM	IM/3M	IM	IM/1Y
		ทำความสะอาด, ตรวจสอบเช็ค, เติมน้ำมัน, เปลี่ยนไส้กรอง		IM/3M	IM	IM	IM/3M	IM	IM	IM/3M	IM	IM	IM/3M	IM	IM/1Y
		ตรวจสอบความพร้อมใช้งาน, ตรวจสอบความปลอดภัย		IM/3M			IM/3M			IM/3M			IM/3M		IM/1Y
		ทำความสะอาด, ตรวจสอบความพร้อมใช้งาน		IM/3M			IM/3M			IM/3M			IM/3M		IM/1Y
		ทำความสะอาด, ตรวจสอบความพร้อมใช้งาน		IM/3M			IM/3M			IM/3M			IM/3M		IM/1Y
		บริษัท โกลบอล ยูทิลิตี้ เซอร์วิส จำกัด หน่วยงาน นิคมอุตสาหกรรมสงขลา (สงขลา)													
		แผนบำรุงรักษา เครื่องจักรระบบบำบัดน้ำเสีย ประจำปี 2566-2567													
ลำดับ	เครื่องจักร	รายละเอียดแผนงาน	เดือน	พ.ค.-66	มิ.ย.-66	ก.ค.-66	ส.ค.-66	ก.ย.-66	ต.ค.-66	พ.ย.-66	ธ.ค.-66	ม.ก.-67	ก.พ.-67	มี.ค.-67	เม.ย.-67
38	Motor Gear	Clarifier Scraper-CL02 No.1													
		Visual check พิจารณารับไฟฟ้ากระแสไฟฟ้าให้พร้อม	1M/3M	1M		1M	1M/3M	1M	1M	1M/3M	1M	1M	1M/3M	1M	1M/1Y
		สภาพอะไหล่,สภาพการบำรุงรักษาอุปกรณ์	1M/3M	1M		1M	1M/3M	1M	1M	1M/3M	1M	1M	1M/3M	1M	1M/1Y
		พิจารณาอะไหล่,สภาพการบำรุงรักษาอุปกรณ์	1M/3M	1M		1M	1M/3M	1M	1M	1M/3M	1M	1M	1M/3M	1M	1M/1Y
		ตรวจสอบสภาพเครื่องจักร,ตรวจสอบความพร้อมใช้งาน	1M/3M				1M/3M			1M/3M			1M/3M		1M/1Y
39	Progressive Cavity Pump	Return Sludge Pump-CL2-RAS01(4.0 kW)No.1													
		Visual check พิจารณารับไฟฟ้ากระแสไฟฟ้าให้พร้อม	1M/3M	1M		1M	1M/3M	1M	1M	1M/3M	1M	1M	1M/3M	1M	1M/1Y
		สภาพอะไหล่,สภาพการบำรุงรักษาอุปกรณ์	1M/3M	1M		1M	1M/3M	1M	1M	1M/3M	1M	1M	1M/3M	1M	1M/1Y
		พิจารณาอะไหล่,สภาพการบำรุงรักษาอุปกรณ์	1M/3M	1M		1M	1M/3M	1M	1M	1M/3M	1M	1M	1M/3M	1M	1M/1Y
		ตรวจสอบสภาพเครื่องจักร,ตรวจสอบความพร้อมใช้งาน	1M/3M				1M/3M			1M/3M			1M/3M		1M/1Y
40	Progressive Cavity Pump	Return Sludge Pump-CL2-RAS01(4.0 kW)No.2													
		Visual check พิจารณารับไฟฟ้ากระแสไฟฟ้าให้พร้อม	1M/3M	1M		1M	1M/3M	1M	1M	1M/3M	1M	1M	1M/3M	1M	1M/1Y
		สภาพอะไหล่,สภาพการบำรุงรักษาอุปกรณ์	1M/3M	1M		1M	1M/3M	1M	1M	1M/3M	1M	1M	1M/3M	1M	1M/1Y
		พิจารณาอะไหล่,สภาพการบำรุงรักษาอุปกรณ์	1M/3M	1M		1M	1M/3M	1M	1M	1M/3M	1M	1M	1M/3M	1M	1M/1Y
		ตรวจสอบสภาพเครื่องจักร,ตรวจสอบความพร้อมใช้งาน	1M/3M				1M/3M			1M/3M			1M/3M		1M/1Y
41	Self Priming Pump	Waste Sludge Pump-CL2-WAS01(2.2 kW)No.1													
		Visual check พิจารณารับไฟฟ้ากระแสไฟฟ้าให้พร้อม	1M/3M	1M		1M	1M/3M	1M	1M	1M/3M	1M	1M	1M/3M	1M	1M/1Y
		สภาพอะไหล่,สภาพการบำรุงรักษาอุปกรณ์	1M/3M	1M		1M	1M/3M	1M	1M	1M/3M	1M	1M	1M/3M	1M	1M/1Y
		พิจารณาอะไหล่,สภาพการบำรุงรักษาอุปกรณ์	1M/3M	1M		1M	1M/3M	1M	1M	1M/3M	1M	1M	1M/3M	1M	1M/1Y
		ตรวจสอบสภาพเครื่องจักร,ตรวจสอบความพร้อมใช้งาน	1M/3M				1M/3M			1M/3M			1M/3M		1M/1Y

		บริษัท โกลบอล ยูทิลิตี้ เซอร์วิส จำกัด หน่วยงาน นิคมอุตสาหกรรมสงขลา (สงขลา)													
		แผนบำรุงรักษา เครื่องจักรระบบบำบัดน้ำเสีย ประจำปี 2566-2567													
ลำดับ	เครื่องจักร	รายละเอียดแผนงาน	เดือน	พ.ค.-66	มิ.ย.-66	ก.ค.-66	ส.ค.-66	ก.ย.-66	ต.ค.-66	พ.ย.-66	ธ.ค.-66	ม.ก.-67	ก.พ.-67	มี.ค.-67	เม.ย.-67
42	Self Priming Pump	Waste Sludge Pump-CL2-WAS01(2.2 kW)No.2													
		Visual check พิจารณารับไฟฟ้ากระแสไฟฟ้าให้พร้อม	1M/3M	1M		1M	1M/3M	1M	1M	1M/3M	1M	1M	1M/3M	1M	1M/1Y
		สภาพอะไหล่,สภาพการบำรุงรักษาอุปกรณ์	1M/3M	1M		1M	1M/3M	1M	1M	1M/3M	1M	1M	1M/3M	1M	1M/1Y
		พิจารณาอะไหล่,สภาพการบำรุงรักษาอุปกรณ์	1M/3M	1M		1M	1M/3M	1M	1M	1M/3M	1M	1M	1M/3M	1M	1M/1Y
		ตรวจสอบสภาพเครื่องจักร,ตรวจสอบความพร้อมใช้งาน	1M/3M				1M/3M			1M/3M			1M/3M		1M/1Y
43	Submersible Pump	Scum Pump-CL2-PSC01(1.0kW) No.1													
		Visual check พิจารณารับไฟฟ้ากระแสไฟฟ้าให้พร้อม	1M/3M	1M		1M	1M/3M	1M	1M	1M/3M	1M	1M	1M/3M	1M	1M/1Y
		สภาพอะไหล่,สภาพการบำรุงรักษาอุปกรณ์	1M/3M	1M		1M	1M/3M	1M	1M	1M/3M	1M	1M	1M/3M	1M	1M/1Y
		พิจารณาอะไหล่,สภาพการบำรุงรักษาอุปกรณ์	1M/3M	1M		1M	1M/3M	1M	1M	1M/3M	1M	1M	1M/3M	1M	1M/1Y
		ตรวจสอบสภาพเครื่องจักร,ตรวจสอบความพร้อมใช้งาน	1M/3M				1M/3M			1M/3M			1M/3M		1M/1Y

[illegible]

[illegible]


USCO		บริษัท โคกนอก ยูทิลิตี้ เซอร์วิส จำกัด หน่วยงาน นิคมอุตสาหกรรมสงขลา (ทะเล)													
		แผนบำรุงรักษาเครื่องจักรระบบบำบัดน้ำเสีย ประจำปี 2566-2567													
ลำดับที่	เครื่องจักร	รายละเอียดผลงาน	เดือน	พ.ค.-66	มิ.ย.-66	ก.ค.-66	ส.ค.-66	ก.ย.-66	ต.ค.-66	พ.ย.-66	ธ.ค.-66	ม.ค.-67	ก.พ.-67	มี.ค.-67	เม.ย.-67
54	Package Booster Pump	Recycle Water Pump(2.2kW)No.1													
		Visual check, ทดสอบระบบไฟฟ้า, ตรวจสอบการไหล	IM/3M	IM	IM	IM/3M	IM	IM	IM/3M	IM	IM	IM/3M	IM	IM/1Y	
		สภาพอะไหล่, สภาพการบำรุงรักษาอุปกรณ์	IM/3M	IM	IM	IM/3M	IM	IM	IM/3M	IM	IM	IM/3M	IM	IM/1Y	
		ทำความสะอาด, ตรวจสอบระดับน้ำ, ตรวจสอบการไหล	IM/3M	IM	IM	IM/3M	IM	IM	IM/3M	IM	IM	IM/3M	IM	IM/1Y	
		ตรวจสอบสภาพเครื่องจักร, ตรวจสอบการบำรุงรักษา	IM/3M			IM/3M			IM/3M			IM/3M			IM/1Y
55	Package Booster Pump	Recycle Water Pump(2.2kW)No.2													
		Visual check, ทดสอบระบบไฟฟ้า, ตรวจสอบการไหล	IM/3M	IM	IM	IM/3M	IM	IM	IM/3M	IM	IM	IM/3M	IM	IM/1Y	
		สภาพอะไหล่, สภาพการบำรุงรักษาอุปกรณ์	IM/3M	IM	IM	IM/3M	IM	IM	IM/3M	IM	IM	IM/3M	IM	IM/1Y	
		ทำความสะอาด, ตรวจสอบระดับน้ำ, ตรวจสอบการไหล	IM/3M	IM	IM	IM/3M	IM	IM	IM/3M	IM	IM	IM/3M	IM	IM/1Y	
		ตรวจสอบสภาพเครื่องจักร, ตรวจสอบการบำรุงรักษา	IM/3M			IM/3M			IM/3M			IM/3M			IM/1Y
56	Water Filter	Recycle Water Filter													
		Visual check, ทดสอบระบบไฟฟ้า, ตรวจสอบการไหล	IM	IM	IM	IM	IM	IM	IM	IM	IM	IM	IM	IM	IM
		สภาพอะไหล่, สภาพการบำรุงรักษาอุปกรณ์	IM	IM	IM	IM	IM	IM	IM	IM	IM	IM	IM	IM	IM
57	Motorized Valve	Motorized Valve Chlorine contact No.1													
		Visual check, ทดสอบระบบไฟฟ้า, ตรวจสอบการไหล	IM/3M	IM	IM	IM/3M	IM	IM	IM/3M	IM	IM	IM/3M	IM	IM/1Y	
		สภาพอะไหล่, สภาพการบำรุงรักษาอุปกรณ์	IM/3M	IM	IM	IM/3M	IM	IM	IM/3M	IM	IM	IM/3M	IM	IM/1Y	
		ทำความสะอาด, ตรวจสอบระดับน้ำ, ตรวจสอบการไหล	IM/3M	IM	IM	IM/3M	IM	IM	IM/3M	IM	IM	IM/3M	IM	IM/1Y	
		ตรวจสอบสภาพเครื่องจักร, ตรวจสอบการบำรุงรักษา	IM/3M			IM/3M			IM/3M			IM/3M			IM/1Y

USCO		บริษัท โคกนอก ยูทิลิตี้ เซอร์วิส จำกัด หน่วยงาน นิคมอุตสาหกรรมสงขลา (ทะเล)													
		แผนบำรุงรักษาเครื่องจักรระบบบำบัดน้ำเสีย ประจำปี 2566-2567													
ลำดับที่	เครื่องจักร	รายละเอียดผลงาน	เดือน	พ.ค.-66	มิ.ย.-66	ก.ค.-66	ส.ค.-66	ก.ย.-66	ต.ค.-66	พ.ย.-66	ธ.ค.-66	ม.ค.-67	ก.พ.-67	มี.ค.-67	เม.ย.-67
58	Motorized Valve	Motorized Valve Chlorine contact No.2													
		Visual check, ทดสอบระบบไฟฟ้า, ตรวจสอบการไหล	IM/3M	IM	IM	IM/3M	IM	IM	IM/3M	IM	IM	IM/3M	IM	IM/1Y	
		สภาพอะไหล่, สภาพการบำรุงรักษาอุปกรณ์	IM/3M	IM	IM	IM/3M	IM	IM	IM/3M	IM	IM	IM/3M	IM	IM/1Y	
		ทำความสะอาด, ตรวจสอบระดับน้ำ, ตรวจสอบการไหล	IM/3M	IM	IM	IM/3M	IM	IM	IM/3M	IM	IM	IM/3M	IM	IM/1Y	
		ตรวจสอบสภาพเครื่องจักร, ตรวจสอบการบำรุงรักษา	IM/3M			IM/3M			IM/3M			IM/3M			IM/1Y

[illegible]

[illegible]

[illegible]

		บริษัท โกลบอล ยูทิลิตี้ เซอร์วิส จำกัด หน่วยงาน นิคมอุตสาหกรรมสงขลา (สศค.)														
		แผนบำรุงรักษา เครื่องจักรระบบบำบัดน้ำเสีย ประจำปี 2566-2567														
อ.พื้นที่	เครื่องจักร	รายละเอียดแผนงาน	เดือน	พ.ค. 66	มิ.ย.-66	ก.ภ.-66	ส.ภ.-66	ก.ย.-66	ต.ภ.-66	พ.ย.-66	ธ.ภ.-66	ม.ภ.-67	ก.พ.-67	มี.ภ.-67	เม.ย.-67	
74	Multistage pump	Bandwash Pump (3.0 kW)No.1														
		Visual check : เช็คแรงดันไฟฟ้าแรงดันไม่ฟรี	1M/3M	1M	1M	1M/3M	1M	1M	1M/3M	1M	1M	1M/3M	1M	1M/3M	1M	1M/1Y
		สภาพอะไหล่,สภาพการรั่วไหลอุปกรณ์.	1M/3M	1M	1M	1M/3M	1M	1M	1M/3M	1M	1M	1M/3M	1M	1M/3M	1M	1M/1Y
		หักความสะอาด,หัดเดินปั๊มอุปกรณ์	1M/3M	1M	1M	1M/3M	1M	1M	1M/3M	1M	1M	1M/3M	1M	1M/3M	1M	1M/1Y
		หักความสะอาด, การเดินอัตโนมัติ,ตรวจสอบการรั่วไหล	1M/3M			1M/3M			1M/3M			1M/3M				
		ตรวจสอบการเดินระบบ,ตรวจสอบการรั่วไหล,ตรวจสอบการเดินระบบ	1M/3M			1M/3M			1M/3M			1M/3M				
		ตรวจสอบการเดินระบบ,ตรวจสอบการรั่วไหล,ตรวจสอบการเดินระบบ														1M/1Y
75	Multistage pump	Bandwash Pump (3.0 kW)No.2														
		Visual check : เช็คแรงดันไฟฟ้าแรงดันไม่ฟรี	1M/3M	1M	1M	1M/3M	1M	1M	1M/3M	1M	1M	1M/3M	1M	1M/3M	1M	1M/1Y
		สภาพอะไหล่,สภาพการรั่วไหลอุปกรณ์.	1M/3M	1M	1M	1M/3M	1M	1M	1M/3M	1M	1M	1M/3M	1M	1M/3M	1M	1M/1Y
		หักความสะอาด,หัดเดินปั๊มอุปกรณ์	1M/3M	1M	1M	1M/3M	1M	1M	1M/3M	1M	1M	1M/3M	1M	1M/3M	1M	1M/1Y
		หักความสะอาด, การเดินอัตโนมัติ,ตรวจสอบการรั่วไหล	1M/3M			1M/3M			1M/3M			1M/3M				
		ตรวจสอบการเดินระบบ,ตรวจสอบการรั่วไหล,ตรวจสอบการเดินระบบ	1M/3M			1M/3M			1M/3M			1M/3M				
		ตรวจสอบการเดินระบบ,ตรวจสอบการรั่วไหล,ตรวจสอบการเดินระบบ														1M/1Y
76	Submersible Pump	Supernatant Drian Pump (2.2kW)No.1														
		Visual check : เช็คแรงดันไฟฟ้าแรงดันไม่ฟรี	1M/3M	1M	1M	1M/3M	1M	1M	1M/3M	1M	1M	1M/3M	1M	1M/3M	1M	1M/1Y
		สภาพอะไหล่,สภาพการรั่วไหลอุปกรณ์.	1M/3M	1M	1M	1M/3M	1M	1M	1M/3M	1M	1M	1M/3M	1M	1M/3M	1M	1M/1Y
		หักความสะอาด,หัดเดินปั๊มอุปกรณ์	1M/3M	1M	1M	1M/3M	1M	1M	1M/3M	1M	1M	1M/3M	1M	1M/3M	1M	1M/1Y
		ตรวจสอบการเดินระบบ,ตรวจสอบการรั่วไหล,ตรวจสอบการเดินระบบ	1M/3M			1M/3M			1M/3M			1M/3M				
		ตรวจสอบการเดินระบบ,ตรวจสอบการรั่วไหล,ตรวจสอบการเดินระบบ	1M/3M			1M/3M			1M/3M			1M/3M				
		ตรวจสอบการเดินระบบ,ตรวจสอบการรั่วไหล,ตรวจสอบการเดินระบบ														1M/1Y

GUSCO		บริษัท โกลบอล ยูทิลิตี้ เซอร์วิส จำกัด หน่วยงาน นิคมอุตสาหกรรมสงขลา (สศท)														
		แผนบำรุงรักษา เครื่องจักรระบบบำบัดน้ำเสีย ประจำปี 2566-2567														
ลำดับที่	เครื่องจักร	รายละเอียดแผนงาน	เดือน	พ.ค. 66	มิ.ย.-66	ก.ค.-66	ธ.ค.-66	ก.ย.-66	ต.ค.-66	พ.ย.-66	ธ.ค.-66	ม.ค.-67	ก.พ.-67	มี.ค.-67	เม.ย.-67	
77	Submersible Pump	Supernatant Drian Pump (2.2kW)No.1														
		Visual check พิกัดตรวจบันทึกใช้การปกติให้	1M/3M	1M	1M	1M/3M	1M	1M	1M/3M	1M	1M	1M/3M	1M	1M/3M	1M	1M/1Y
		สภาพอะไหล่,สภาพการซ่อมอุปกรณ์	1M/3M	1M	1M	1M/3M	1M	1M	1M/3M	1M	1M	1M/3M	1M	1M/3M	1M	1M/1Y
		ทำความสะอาด,หล่อลื่น,ความเรียบร้อย	1M/3M	1M	1M	1M/3M	1M	1M	1M/3M	1M	1M	1M/3M	1M	1M/3M	1M	1M/1Y
		ทำความสะอาด,หล่อลื่น,ความเรียบร้อย	1M/3M			1M/3M			1M/3M			1M/3M				
		ทำความสะอาด,หล่อลื่น,ความเรียบร้อย	1M/3M			1M/3M			1M/3M			1M/3M				
78	Package Booster Pump	Booster Pump Service (2.2kW)No.1														
		Visual check พิกัดตรวจบันทึกใช้การปกติให้	1M/3M	1M	1M	1M/3M	1M	1M	1M/3M	1M	1M	1M/3M	1M	1M/3M	1M	1M/1Y
		สภาพอะไหล่,สภาพการซ่อมอุปกรณ์	1M/3M	1M	1M	1M/3M	1M	1M	1M/3M	1M	1M	1M/3M	1M	1M/3M	1M	1M/1Y
		ทำความสะอาด,หล่อลื่น,ความเรียบร้อย	1M/3M	1M	1M	1M/3M	1M	1M	1M/3M	1M	1M	1M/3M	1M	1M/3M	1M	1M/1Y
		ทำความสะอาด,หล่อลื่น,ความเรียบร้อย	1M/3M			1M/3M			1M/3M			1M/3M				
		ทำความสะอาด,หล่อลื่น,ความเรียบร้อย	1M/3M			1M/3M			1M/3M			1M/3M				
79	Package Booster Pump	Booster Pump Service (2.2kW)No.2														
		Visual check พิกัดตรวจบันทึกใช้การปกติให้	1M/3M	1M	1M	1M/3M	1M	1M	1M/3M	1M	1M	1M/3M	1M	1M/3M	1M	1M/1Y
		สภาพอะไหล่,สภาพการซ่อมอุปกรณ์	1M/3M	1M	1M	1M/3M	1M	1M	1M/3M	1M	1M	1M/3M	1M	1M/3M	1M	1M/1Y
		ทำความสะอาด,หล่อลื่น,ความเรียบร้อย	1M/3M	1M	1M	1M/3M	1M	1M	1M/3M	1M	1M	1M/3M	1M	1M/3M	1M	1M/1Y
		ทำความสะอาด,หล่อลื่น,ความเรียบร้อย	1M/3M			1M/3M			1M/3M			1M/3M				
		ทำความสะอาด,หล่อลื่น,ความเรียบร้อย	1M/3M			1M/3M			1M/3M			1M/3M				

[illegible]

[illegible]

[illegible][illegible]

[illegible]

[illegible]