


PROJECT : โครงการพัฒนาระบบบำบัดน้ำเสียชุมชนตำบล...	
OWNER : ...	
DESIGNER : ...	
CONTRACTOR : ...	
PROJECT MANAGER : ...	
CHECKED BY : ...	
CONSULTANT : ...	
STRUCTURAL ENGINEER : ...	
PROJECT MANAGER : ...	
RESIDENT ENGINEER : ...	
MAE ENGINEER : ...	
AS-BUILT DRAWING	
DRAWING TITLE :	
P&ID DIAGRAM 1/2	
DRAIN BY :	
CHECKED BY :	
PLOT SCALE :	
DATE :	
DRAWING NO. :	SHEET NO. :
AS-ME-3-008	10



PROJECT :	โครงการพัฒนาระบบบำบัดน้ำเสียชุมชนตำบล...
OWNER :	...
DESIGNER :	...
CONTRACTOR :	...
PROJECT MANAGER :	...
CHECKED BY :	...
CONSULTANT :	...
STRUCTURAL ENGINEER :	...
PROJECT MANAGER :	...
RESIDENT ENGINEER :	...
MADE ENGINEER :	...
AS-BUILT DRAWING	
DRAWING TITLE :	...
YARD PIPING PLAN	
DRAWN BY :	...
CHECKED BY :	...
PLOT SCALE :	1 : 1
PAPER SIZE :	A1
DATE :	25/04/2562
DRAWING NO. :	...
SHEET NO. :	07


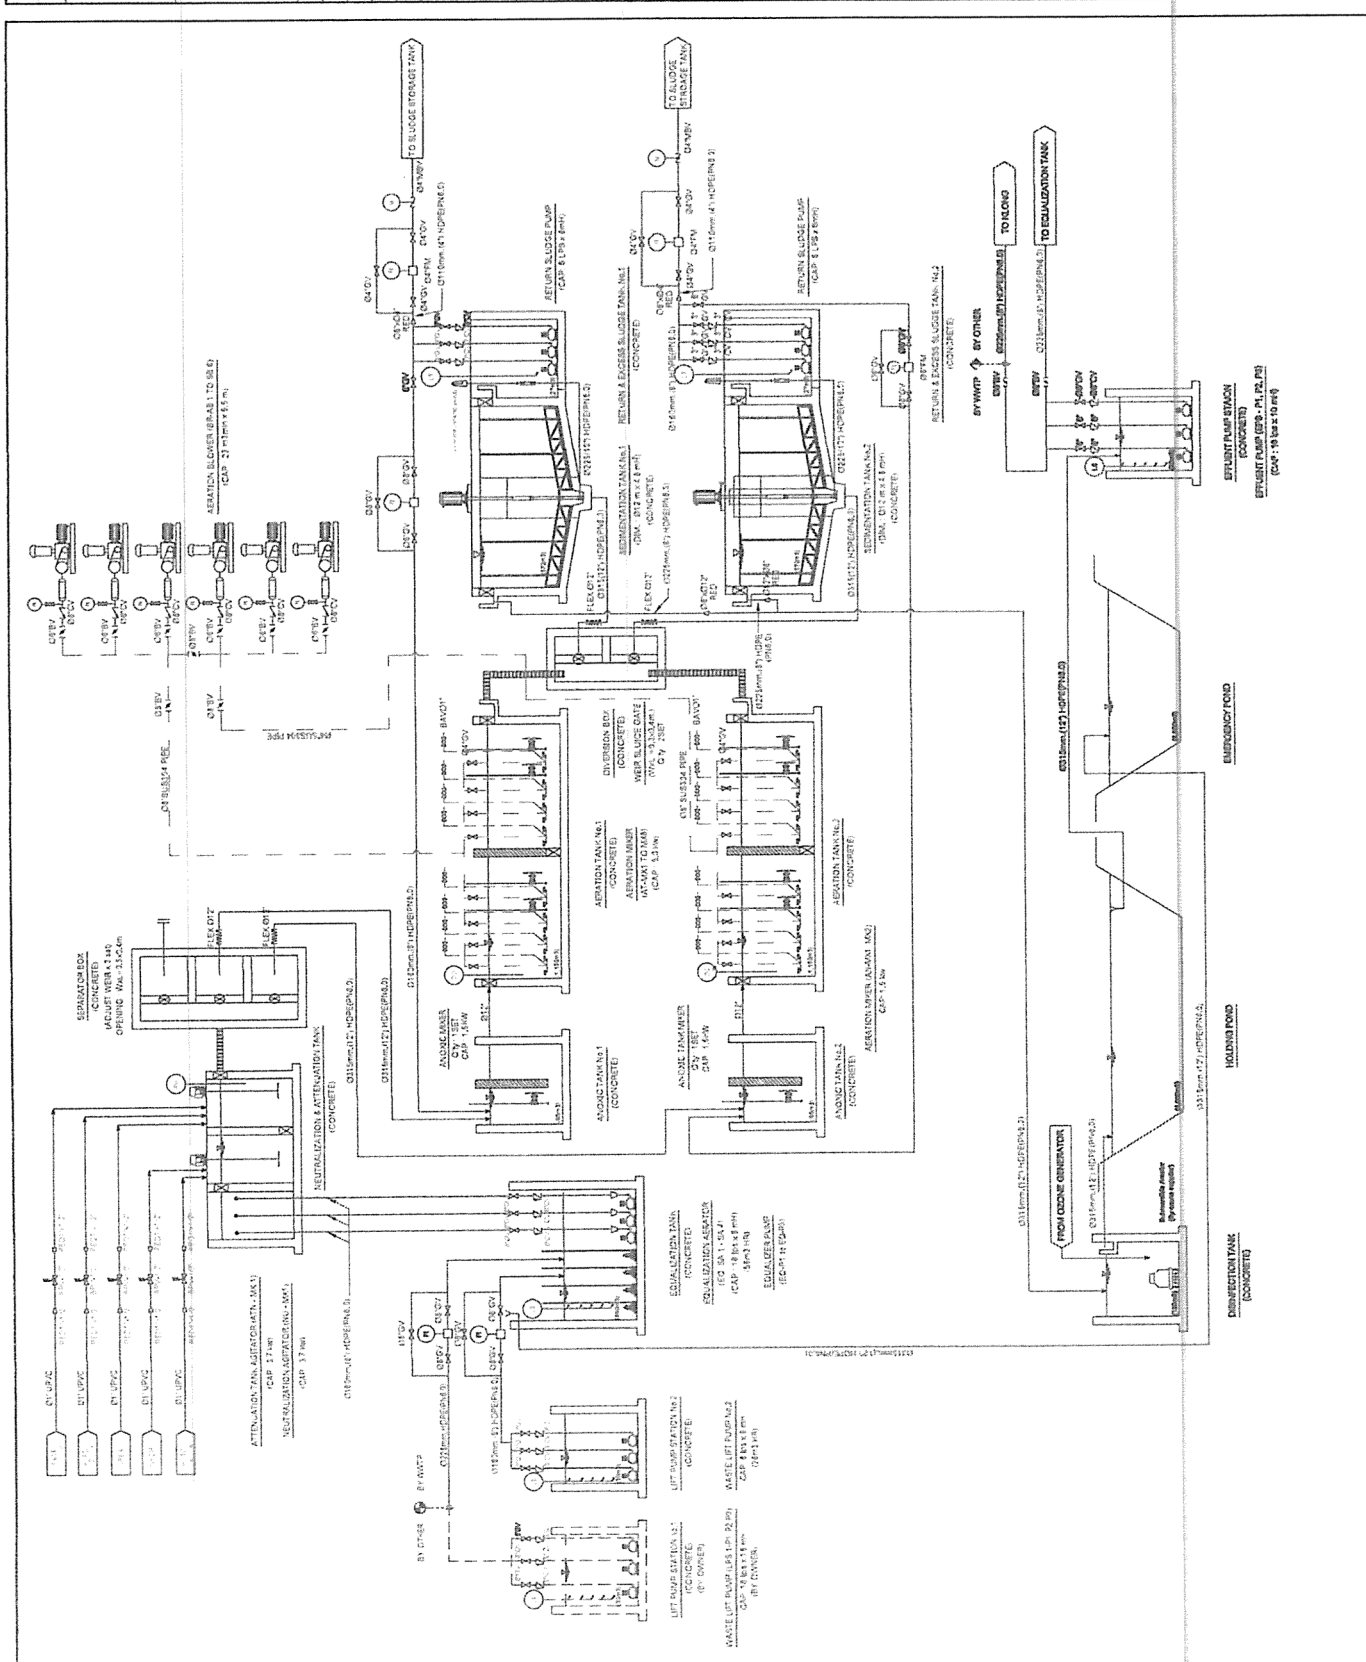


LEGEND


- (A) LIFT PUMPING STATION (LPS2)
- (B) EQUALIZATION TANK
- (C) AERATION TANK
- (D) SEDIMENTATION TANK
- (E) AIR BLOWER DISINFECTION & DEWATERING BUILDING
- (F) HOLDING POND
- (G) EMERGENCY POND
- (H) CONTROL BUILDING
- (I) EFFLUENT PUMPING STATION (EPS)
- (J) GUARD HOUSE


NOTE

1. FLOWMETER SHALL BE ELECTROMAGNETIC TYPE (SEE TECHNICAL SPECIFICATION) THE CONTRACTOR SHALL SUBMIT SHOP DRAWING OF INSTALLATION TO ENGINEER FOR APPROVAL
2. PIPING MATERIAL
 - SEWER OR DRAIN PIPE SHALL BE HDPE PN.6.3
 - AIR PIPE SHALL BE SS 304
 - COLD WATER PIPE SHALL BE PVC CLASS 8.5

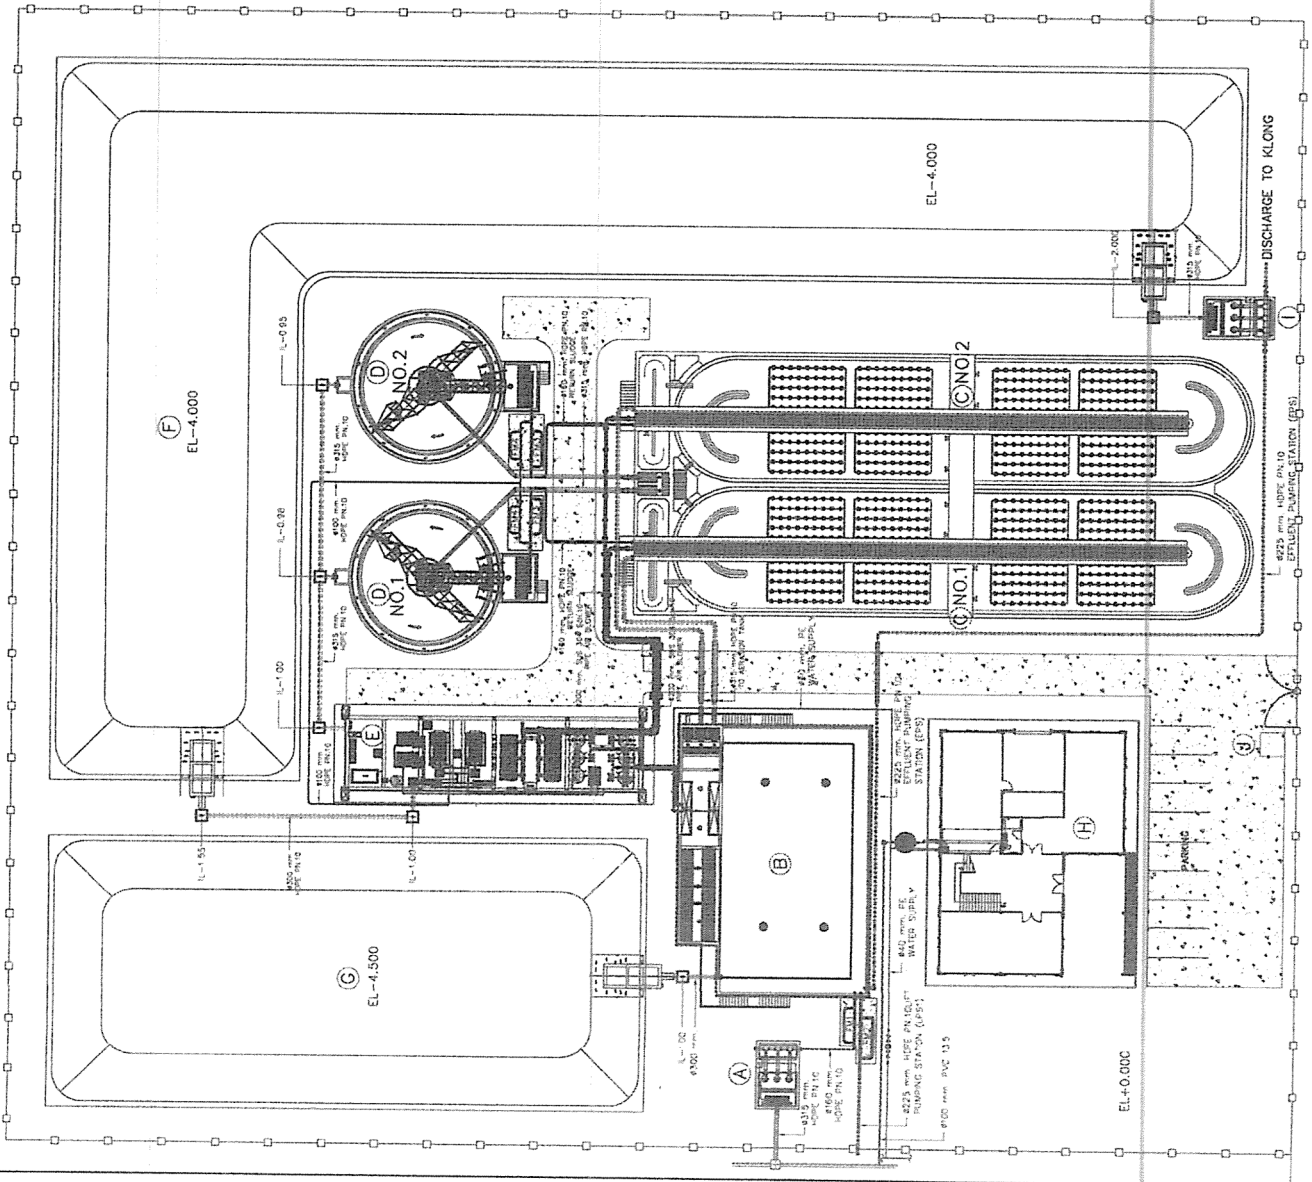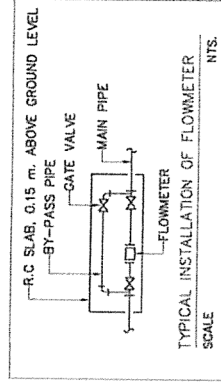

PROJECT : โครงการพัฒนาระบบบำบัดน้ำเสียชุมชนตำบล...	
OWNER :	
AS-BUILT DRAWING	
DRAWING TITLE : GENERAL SITE PLAN	
PLOT SCALE : 1 : 1	
PAPER SIZE : A1	
DATE : 25/04/2562	
DRAWING NO. :	SHEET NO. :
AS-ME-3-P04	06

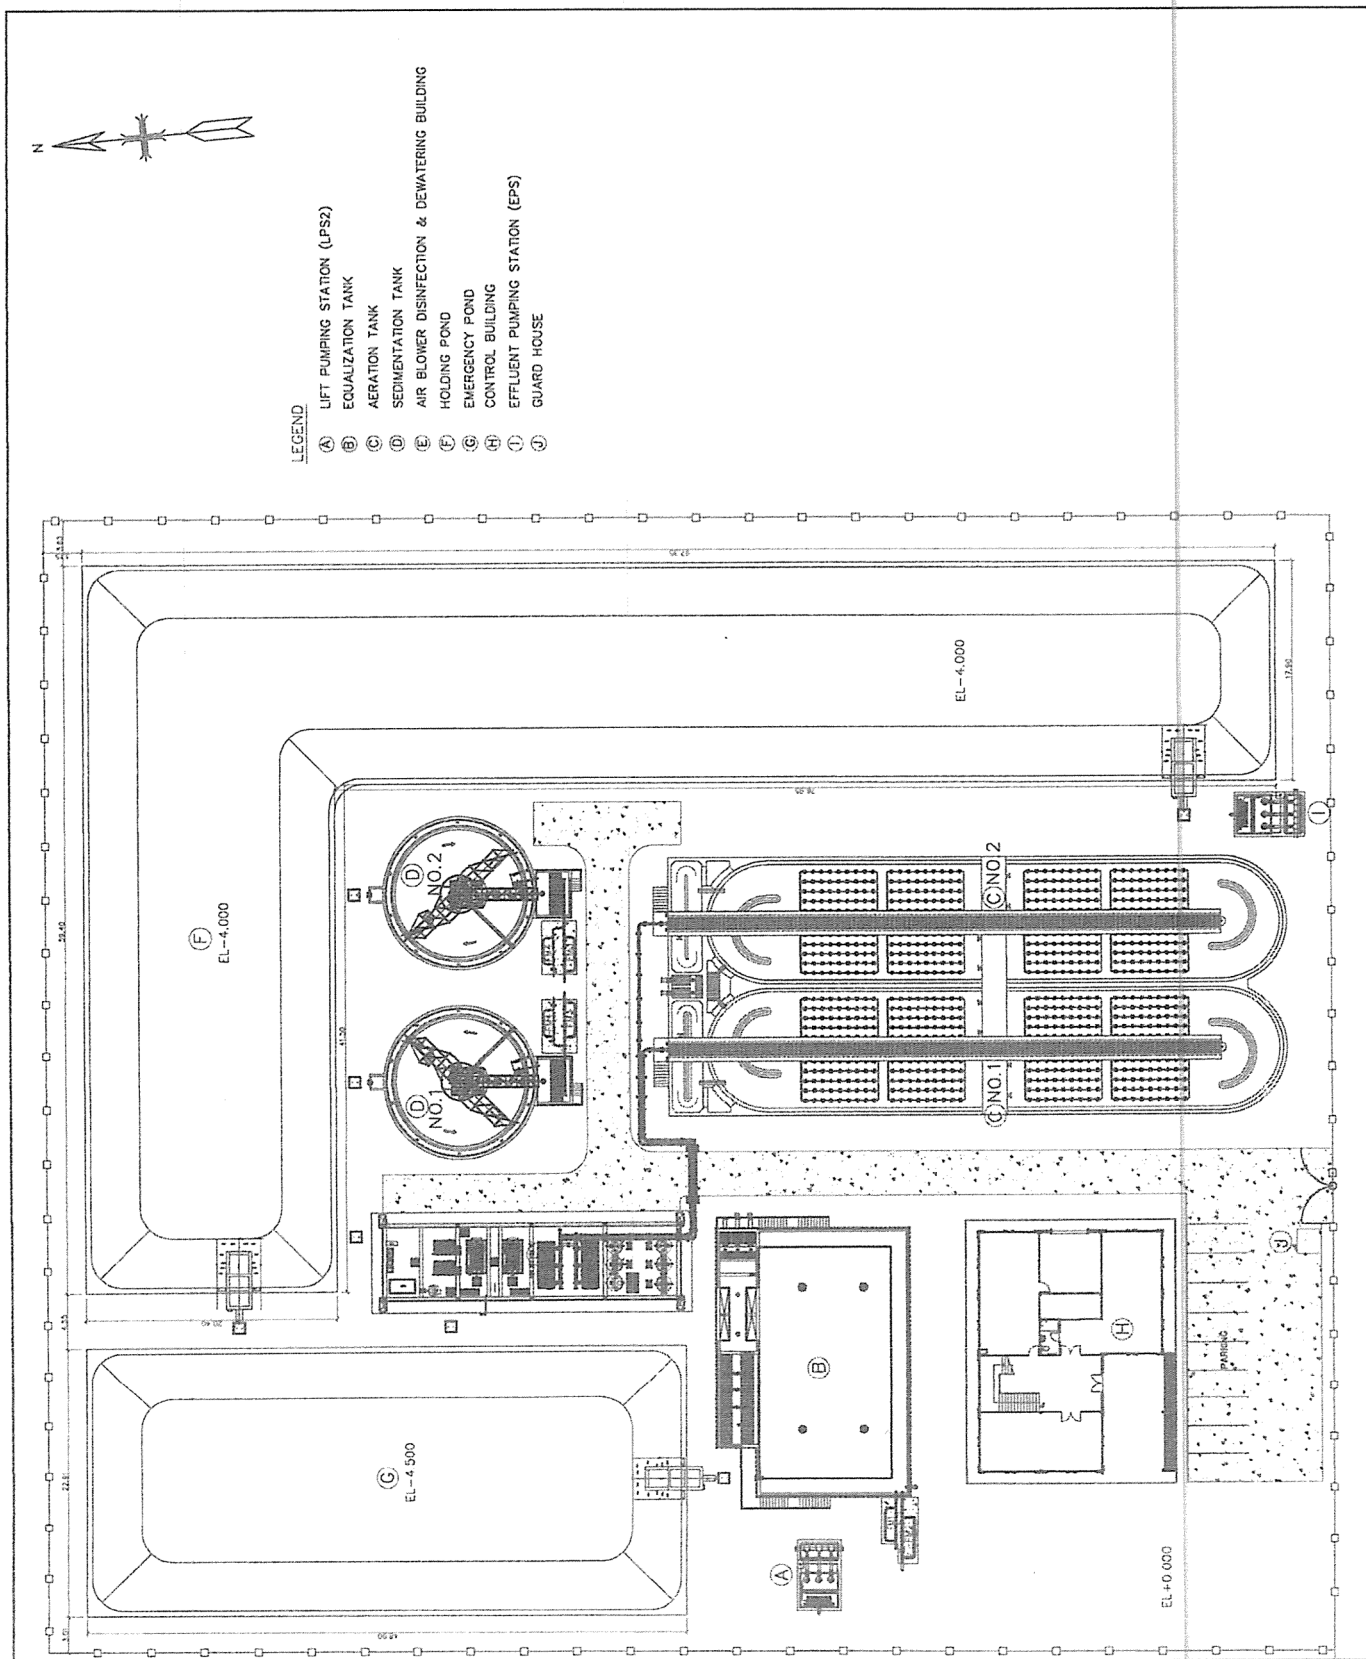

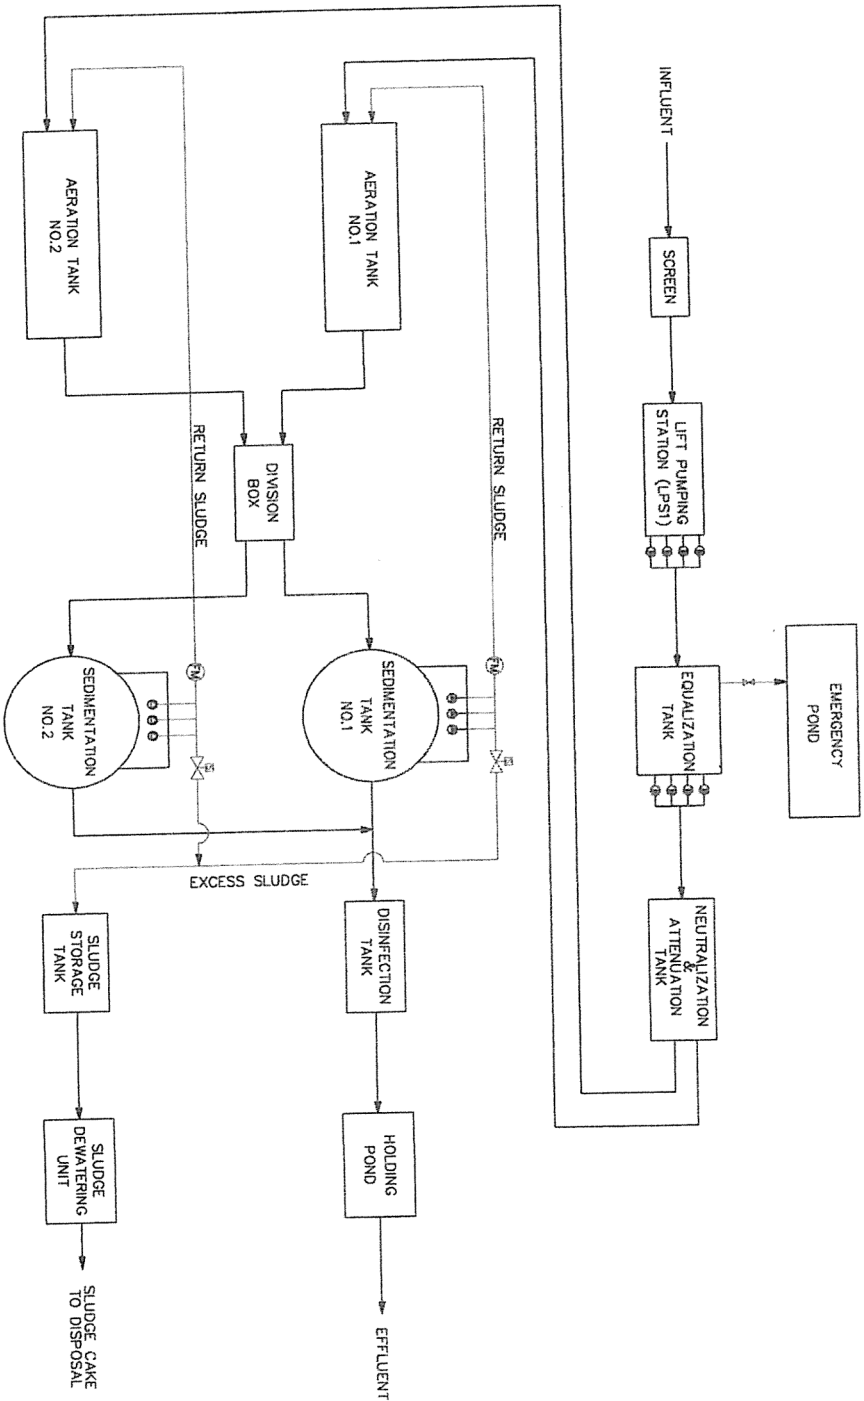

PROCESS FLOW DIAGRAM

PROJECT :		โครงการพัฒนาระบบบำบัดน้ำเสียชุมชนตำบล...
DRAWING TITLE :		PROCESS FLOW DIAGRAM
DRAWING NO. :		AS-ME-3-000
SHEET NO. :		00