


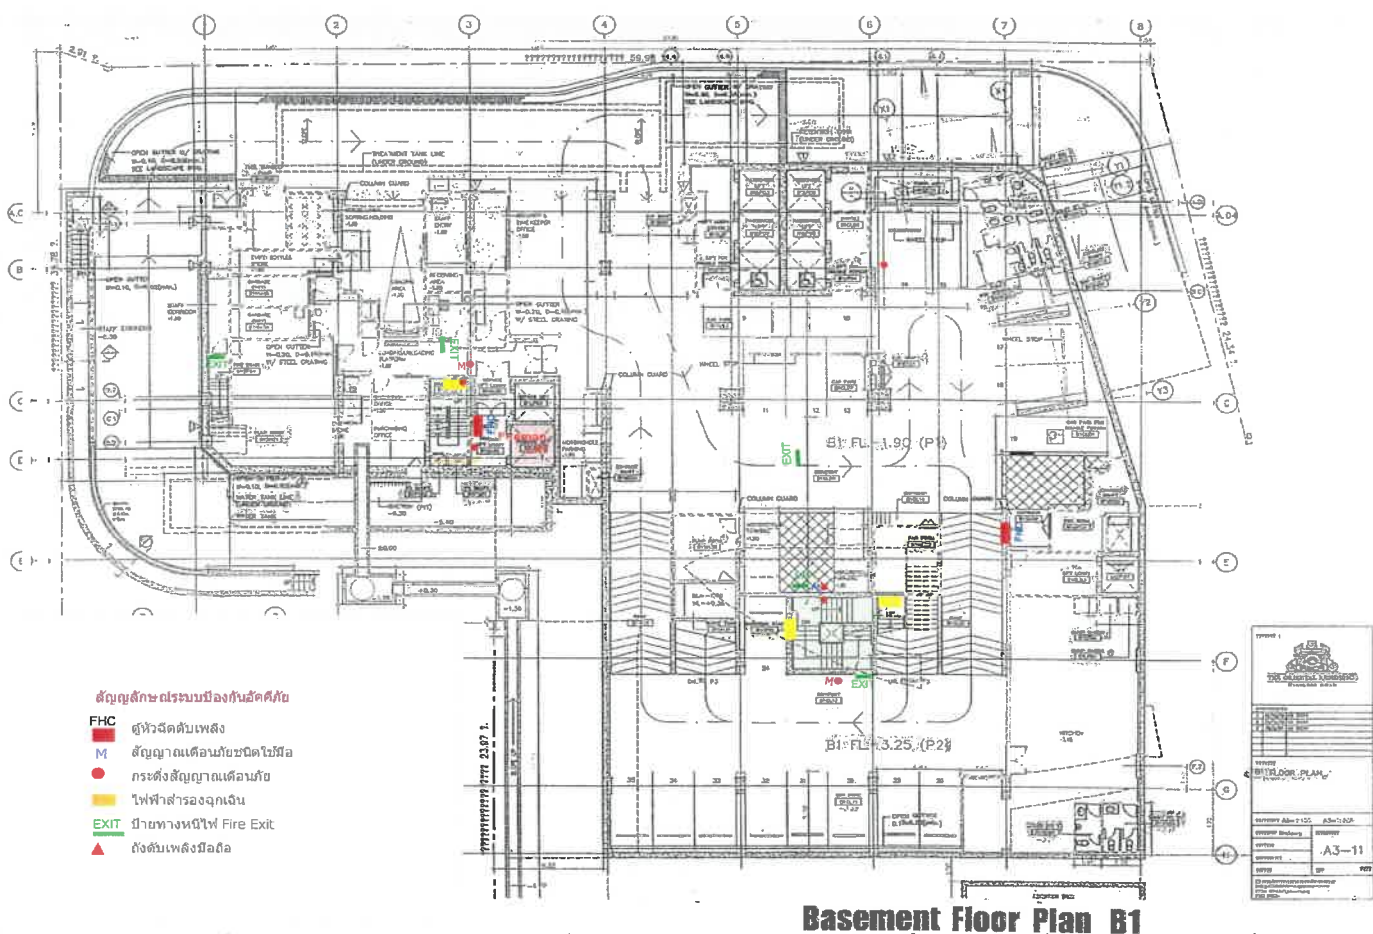


**ภาคผนวก ข3**  
**เอกสารแผนผังโครงการ/ การแบ่งพื้นที่ของโครงการ**

---


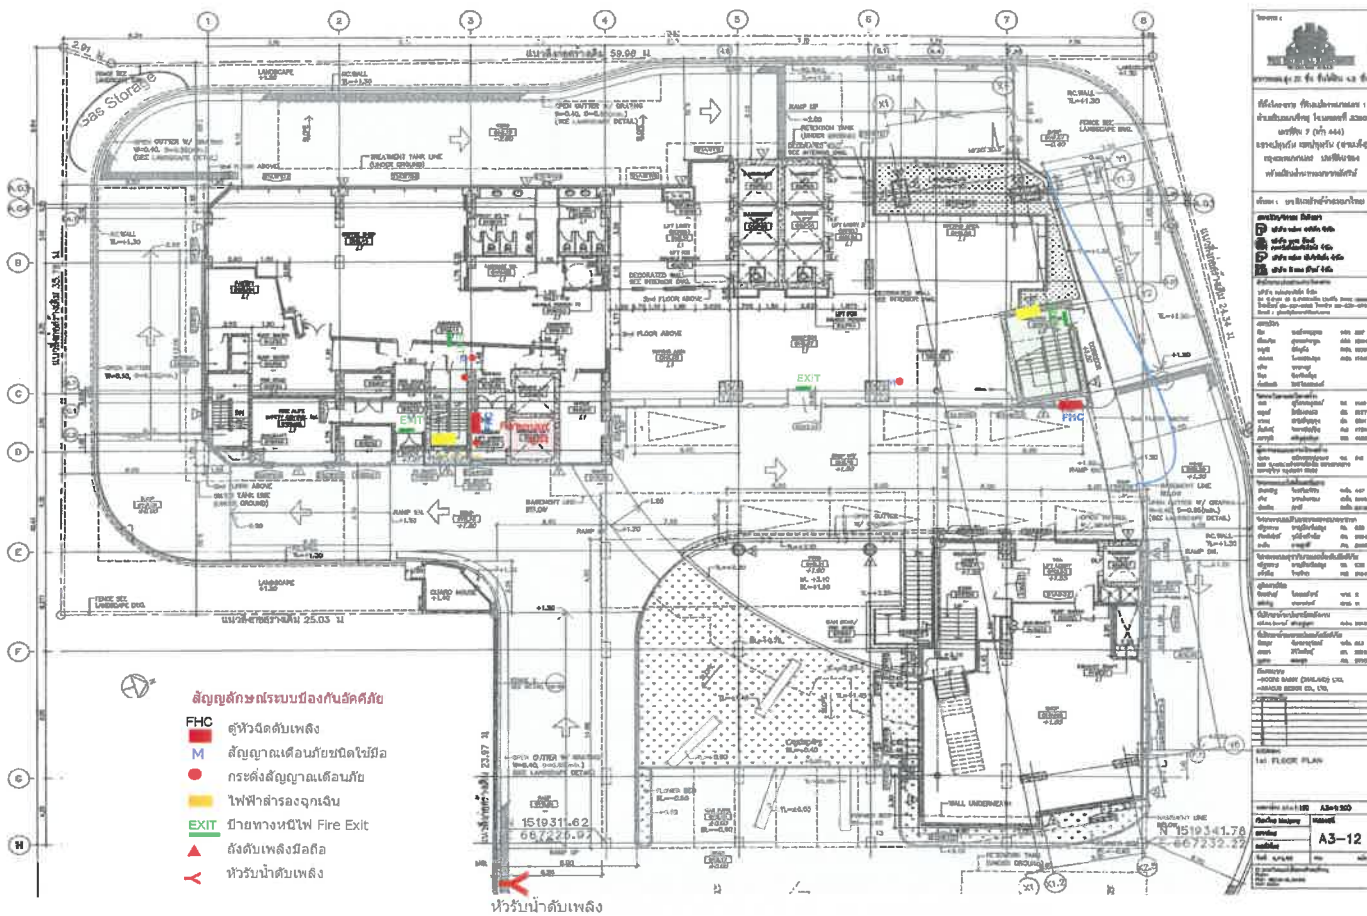


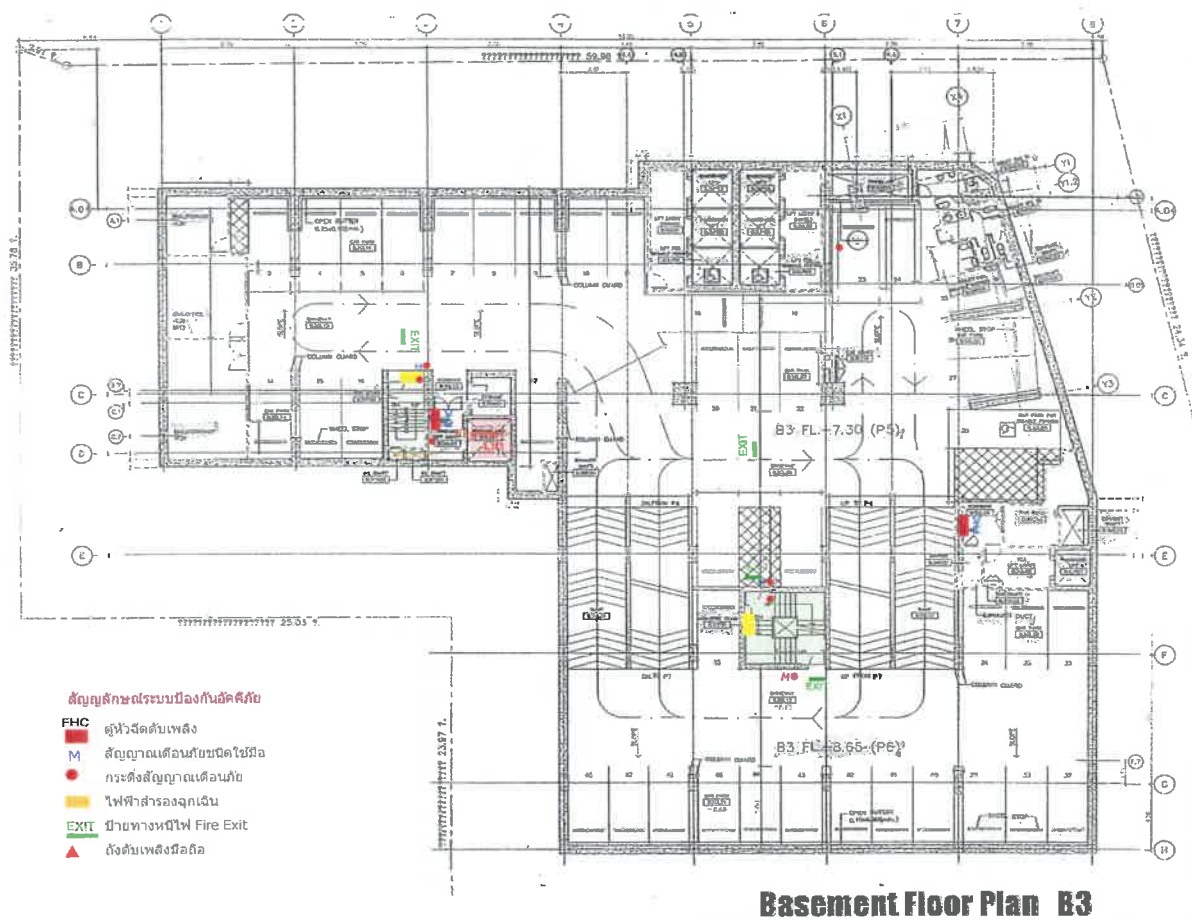

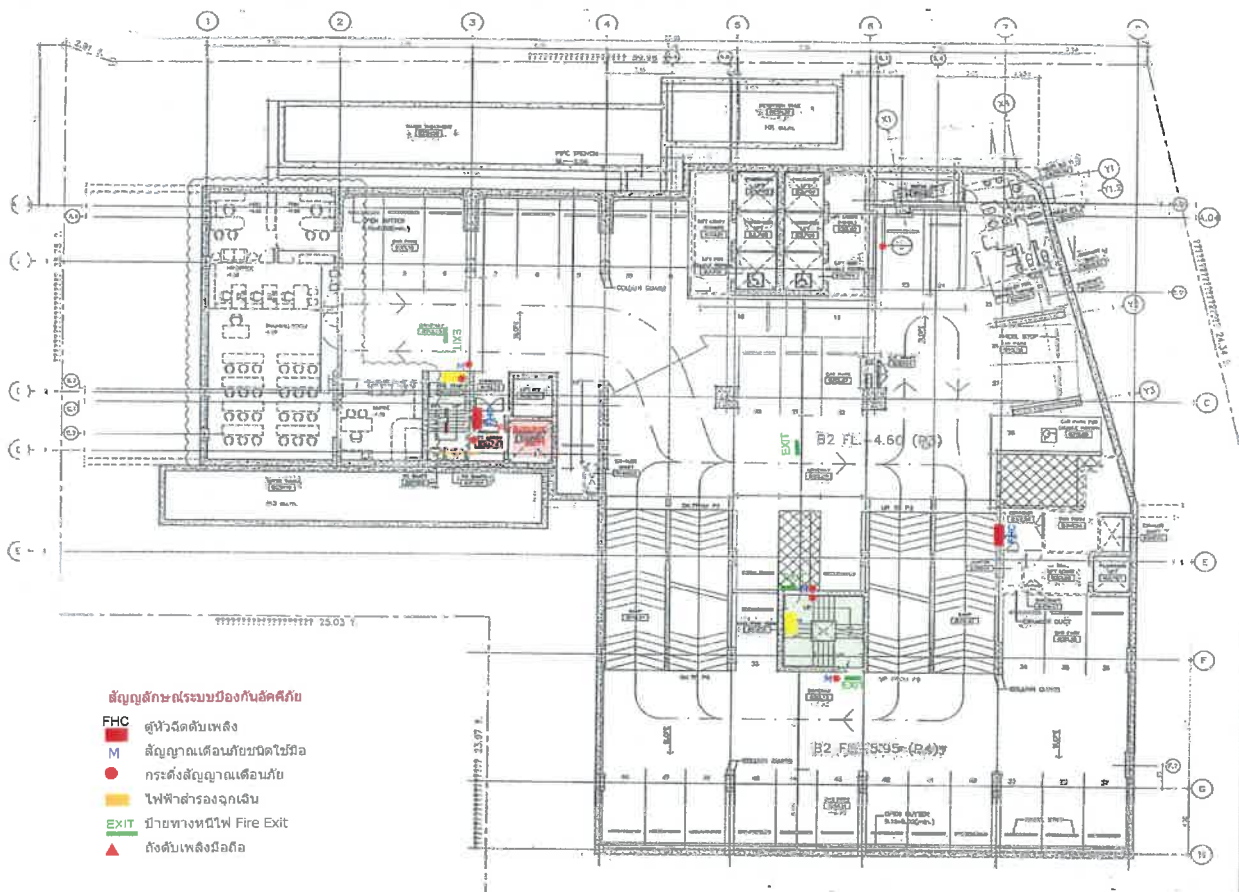





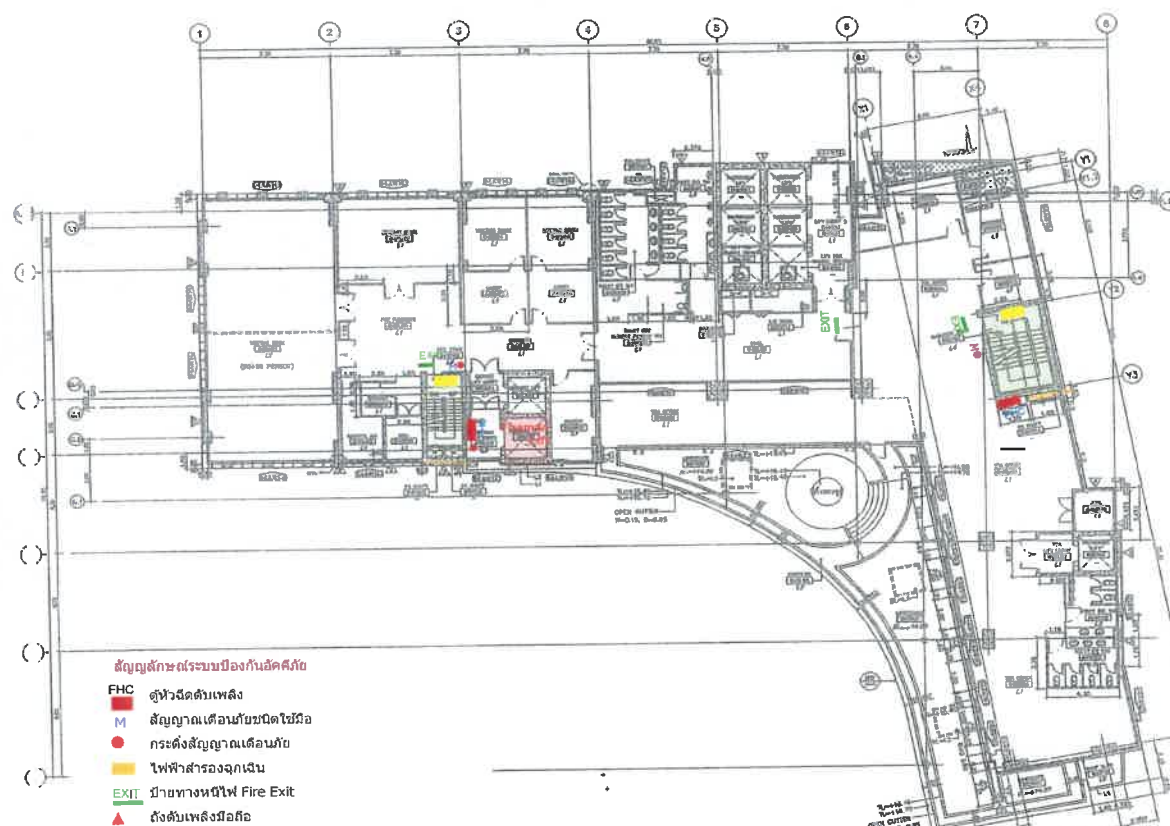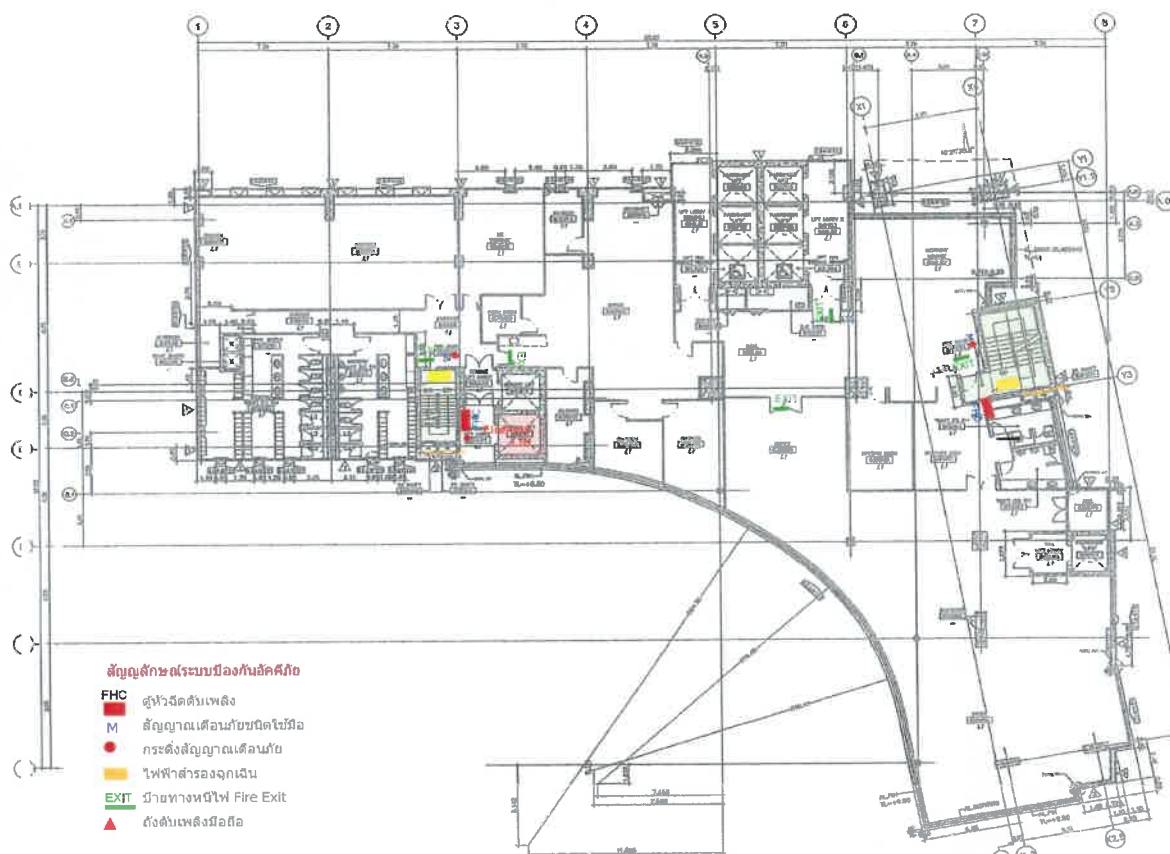














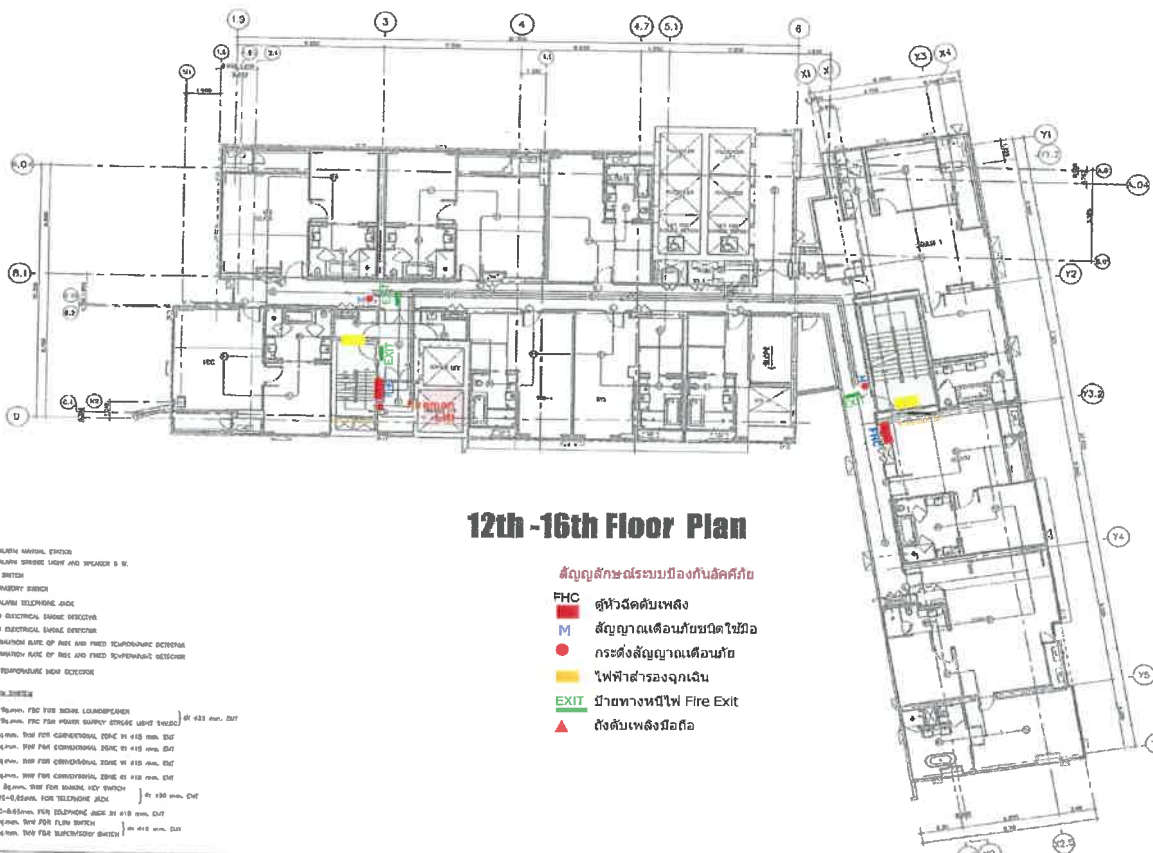



AS BUILT DRAWING


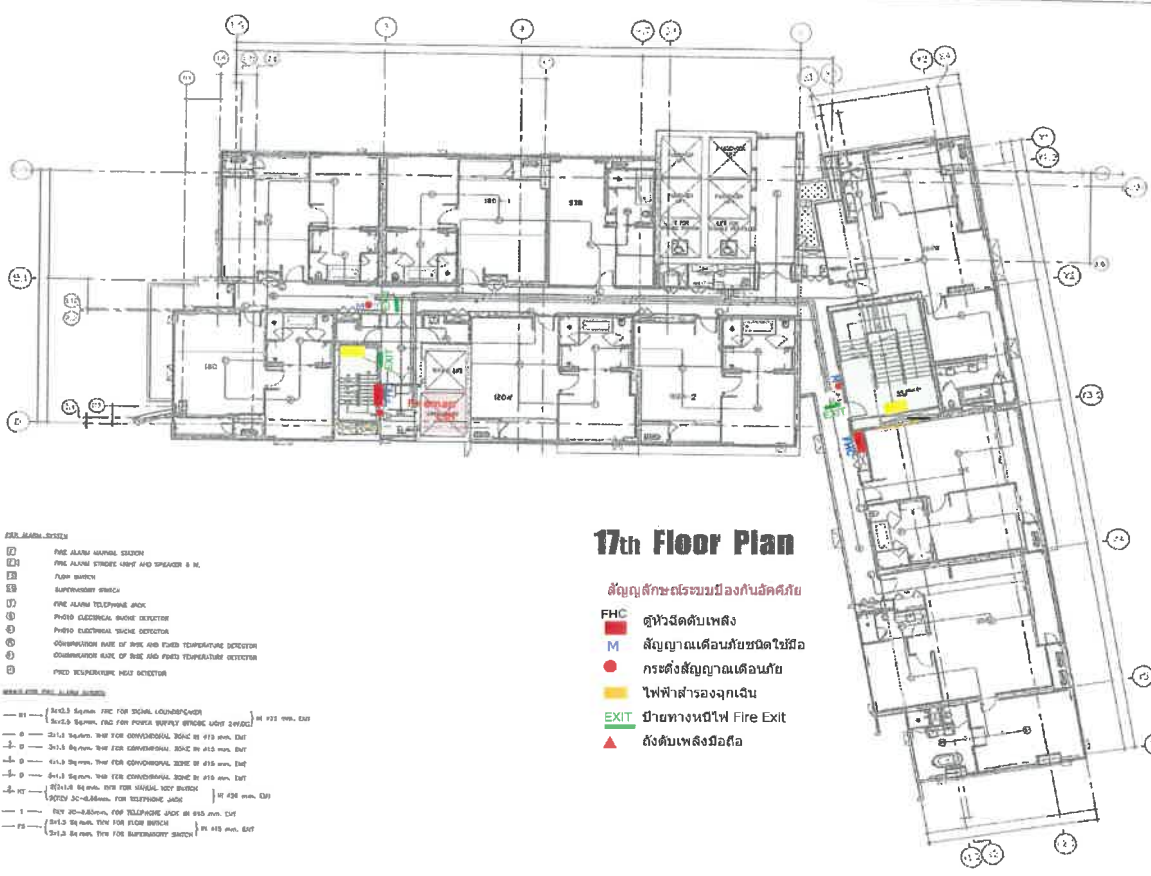


AS BUILT DRAWING













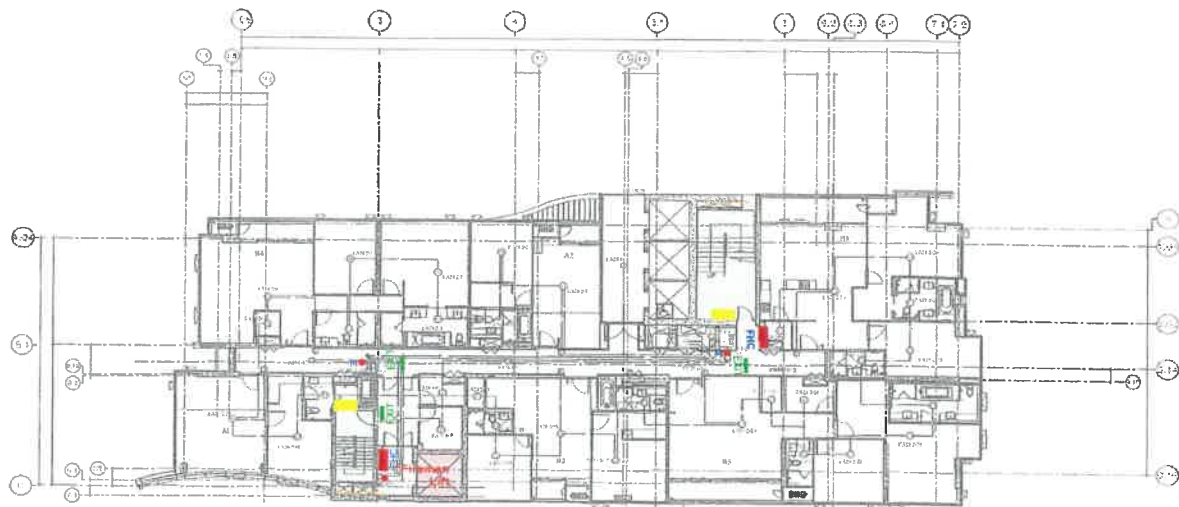

## 24<sup>th</sup>-25<sup>th</sup> Floor Plan

สัญลักษณ์ระบบป้องกันอัคคีภัย

- FHC ตู้ควบคุมดับเพลิง
- M สัญญาณเตือนภัยชนิดใช้มือ
- กระดิ่งสัญญาณเตือนภัย
- ไฟฟ้าสำรองฉุกเฉิน
- EXIT ทางหนีไฟ Fire Exit
- ▲ ถังดับเพลิงมือถือ


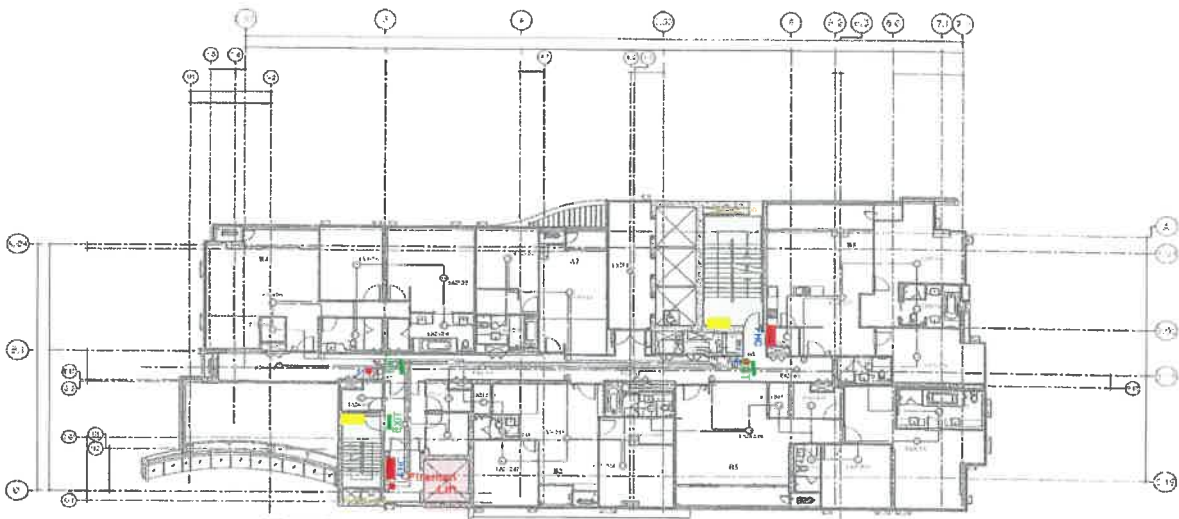

## 26<sup>th</sup> Floor Plan

สัญลักษณ์ระบบป้องกันอัคคีภัย

- FHC ตู้ควบคุมดับเพลิง
- M สัญญาณเตือนภัยชนิดใช้มือ
- กระดิ่งสัญญาณเตือนภัย
- ไฟฟ้าสำรองฉุกเฉิน
- EXIT ทางหนีไฟ Fire Exit
- ▲ ถังดับเพลิงมือถือ


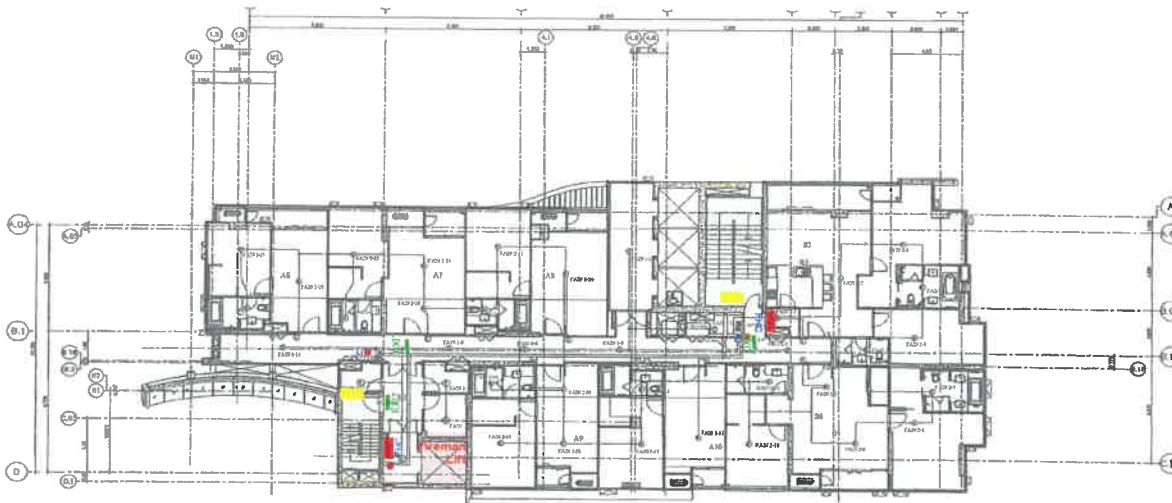

## 29th Floor Plan

สัญลักษณ์ระบบป้องกันอัคคีภัย

- FHC ตู้หัวฉีดดับเพลิง
- M สัญญาณเตือนภัยชนิดไซริ่ง
- กระดิ่งสัญญาณเตือนภัย
- ไฟฟ้าสำรองฉุกเฉิน
- EXIT ป้ายทางหนีไฟ Fire Exit
- ▲ ดังดับเพลิงมือถือ

**THE CHANGAL ENGINEERING**  
บริษัท ช่างเอก วิศวกรรม จำกัด


ผู้ควบคุม: วิศวกรสถาปัตย์  
ผู้ควบคุม: วิศวกรโยธา  
ผู้ควบคุม: วิศวกรเครื่องกล  
ผู้ควบคุม: วิศวกรไฟฟ้า

AS BUILT DRAWING  
APPROVAL

DATE: 20/05/2019  
BY: 20/05/2019

29th FLOOR PLAN

DATE: 20/05/2019  
BY: 20/05/2019

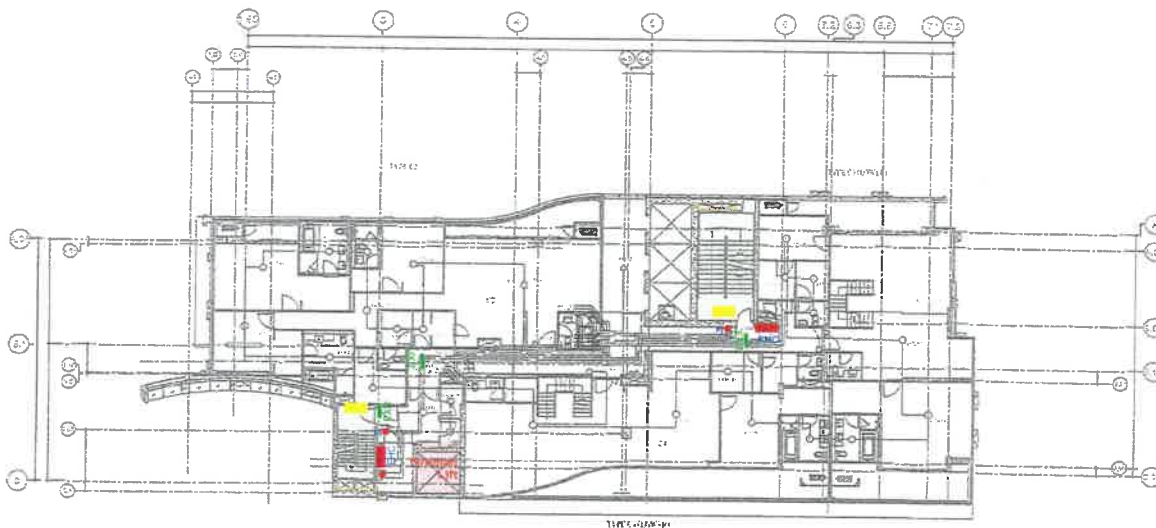

## 30th Floor Plan

สัญลักษณ์ระบบป้องกันอัคคีภัย

- FHC ตู้หัวฉีดดับเพลิง
- M สัญญาณเตือนภัยชนิดไซริ่ง
- กระดิ่งสัญญาณเตือนภัย
- ไฟฟ้าสำรองฉุกเฉิน
- EXIT ป้ายทางหนีไฟ Fire Exit
- ▲ ดังดับเพลิงมือถือ

**THE CHANGAL ENGINEERING**  
บริษัท ช่างเอก วิศวกรรม จำกัด

ผู้ควบคุม: วิศวกรสถาปัตย์  
ผู้ควบคุม: วิศวกรโยธา  
ผู้ควบคุม: วิศวกรเครื่องกล  
ผู้ควบคุม: วิศวกรไฟฟ้า


AS BUILT DRAWING  
APPROVAL

DATE: 20/05/2019  
BY: 20/05/2019

30th FLOOR PLAN

DATE: 20/05/2019  
BY: 20/05/2019



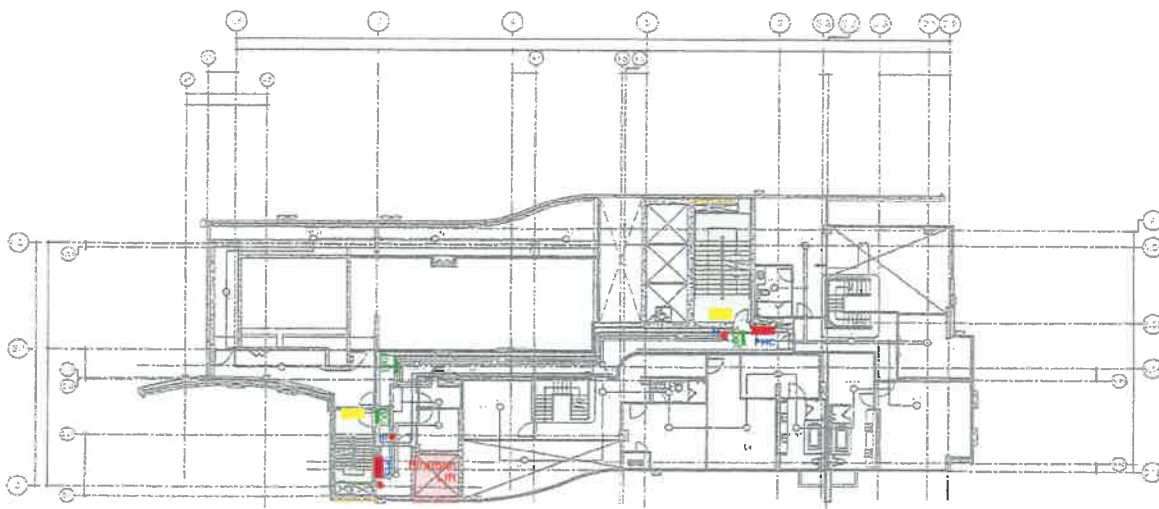

### 31th Floor Plan

### สัญญาลักษณะ ๓ ระบบป้องกันอัคคีภัย

**FHC** **ตู้หัวฉีดดับเพลิง**


**M** สัญญาณเตือนภัยชนิดใหม่

- กระตั้งสัญญาณเดือนกัย

**ไฟฟ้าสำรองฉุกเฉิน**

**EXIT** 1 ทางหนีไฟ Fire Exit

▲ **ถังดับเพลิงมือถือ**

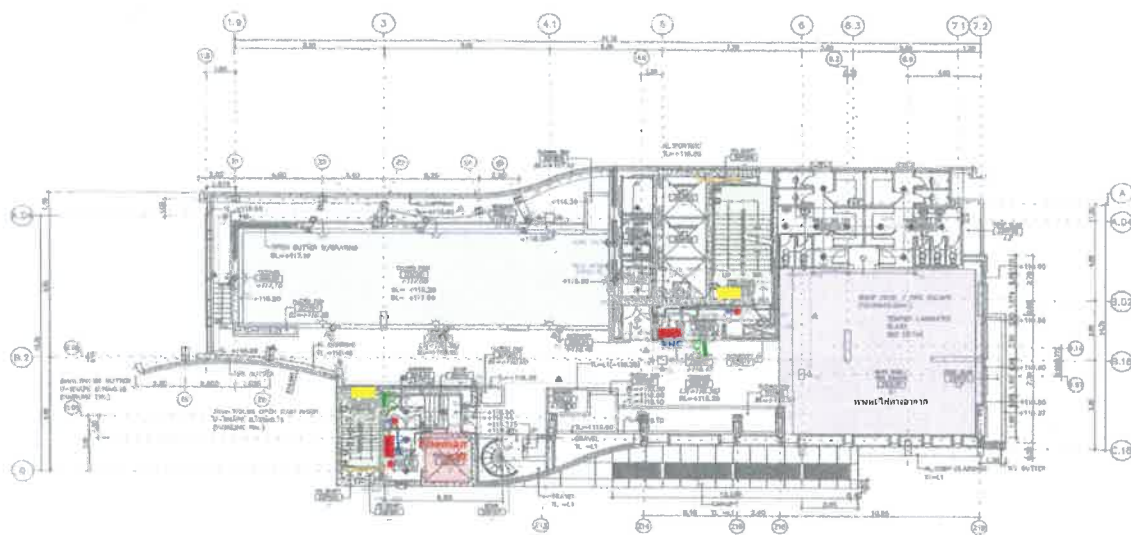

### 32th Floor Plan


[illegible]







#### ELEVATION 4

70 44

**ภาคผนวก ข4**

**เอกสารประสานงานการทำความเข้าใจกับสถานทูตใกล้เคียง**

---





ORIENTAL  
RESIDENCE  
BANGKOK

SAFFRON  
COLLECTION

วันที่ 18 เดือน กันยายน พ.ศ. 2566

เรื่อง แจ้งกำหนดการฝึกซ้อมอพยพหนีไฟประจำปี 2566  
เรียน ผู้จัดการอาคาร All Season Place

เนื่องด้วยทางโรงแรม โอเรียนเต็ล เรสซิเดนซ์ กรุงเทพฯ กำหนดให้มีการฝึกซ้อมอพยพหนีไฟประจำปี 2566 ขึ้น ภายในโรงแรม ในวันที่อังคารที่ 26 กันยายน 2566 ระหว่างเวลา 14:00 - 16:00 น. ซึ่งในการฝึกซ้อมดังกล่าวจะมีการยกปล่อยถังสัญญาณแจ้งเหตุเพลิงไหม้ เพื่อให้พนักงานอพยพออกจากตัวอาคาร เพื่อมารวมกันบริเวณจุดรวมพล บริเวณด้านหน้าของโรงแรม

จึงเรียนมาเพื่อทราบ และขออภัยในความไม่สะดวกมา ณ โอกาสนี้ หากมีข้อสงสัยประการใด กรุณาติดต่อที่ ฝ่ายรักษาความปลอดภัย หมายเลขโทรศัพท์ 02-125-9055



ขอแสดงความนับถือ

ผู้จัดการฝ่ายรักษาความปลอดภัย

ติดต่อฝ่ายรักษาความปลอดภัย

โทรศัพท์ 02-125-9000 ต่อ 9055

โทรสาร 02-125-9111



ORIENTAL  
RESIDENCE  
BANGKOK

SAFFRON  
COLLECTION

วันที่ 18 เดือน กันยายน พ.ศ. 2566

เรื่อง แจ้งกำหนดการฝึกซ้อมอพยพหนีไฟประจำปี 2566  
เรียน ผู้จัดการอาคาร GPF Withayu Tower

เนื่องด้วยทางโรงแรม โอเรียนเต็ล เรสซิเดนซ์ กรุงเทพฯ กำหนดให้มีการฝึกซ้อมอพยพหนีไฟประจำปี 2566 ขึ้น ภายในโรงแรม ในวันที่อังคารที่ 26 กันยายน 2566 ระหว่างเวลา 14:00 - 16:00 น. ซึ่งในการฝึกซ้อมดังกล่าวจะมีการยกปล่อยถังสัญญาณแจ้งเหตุเพลิงไหม้ เพื่อให้พนักงานอพยพออกจากตัวอาคาร เพื่อมารวมกันบริเวณจุดรวมพล บริเวณด้านหน้าของโรงแรม

จึงเรียนมาเพื่อทราบ และขออภัยในความไม่สะดวกมา ณ โอกาสนี้ หากมีข้อสงสัยประการใด กรุณาติดต่อที่ ฝ่ายรักษาความปลอดภัย หมายเลขโทรศัพท์ 02-125-9055



ขอแสดงความนับถือ

ผู้จัดการฝ่ายรักษาความปลอดภัย

ติดต่อฝ่ายรักษาความปลอดภัย

โทรศัพท์ 02-125-9000 ต่อ 9055

โทรสาร 02-125-9111



ORIENTAL  
RESIDENCE  
BANGKOK

SAFFRON  
COLLECTION

วันที่ 18 เดือน กันยายน พ.ศ. 2566

เรื่อง แจ้งกำหนดการฝึกซ้อมอพยพหนีไฟประจำปี 2566  
เรียน ผู้จัดการร้านอาหารข้าว

เนื่องด้วยทางโรงแรม โอเรียนเต็ล เรสซิเดนซ์ กรุงเทพมหานคร กำหนดให้มีการฝึกซ้อมอพยพหนีไฟประจำปี 2566 ขึ้น ภายใน โรงแรม ในวันอังคารที่ 26 กันยายน 2566 ระหว่างเวลา 14:00 - 16:00 น. ซึ่งในการฝึกซ้อมดังกล่าวจะมีการทดสอบการปล่อยถังแรงดันสูงเหตุเพลิงไหม้ เพื่อให้พนักงานอพยพออกจากตัวอาคาร เพื่อมารวมกันบริเวณจุดรวมพล บริเวณด้านหน้าของโรงแรม

จึงเรียนมาเพื่อทราบ และขออภัยในความไม่สะดวกมา ณ โอกาสนี้ หากมีข้อสงสัยประการใด กรุณาติดต่อที่ ฝ่ายรักษาความปลอดภัย หมายเลขโทรศัพท์ 02-125-9055



ติดต่อฝ่ายรักษาความปลอดภัย  
โทรศัพท์ 02-125-9000 ต่อ 9055  
โทรสาร 02-125-9111



ORIENTAL  
RESIDENCE  
BANGKOK

SAFFRON  
COLLECTION

วันที่ 18 เดือน กันยายน พ.ศ. 2566

เรื่อง แจ้งกำหนดการฝึกซ้อมอพยพหนีไฟประจำปี 2566  
เรียน สถานทูตเนเธอร์แลนด์

เนื่องด้วยทางโรงแรม โอเรียนเต็ล เรสซิเดนซ์ กรุงเทพมหานคร กำหนดให้มีการฝึกซ้อมอพยพหนีไฟประจำปี 2566 ขึ้น ภายใน โรงแรม ในวันอังคารที่ 26 กันยายน 2566 ระหว่างเวลา 14:00 - 16:00 น. ซึ่งในการฝึกซ้อมดังกล่าวจะมีการทดสอบการปล่อยถังแรงดันสูงเหตุเพลิงไหม้ เพื่อให้พนักงานอพยพออกจากตัวอาคาร เพื่อมารวมกันบริเวณจุดรวมพล บริเวณด้านหน้าของโรงแรม

จึงเรียนมาเพื่อทราบ และขออภัยในความไม่สะดวกมา ณ โอกาสนี้ หากมีข้อสงสัยประการใด กรุณาติดต่อที่ ฝ่ายรักษาความปลอดภัย หมายเลขโทรศัพท์ 02-125-9055



ผู้จัดการฝ่ายรักษาความปลอดภัย

ติดต่อฝ่ายรักษาความปลอดภัย  
โทรศัพท์ 02-125-9000 ต่อ 9055  
โทรสาร 02-125-9111





ORIENTAL  
RESIDENCE  
BANGKOK

SAFFRON  
COLLECTION

วันที่ 18 เดือน กันยายน พ.ศ. 2566

เรื่อง แจ้งกำหนดการฝึกซ้อมอพยพหนีไฟประจำปี 2566  
เรียน สถานทูตสหรัฐอเมริกา

เนื่องด้วยทางโรงแรมโอเรียนเต็ล เรสซิเดนซ์ กรุงเทพมหานคร กำหนดให้มีการฝึกซ้อมอพยพหนีไฟ ประจำปี 2566 ขึ้น ภายในโรงแรม ในวันอังคารที่ 26 กันยายน 2566 ระหว่างเวลา 14:00 - 16:00 น. ซึ่งในการฝึกซ้อมดังกล่าวจะมีการปลดปล่อยถังสัญญาณแจ้งเหตุเพลิงไหม้ เพื่อให้พนักงานอพยพออกจากตัวอาคาร เพื่อมารวมกันบริเวณจุดรวมพล บริเวณด้านหน้าของโรงแรม

จึงเรียนมาเพื่อทราบ และขออภัยในความไม่สะดวกมา ณ โอกาสนี้ หากมีข้อสงสัยประการใด กรุณาติดต่อเจ้าหน้าที่ฝ่ายรักษาความปลอดภัย หมายเลขโทรศัพท์ 02-125-9055



ผู้แทนฝ่ายรักษาความปลอดภัย

ติดต่อฝ่ายรักษาความปลอดภัย  
โทรศัพท์ 02-125-9000 ต่อ 9055  
โทรสาร 02-125-9111



ORIENTAL  
RESIDENCE  
BANGKOK


SAFFRON  
COLLECTION

วันที่ 18 เดือน กันยายน พ.ศ. 2566

เรื่อง แจ้งกำหนดการฝึกซ้อมอพยพหนีไฟประจำปี 2566  

เนื่องด้วยทางโรงแรมโอเรียนเต็ล เรสซิเดนซ์ กรุงเทพมหานคร กำหนดให้มีการฝึกซ้อมอพยพหนีไฟ ประจำปี 2566 ขึ้น ภายในโรงแรม ในวันอังคารที่ 26 กันยายน 2566 ระหว่างเวลา 14:00 - 16:00 น. ซึ่งในการฝึกซ้อมดังกล่าวจะมีการปลดปล่อยถังสัญญาณแจ้งเหตุเพลิงไหม้ เพื่อให้พนักงานอพยพออกจากตัวอาคาร เพื่อมารวมกันบริเวณจุดรวมพล บริเวณด้านหน้าของโรงแรม

จึงเรียนมาเพื่อทราบ และขออภัยในความไม่สะดวกมา ณ โอกาสนี้ หากมีข้อสงสัยประการใด กรุณาติดต่อเจ้าหน้าที่ฝ่ายรักษาความปลอดภัย หมายเลขโทรศัพท์ 02-125-9055



(ณัฐนันท์ จันทร์แดง)  
ผู้จัดการฝ่ายรักษาความปลอดภัย

ติดต่อฝ่ายรักษาความปลอดภัย  
โทรศัพท์ 02-125-9000 ต่อ 9055  
โทรสาร 02-125-9111



ORIENTAL  
RESIDENCE  
BANGKOK

SAFFRON  
COLLECTION

วันที่ 18 เดือน กันยายน พ.ศ. 2566


จึงเรียนมาเพื่อทราบ และขออภัยในความไม่สะดวกมา ณ โอกาสนี้ หากมีข้อสงสัยประการใด กรุณาติดต่อมาที่ ฝ่ายรักษาความปลอดภัย หมายเลขโทรศัพท์ 02-125-9055



ผู้แสดงความนับถือ



ผู้จัดการฝ่ายรักษาความปลอดภัย

ติดต่อฝ่ายรักษาความปลอดภัย  
โทรศัพท์ 02-125-9000 ต่อ 9055  
โทรสาร 02-125-9111

จดหมายตอบรับ การขออพยพหนีไฟประจำปี พ.ศ. 2566	
ในวันอังคารที่ 26 กันยายน พ.ศ. 2566	
อาคาร-สถานที่	ผู้รับ
1. Embassy of U.S.	[REDACTED]
2. Embassy of the Netherlands	
3. สถานีตำรวจนครบาลอุ่มพิน	
4. อาคาร 208 ไวร้เลส	
5. อาคาร จีเอฟ วิกู ทาวเวอร์	
6. อาคาร ออลซีซั่นส์เพลส	
7. สมาคมอุตสาหกรรมก่อสร้างไทย (TCA)	
8. ร้านอาหารข้าว (Khao)	

ขอสงวน  
ลิขสิทธิ์