

ภาคผนวกที่ 2-5
เอกสารตรวจเช็คสระว่ายน้ำประจำวัน

ใบบันทึกการตรวจเช็คสระว่ายน้ำประจำวัน

QPM

บันทึกการตรวจเช็คประจำเดือน : ๖.๖.๖๒

ชื่อหน่วยงาน : วิทยาลัย ๓๐๖ รัชดา - กรุงเทพฯ รหัสหน่วยงาน.....

ระบบที่ตรวจเช็ค : ระบบสระว่ายน้ำ

วัน/เดือน/ปี	เวลา	ผู้ตรวจ	สถานะภายในห้องระบบ				สถานะสระว่ายน้ำ					
			ปกติ	ผิดปกติ	ล้างถังกรอง	หมายเหตุ	ค่า pH	ค่า Cl	เติมคลอรีน/เกลือ	ดูดสระ	คลอรีน/เกลือเหลือ	หมายเหตุ
17	13.๐๐		✓		✓	ปกติ	7.2	1.5		✓		
18	06.๐๐		✓			ปกติ	7.2	1.5				
19	13.๐๐		✓		✓	ปกติ	7.2	1.5		✓		
20	06.๐๐		✓			ปกติ	7.2	1.5				
21	06.๐๐		✓			ปกติ	7.2	1.5				
22	13.๐๐		✓		✓	ปกติ	7.2	1.5		✓		
23	06.๐๐					ปกติ	7.2	1.5				
24	13.๐๐		✓		✓	ปกติ	7.2	1.5		✓		
25	06.๐๐		✓			ปกติ	7.2	1.5				
26	13.๐๐		✓		✓	ปกติ	7.2	1.5		✓		
27	06.๐๐		✓			ปกติ	7.2	1.5				
28	13.๐๐		✓		✓	ปกติ	7.2	1.5	ใกล้ 5	✓		
29	06.๐๐		✓			ปกติ	7.2	1.5				
30	06.๐๐		✓			ปกติ	7.2	1.5		✓		
31	13.๐๐		✓		✓	ปกติ	7.2	1.5		✓		

QPM

ชื่อหน่วยงาน : วิศวะ ดม รัตน - หะพร: รหัสหน่วยงาน.....

วัน/เดือน/ปี	เวลา	ผู้ตรวจ	สถานะภายในห้องระบบ				สถานะสรวายน้ำ					หมายเหตุ
			ปกติ	ผิดปกติ	ล้างถังกรอง	หมายเหตุ	ค่า pH	ค่า Cl	เต็ม คลองขึ้น/ปกติ	จุดสระ	คลองขึ้น/ เกลือเหลือ	
1	13.00		✓		✓	ปกติ	7.2	1.5		✓		
2	06.00		✓			ปกติ	7.2	1.5				
3	13.00		✓		✓	ปกติ	7.2	1.5		✓		
4	06.00		✓			ปกติ	7.2	1.5				
5	13.00		✓		✓	ปกติ	7.2	1.5		✓		
6	06.00		✓			ปกติ	7.2	1.5		✓		
7	06.00		✓			ปกติ	7.2	1.5				
8	13.00		✓		✓	ปกติ	7.2	1.5		✓		
9	06.00		✓			ปกติ	7.2	1.5				
10	13.00		✓		✓	ปกติ	7.2	1.5		✓		
11	06.00		✓			ปกติ	7.2	1.5				
12	13.00		✓		✓	ปกติ	7.2	1.5		✓		
13	06.00		✓			ปกติ	7.2	1.5		✓		
14	06.00		✓			ปกติ	7.2	1.5				
15	13.00		✓		✓	ปกติ	7.2	1.5		✓		
16	06.00		✓			ปกติ	7.2	1.5				

ใบบันทึกการตรวจเช็คสระว่ายน้ำประจำวัน

QPM

บันทึกการตรวจเช็คประจำเดือน : 5. 10. 6. 7.

ชื่อหน่วยงาน : กิ่งฯ ๓๐๖ - ไร่ ๖๓ - ไร่ ๖๓ : รหัสหน่วยงาน.....

ระบบที่ตรวจเช็ค : ระบบสระว่ายน้ำ

วัน/เดือน/ปี	เวลา	ผู้ตรวจ	สถานะภายในห้องระบบ				สถานะสระว่ายน้ำ					หมายเหตุ
			ปกติ	ผิดปกติ	ล้างถังกรอง	หมายเหตุ	ค่า pH	ค่า Cl	เดิม	คลอรีน/เกลือ	เกลือเหลือ	
17	13.๐๐		✓		✓	ปกติ	7.2	1.5		✓		
18	๐6.๐๐		✓			ปกติ	7.2	1.5				
19	13.๐๐		✓		✓	ปกติ	7.2	1.5		✓		
20	๐6.๐๐		✓			ปกติ	7.2	1.5				
21	๐6.๐๐		✓			ปกติ	7.2	1.5				
22	13.๐๐		✓		✓	ปกติ	7.2	1.5		✓		
23	๐6.๐๐					ปกติ	7.2	1.5				
24	13.๐๐		✓		✓	ปกติ	7.2	1.5		✓		
25	๐6.๐๐		✓			ปกติ	7.2	1.5				
26	13.๐๐		✓		✓	ปกติ	7.2	1.5		✓		
27	๐6.๐๐		✓			ปกติ	7.2	1.5				
28	13.๐๐		✓		✓	ปกติ	7.2	1.5	1.5	✓		
29	๐6.๐๐		✓			ปกติ	7.2	1.5				
30	๐6.๐๐		✓			ปกติ	7.2	1.5		✓		
31	13.๐๐		✓		✓	ปกติ	7.2	1.5		✓		

ใบบันทึกการตรวจเช็คสระว่ายน้ำประจำวัน



บันทึกการตรวจเช็คประจำวัน : 02/01/2562

ชื่อหน่วยงาน : วิส. ๑๒๖ - ๑๕๑ - ๑๕๑ - รหัสหน่วยงาน :

ระบบที่ตรวจเช็ค : ระบบสระว่ายน้ำ

วันเดือนปี	เวลา	ผู้ตรวจ	สถานะภายในห้องระบบ				สถานะสระว่ายน้ำ					หมายเหตุ
			ปกติ	ผิดปกติ	ล้างถังกรอง	หมายเหตุ	ค่า pH	ค่า Cl	เดิม คลอรีน/เกลือ	อุตสาหกรรม	คลอรีน/เกลือเหลือ	
1	13.๐๐		✓		✓	ปกติ	7.2	1.5		✓		
2	06.๐๐		✓			ปกติ	7.2	1.5				
3	13.๐๐		✓		✓	ปกติ	7.2	1.5		✓		
4	06.๐๐		✓			ปกติ	7.2	1.5				
5	13.๐๐		✓		✓	ปกติ	7.2	1.5		✓		
6	06.๐๐		✓			ปกติ	7.2	1.5		✓		
7	06.๐๐		✓			ปกติ	7.2	1.5				
8	13.๐๐		✓		✓	ปกติ	7.2	1.5		✓		
9	06.๐๐		✓			ปกติ	7.2	1.5				
10	13.๐๐		✓		✓	ปกติ	7.2	1.5		✓		
11	06.๐๐		✓			ปกติ	7.2	1.5				
12	13.๐๐		✓		✓	ปกติ	7.2	1.5		✓		
13	06.๐๐		✓			ปกติ	7.2	1.5		✓		
14	06.๐๐		✓			ปกติ	7.2	1.5				
15	13.๐๐		✓		✓	ปกติ	7.2	1.5		✓		
16	06.๐๐		✓			ปกติ	7.2	1.5				

ใบบันทึกการตรวจเช็คสระว่ายน้ำประจำวัน

QPM

บันทึกการตรวจเช็คประจำวัน : 62.....

ชื่อหน่วยงาน : วิทยาลัย ๓๐๖ - ๕๖๓ - กว.พร. รหัสหน่วยงาน.....

ระบบที่ตรวจเช็ค : ระบบสระว่ายน้ำ

วันเดือนปี	เวลา	ผู้ตรวจ	สถานะภายในห้องระบบ				สถานะสระว่ายน้ำ					หมายเหตุ
			ปกติ	ผิดปกติ	ล้างถังกรอง	หมายเหตุ	ค่า pH	ค่า Cl	เดิม คลอรีน/เกลือ	จุดสระ	คลอรีน/ เกลือเหลือ	
17	13.๐๐		✓		✓	ปกติ	7.2	1.5		✓		
18	06.๐๐		✓			ปกติ	7.2	1.5				
19	13.๐๐		✓		✓	ปกติ	7.2	1.5		✓		
20	06.๐๐		✓			ปกติ	7.2	1.5				
21	06.๐๐		✓			ปกติ	7.2	1.5				
22	13.๐๐		✓		✓	ปกติ	7.2	1.5		✓		
23	06.๐๐					ปกติ	7.2	1.5				
24	13.๐๐		✓		✓	ปกติ	7.2	1.5		✓		
25	06.๐๐		✓			ปกติ	7.2	1.5				
26	13.๐๐		✓		✓	ปกติ	7.2	1.5		✓		
27	06.๐๐		✓			ปกติ	7.2	1.5				
28	13.๐๐		✓		✓	ปกติ	7.2	1.5	10 ลิ้ง 5	✓		
29	06.๐๐		✓			ปกติ	7.2	1.5				
30	06.๐๐		✓			ปกติ	7.2	1.5		✓		

ใบบันทึกการตรวจเช็คสระว่ายน้ำประจำวัน



บันทึกการตรวจเช็คประจำเดือน : ๓๐.๑๐.๖๒.....

ชื่อหน่วยงาน : ๖๕๖ ด.๒๒.๖๕๓ - ๓๖.๕๕..... รหัสหน่วยงาน.....

ระบบที่ตรวจเช็ค : ระบบสระว่ายน้ำ

วัน/เดือน/ปี	เวลา	ผู้ตรวจ	สถานะภายในห้องระบบ				สถานะสระว่ายน้ำ					หมายเหตุ
			ปกติ	ผิดปกติ	ล้างถังกรอง	หมายเหตุ	ค่า pH	ค่า Cl	เคมีคลอรีน/เกลือ	ดูดสระ	คลอรีน/เกลือเหลือ	
1	13.๐๐		✓		✓	ปกติ	7.2	1.5		✓		
2	๐6.๐๐		✓			ปกติ	7.2	1.5				
3	13.๐๐		✓		✓	ปกติ	7.2	1.5		✓		
4	๐6.๐๐		✓			ปกติ	7.2	1.5				
5	13.๐๐		✓		✓	ปกติ	7.2	1.5		✓		
6	๐6.๐๐		✓			ปกติ	7.2	1.5		✓		
7	๐6.๐๐		✓			ปกติ	7.2	1.5				
8	13.๐๐		✓		✓	ปกติ	7.2	1.5		✓		
9	๐6.๐๐		✓			ปกติ	7.2	1.5				
10	13.๐๐		✓		✓	ปกติ	7.2	1.5		✓		
11	๐6.๐๐		✓			ปกติ	7.2	1.5				
12	13.๐๐		✓		✓	ปกติ	7.2	1.5		✓		
13	๐6.๐๐		✓			ปกติ	7.2	1.5		✓		
14	๐6.๐๐		✓			ปกติ	7.2	1.5				
15	13.๐๐		✓		✓	ปกติ	7.2	1.5		✓		
16	๐6.๐๐		✓			ปกติ	7.2	1.5				

ใบบันทึกการตรวจเช็คสระว่ายน้ำประจำวัน



บันทึกการตรวจเช็คประจำเดือน : ๓๐.๖.๖๒

ชื่อหน่วยงาน : วิทยาลัย ๑๐๖ รัชดา - ห้วยขวาง รหัสหน่วยงาน.....

ระบบที่ตรวจเช็ค : ระบบสระว่ายน้ำ

วันเดือนปี	เวลา	ผู้ตรวจ	สถานะภายในห้องระบบ				สถานะสระว่ายน้ำ					หมายเหตุ
			ปกติ	ผิดปกติ	ล้างถังกรอง	หมายเหตุ	pH	ค่า Cl	เดิม คลอรีน/เกลือ	ดูอิสระ	คลอรีน/ เกลือเหลือ	
17	13.๐๐		✓		✓	ปกติ	7.2	1.5		✓		
18	๐6.๐๐		✓			ปกติ	7.2	1.5				
19	13.๐๐		✓		✓	ปกติ	7.2	1.5		✓		
20	๐6.๐๐		✓			ปกติ	7.2	1.5				
21	๐6.๐๐		✓			ปกติ	7.2	1.5				
22	13.๐๐		✓		✓	ปกติ	7.2	1.5		✓		
23	๐6.๐๐					ปกติ	7.2	1.5				
24	13.๐๐		✓		✓	ปกติ	7.2	1.5		✓		
25	๐6.๐๐		✓			ปกติ	7.2	1.5				
26	13.๐๐		✓		✓	ปกติ	7.2	1.5		✓		
27	๐6.๐๐		✓			ปกติ	7.2	1.5				
28	13.๐๐		✓		✓	ปกติ	7.2	1.5	10ลิ้ง 5	✓		
29	๐6.๐๐		✓			ปกติ	7.2	1.5				
30	๐6.๐๐		✓			ปกติ	7.2	1.5		✓		
31	13.๐๐		✓		✓	ปกติ	7.2	1.5		✓		

ใบบันทึกการตรวจเช็คสระว่ายน้ำประจำวัน

QPM

บันทึกการตรวจเช็คประจำเดือน : 11/8/64

ชื่อหน่วยงาน : กิจการ ๑๐๖ - รัชดา - หจก. รหัสหน่วยงาน.....

ระบบที่ตรวจเช็ค : ระบบสระว่ายน้ำ

วันเดือนปี	เวลา	ผู้ตรวจ	สถานะภายในห้องระบบ				สถานะสระว่ายน้ำ					หมายเหตุ
			ปกติ	ผิดปกติ	ค้างกึ่ง กรอง	หมายเหตุ	ค่า pH	ค่า Cl	เดิม คลอรีน/ฟอสฟอรัส	จุดสระ	คลอรีน/ เกลือเหลือ	
1	13.๐๐		✓		✓	ปกติ	7.2	1.5		✓		
2	๐6.๐๐		✓			ปกติ	7.2	1.5				
3	13.๐๐		✓		✓	ปกติ	7.2	1.5		✓		
4	๐6.๐๐		✓			ปกติ	7.2	1.5				
5	13.๐๐		✓		✓	ปกติ	7.2	1.5		✓		
6	๐6.๐๐		✓			ปกติ	7.2	1.5		✓		
7	๐6.๐๐		✓			ปกติ	7.2	1.5				
8	13.๐๐		✓		✓	ปกติ	7.2	1.5		✓		
9	๐6.๐๐		✓			ปกติ	7.2	1.5				
10	13.๐๐		✓		✓	ปกติ	7.2	1.5		✓		
11	๐6.๐๐		✓			ปกติ	7.2	1.5				
12	13.๐๐		✓		✓	ปกติ	7.2	1.5		✓		
13	๐6.๐๐		✓			ปกติ	7.2	1.5		✓		
14	๐6.๐๐		✓			ปกติ	7.2	1.5				
15	13.๐๐		✓		✓	ปกติ	7.2	1.5		✓		
16	๐6.๐๐		✓			ปกติ	7.2	1.5				

ใบบันทึกการตรวจเช็คสระว่ายน้ำประจำวัน

QPM

บันทึกการตรวจเช็คประจำเดือน :พ.ย. ๖๖.....

ชื่อหน่วยงาน : บริษัท ๓๐๖ - ๕๖๓ - ๗๗๗ : รหัสหน่วยงาน.....

ระบบที่ตรวจเช็ค : ระบบสระว่ายน้ำ

วัน/เดือน/ปี	เวลา	ผู้ตรวจ	สถานะภายในห้องระบบ				สถานะสระว่ายน้ำ					หมายเหตุ
			ปกติ	ผิดปกติ	ล้างถังกรอง	หมายเหตุ	ค่า pH	ค่า Cl	เติมคลอรีน/เกลือ	จุดสระ	คลอรีน/เกลือเหลือ	
17	13.๐๐		✓		✓	ปกติ	7.2	1.5		✓		
18	06.๐๐		✓			ปกติ	7.2	1.5				
19	13.๐๐		✓		✓	ปกติ	7.2	1.5		✓		
20	06.๐๐		✓			ปกติ	7.2	1.5				
21	06.๐๐		✓			ปกติ	7.2	1.5				
22	13.๐๐		✓		✓	ปกติ	7.2	1.5		✓		
23	06.๐๐					ปกติ	7.2	1.5				
24	13.๐๐		✓		✓	ปกติ	7.2	1.5		✓		
25	06.๐๐		✓			ปกติ	7.2	1.5				
26	13.๐๐		✓		✓	ปกติ	7.2	1.5		✓		
27	06.๐๐		✓			ปกติ	7.2	1.5				
28	13.๐๐		✓		✓	ปกติ	7.2	1.5	ใกล้ 5	✓		
29	06.๐๐		✓			ปกติ	7.2	1.5				
30	06.๐๐		✓			ปกติ	7.2	1.5		✓		

QPM

ชื่อหน่วยงาน : วิศวะ ๑๓๖ รัตน - หิ.พร. รหัสหน่วยงาน.....

ระบบที่ตรวจเช็ค : ระบบสระว่ายนํ้า

บริษัท ควอลิตี้ พรอพเพอร์ตี้ แมเนจเม้นท์ จำกัด
QUALITY PROPERTY MANAGEMENT CO.,LTD | 145/285 อาคารราชมินิเพล็กซ์ 46 ชั้น 46 ซอยลาดพร้าว 46 กรุงเทพฯ 10900 | 66 (0) 29303418 66 (0) 20396006
165/285 Sarinplace, Sol Ratchadaploek 46, Ladysro, Chaluchak, Bangkok 10900 | mail : info@qpm.co.th

WI-ENO-002/7 (Rev.02) [01-09-66] F002

ใบบันทึกการตรวจเช็คสระว่ายน้ำประจำวัน



บันทึกการตรวจเช็คประจำเดือน : ๕.๑.๖๒

ชื่อหน่วยงาน : วิทยาลัย ๓๐๖ รัชดา - ห้างวัง : รหัสหน่วยงาน :

ระบบที่ตรวจเช็ค : ระบบสระว่ายน้ำ

วันเดือนปี	เวลา	ผู้ตรวจ	สถานะภายในห้องระบบ				สถานะสระว่ายน้ำ					หมายเหตุ
			ปกติ	ผิดปกติ	ล้างถังกรอง	หมายเหตุ	ค่า pH	ค่า Cl	เดิม	คลอรีน/เกลือ	เกลือเหลือ	
17	13.๐๐		✓		✓	ปกติ	7.2	1.5		✓		
18	๐6.๐๐		✓			ปกติ	7.2	1.5				
19	13.๐๐		✓		✓	ปกติ	7.2	1.5		✓		
20	๐6.๐๐		✓			ปกติ	7.2	1.5				
21	๐6.๐๐		✓			ปกติ	7.2	1.5				
22	13.๐๐		✓		✓	ปกติ	7.2	1.5		✓		
23	๐6.๐๐					ปกติ	7.2	1.5				
24	13.๐๐		✓		✓	ปกติ	7.2	1.5		✓		
25	๐6.๐๐		✓			ปกติ	7.2	1.5				
26	13.๐๐		✓		✓	ปกติ	7.2	1.5		✓		
27	๐6.๐๐		✓			ปกติ	7.2	1.5				
28	13.๐๐		✓		✓	ปกติ	7.2	1.5	เกลือ 5	✓		
29	๐6.๐๐		✓			ปกติ	7.2	1.5				
30	๐6.๐๐		✓			ปกติ	7.2	1.5		✓		
31	13.๐๐		✓		✓	ปกติ	7.2	1.5		✓		

ภาคผนวกที่ 2-6
เอกสารตรวจสอบไฟฟ้า Generator

ใบตรวจเช็ค GENERATOR

ลำดับ	รายการตรวจเช็ค	ผลการตรวจเช็คประจำเดือน..... 0.0. 64																														
		1	2	3	4	5	6	7	8	9	10	11	12	13	14	15	16	17	18	19	20	21	22	23	24	25	26	27	28	29	30	31
	เวลาตรวจเช็ค																															
	ENGINE																															
1	ตรวจเช็คระบบน้ำมันเชื้อเพลิง ลิตร																															
2	ตรวจเช็คระดับน้ำมันหล่อลื่น							✓																								
3	ตรวจเช็คระดับน้ำหล่อเย็น							✓																								
4	ตรวจเช็คสายพาน							✓																								
5	ตรวจเช็คสภาพ BATTERY							✓																								
6	น้ำกลั่น BATTERY							✓																								
7	ตรวจเช็คระบบ MANUAL START							✓																								
8	ตรวจเช็คสภาพเครื่องยนต์							✓																								
9	ตรวจเช็คระบบระบายความร้อน							✓																								
10	ตรวจเช็คท่ออากาศไอดี							✓																								
11	ตรวจเช็คท่ออากาศไอเสีย							✓																								
12	ตรวจเช็คอุปกรณ์แท่นเครื่องและอุปกรณ์กันสะเทือน							✓																								
13	ตรวจเช็คสภาพอุปกรณ์ที่ตู้ที่ตัวเครื่อง							✓																								
14	ตรวจเช็คสภาพอุปกรณ์ที่ตู้ที่ ATS							✓																								
	ผู้ตรวจเช็ค							0.0. 64																								

สรุปผลการตรวจเช็ค

ลงชื่อ หัวหน้าช่าง
วันที่ 31 / 1 / 64

ผู้ตรวจสอบ

ลงชื่อ ผู้จัดการบ้าน
วันที่

ผู้อนุมัติ

ใบตรวจเช็ค GENERATOR

ลำดับ	รายการตรวจเช็ค	ผลการตรวจเช็คประจำเดือน..... 5.10.62																															
		1	2	3	4	5	6	7	8	9	10	11	12	13	14	15	16	17	18	19	20	21	22	23	24	25	26	27	28	29	30	31	
	เวลาตรวจเช็ค																																
	ENGINE																✓																
1	ตรวจเช็คระบบน้ำมันเชื้อเพลิง ลิตร																																
2	ตรวจเช็คระดับน้ำมันหล่อลื่น																✓																
3	ตรวจเช็คระดับน้ำหล่อเย็น																✓																
4	ตรวจเช็คสายพาน																✓																
5	ตรวจเช็คสภาพ BATTERY																✓																
6	น้ำกลั่น BATTERY																✓																
7	ตรวจเช็คระบบ MANUAL START																✓																
8	ตรวจเช็คสภาพเครื่องยนต์																✓																
9	ตรวจเช็คระบบระบายความร้อน																✓																
10	ตรวจเช็คท่ออากาศไอดี																✓																
11	ตรวจเช็คท่ออากาศไอเสีย																✓																
12	ตรวจเช็คอุปกรณ์แท่นเครื่องและอุปกรณ์กันสะเทือน																✓																
13	ตรวจเช็คสภาพอุปกรณ์ที่ตู้ที่ตัวเครื่อง																✓																
14	ตรวจเช็คสภาพอุปกรณ์ที่ตู้ที่ ATS																✓																
	ผู้ตรวจเช็ค																ช.ค.																

สรุปผลการตรวจเช็ค

ลงชื่อ หัวหน้าช่าง
วันที่ 16/8/67

ผู้ตรวจสอบ

ลงชื่อ ผู้จัดการบ้าน
วันที่

ผู้อนุมัติ

ใบตรวจเช็ค GENERATOR

ลำดับ	รายการตรวจเช็ค	ผลการตรวจเช็คประจำเดือน..... ก.ย. 64																														
		1	2	3	4	5	6	7	8	9	10	11	12	13	14	15	16	17	18	19	20	21	22	23	24	25	26	27	28	29	30	31
	เวลาตรวจเช็ค																															
	ENGINE												✓																			
1	ตรวจเช็คระบบน้ำมันเชื้อเพลิง ลิตร																															
2	ตรวจเช็คระดับน้ำมันหล่อลื่น												✓																			
3	ตรวจเช็คระดับน้ำหล่อเย็น												✓																			
4	ตรวจเช็คสายพาน												✓																			
5	ตรวจเช็คสภาพ BATTERY												✓																			
6	น้ำกลั่น BATTERY												✓																			
7	ตรวจเช็คระบบ MANUAL START												✓																			
8	ตรวจเช็คสภาพเครื่องยนต์												✓																			
9	ตรวจเช็คระบบระบายความร้อน												✓																			
10	ตรวจเช็คท่ออากาศไอดี												✓																			
11	ตรวจเช็คท่ออากาศไอเสีย												✓																			
12	ตรวจเช็คอุปกรณ์แท่นเครื่องและอุปกรณ์กันสะเทือน												✓																			
13	ตรวจเช็คสภาพอุปกรณ์ที่ตู้ที่ตัวเครื่อง												✓																			
14	ตรวจเช็คสภาพอุปกรณ์ที่ตู้ที่ ATS												✓																			
	ผู้ตรวจเช็ค												ช.น.อ.																			

สรุปผลการตรวจเช็ค

ลงชื่อ 12/9/67 หัวหน้าช่าง
วันที่ 12. 67

ผู้ตรวจสอบ

ลงชื่อ [Signature] ผู้จัดการบ้าน
วันที่

ผู้อนุมัติ

WP-EN0-001:F068 (Rev.00) [02-10-60]

ใบตรวจเช็ค GENERATOR

ลำดับ	รายการตรวจเช็ค	ผลการตรวจเช็คประจำเดือน.....๓.๑. ๖๒.....																														
		1	2	3	4	5	6	7	8	9	10	11	12	13	14	15	16	17	18	19	20	21	22	23	24	25	26	27	28	29	30	31
	เวลาตรวจเช็ค																															
	ENGINE														✓																	
1	ตรวจเช็คระบบน้ำมันเชื้อเพลิง ลิตร																															
2	ตรวจเช็คระดับน้ำมันหล่อลื่น														✓																	
3	ตรวจเช็คระดับน้ำหล่อเย็น														✓																	
4	ตรวจเช็คสายพาน														✓																	
5	ตรวจเช็คสภาพ BATTERY														✓																	
6	น้ำกลั่น BATTERY														✓																	
7	ตรวจเช็คระบบ MANUAL START														✓																	
8	ตรวจเช็คสภาพเครื่องยนต์														✓																	
9	ตรวจเช็คระบบระบายความร้อน														✓																	
10	ตรวจเช็คท่ออากาศไอดี														✓																	
11	ตรวจเช็คท่ออากาศไอเสีย														✓																	
12	ตรวจเช็คอุปกรณ์แท่นเครื่องและอุปกรณ์กันสะเทือน														✓																	
13	ตรวจเช็คสภาพอุปกรณ์ที่ตู้ที่ตัวเครื่อง														✓																	
14	ตรวจเช็คสภาพอุปกรณ์ที่ตู้ที่ ATS														✓																	
	ผู้ตรวจเช็ค														อ.ณง																	

สรุปผลการตรวจเช็ค

ลงชื่อ หัวหน้าช่าง
วันที่ 19 / 10 / 62

ผู้ตรวจสอบ

ลงชื่อ ผู้จัดการบ้าน
วันที่

ผู้อนุมัติ

ใบตรวจเช็ค GENERATOR

ลำดับ	รายการตรวจเช็ค	ผลการตรวจเช็คประจำเดือน.....พ.ย. 67.....																														
		1	2	3	4	5	6	7	8	9	10	11	12	13	14	15	16	17	18	19	20	21	22	23	24	25	26	27	28	29	30	31
	เวลาตรวจเช็ค																															
	ENGINE																	✓														
1	ตรวจเช็คระบบน้ำมันเชื้อเพลิง ลิตร																															
2	ตรวจเช็คระดับน้ำมันหล่อลื่น																	✓														
3	ตรวจเช็คระดับน้ำหล่อเย็น																	✓														
4	ตรวจเช็คสายพาน																	✓														
5	ตรวจเช็คสภาพ BATTERY																	✓														
6	น้ำกลั่น BATTERY																	✓														
7	ตรวจเช็คระบบ MANUAL START																	✓														
8	ตรวจเช็คสภาพเครื่องยนต์																	✓														
9	ตรวจเช็คระบบระบายความร้อน																	✓														
10	ตรวจเช็คท่ออากาศไอดี																	✓														
11	ตรวจเช็คท่ออากาศไอเสีย																	✓														
12	ตรวจเช็คอุปกรณ์แท่นเครื่องและอุปกรณ์กันสะเทือน																	✓														
13	ตรวจเช็คสภาพอุปกรณ์ที่ตู้ที่ตัวเครื่อง																	✓														
14	ตรวจเช็คสภาพอุปกรณ์ที่ตู้ที่ ATS																	✓														
	ผู้ตรวจเช็ค																	เซ็น														

สรุปผลการตรวจเช็ค

ลงชื่อ 12/11/67 หัวหน้าช่าง
วันที่

ผู้ตรวจสอบ

ลงชื่อ [Signature] ผู้จัดการบ้าน
วันที่

ผู้อนุมัติ

WP-EN0-001:F068 (Rev.00) [02-10-60]

ใบตรวจเช็ค GENERATOR

ลำดับ	รายการตรวจเช็ค	ผลการตรวจเช็คประจำเดือน..... ๕.๑. ๖๗																															
		1	2	3	4	5	6	7	8	9	10	11	12	13	14	15	16	17	18	19	20	21	22	23	24	25	26	27	28	29	30	31	
	เวลาตรวจเช็ค																																
	ENGINE															✓																	
1	ตรวจเช็คระบบน้ำมันเชื้อเพลิง ลิตร															✓																	
2	ตรวจเช็คระดับน้ำมันหล่อลื่น															✓																	
3	ตรวจเช็คระดับน้ำหล่อเย็น															✓																	
4	ตรวจเช็คสายพาน															✓																	
5	ตรวจเช็คสภาพ BATTERY															✓																	
6	น้ำกลั่น BATTERY															✓																	
7	ตรวจเช็คระบบ MANUAL START															✓																	
8	ตรวจเช็คสภาพเครื่องยนต์															✓																	
9	ตรวจเช็คระบบระบายความร้อน															✓																	
10	ตรวจเช็คท่ออากาศไอดี															✓																	
11	ตรวจเช็คท่ออากาศไอเสีย															✓																	
12	ตรวจเช็คอุปกรณ์แท่นเครื่องและอุปกรณ์กันสะเทือน															✓																	
13	ตรวจเช็คสภาพอุปกรณ์ที่ตู้ที่ตัวเครื่อง															✓																	
14	ตรวจเช็คสภาพอุปกรณ์ที่ตู้ที่ ATS															✓																	
	ผู้ตรวจเช็ค															เซ็น																	

สรุปผลการตรวจเช็ค

ลงชื่อ หัวหน้าช่าง
วันที่ 15/12/67


ผู้ตรวจสอบ

ลงชื่อ ผู้จัดการบ้าน
วันที่

ผู้อนุมัติ

WP-EN0-001:F068 (Rev.00) [02-10-60]

ภาคผนวกที่ 2-7
แผนผังระบบป้องกันอัคคีภัย

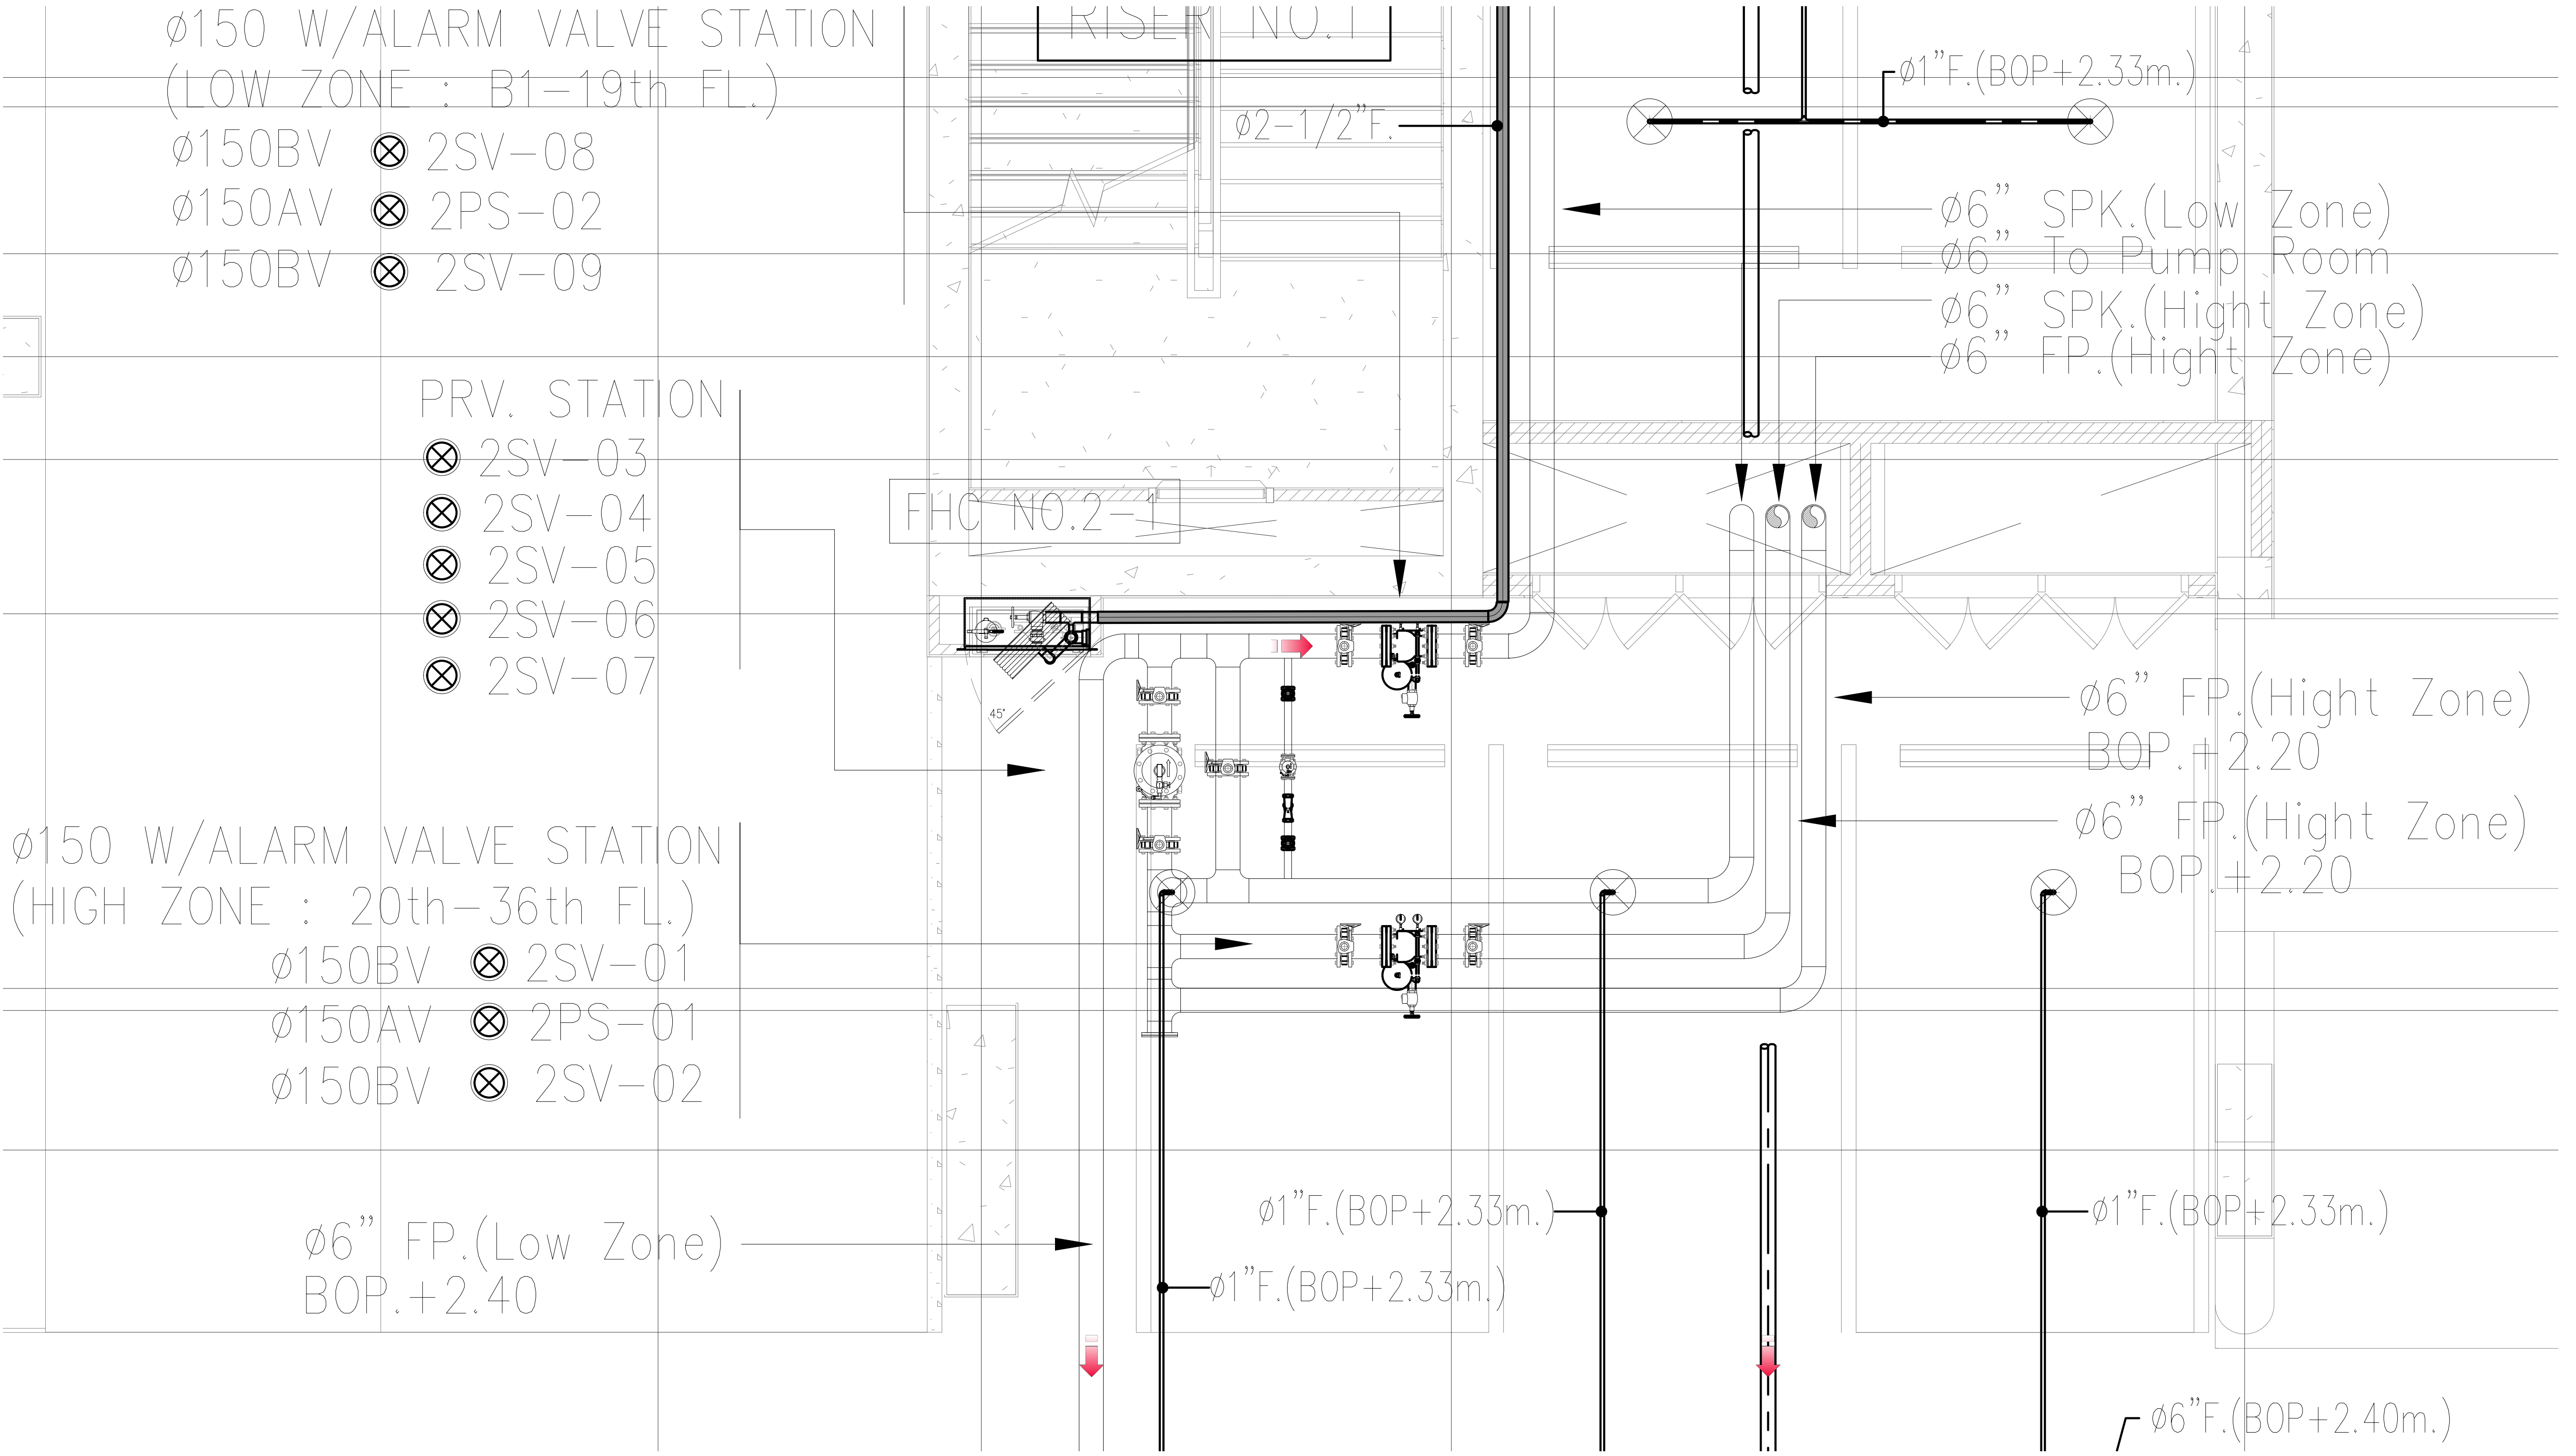

PRV STATION ชั้นที่ 2

SCALE 1 : 100

วิศรคอม สเคชั่น รัชดา-ท่าพระ

บริษัท วิศรคอม สเคชั่น รัชดา-ท่าพระ จำกัด

LOCATION : แขวงท่าพระ เขตบางกอกใหญ่ กรุงเทพมหานคร

PROJECT : อาคารชุดอาคาร 37 ชั้น

CONSULTANTS : A Build Management Co., Ltd.

107/107 หมู่ 10 ถนนสุขุมวิท แขวงคลองเตย เขตคลองเตย กรุงเทพมหานคร 10110

ARCHITECTS : บริษัท ดีไซน์ส จำกัด

DESIGNS

107/107 หมู่ 10 ถนนสุขุมวิท แขวงคลองเตย เขตคลองเตย กรุงเทพมหานคร 10110

STRUCTURAL ENGINEERS : INFRA TECHNOLOGY SERVICE CO., LTD.

107/107 หมู่ 10 ถนนสุขุมวิท แขวงคลองเตย เขตคลองเตย กรุงเทพมหานคร 10110

MECHANICAL AND ELECTRICAL ENGINEERS : EEC Engineering Network Co., Ltd.

107/107 หมู่ 10 ถนนสุขุมวิท แขวงคลองเตย เขตคลองเตย กรุงเทพมหานคร 10110

LANDSCAPE ARCHITECTS : บริษัท โลคฮอ จำกัด (LOKOH=)

107/107 หมู่ 10 ถนนสุขุมวิท แขวงคลองเตย เขตคลองเตย กรุงเทพมหานคร 10110

สถาปนิก (ARCHITECTS)	สถาปัตยกรรมภายใน และ ภูมิทัศน์ศิลป์	วิศวกรผู้ตรวจสอบงานออกแบบ และคำนวณส่วนต่างๆ ของโครงสร้างอาคาร :	วิศวกรไฟฟ้า (ELECTRICAL ENGINEERS) :	วิศวกรระบบป้องกันอัคคีภัย (FIRE PROTECTION ENGINEERS)
CONTRACTOR : ELECTRICAL & MECHANICAL

SECCO

107/107 หมู่ 10 ถนนสุขุมวิท แขวงคลองเตย เขตคลองเตย กรุงเทพมหานคร 10110

รายการแก้ไข (REVISION)			DRAWING TITLE : PRV STATION ชั้นที่ 2	
NO.	DISCUSSION	DATE	SCALE	DRAWING NO.
1.			DRAWN	
2.			CHECKED	
3.			APPROVED	
4.			DATE	
5.			REMARK	

This Drawing is Copyrighted. All Contractors must check all Dimension on site. Only figured dimensions and grid line are to be worked from. Discrepancies must be reported immediately to the Architect or Engineer concerned before processing.

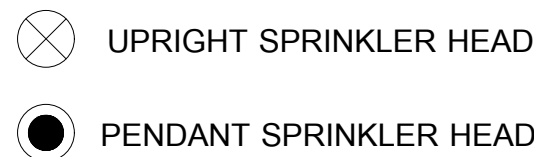

NO.	①	②	③	④	⑤	⑥	⑦
DIAMETER (INCH)	1"	1-1/4"	1-1/2"	2"	2-1/2"	3"	4"
NO. OF SPRINKLER HEAD	2	3	5	10	30	60	100

1 : 100

[illegible]



- ⊗ UPRIGHT SPRINKLER HEAD
- PENDANT SPRINKLER HEAD

SPRINKLER PIPE SCHEDULE							
NO.	①	②	③	④	⑤	⑥	⑦
DIAMETER (INCH)	1"	1-1/4"	1-1/2"	2"	2-1/2"	3"	4"
NO. OF SPRINKLER HEAD	2	3	5	10	30	60	100

แปลนพื้นที่ 4
มาตราส่วน

ผังระบบป้องกันอัคคีภัย สำหรับชั้นที่ 4
SCALE 1 : 100

วิศรตอม สเดชั่น รัชดา-ท่าพระ
บริษัท วิศรตอม สเดชั่น รัชดา-ท่าพระ จำกัด
LOCATION : แขวงท่าแร้ง เขตบางเขน กรุงเทพมหานคร
PROJECT : อาคารชุดอาคาร 37 ชั้น

CONSULTANTS :
A Build Management Co., Ltd.
เลขที่ 27/1 ถนนวิภาวดีรังสิต แขวงจตุจักร เขตจตุจักร กรุงเทพมหานคร 10110

ARCHITECTS :

บริษัท ดีไซน์สแควร์ จำกัด
เลขที่ 50 ถนนวิภาวดีรังสิต แขวงจตุจักร เขตจตุจักร กรุงเทพมหานคร 10110

STRUCTURAL ENGINEERS :

INFRA TECHNOLOGY SERVICE CO., LTD
107/50 Ramkhamhaeng Road, Bangkok 10110 Thailand Tel: 0-2644-1211 Fax: 0-2644-1215

MECHANICAL AND ELECTRICAL ENGINEERS :


EEC Engineering Network Co., Ltd.
Fortune Tower, Office Building 28th Fl., No. 1 Rama IX Intersection Rajabhat Road, Bangkok 10400 Thailand Tel: 0-2642-1211 (10 lines) Fax: 0-2642-1216, 0-2642-1217 Email: eec@eec.co.th

LANDSCAPE ARCHITECTS

บริษัท โลคอกวน จำกัด (LOKOH=)
เลขที่ 88 ถนนวิภาวดี แขวงจตุจักร เขตจตุจักร กรุงเทพมหานคร 10110

สถาปนิก (ARCHITECTS)	สถาปัตย์กรรมภายใน และ มณฑปศิลป์	วิศวกรตรวจสอบงานออกแบบ และคำนวณส่วนต่างๆ ของโครงสร้างอาคาร :	วิศวกรไฟฟ้า (ELECTRICAL ENGINEERS) :	วิศวกรระบบป้องกันอัคคีภัย (FIRE PROTECTION ENGINEERS) :


CONTRACTOR : ELECTRICAL & MECHANICAL เลขที่ 107/50 ถนนวิภาวดีรังสิต แขวงจตุจักร เขตจตุจักร กรุงเทพมหานคร 10110	AS-BUILT DRAWING WHIZDOM STATION RATCHADA-TAPRA DRAWING TITLE : ผังระบบป้องกันอัคคีภัย ชั้น 4 SCALE : 1 : 100 DRAWN : นายสุวิทย์ เกตุวิทย์ DATE : 20/08/61 REMARK : This Drawing is Copyrighted. All Contractors must check all Dimension on site. Only figured dimensions and grid line are to be worked from. Discrepancies must be reported immediately to the Architect or Engineer concerned before processing.
---	--

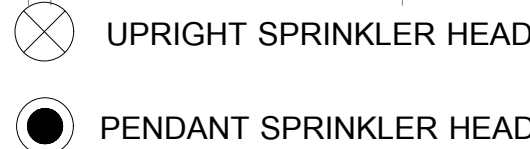

ผังระบบป้องกันอัคคีภัย สำหรับชั้นที่ 5


SCALE 1 : 100

[illegible]

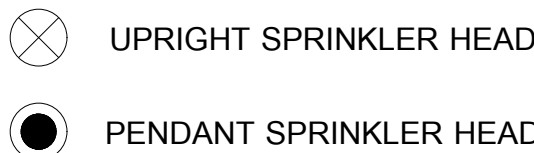

ผังระบบป้องกันอัคคีภัย สำหรับชั้นที่ 6


---	--	---	--	---	--	--	--	--	--	--	--	---	--	---	--	---	--	--	--

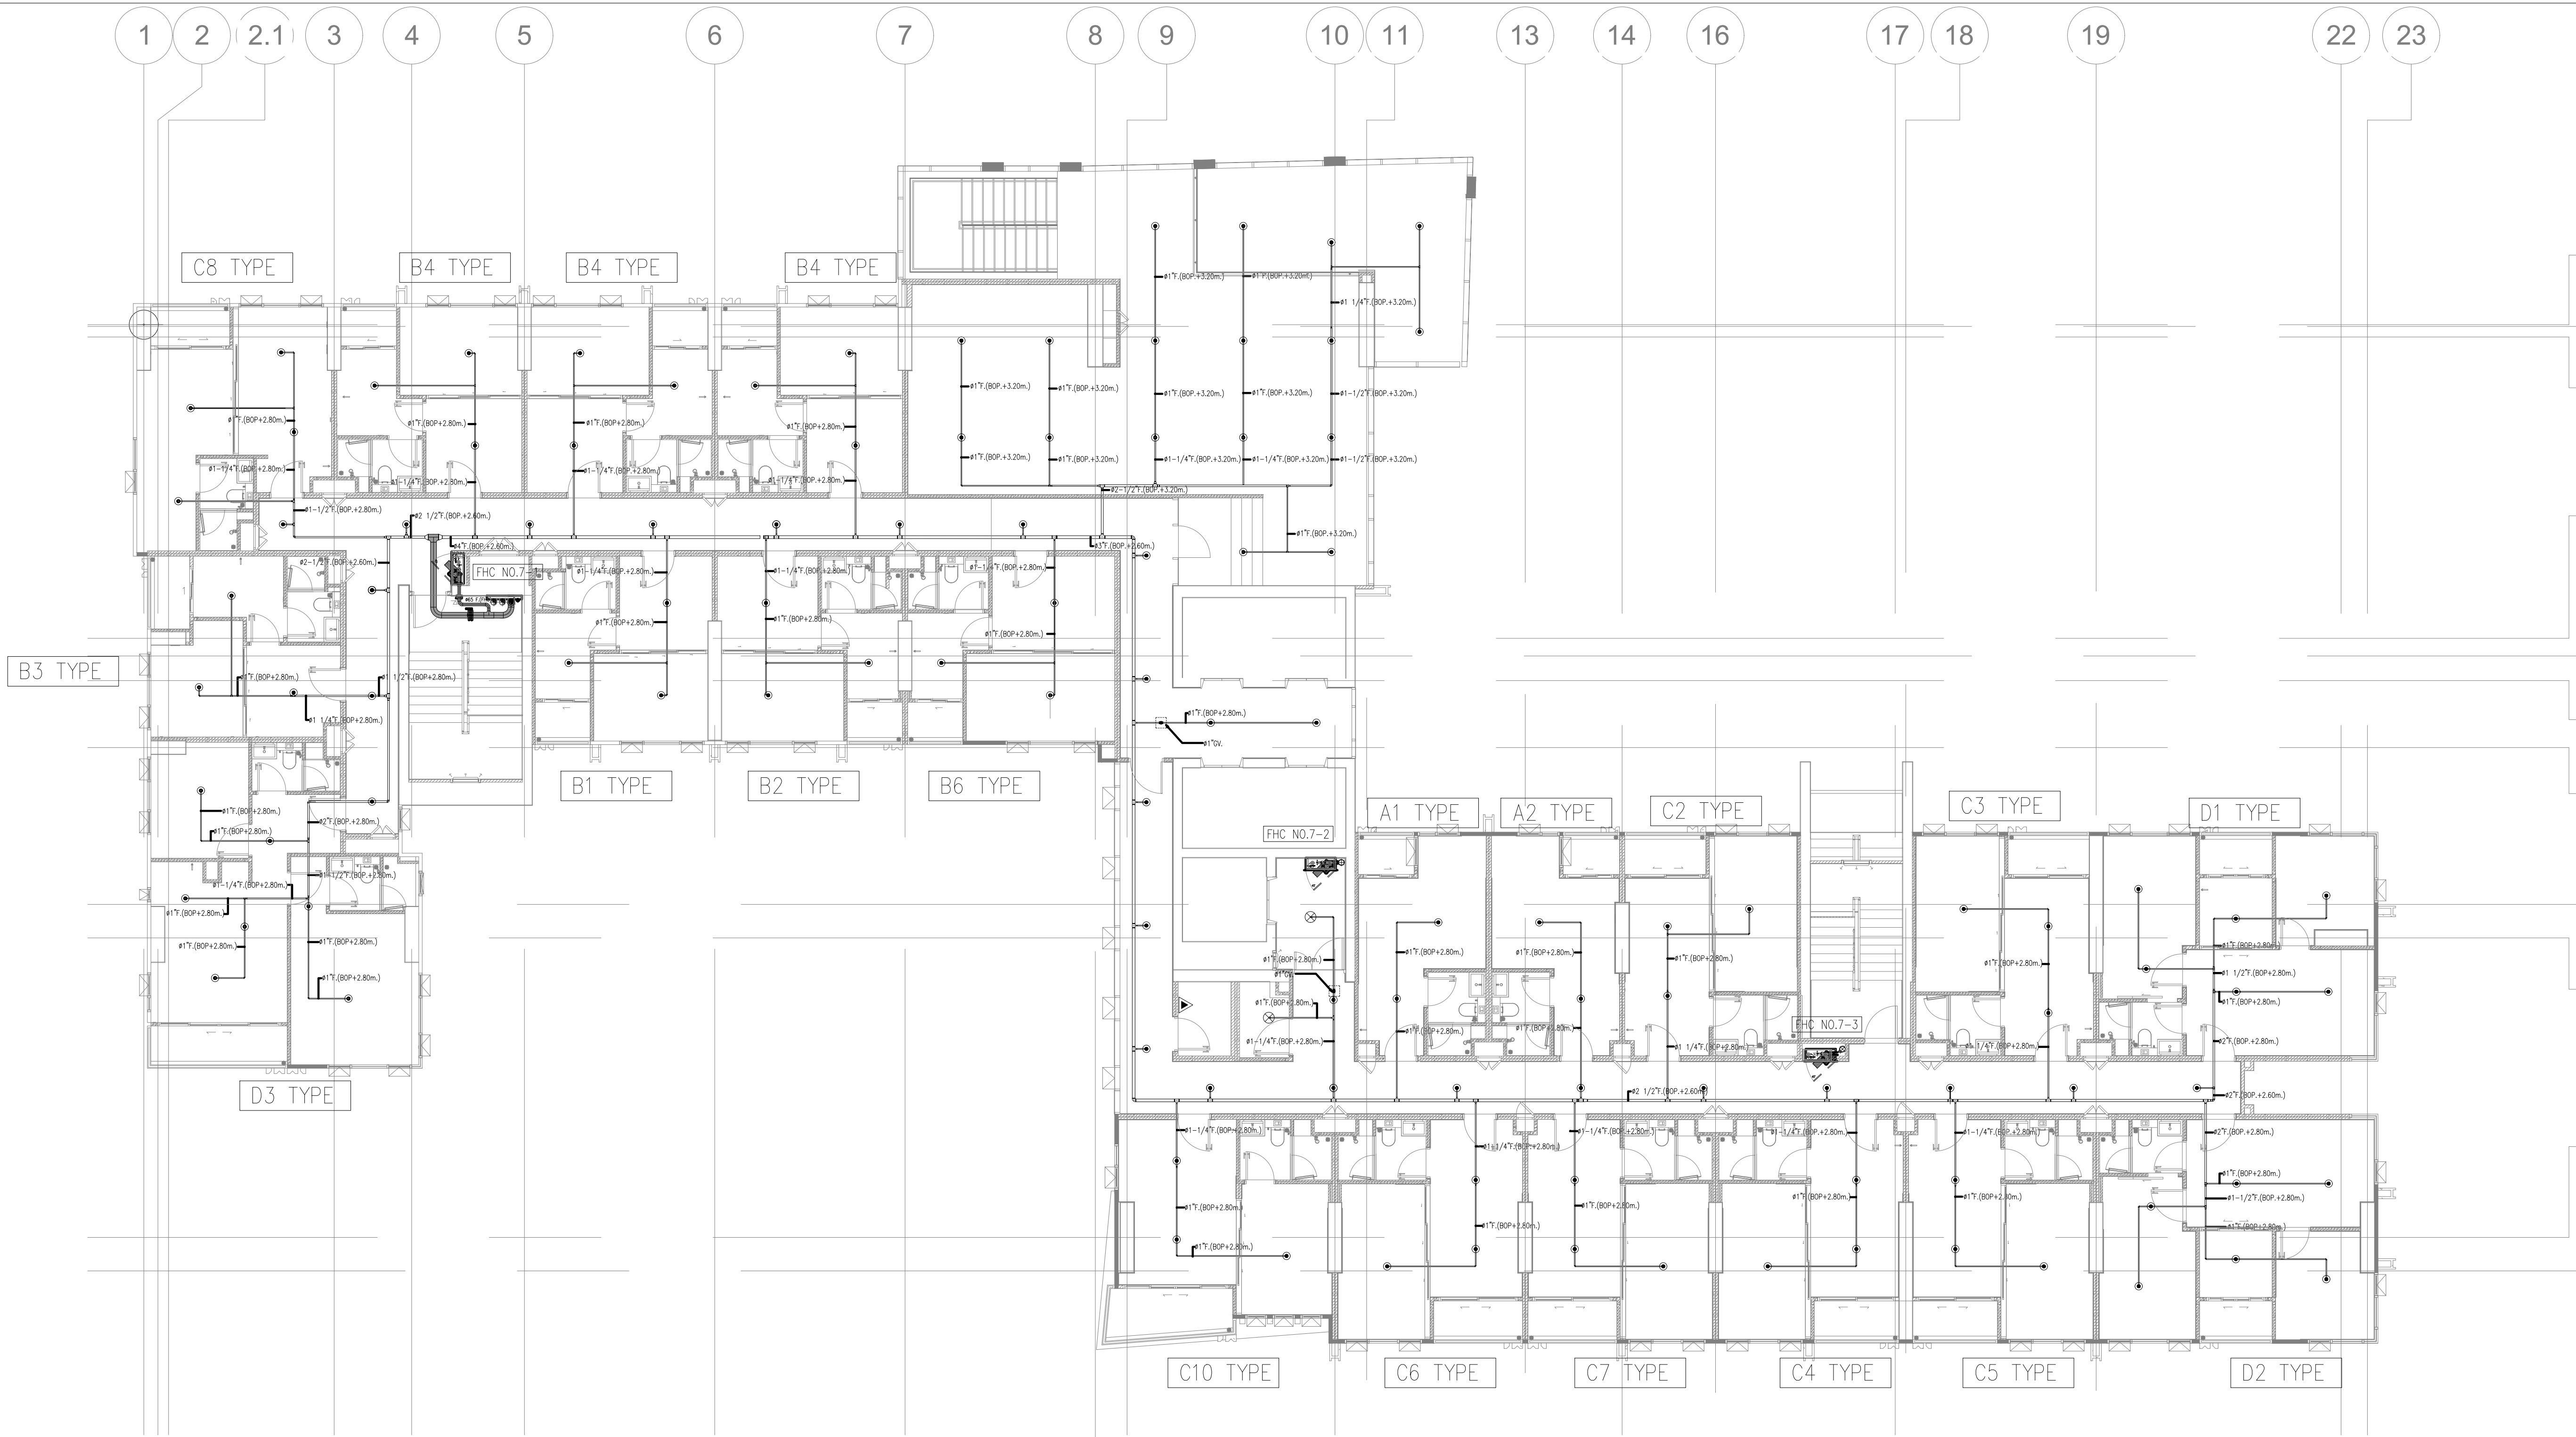

- ⊗ UPRIGHT SPRINKLER HEAD
- PENDANT SPRINKLER HEAD

SPRINKLER PIPE SCHEDULE							
NO.	①	②	③	④	⑤	⑥	⑦
DIAMETER (INCH)	1"	1-1/4"	1-1/2"	2"	2-1/2"	3"	4"
NO. OF SPRINKLER HEAD	2	3	5	10	30	60	100

ผังระบบป้องกันอัคคีภัย สำหรับชั้นที่ 7

วิศรต์คอม สเตชั่น รัชดา-ท่าพระ
บริษัท วิศรต์คอม สเตชั่น รัชดา-ท่าพระ จำกัด
LOCATION : แขวงท่าแร้ง เขตบางเขน กรุงเทพมหานคร
PROJECT : อาคารชุดอาศัย 37 ชั้น
CONSULTANTS :
A Build Management Co.,Ltd.
www.a-build.com

ARCHITECTS :

บริษัท ดีไซน์ดีไซน์ จำกัด
เลขที่ 50 ถนนสุขุมวิท แขวงคลองเตย เขตคลองเตย กรุงเทพมหานคร 10110

STRUCTURAL ENGINEERS :

INFRA TECHNOLOGY SERVICE CO.,LTD
107/50 Ramkhamhaeng Road, Bangkok 10110 Thailand Tel: 0-2664-1115

MECHANICAL AND ELECTRICAL ENGINEERS :

EEC Engineering Network Co.,Ltd.
Fortune Tower, Office Building 28th Fl., No.1 Rama IX Intersection Rajabhat Road, Dinwong Road, Bangkok 10310 Thailand Tel: 0-2642-1216

LANDSCAPE ARCHITECTS

บริษัท โลโคทอว์ จำกัด (LOKOH=)
807/69 Lido Road, Bangkok 10110 Thailand Tel: 02-6411113 Email: lokoh@protonmail.com

สถาปนิก (ARCHITECTS)

CONTRACTOR :
ELECTRICAL & MECHANICAL

101-101/11 Road, Bangkok 10110 Thailand Tel: 0-2664-1115

AS-BUILT DRAWING
WHIZDOM STATION RATCHADA-TAPRA
DRAWING TITLE :
SCALE : 1 : 1
DRAWN : นายสุวิทย์ ฐิตวิทย์
DATE : 20/08/61
REMARK :
This Drawing is Copyrighted. All Contractors must check all Dimension on site. Only figured dimensions and grid line are to be worked from. Discrepancies must be reported immediately to the Architect or Engineer concerned before processing.


DRAWING NO.
FP-108

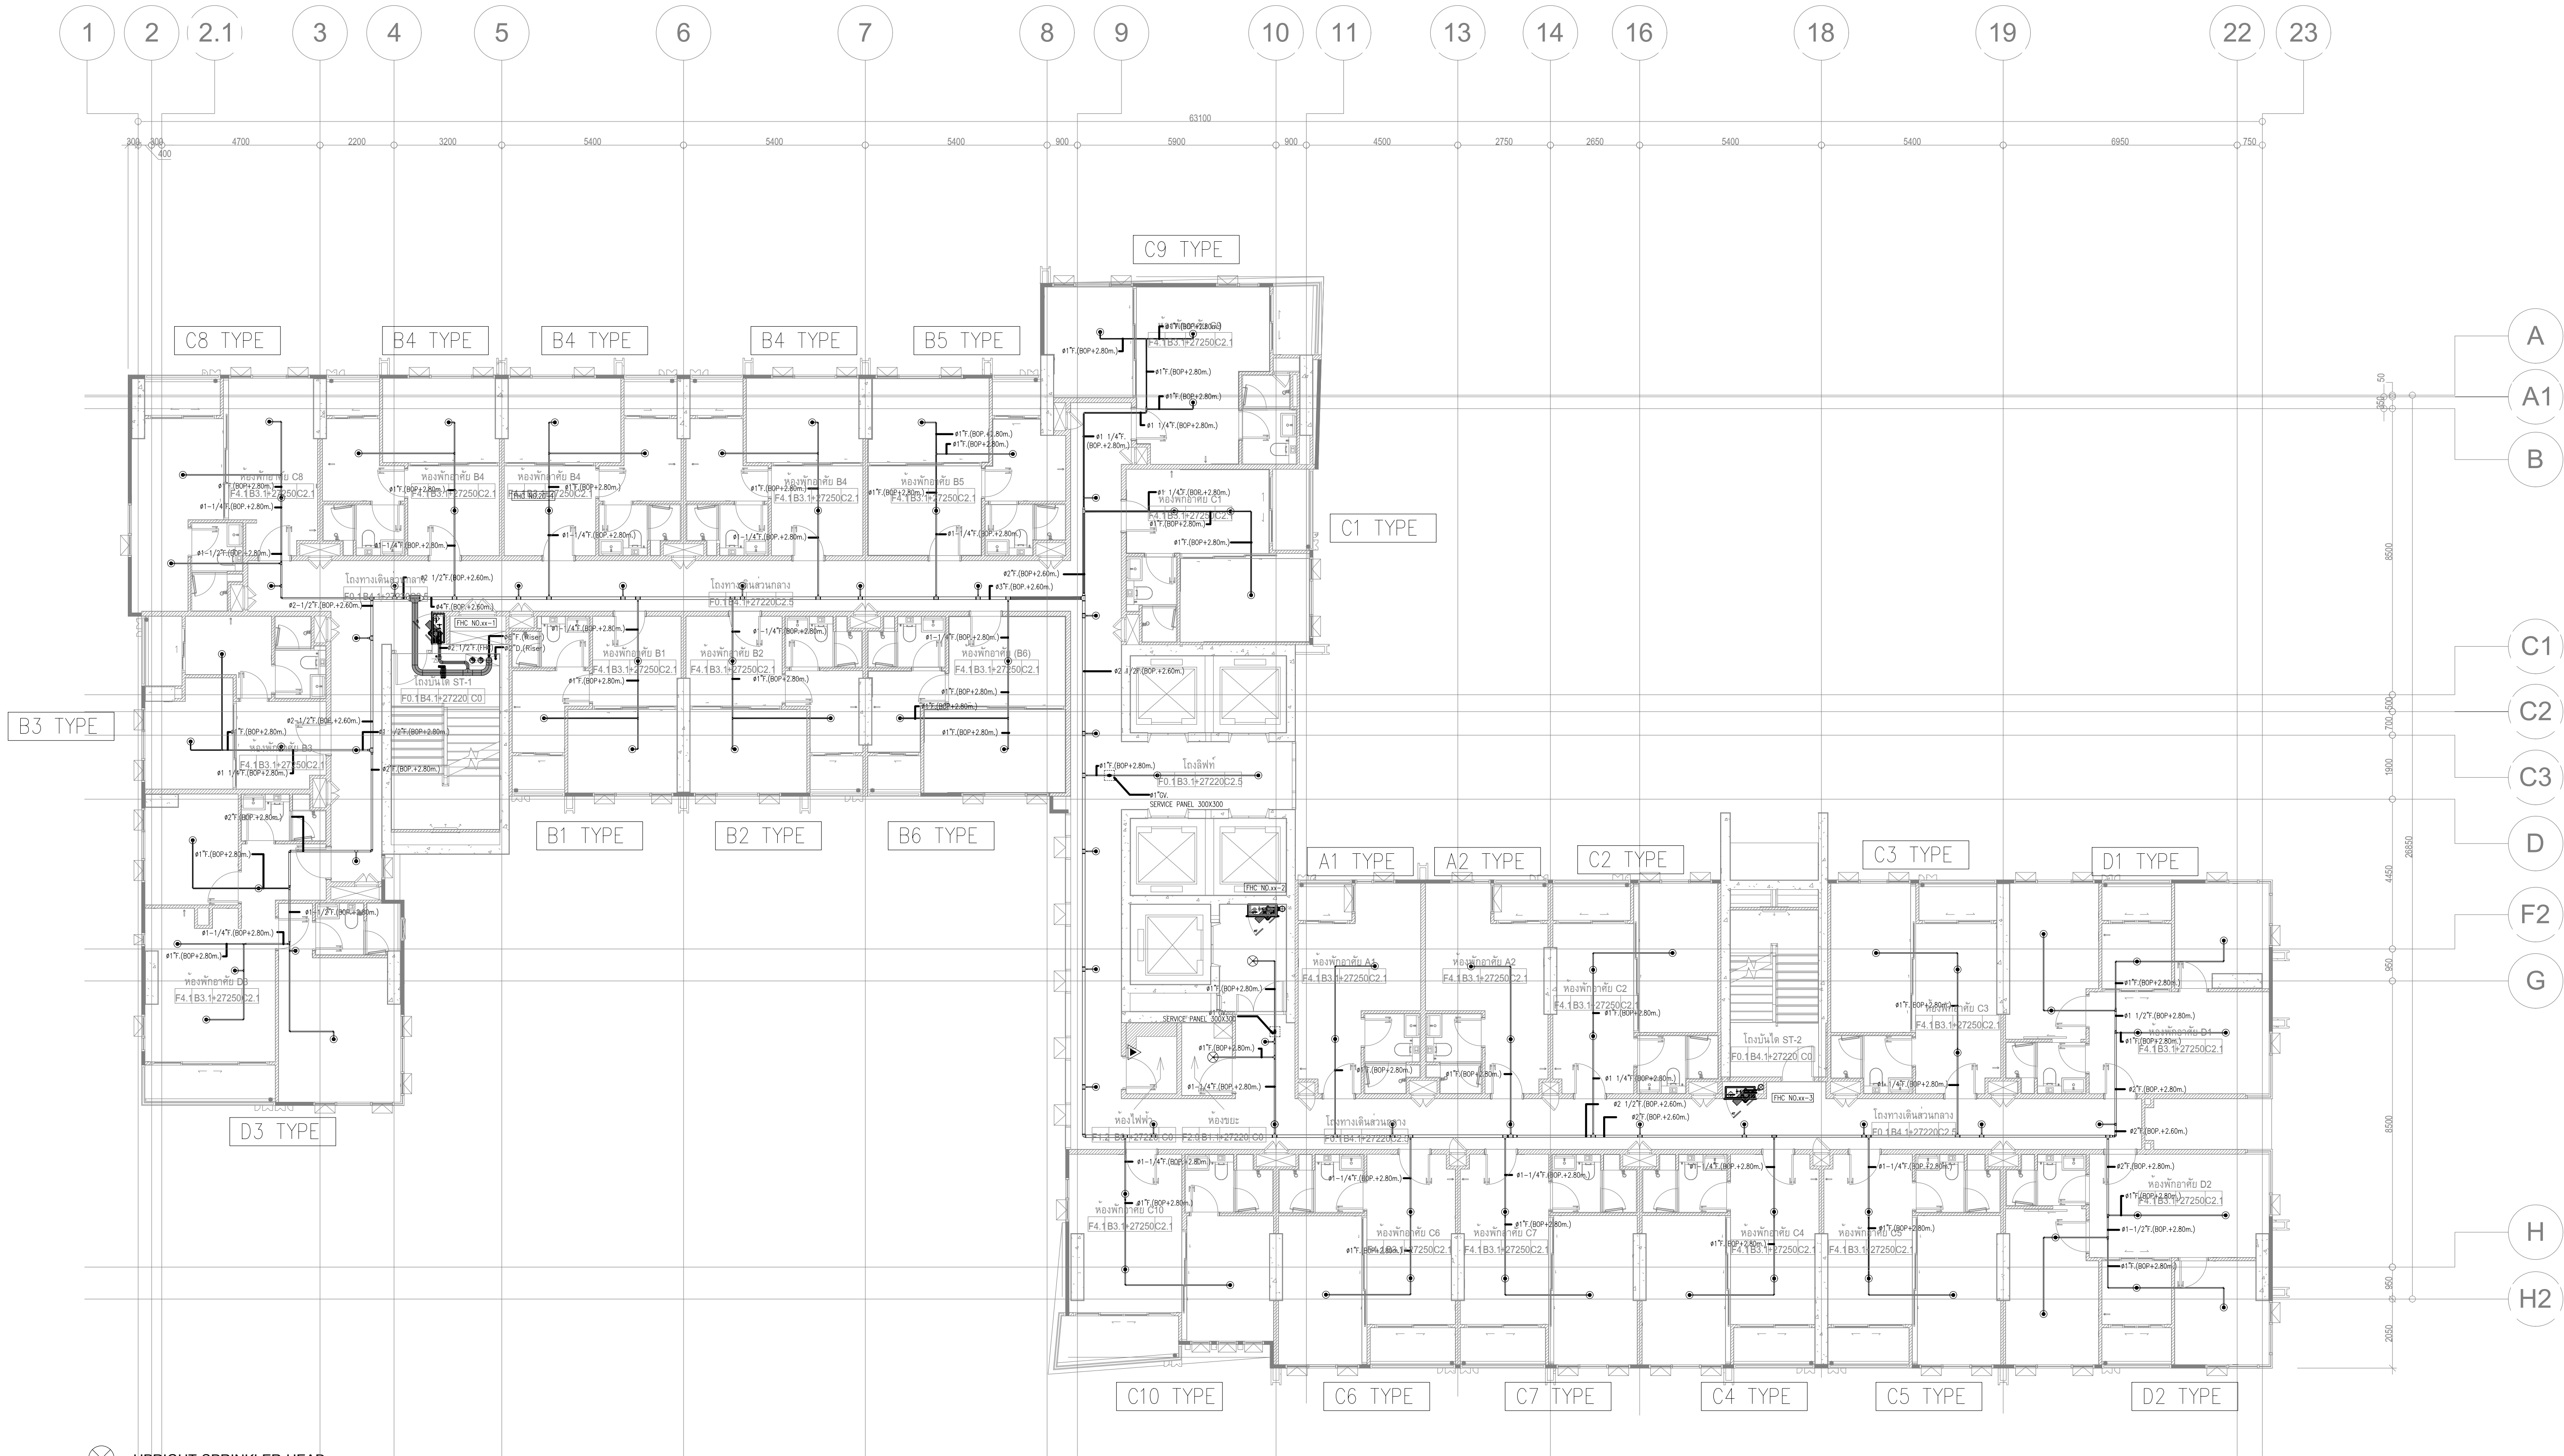

- ⊗ UPRIGHT SPRINKLER HEAD
- PENDANT SPRINKLER HEAD


SPRINKLER PIPE SCHEDULE						
NO.	①	②	③	④	⑤	⑥
DIAMETER (INCH)	1"	1-1/4"	1-1/2"	2"	2-1/2"	3"
NO. OF SPRINKLER HEAD	2	3	5	10	30	100

NOTE

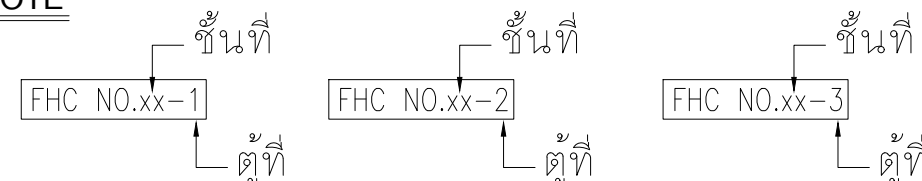

ผังระบบป้องกันอัคคีภัย สำหรับชั้นที่ 8-33

วิศรคอม สเตชั่น รัชดา-ท่าพระ บริษัท วิศรคอม ฟินเนเชียล คอนโทรล จำกัด LOCATION : แขวงท่าแร้ง เขตบางเขน กรุงเทพมหานคร PROJECT : อาคารชุดอสังหาริมทรัพย์ 37 ชั้น CONSULTANTS : A Build Management Co.,Ltd. 107/50 Ramkhamhaeng 53/1 Jomue Yng Chant PhraPrat, Bangkok 10110 Tel: 0-2644-1216 Fax: 0-2644-1217 Email: eed@ee.com.th	AS-BUILT DRAWING WHIZDOM STATION RATCHADA-THAPRA DRAWING TITLE : ผังระบบป้องกันอัคคีภัย ชั้น 8-33 DRAWING NO. : FP-107 SCALE : 1 : 100 DRAWN : นายสุภาวดี พันธุ์สาย DATE : 20/08/61 REMARK : This Drawing is Copyrighted. All Contractors must check all Dimension on site. Only figured dimensions and grid line are to be worked from. Discrepancies must be reported immediately to the Architect or Engineer concerned before processing.
--	---	--	---	---	--	--	--	--	---	---	---

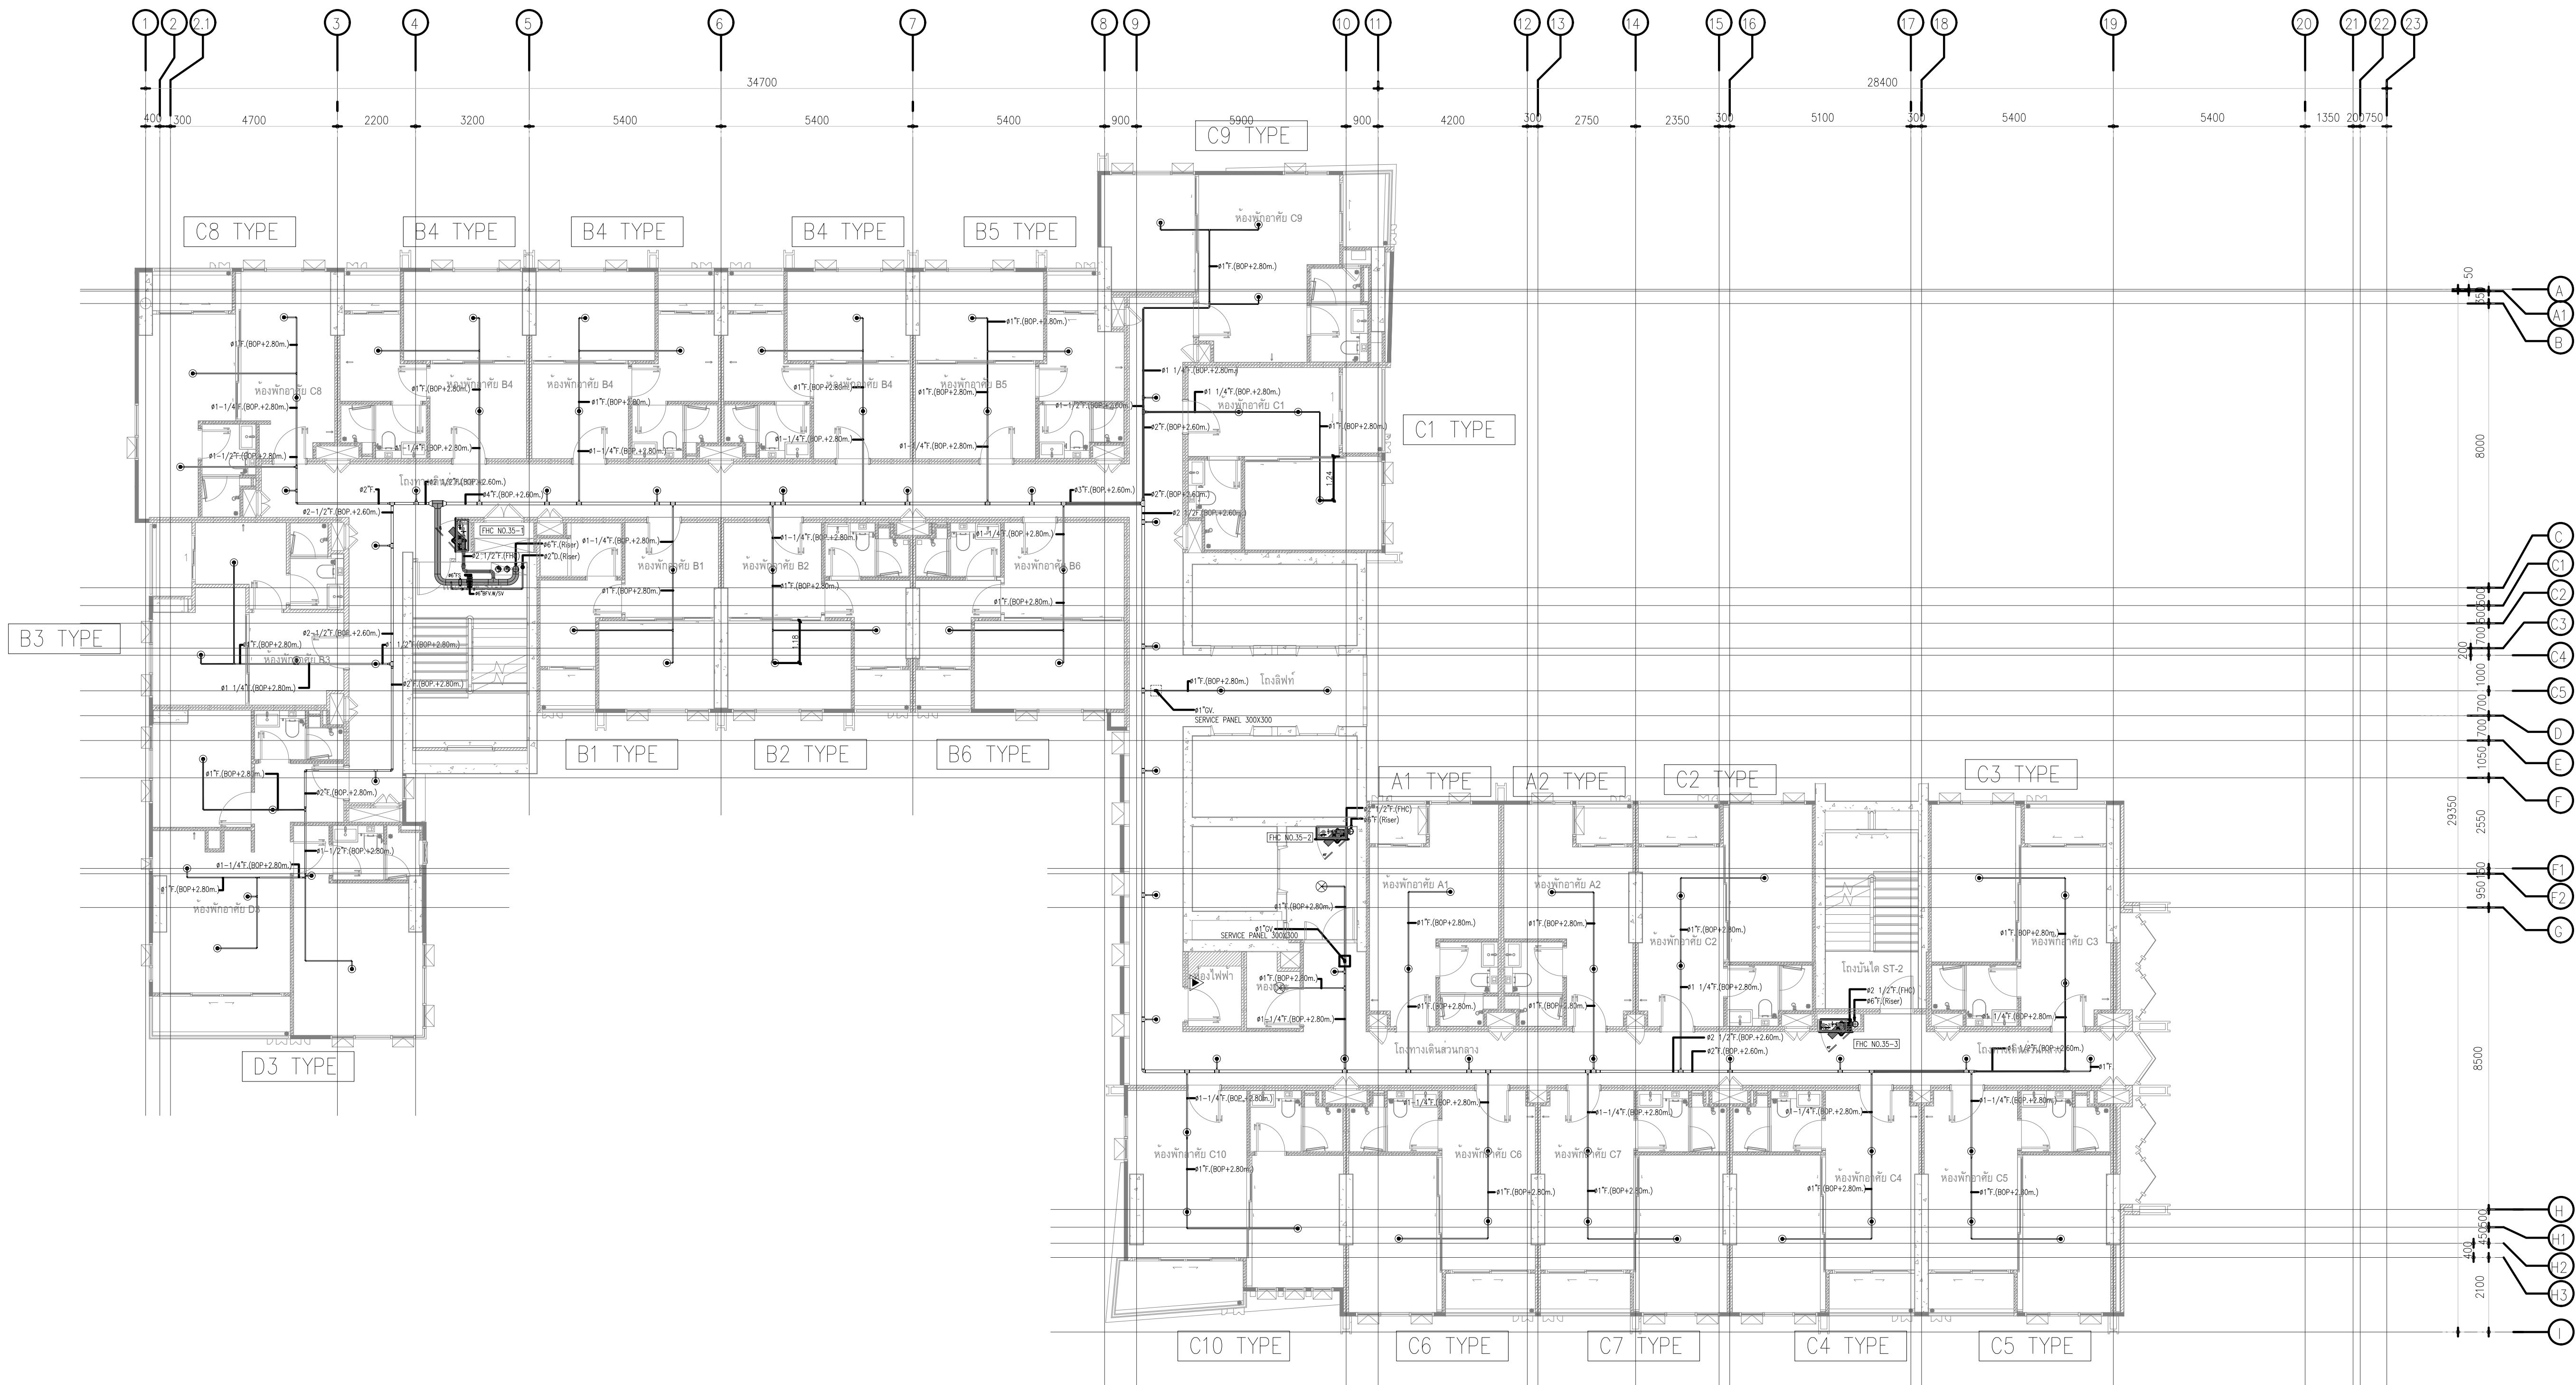

- UPRIGHT SPRINKLER HEAD
- PENDANT SPRINKLER HEAD

SPRINKLER PIPE SCHEDULE							
NO.	1	2	3	4	5	6	7
DIAMETER (INCH)	1"	1-1/4"	1-1/2"	2"	2-1/2"	3"	4"
NO. OF SPRINKLER HEAD	2	3	5	10	30	60	100

ผังระบบป้องกันอัคคีภัย สำหรับชั้นที่ 35

SCALE 1 : 100

วิศรต์คอม สเตชั่น รัชดา-ท่าพระ
บริษัท วิศรต์คอม สเตชั่น รัชดา-ท่าพระ จำกัด
LOCATION : แขวงท่าแร้ง เขตบางเขน กรุงเทพมหานคร
PROJECT : อาคารชุดอสังหาริมทรัพย์ 37 ชั้น

CONSULTANTS :
A Build Management Co.,Ltd.

ARCHITECTS :
DESIGNS
บริษัท ดีไซน์เฮล จำกัด

STRUCTURAL ENGINEERS :
INFRA TECHNOLOGY SERVICE CO.,LTD

MECHANICAL AND ELECTRICAL ENGINEERS :
EEC Engineering Network Co.,Ltd.

LANDSCAPE ARCHITECTS
lokoh=
บริษัท โลโกห์ จำกัด (LOKOH=)

สถาปนิก (ARCHITECTS)
เนรมิต ฐิตวิทย์ 280 461
ณัฐพร เกษมทรัพย์ 280 268
ธนศักดิ์ สุทธิรักษ์ 280 9421
พรชัย จันทะ 280 10938
ศุภชัย จันทะ 280 11365
ปณิศา ชัยธรรม 280 14304
อนุสิทธิ์ 280 16003
บริษัท วิศรต์คอม สเตชั่น รัชดา-ท่าพระ จำกัด

สถาปัตยกรรมภายใน และ ภูมิสถาปนิก
พัลลภ โพนทอง
จุฑารัตน์ สุทธิรักษ์
ภูมิสถาปนิก (LANDSCAPE ARCHITECTS)
เจนจิราพร วิชาญ 280 1383
อรรถกร เกษมทรัพย์ 280 11087
เสาวนิต 280 48040
วิศวกรระบบปรับอากาศ
อรรถกร 280 900
มานพ วิชาญ 280 485
ภก. วิศรต์คอม 280 36255

วิศวกรตรวจสอบงานออกแบบ และคำนวณส่วนต่างๆ ของโครงสร้างอาคาร :
ดร.สุวิทย์ วิวัฒน์ 280 1503

วิศวกรไฟฟ้า (ELECTRICAL ENGINEERS) :
อรรถกร เกษมทรัพย์ 280 1067
สุวิทย์ วิวัฒน์ 280 36335
วิศวกรสุขาภิบาล :
อรรถกร เกษมทรัพย์ 280 106
สุวิทย์ วิวัฒน์ 280 2667
เนรมิต ฐิตวิทย์ 280 2088

วิศวกรระบบป้องกันอัคคีภัย (FIRE PROTECTION ENGINEERS)
อรรถกร เกษมทรัพย์ 280 900
อรรถกร เกษมทรัพย์ 280 106
อรรถกร เกษมทรัพย์ 280 1801

CONTRACTOR :
ELECTRICAL & MECHANICAL
SECCO

AS-BUILT DRAWING
WHIZOM STATION RATCHADA-TAPRA
DRAWING TITLE : **ผังระบบป้องกันอัคคีภัย ชั้น 35**
DRAWING NO. : **FP-112**
SCALE : 1 : 100
DRAWN : นายสุวิทย์ วิชาญ
DATE : 20/08/61
REMARK : This Drawing is Copyrighted. All Contractors must check all Dimension on site. Only figured dimensions and grid line are to be worked from. Discrepancies must be reported immediately to the Architect or Engineer concerned before processing.



- ⊗ UPRIGHT SPRINKLER HEAD
- PENDANT SPRINKLER HEAD

SPRINKLER PIPE SCHEDULE							
NO.	1	2	3	4	5	6	7
DIAMETER (INCH)	1"	1-1/4"	1-1/2"	2"	2-1/2"	3"	4"
NO. OF SPRINKLER HEAD	2	3	5	10	30	60	100

ผังระบบป้องกันอัคคีภัย สำหรับชั้นที่ 36

SCALE 1 : 100

วิศขศคอม สเคชั่น รัชดา-ท่าพระ
บริษัท วิศขศคอม สเคชั่น รัชดา-ท่าพระ จำกัด
LOCATION : แขวงท่าแร้ง เขตบางเขน กรุงเทพมหานคร
PROJECT : อาคารชุดตึกสูง 37 ชั้น

CONSULTANTS :
A Build Management Co.,Ltd.

ARCHITECTS :
DESIGNS
บริษัท ดีไซน์เนต จำกัด

STRUCTURAL ENGINEERS :
INFRA TECHNOLOGY SERVICE CO.,LTD

MECHANICAL AND ELECTRICAL ENGINEERS :
EEC Engineering Network Co.,Ltd.

LANDSCAPE ARCHITECTS
lokoh=
บริษัท โลคอก จำกัด (LOKOH=)

สถาปนิก (ARCHITECTS)
นายพร ฐิตวิทย์ 280 461
CONTRACTOR :
ELECTRICAL & MECHANICAL
SECCO

AS-BUILT DRAWING
WHIZDOM STATION RATCHADA-THAPRA
DRAWING TITLE : **ผังระบบป้องกันอัคคีภัย ชั้น 36**
DRAWING NO. : **FP-113**
SCALE : 1 : 100
DRAWN : นายศราวุธ พันธธาดาย
DATE : 20/08/61
REMARK : This Drawing is Copyrighted. All Contractors must check all Dimension on site. Only figured dimensions and grid line are to be worked from. Discrepancies must be reported immediately to the Architect or Engineer concerned before processing.

