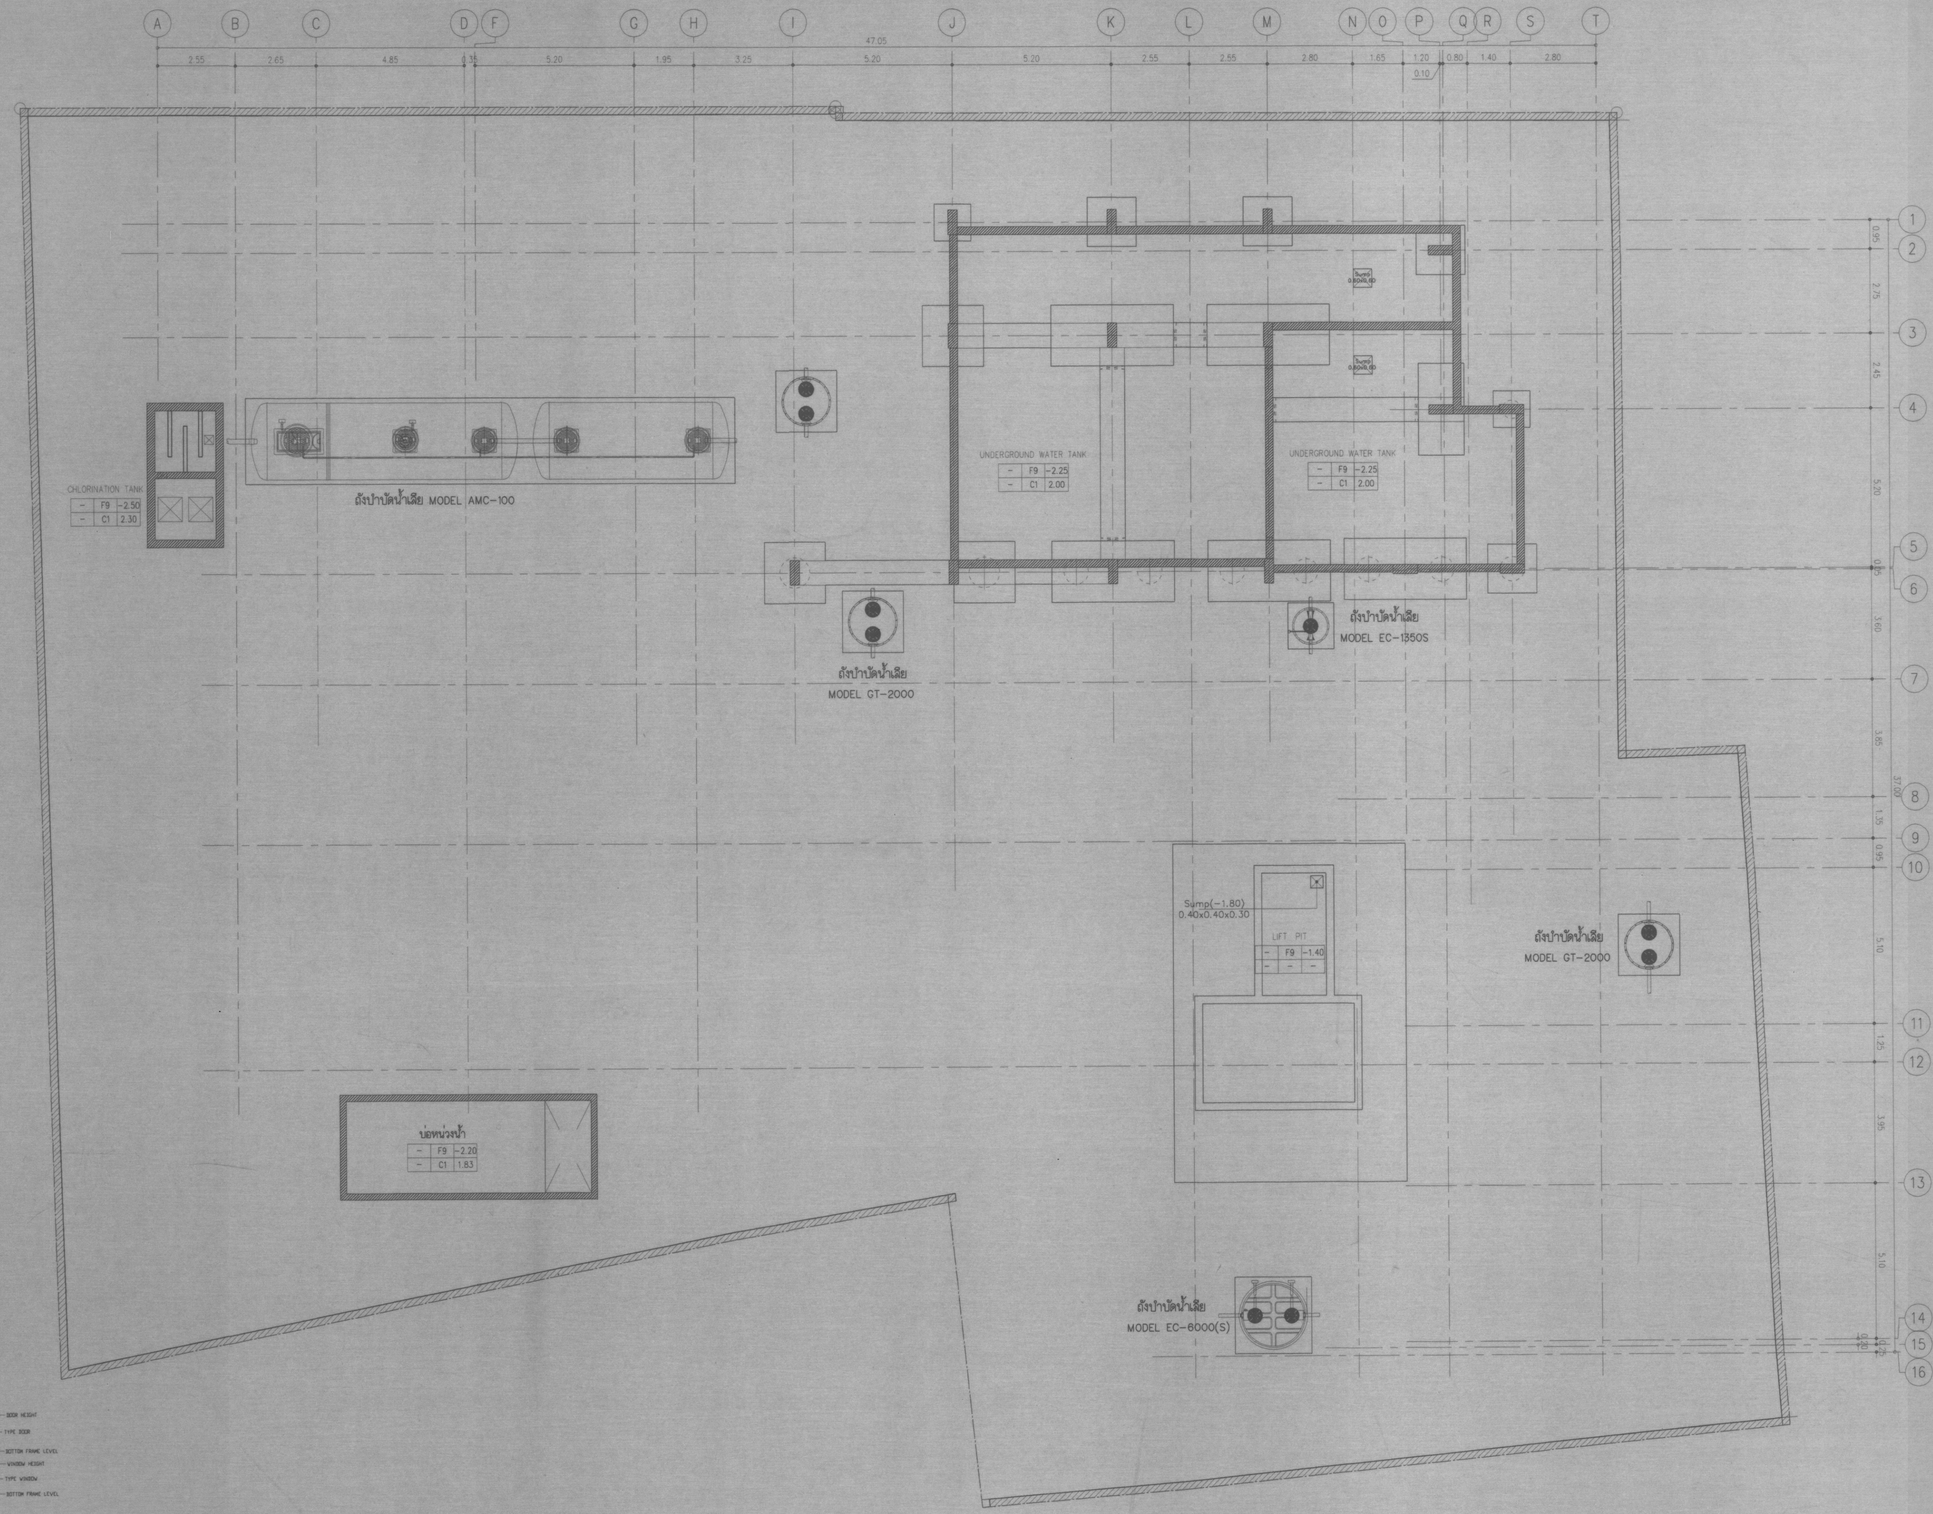

UNDERGROUND WATER TANK

SCALE 1 :100

PROJECT :

HIVE SUKHUMVIT 65

อาคารพักอาศัย ค.ส.ล. สูง 8 ชั้น

LOCATION :

ซอยสุขุมวิท 65 ถนนสุขุมวิท กรุงเทพฯ

OWNER :

Plus property

บริษัท พลัส พร็อพเพอร์ตี้ จำกัด

CONSULTANTS :

128/218 อาคารพญาไทพลาซ่า ชั้น 20 ถนนพญาไท เขตราชเทวี กรุงเทพฯ 10400 TEL.0-2219-3486-9 FAX.0-2219-3490

PROJECT DIRECTION CO.,LTD.

ARCHITECTS

STRUCTURAL ENGINEERS

MECHANICAL ENGINEERS

ELECTRICAL ENGINEERS

SANITARY ENGINEERS

LANDSCAPE ARCHITECTS

asbuilt drawing

REVISIONS

NO.	DESCRIPTION	DATE

CONTRACTOR :

VISAVAPAT.CO.,LTD.

3081/10-11 ซอยลาดพร้าว 111/1 ถนนลาดพร้าว แขวงคลองจั่น เขตบางกะปิ กรุงเทพมหานคร

KEY PLAN :

DRAWING TITLE :

ARCHITECTURAL DRAWING

แปลนถังเก็บน้ำใต้ดิน และ ถังบำบัดน้ำเสีย

SCALE : 1 : 100	DWG. NO.
DRAWN : DECHA CHAIPROM	AR-HI65-02-01
CHECKED :	
APPROVED :	
DATE : APRIL 2010	TOTAL : 62