ภาคผนวก ข
เอกสารประกอบมาตรการด้านสิ่งแวดล้อม

ข1 เอกสารการขอเปลี่ยนแปลงชื่อโครงการจาก Wireless Hotel and Residence เป็น Oriental Residence Bangkok

ข2 เอกสารพื้นที่สีเขียวตามผังภูมิสถาปัตย์

ข3 เอกสารแผนผังโครงการ/ การแบ่งพื้นที่ของโครงการ

ข4 เอกสารประสานงานการทำความเข้าใจกับสถานฑูตใกล้เคียง

ข5 เอกสารการตรวจสอบสภาพอาคารตามกฎหมาย

ข6 เอกสารใบอนุญาตประกอบธุรกิจโรงแรม

ข7 เอกสารการรณรงค์การใช้บริการขนส่งมวลชน (แผนที่การเดินทางจากโครงการ ไป BTS และ MRT)

ข8 เอกสารรายงานสรุปผลการทำงานของระบบบำบัดน้ำเสีย (แบบ ทส. 2)

ข9 เอกสาร Preventive Maintenance ระหว่างเดือนมกราคม-มิถุนายน พ.ศ. 2566

ข10 เอกสารสูบสิ่งปฏิกูลจากบ่อเก็บตะกอน ระหว่าง เดือนมกราคม-มิถุนายน พ.ศ. 2566

ข11 เอกสารจัดเก็บขยะมูลฝอย รีไซเคิล ระหว่างเดือน เดือนมกราคม-มิถุนายน พ.ศ. 2566

ข12 เอกสารบิลค่าไฟฟ้า ระหว่างเดือน เดือนมกราคม-มิถุนายน พ.ศ. 2566

ข13 รายงานผลการตรวจสอบและรับรองการจัดทำพลังงาน ประจำปี 2565

ข14 เอกสารการฝึกซ้อมดับเพลิงและแผนอพยพหนีไฟ

ข15 เอกสารการฝึกอบรมให้พนักงาน/เจ้าหน้าที่

ข16 รูปประกอบการปฏิบัติตามมาตรการป้องกันและแก้ไขผลกระทบสิ่งแวดล้อม

ภาคผนวก ข1

เอกสารการขอเปลี่ยนแปลงชื่อโครงการจาก Wireless Hotel and Residence เป็น Oriental Residence Bangkok

Thai Contractors Asset Co., Ltd.
110 Wireless Road, Lumpini, Pathumwan, Bangkok 10330, Thailand
Tel: 02-718-0842 Fax: 02-718-0843

[redacted]

26 กรกฎาคม 2555

เรื่อง ขอแจ้งการเปลี่ยนแปลงชื่อโครงการตามที่ได้รับมติเห็นชอบจาก สผ.
โครงการ Wireless Hotel and Residence

เรียน เลขาธิการสำนักงานนโยบายและแผนทรัพยากรธรรมชาติและสิ่งแวดล้อม

สิ่งที่ส่งมาด้วย 1.สำเนาหนังสือเห็นชอบที่ ทส 1009.5/477 ลงวันที่ 22 มกราคม 2552
2.หนังสือจดทะเบียนการค้ากับกระทรวงพาณิชย์

ตามที่บริษัท สินทรัพย์ช่างเหมาไทย จำกัด ได้ยื่นรายงานการวิเคราะห์ผลกระทบสิ่งแวดล้อมโครงการ Wireless Hotel and Residence ตั้งอยู่ ณ 110 ถนนวิทยุ แขวงลุมพินี เขตปทุมวัน กรุงเทพฯ บนโฉนดที่ดินเลขที่ 3380 ตามสำเนาหนังสือตามสิ่งที่ส่งมาด้วย 1. นั้น บริษัท สินทรัพย์ช่างเหมาไทย จำกัด ขอแจ้งความประสงค์ขอเปลี่ยนแปลงชื่อโครงการที่ได้รับมติเห็นชอบดังกล่าวจาก **โครงการ Wireless Hotel and Residence** มาเป็น **โครงการ Oriental Residence Bangkok** (โอเรียนเต็ล เรสซิเดนซ์ กรุงเทพ)

บริษัท สินทรัพย์ช่างเหมาไทย จำกัด จึงขอแสดงความประสงค์ในเปลี่ยนแปลงชื่อโครงการดังกล่าว โดยจะดำเนินการตามเงื่อนไขมาตรการป้องกันและลดผลกระทบสิ่งแวดล้อม และมาตรการติดตามตรวจสอบผลกระทบสิ่งแวดล้อมที่ได้รับความเห็นชอบจากสำนักงานนโยบายและแผนทรัพยากรธรรมชาติและสิ่งแวดล้อมดังรายละเอียดในหนังสือดังกล่าวข้างต้นโดยเคร่งครัดทุกประการ

จึงเรียนมาเพื่อโปรดทราบ

Thai Contractors Asset Co., Ltd.
บริษัท สินทรัพย์ช่างเหมาไทย จำกัด

[redacted]

ORIENTAL RESIDENCE
BANGKOK

ทำที่ บริษัท โอเรียนเต็ล
เรสซิเดนซ์ กรุงเทพ จำกัด
๑๑๐ ถนนวิทยุ แขวงลุมพินี
เขตปทุมวัน กรุงเทพฯ

วันที่ ๑๑ มกราคม ๒๕๖๔
เรียน เลขาธิการสำนักนโยบายและพัฒนาแผนทรัพยากรธรรมชาติและสิ่งแวดล้อม
เรื่อง ขี้แจงและขอความอนุเคราะห์งดเว้นหรือปรับลดค่าปรับจากการไม่ส่งรายงานผลการปฏิบัติการ ตามที่กำหนดในรายงานประเมินผลกระทบสิ่งแวดล้อม
สิ่งที่ส่งมาด้วย คำขอแจ้งการเปลี่ยนแปลงทะเบียนภาษีมูลค่าเพิ่ม ภ.พ.๐๙

อ้างถึง หนังสือจากสำนักนโยบายและแผนทรัพยากรธรรมชาติและสิ่งแวดล้อม เลขที่ ทส ๑๐๐๘.๕/ ๑๗๒๘๗ ลงวันที่ ๑๗ ธันวาคม ๒๕๖๓ ถึงบริษัท สินทรัพย์ช่างเหมาไทย จำกัดเรื่อง แจ้งการกระทำผิดและสิทธิเปรียบเทียบปรับตามพระราชบัญญัติส่งเสริมและรักษาคุณภาพสิ่งแวดล้อมแห่งชาติ พ.ศ. ๒๕๖๓ และที่แก้ไขเพิ่มเติม บริษัท โอเรียนเต็ล เรสซิเดนซ์ กรุงเทพ จำกัด ("บริษัทฯ")ในฐานะผู้พัฒนาที่ดินและลงทุนก่อสร้างอาคารสิ่งปลูกสร้างเพื่อเป็นโครงการ โอเรียนเต็ล เรสซิเดนซ์ กรุงเทพ ("โครงการ") และได้รับแจ้งว่าโครงการไม่ได้นำส่งรายงานผลการปฏิบัติการตามที่กำหนดในรายงานประเมินผลกระทบสิ่งแวดล้อมนั้น บริษัทฯ จึงขอชี้แจ้งต่อท่าน ประเด็นดังต่อไปนี้

๑. บริษัท สินทรัพย์ช่างเหมาไทย จำกัด นั้นมีฐานะเป็นผู้ถือหุ้นของบริษัท โอเรียนเต็ล เรสซิเดนซ์ กรุงเทพ จำกัด และเป็นเจ้ากรรมสิทธิ์ของที่ดินซึ่งเป็นผู้ให้เช่าที่ดินแก่บริษัทฯ ในการพัฒนาโครงการดังกล่าว ดังนั้น ในระยะเริ่มต้นในการพัฒนาโครงการจึงมีการใช้ชื่อ บริษัท สินทรัพย์ช่างเหมาไทย จำกัด ในการขออนุญาตและอาจจะไม่ได้มีการดำเนินการแก้ไขเปลี่ยนแปลงชื่อเป็น บริษัท โอเรียนเต็ล เรสซิเดนซ์ กรุงเทพ จำกัด ซึ่งเป็นผู้พัฒนาโครงการให้ถูกต้อง จึงทำให้สารบบของสำนักนโยบายและพัฒนาแผนทรัพยากรธรรมชาติและสิ่งแวดล้อมยังไม่ได้รับการแก้ไข ดังนั้น บริษัทฯ จึงขอแจ้งเปลี่ยนแปลงชื่อผู้ขออนุญาตให้ถูกต้องต่อไป

๒. บริษัทฯ ได้ปฏิบัติตามมาตรการต่างๆในรายงานประเมินผลกระทบสิ่งแวดล้อมทุกประการในช่วงระยะเวลาก่อสร้างและหลังก่อสร้าง แต่บริษัทฯ ไม่ทราบว่าจะต้องนำส่งรายงานประเมินผลกระทบสิ่งแวดล้อมและข้อมูลอื่นๆ ที่เกี่ยวข้อง (Monitoring Report) ให้กับทางกรมการปกครองทุก ๖ เดือน ตลอดระยะการดำเนินการ อย่างไรก็ดี ทางบริษัทฯ ได้มีจัดทำการตรวจสอบด้านต่างๆ ตั้งแต่ การตรวจวัดคุณภาพน้ำ, การตรวจวัดน้ำทิ้งก่อนและหลังการบำบัด รวมถึงตะกอนส่วนเกิน ฯลฯ ซึ่งมีการบันทึกข้อมูลและมีการตรวจสอบเป็นประจำสม่ำเสมอ ตามมาตรฐานของโรงแรมในเครือ ออนิกซ์ ฮอสพิทาลิตี้ กรุ๊ป ดังนั้น บริษัทฯ สามารถรวบรวมข้อมูลผลตรวจสอบทั้งหมดตั้งแต่ เดือนมกราคม ถึงเดือนมิถุนายน พ.ศ. ๒๕๖๓ และจัดทำเป็นรายงานเพื่อนำให้กับทางสำนักนโยบายและพัฒนาแผนทรัพยากรธรรมชาติและสิ่งแวดล้อม ภายใน 30 วันทันทีที่แจ้งให้ทราบ

ORIENTAL RESIDENCE
BANGKOK

๓. บริษัทฯ จะทำการจัดส่งรายงานผลการปฏิบัติตามมาตรการที่กำหนดไว้ในรายงานการประเมินผลกระทบสิ่งแวดล้อม โดยจะส่งผ่านทางเว็บไซต์ http://eia.onep.go.th บริษัทฯ มีความประสงค์จะขอทราบ User Name และ Password ของบริษัท โอเรียนเต็ล เรสซิเดนซ์ กรุงเทพ จำกัด เพื่อให้บริษัทฯ สามารถดำเนินการ ตาม พ.ร.บ.ส่งเสริมและรักษาคุณภาพสิ่งแวดล้อมแห่งชาติ พ.ศ.๒๕๓๕ และที่แก้ไขเพิ่มเติมต่อไป

บริษัทฯ ใคร่ขอความอนุเคราะห์จากเลขาธิการสำนักนโยบายและพัฒนาแผนทรัพยากรธรรมชาติและสิ่งแวดล้อมและคณะกรรมการเปรียบเทียบพิจารณางดเว้น ผ่อนผัน หรือลดหย่อนค่าปรับจากการไม่ส่งรายงานผลการปฏิบัติการตามที่กำหนดในรายงานประเมินผลกระทบสิ่งแวดล้อม ด้วยบริษัทฯ หามีเจตนาที่จะฝ่าฝืนไม่นำส่งรายงานดังกล่าวแต่อย่างใด เมื่อทราบถึงหน้าที่ดังกล่าวแล้ว บริษัทฯ พร้อมที่จะจัดทำและนำส่งรายงานดังกล่าวให้ถูกต้องตามระเบียบและเวลาของสำนักนโยบายและพัฒนาแผนทรัพยากรธรรมชาติและสิ่งแวดล้อมต่อไป

จึงเรียนมาเพื่อโปรดพิจารณาและดำเนินการต่อไป

ขอแสดงความนับถือ

[redacted]

น

ผู้รับมอบอำนาจ [redacted] จำกัด

ORIENTAL RESIDENCE BANGKOK CO.,LTD. บริษัท โอเรียนเต็ล เรสซิเดนซ์ กรุงเทพ จำกัด ORIENTAL RESIDENCE BANGKOK

[redacted]

เอกสารอยู่ ๓๓๘/๒๕๕๓.

ภาคผนวก ข2

เอกสารพื้นที่สีเขียวตามผังภูมิสถาปัตย์

ผังการจัดภูมิทัศน์ ชั้น 1

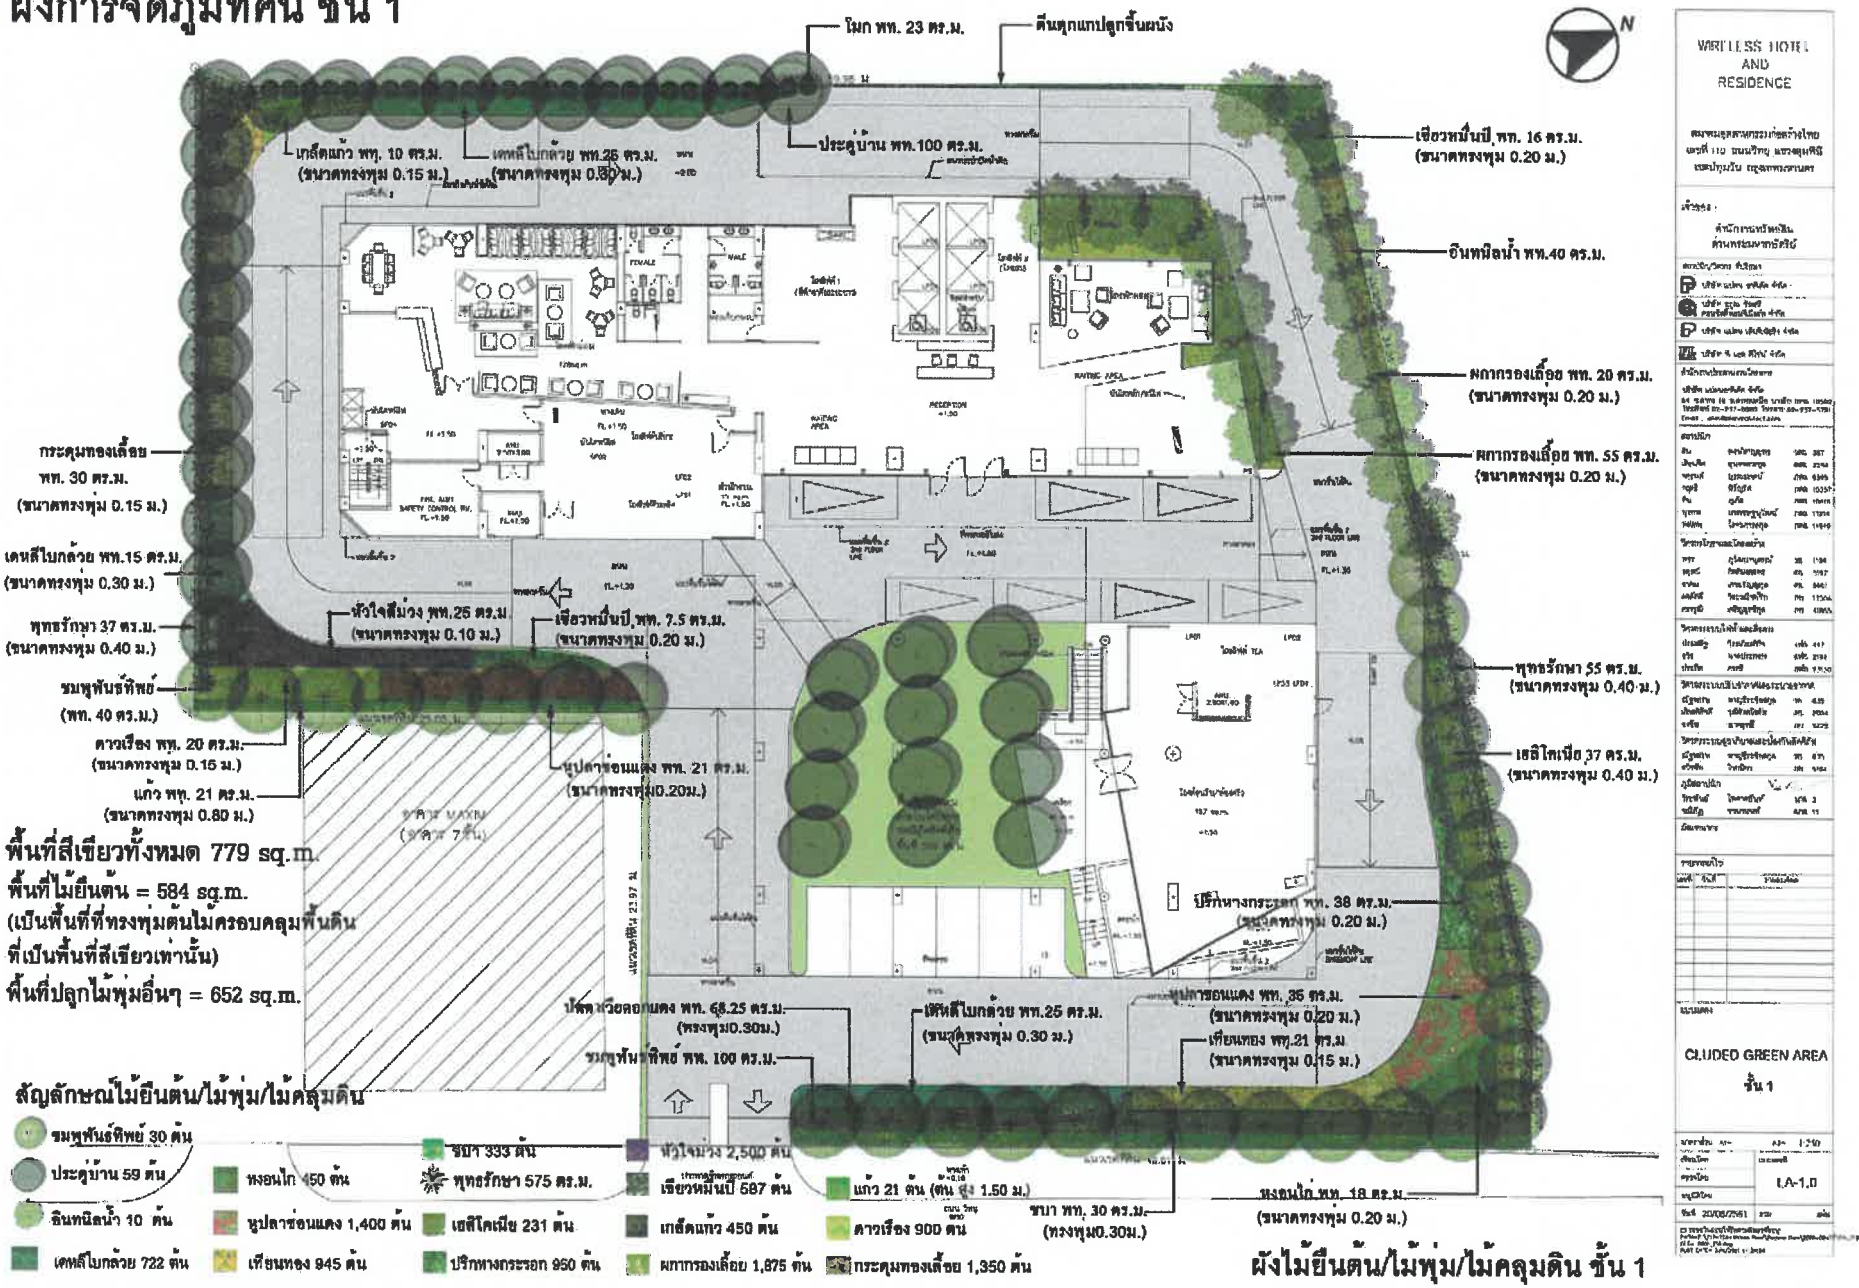

รูปที่ 2.5.11-1 : แผนผังการจัดพื้นที่สีเขียว ชั้น 1

ผังการจัดภูมิทัศน์ ชั้น 3

ยี่โถ

เดหลีใบกล้วย

เกล็ดแก้ว

กระดุมทองเลื้อย

พื้นที่สีเขียวทั้งหมด 44 sq.m.

สัญลักษณ์ไม้ยืนต้น/ไม้พุ่ม/ไม้คลุมดิน

- กระดุมทองเลื้อย 315 ต้น
- เกล็ดแก้ว 785 ต้น
- เดหลีใบกล้วย 106 ต้น
- กล้วยแดง 28 ต้น

กล้วยแดง

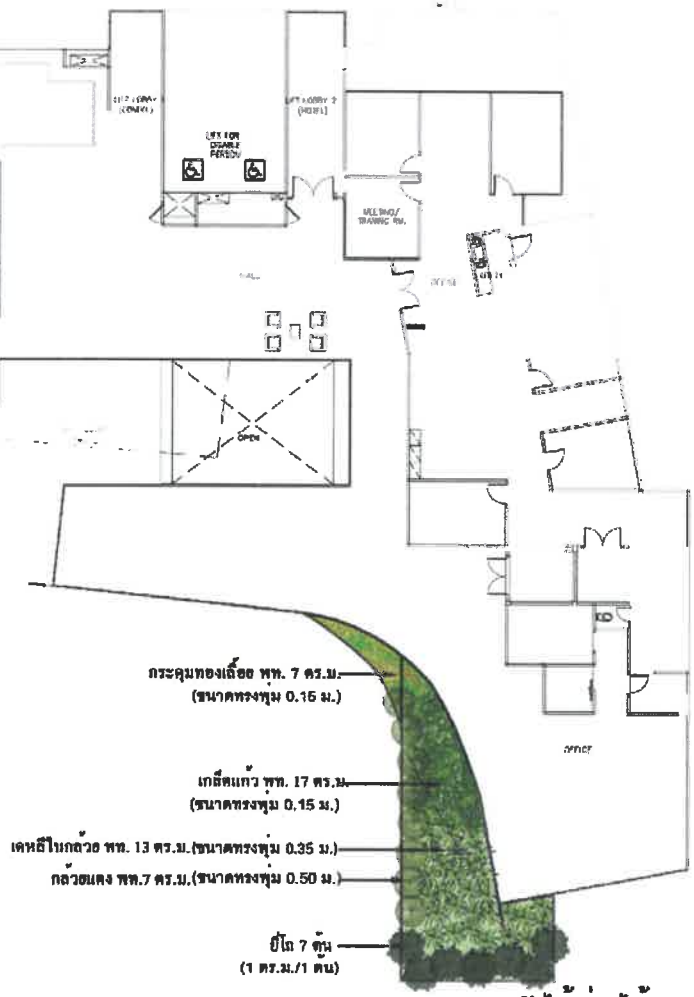

ผังไม้พุ่ม/ไม้คลุมดิน ชั้น 3

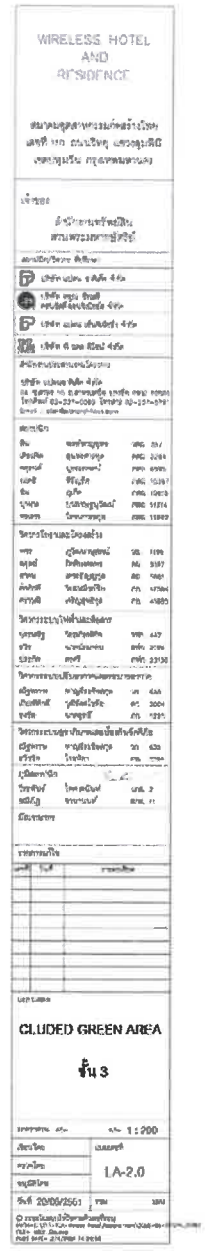

รูปที่ 2.5.11–2 : แผนผังการจัดพื้นที่สีเขียว ชั้น 3

ผังการจัดภูมิทัศน์ ชั้น 4

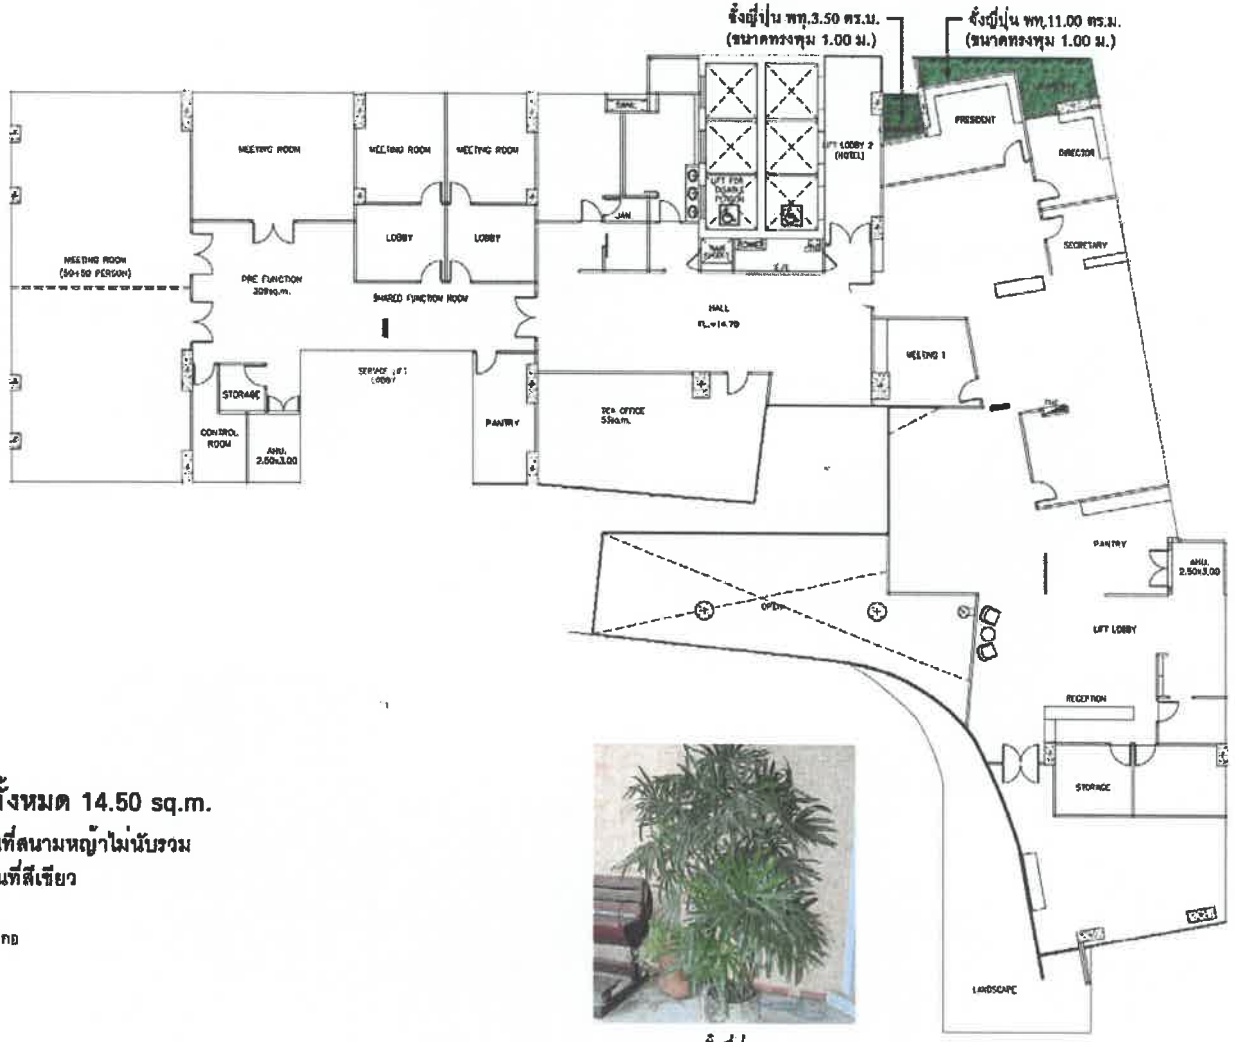

จังญี่ปุ่น

พื้นที่สีเขียวทั้งหมด 14.50 sq.m.

*หมายเหตุ : พื้นที่สนามหญ้าไม่นับรวม
ในการคำนวนพื้นที่สีเขียว

จังญี่ปุ่น 15 กอ

ผังไม้พุ่ม/ไม้คลุมดิน ชั้น 4

WIRELESS HOTEL AND RESIDENCE

GLUDED GREEN AREA

ชั้น 4

LA-3.0

รูปที่ 2.5.11-3 : แผนผังการจัดพื้นที่สีเขียว ชั้น 4

ผังการจัดภูมิทัศน์ ชั้น 5

พื้นที่สีเขียวทั้งหมด 125 sq.m.

พื้นที่ไม้ยืนต้น = 61 sq.m.
(เป็นพื้นที่ที่ทรงพุ่มต้นไม้ครอบคลุมพื้นดิน
ที่เป็นพื้นที่สีเขียวเท่านั้น)

พื้นที่ปลูกไม้พุ่มอื่นๆ = 64 sq.m.

*หมายเหตุ : พื้นที่สนามหญ้าไม่นับรวม
ในการคำนวนพื้นที่สีเขียว

สัญลักษณ์ไม้ยืนต้น/ไม้พุ่ม/ไม้คลุมดิน

- ประดู่บ้าน 4 ต้น
- กล้วยแดง 84 ต้น
- ยี่โถ 6 ต้น
- เดหลีใบกล้วย 355 ต้น
- เขียวหมื่นปี 560 ต้น
- หมากผู้หมากเมีย 275 ต้น

ประดู่

ยี่โถ

เขียวหมื่นปี

เดหลีใบกล้วย

หมากผู้หมากเมีย

รูปที่ 2.5.11-4 : แผนผังการจัดพื้นที่สีเขียว ชั้น 5

ผังการจัดภูมิทัศน์ ชั้น 6

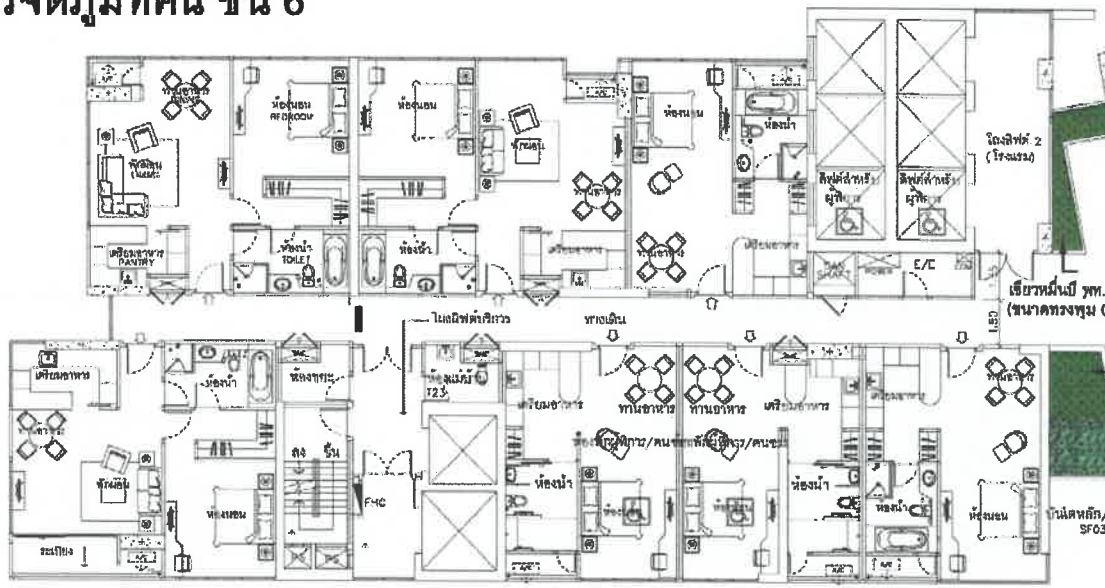

เขียวหมื่นปี

จิ้งจูฉุ่น

พื้นที่สีเขียวทั้งหมด 12.70 sq.m.

*หมายเหตุ : พื้นที่สนามหญ้าไม่นับรวม
ในการคำนวนพื้นที่สีเขียว

สัญลักษณ์ไม้พุ่ม/ไม้คลุมดิน

จิ้งจูฉุ่น 5 กอ

เขียวหมื่นปี 200 ต้น

ผังไม้ยืนต้น/ไม้พุ่ม/ไม้คลุมดิน ชั้น 6

WIRELESS HOTEL AND RESIDENCE

CLUDED GREEN AREA

ชั้น 6

LA-5.0

รูปที่ 2.5.11-5 : แผนผังการจัดพื้นที่สีเขียว ชั้น 6

ผังการจัดภูมิทัศน์ ชั้น 7

พื้นที่สีเขียวทั้งหมด 30.00 sq.m.

*หมายเหตุ : พื้นที่สนามหญ้าไม่นับรวมในการคำนวนพื้นที่สีเขียว

สัญลักษณ์ไม้พุ่ม/ไม้คลุมดิน

ขิงญี่ปุ่น 10 กอ

เฉียวหมิ่นปี 532 ต้น

เฉียวหมิ่นปี

ขิงญี่ปุ่น

ผังไม้ยืนต้น/ไม้พุ่ม/ไม้คลุมดิน ชั้น 7

WIRELESS HOTEL AND RESIDENCE

CLUDED GREEN AREA

ชั้น 7

LA-6.0

รูปที่ 2.5.11-6 : แผนผังการจัดพื้นที่สีเขียว ชั้น 7

ผังการจัดภูมิทัศน์ ชั้น 8

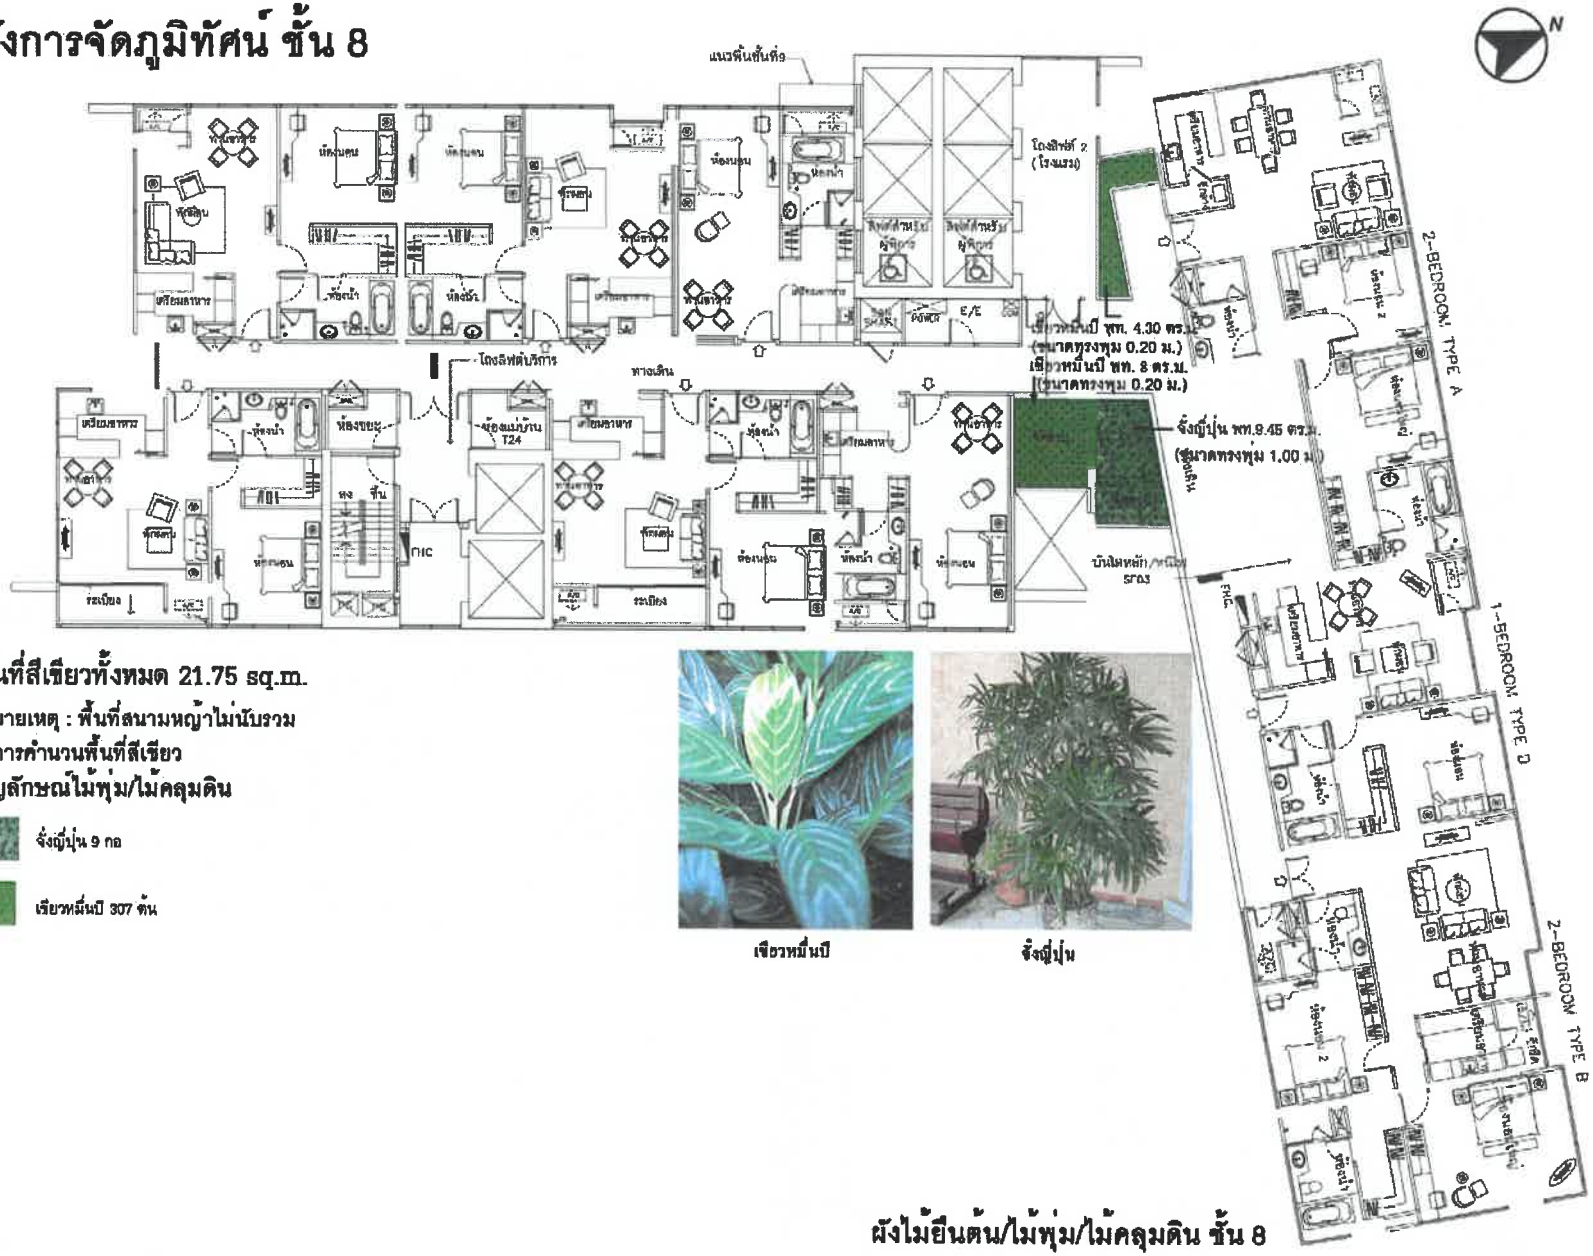

พื้นที่สีเขียวทั้งหมด 21.75 sq.m.

*หมายเหตุ : พื้นที่สนามหญ้าไม่นับรวม
ในการคำนวนพื้นที่สีเขียว

สัญลักษณ์ไม้พุ่ม/ไม้คลุมดิน

จิ้งญี่ปุ่น 9 กอ

เฉียวหนิ่นปี 307 ต้น

เฉียวหนิ่นปี

จิ้งญี่ปุ่น

ผังไม้ยืนต้น/ไม้พุ่ม/ไม้คลุมดิน ชั้น 8

WIRELESS HOTEL AND RESIDENCE

CLUDED GREEN AREA

ชั้น 8

LA-7.0

รูปที่ 2.5.11-7 : แผนผังการจัดพื้นที่สีเขียว ชั้น 8

ผังการจัดภูมิทัศน์ ชั้น 9

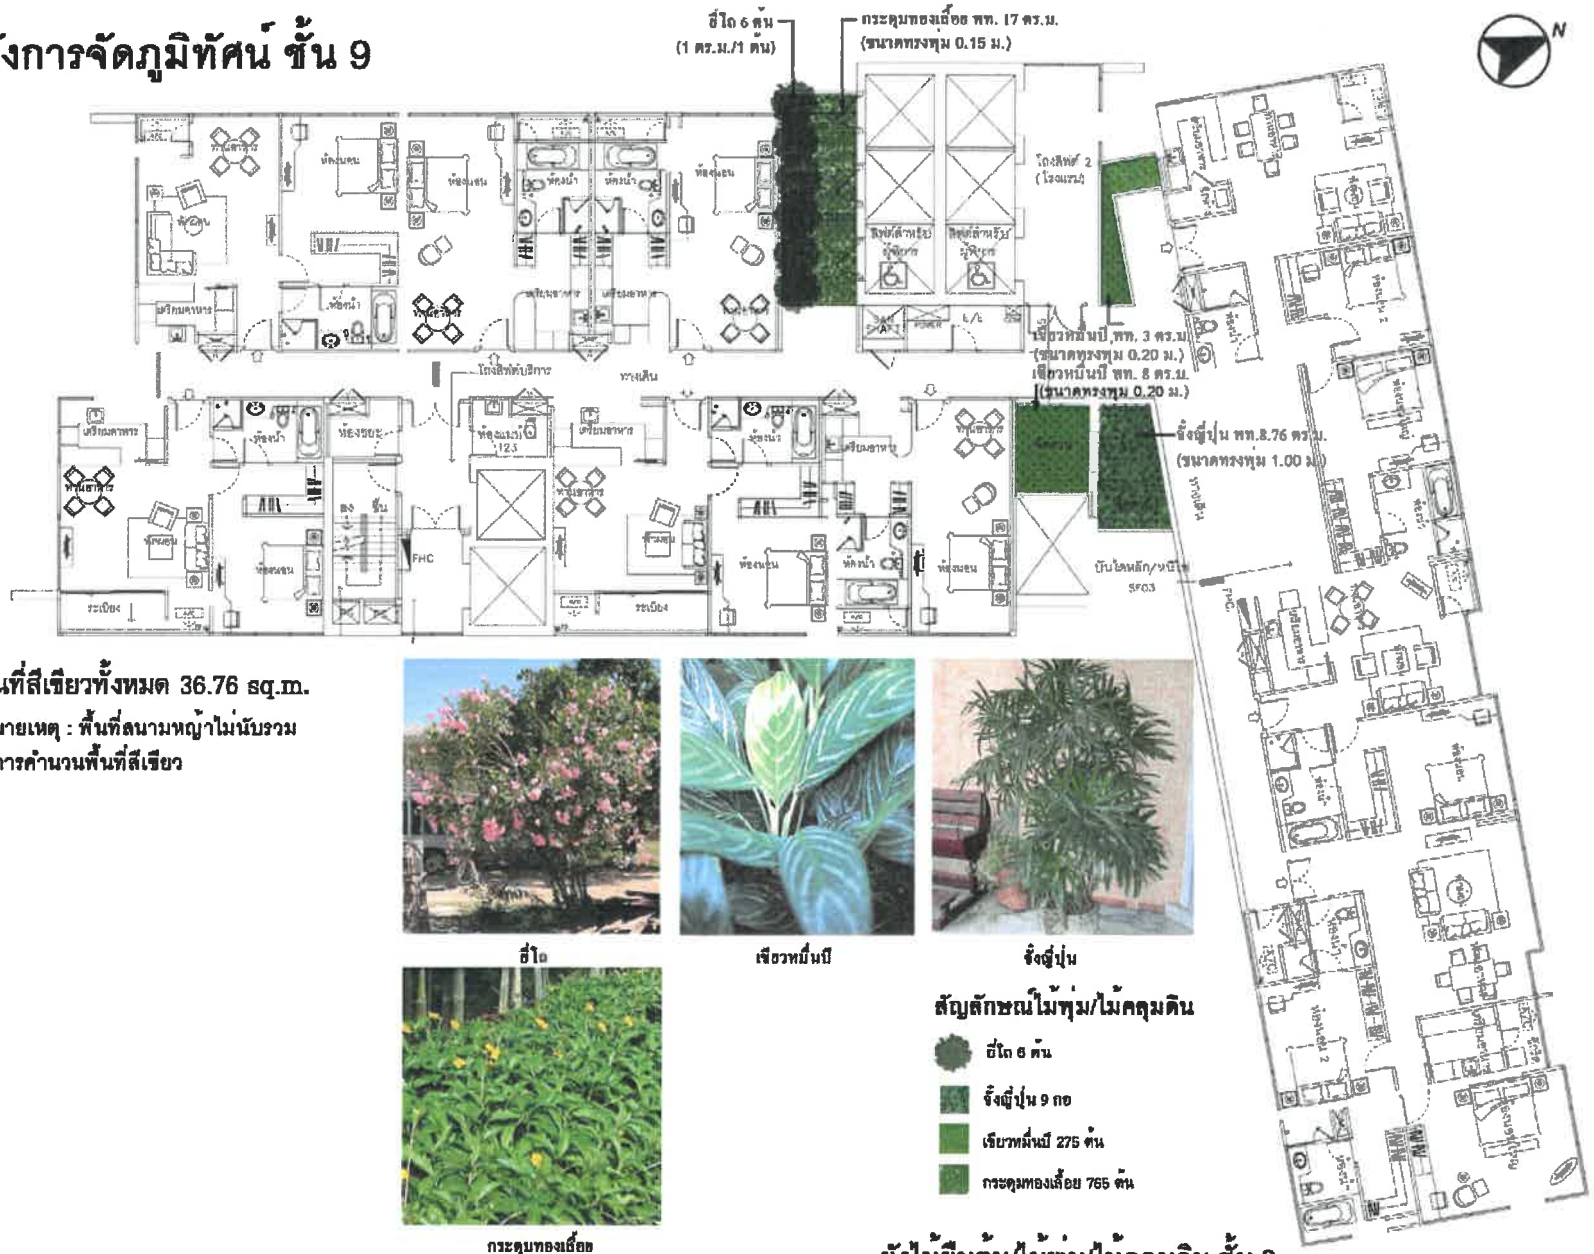

พื้นที่สีเขียวทั้งหมด 36.76 sq.m.

*หมายเหตุ : พื้นที่ลานหญ้าไม่นับรวมในการคำนวนพื้นที่สีเขียว

อีโถ

เขียวหมื่นปี

จิ๋งจี่ปุ่น

กระดุมทองเลื้อย

สัญลักษณ์ไม้พุ่ม/ไม้คลุมดิน

- อีโถ 6 ต้น
- จิ๋งจี่ปุ่น 9 กอ
- เขียวหมื่นปี 275 ต้น
- กระดุมทองเลื้อย 765 ต้น

ผังไม้ยืนต้น/ไม้พุ่ม/ไม้คลุมดิน ชั้น 9

WIRELESS HOTEL AND RESIDENCE

GLUDED GREEN AREA

ชั้น 9

LA-8.0

รูปที่ 2.5.11-8 : แผนผังการจัดพื้นที่สีเขียว ชั้น 9

ผังการจัดภูมิทัศน์ ชั้น 10

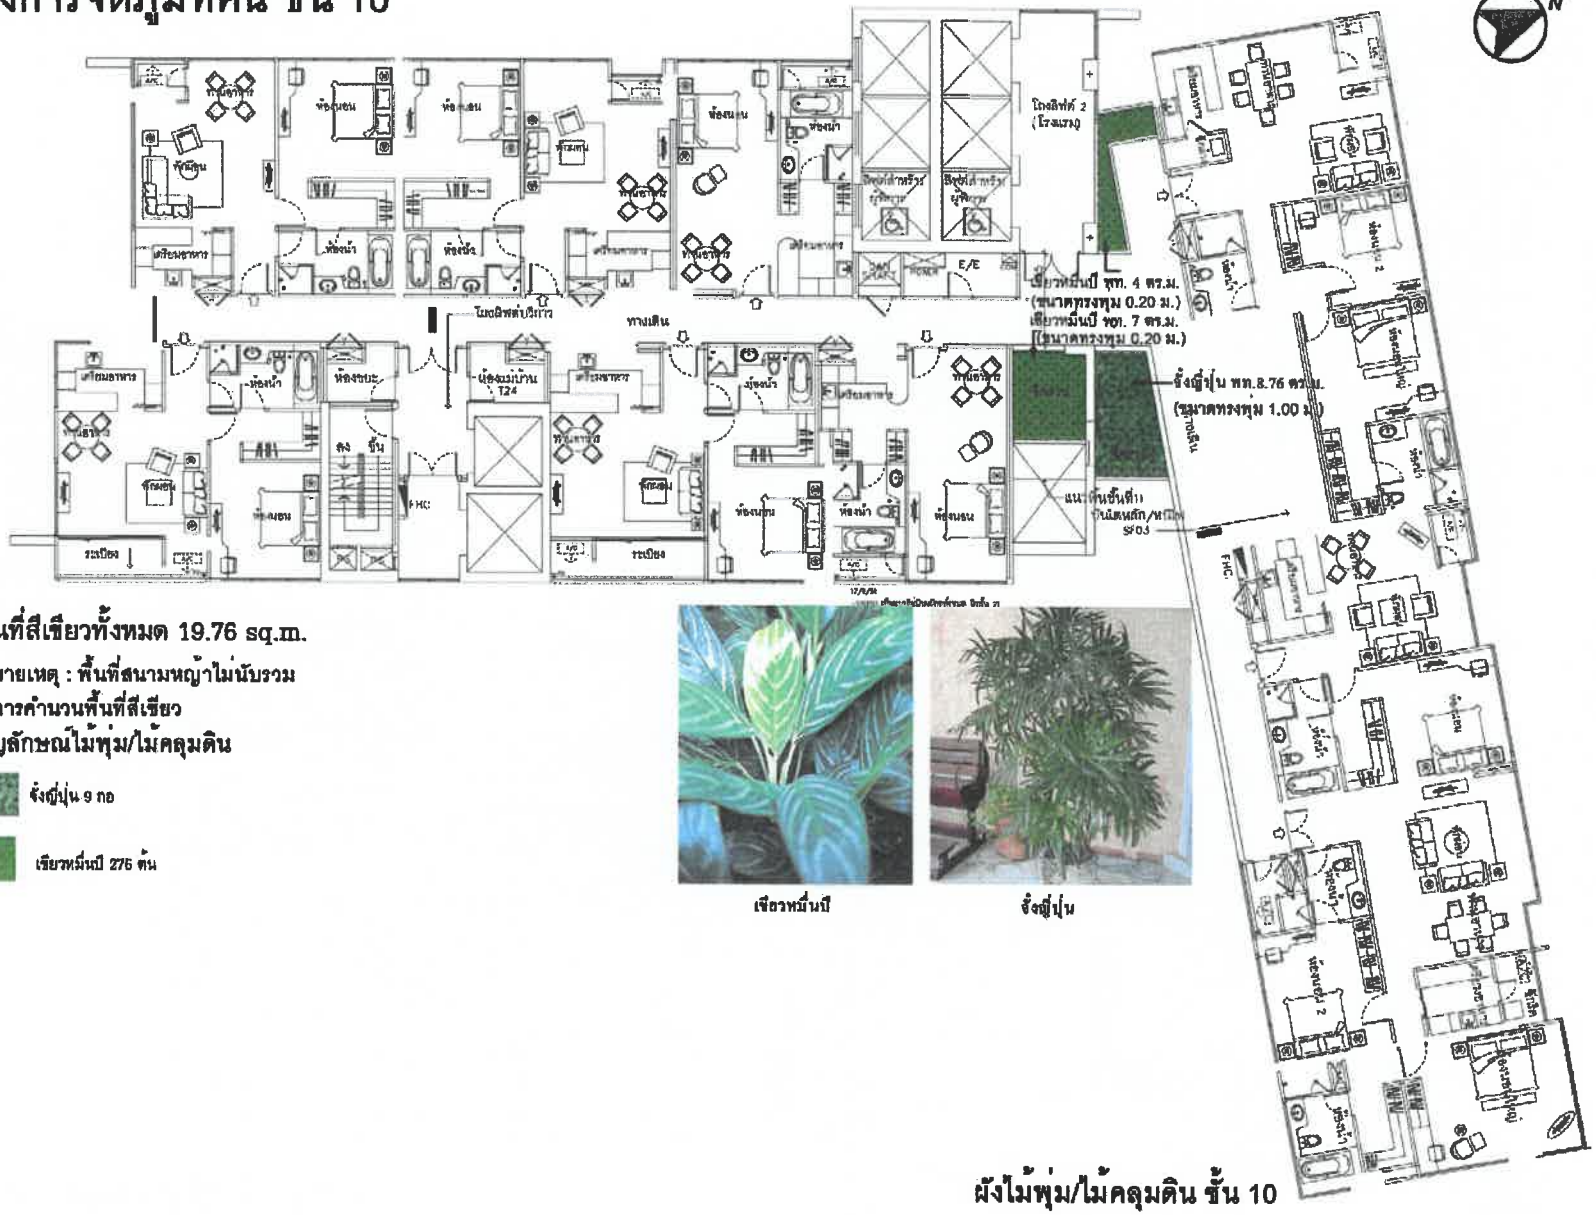

พื้นที่สีเขียวทั้งหมด 19.76 sq.m.

*หมายเหตุ : พื้นที่สนามหญ้าไม่นับรวมในการคำนวนพื้นที่สีเขียว

สัญลักษณ์ไม้พุ่ม/ไม้คลุมดิน

ลั่งญี่ปุ่น 9 กอ

เศียรหมื่นปี 276 ต้น

เศียรหมื่นปี

ลั่งญี่ปุ่น

รูปที่ 2.5.11-9 : แผนผังการจัดพื้นที่สีเขียว ชั้น 10

ผังการจัดภูมิทัศน์ ชั้น 11

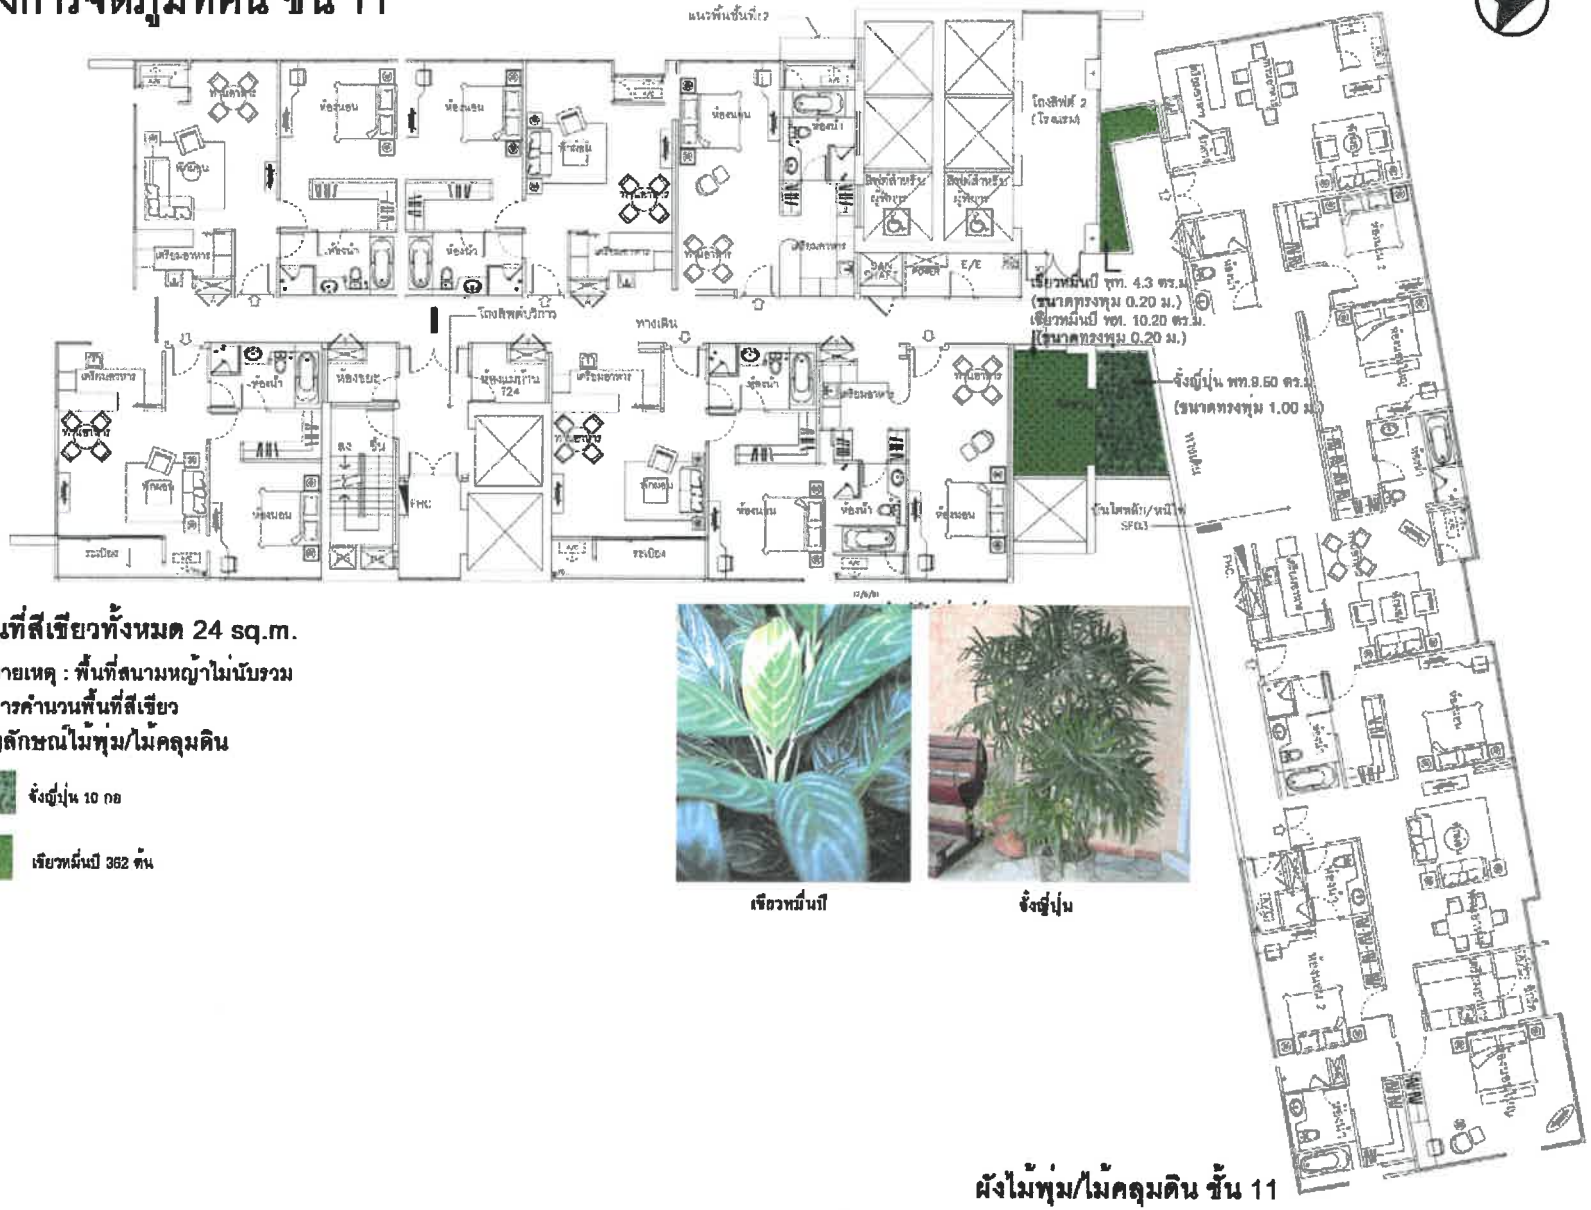

พื้นที่สีเขียวทั้งหมด 24 sq.m.

*หมายเหตุ : พื้นที่สนามหญ้าไม่นับรวมในการคำนวนพื้นที่สีเขียว

สัญลักษณ์ไม้พุ่ม/ไม้คลุมดิน

จิ้งจี่ปุ่น 10 กอ

เฉียวหมิ่นปี 362 ต้น

เฉียวหมิ่นปี

จิ้งจี่ปุ่น

ผังไม้พุ่ม/ไม้คลุมดิน ชั้น 11

รูปที่ 2.5.11-10 : แผนผังการจัดพื้นที่สีเขียว ชั้น 11

ผังการจัดภูมิทัศน์ ชั้น 12

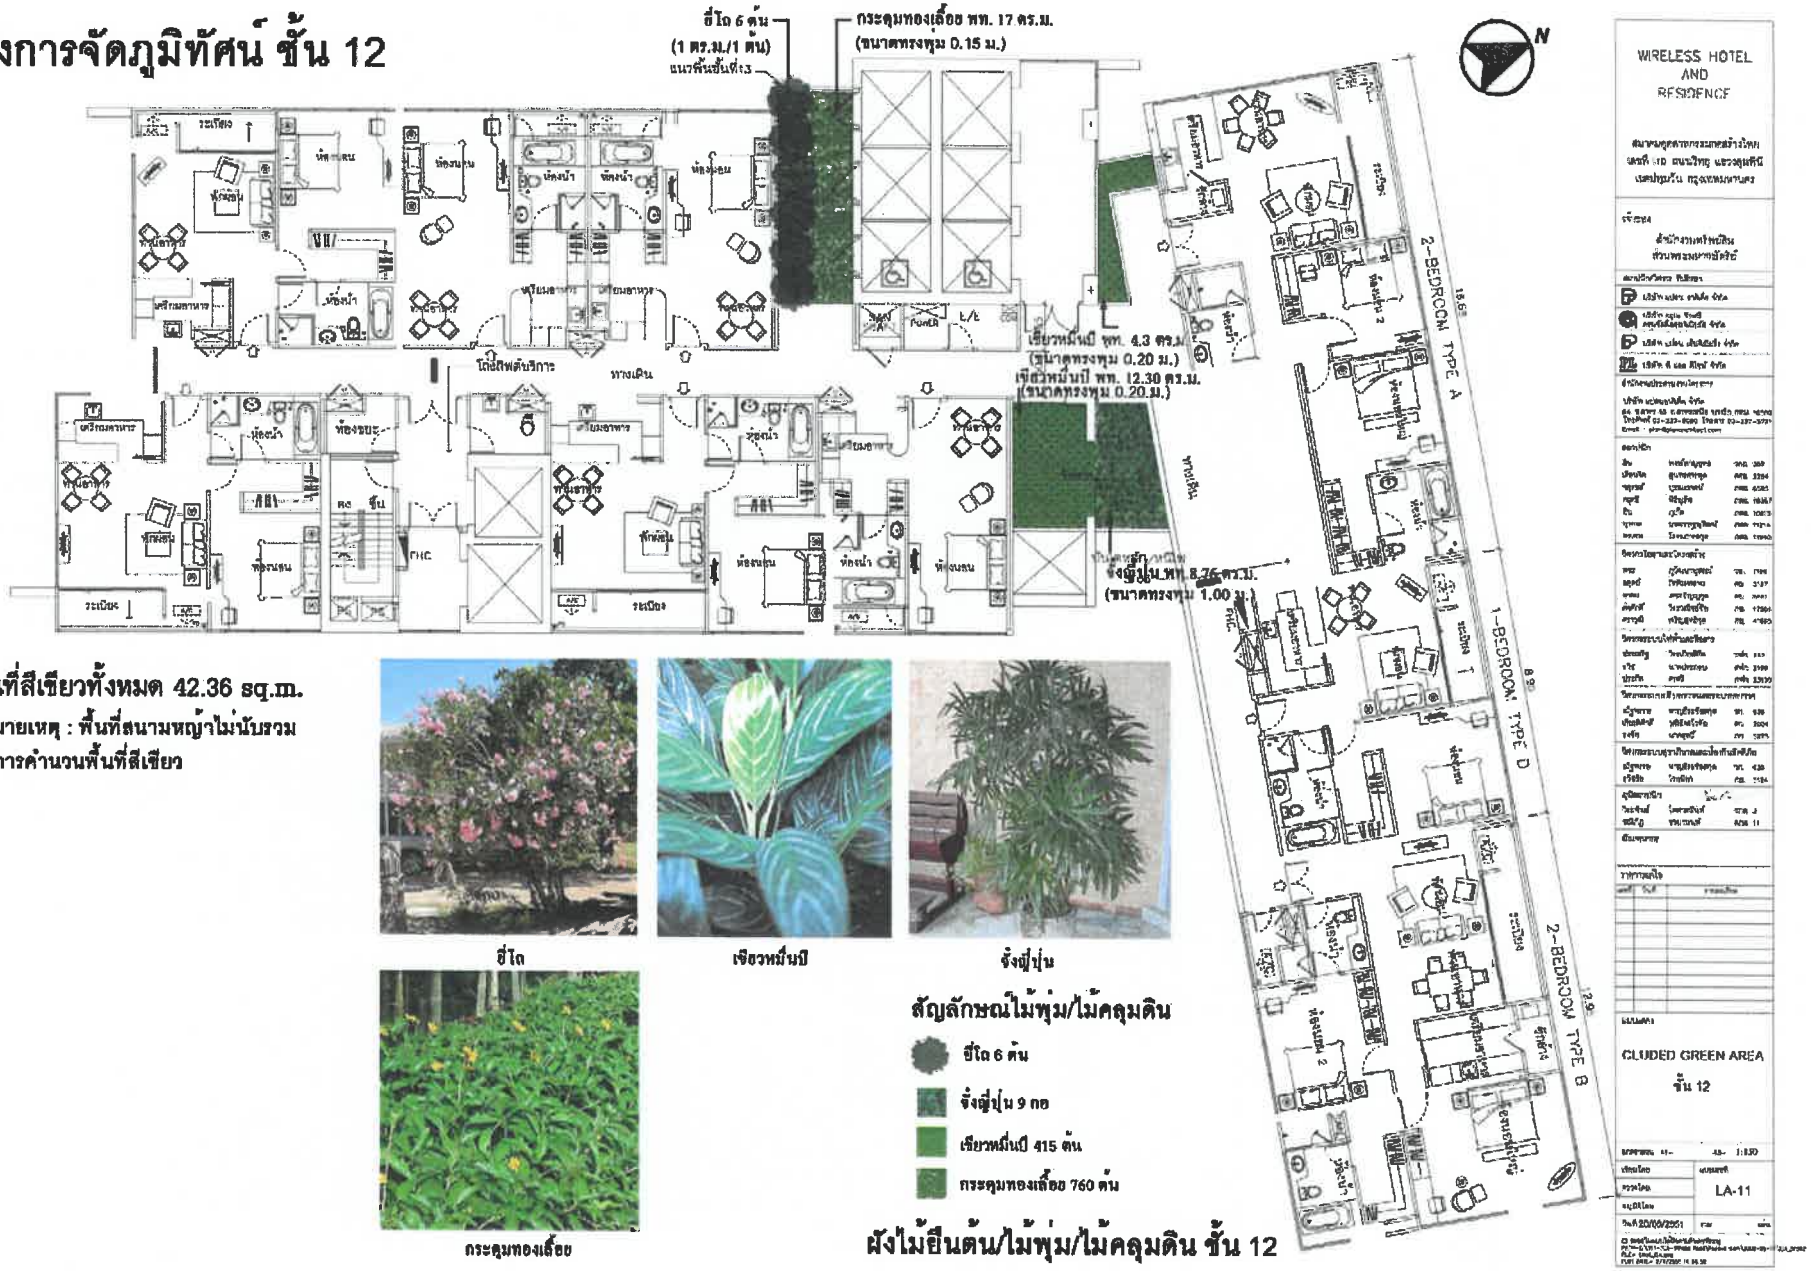

พื้นที่สีเขียวทั้งหมด 42.36 sq.m.

*หมายเหตุ : พื้นที่สนามหญ้าไม่นับรวมในการคำนวนพื้นที่สีเขียว

อีโด

เฟื่องหมื่นปี

จิ๋งจี่ปุ่น

กระดุมทองเลื้อย

สัญลักษณ์ไม้พุ่ม/ไม้คลุมดิน

- อีโด 6 ต้น
- จิ๋งจี่ปุ่น 9 กอ
- เฟื่องหมื่นปี 415 ต้น
- กระดุมทองเลื้อย 760 ต้น

ผังไม้ยืนต้น/ไม้พุ่ม/ไม้คลุมดิน ชั้น 12

รูปที่ 2.5.11-11 : แผนผังการจัดพื้นที่สีเขียว ชั้น 12

ผังการจัดภูมิทัศน์ ชั้น 13

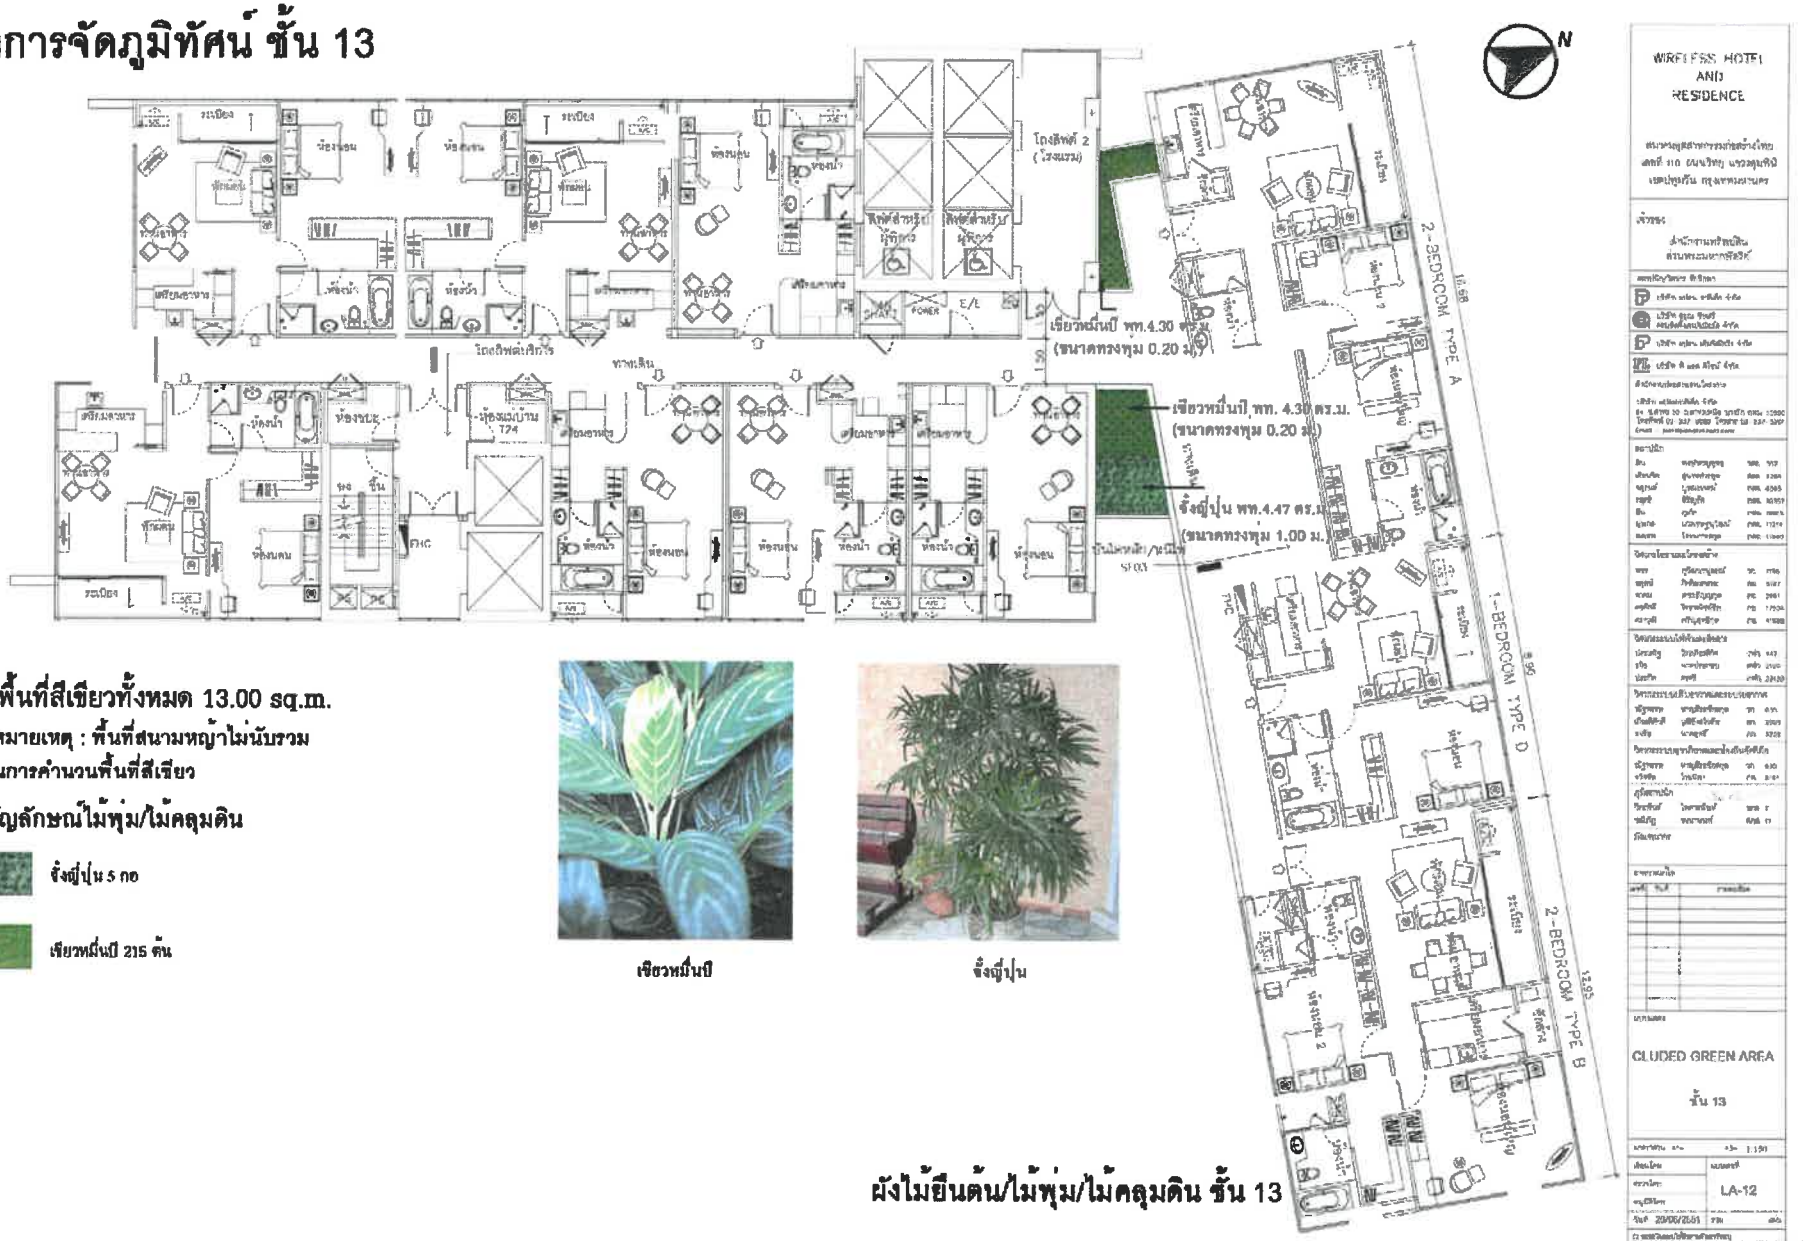

พื้นที่สีเขียวทั้งหมด 13.00 sq.m.

*หมายเหตุ : พื้นที่สนามหญ้าไม่นับรวมในการคำนวนพื้นที่สีเขียว

สัญลักษณ์ไม้พุ่ม/ไม้คลุมดิน

จิ๋งจู่ปุ่น 5 กอ

เขียวหมื่นปี 215 ต้น

เขียวหมื่นปี

จิ๋งจู่ปุ่น

ผังไม้ยืนต้น/ไม้พุ่ม/ไม้คลุมดิน ชั้น 13

รูปที่ 2.5.11-12 : แผนผังการจัดพื้นที่สีเขียว ชั้น 13

ผังการจัดภูมิทัศน์ ชั้น 14

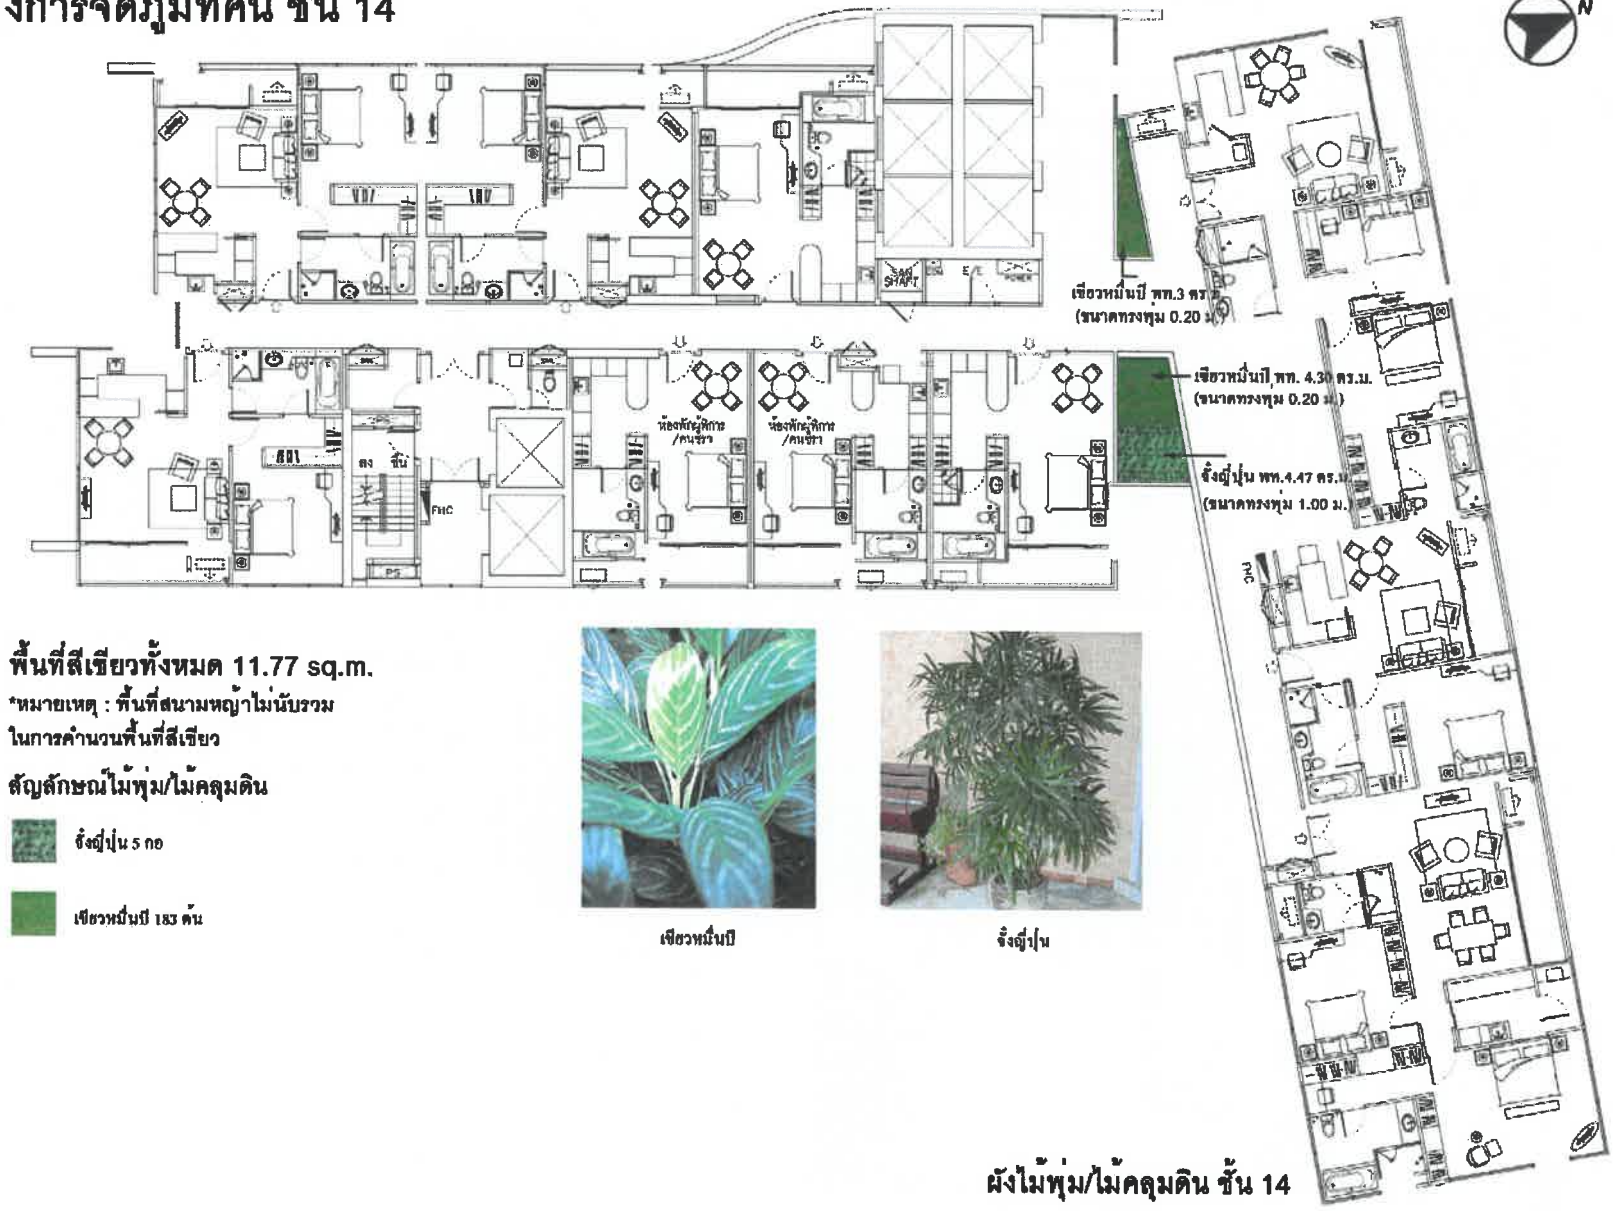

พื้นที่สีเขียวทั้งหมด 11.77 sq.m.

*หมายเหตุ : พื้นที่สนามหญ้าไม่นับรวม
ในการคำนวนพื้นที่สีเขียว

สัญลักษณ์ไม้พุ่ม/ไม้คลุมดิน

จิ๋งจู่ปุ่น 5 กอ

เขียวหมื่นปี 183 ต้น

เขียวหมื่นปี

จิ๋งจู่ปุ่น

WIRELESS HOTEL AND RESIDENCE

CLUDED GREEN AREA

ชั้น 14

LA-13

รูปที่ 2.5.11-13 : แผนผังการจัดพื้นที่สีเขียว ชั้น 14

ผังการจัดภูมิทัศน์ ชั้น 15

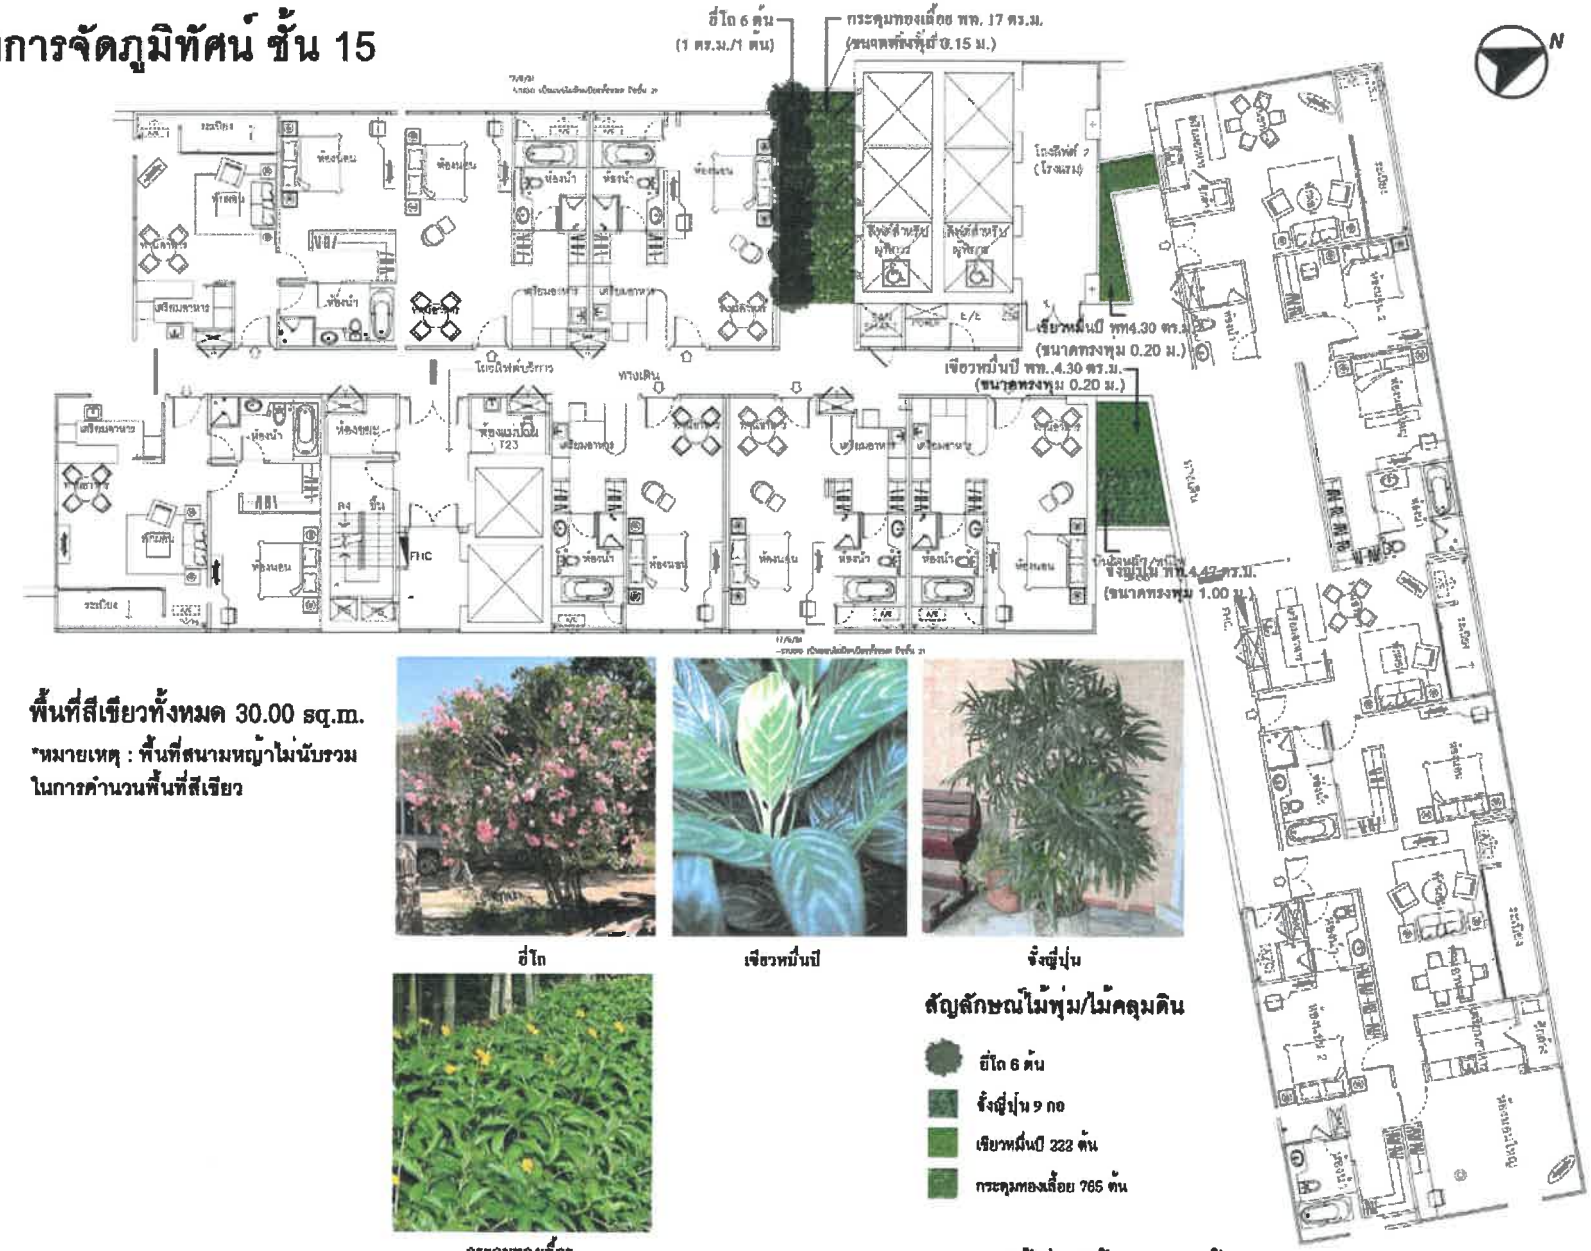

ยี่โถ


ลั่งญี่ปุ่น

กระดุมทองเลื้อย

พื้นที่สีเขียวทั้งหมด 30.00 sq.m.

*หมายเหตุ : พื้นที่สนามหญ้าไม่นับรวมในการคำนวนพื้นที่สีเขียว

สัญลักษณ์ไม้พุ่ม/ไม้คลุมดิน

- ยี่โถ 6 ต้น
- ลั่งญี่ปุ่น 9 กอ
- เฉียงหมื่นปี 222 ต้น
- กระดุมทองเลื้อย 765 ต้น

ผังไม้พุ่ม/ไม้คลุมดิน ชั้น 15

WIRELESS HOTEL AND RESIDENCE

GLUDED GREEN AREA

ชั้น 15

L.A-14

รูปที่ 2.5.11-14 : แผนผังการจัดพื้นที่สีเขียว ชั้น 15

ผังการจัดภูมิทัศน์ ชั้น 16

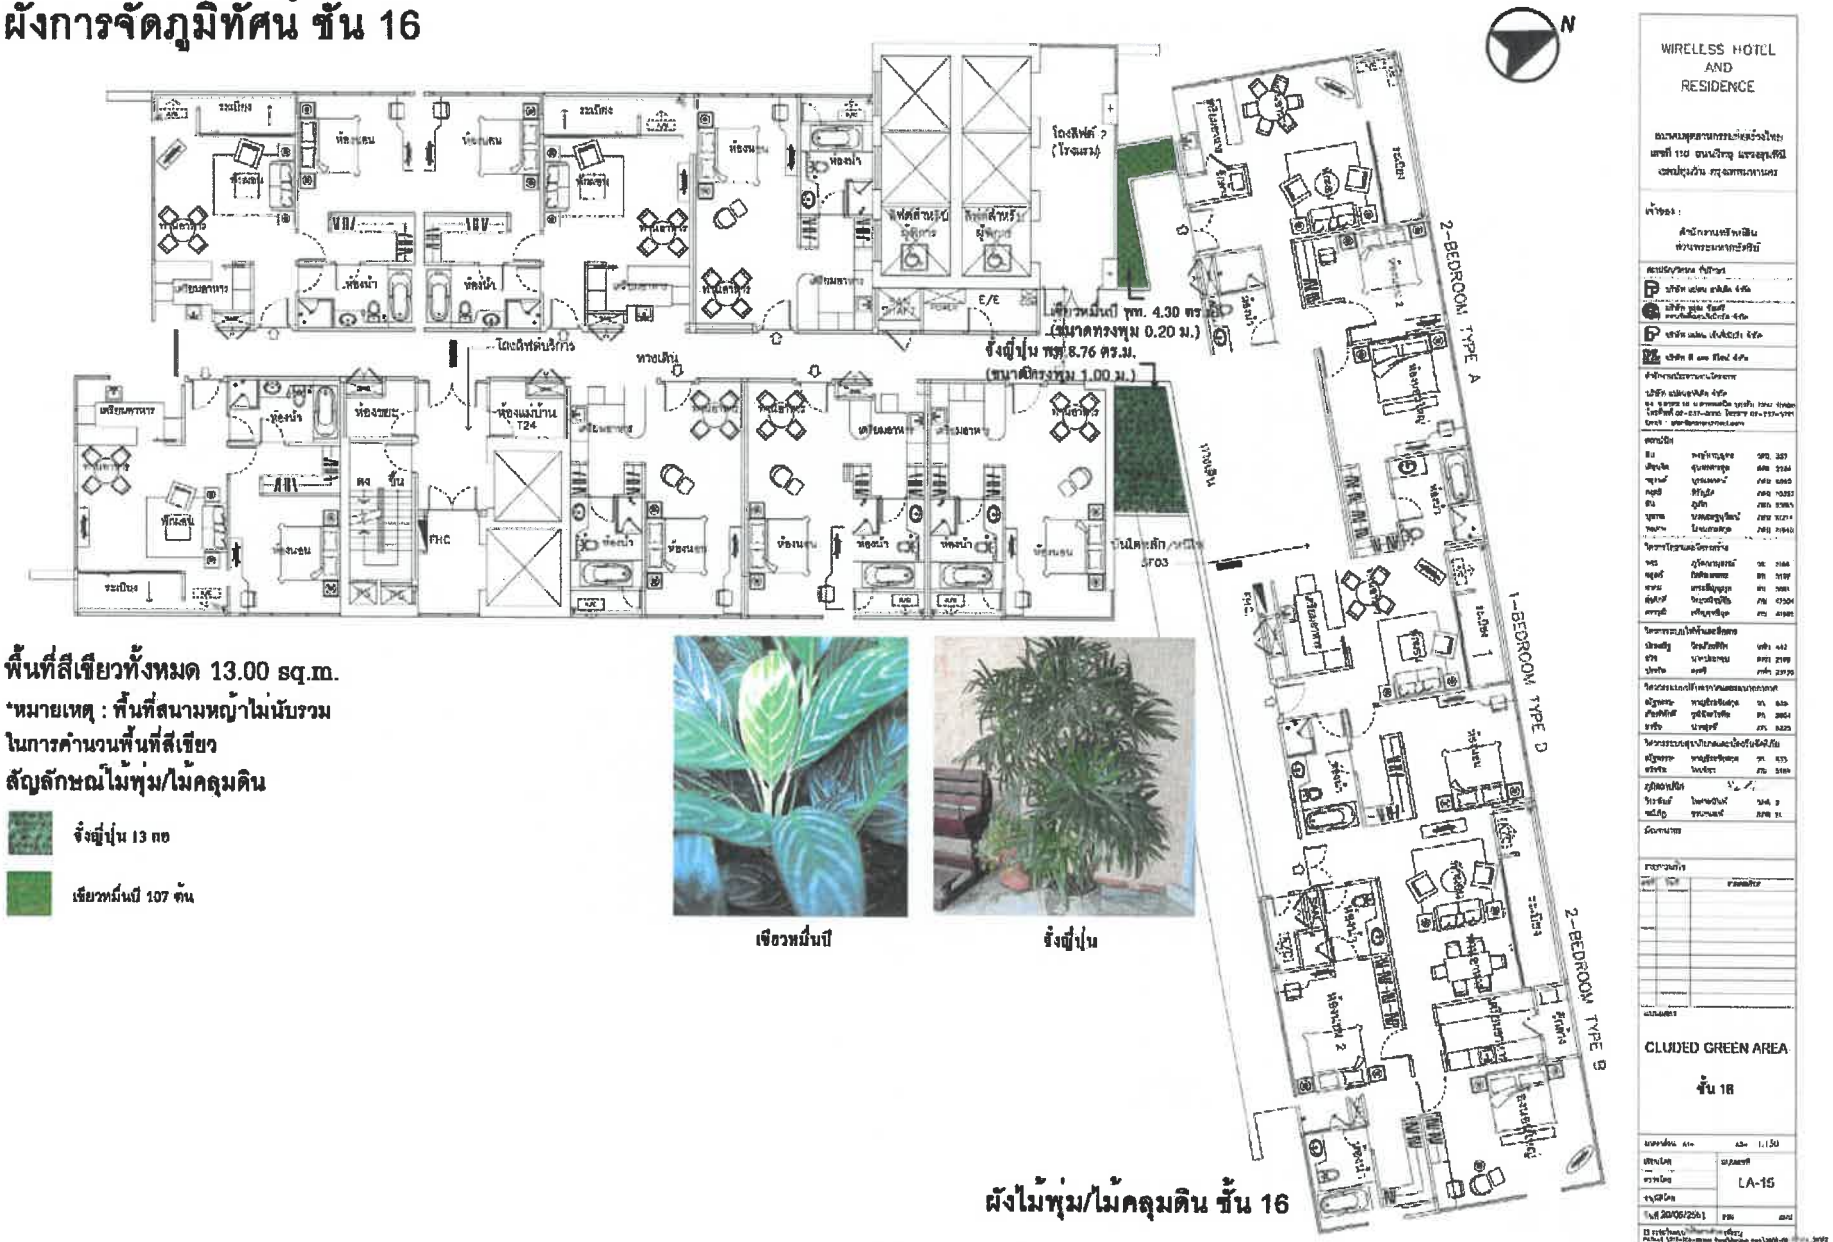

พื้นที่สีเขียวทั้งหมด 13.00 sq.m.

*หมายเหตุ : พื้นที่สนามหญ้าไม่นับรวมในการคำนวนพื้นที่สีเขียว

สัญลักษณ์ไม้พุ่ม/ไม้คลุมดิน

- จิ๋งจี่ปุ่น 13 ตร
- เขียวหมื่นปี 107 ต้น

เขียวหมื่นปี

จิ๋งจี่ปุ่น

ผังไม้พุ่ม/ไม้คลุมดิน ชั้น 16

รูปที่ 2.5.11-15 : แผนผังการจัดพื้นที่สีเขียว ชั้น 16

ผังการจัดภูมิทัศน์ ชั้น 17

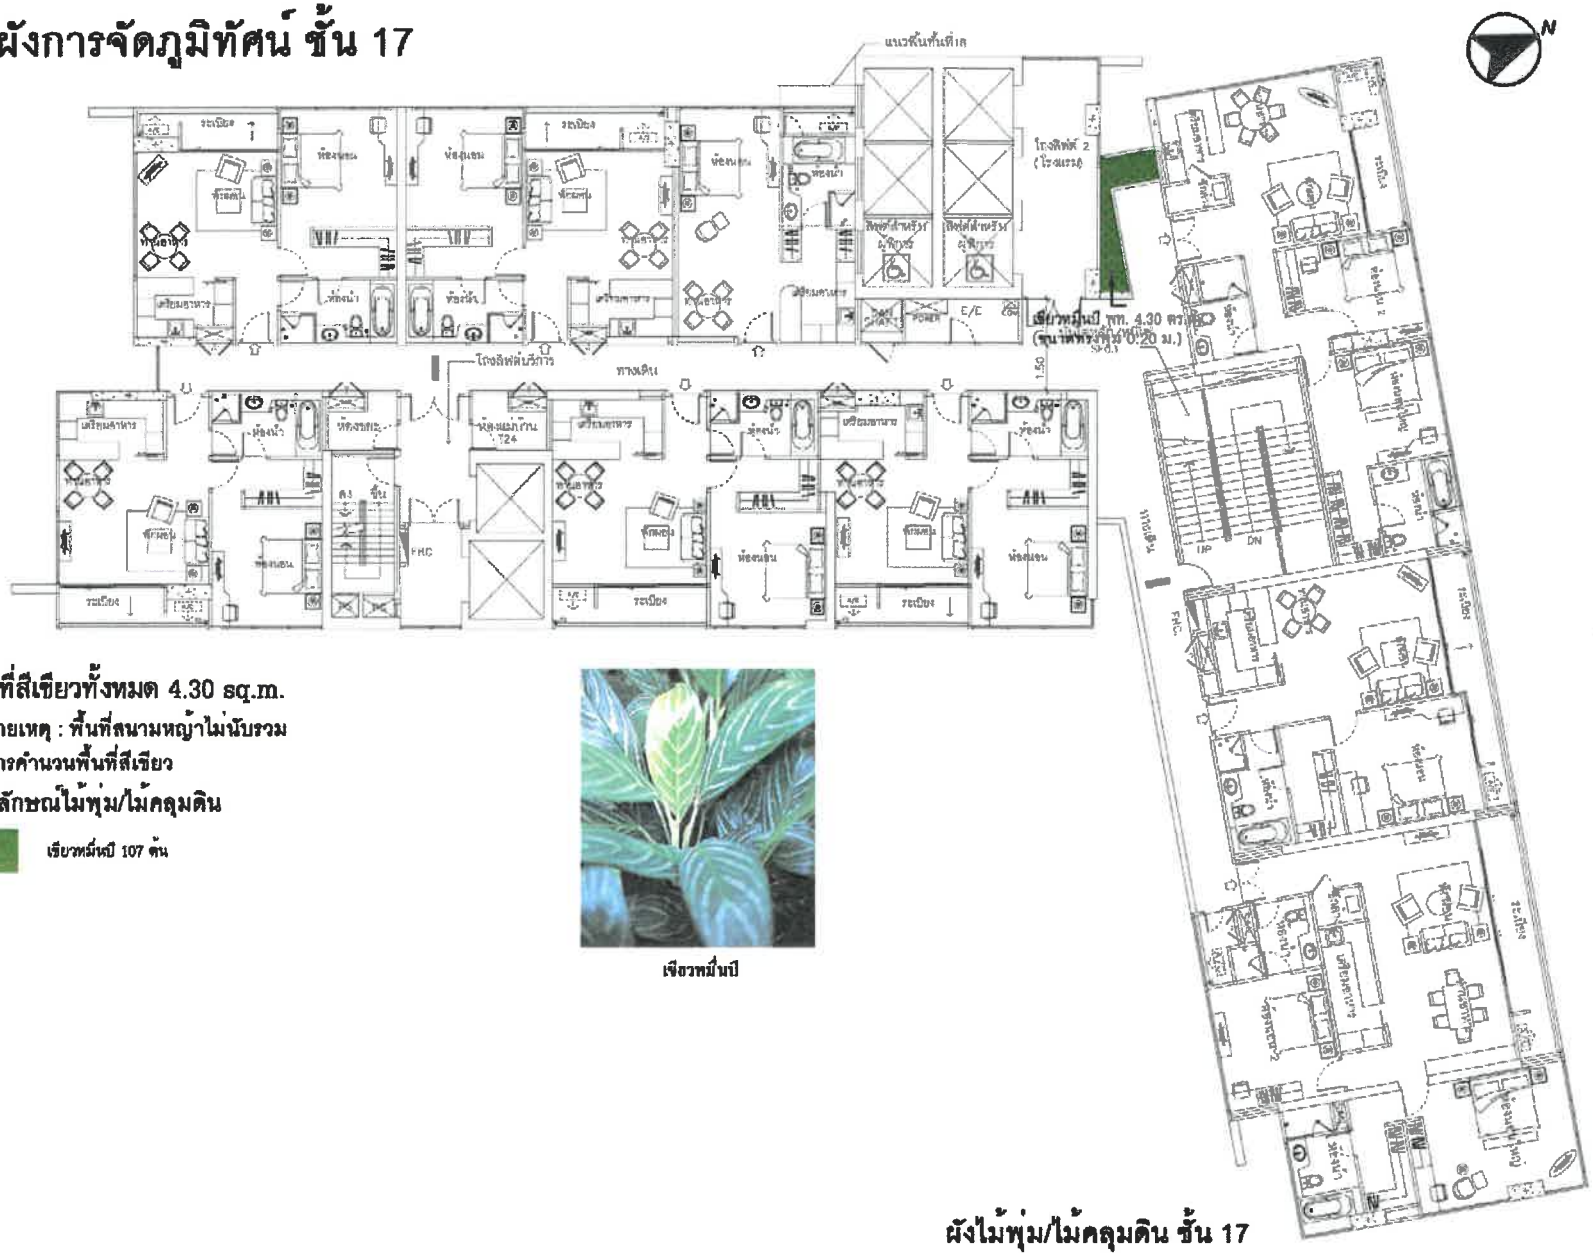

พื้นที่สีเขียวทั้งหมด 4.30 sq.m.

*หมายเหตุ : พื้นที่ลานหญ้าไม่นับรวมในการคำนวณพื้นที่สีเขียว

สัญลักษณ์ไม้พุ่ม/ไม้คลุมดิน

เขียวหมื่นปี 107 ต้น

เขียวหมื่นปี

ผังไม้พุ่ม/ไม้คลุมดิน ชั้น 17

รูปที่ 2.5.11-16 : แผนผังการจัดพื้นที่สีเขียว ชั้น 17

ผังการจัดภูมิทัศน์ ชั้น 18

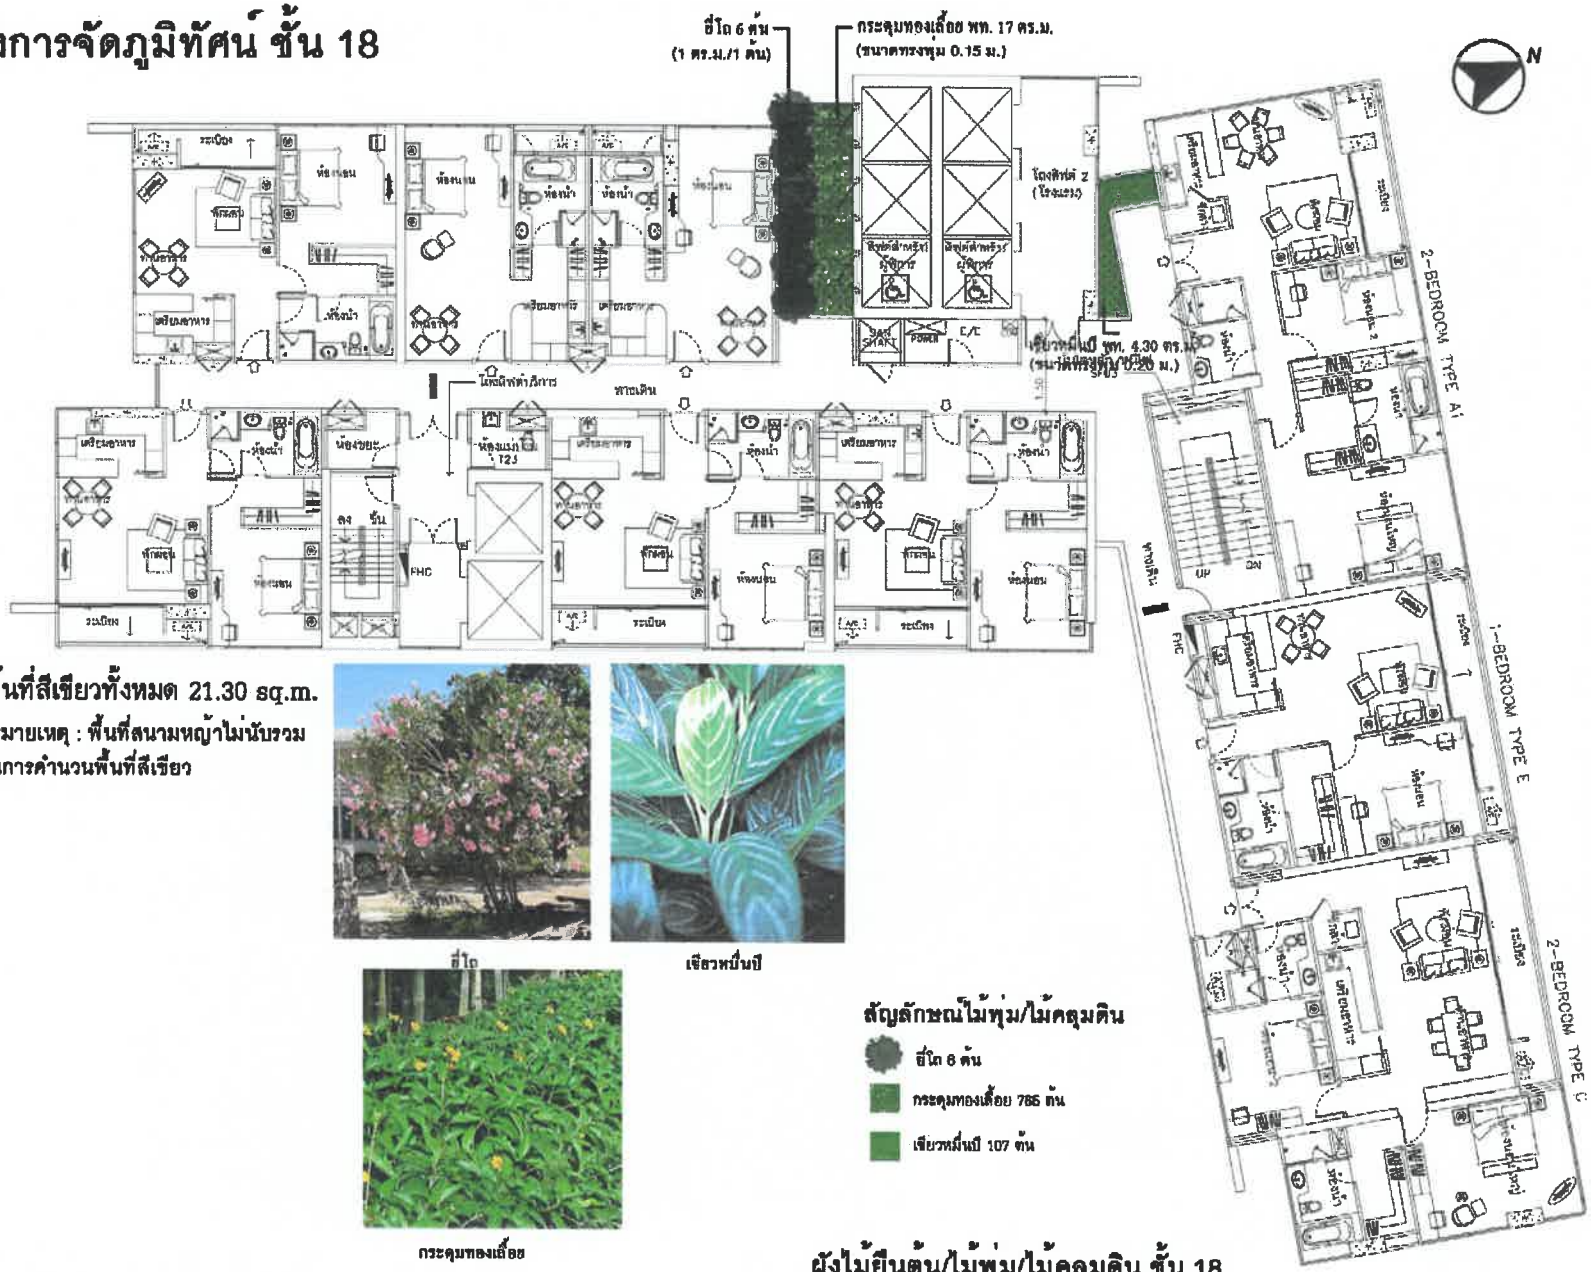

พื้นที่สีเขียวทั้งหมด 21.30 sq.m.

*หมายเหตุ : พื้นที่สนามหญ้าไม่นับรวมในการคำนวนพื้นที่สีเขียว

อีโด

เขียวหมื่นปี

กระดุมทองเลื้อย

สัญลักษณ์ไม้พุ่ม/ไม้คลุมดิน

- อีโด 6 ต้น
- กระดุมทองเลื้อย 785 ต้น
- เขียวหมื่นปี 107 ต้น

ผังไม้ยืนต้น/ไม้พุ่ม/ไม้คลุมดิน ชั้น 18

รูปที่ 2.5.11-17 : แผนผังการจัดพื้นที่สีเขียว ชั้น 18

ผังการจัดภูมิทัศน์ ชั้น 19

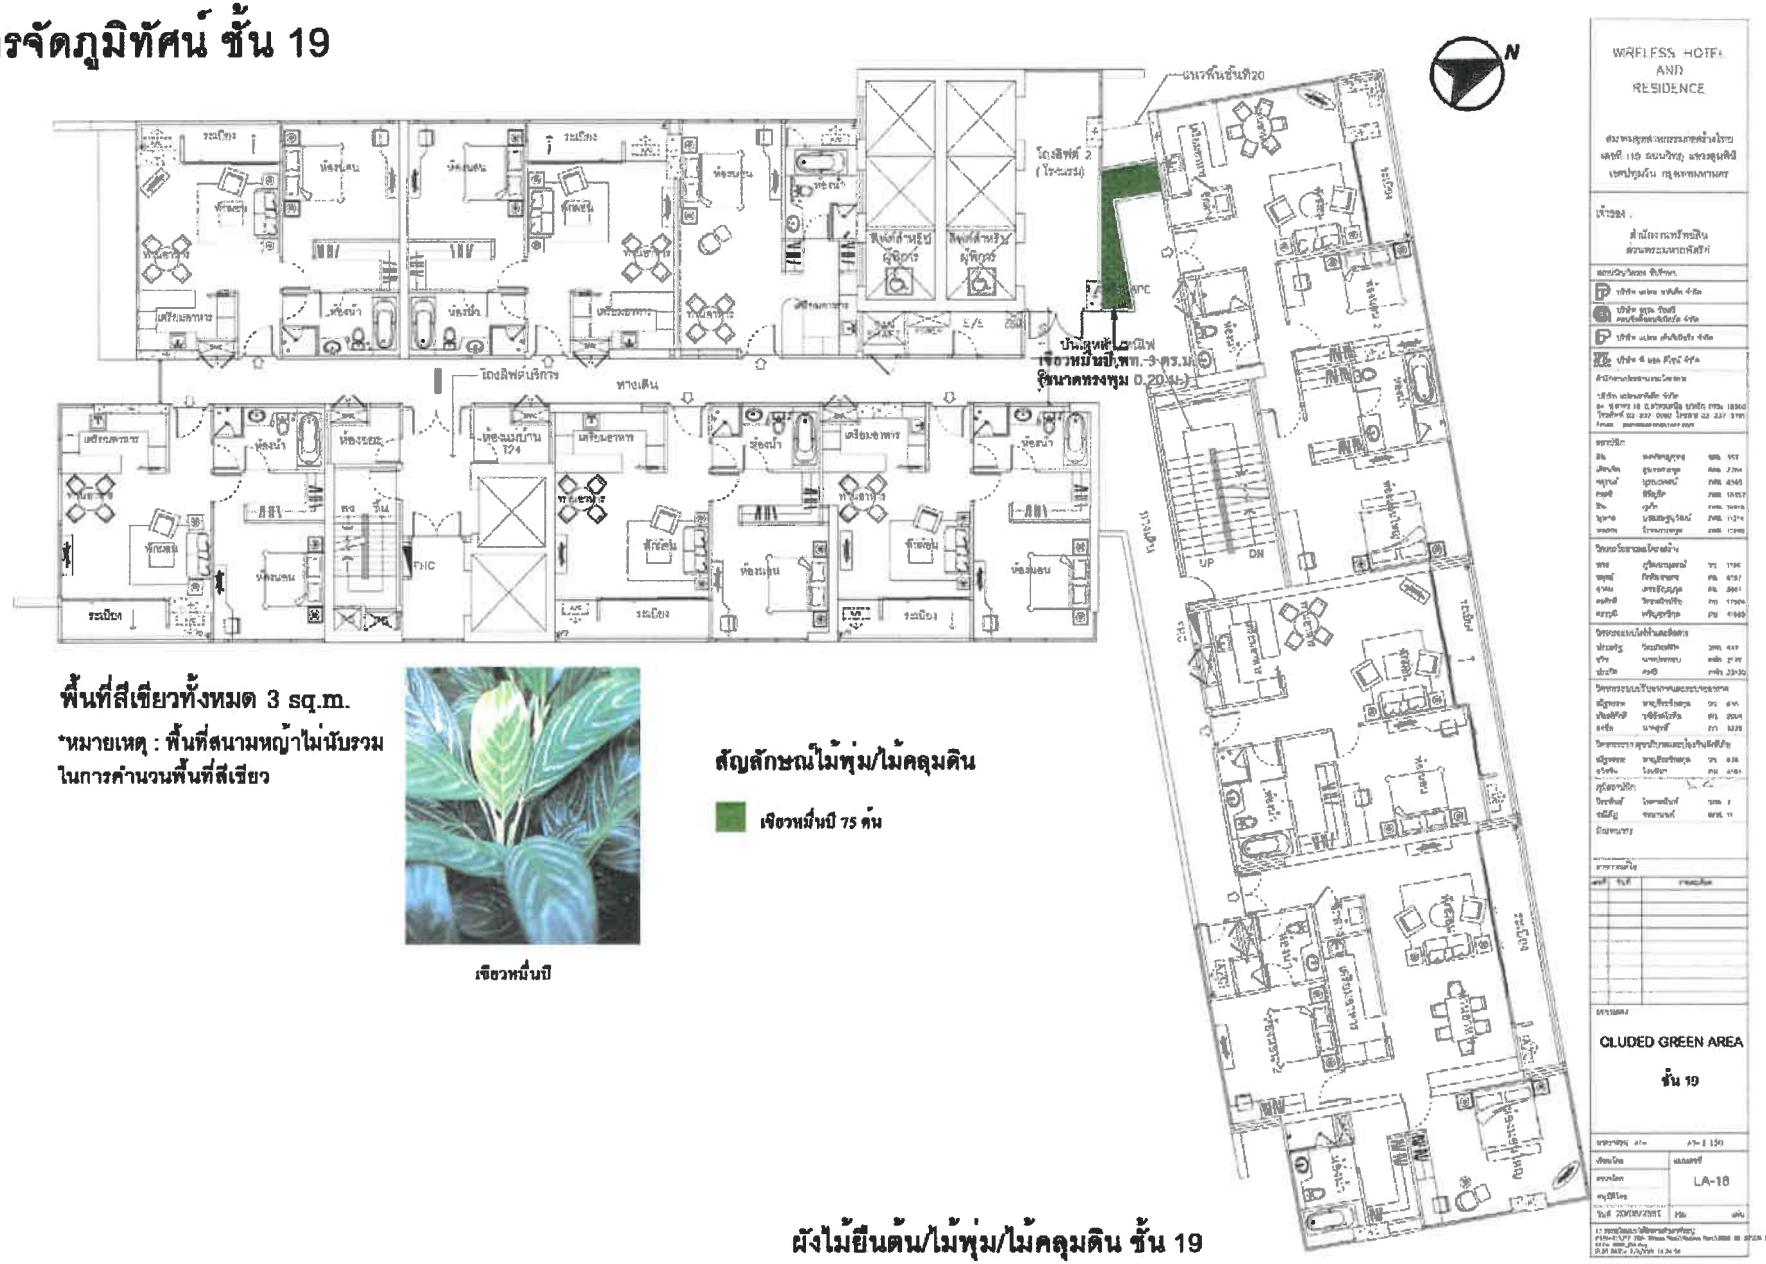

พื้นที่สีเขียวทั้งหมด 3 sq.m.

*หมายเหตุ : พื้นที่สนามหญ้าไม่นับรวมในการคำนวนพื้นที่สีเขียว

เชียวหมื่นปี

สัญลักษณ์ไม้พุ่ม/ไม้คลุมดิน

เชียวหมื่นปี 75 ต้น

ผังไม้ยืนต้น/ไม้พุ่ม/ไม้คลุมดิน ชั้น 19

รูปที่ 25.11-18 : แผนผังการจัดพื้นที่สีเขียว ชั้น 19

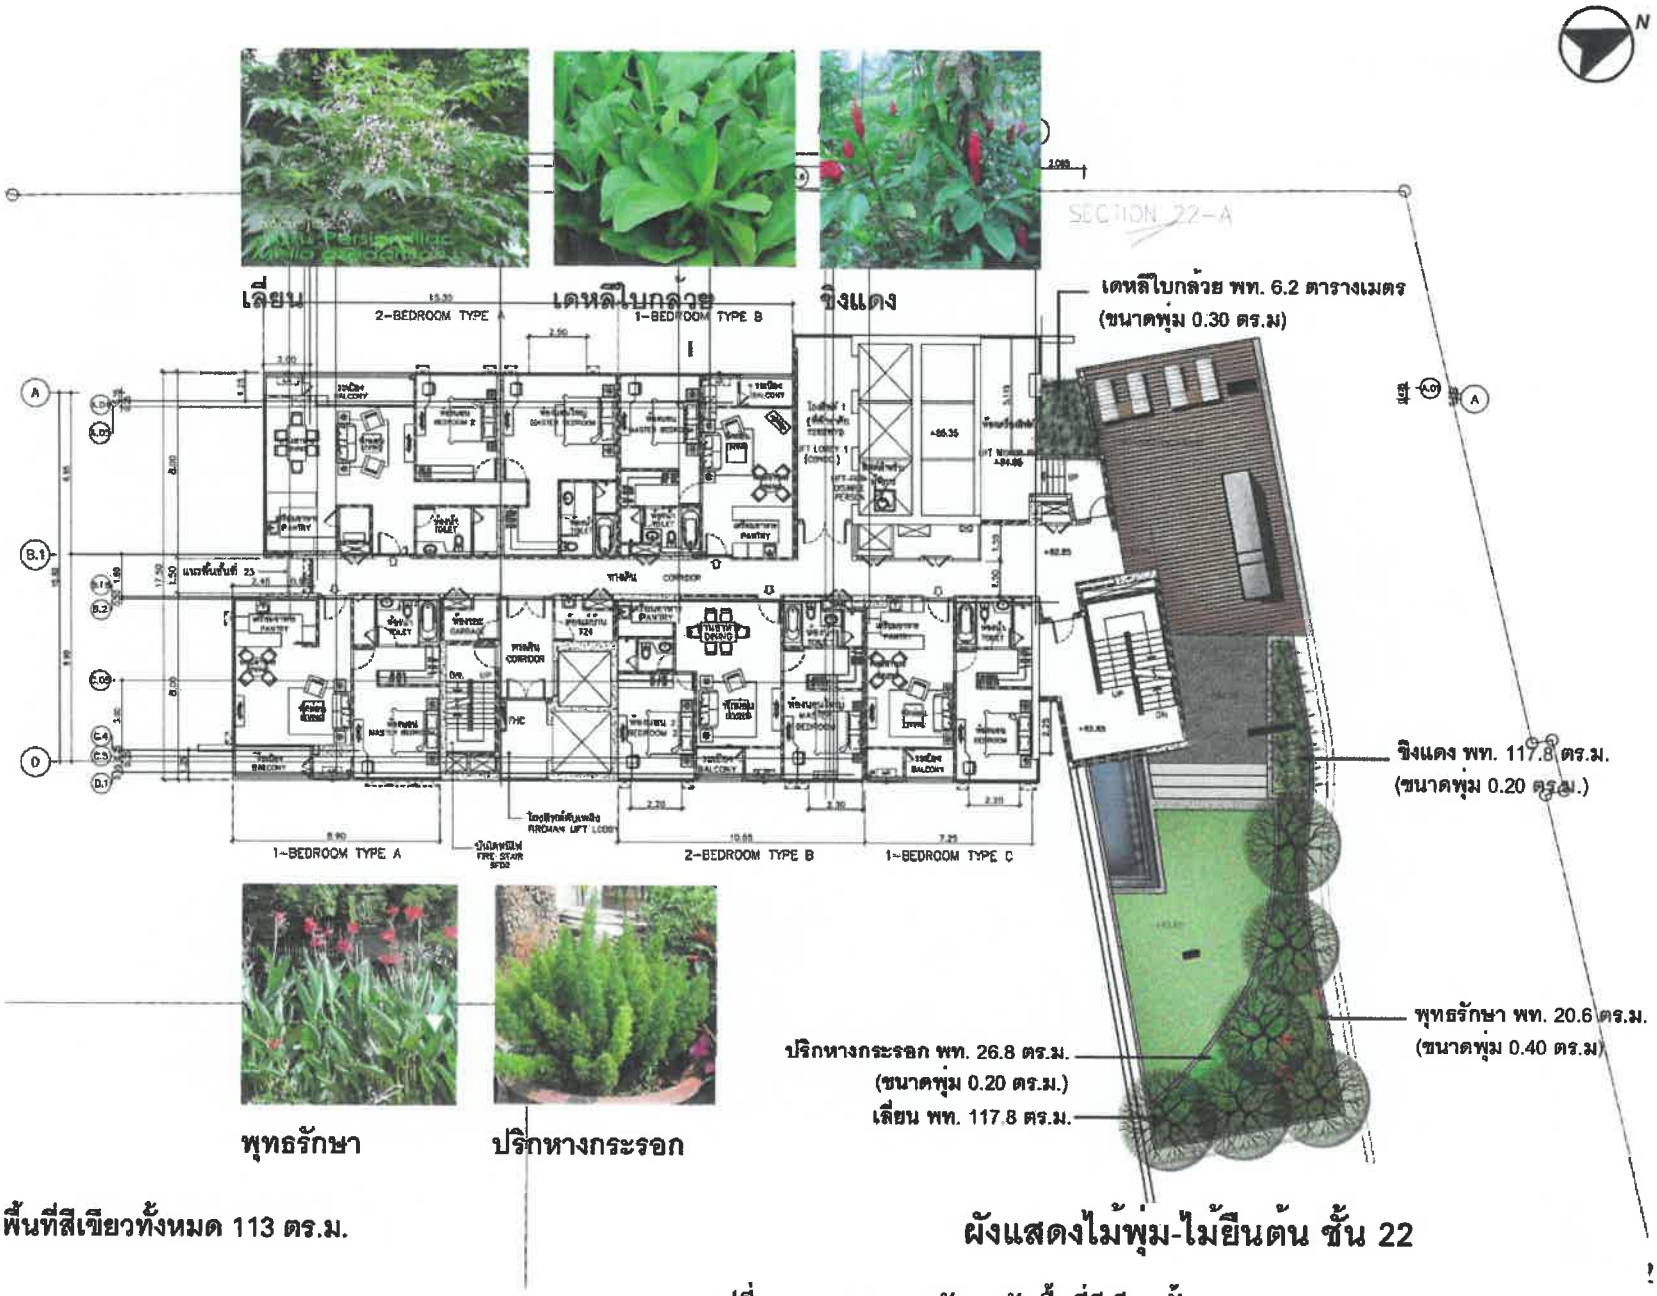

รูปที่ 2.5.11-19 : แผนผังการจัดพื้นที่สีเขียว ชั้น 22

ผังการจัดภูมิทัศน์ ชั้น 23

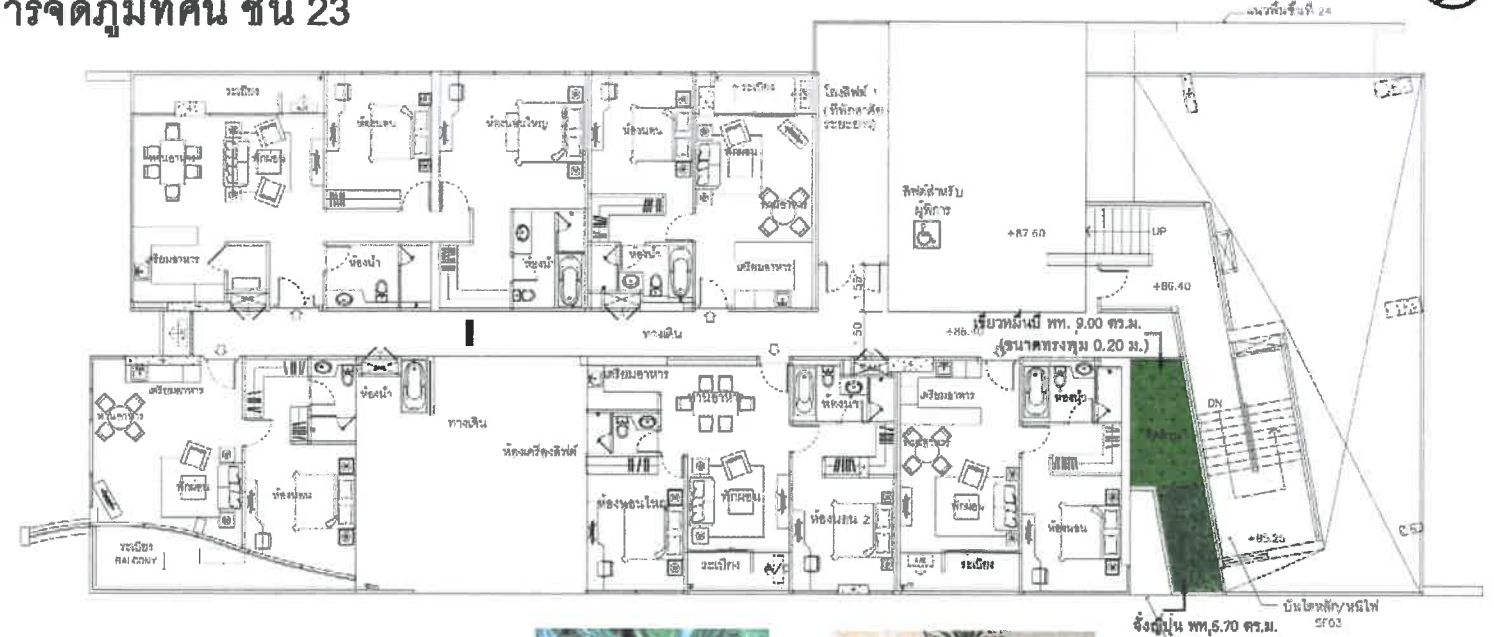

พื้นที่สีเขียวทั้งหมด 14.7 sq.m.

*หมายเหตุ : พื้นที่สนามหญ้าไม่นับรวมในการคำนวนพื้นที่สีเขียว

สัญลักษณ์ไม้พุ่ม/ไม้คลุมดิน

จั่งผู่ปุ่น 6 กอ

เฉียวหมื่นปี 225 ต้น

เฉียวหมื่นปี

จั่งผู่ปุ่น

ผังไม้พุ่ม/ไม้คลุมดิน ชั้น 23

รูปที่ 2.5.11-20 : แผนผังการจัดพื้นที่สีเขียว ชั้น 23

WIRELESS HOTEL AND RESIDENCE

CLUDED GREEN AREA

ชั้น 23

LA-22

ผังการจัดภูมิทัศน์ ชั้น 26

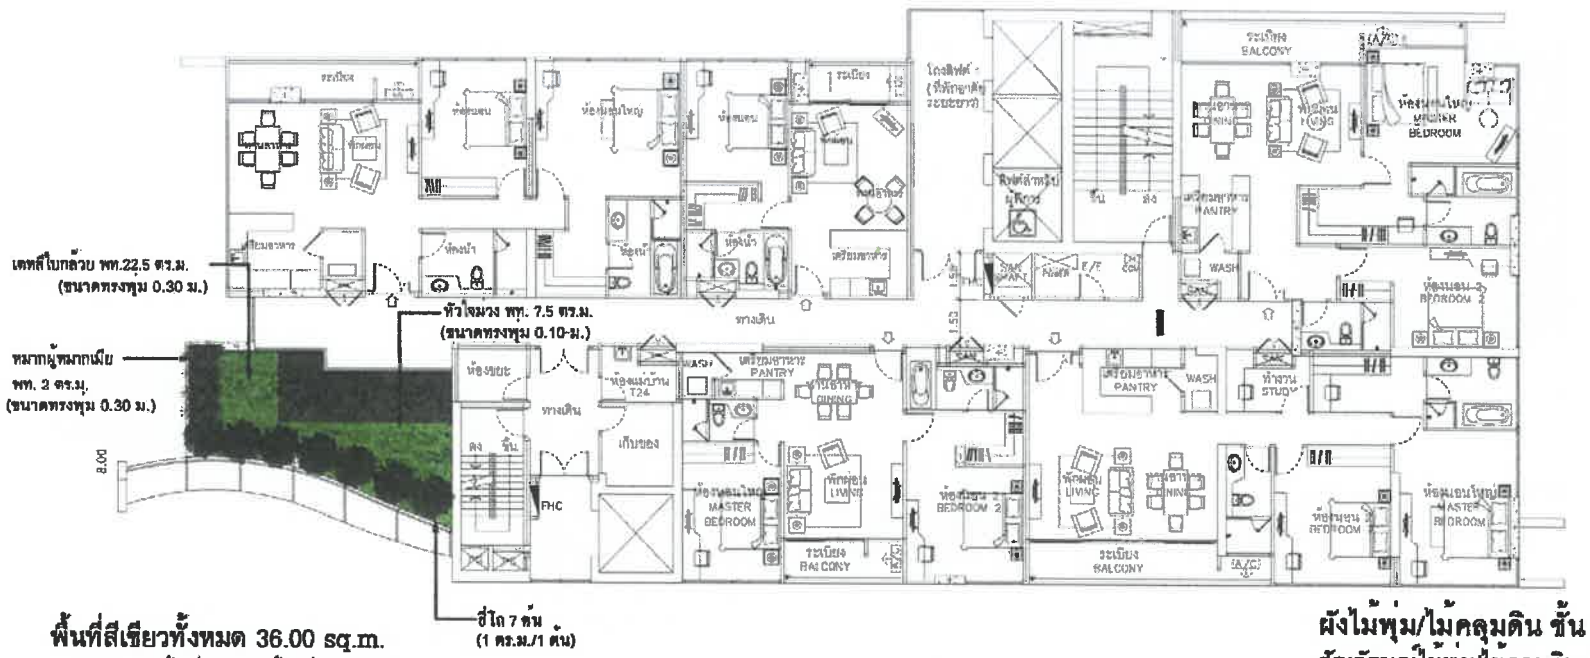

พื้นที่สีเขียวทั้งหมด 36.00 sq.m.

*หมายเหตุ : พื้นที่สนามหญ้าไม่นับรวมในการคำนวนพื้นที่สีเขียว

ผังไม้พุ่ม/ไม้คลุมดิน ชั้น 26

สัญลักษณ์ไม้พุ่ม/ไม้คลุมดิน

- ยี่โถ 7 ต้น
- เดหลีใบกล้วย 250 ต้น
- หมากผู้หมากเมีย 22 ต้น
- หัวใจม่วง 750 ต้น

หมากผู้หมากเมีย

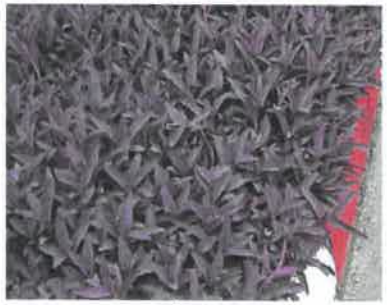

หัวใจม่วง

เดหลีใบกล้วย

ยี่โถ

รูปที่ 2.5.11-21 : แผนผังการจัดพื้นที่สีเขียว ชั้น 26

WIRELESS HOTEL AND RESIDENCE

CLUDED GREEN AREA

ชั้น 26

L.A-23

S2-193

ผังการจัดภูมิทัศน์ ชั้น 32

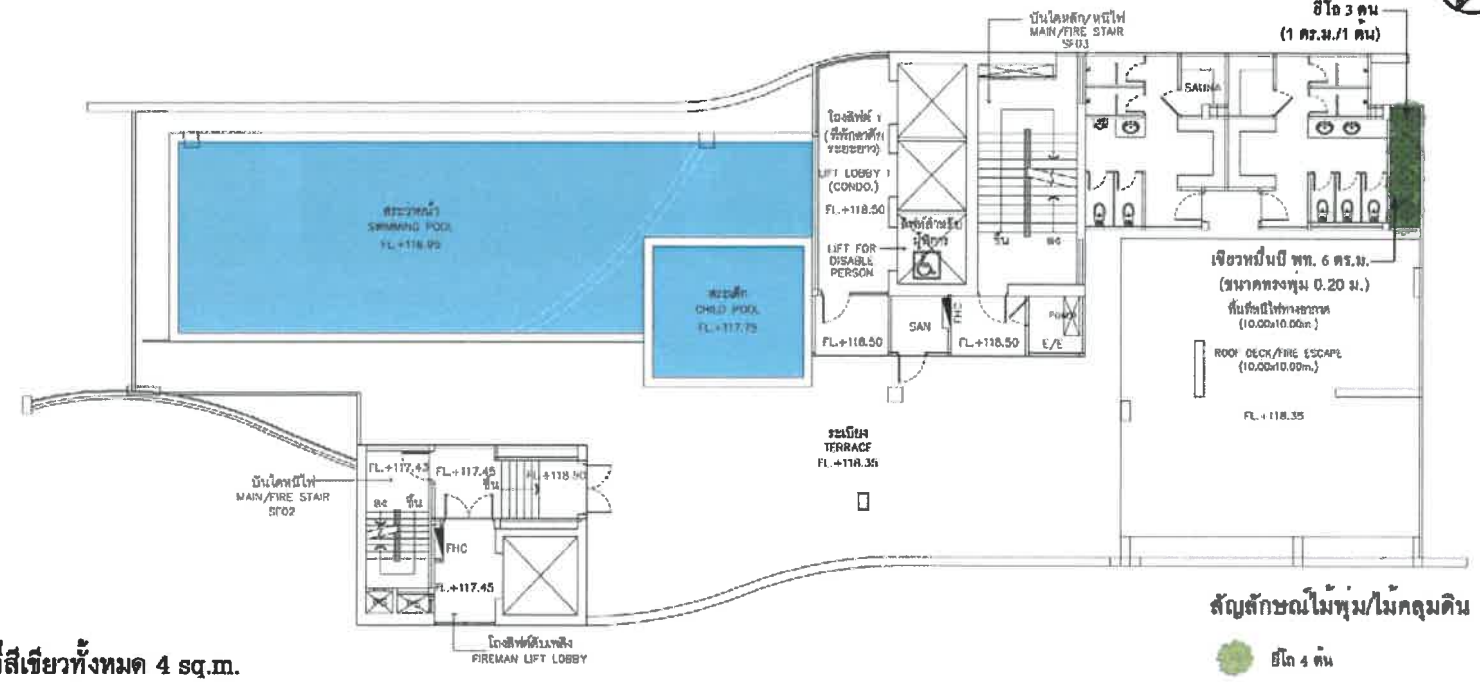
ปล่องโล่งเหนือ
ปล่องโล่งเหนือ
ปล่องโล่งเหนือ

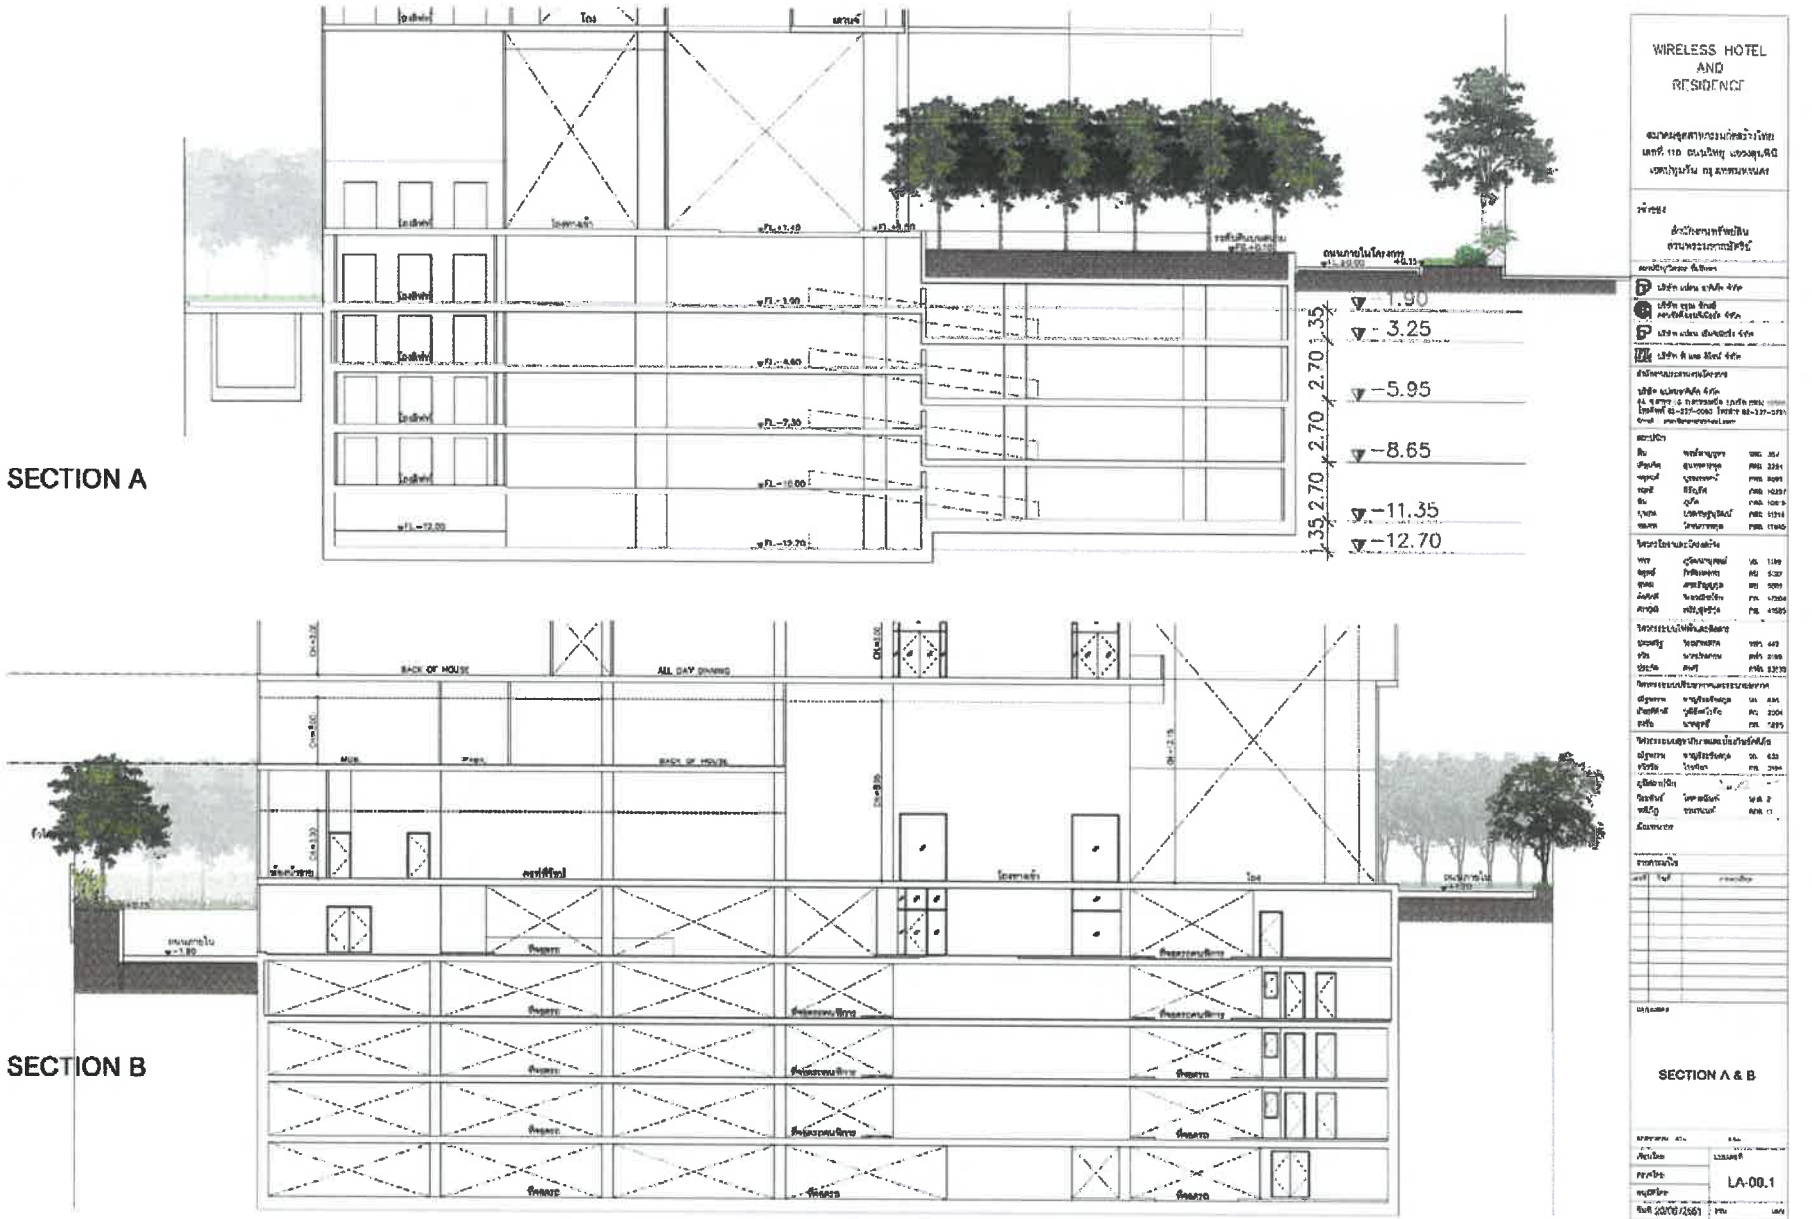

รูปที่ 2.5.11-23 : รูปตัดแสดงการปลูกไม้ยืนต้น

ภาคผนวก ข3

เอกสารแผนผังโครงการ/ การแบ่งพื้นที่ของโครงการ

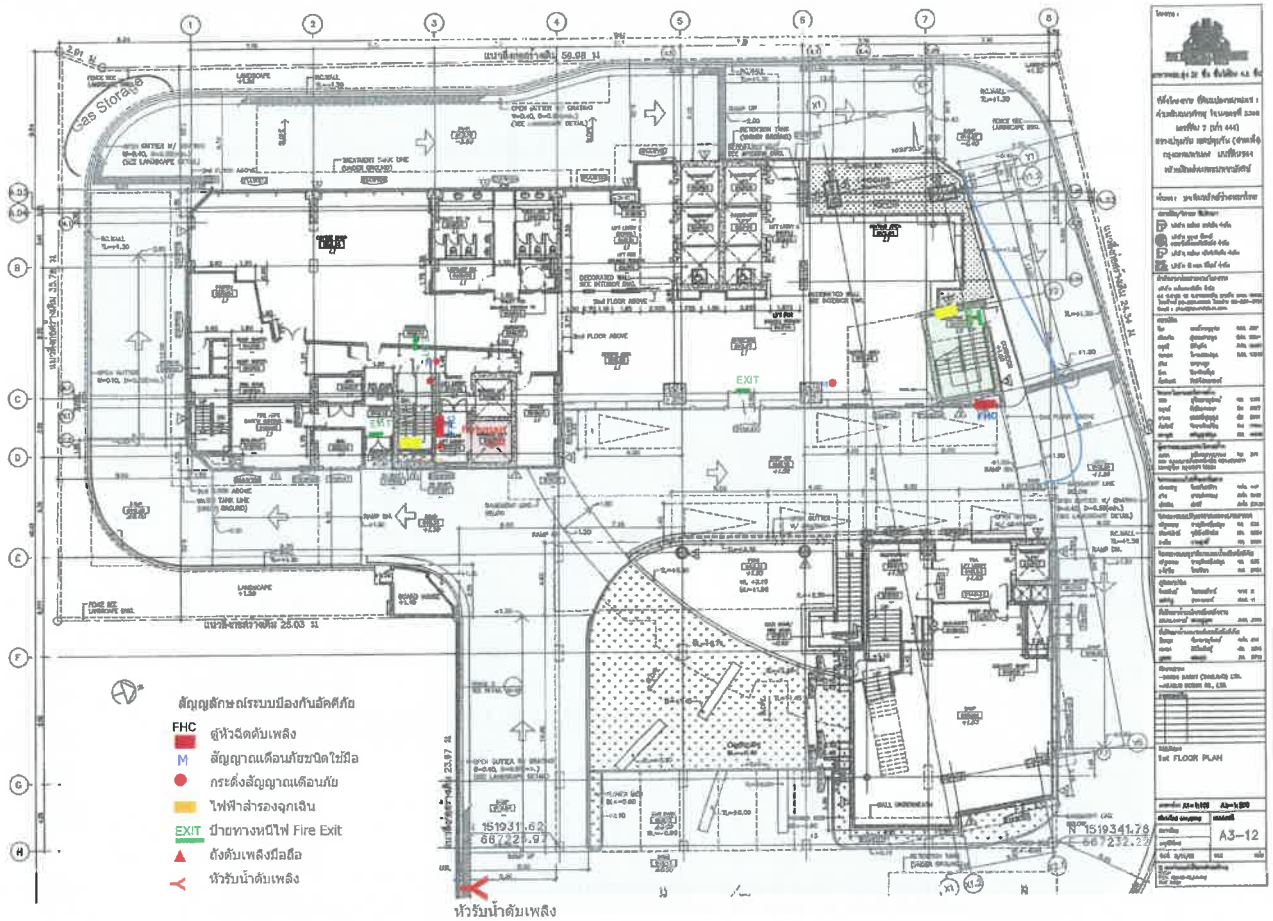

Ground Floor Plan

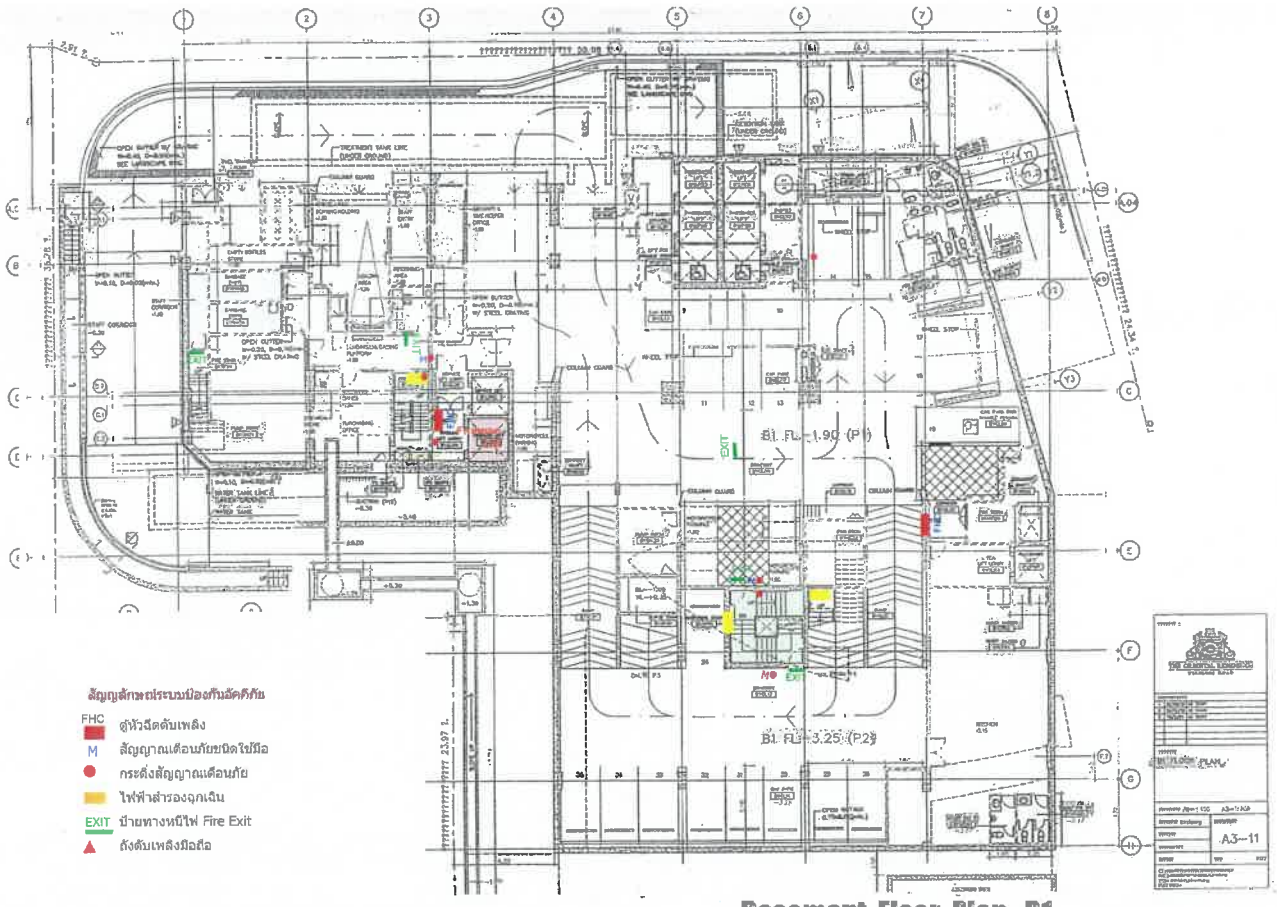

Basement Floor Plan B1

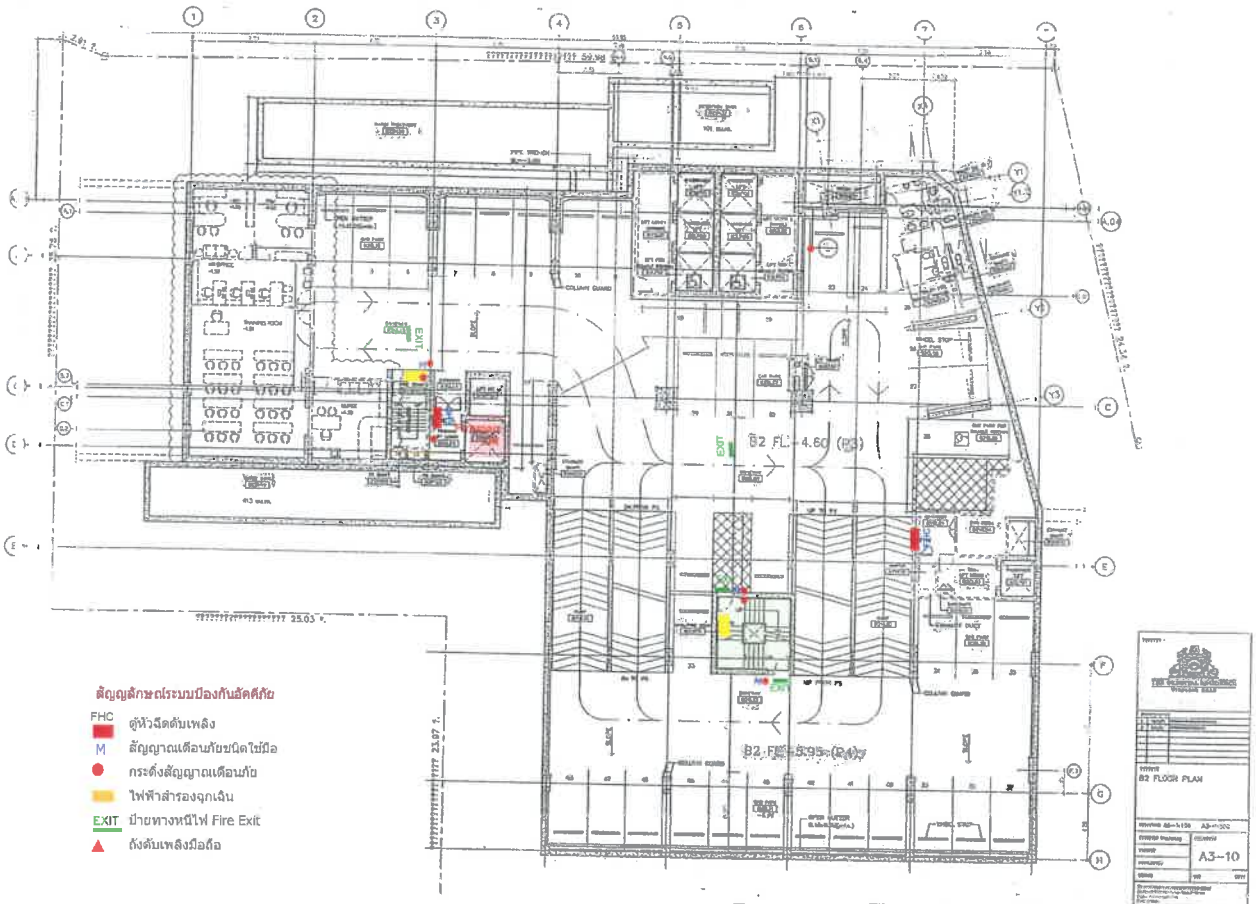

Basement Floor Plan B2

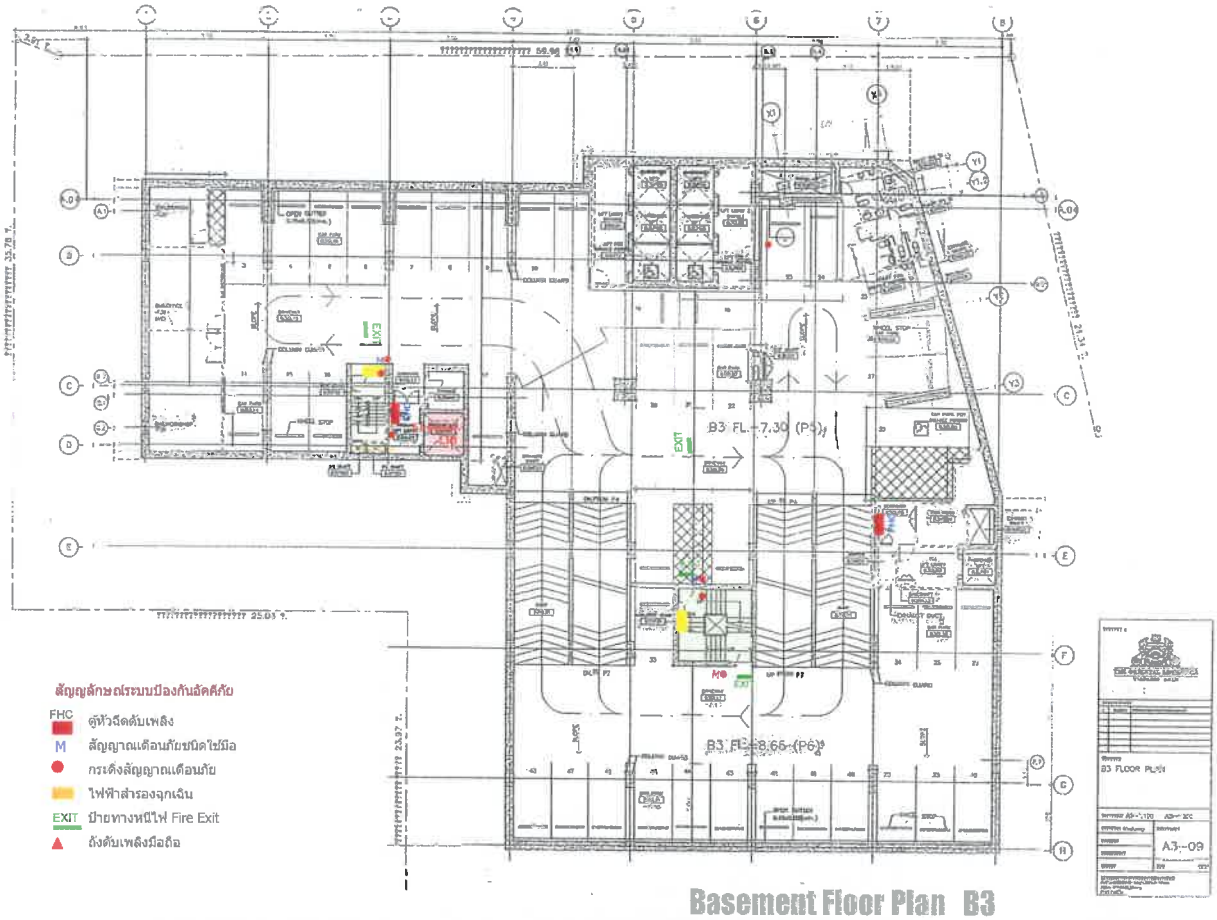

Basement Floor Plan B3

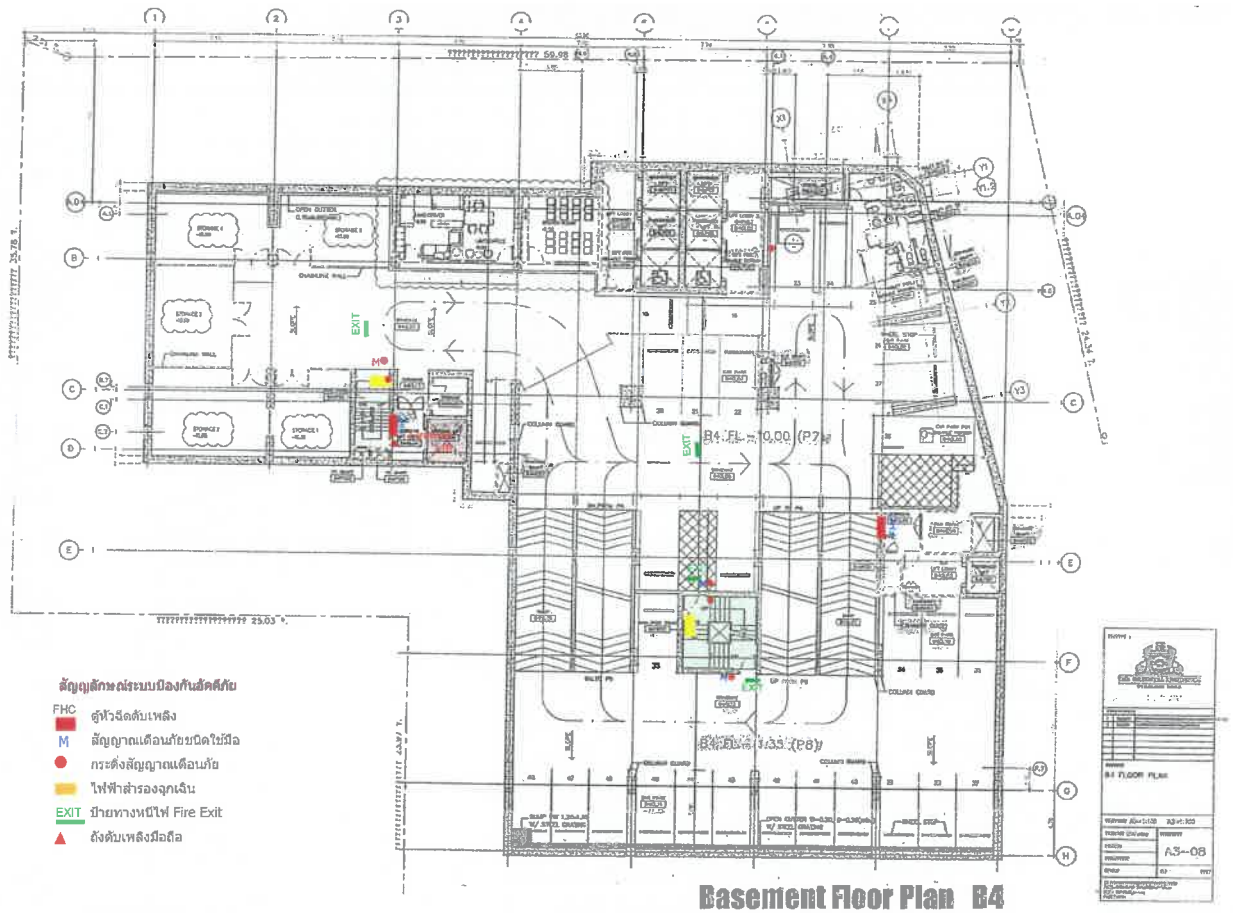

Basement Floor Plan B4

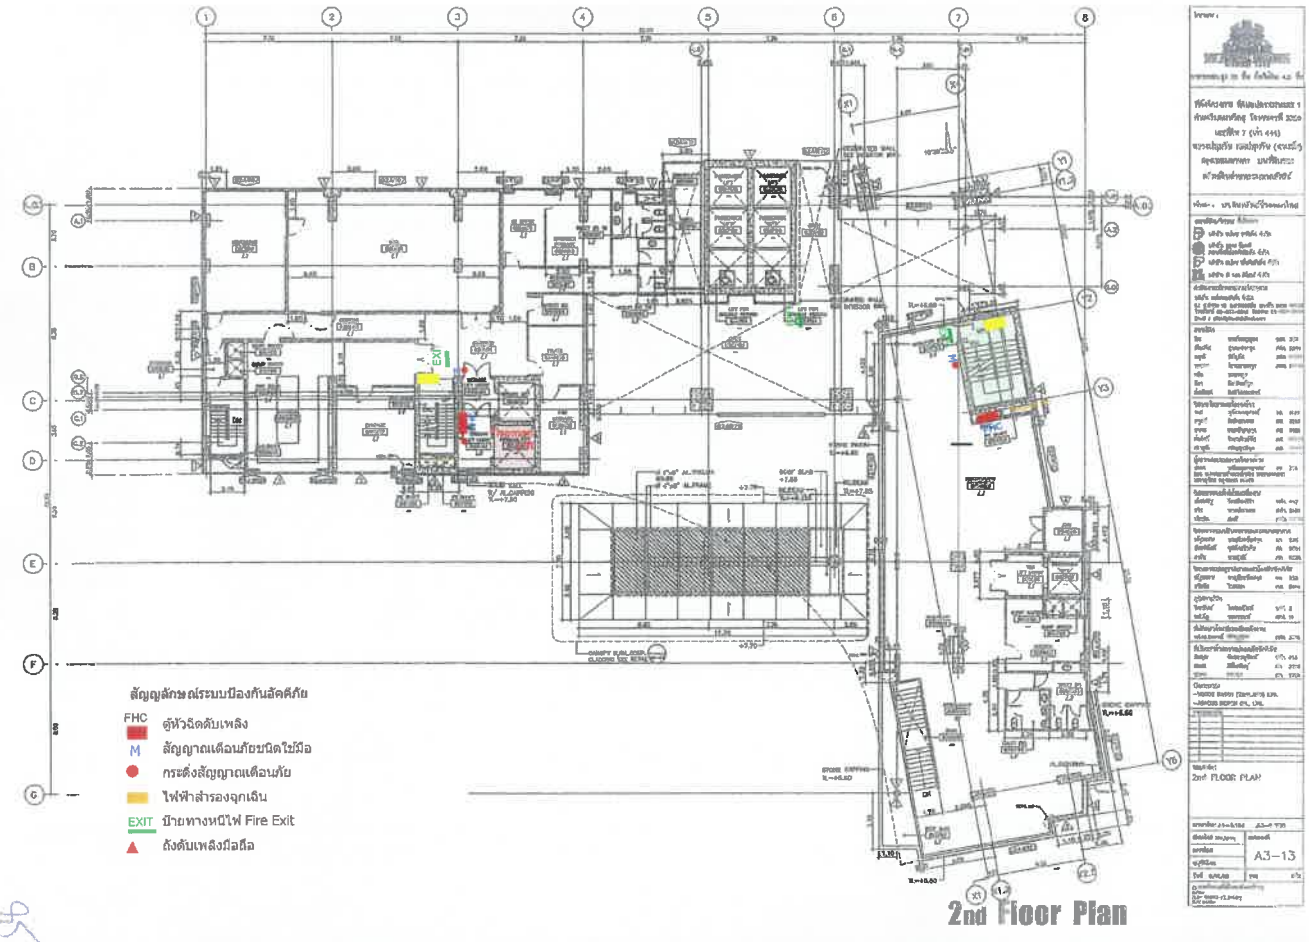

2nd Floor Plan

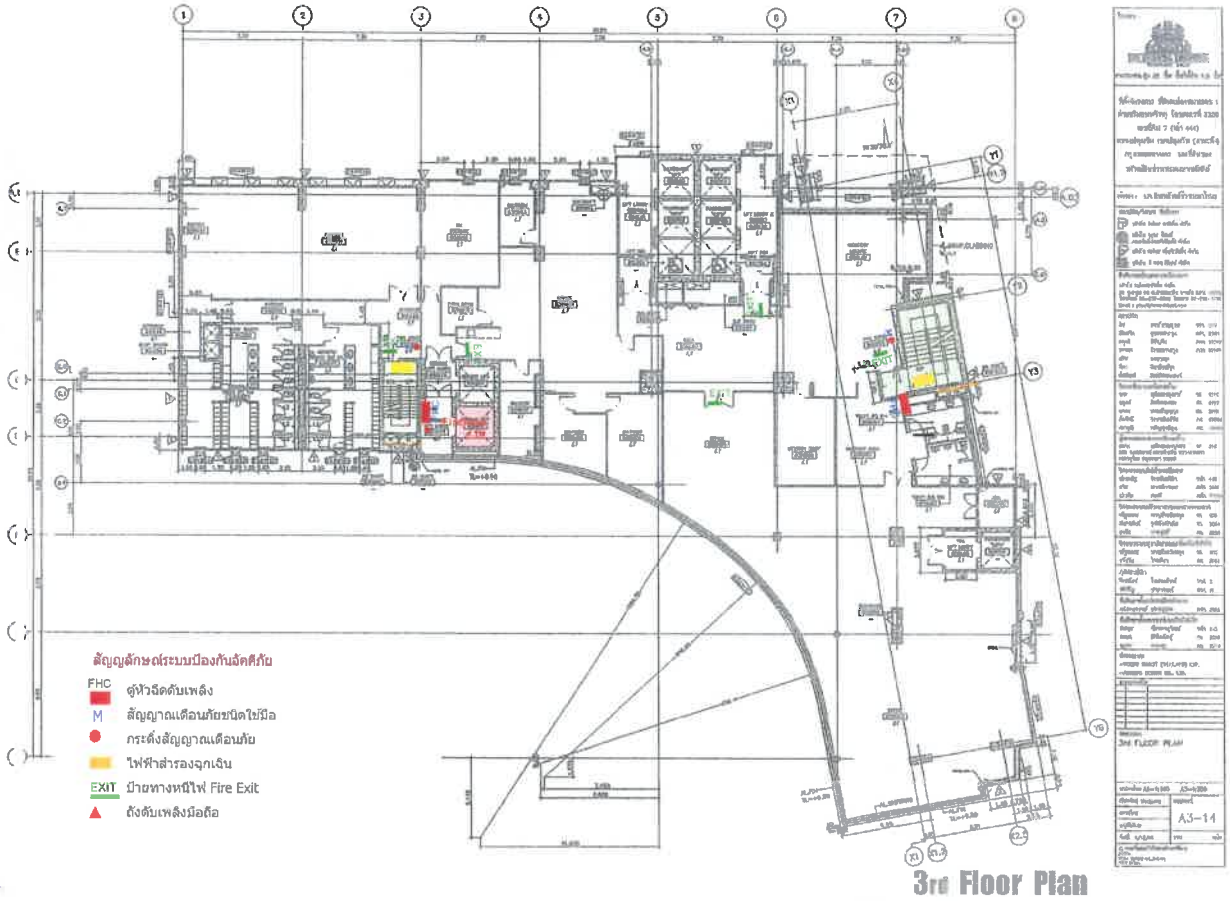

3rd Floor Plan

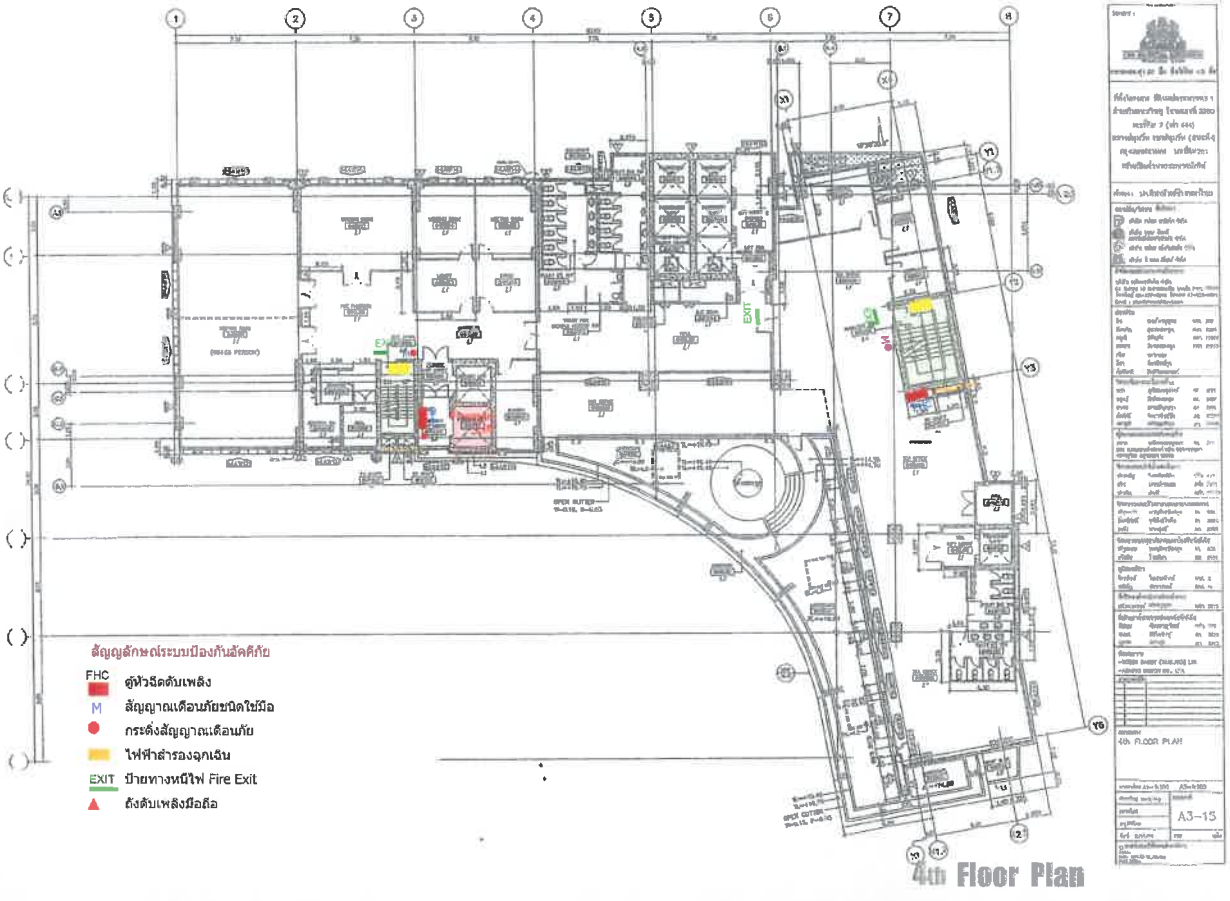

4th Floor Plan

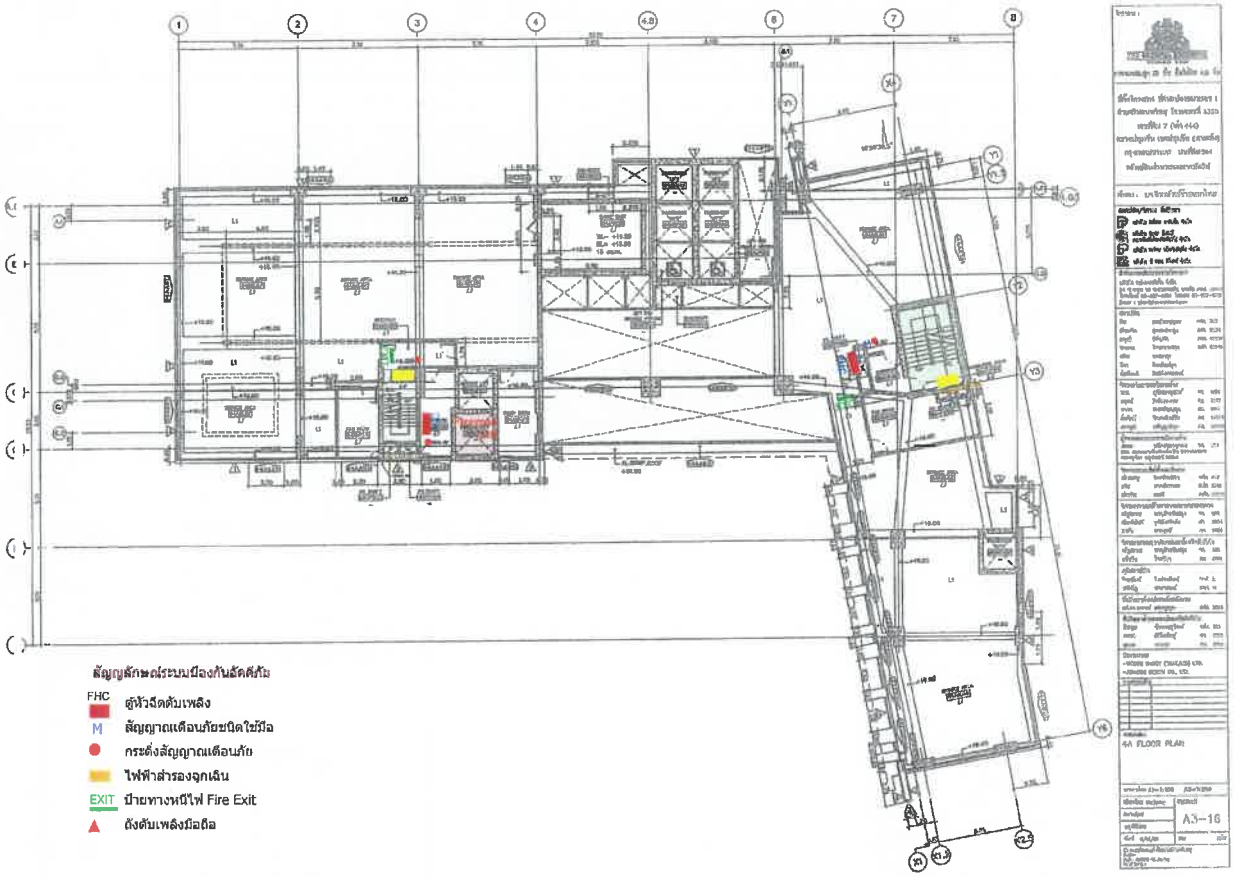

4Ath Floor Plan

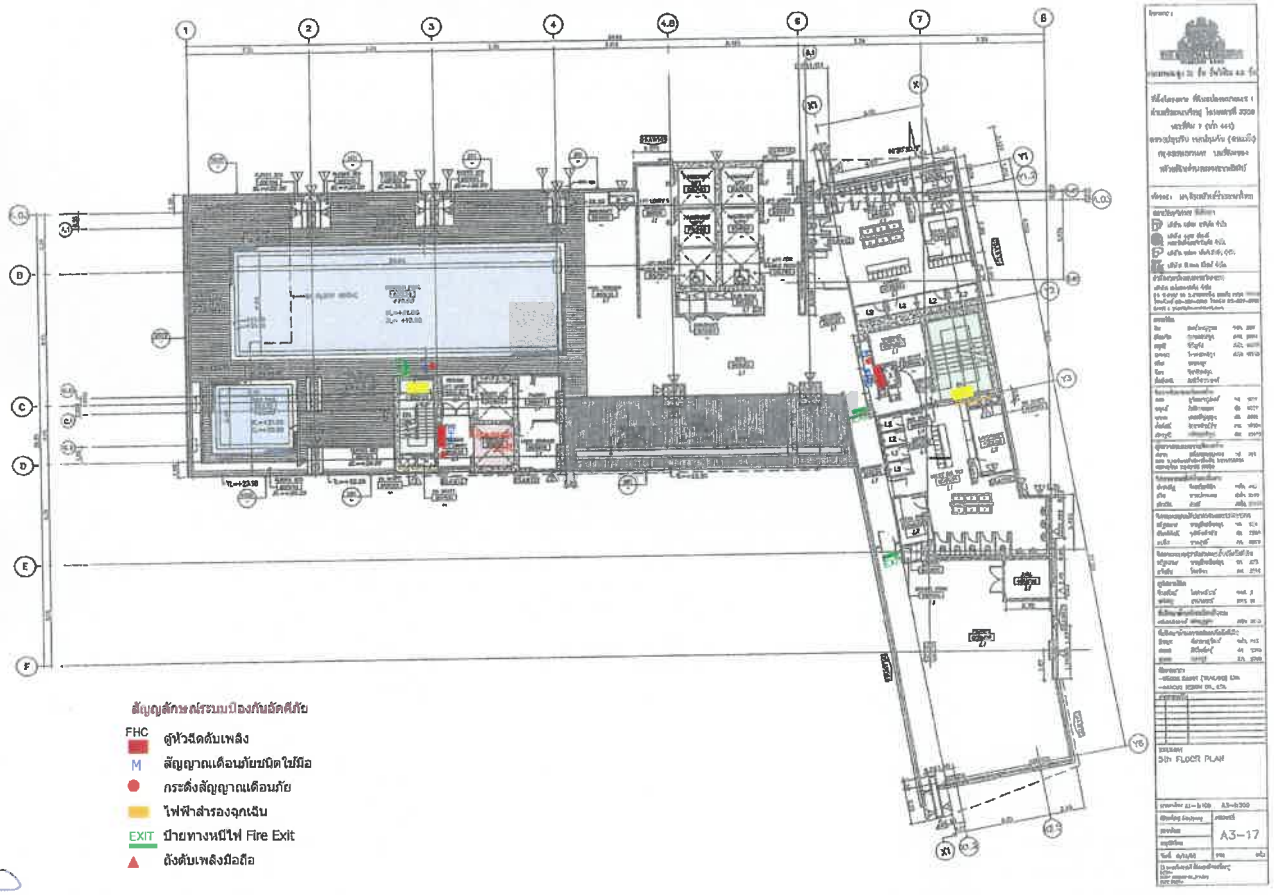

5th Floor Plan

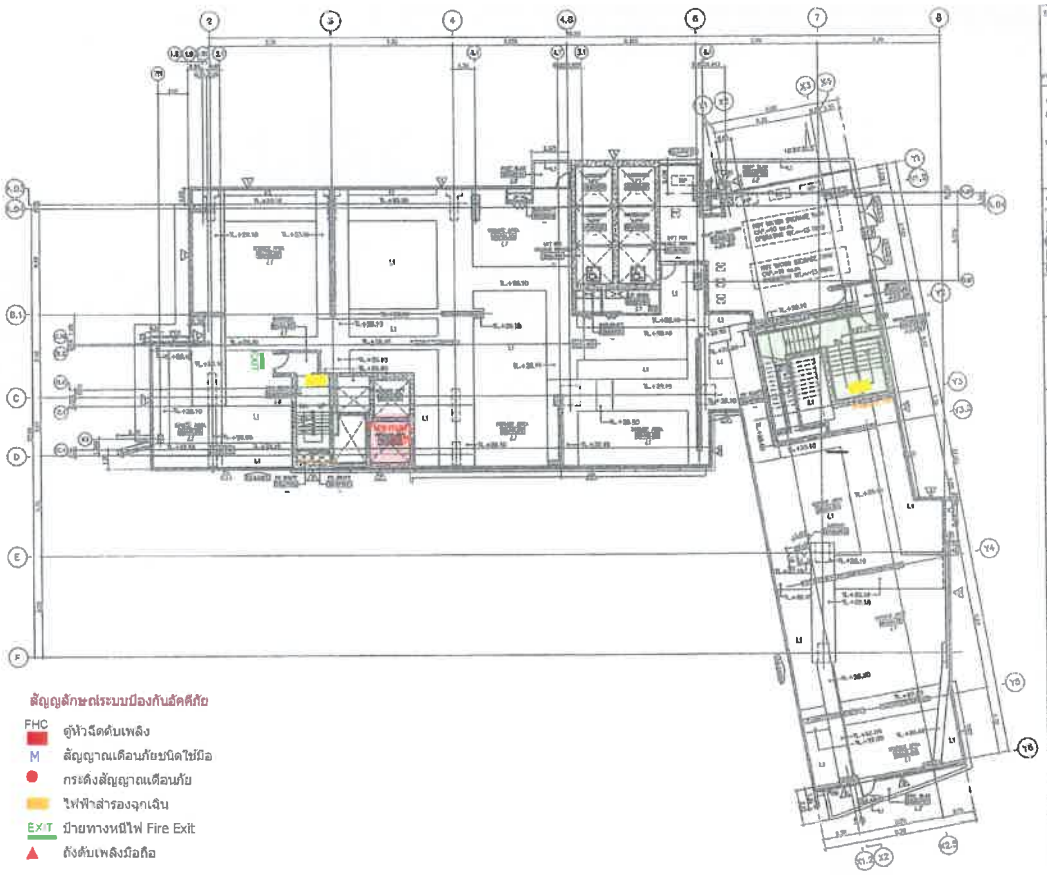

สัญญลักษณ์ระบบป้องกันอัคคีภัย

FHC ตู้หัวฉีดดับเพลิง

M สัญญาณเตือนภัยชนิดใช้มือ

กระดิ่งสัญญาณเตือนภัย

ไฟฟ้าสำรองฉุกเฉิน

EXIT ป้ายทางหนีไฟ Fire Exit

ถังดับเพลิงมือถือ

5Ath Floor Plan

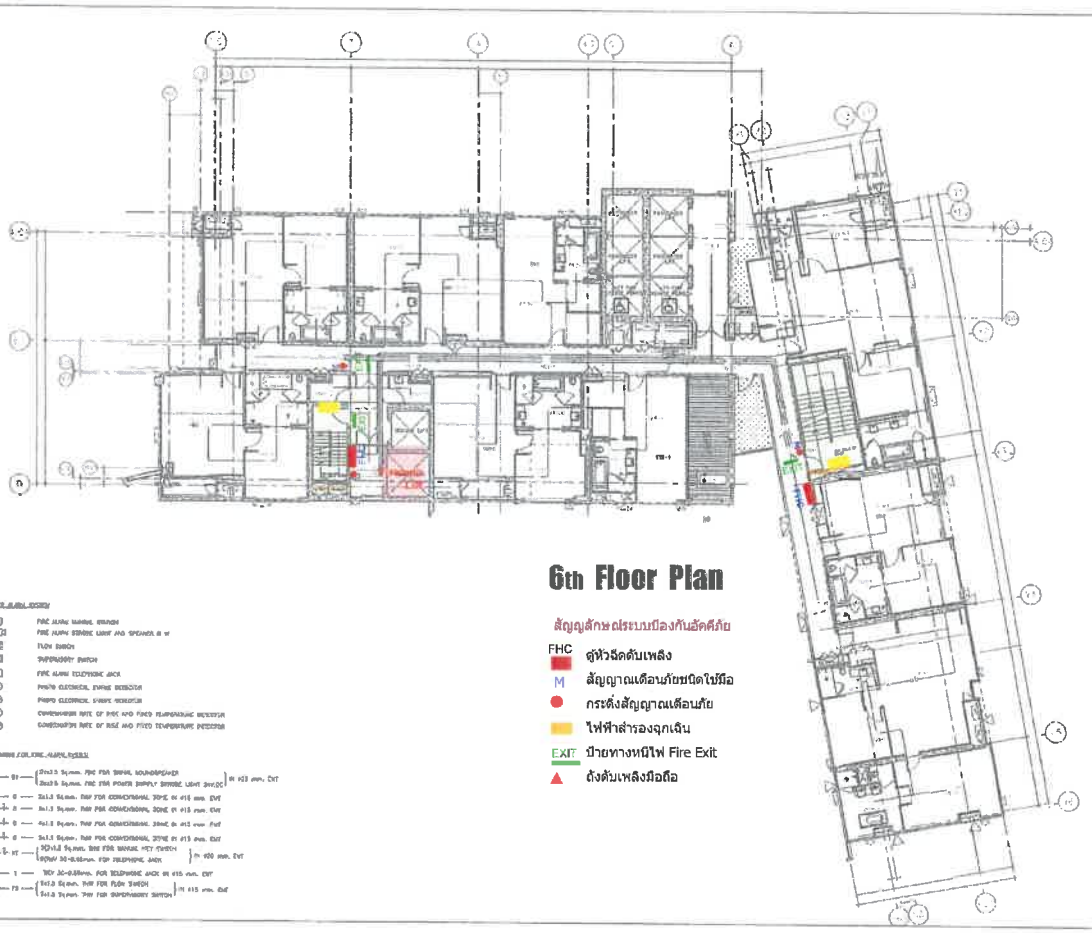

6th Floor Plan

สัญญลักษณ์ระบบป้องกันอัคคีภัย

FHC ตู้หัวฉีดดับเพลิง

M สัญญาณเตือนภัยชนิดใช้มือ

กระดิ่งสัญญาณเตือนภัย

ไฟฟ้าสำรองฉุกเฉิน

EXIT ป้ายทางหนีไฟ Fire Exit

ถังดับเพลิงมือถือ

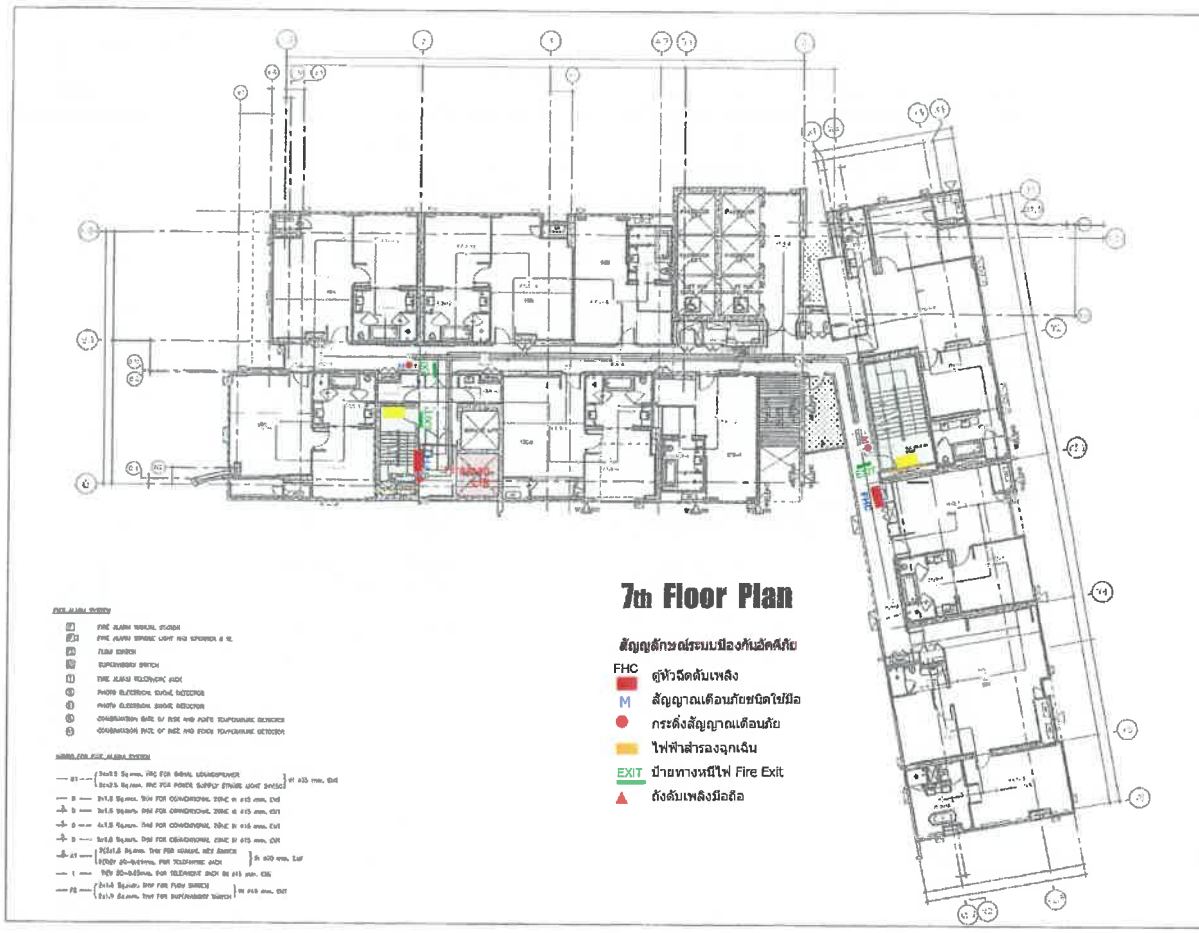

7th Floor Plan

สัญญลักษณ์ระบบป้องกันอัคคีภัย

FHC ตู้หัวฉีดดับเพลิง

M สัญญาณเตือนภัยชนิดใช้มือ

กระดิ่งสัญญาณเตือนภัย

ไฟฟ้าสำรองฉุกเฉิน

EXIT ป้ายทางหนีไฟ Fire Exit

ถังดับเพลิงมือถือ

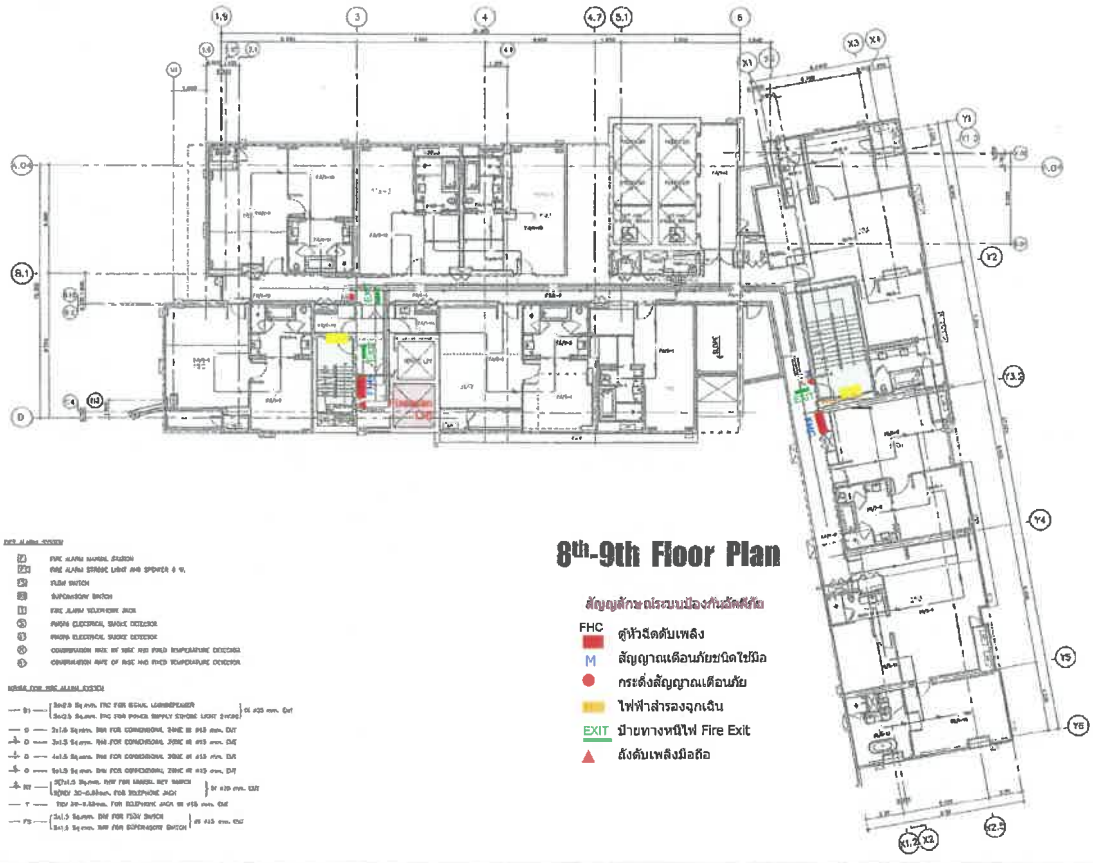

8th-9th Floor Plan

สัญญลักษณ์ระบบป้องกันอัคคีภัย

FHC ตู้หัวฉีดดับเพลิง

M สัญญาณเตือนภัยชนิดใช้มือ

กระดิ่งสัญญาณเตือนภัย

ไฟฟ้าสำรองฉุกเฉิน

EXIT ป้ายทางหนีไฟ Fire Exit

ถังดับเพลิงมือถือ

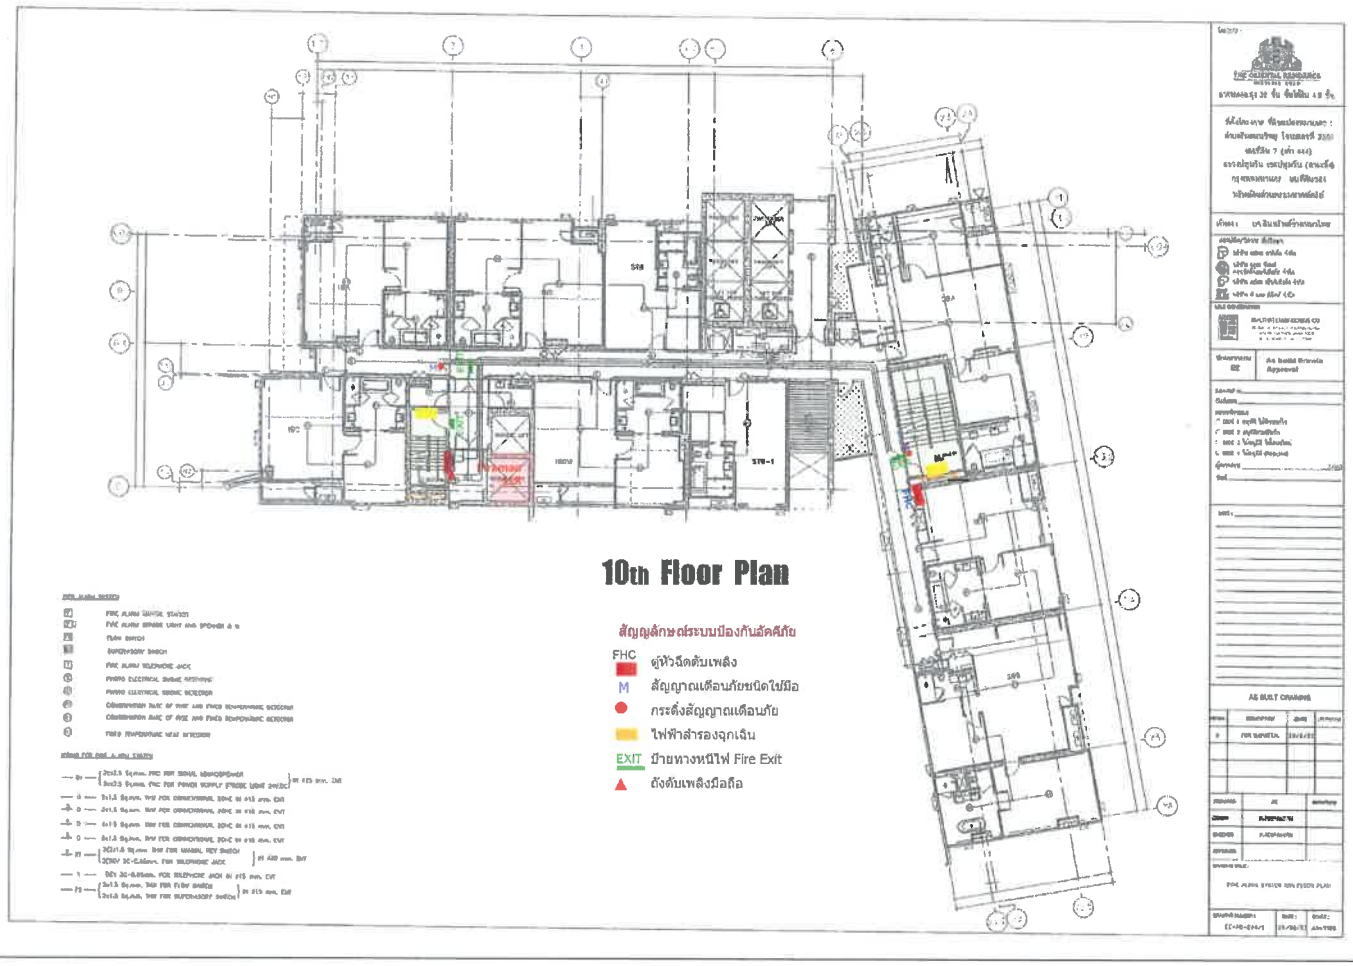

10th Floor Plan

สัญญลักษณ์ระบบป้องกันอัคคีภัย

- FHC ตู้หัวฉีดดับเพลิง
- M สัญญาณเตือนภัยชนิดใช้มือ
- กระดิ่งสัญญาณเตือนภัย
- ไฟฟ้าสำรองฉุกเฉิน
- EXIT ป้ายทางหนีไฟ Fire Exit
- ถังดับเพลิงมือถือ

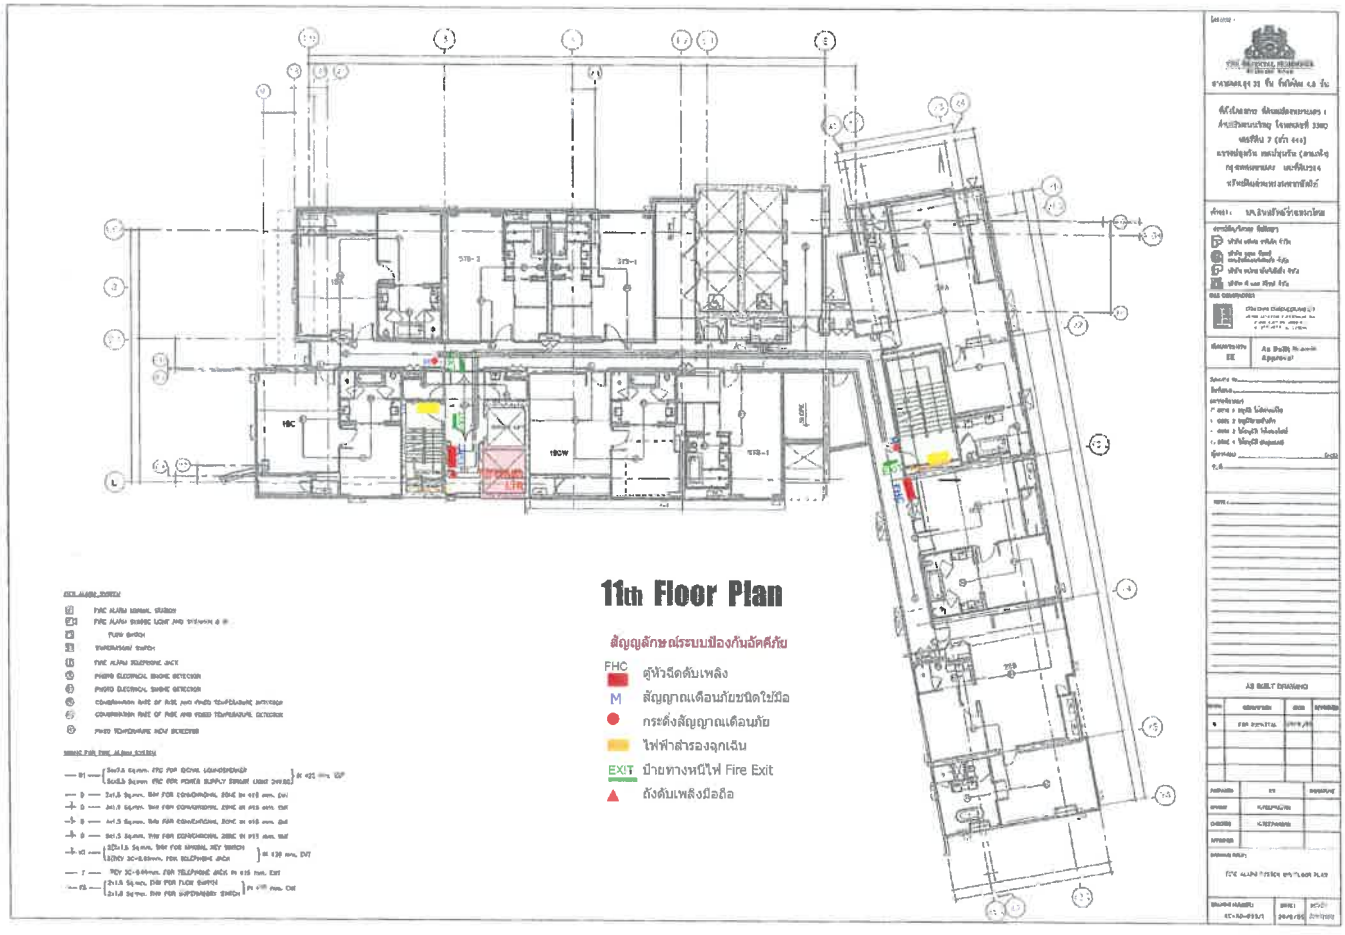

11th Floor Plan

สัญญลักษณ์ระบบป้องกันอัคคีภัย

- FHC ตู้หัวฉีดดับเพลิง
- M สัญญาณเตือนภัยชนิดใช้มือ
- กระดิ่งสัญญาณเตือนภัย
- ไฟฟ้าสำรองฉุกเฉิน
- EXIT ป้ายทางหนีไฟ Fire Exit
- ถังดับเพลิงมือถือ

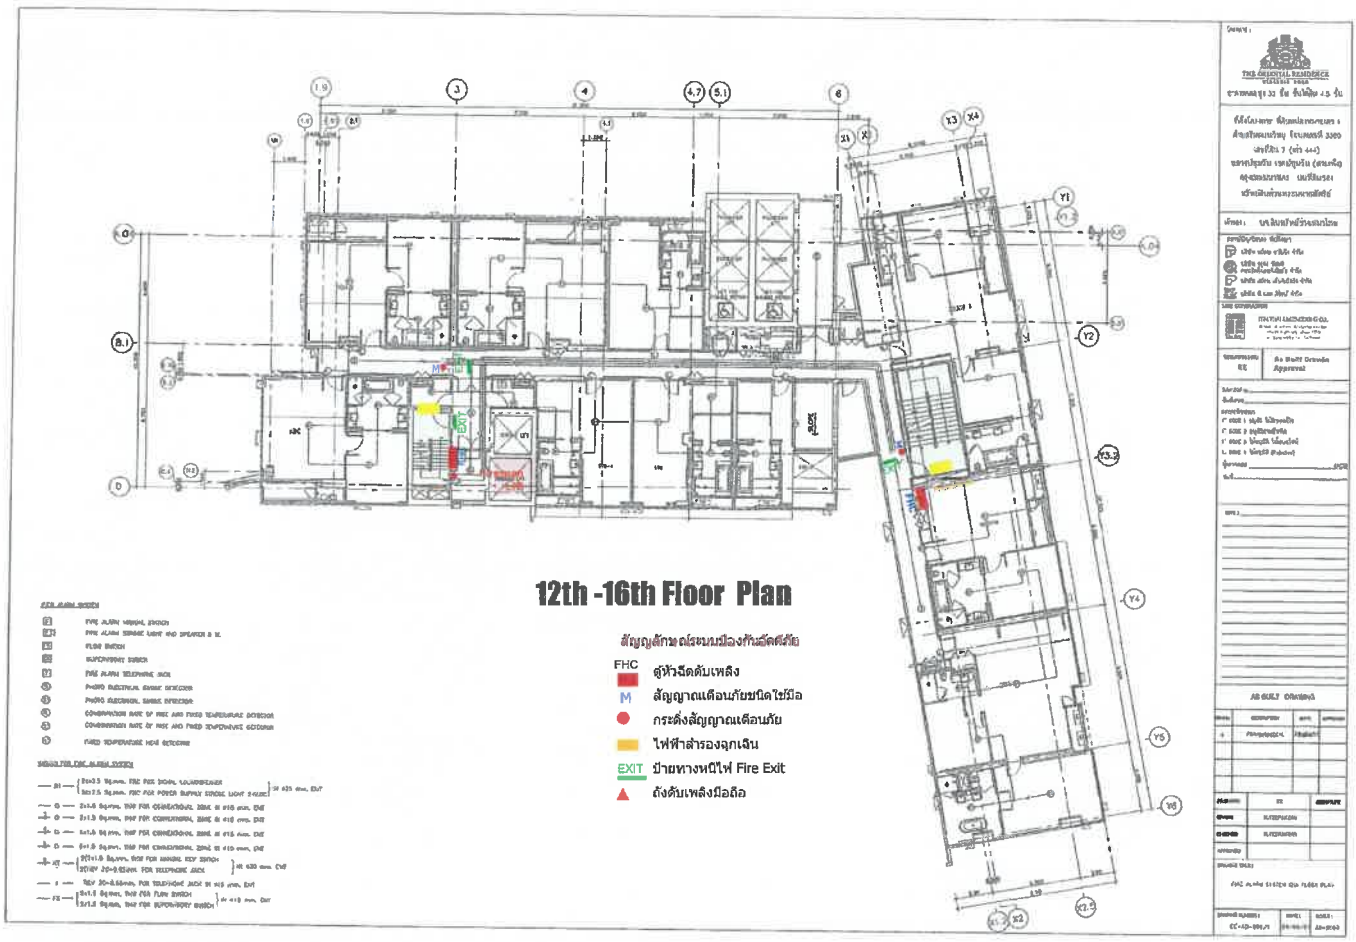

12th -16th Floor Plan

สัญญลักษณ์ระบบป้องกันอัคคีภัย

- FHC ตู้หัวฉีดดับเพลิง
- M สัญญาณเตือนภัยชนิดใช้มือ
- กระดิ่งสัญญาณเตือนภัย
- ไฟฟ้าสำรองฉุกเฉิน
- EXIT ป้ายทางหนีไฟ Fire Exit
- ถังดับเพลิงมือถือ

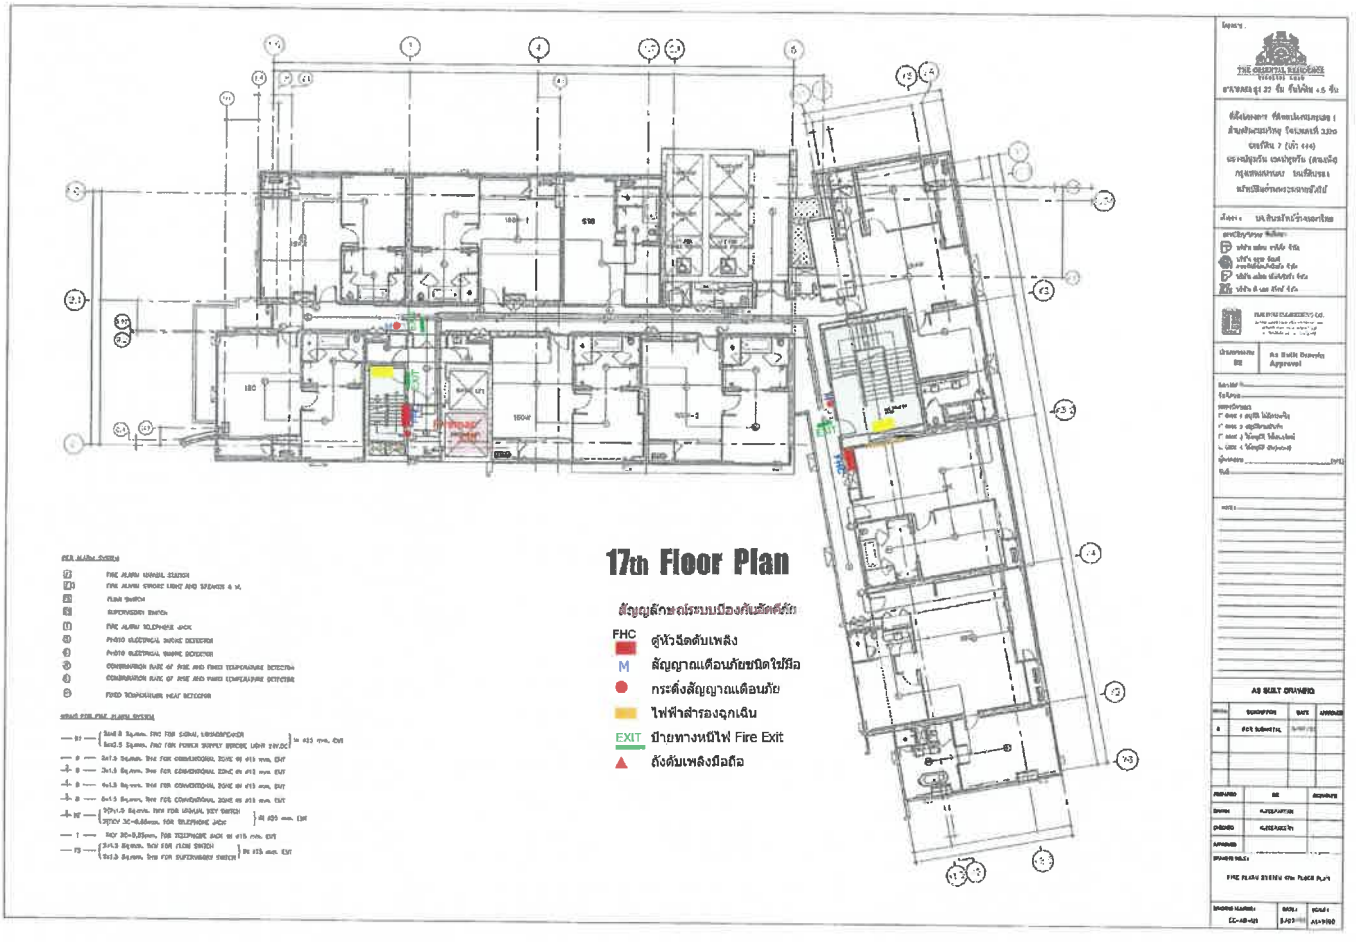

17th Floor Plan

สัญญลักษณ์ระบบป้องกันอัคคีภัย

- FHC ตู้หัวฉีดดับเพลิง
- M สัญญาณเตือนภัยชนิดใช้มือ
- กระดิ่งสัญญาณเตือนภัย
- ไฟฟ้าสำรองฉุกเฉิน
- EXIT ป้ายทางหนีไฟ Fire Exit
- ถังดับเพลิงมือถือ

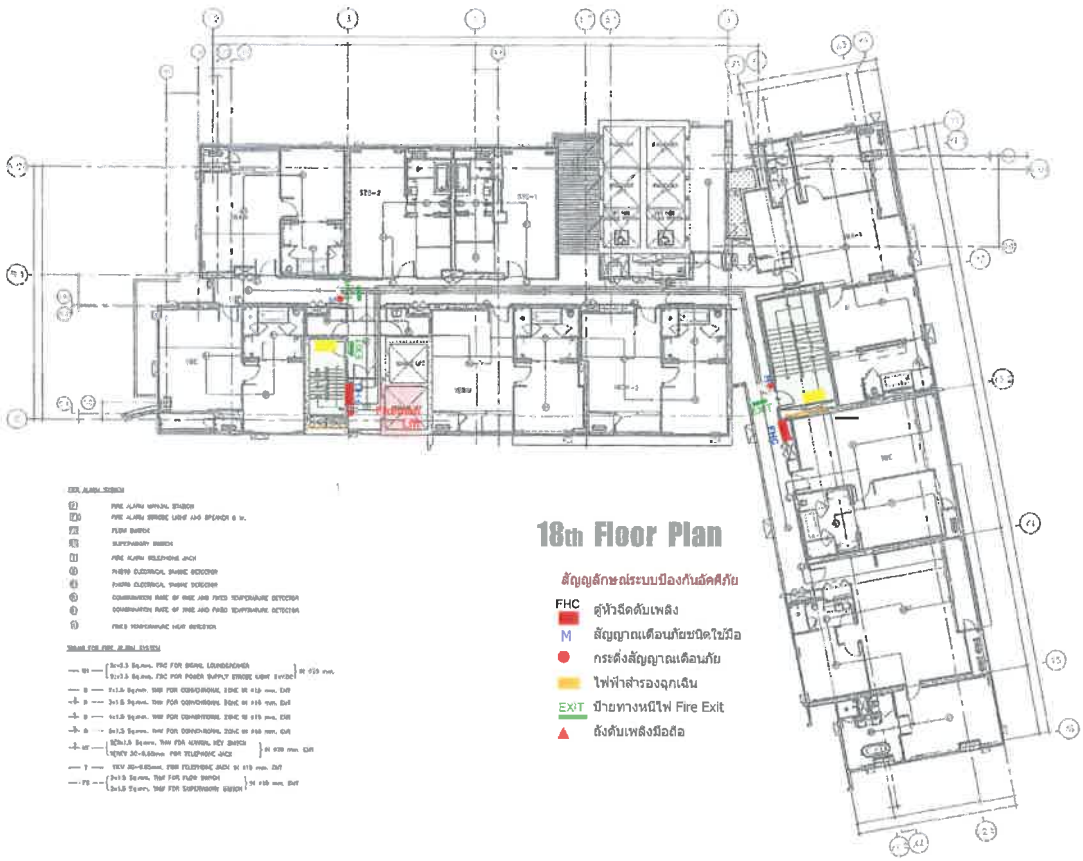

18th Floor Plan

สัญญลักษณ์ระบบป้องกันอัคคีภัย

- FHC ตู้หัวฉีดดับเพลิง
- M สัญญาณเตือนภัยชนิดใช้มือ
- กระดิ่งสัญญาณเตือนภัย
- ไฟฟ้าสำรองฉุกเฉิน
- EXIT ป้ายทางหนีไฟ Fire Exit
- ถังดับเพลิงมือถือ

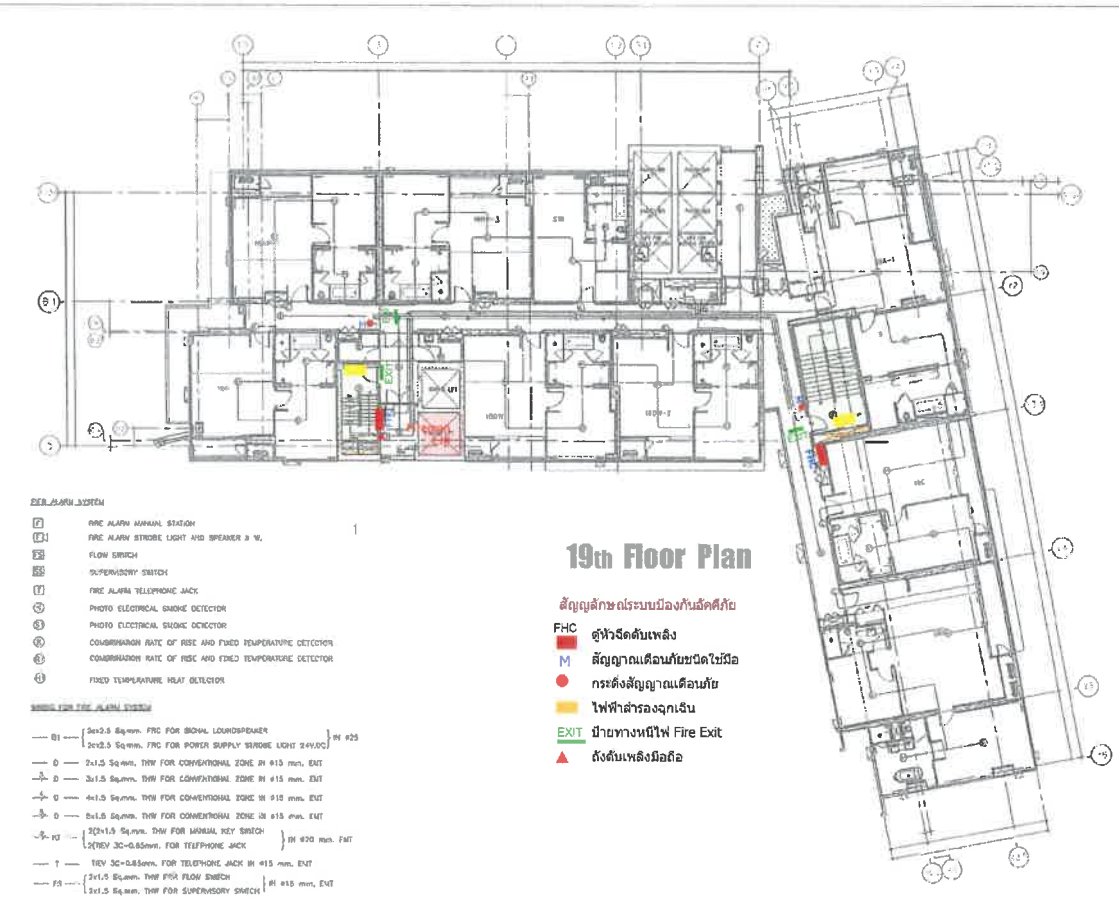

19th Floor Plan

สัญญลักษณ์ระบบป้องกันอัคคีภัย

- FHC ตู้หัวฉีดดับเพลิง
- M สัญญาณเตือนภัยชนิดใช้มือ
- กระดิ่งสัญญาณเตือนภัย
- ไฟฟ้าสำรองฉุกเฉิน
- EXIT ป้ายทางหนีไฟ Fire Exit
- ถังดับเพลิงมือถือ

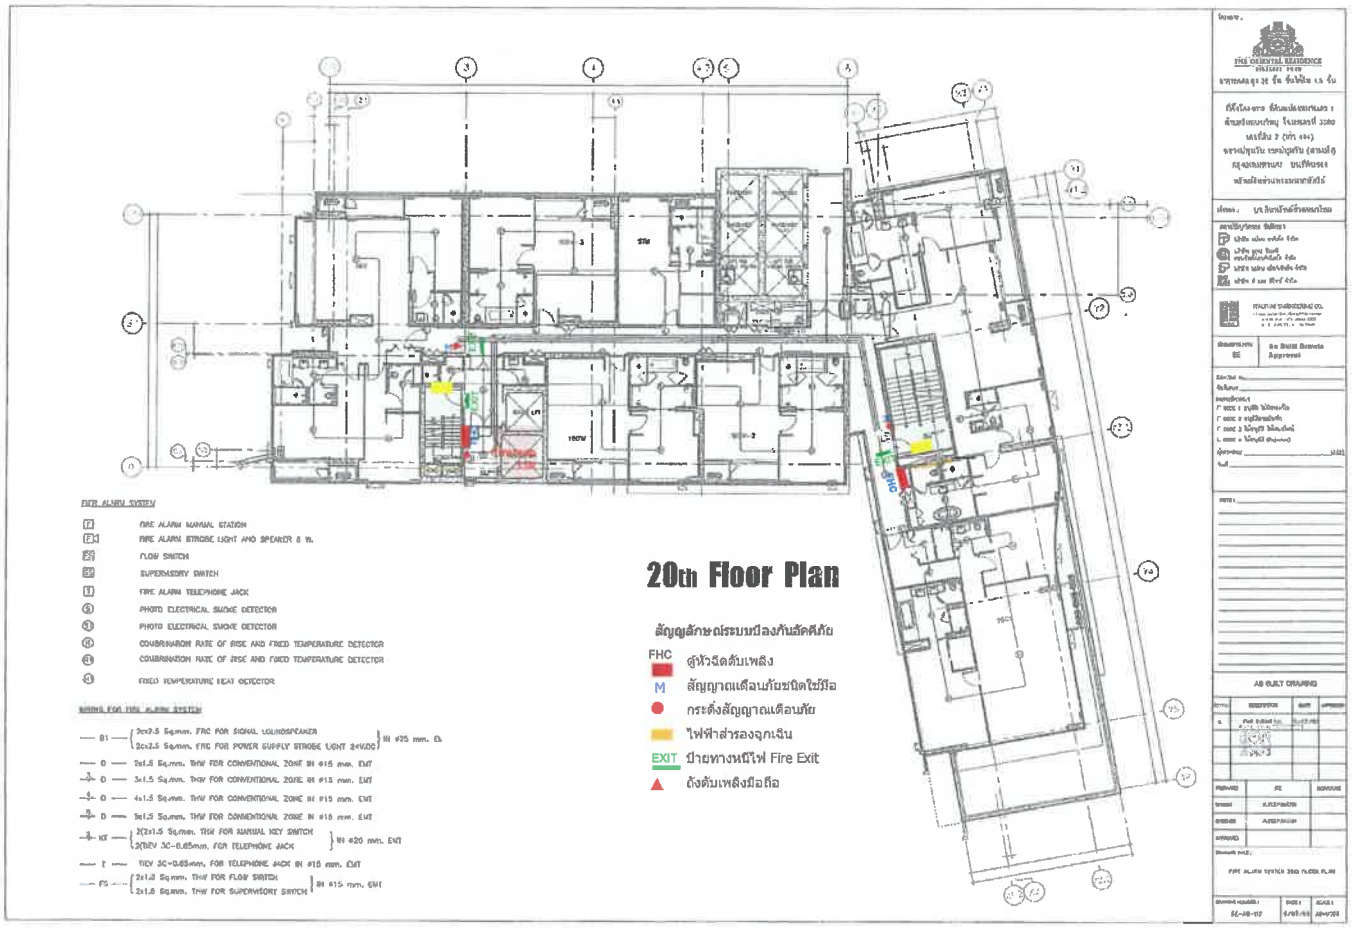

20th Floor Plan

สัญญลักษณ์ระบบป้องกันอัคคีภัย

FHC ตู้หัวฉีดดับเพลิง

M สัญญาณเตือนภัยชนิดใช้มือ

กระดิ่งสัญญาณเตือนภัย

ไฟฟ้าสำรองฉุกเฉิน

EXIT ป้ายทางหนีไฟ Fire Exit

ถังดับเพลิงมือถือ

FIRE ALARM SYSTEM

- F — FIRE ALARM MANUAL STATION
- F — FIRE ALARM STROBE LIGHT AND SPEAKER 8 W.
- FS — FLOW SWITCH
- SV — SUPERVISORY SWITCH
- T — FIRE ALARM TELEPHONE JACK
- S — PHOTO ELECTRICAL SMOKE DETECTOR
- S — PHOTO ELECTRICAL SMOKE DETECTOR
- H — COMBINATION RATE OF RISE AND FIXED TEMPERATURE DETECTOR
- H — COMBINATION RATE OF RISE AND FIXED TEMPERATURE DETECTOR
- H — FIXED TEMPERATURE HEAT DETECTOR

WIRING FOR FIRE ALARM SYSTEM

- B1 — 2cx2.5 Sq.mm. FRC FOR SIGNAL LOUDSPEAKER; 2cx2.5 Sq.mm. FRC FOR POWER SUPPLY STROBE LIGHT 24VDC — IN Ø25 mm. EMT
- D — 2x1.5 Sq.mm. THW FOR CONVENTIONAL ZONE IN Ø15 mm. EMT
- D — 3x1.5 Sq.mm. THW FOR CONVENTIONAL ZONE IN Ø15 mm. EMT
- D — 4x1.5 Sq.mm. THW FOR CONVENTIONAL ZONE IN Ø15 mm. EMT
- D — 5x1.5 Sq.mm. THW FOR CONVENTIONAL ZONE IN Ø15 mm. EMT
- K1 — 2(2x1.5 Sq.mm. THW FOR MANUAL KEY SWITCH; 2(TIEV 3C-0.65mm. FOR TELEPHONE JACK — IN Ø20 mm. EMT
- T — TIEV 3C-0.65mm. FOR TELEPHONE JACK IN Ø15 mm. EMT
- FS — 2x1.5 Sq.mm. THW FOR FLOW SWITCH; 2x1.5 Sq.mm. THW FOR SUPERVISORY SWITCH — IN Ø15 mm. EMT

THE ORIENTAL RESIDENCE

AS BUILT DRAWING

FIRE ALARM SYSTEM 20th FLOOR PLAN

DWG. NO. BE-20-117 | DATE 6/03/56 | SCALE 1:100

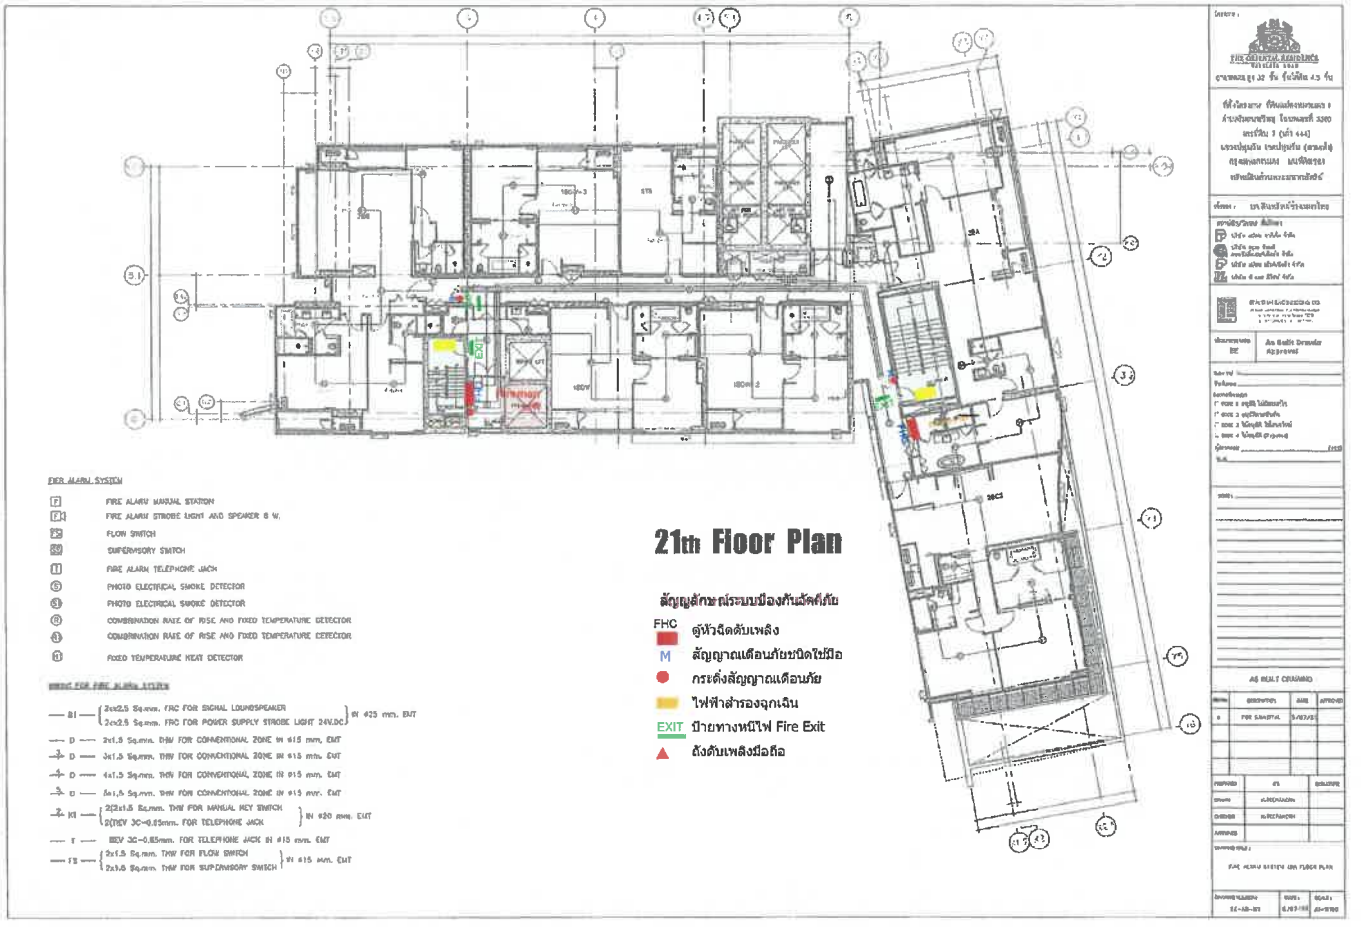

21th Floor Plan

สัญญลักษณ์ระบบป้องกันอัคคีภัย

FHC ตู้หัวฉีดดับเพลิง

M สัญญาณเตือนภัยชนิดใช้มือ

กระดิ่งสัญญาณเตือนภัย

ไฟฟ้าสำรองฉุกเฉิน

EXIT ป้ายทางหนีไฟ Fire Exit

ถังดับเพลิงมือถือ

FIRE ALARM SYSTEM

- F — FIRE ALARM MANUAL STATION
- F — FIRE ALARM STROBE LIGHT AND SPEAKER 8 W.
- FS — FLOW SWITCH
- SV — SUPERVISORY SWITCH
- T — FIRE ALARM TELEPHONE JACK
- S — PHOTO ELECTRICAL SMOKE DETECTOR
- S — PHOTO ELECTRICAL SMOKE DETECTOR
- H — COMBINATION RATE OF RISE AND FIXED TEMPERATURE DETECTOR
- H — COMBINATION RATE OF RISE AND FIXED TEMPERATURE DETECTOR
- H — FIXED TEMPERATURE HEAT DETECTOR

WIRING FOR FIRE ALARM SYSTEM

- B1 — 2cx2.5 Sq.mm. FRC FOR SIGNAL LOUDSPEAKER; 2cx2.5 Sq.mm. FRC FOR POWER SUPPLY STROBE LIGHT 24V.DC — IN Ø25 mm. EMT
- D — 2x1.5 Sq.mm. THW FOR CONVENTIONAL ZONE IN Ø15 mm. EMT
- D — 3x1.5 Sq.mm. THW FOR CONVENTIONAL ZONE IN Ø15 mm. EMT
- D — 4x1.5 Sq.mm. THW FOR CONVENTIONAL ZONE IN Ø15 mm. EMT
- D — 5x1.5 Sq.mm. THW FOR CONVENTIONAL ZONE IN Ø15 mm. EMT
- K1 — 2(2x1.5 Sq.mm. THW FOR MANUAL KEY SWITCH; 2(TIEV 3C-0.65mm. FOR TELEPHONE JACK — IN Ø20 mm. EMT
- T — TIEV 3C-0.65mm. FOR TELEPHONE JACK IN Ø15 mm. EMT
- FS — 2x1.5 Sq.mm. THW FOR FLOW SWITCH; 2x1.5 Sq.mm. THW FOR SUPERVISORY SWITCH — IN Ø15 mm. EMT

THE ORIENTAL RESIDENCE

AS BUILT DRAWING

FIRE ALARM SYSTEM 21th FLOOR PLAN

DWG. NO. BE-20-118 | DATE 6/03/56 | SCALE 1:100

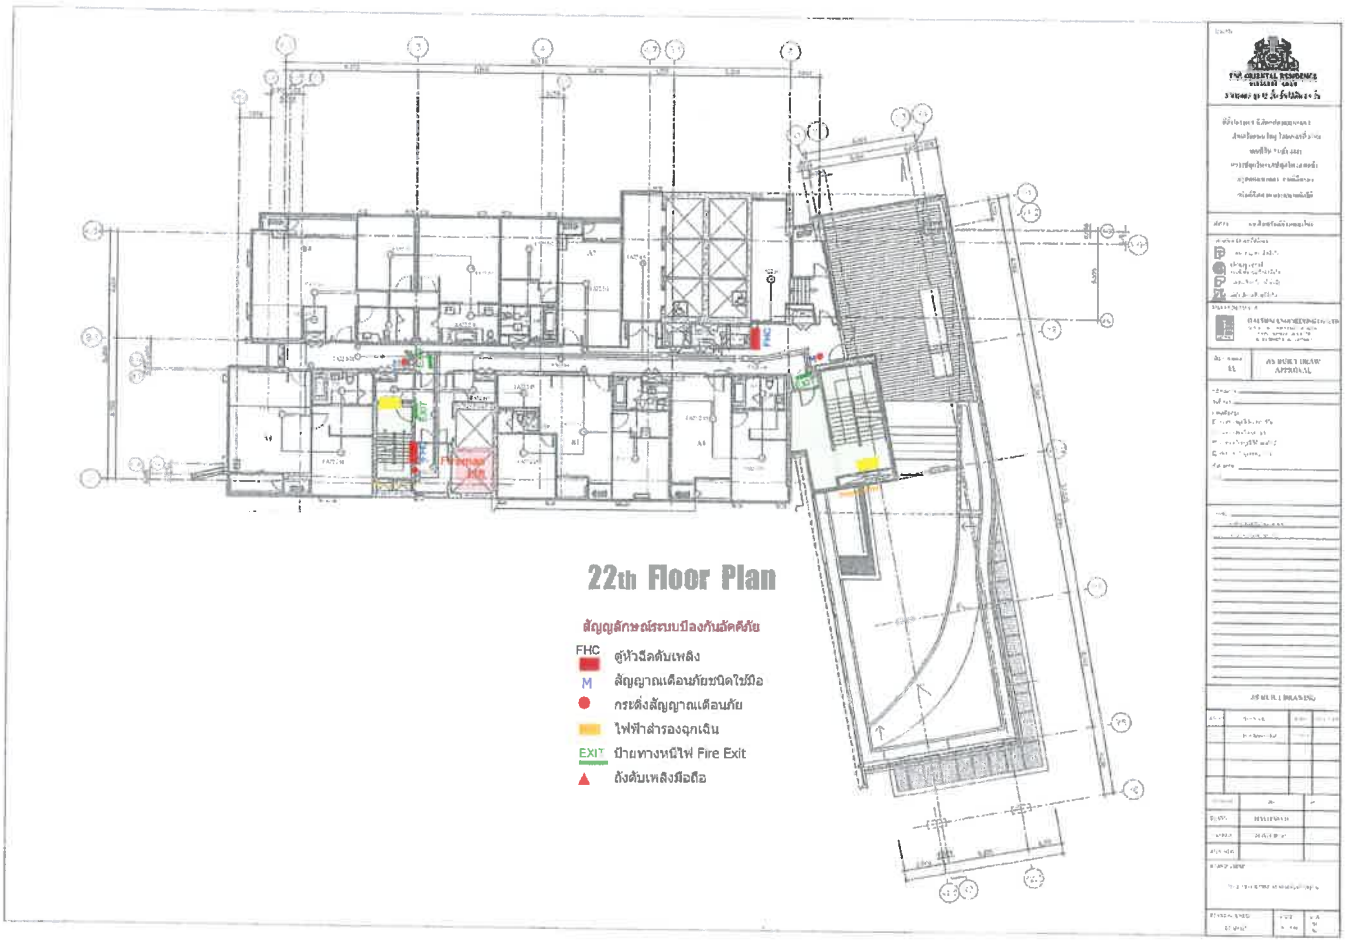
22th Floor Plan
สัญญลักษณ์ระบบป้องกันอัคคีภัย
FHC ตู้หัวฉีดดับเพลิง
M สัญญาณเตือนภัยชนิดใช้มือ
กระดิ่งสัญญาณเตือนภัย
ไฟฟ้าสำรองฉุกเฉิน
EXIT ป้ายทางหนีไฟ Fire Exit
ถังดับเพลิงมือถือ

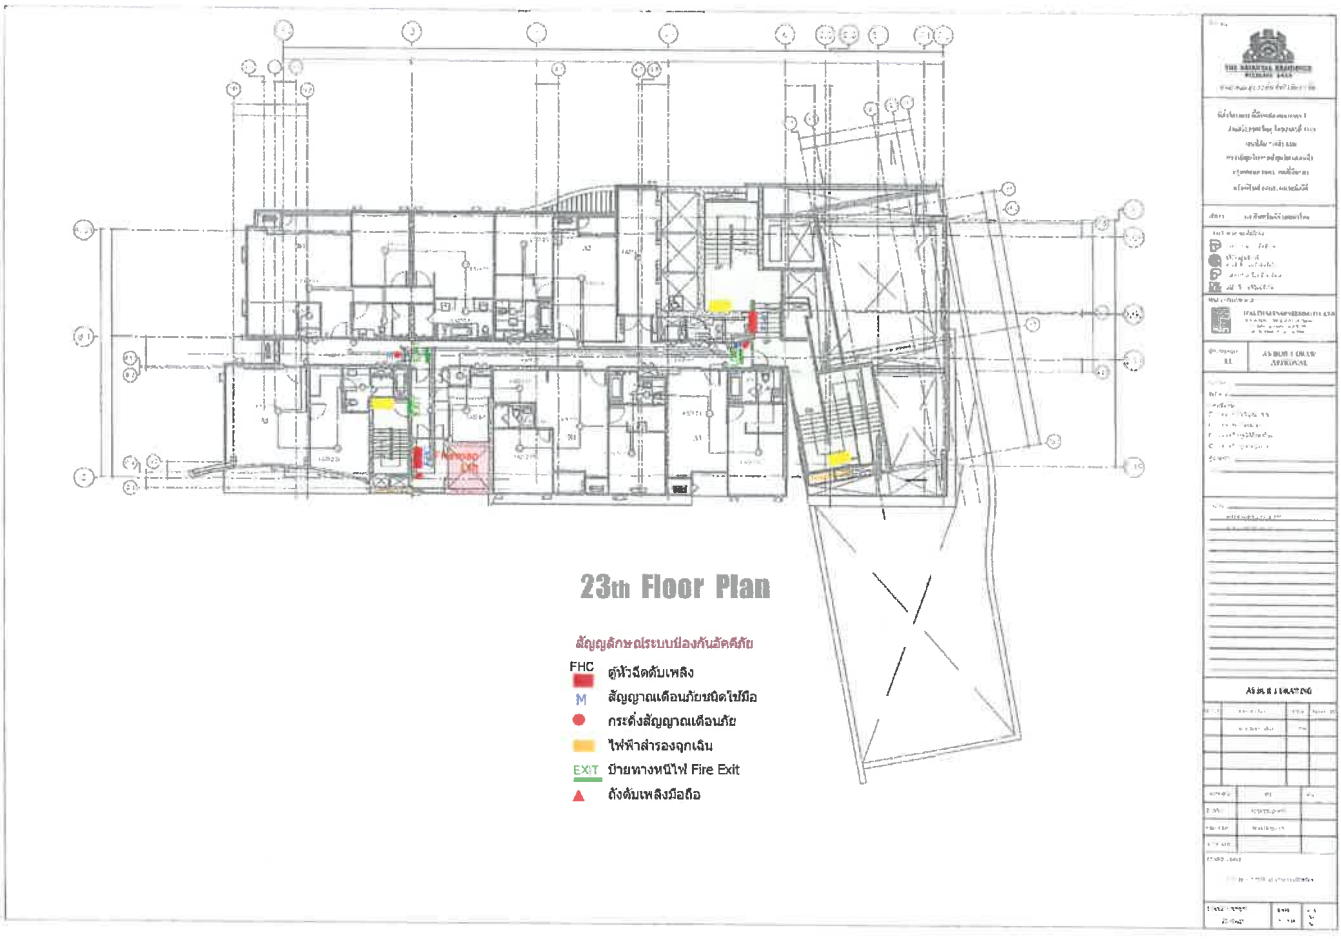
23th Floor Plan
สัญญลักษณ์ระบบป้องกันอัคคีภัย
FHC ตู้หัวฉีดดับเพลิง
M สัญญาณเตือนภัยชนิดใช้มือ
กระดิ่งสัญญาณเตือนภัย
ไฟฟ้าสำรองฉุกเฉิน
EXIT ป้ายทางหนีไฟ Fire Exit
ถังดับเพลิงมือถือ

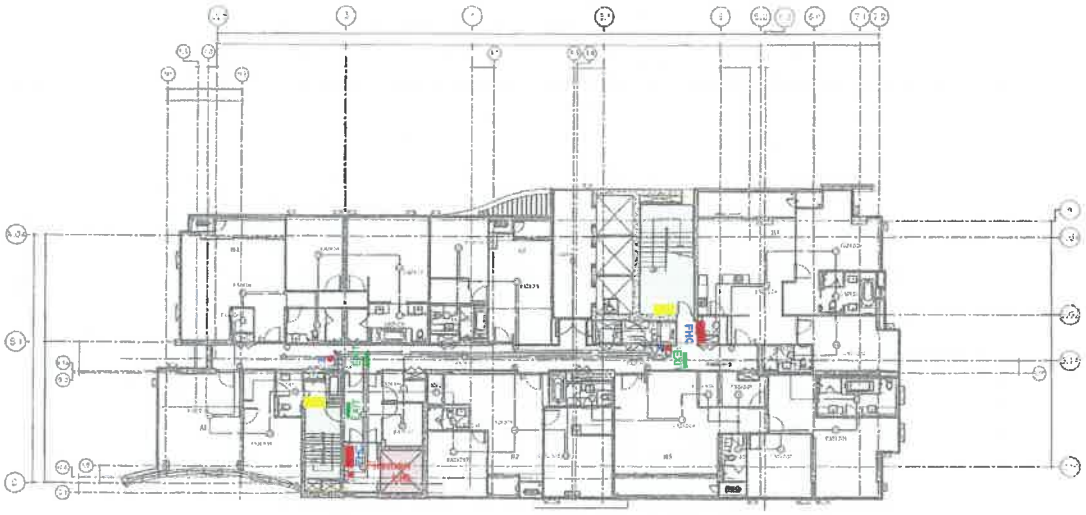

24th-25th Floor Plan

สัญญลักษณ์ระบบป้องกันอัคคีภัย

- FHC ตู้หัวฉีดดับเพลิง
- M สัญญาณเตือนภัยชนิดใช้มือ
- กระดิ่งสัญญาณเตือนภัย
- ไฟฟ้าสำรองฉุกเฉิน
- EXIT ป้ายทางหนีไฟ Fire Exit
- ถังดับเพลิงมือถือ

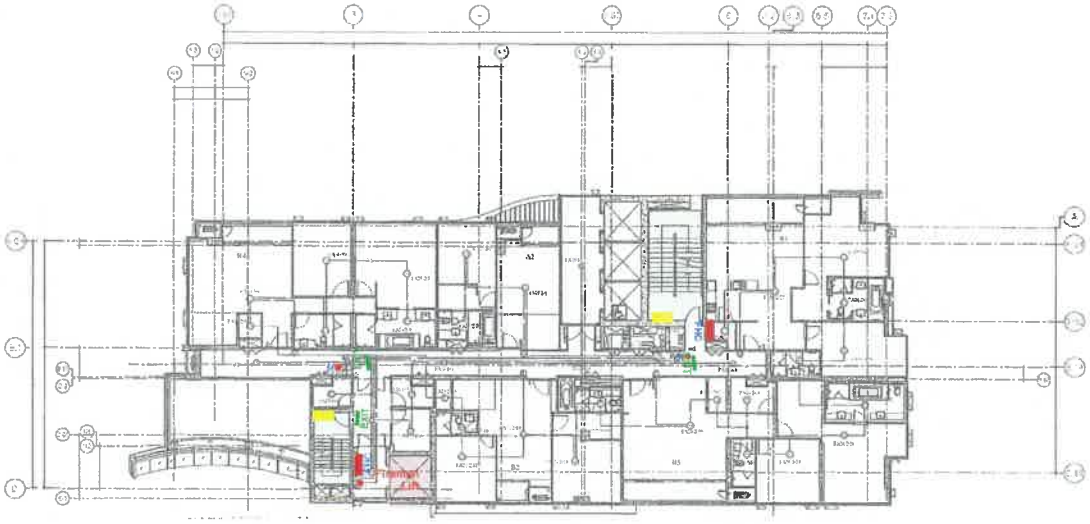

26th Floor Plan

สัญญลักษณ์ระบบป้องกันอัคคีภัย

- FHC ตู้หัวฉีดดับเพลิง
- M สัญญาณเตือนภัยชนิดใช้มือ
- กระดิ่งสัญญาณเตือนภัย
- ไฟฟ้าสำรองฉุกเฉิน
- EXIT ป้ายทางหนีไฟ Fire Exit
- ถังดับเพลิงมือถือ

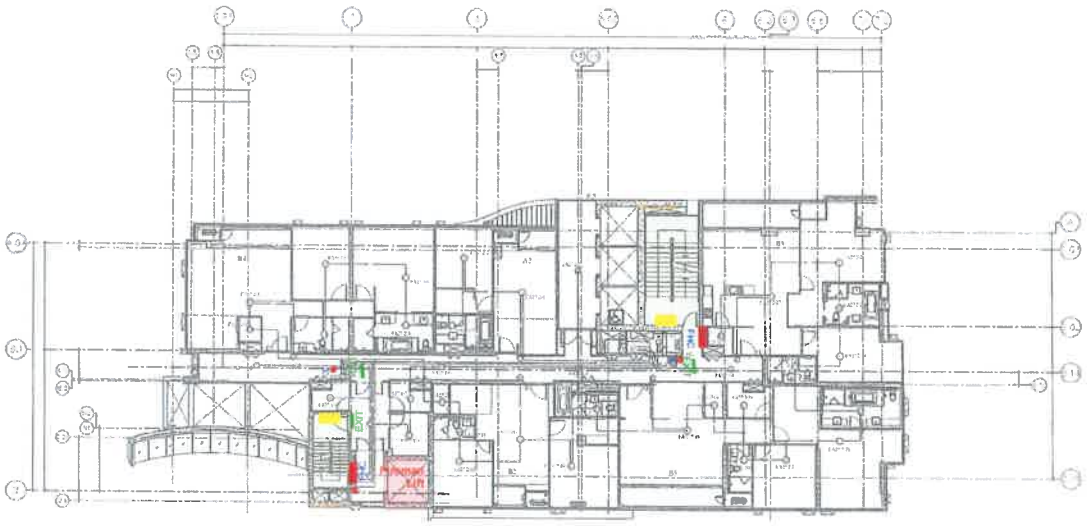

27th Floor Plan

สัญญลักษณ์ระบบป้องกันอัคคีภัย

- FHC ตู้หัวฉีดดับเพลิง
- M สัญญาณเตือนภัยชนิดใช้มือ
- กระดิ่งสัญญาณเตือนภัย
- ไฟฟ้าสำรองฉุกเฉิน
- EXIT ป้ายทางหนีไฟ Fire Exit
- ถังดับเพลิงมือถือ

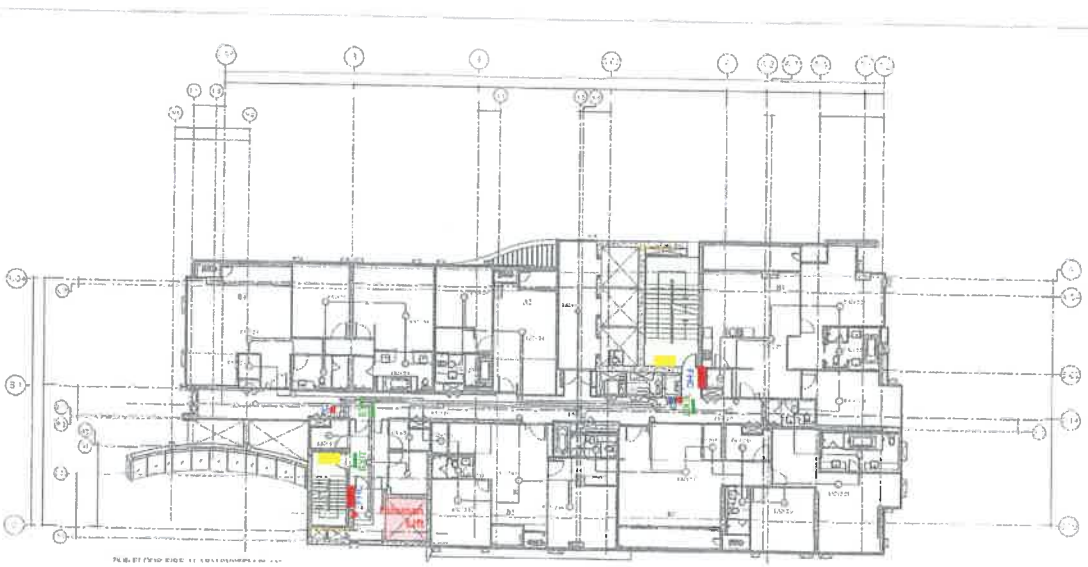

28th Floor Plan

สัญญลักษณ์ระบบป้องกันอัคคีภัย

- FHC ตู้หัวฉีดดับเพลิง
- M สัญญาณเตือนภัยชนิดใช้มือ
- กระดิ่งสัญญาณเตือนภัย
- ไฟฟ้าสำรองฉุกเฉิน
- EXIT ป้ายทางหนีไฟ Fire Exit
- ถังดับเพลิงมือถือ

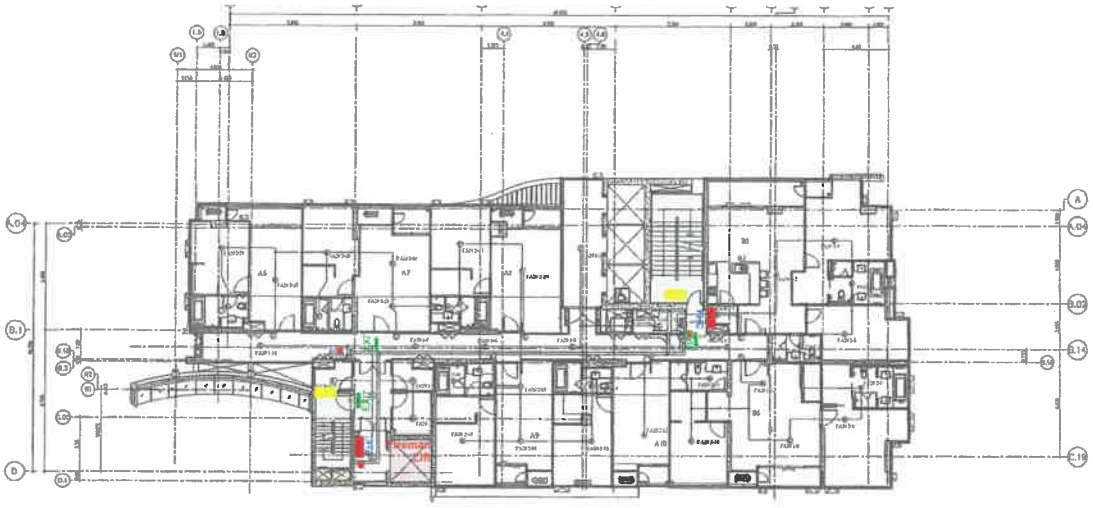

29th Floor Plan

สัญญลักษณ์ระบบป้องกันอัคคีภัย

- FHC ตู้หัวฉีดดับเพลิง
- M สัญญาณเตือนภัยชนิดใช้มือ
- กระดิ่งสัญญาณเตือนภัย
- ไฟฟ้าสำรองฉุกเฉิน
- EXIT ป้ายทางหนีไฟ Fire Exit
- ถังดับเพลิงมือถือ

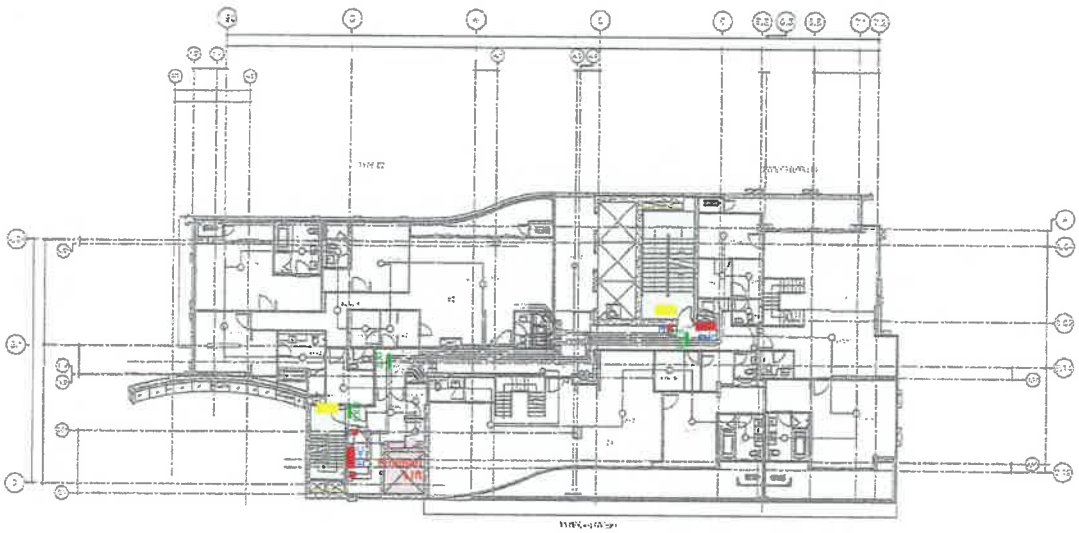

30th Floor Plan

สัญญลักษณ์ระบบป้องกันอัคคีภัย

- FHC ตู้หัวฉีดดับเพลิง
- M สัญญาณเตือนภัยชนิดใช้มือ
- กระดิ่งสัญญาณเตือนภัย
- ไฟฟ้าสำรองฉุกเฉิน
- EXIT ป้ายทางหนีไฟ Fire Exit
- ถังดับเพลิงมือถือ

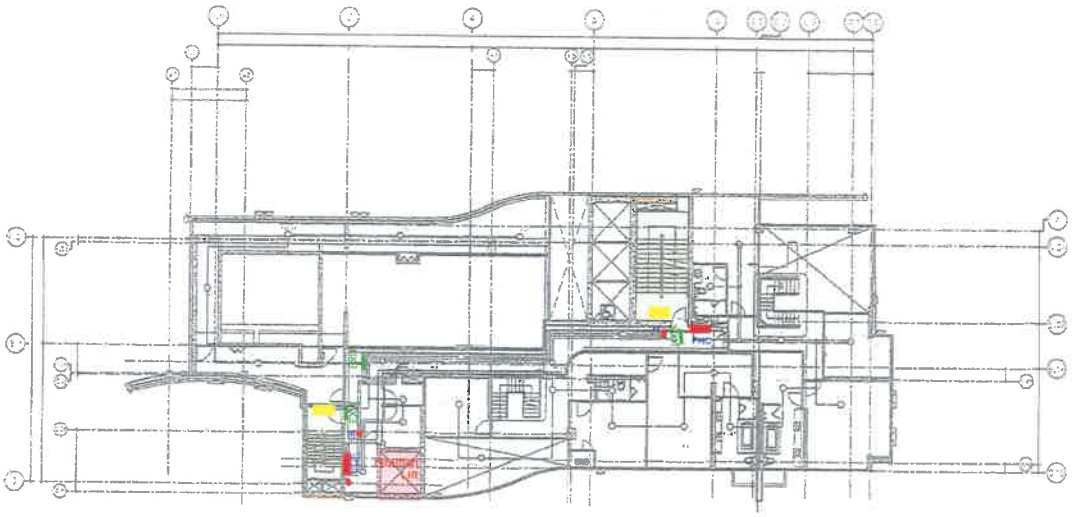

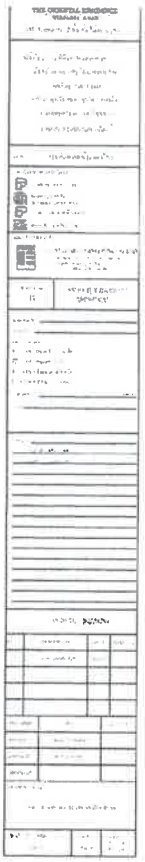

31th Floor Plan

สัญญลักษณ์ระบบป้องกันอัคคีภัย

- FHC ตู้หัวฉีดดับเพลิง
- M สัญญาณเตือนภัยชนิดใช้มือ
- กระดิ่งสัญญาณเตือนภัย
- ไฟฟ้าสำรองฉุกเฉิน
- EXIT ป้ายทางหนีไฟ Fire Exit
- ถังดับเพลิงมือถือ

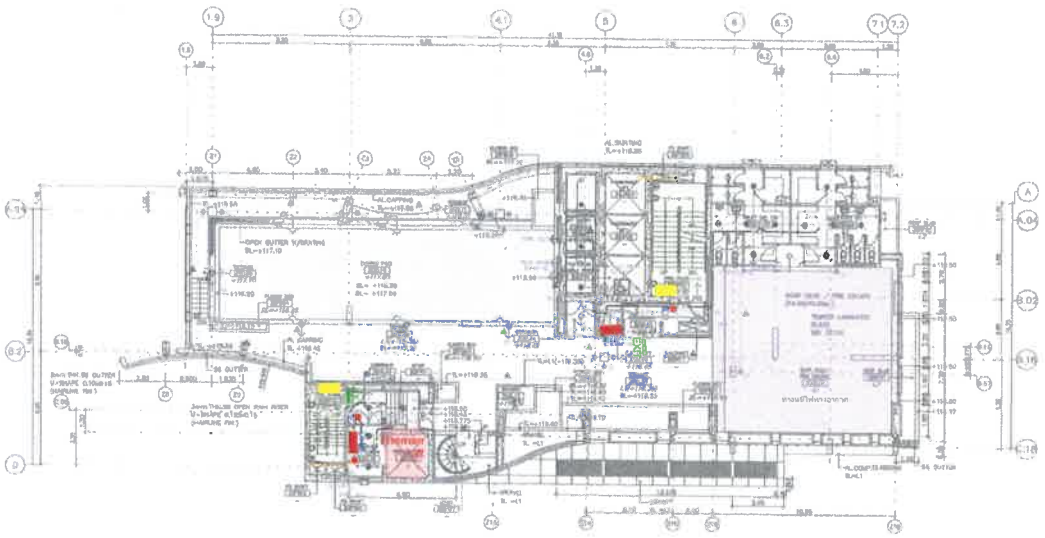

32th Floor Plan

สัญญลักษณ์ระบบป้องกันอัคคีภัย

- FHC ตู้หัวฉีดดับเพลิง
- M สัญญาณเตือนภัยชนิดใช้มือ
- กระดิ่งสัญญาณเตือนภัย
- ไฟฟ้าสำรองฉุกเฉิน
- EXIT ป้ายทางหนีไฟ Fire Exit
- ถังดับเพลิงมือถือ

โรงแรม (HOTEL)
ที่พักอาศัยรวม (CONDOMINIUM)
A5-02

โรงแรม (HOTEL)
ที่พักอาศัยรวม (CONDOMINIUM)
A5-01

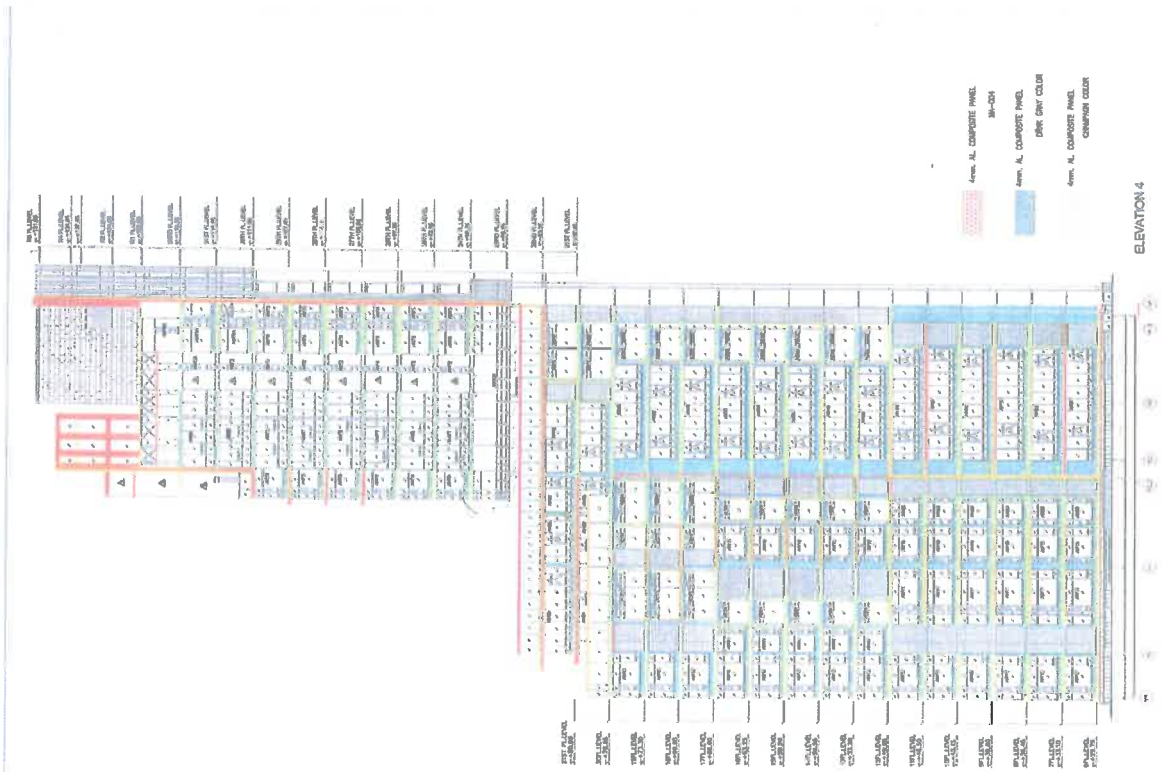

NOT FOR CONSTRUCTION

ภาคผนวก ข4

เอกสารประสานงานการทำความเข้าใจกับสถานฑูตใกล้เคียง

ORIENTAL RESIDENCE BANGKOK | SAFFRON COLLECTION

วันที่ 11 เดือน ตุลาคม พ.ศ. 2565

เรื่อง แจ้งกำหนดการฝึกซ้อมอพยพหนีไฟประจำปี 2565

เรียน ผู้จัดการอาคาร 208 / สถานทูตสหรัฐอเมริกา / สถานทูตเนเธอรแลนด์ / สน.ลุมพินี / อาคาร GPF

เนื่องด้วยทางโรงแรมโอเรียนเต็ล เรสซิเด้นซ์ กรุงเทพฯ กำหนดให้มีการฝึกซ้อมอพยพหนีไฟประจำปี 2565 ขึ้น ภายในโรงแรม ในวันที่ 26 เดือน ตุลาคม 2565 ระหว่างเวลา 14:00 - 16:00 น. ซึ่งในการฝึกซ้อมดังกล่าวจะมีการกดปล่อยกริ่งสัญญาณแจ้งเหตุเพลิงไหม้ เพื่อให้พนักงานอพยพออกจากตัวอาคาร เพื่อมารวมกันบริเวณจุดรวมพล บริเวณด้านหน้าของโรงแรม

จึงเรียนมาเพื่อทราบ และขออภัยในความไม่สะดวกมา ณ โอกาสนี้ หากมีข้อสงสัยประการใด กรุณาติดต่อมาที่ ฝ่ายรักษาความปลอดภัย หมายเลขโทรศัพท์ 02-125-9055

ขอแสดงความนับถือ

[redacted]

ติดต่อฝ่ายรักษาความปลอดภัย
โทรศัพท์ 02-125-9000 ต่อ 9055
โทรสาร 02-125-9111

ORIENTAL RESIDENCE BANGKOK | SAFFRON COLLECTION

วันที่ 11 เดือน ตุลาคม พ.ศ. 2565

แบบฟอร์มตอบรับการส่งมอบหนังสือแจ้งการซ้อมอพยพหนีไฟประจำปี 2565

อาคาร / สถานที่	ชื่อ-นามสกุล ผู้รับหนังสือ	ตำแหน่ง
สถานทูตสหรัฐอเมริกา	[redacted]	
สถานทูตเนเธอร์แลนด์		
สถานีตำรวจนครบาลลุมพินี		
อาคาร 208		
อาคาร GPF		

[redacted]

ภาคผนวก ช5

เอกสารการตรวจสอบสภาพอาคารตามกฎหมาย

เลขที่ ๑๘๓๕/๒๕๖๕

แบบ ร.๑

รายงานผลการตรวจสอบประจำปี ครั้งที่ ๓
รายงานผลการตรวจสอบประจำปี ครั้งที่ ๒
เลขที่ ๔๒๔/๒๕๖๔ ลงวันที่ ๒๒ เมษายน ๒๕๖๔

ตามใบรับรองการตรวจสอบใหญ่เลขที่ ๖๔๘/๒๕๖๑
ลงวันที่ ๑๕ มีนาคม ๒๕๖๑

ใบรับรองการตรวจสอบอาคาร

ใบรับรองฉบับนี้ออกให้เพื่อแสดงว่า

อาคาร โรงแรม โอเรียนเต็ล เรสซิเดนซ์ กรุงเทพ โดย บริษัท โอเรียนเต็ล เรสซิเดนซ์ กรุงเทพ จำกัด
ตั้งอยู่เลขที่ ๑๑๐ ตรอก/ซอย - ถนน วิทยุ หมู่ที่ - ตำบล/แขวง ลุมพินี อำเภอ/เขต ปทุมวัน
จังหวัด กรุงเทพมหานคร ได้ผ่านการตรวจสอบอาคาร ตามพระราชบัญญัติควบคุมอาคาร พ.ศ. ๒๕๒๒ แล้ว

เจ้าพนักงานท้องถิ่นได้พิจารณาผลการตรวจสอบอาคาร ซึ่งทำการตรวจสอบโดยผู้ตรวจสอบชื่อ ห้างหุ้นส่วนจำกัด พี.เอส แกรนด์ กรุ๊ป จำกัด
เลขทะเบียน น. ๐๐๙๘/๒๕๕๐ ออกให้ ณ วันที่ ๑๓ พฤศจิกายน ๒๕๖๔ แล้วเห็นว่า อาคารนี้มีสภาพปลอดภัยในการใช้งาน

ออกให้ ณ วันที่ ๓๐ พ.ค. ๒๕๖๕ เดือน พ.ศ.
ใบรับรองฉบับนี้ให้ใช้ได้จนถึง วันที่ ๑๔ เดือน มีนาคม พ.ศ. ๒๕๖๖

คำเตือน

๑. ใบรับรองฉบับนี้เป็นการรับรองเฉพาะการตรวจสอบอาคาร มิได้เป็นการรับรองความถูกต้องการก่อสร้างอาคาร ดัดแปลงอาคาร หรือเคลื่อนย้ายอาคารแต่อย่างใด
๒. ให้จัดส่งรายงานผลการตรวจสอบอาคารภายใน ๓๐ วัน ก่อนใบรับรองการตรวจสอบอาคาร (แบบ ร.๑) จะมีระยะเวลาครบ ๑ ปี

(.....)

ที่ มท ๐๓๐๗.๖/

กรมการปกครอง
ถนนอัษฎางค์ กทม. ๑๐๒๐๐

๑๐ พฤษภาคม ๒๕๖๖

เรื่อง ขอต่ออายุใบอนุญาตประกอบธุรกิจโรงแรม “โอเรียนเต็ล เรสซิเดนซ์ กรุงเทพ”

เรียน ผู้ประกอบธุรกิจโรงแรม “โอเรียนเต็ล เรสซิเดนซ์ กรุงเทพ”

อ้างถึง แบบคำขอต่ออายุใบอนุญาตประกอบธุรกิจโรงแรม (แบบ ร.ร. ๑/๑) เลขที่รับ ๑๐๖/๒๕๖๕ ลงวันที่ ๒ กันยายน ๒๕๖๕

ตามที่ บริษัท โอเรียนเต็ล เรสซิเดนซ์ กรุงเทพ จำกัด โดย นายยุทธชัย จรณะจิตต์ และนางนิจพร จรณะจิตต์ กรรมการผู้มีอำนาจลงนามผูกพันบริษัท ได้รับใบอนุญาตประกอบธุรกิจโรงแรม “โอเรียนเต็ล เรสซิเดนซ์ กรุงเทพ” ตามใบอนุญาตเลขที่ ๙๑/๒๕๖๐ ออกให้ ณ วันที่ ๑๑ ตุลาคม ๒๕๖๐ ใช้ได้ตั้งแต่วันที่ ๔ กันยายน ๒๕๖๐ ถึงวันที่ ๓ กันยายน ๒๕๖๕ ได้ยื่นคำขอต่ออายุใบอนุญาตประกอบธุรกิจโรงแรมดังกล่าว ต่อนายทะเบียนโรงแรมกรุงเทพมหานคร ความละเอียดตามอ้างถึง นั้น

กรมการปกครองโดยนายทะเบียนโรงแรมกรุงเทพมหานครพิจารณาแล้วเห็นว่า เพื่อให้การพิจารณาคำขอต่ออายุใบอนุญาตประกอบธุรกิจดังกล่าว เป็นไปตามพระราชบัญญัติโรงแรม พ.ศ. ๒๕๔๗ จึงได้มอบหมายให้เจ้าหน้าที่ออกตรวจสถานที่ประกอบธุรกิจโรงแรมดังกล่าว ในวันที่ ๑๐ พฤษภาคม ๒๕๖๖ เวลา ๑๖.๐๐ นาฬิกา ดังนั้น จึงขอให้ท่านจัดเตรียมเอกสารที่เกี่ยวข้อง ชี้แจง และให้ถ้อยคำต่อพนักงานเจ้าหน้าที่ในวัน เวลา และสถานที่ดังกล่าว หากไม่สามารถดำเนินการด้วยตนเองได้ ขอให้มีหนังสือมอบหมายผู้มีอำนาจกระทำการดังกล่าวแทน

จึงเรียนมาเพื่อทราบและดำเนินการต่อไป

ขอแสดงความนับถือ

[redacted]

าชการแทน
ผู้อำนวยการสำนักการสอบสวนและนิติการ ปฏิบัติราชการแทน
อธิบดีกรมการปกครอง
นายทะเบียนโรงแรมกรุงเทพมหานคร

สำนักการสอบสวนและนิติการ
ส่วนการรักษาความสงบเรียบร้อย ๓
โทร./โทรสาร ๐ ๒๓๕๖ ๙๕๑๘

๑๓๐
Change For Good กระทรวงมหาดไทย
ปกบัดทุกข์บำรุงสุข